


PODÉLNÝ ŘEZ 1:100

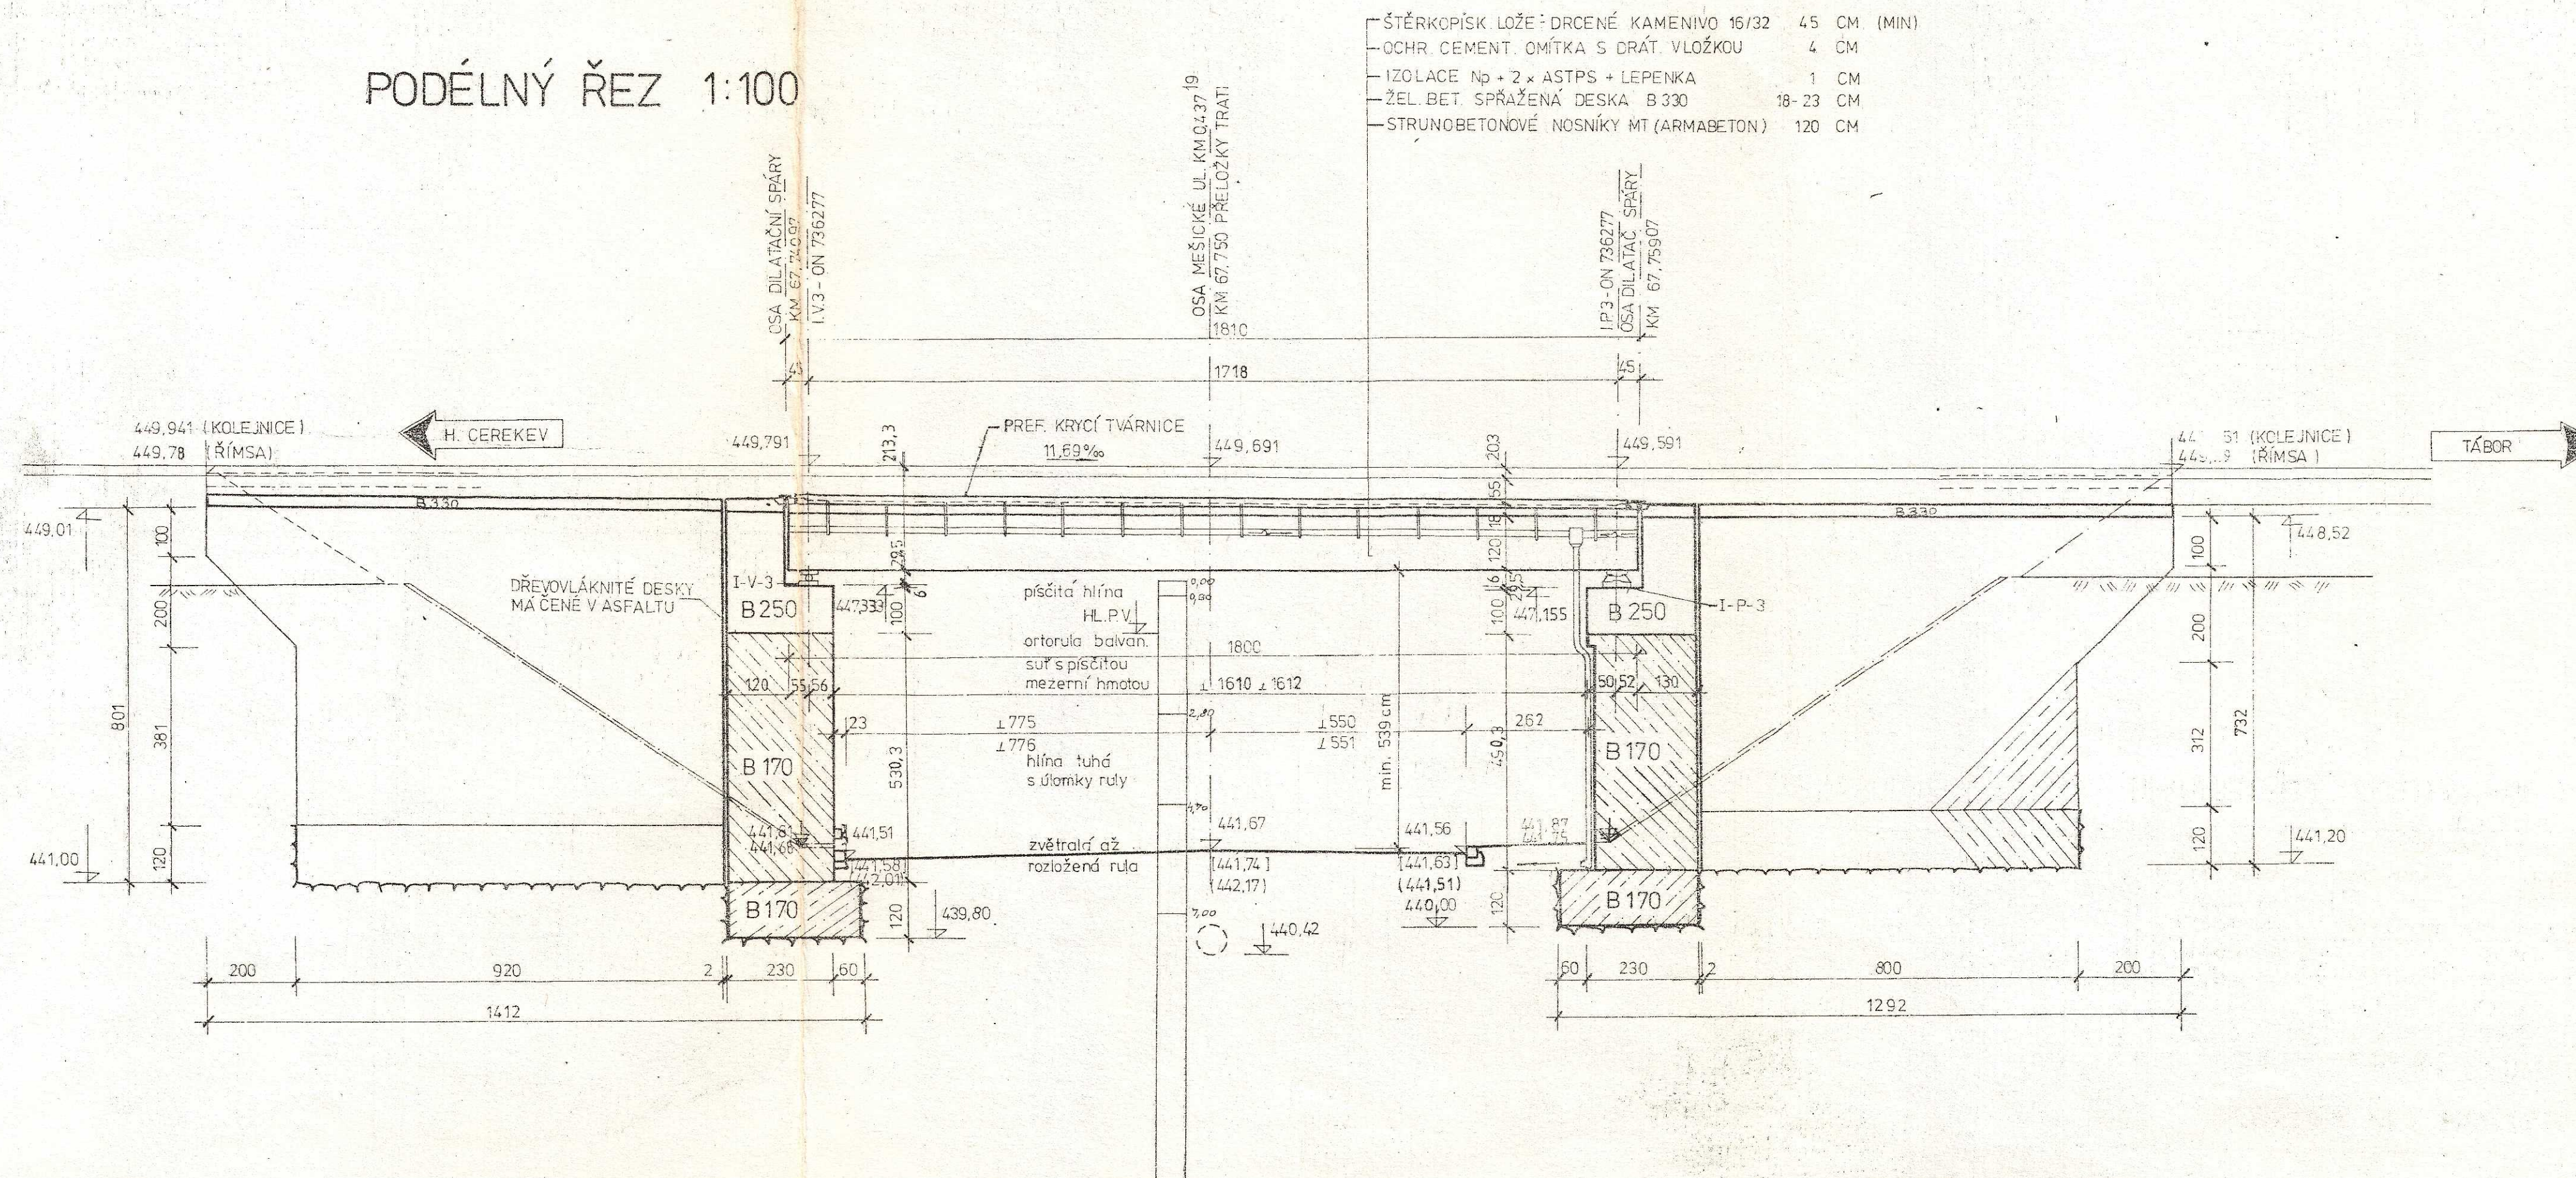

DOKUMENTACE SKUTEČNÉHO PROVEDENÍ STAVBY

Navrhl Ing. Kostálová	Zodp. projektant Ing. Veselý	Ved. odboru Ing. Lukeš	PRAGOPROJEKT PRAHA 5 VÁVRA 50
Kreslil Kubecová	Hil. inž. projektant Ing. Čurda	Tech. kontrola Ing. Štětovský	
Kraj jihočeský	ONV Tábor	Formát 4 x A4	
MNV Tábor	Investor KIPUSH České Budějovice	Datum II. 1981	
PŘELOŽKA SILNICE 1/3 OBCHVAT TÁBOR ŽELEZ. MOST KM 67,750 TRATI HORNÍ CEREKEV - TÁBOR			Stupeň PP
			Čís. zakázky 79-831
			Archivní číslo
Příloha PODÉLNÝ ŘEZ MOSTEM			Měřítko 1:100
			3