





PŘÍČNÝ ŘEZ Villa-Villa'

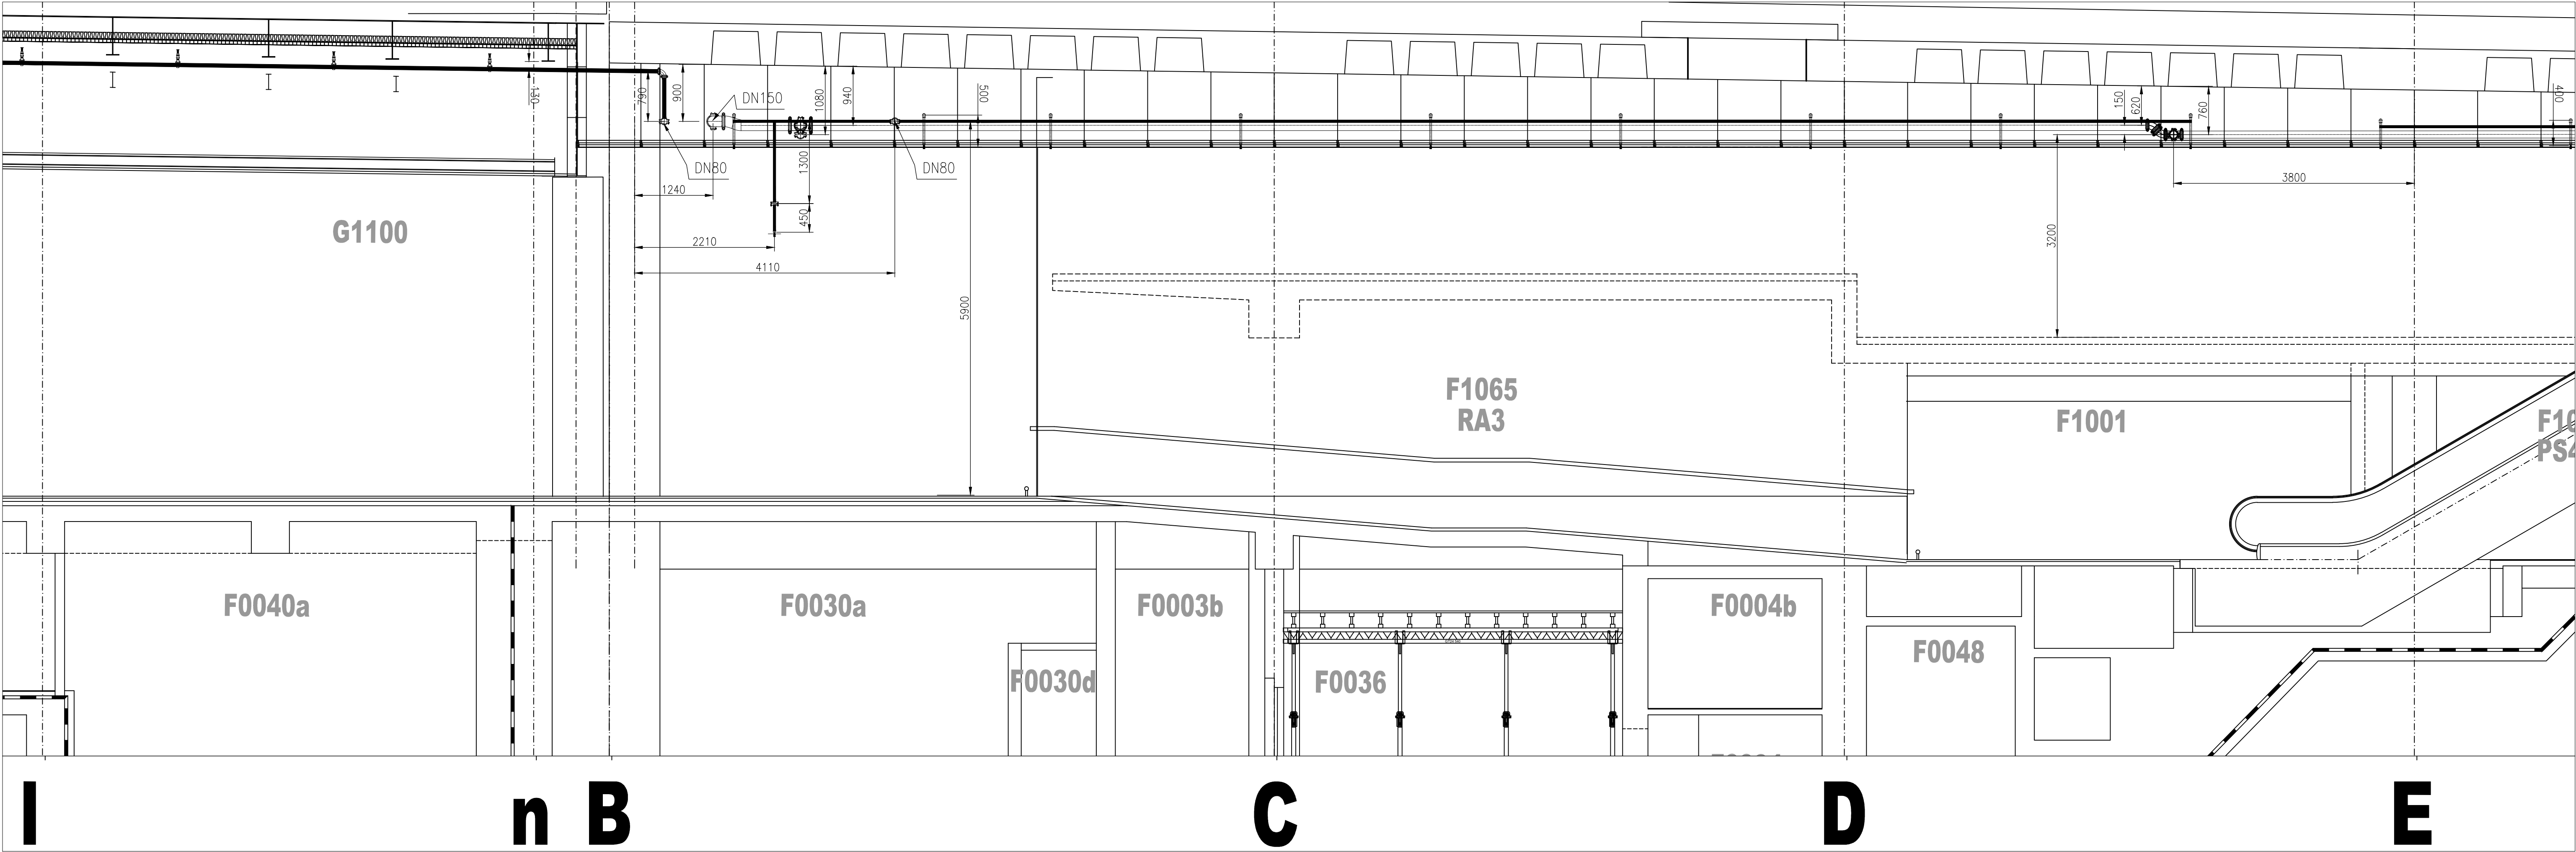


PŘÍČNÝ ŘEZ Villa-Villa'

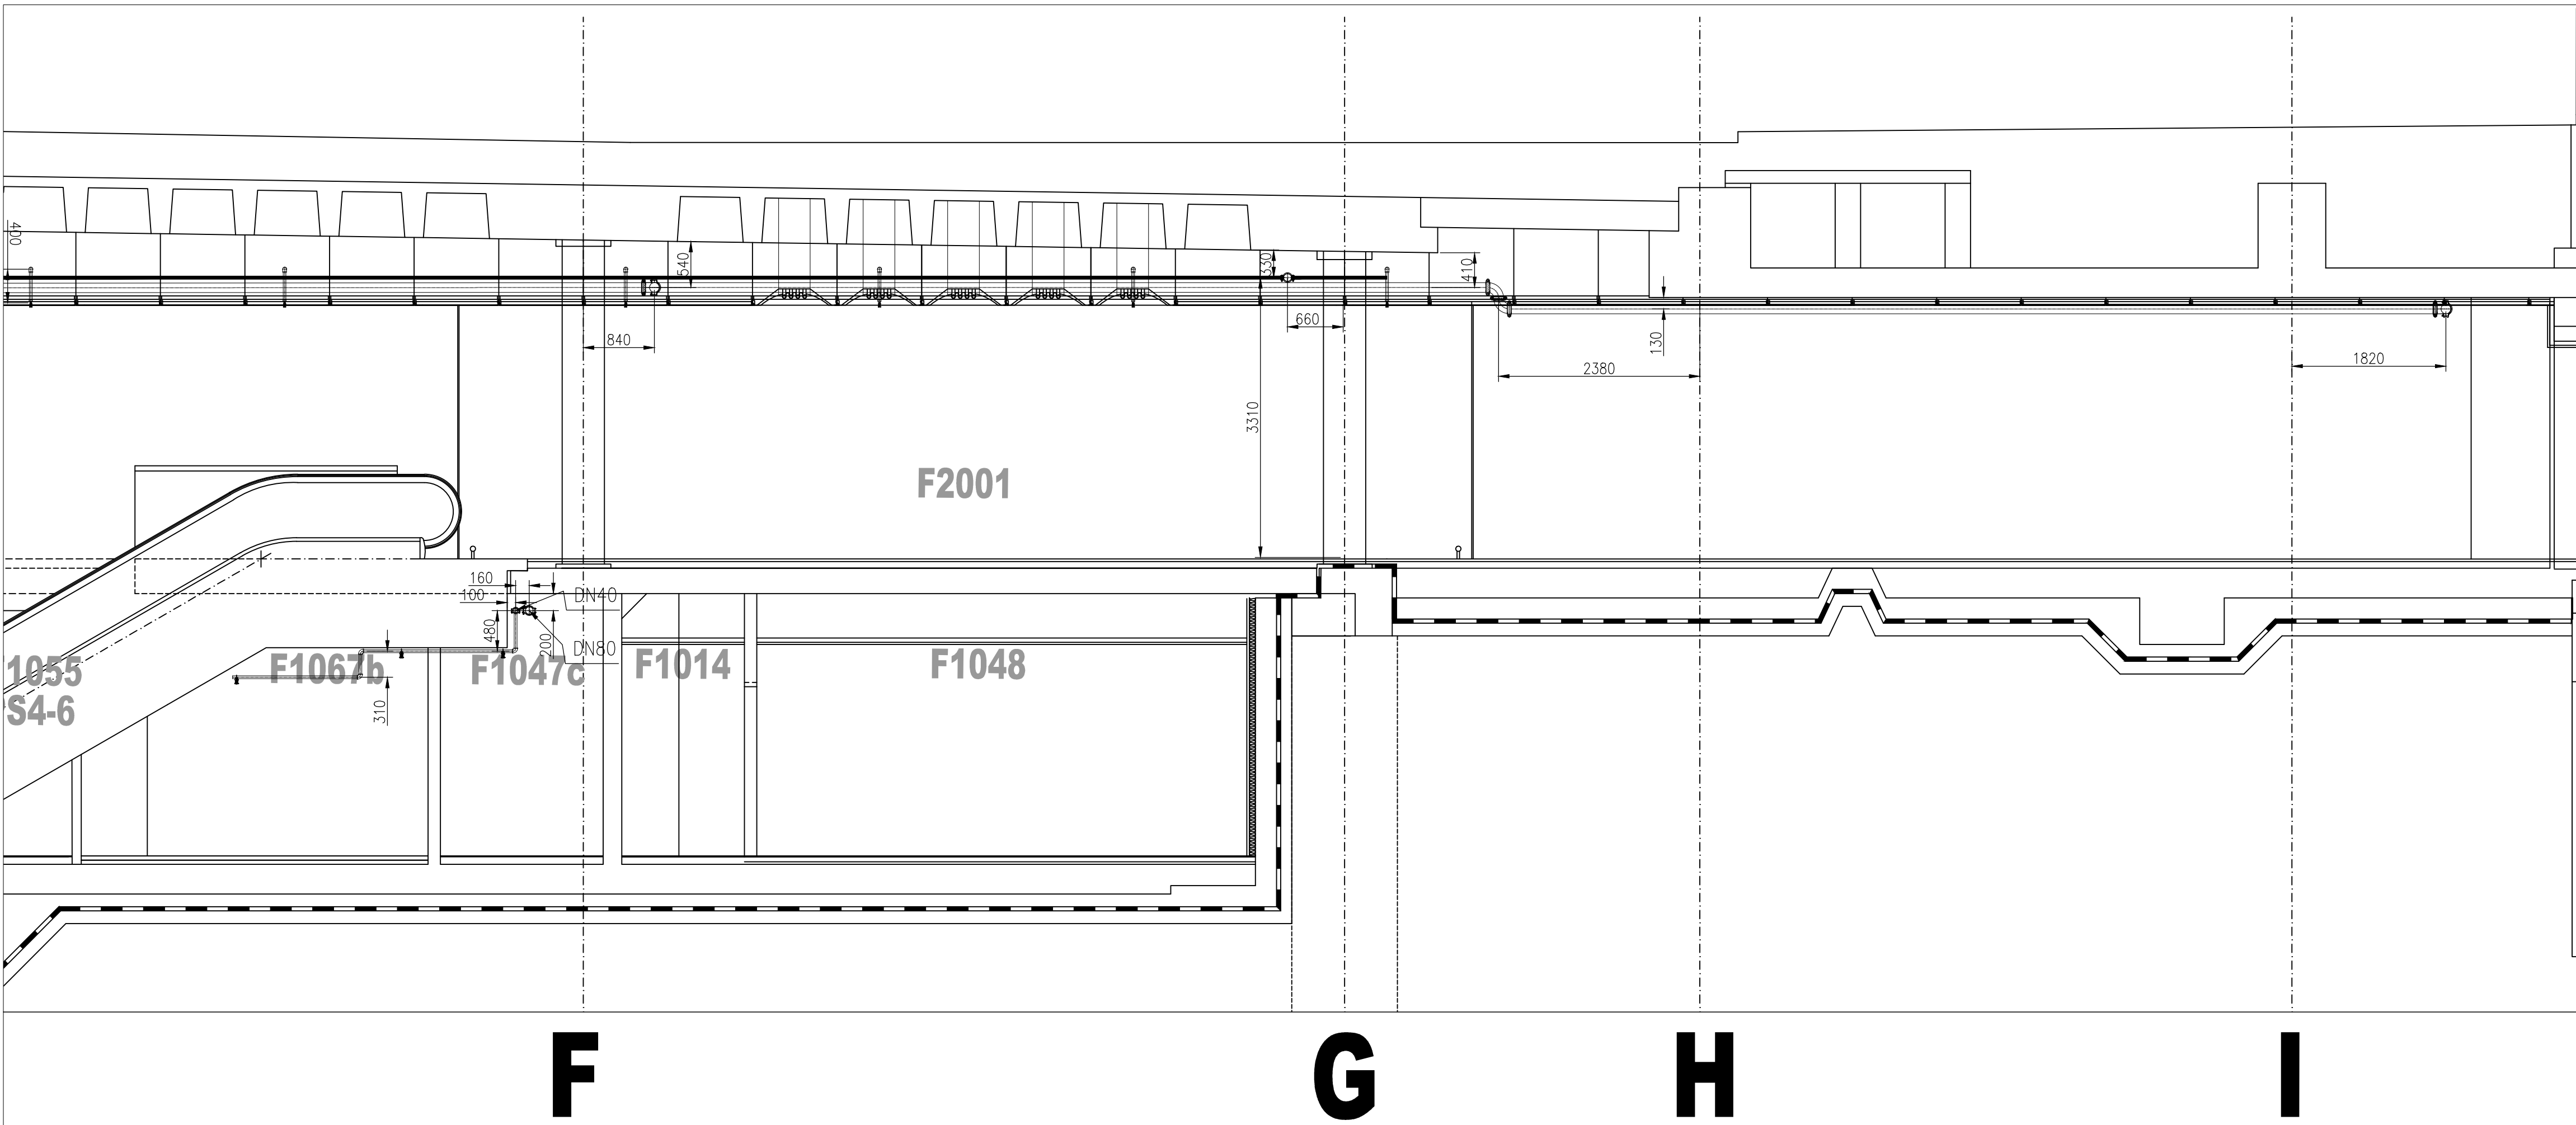

±0,00 = +202,59

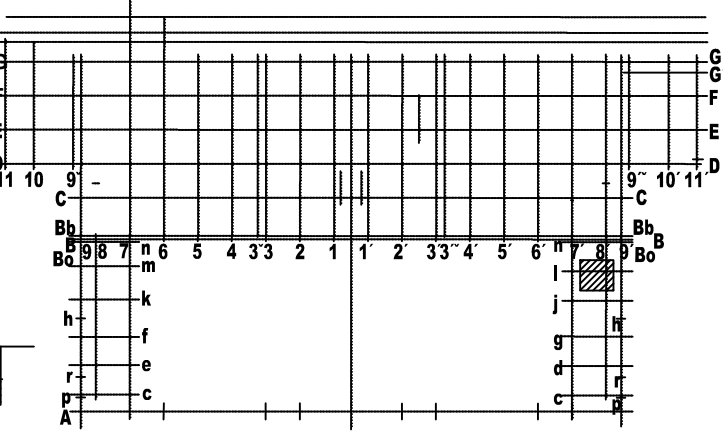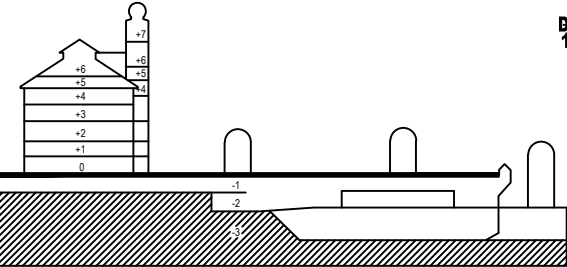

DOKUMENTACE SKUTEČNÉHO PROVEDENÍ STAVBY

<div><div>Grandi Stazioni Česká republika, s.r.o. Žitná 1578/52 Praha 2 120 00</div></div>		<div>Objednatel: METROSTAV a.s., Divize 9 Jablonského 2/640 Praha 7 170 00</div>		<div>Souprava č.: METROSTAV a.s., Divize 9 Jablonského 2/640 Praha 7 170 00</div>	
Místo stavby: Wilsonova 80, 120 00 Praha 2					
katastrální území: Nové Město - obvod Praha 1 Vinohrady - obvod Praha 2					
METROPROJEKT Praha a.s.			ING. ARCH. PATRIK KOTAS ATELIER DESIGNU A ARCHITEKTURY		
Generální projektant: METROPROJEKT Praha a.s. Nám. I. P. Pavlova 2/1786, 120 00 Praha 2 Generální ředitel: Ing. Jiří Pokorný tel: +420 296 154 105, metroprojekt@metroprojekt.cz			Ing. arch. Patrik KOTAS Atelier designu a architektury Janáčkovo nábřeží 5, 150 00 Praha 5 tel/fax: +420 224 942 588, atelier@patrikkotas.com		
Hlavní inženýr zakázky: Ing. Libor Martínek		Hlavní technolog zakázky: Ing. Věra Langmaierová		Hlavní architekt zakázky: Ing. arch. Patrik Kotas	
Odpovědný projektant stavby: Roman Voráč		Odpovědný státek: Ing. Jaroslav Kácovský		Odpovědný architekt projektu: Ing. arch. Jaroslav Smola	
Stupeň: DSPS			Název a účel díla: REKONSTRUKCE ŽST. PRAHA HLAVNÍ NÁDRAŽÍ ETAPA 0-3 NOVÁ ODBAVOVACÍ HALA, SUTERÉN FANTOVY BUDOVY		
Zpracovatelský útvar: METROSTAV a.s., Divize 9 Jablonského 2/640 Praha 7 170 00 tel: +420 284 002 111			Název části díla – SÚD: Technika prostředí NOH Stavební objekt: Podobalet: 29 Stabliní hasicí zařízení (SHZ)		
Kontroloval: Ing. Šárka Růžicková		Podpis: Michal Klodner		Název přílohy: PŘÍČNÝ ŘEZ Villa-Villa'	
Vyrobcovatel: Michal Klodner		Datum: 8/2012		Změna: -	
Skup. části: Počet formátů: 8 x A4		Měřítko: 1:50		Číslo příl.: 20	