

Potrubí/Pipework (ČSN 42 5715, Materiál 11 353.xx)			Hmotnost potrubí s vodou Pipe filled water	
Jmenovitá světllost: Inside diameter: [mm]	Vnější světllost: Outside diameter: [mm]		Trubka: Pipe: [mm]	Hmotnost: Weight: [kg/m]
25	1'	34	25/34	2,8
32	5/4"	42	32/42	3,9
40	6/4"	48	40/48	4,7
50	2'	60	50/60	6,9
65	2 1/2'	76	65/76	8,0
80	3'	88,9	80/88,9	12,2
100	4'	114	100/114	18,9
125	5'	139	125/139	27,1
150	6'	168	150/168	38,2
200	8'	219	200/219	65,0
250	10'	273	250/273	95,0


Trubka: Pipe: [mm]		Závětová tyč: Thread rod: [mm]	Vzdálenosti závěsů Hanger spacement
[mm]	[inches]		
25	1'	M8	Trubka: Pipe: [mm]
32	5/4"		Vzdálenost: Distance: [m]
40	6/4"		25/34
50	2'		32/42
65	2 1/2'	M10	40/48
80	3'		50/60
100	4'		65/76
125	5'		80/88,9
150	6'	M12	100/114
200	8'		125/139
			150/168
			200/219
		M16	250/273

Legenda

- Spray sprinkler stojatý
- Spray sprinkler závěsný
- Rozváděcí potrubí
- Vypouštěcí uzavěr
- ☒ Uzávěr

Stoupačka DN25
Klesočka DN25

— Rozváděcí potrubí DN32, délka 2600 mm
 — Hlavní potrubí VS2 DN80, délka 2600 mm
 — Hlavní potrubí VS1 DN80, délka 2600 mm

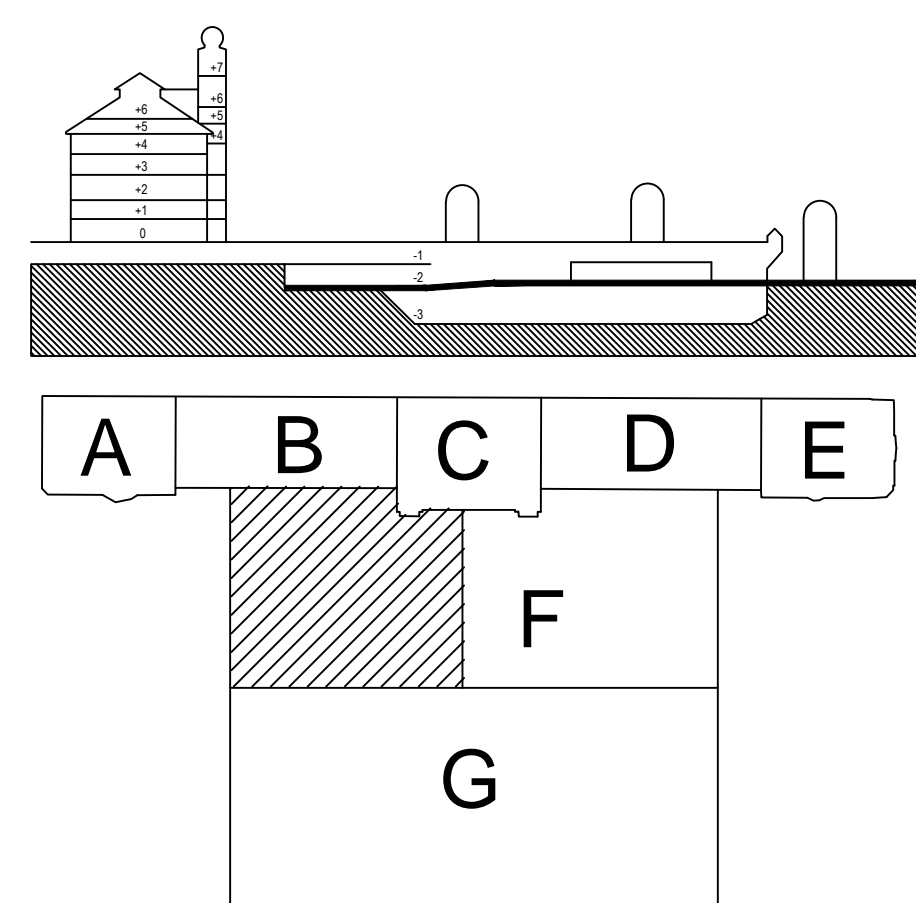

DOKUMENTACE SKUTEČNÉHO PROVEDENÍ STAVBY

</