


SCHÉMA ZAPOJENÍ VODNÍ CLONY

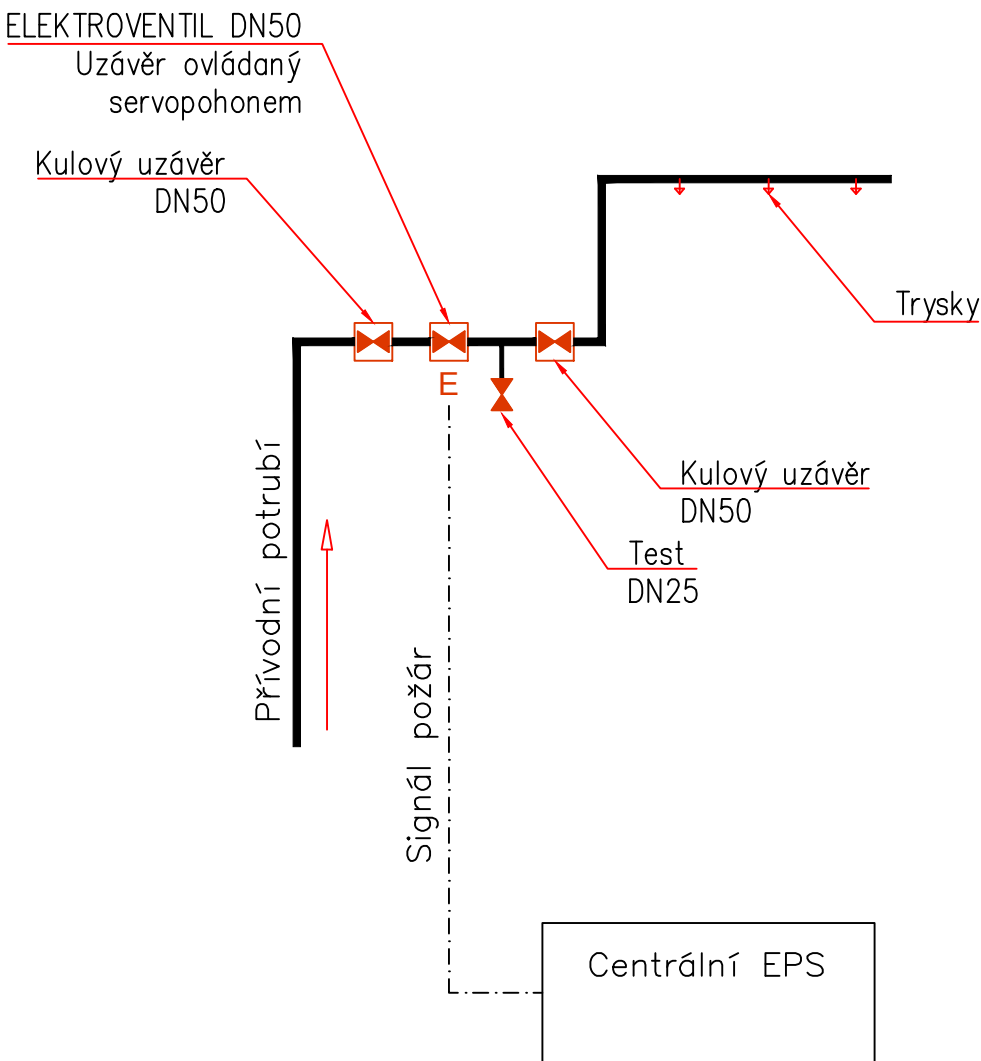


- HRANICE 4.ETAPY
- NAPOJENÍ PROFESÍ MIMO SAMOTNÝ ROZSAH 4.ETAPY
- PROSTOR NEŘEŠENÝ V TĚTO ETAPĚ

| | | | | | | | | |
|--|-------------------|-----------|--|-----------------------|-------------------------|-----|--------|-----|
| | uzavěr | Valve | | Potrubí ocel. DN80 | Pipe steel DN80 | 40 | 6/4' | |
| | Klesačka potrubí | Pipe drop | | Potrubí ocel. DN32 | Pipe steel DN32 | 50 | 2' | |
| | Stoupačka potrubí | Pipe rise | | Potrubí v. clony DN32 | Water curtain pipe DN32 | 65 | 2 1/2' | M10 |
| | Uzávěr/ víko | Cap | | | | 80 | 3' | |
| | Potrubní spojka | Coupling | | | | 100 | 4' | |
| | | | | | | 125 | 5' | M12 |
| | | | | | | 150 | 6' | |
| | | | | | | 200 | 8' | M16 |

Sprinklery

| Symbol | Popis | Průměr | K-faktor | Odezva | Teplota | Povrch | Množství | Poznámka |
|--------|-----------------------------------|---------|----------|----------|---------|--------|----------|----------|
| Symbol | Description | Orifice | K-factor | Response | Temp. | Finish | Quantity | Spec. |
| | Otevřená tryska MXD-WD K40-1/2-Ms | 15 mm | K40 | | | Bronz | 23 ks | - |
| | SSP sprinkler závěšený podhledový | 15 mm | K80 | Standard | 68 °C | Chrom | 24 ks | - |
| | SSP sprinkler pendent ceiling | | | | | Chrome | | - |

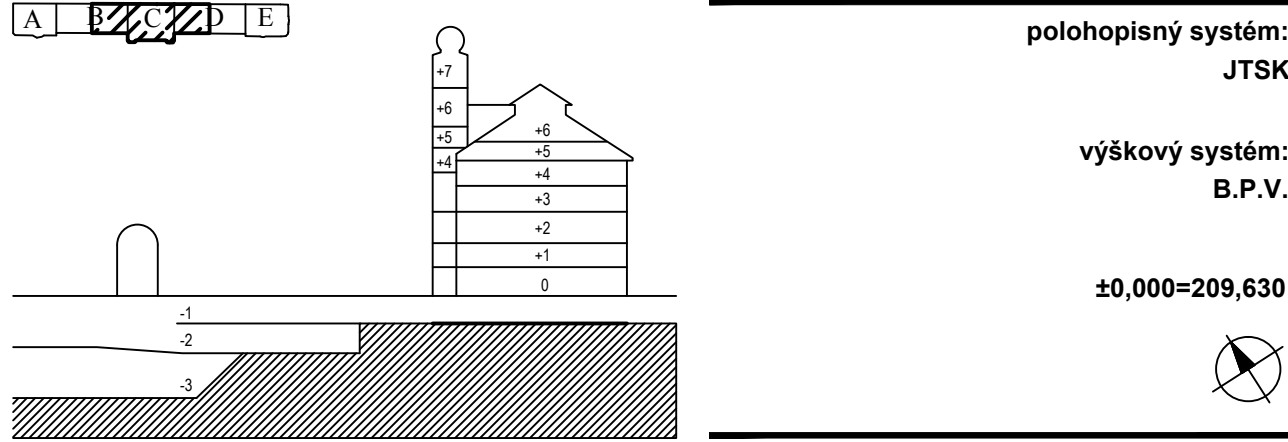

DOKUMENTACE SKUTEČNÉHO PROVEDENÍ STAVBY

| | | | | |
|-----------------------------------|---|---|--|--------------|
| Investor: | Grandi Stazioni Česká republika, s.r.o. | Generální dodavatel: | METROSTAV a.s., Divize 9 | Souprava č.: |
| | Žitná 1578/52 | | Koželužská 2450/4 | |
| | Praha 2 | | Praha 8 | |
| | 120 00 | | 180 00 | |
| Místo stavby: | Wilsonova 80, 120 00 Praha 2 | katastrální území: | Nové Město - obvod Praha 1 | |
| | | | Vinohrady - obvod Praha 2 | |
| | | | | |
| AED projekt, a. s. | Ing. arch. Patrik KOTAS | METROPROJEKT Praha a.s. | | |
| Podílník: 1235/2A, 150 00 Praha 5 | Místní design a architektura | Nám. I. P. Pavlova 217/88, 120 00 Praha 2 | | |
| T: +420 257 257 100 | Jevišovského náměstí 5, 150 00 Praha 5 | Generální ředitel: Ing. Jiří Pokorný | | |
| e-mail: aed@aedproject.cz | tel/fax: +420 224 942 558, atelier@patrikotas.com | tel: +420 296 154 105, metroprojekt@metroprojekt.cz | | |
| Hlavní inženýr projektu: | Ing. Ivo Karlický | Hlavní architekt zakázky: | Ing. arch. Patrik Kotas | |
| Stupeň: | DSPS | Název a účel díla: | REKONSTRUKCE ŽST. PRAHA HLAVNÍ NÁDRAŽÍ | |
| | | | ETAPA 4 | |
| | | | FANTOVA BUDOVA A STŘEDNÍ PODCHOD | |
| Zpracovatelský útvar: | METROSTAV a.s., Divize 9 | Název části díla - SOD: | STABILNÍ HASÍČÍ ZAŘÍZENÍ - SHZ | Část: |
| | Koželužská 2450/4 | | | |
| | Praha 8 | Stavební objekt: | | Díl: |
| | 180 00 | | | |
| tel.: +420 266 018 900 | | Podobjekt: | | Položka: |
| Kontroloval: | Josef Panoš | Název přílohy: | SUTERÉN | Změna: |
| Podpis: | | | | - |
| Vypracoval: | Michal Klodner | | | Číslo příl.: |
| Skart. znak: | | | | 2 |
| Počet fórmátů: | | | | |