




VS 2

Riziko: OH3
Systém: mokry
Intenzita: 5 mm/min
K-Factor: K80
Čas: 60 min
Plocha na sprinkler: max. 12 m2

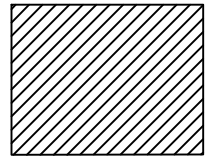

VS 1

Riziko: OH3
Systém: mokry
Intenzita: 5 mm/min
K-Factor: K80
Čas: 60 min
Plocha na sprinkler: max. 12 m2

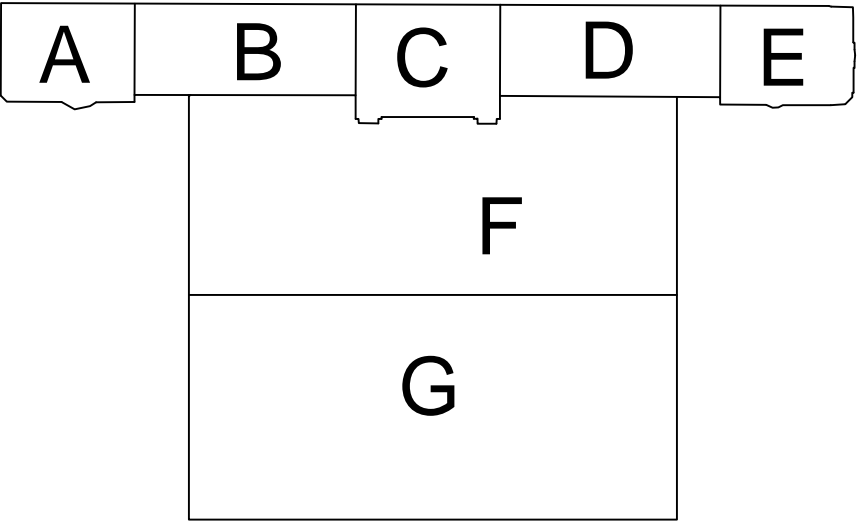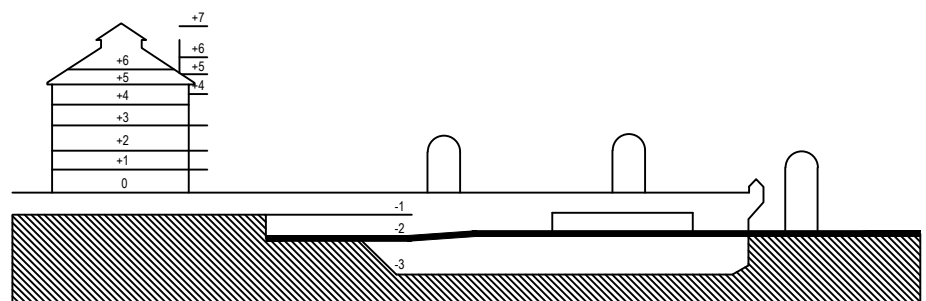

DOKUMENTACE SKUTEČNÉHO PROVEDENÍ STAVBY

Investor: Grandi Stazioni Česká republika, s.r.o. Zna 157852 Praha 2 120 00		Objednatel: METROSTAV a.s., Divize 9 Jablonského 2640 Praha 7 170 00	Společnost z.:
Místo stavby: Wilsonova 80, 120 00 Praha 2		katastrální území: Nové Město - obvod Praha 1 Vinohrady - obvod Praha 2	
METROPROJEKT Praha a.s. Generální projektant: METROPROJEKT Praha a.s. Nám. I. P. Pavlova 2/1786, 120 00 Praha 2 Generální ředitel: Ing. Jiří Pokorný tel: +420 296 154 105, metroprojekt@metroprojekt.cz Hlavní inženýr zakázky: Ing. Libor Martinek Odpovědný projektant stavby: Roman Voráč		ING. ARCH. PATRIK KOTAS ATELIER DESIGNU A ARCHITEKTURY Ing. arch. Patrik KOTAS Atelier designu a architektury Janaškovy náhřezí 5, 150 00 Praha 5 tel/fax: +420 224 942 588, atelier@patrikkotas.com Hlavní technolog. zakázka: Ing. Věra Langmalerová Odpovědný architekt státek: Ing. Jaroslav Kácovsky	
Stupeň: DSPS		Název a účel díla: REKONSTRUKCE ŽST. PRAHA HLAVNÍ NÁDRAŽÍ ETAPA 0-3 NOVÁ ODBAVOVACÍ HALA, SUTERÉN FANTOVY BUDOVY	
Zpracovatelství díla: METROSTAV a.s., Divize 9 Jablonského 2640 Praha 7 170 00		Název části díla - SDD: Technika prostředí NOH	Číslo: 06
tel.: +420 284 002 111		Stavební objekt: 29 Stabílní hasicí zařízení (SHZ)	Podpis: -
Kontrola: Ing. Šárka Růžicková		Podpis, Název přílohy: SCHEMA JISTĚNÝCH PLOCH PŮDORYS 203	Znak: -
Výpracoval: Michal Klodner		Podpis: -	Číslo výt.: 23
Forma: 10 X A4		Dotisk: 8/2012	Verze: 1:250