


A B C D E

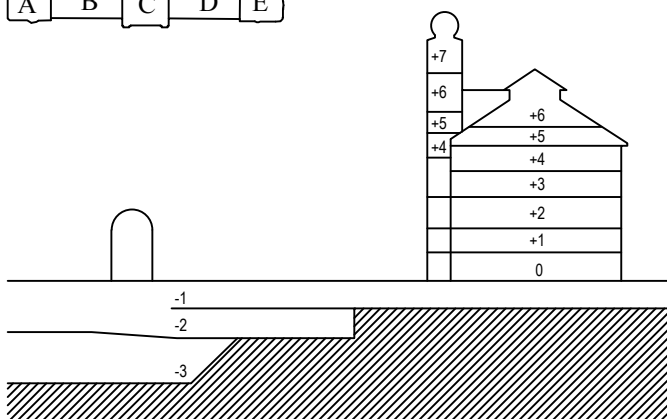

polohopisný systém:  
JTSK

výškový systém:  
B.P.V.

±0,000=209,630





## DOKUMENTACE SKUTEČNÉHO PROVEDENÍ STAVBY

Investor:  Grandi Stazioni Česká republika, s.r.o. Žitná 1578/52 Praha 2 120 00	Generální dodavatel: METROSTAV a.s., Divize 9 Koželužská 2450/4 Praha 8 180 00	Souprava č.:
---	--	--------------

Místo stavby: Wilsonova 80, 120 00 Praha 2

katastrální území: Nové Město - obvod Praha 1  
Vinhady - obvod Praha 2

	ING. ARCH. PATRIK KOTAS ATELIER DESIGNU A ARCHITEKTURY  METROPROJEKT Praha a.s.
AED project, a. s., Pod radnicí 1235 / 2A, 150 00 Praha 5 T: +420 257 257 100 e-mail: aed@aedproject.cz	Ing. arch. Patrik KOTAS Atelier designu a architektury Janáčkovo nábřeží 5, 150 00 Praha 5 tel/fax: +420 224 942 588, atelier@patrikkotas.com METROPROJEKT Praha a.s. Nám. I. P. Pavlova 2/1786, 120 00 Praha 2 Generální ředitel: Ing. Jiří Pokorný tel: +420 296 154 105, metroprojekt@metroprojekt.cz
Hlavní inženýr projektu: Ing. Ivo Karlický	Hlavní architekt zakázky: Ing. arch. Patrik Kotas

Stupeň: <b>DSPS</b>	Název a účel díla: <b>REKONSTRUKCE ŽST. PRAHA HLAVNÍ NÁDRAŽÍ ETAPA 4 FANTOVA BUDOVA A STŘEDNÍ PODCHOD</b>
------------------------	--

Zpracovatelský útvar: <b>METROSTAV a.s., Divize 9 Koželužská 2450/4 Praha 8 180 00</b> tel.: <b>+420 266 018 900</b>	Název části díla – SOD: <b>STABILNÍ HASICÍ ZAŘÍZENÍ</b> Stavební objekt: Podobjekt:	Část: Díl: Položka:
--	--	---------------------------

Kontroloval: <b>Josef Panoš</b> Vypracoval: <b>Michal Klodner</b> Skart. znak: Datum: <b>12/2013</b> Počet formátů:	Podpis: Název přílohy: Měřítko:	Změna: - Číslo příl.:
---	---------------------------------------	-----------------------------