




VS 2

Riziko: OH3
Systém: mokry
Intenzita: 5 mm/min
K-Factor: K80
Čas: 60 min
Plocha na sprinkler: max. 12 m²

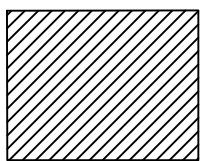

VS 1

Riziko: OH3
Systém: mokry
Intenzita: 5 mm/min
K-Factor: K80
Čas: 60 min
Plocha na sprinkler: max. 12 m²

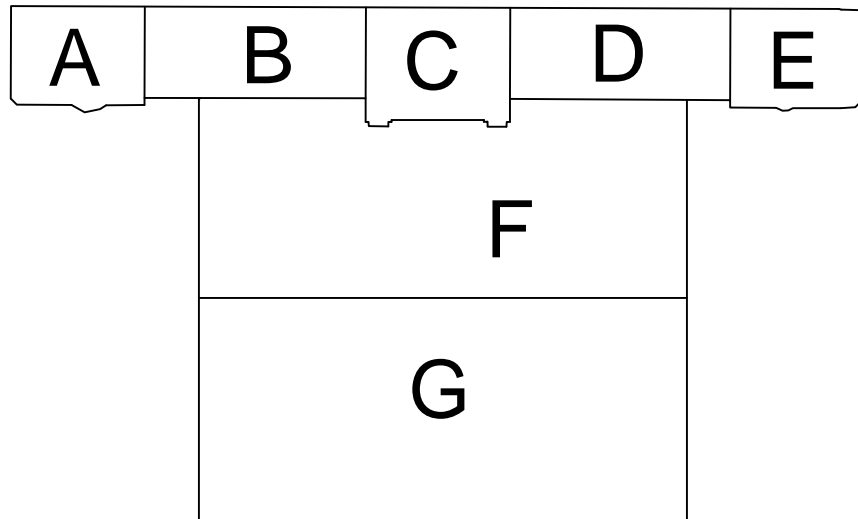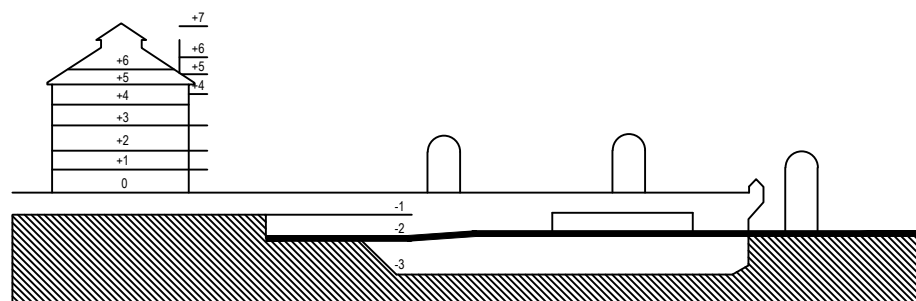

DOKUMENTACE SKUTEČNÉHO PROVEDENÍ STAVBY

Investor: Grand Stazioni Česká republika, s.r.o. Zřina 157852 Praha 2 120 00 Grand Stazioni ČESKÁ REPUBLIKA		Objednatel: METROSTAV a.s., Divize 9 Jablonského 2/640 Praha 7 170 00 METROSTAV		Souprava č.: Výkresy - obvod Praha 1 Výkresy - obvod Praha 2	
Místo stavby: Wilsonova 80, 120 00 Praha 2		katastrální území: Nové Město - obvod Praha 1		Výkresy - obvod Praha 2	
METROPROJEKT Praha a.s.		ING. ARCH. PATRIK KOTAS ATELIER DESIGNU A ARCHITEKTURY			
Generální projektant: METROPROJEKT Praha a.s. Nám. I. P. Pavlova 2/1786, 120 00 Praha 2 Generální ředitel: Ing. Jiří Pokorný tel: +420 296 154 105, metroprojekt@metroprojekt.cz		Ing. arch. Patrik KOTAS Atelier designu a architektury Janačkovo náměstí 5, 150 00 Praha 5 tel/fax: +420 224 942 588, atelier@patrikotas.com			
Hlavní inženýr zakázky: Ing. Libor Martinek		Hlavní technolog. zakázky: Ing. Věra Langmaierová		Hlavní architekt zakázky: Ing. arch. Patrik Kotas	
Odpovědný projektant stavby: Roman Voráč		Odpovědný státek: Ing. Jaroslav Kácovský		Odpovědný architekt projektu: Ing. arch. Jaroslav Smola	
Stupeň: DPS		Název a účel díla: REKONSTRUKCE ŽST. PRAHA HLAVNÍ NÁDRAŽÍ ETAPA 0-3 NOVÁ ODBAVOVACÍ HALA, SUTERÉN FANTOVY BUDOVY			
Zpracovatelství díla: METROSTAV a.s., Divize 9 Jablonského 2/640 Praha 7 170 00		Název části díla - SOU: Technika prostředí NOH		Číslo: 06	
tel.: +420 284 002 111		Podoblast: 29 Stabílí hasicí zařízení (SHZ)		Podpis: -	
Kontroloval: Ing. Šárka Růžicková		Podpis: -		Znak: -	
Výpracoval: Michal Klodner		Podpis: -		Číslo přílohy: 22	
Forma: 10 X A4		Datum: 8/2012		Měřítko: 1:250	
Rozměr: 10 X A4		Měřítko: 1:250		SCHEMA JISTĚNÝCH PLOCH PŮDORYS 205	