





PODÉLNÝ ŘEZ V-V'

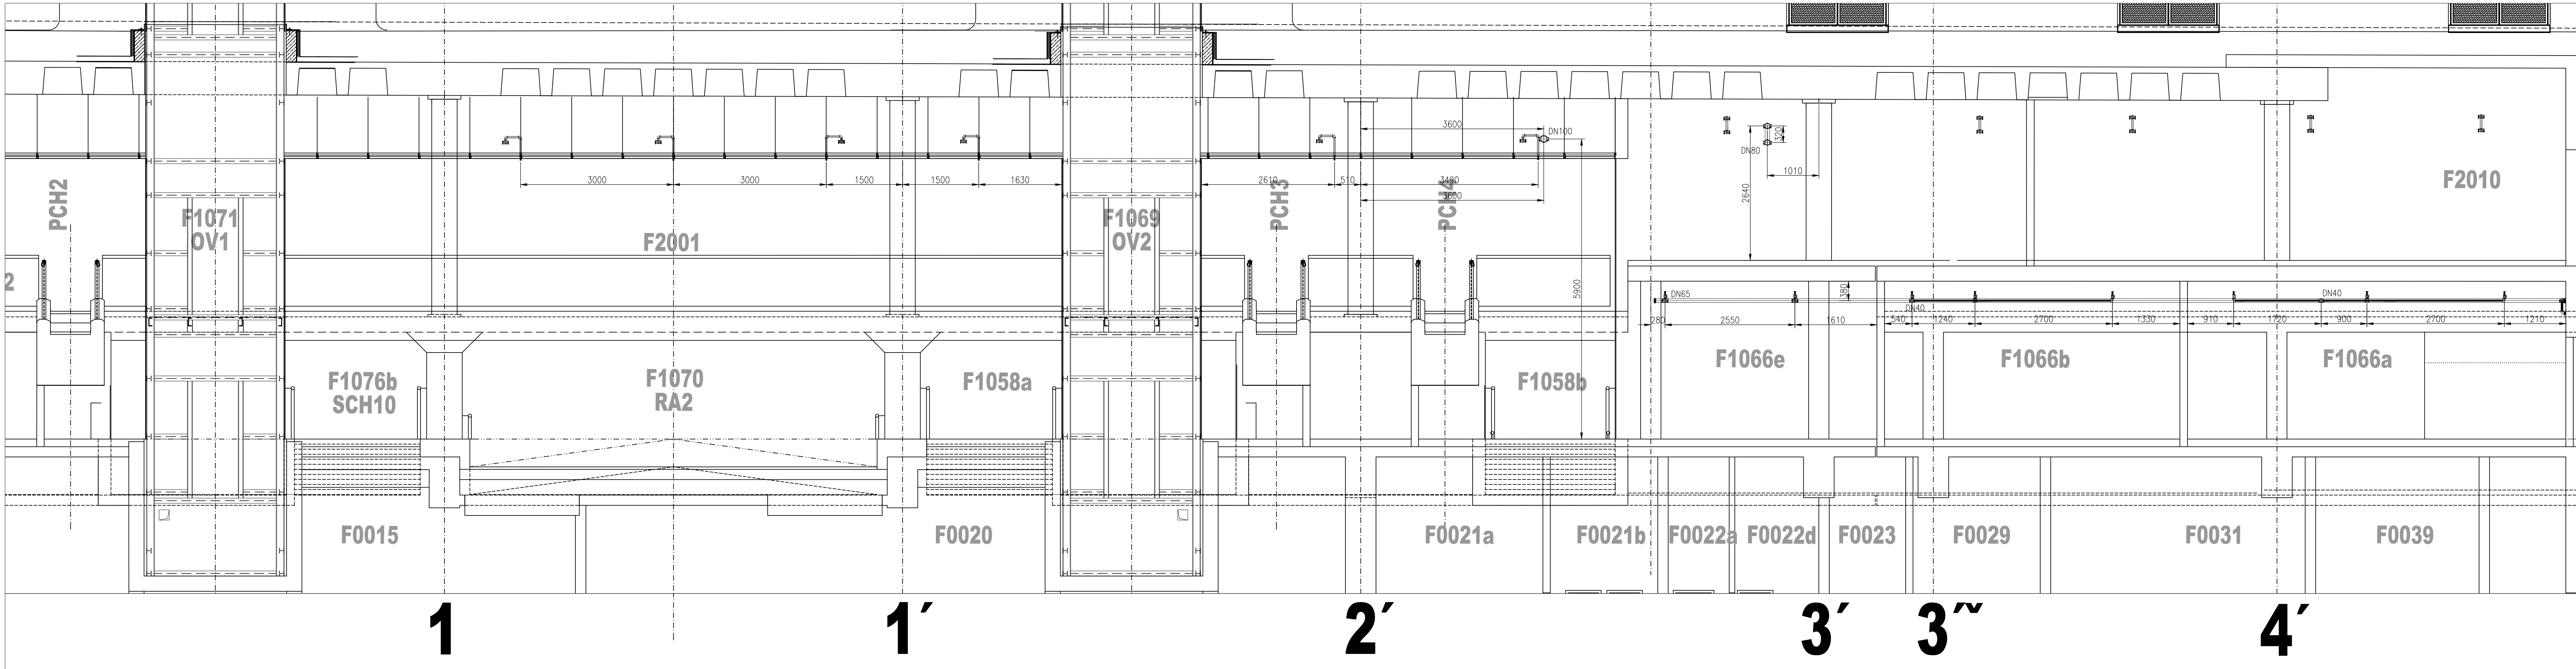

PODÉLNÝ ŘEZ V-V'

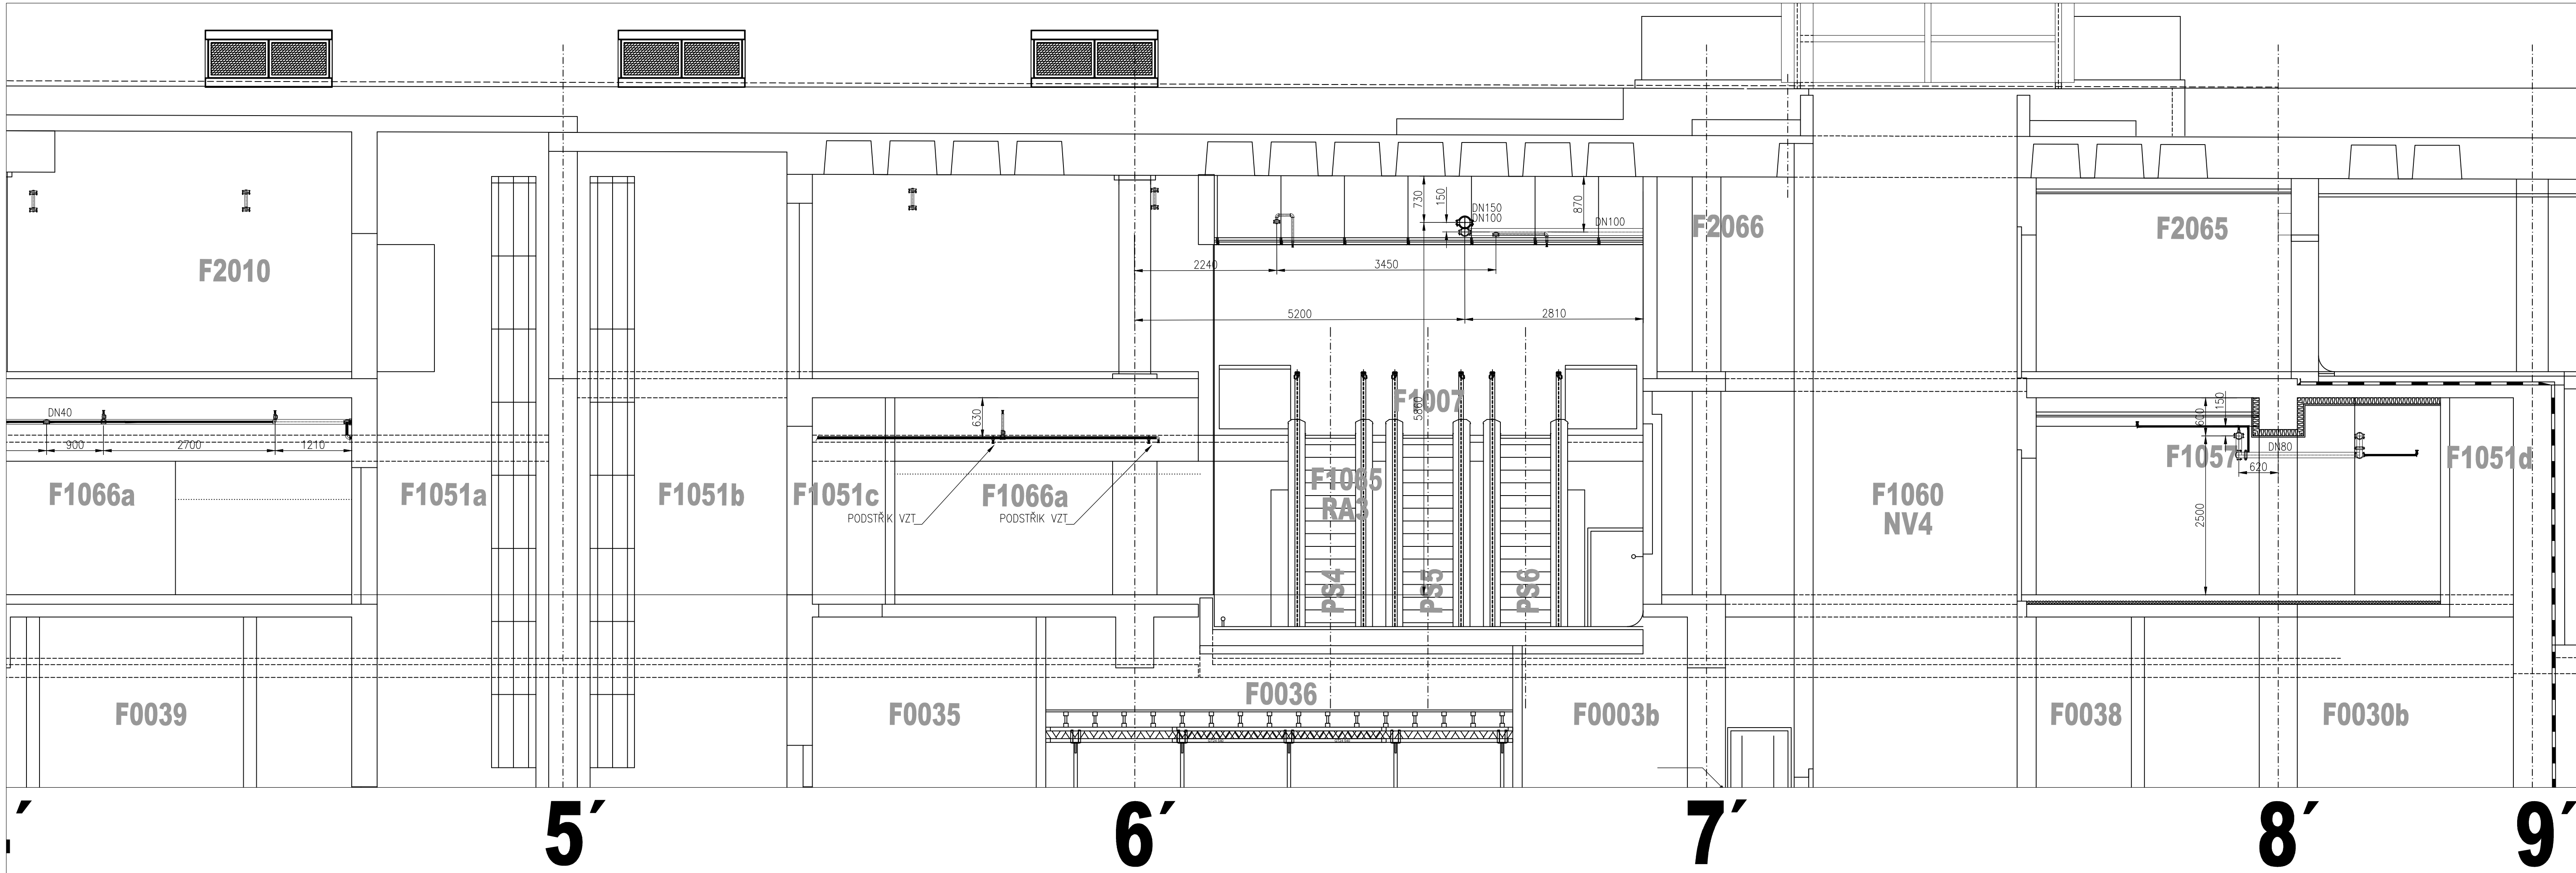

±0,00 = +202,59

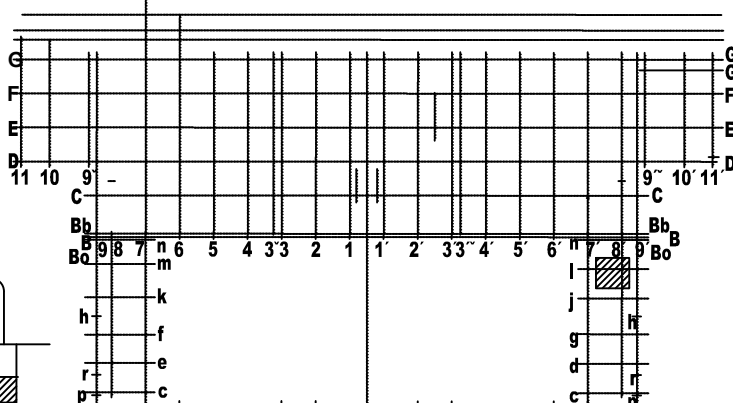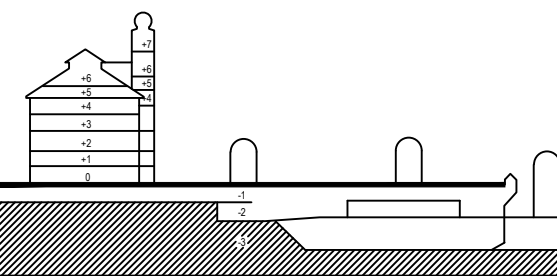

DOKUMENTACE SKUTEČNÉHO PROVEDENÍ STAVBY

Investor: <b>Grandi Stazioni</b> Česká republika		Objednatel: METROSTAV a.s., Divize 9 Jablonského 2/640 Praha 7 170 00		Souprava č.: 1	
Místní část: Wilsonova 80, 120 00 Praha 2		katastrální území: Nové Město - obvod Praha 1 Vinohrady - obvod Praha 2			
<b>METROPROJEKT Praha a.s.</b>		<b>METROPROJEKT PATRIK KOTAS</b> ATELIER DESIGNU A ARCHITEKTURY			
Generální projektant: METROPROJEKT Praha a.s. Nám. I. P. Pavlova 2/1786, 120 00 Praha 2 Generální reditel: Ing. Jiří Pokorný tel: +420 236 154 105, metroprojekt@metroprojekt.cz		Ing. arch. Patrik KOTAS Atelier designu a architektury Janáčkovo nábřeží 5, 150 00 Praha 5 tel/fax: +420 224 942 588, atelier@patrikkotas.com			
Hlavní inženýr zakázky: Ing. Libor Martinek		Hlavní technolog zakázky: Ing. Věra Langmaierová		Hlavní architekt zakázky: Ing. arch. Patrik Kotas	
Odpovědný projektant stavby: Roman Vorač		Odpovědný státek: Ing. Jaroslav Kácovský		Odpovědný architekt projektu: Ing. arch. Jaroslav Smola	
Stupeň: <b>DSPS</b>		Název a účel díla: <b>REKONSTRUKCE ŽST. PRAHA HLAVNÍ NÁDRAŽÍ ETAPA 0-3 NOVÁ ODBAVOVACÍ HALA, SUTERÉN FANTOVY BUDOVY</b>			
Zpracovatelství (stav): METROSTAV a.s., Divize 9 Jablonského 2/640 Praha 7 170 00		Název části díla - SOU: <b>Technika prostředí NOH</b>		Dátum: -	
Složený objekt: Podoblast: <b>29 Stabliní hasicí zařízení (SHZ)</b>		Podpis: -		Dátum přílohy: -	
Kontroloval: Ing. Šárka Růžicková		Podpis: -		Jméno: -	
Výpracoval: Michal Klodner		Podpis: -		Dátum přílohy: -	
Dátum: 8/2012		Podpis: -		Dátum přílohy: -	
Forma: 10 x A4		Měřítko: 1:50		Dátum přílohy: -	
				<b>PODÉLNÝ ŘEZ V-V'</b>	
				Číslo přílohy: 18	