




## PŘÍČNÝ ŘEZ III-III'



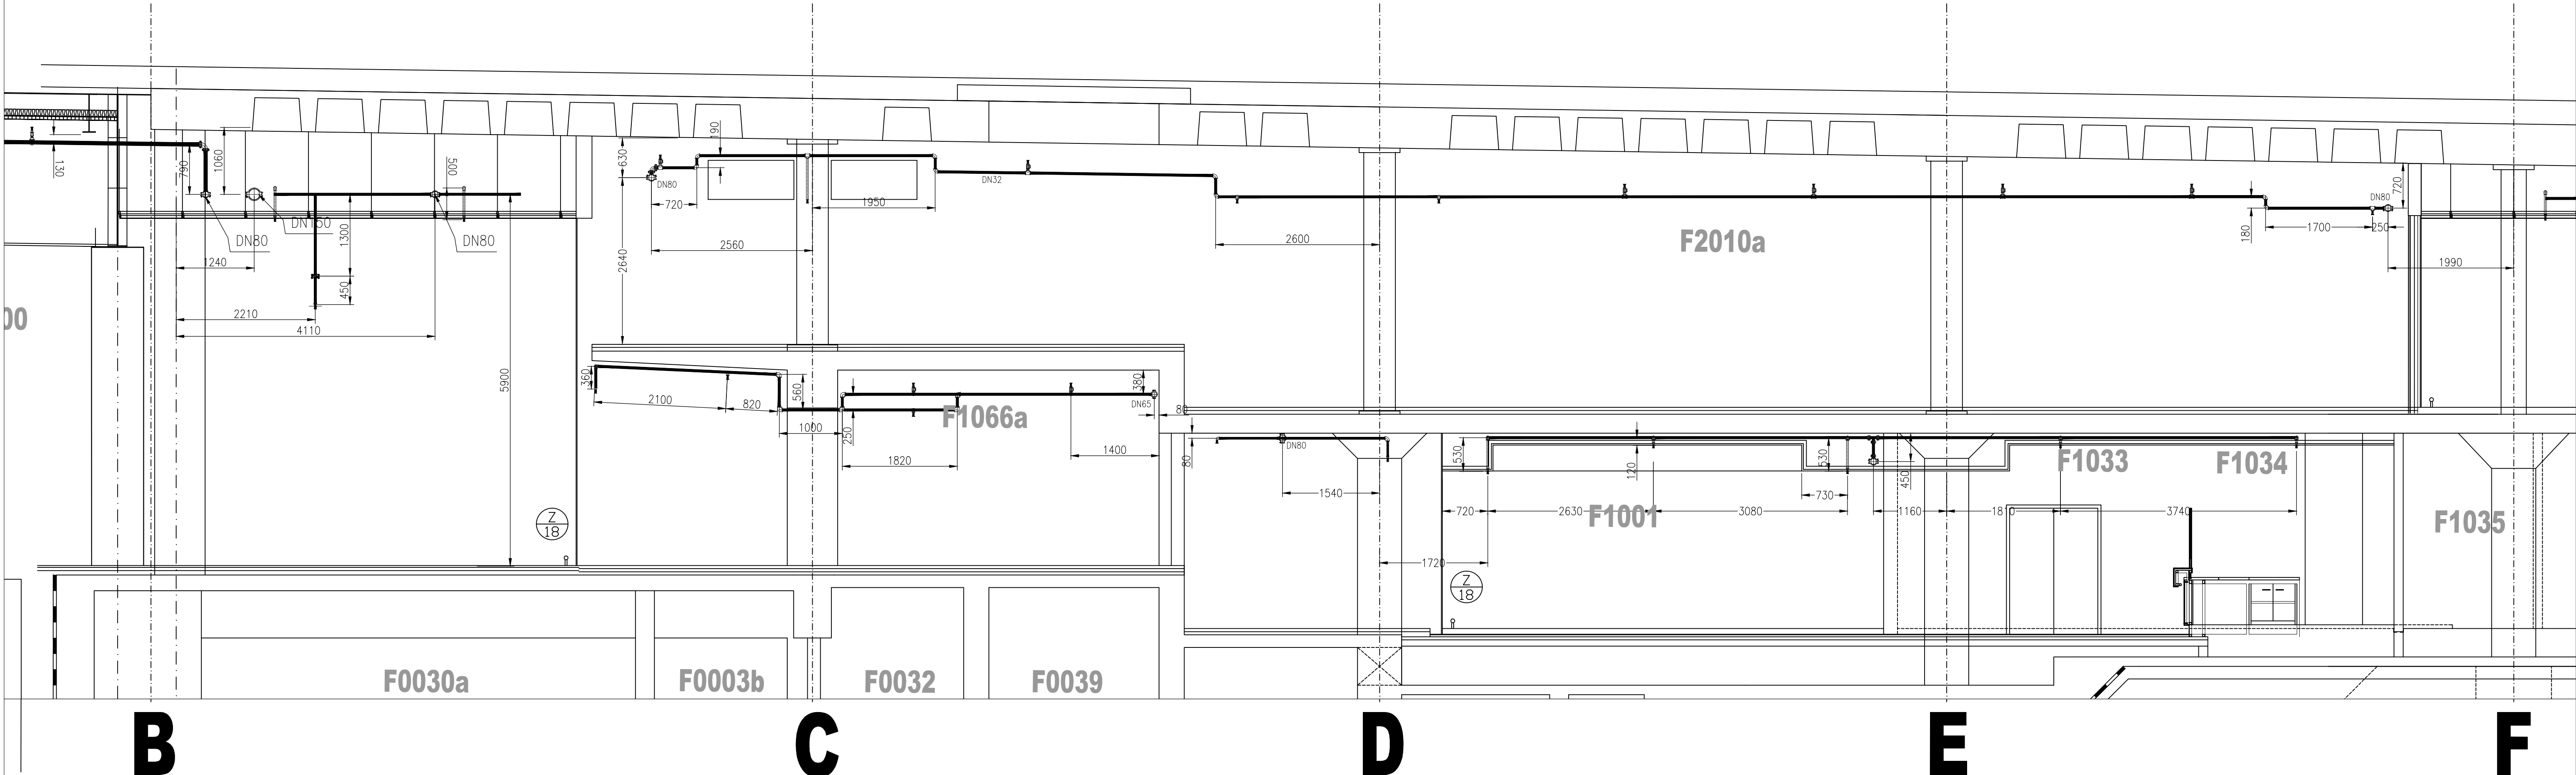

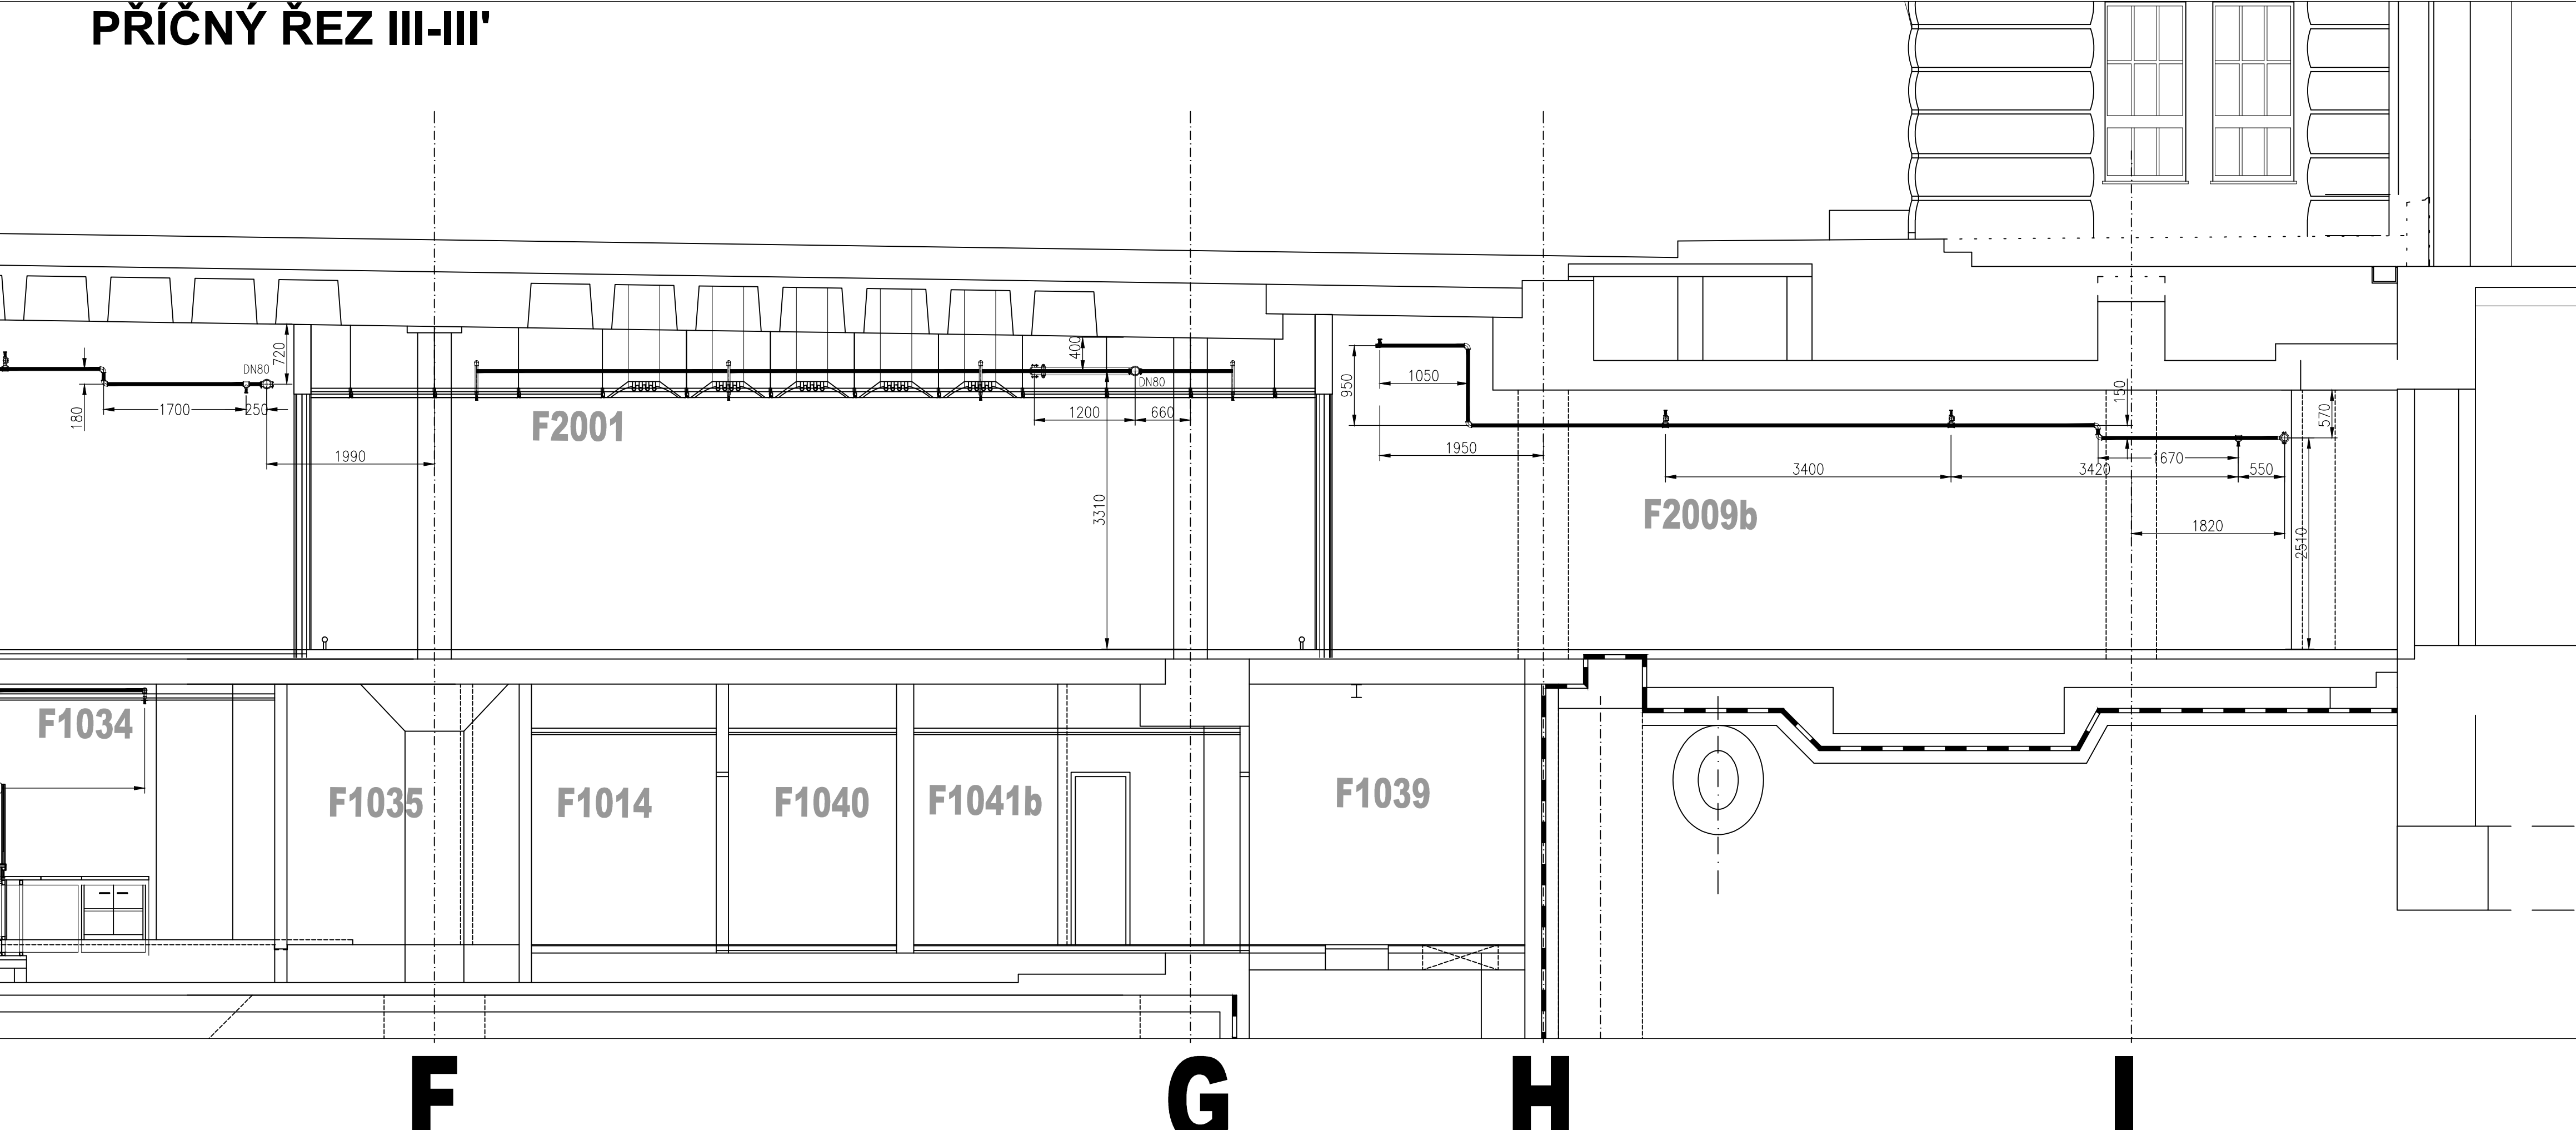

### PŘÍČNÝ ŘEZ III-III'

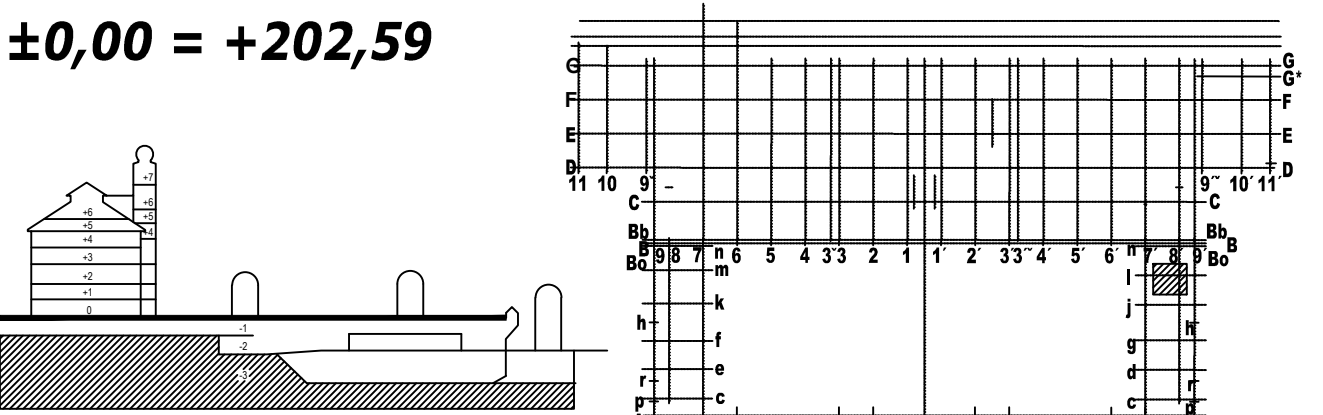

**$\pm 0,00 = +202,59$**



## DOKUMENTACE SKUTEČNÉHO PROVEDENÍ STAVBY

Investor: <div> Grands Stazioni Česká republika, s.r.o. Žitná 1578/52 Praha 2 120 00</div>		Objednatel: <div> METROSTAV a.s., Divize 9 Jablonského 2/640 Praha 7 170 00</div>		Souprava č.:	
Místo stavby: Wilsonova 80, 120 00 Praha 2		katastrální území: Nové Město - obvod Praha 1 Vinohrady - obvod Praha 2			
<div> <b>METROPROJEKT Praha a.s.</b></div>		<div> <b>PATRIK KOTAS</b> ATELIER DESIGNU A ARCHITEKTURY</div>			
Generální projektant: METROPROJEKT Praha a.s. Nam. I.P. Pavlova 2/1786, 120 00 Praha 2 Generální ředitel: Ing. Jiří Pokorný tel: +420 296 154 105, metroprojekt@metroprojekt.cz		Ing. arch. Patrik KOTAS Atelier designu a architektury Janáčkovo nábřeží 5, 150 00 Praha 5 telfax: +420 224 942 588, atelier@patrikkotas.com			
Hlavní inženýr zakázky: Ing. Libor Martinek		Hlavní technolog zakázavý: Ing. Věra Langmajerová		Hlavní architekt zakázky: Ing. arch. Patrik Kotas	
Odpovědný projektant stavby: Roman Voráč		Odpovědný statik: Ing. Jaroslav Kácovský		Odpovědný architekt projektu: Ing. arch. Jaroslav Smola	
Stupeň:		Název a číslo díla:			
DSPS		REKONSTRUKCE ŽST. PRAHA HLAVNÍ NÁDRAŽÍ ETAPA 0-3 NOVÁ ODBAVOVACÍ HALA, SUTERÉN FANTOVY BUDOVY			
Zpracovatelství úver: METROSTAV a.s., Divize 9 Jablonského 2/640 Praha 7 170 00		Název části díla – SOB: Technická prostředí NOH		Číslo:	
		Stavební objekt:		Díl:	
tel.: +420 284 002 111		Podobjekt: 29 Stabilní hasicí zařízení (SHZ)		Početlo:	
Kontroloval: Ing. Šárka Růžičková		Podpis:		Změna:	
Vypracoval: Michal Klodner		Podpis:		-	
Školn. zpráva: Projekt 9. x . 4. 4.		Datum: 8/2012 Měsíčník: 4. x . 0.		Číslo příl.: 16	