


A B C D E

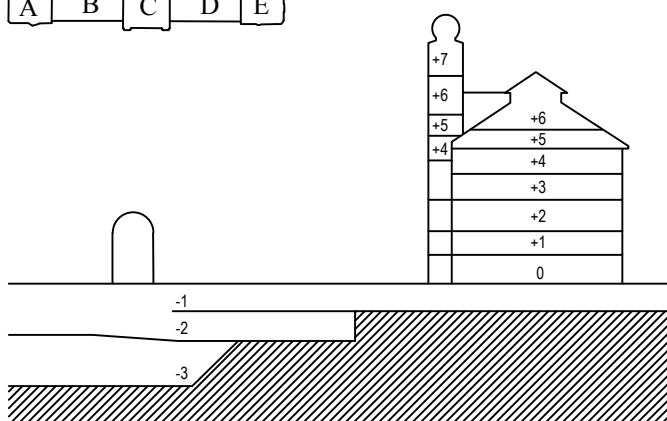

polohopisný systém:  
JTSK

výškový systém:  
B.P.V.

±0,000=209,630



## DOKUMENTACE SKUTEČNÉHO PROVEDENÍ STAVBY

Investor:  <b>Grandi Stazioni</b> ČESKÁ REPUBLIKA	Grandi Stazioni Česká republika, s.r.o. Žitná 1578/52 Praha 2 120 00	Generální dodavatel:  <b>METROSTAV</b>	METROSTAV a.s., Divize 9 Koželužská 2450/4 Praha 8 180 00	Souprava č.:
--	---	---	--	--------------

Místo stavby: Wilsonova 80, 120 00 Praha 2	katastrální území: Nové Město - obvod Praha 1 Vinohrady - obvod Praha 2
--	--

 <b>AED</b>	 <b>ING. ARCH. PATRIK KOTAS</b> <b>ATELIER DESIGNU A ARCHITEKTURY</b>
 <b>METROPROJEKT Praha a.s.</b>	

AED project, a. s., Pod radnicí 1235 / 2A, 150 00 Praha 5 T: +420 257 257 100 e-mail: aed@aedproject.cz	Ing. arch. Patrik KOTAS Atelier designu a architektury Janáčkovo nábřeží 5, 150 00 Praha 5 tel/fax: +420 224 942 588, atelier@patrikkotas.com	METROPROJEKT Praha a.s. Nám. I. P. Pavlova 2/1786, 120 00 Praha 2 Generální ředitel: Ing. Jiří Pokorný tel: +420 296 154 105, metroprojekt@metroprojekt.cz
--	--	---

Hlavní inženýr projektu: <b>Ing. Ivo Karlický</b>	Hlavní architekt zakázky: <b>Ing. arch. Patrik Kotas</b>
--	---

Stupeň: <b>DSPS</b>	Název a účel díla: <b>REKONSTRUKCE ŽST. PRAHA HLAVNÍ NÁDRAŽÍ</b> <b>ETAPA 4</b> <b>FANTOVA BUDOVA A STŘEDNÍ PODCHOD</b>
------------------------	--

Zpracovatelský útvar: <b>METROSTAV a.s., Divize 9</b> <b>Koželužská 2450/4</b> <b>Praha 8</b> <b>180 00</b>	Název části díla – SOD: <b>STABILNÍ HASICÍ ZAŘÍZENÍ</b>	Část:
	Stavební objekt:	Díl:
tel.: <b>+420 266 018 900</b>	Podobjekt:	Položka:

Kontroloval: <b>Josef Panoš</b>	Podpis:	Název přílohy: <b>TECHNICKÁ ZPRÁVA</b>	Změna: -
Vypracoval: <b>Michal Klodner</b>	Podpis:		Číslo příl.: <b>1</b>
Skart. znak:	Datum: <b>12/2013</b>		
Počet formátů:	Měřítka:		