





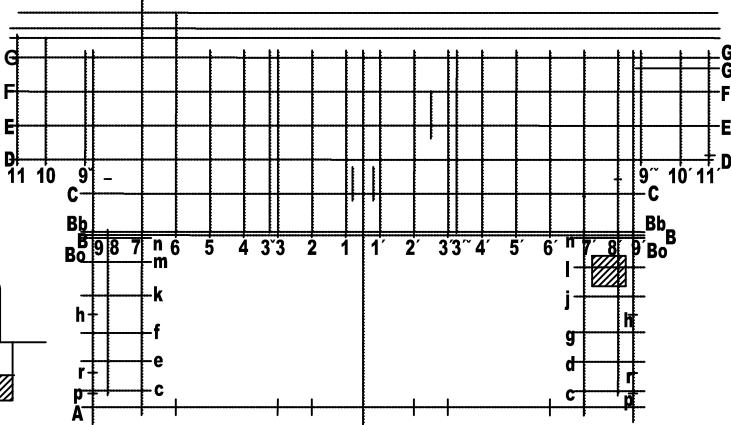

±0,00 = +202,59

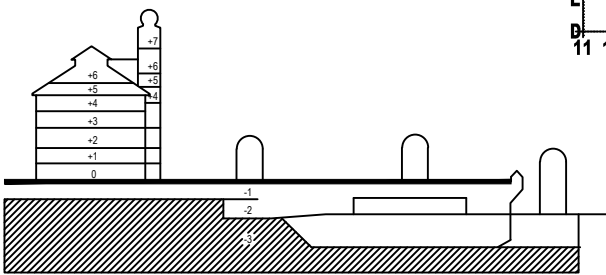

DOKUMENTACE SKUTEČNÉHO PROVEDENÍ STAVBY

<div>Investor:  Grandi Stazioni ČESKÁ REPUBLIKA</div>		<div>Objednatel:  METROSTAV a.s., Divize 9 Jablonského 2/640 Praha 7 170 00</div>		<div>Souprava č.: -</div>	
Místo stavby: Wilsonova 80, 120 00 Praha 2		katastrální území: Nové Město - obvod Praha 1 Vinohrady - obvod Praha 2			
<div>METROPROJEKT Praha a.s.</div>		<div>ING. ARCH. PATRIK KOTAS ATELIER DESIGNU A ARCHITEKTURY</div>			
Generální projektant: METROPROJEKT Praha a.s. Nám. I. P. Pavlova 2/1786, 120 00 Praha 2 Generální ředitel: Ing. Jiří Pokorný tel: +420 296 154 105, metroprojekt@metroprojekt.cz		Ing. arch. Patrik KOTAS Atelier designu a architektury Janáčkovo nábřeží 5, 150 00 Praha 5 tel/fax: +420 224 942 588, atelier@patrikkotas.com			
Hlavní inženýr zakázky: Ing. Libor Martinek		Hlavní technolog zakázky: Ing. Věra Langmaierová		Hlavní architekt zakázky: Ing. arch. Patrik Kotas	
Odpovědný projektant stavby: Roman Voráč		Odpovědný statik: Ing. Jaroslav Kácovský		Odpovědný architekt projektu: Ing. arch. Jaroslav Smola	
Stupeň: DSPS		Název a účel díla: REKONSTRUKCE ŽST. PRAHA HLAVNÍ NÁDRAŽÍ ETAPA 0-3 NOVÁ ODBAVOVACÍ HALA, SUTERÉN FANTOVY BUDOVY			
Zpracovatelský úřad: METROSTAV a.s., Divize 9 Jablonského 2/640 Praha 7 170 00		Název části díla – SOD: Technika prostředí NOH			Část: Díl:
tel.: +420 284 002 111		Podobjekt: 29 Stabilní hasicí zařízení (SHZ)			Položka:
Kontroloval: Ing. Šárka Růžicková		Podpis: -			Změna: -
Vypracoval: Michal Klodner		Podpis: -			Číslo příl.: 15
Skart. znak:	Datum:				
Formát:	8x A4	Měřítko:	1:50		