


ZST. Brno–Židenice

BTS na střeše

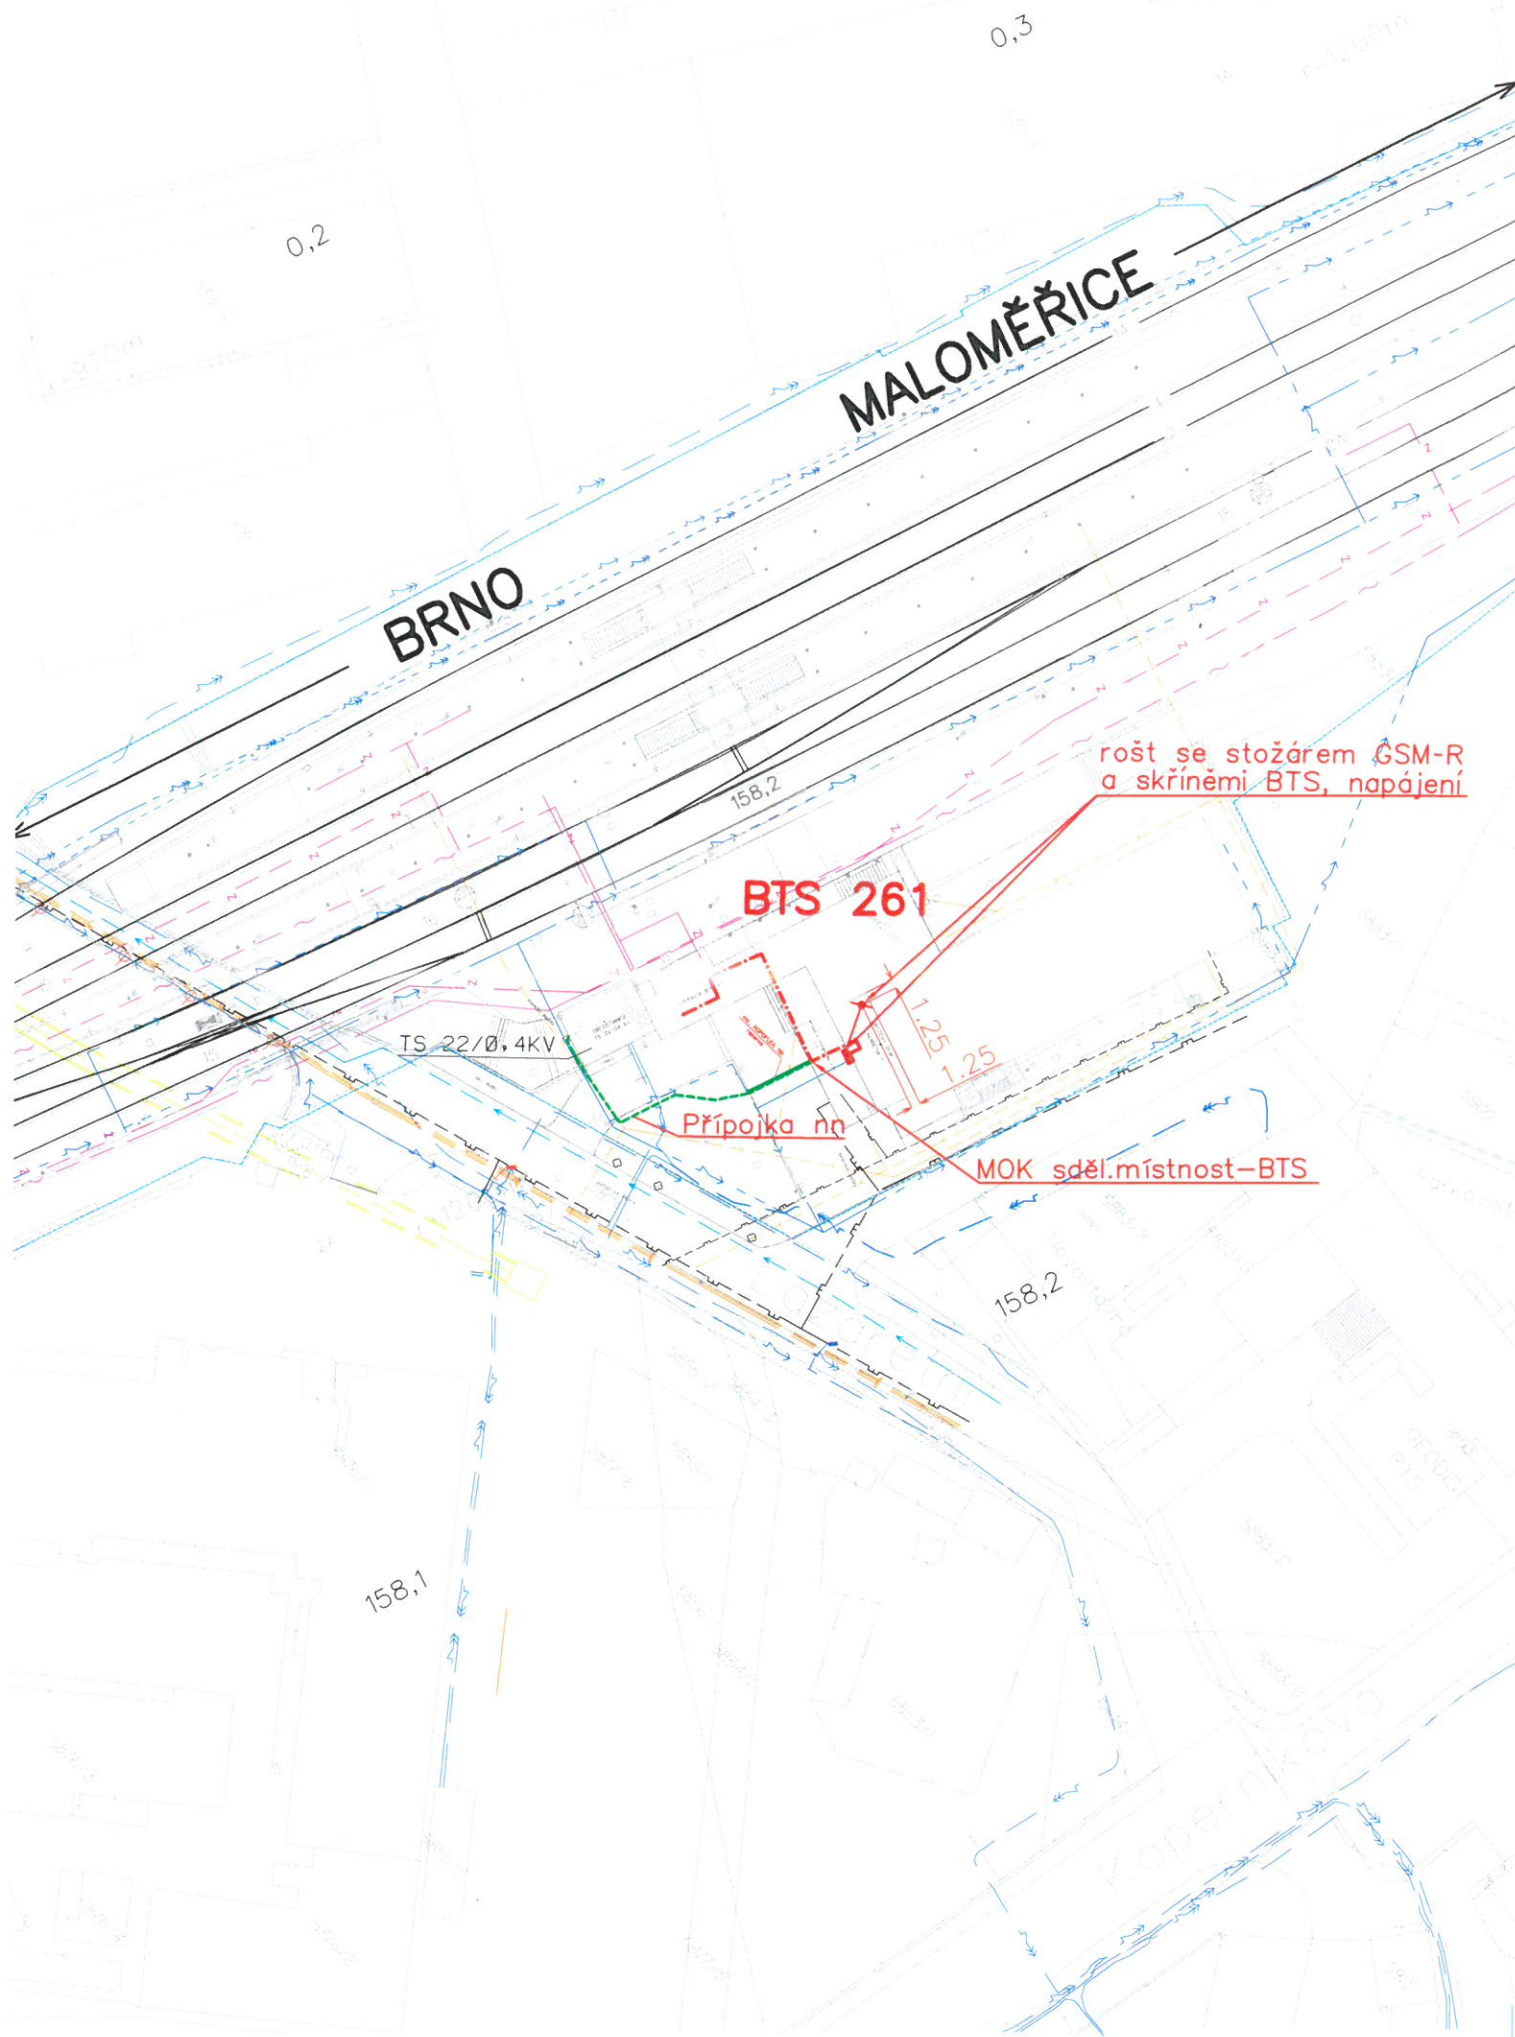

Legenda inženýrských sítí

	kabely nn
	kabely vn
	plynovod ntl
	plynovod stl
	sdělovací kabely
	sdělovací dálkové kabely
	vodovod
	kanalizace
	kanalizace dešťová
	parovod
	CD sítě - zabezpečovací kabely
	CD sítě - dálkové metalické kabely
	CD sítě - dálkové optické kabely
	CD sítě - železniční místní kabely
	CD sítě - kabely nn
	CD sítě - kabely vn
	CD sítě - kabely veřejného osvětlení

Souřadnice stožáru BTS 261 žst. Brno - Židenice
16E38' 12,06"
49N12' 14,40"

Poznámka:

zákres všech inženýrských sítí má pouze informativní charakter, před realizací je nutné vytýčení jejich správcí.

V ochranných pásmech inženýrských sítí je nutný ruční výkop.

Dokumentace skutečného provedení



SUDOP BRNO, spol. s r.o.
Kounicova 26
611 36 Brno

INVESTOR:	SŽDC, s.o., Stavební správa Praha	tel./fax.: 541 211 310
OBJEDNATEL:	Kapsch Telecom spol. s r.o.	E-mail: sudop@sudop-brno.cz
PROFESNÍ SKUPINA:	21 SDĚLOVACÍ TECHNIKA	VEDOUcí PROF. SKUPINY Ing.Bríza
ODPOVĚDNÝ PROJ. ZAKÁZKY	ODPOVĚDNÝ PROJEKTANT PS	NAVŘHL, VYPRACOVAL
Ing.Naništa	Ing.Říhošek	Ing.Říhošek
KRAJ:	Jihomoravský	MÚ/OÚ: Brno Židenice
GSM-R, dokončení I.NŽK		ÚČEL: DSP
PS502: BTS261 žst. Brno - Židenice		ZAK. ČÍSLO 1728-03-0309
Situace v JŽM 1:1000		ARCH. ČÍSLO 2007210006
		DATUM: 02/2009
		PŘÍLOHA Č. 502.2.03