

Váš dopis č.j. – ze dne: 24.11.2021

Naše značka: 2021/649/D1/Vrz/2693

Spis.zn.: 1/11/INV/VTI/11

Vyřizuje: Ing. Vrzal

Tel.: 548 138 184

E-mail: vrzal@sako.cz

**SUDOP BRNO, spol. s r.o.****Paní Martina Šenkýřová****Kounicova 688/26****602 00 Brno**

Datum: 26.11.2021

Počet listů: 1

Počet příloh: 2


**Modernizace trati Brno – Přerov, 2. stavba Blažovice - Vyškov****Vyjádření k technické infrastruktuře**

V zájmovém území stavby v k.ú. Černovice se na pozemku p.č. 2750/5 nachází vyvedení elektrického výkonu (2 kabely VN a 1 optický kabel). Vedení VN se nachází v ochranném pásmu dráhy a bylo pro ně zřízeno věčné břemeno (do KN zapsáno v roce 2019).

V souvislosti s připravovanou výstavbou nového mostu v ulici Olomoucká je uvažováno s přeložkou tohoto vedení na nově navrženou energolávku (řeší SÚS JmK, p.o., resp. Rušar mosty, s.r.o.).

Stávající poloha vedení VN a optického kabelu je zakreslena v dokumentaci skutečného provedení (příloha č. 1), nově navržené řešení je na koordinační situaci stavby (příloha č. 2).

S pozdravem

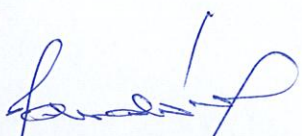  
Ing. Vladimír Jandásek  
vedoucí technicko-správního oddělení**SAKO Brno, a.s.**  
Jedovnická 2, 628 00 Brno  
IČ: 60713470, DIČ: CZ60713470


62

**Přílohy:**

1. SAKO Brno, vyvedení el. výkonu, dokumentace skutečného provedení, list č. 6, zakázka 502/2009
2. II/430, Brno, ul. Olomoucká, mosty 430-001, 002 – koordinační situace stavby, zakázka 38-2019



# KOORDINAČNÍ SITUACE STAVBY M 1:1000

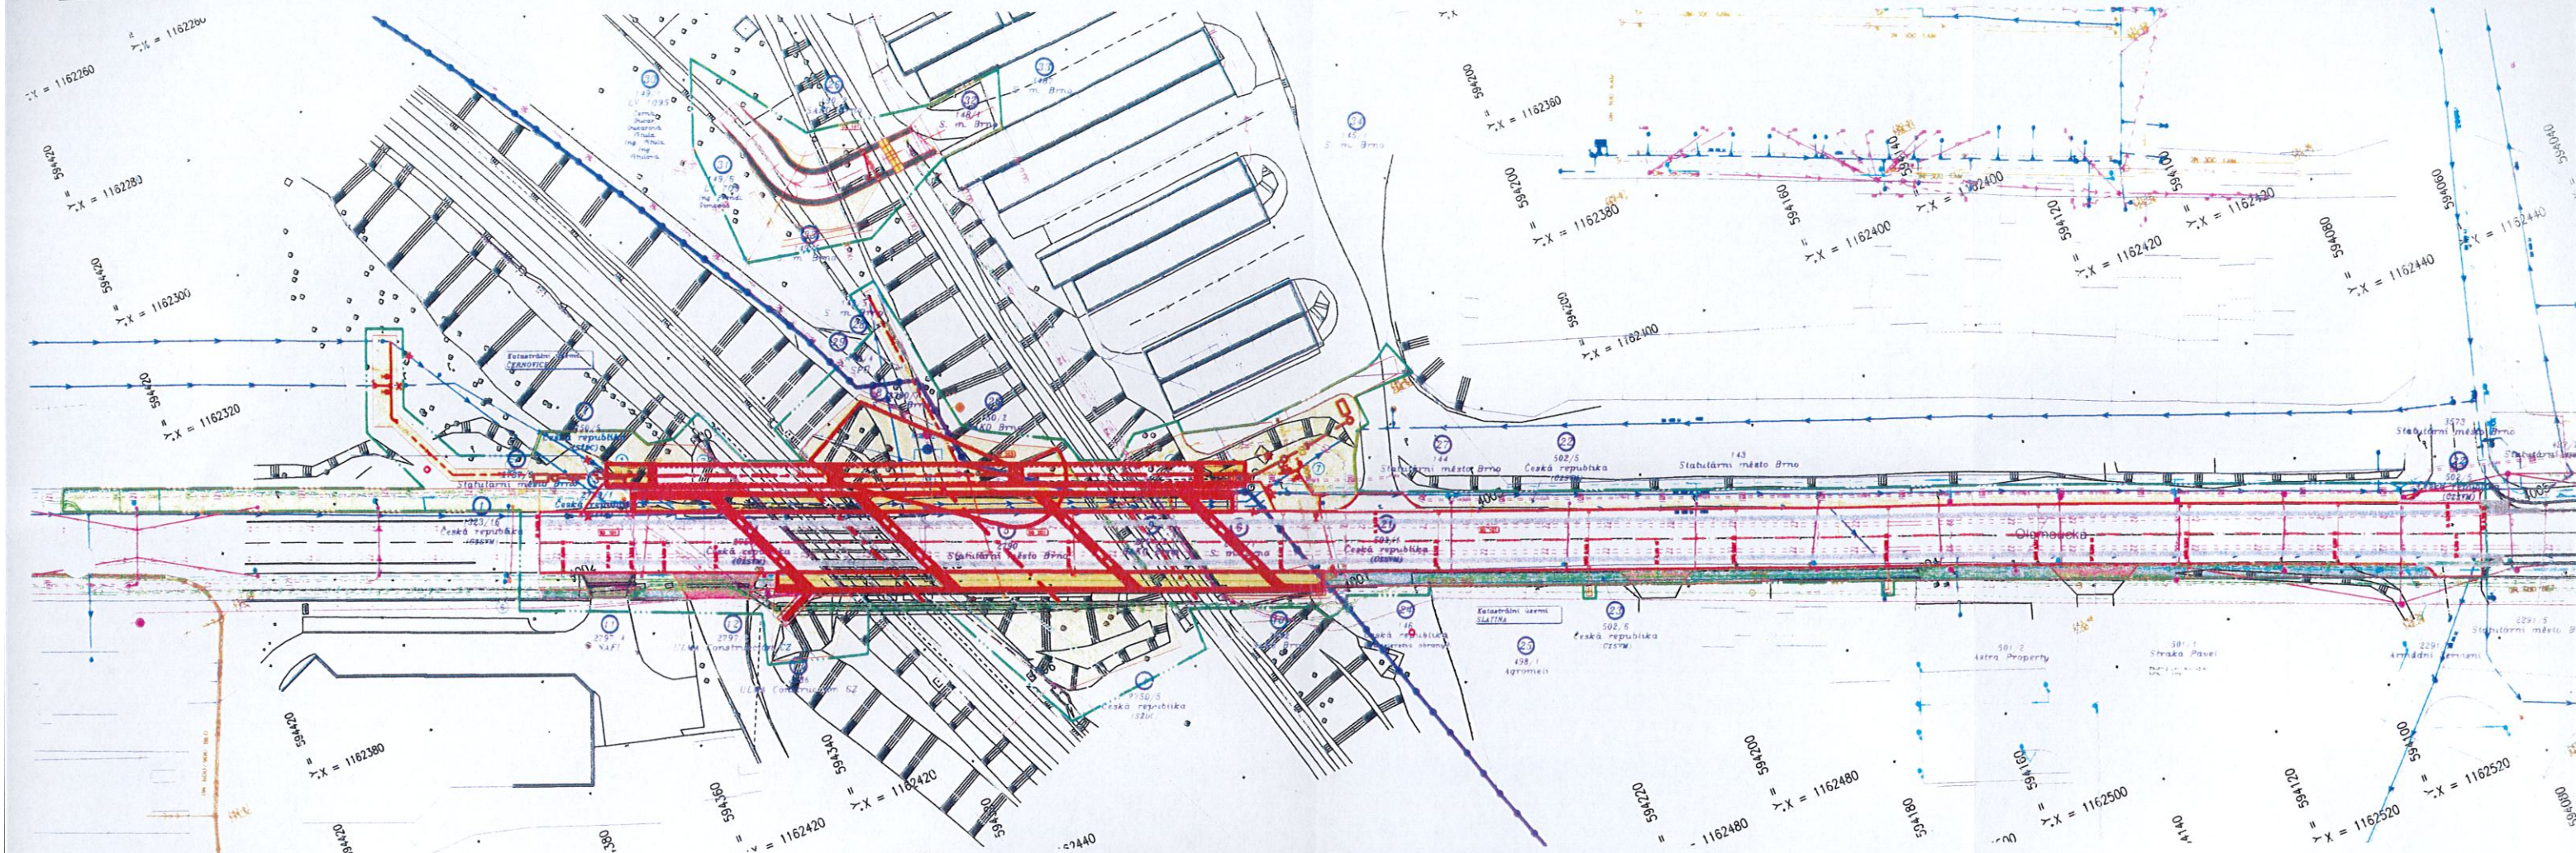


Souřadnicový systém: S - JTSK  
Výškový systém: BpV

Zhotovitel:

**RD SÚS JmK - PK OSSENDORF+Linio Plan+Rušar mosty**

Vedoucí konsorcia: PK OSSENDORF s.r.o.

Číslo smlouvy objednatele: 782/2018

## SOUHLAS SE STAVBOU:

II/430 Brno Olomoucká, mosty 430-001, 002

Zadavatel: Správa a údržba silnic Jihomoravského kraje, Datum: 02/2020, Účel: DÚR

NÁZEV:

**SAKO BRNO, a.s.**

ZASTOUPENA:

**ING. VLADIMÍR JANDÁSEK-VEDOUcí TSO**

ADRESA:

**JEDOVNICKÁ 2, 628 00, BRNO**

DATUM SOUHLASU:



**02.07.2020**

VLASTNORUČNÍ PODPIS:


*[Signature]*

**SAKO Brno, a.s.**

Jedovnická 2, 628 00 Brno  
IČ: 60713470, DIČ: CZ60713470

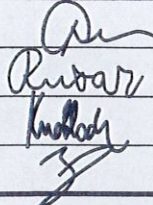Vedoucí projektant:	Ing. Jaromír RUŠAR		 <b>Rušar mosty</b> <small>s.r.o.</small> Majdalenky 19, 638 00 Brno Tel., fax: 545 222 037 E-mail: info@rusar.cz	
Zodpovědný projektant:	Ing. Květoslav RUŠAR			
Vypracoval:	Ing. Tomáš KNOBLOCH			
Kontroloval:	Ing. Radoslav HOLÝ			
Kraj:	Jihomoravský	Datum:	02 / 2020	
Zadavatel:	Správa a údržba silnic Jihomoravského kraje, příspěvková organizace	Formát:	2 A4	
Název akce:	II/430 Brno, ul.Olomoucká, mosty 430-001, 002		Měřítko:	1:1000
Název přílohy:			Účel:	DUR
			Čís.zakáz.:	38 - 2019
			Archivní čís.:	15 - 2019
			Čís. soupavy:	Čís. přílohy:
KOORDINAČNÍ SITUACE STAVBY				



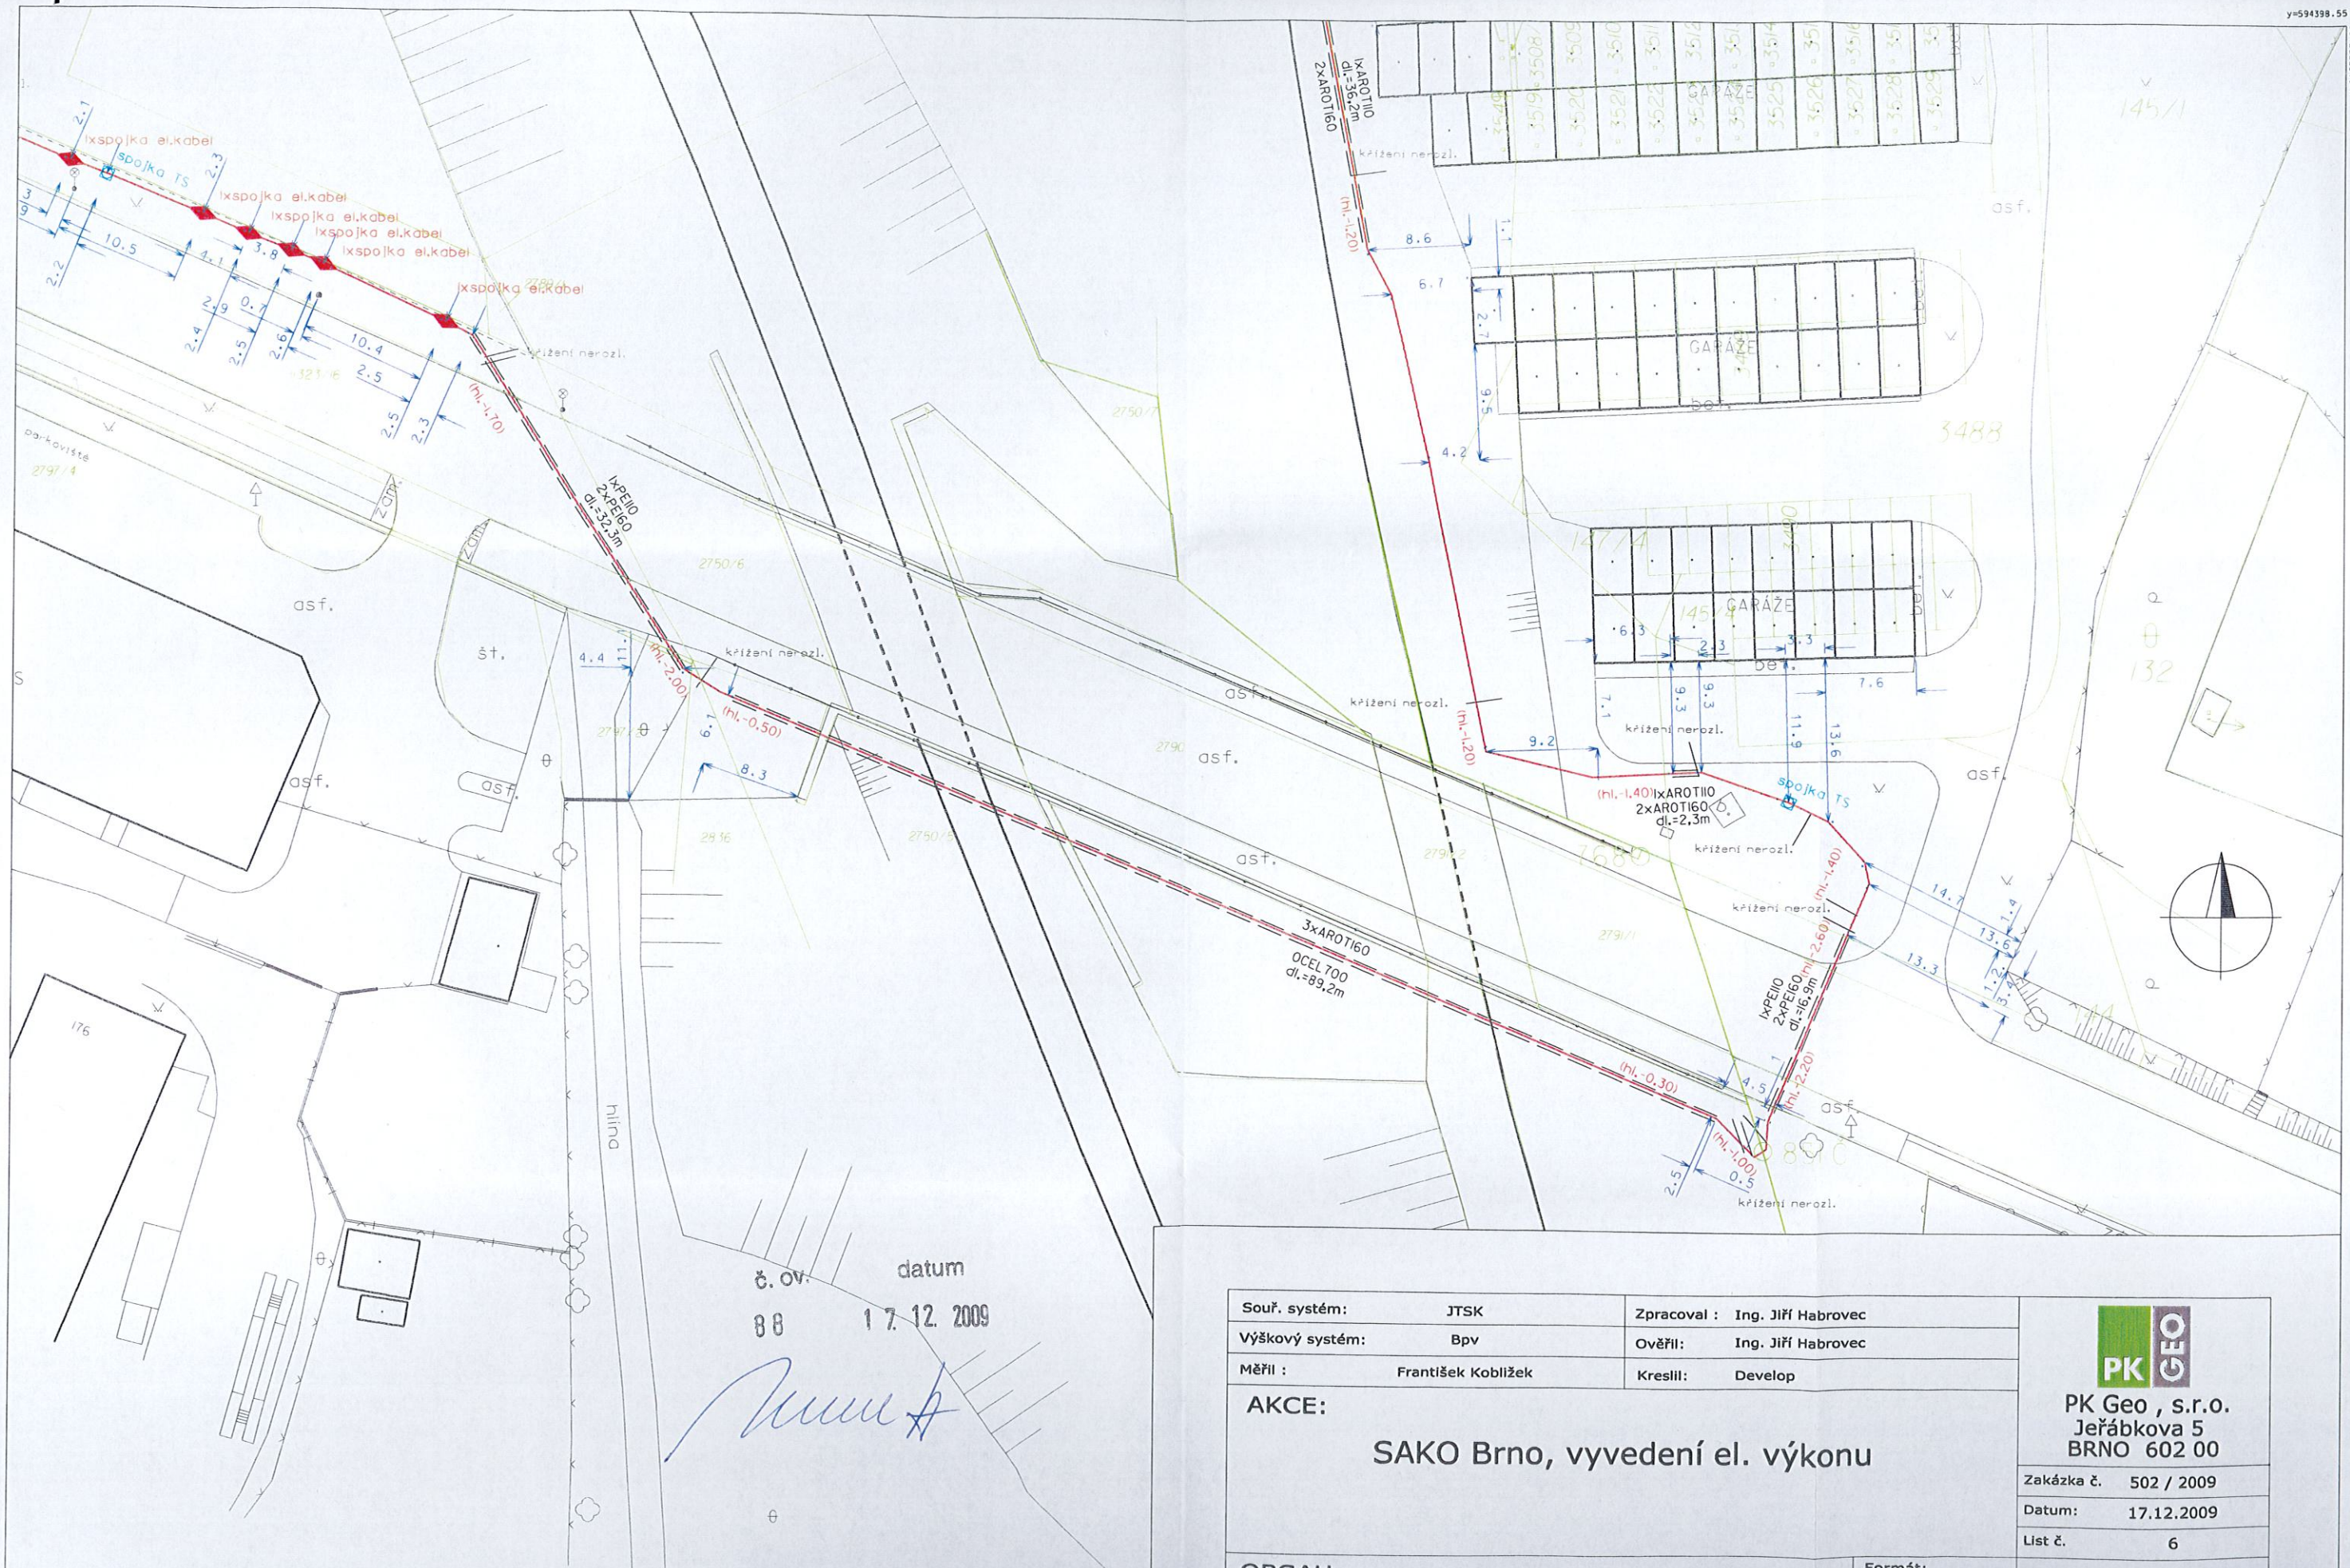

Souř. systém:	JTSK	Zpracoval :	Ing. Jiří Habrovec
Výškový systém:	Bpv	Ověřil:	Ing. Jiří Habrovec
Měřil :	František Koblížek	Kreslil:	Develop
<b>AKCE:</b>  <b>SAKO Brno, vyvedení el. výkonu</b>			
<b>OBSAH:</b> <b>dokumentace skutečného provedení</b>			
Formát:		A3	
Zakázka č.		502 / 2009	
Datum:		17.12.2009	
List č.		6	
M 1 : 500			



**PK Geo , s.r.o.**  
 Jeřábkova 5  
 BRNO 602 00