

Detail:

umístění spojky TD 40/2


2 1/2 x 4




|            |           |
|------------|-----------|
| SPOJKA 323 | km 90,10  |
| km 90,1    | 2,80 m    |
| SPOJKA 323 | km 90,069 |
| km 90,050  | 3,40 m    |
| km 90,00   | 3,30 m    |

SPOLKA


km 89. 935 2,70 m

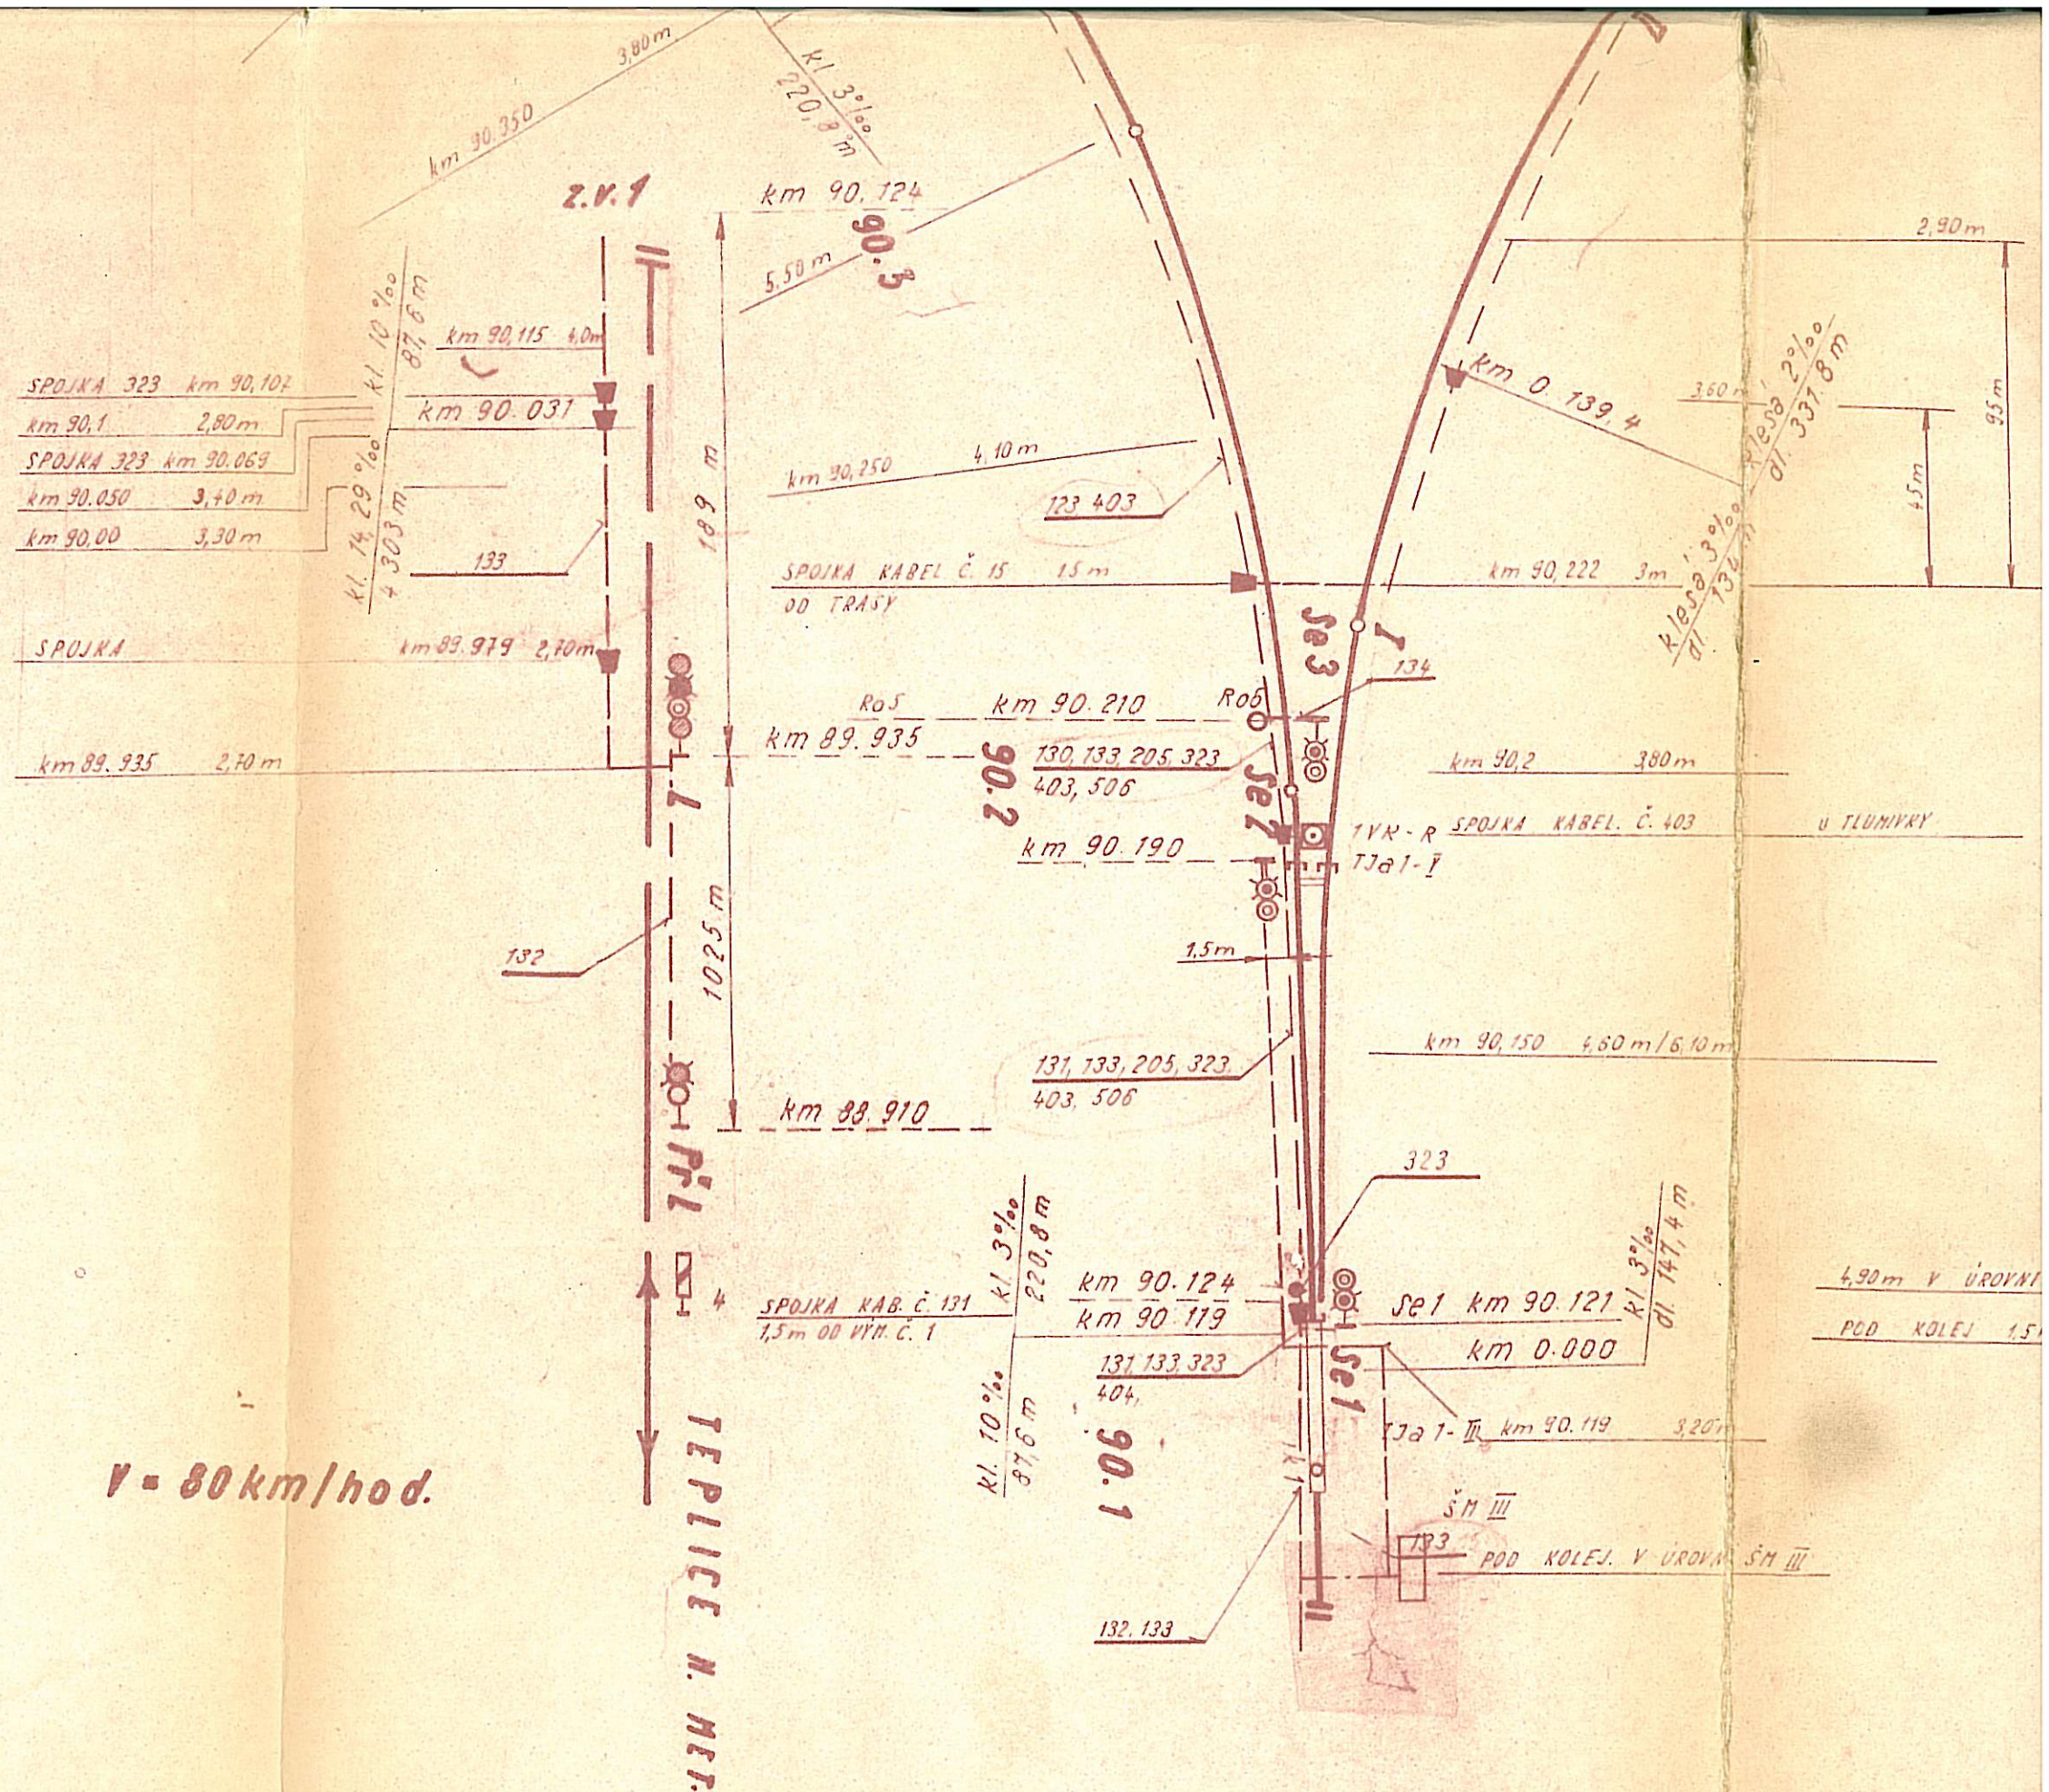



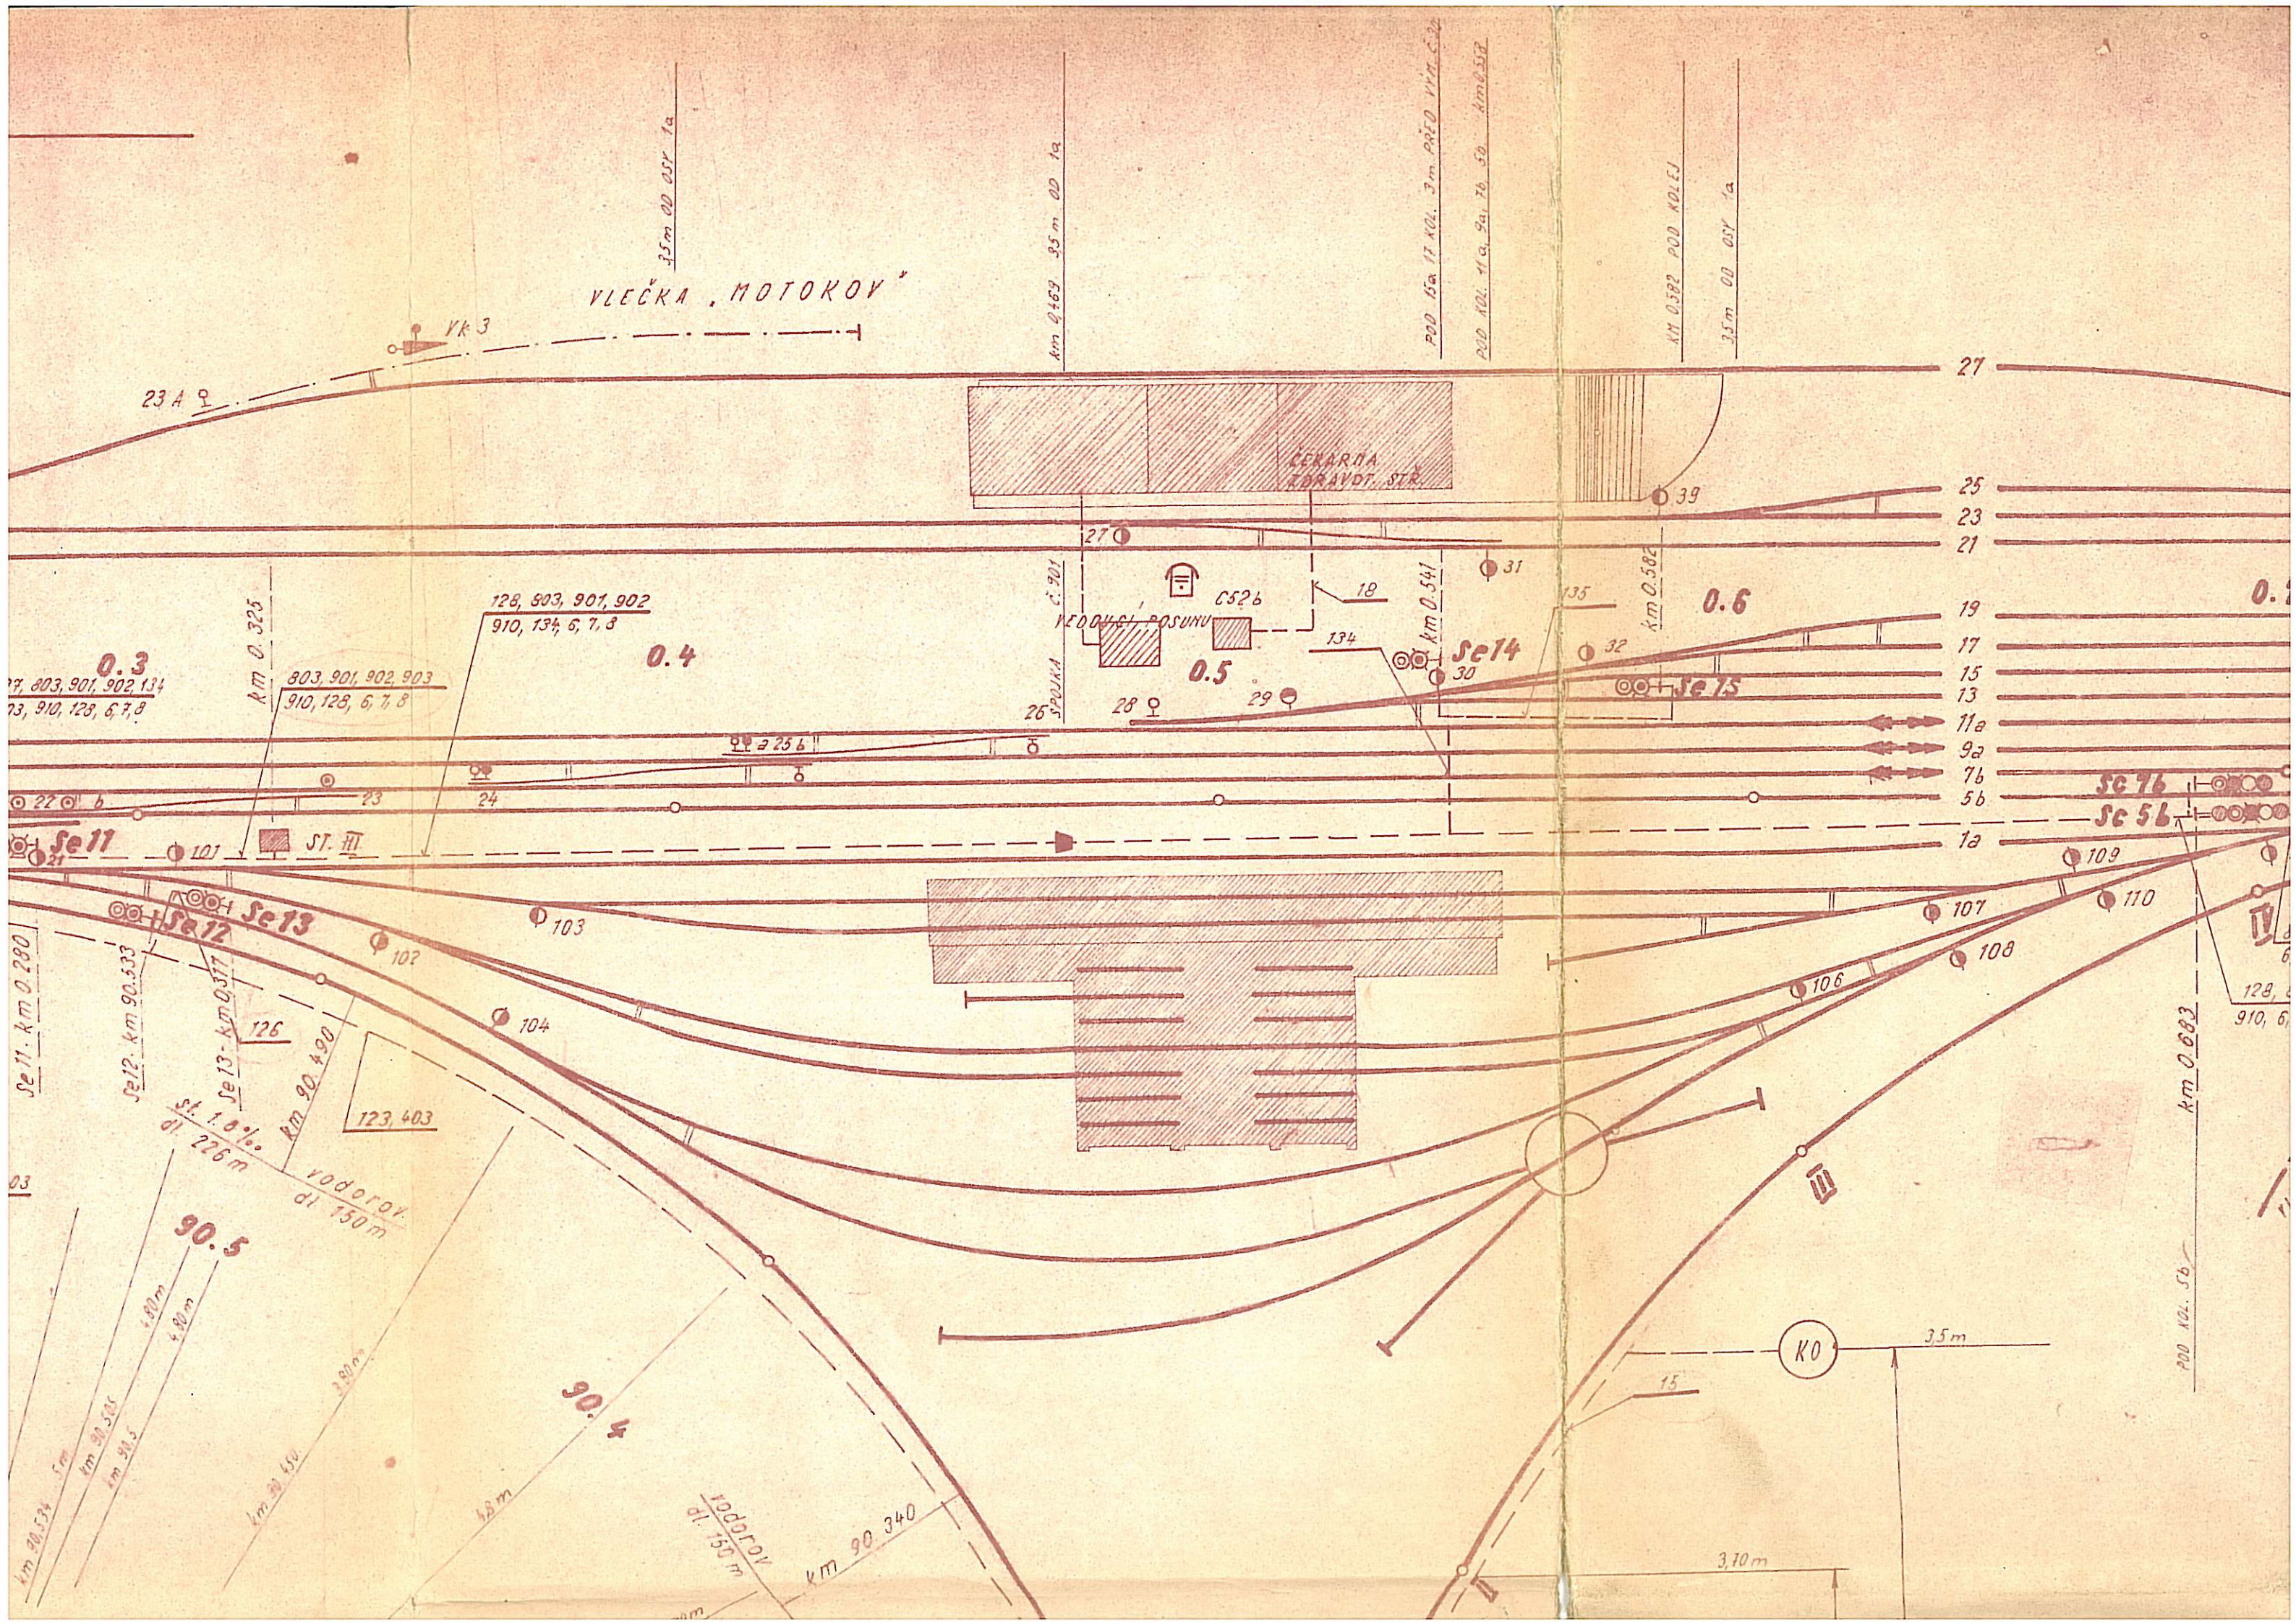




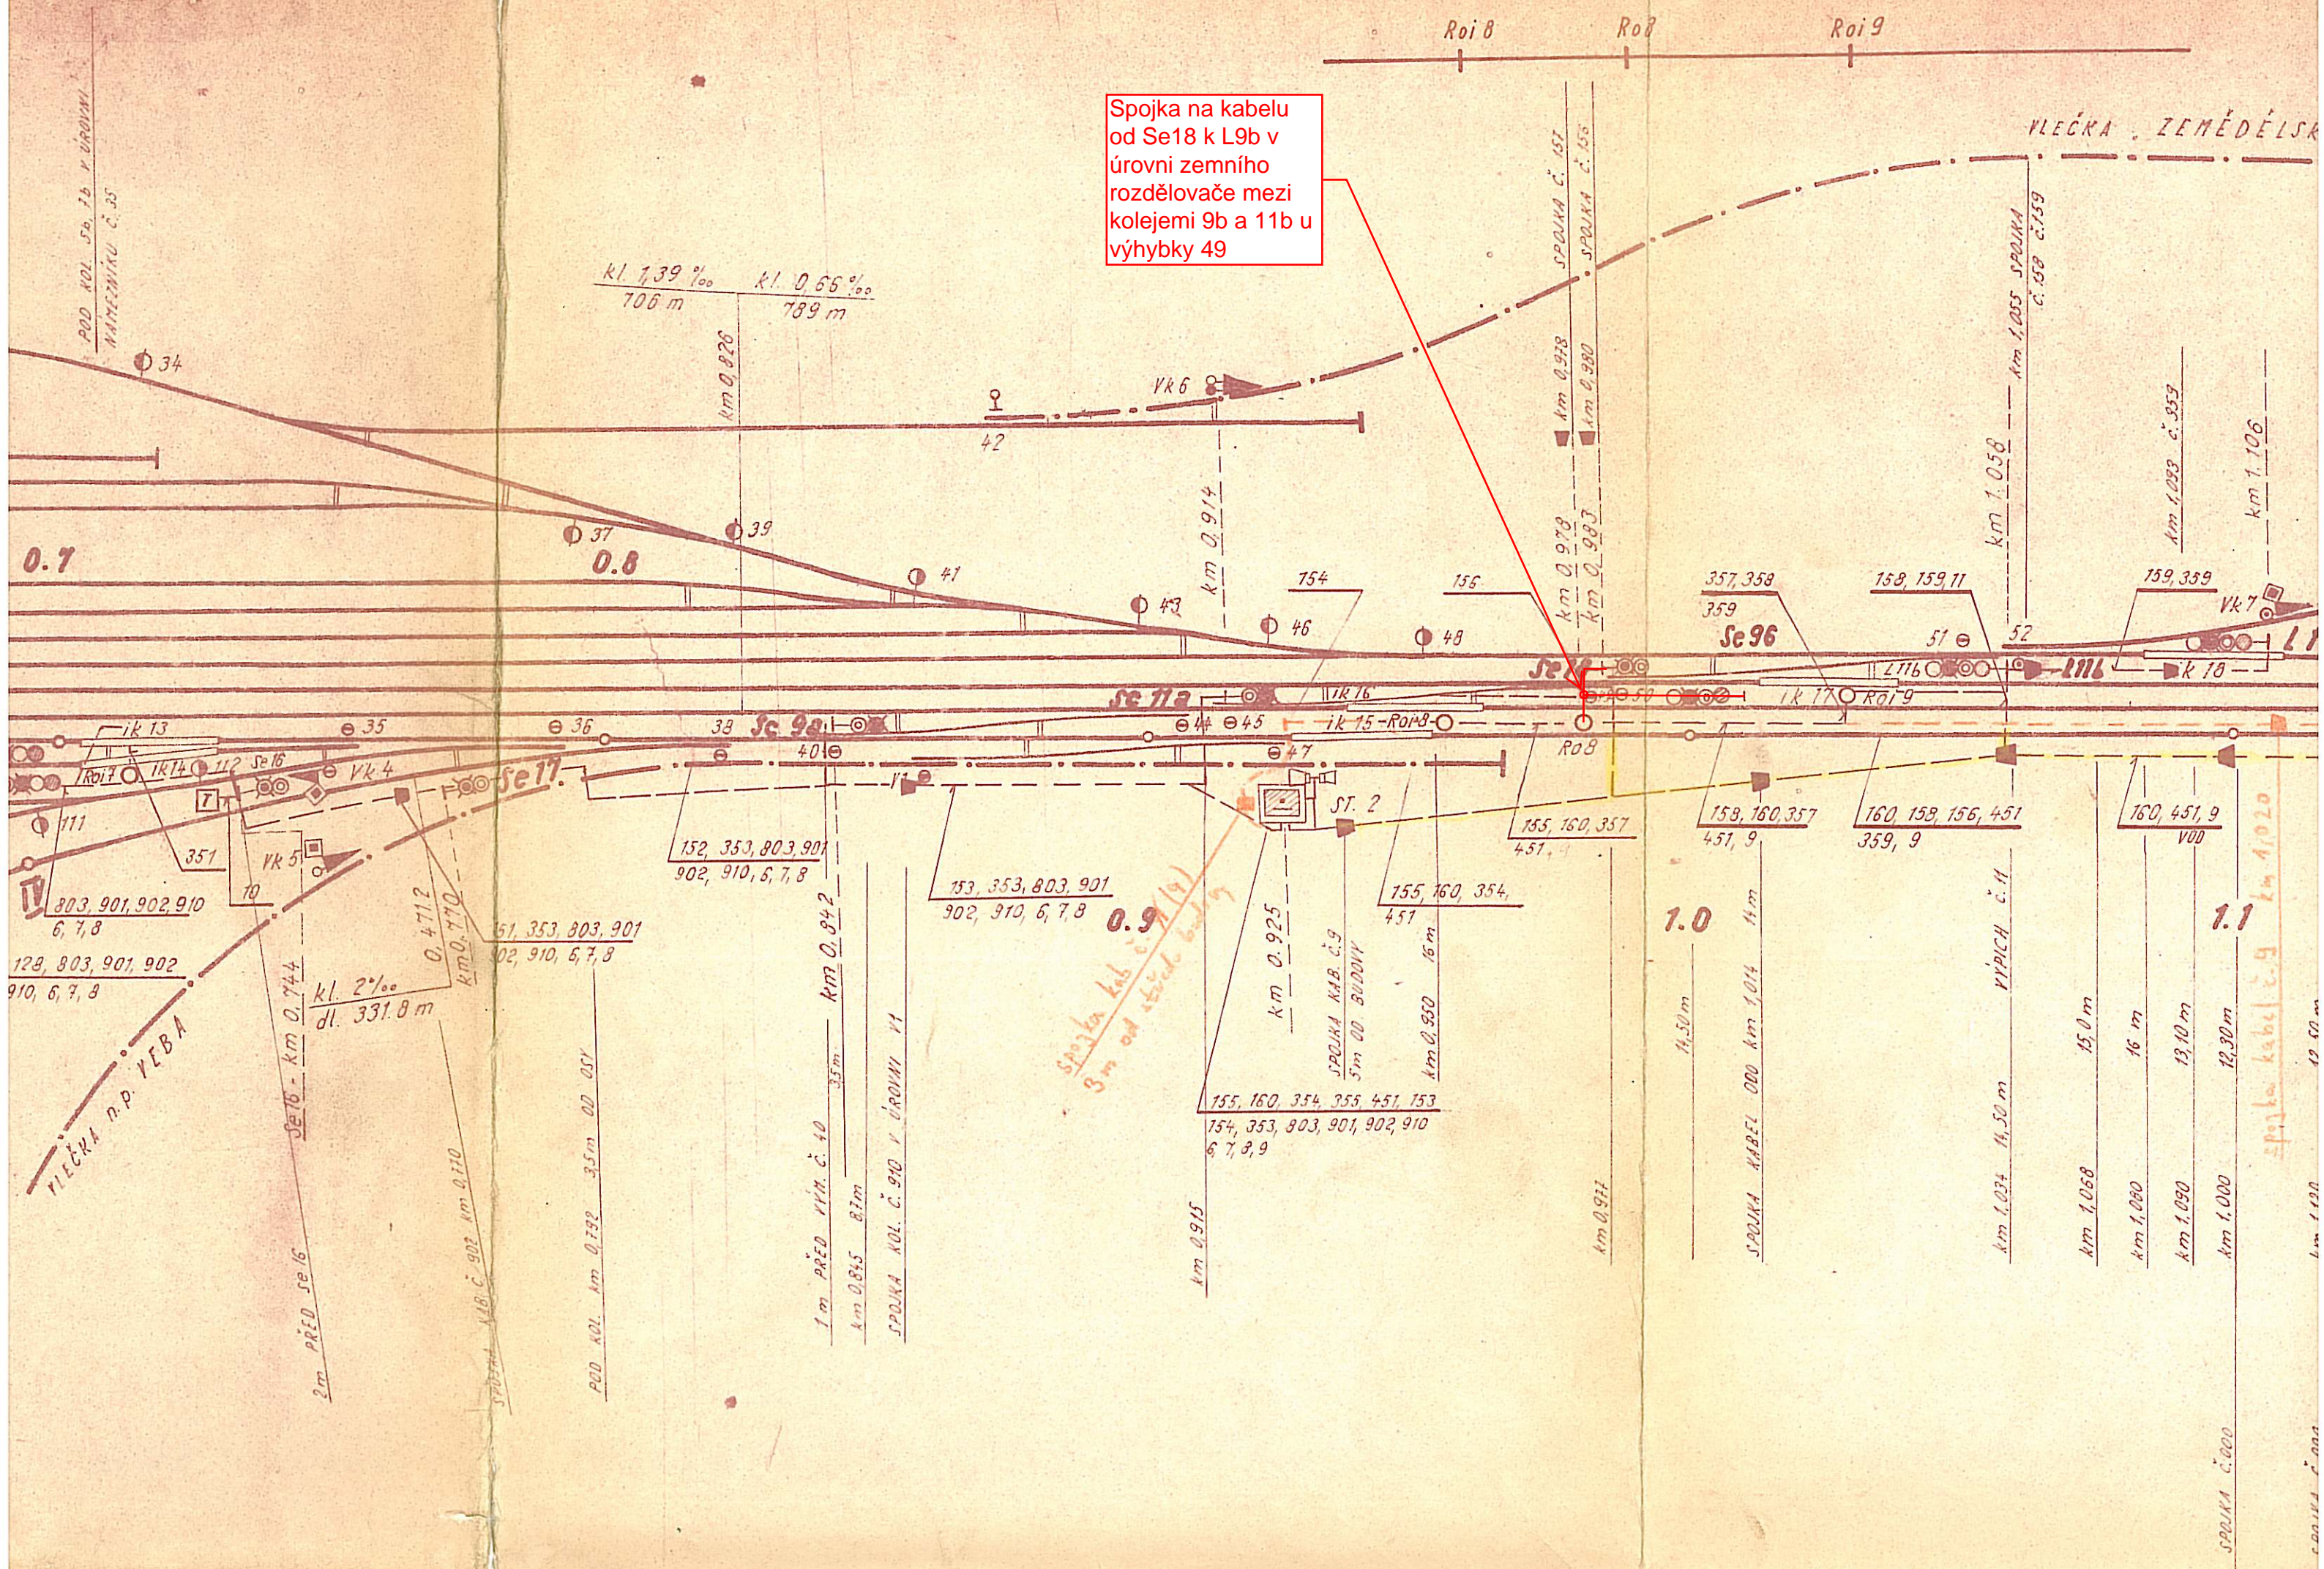




[illegible]




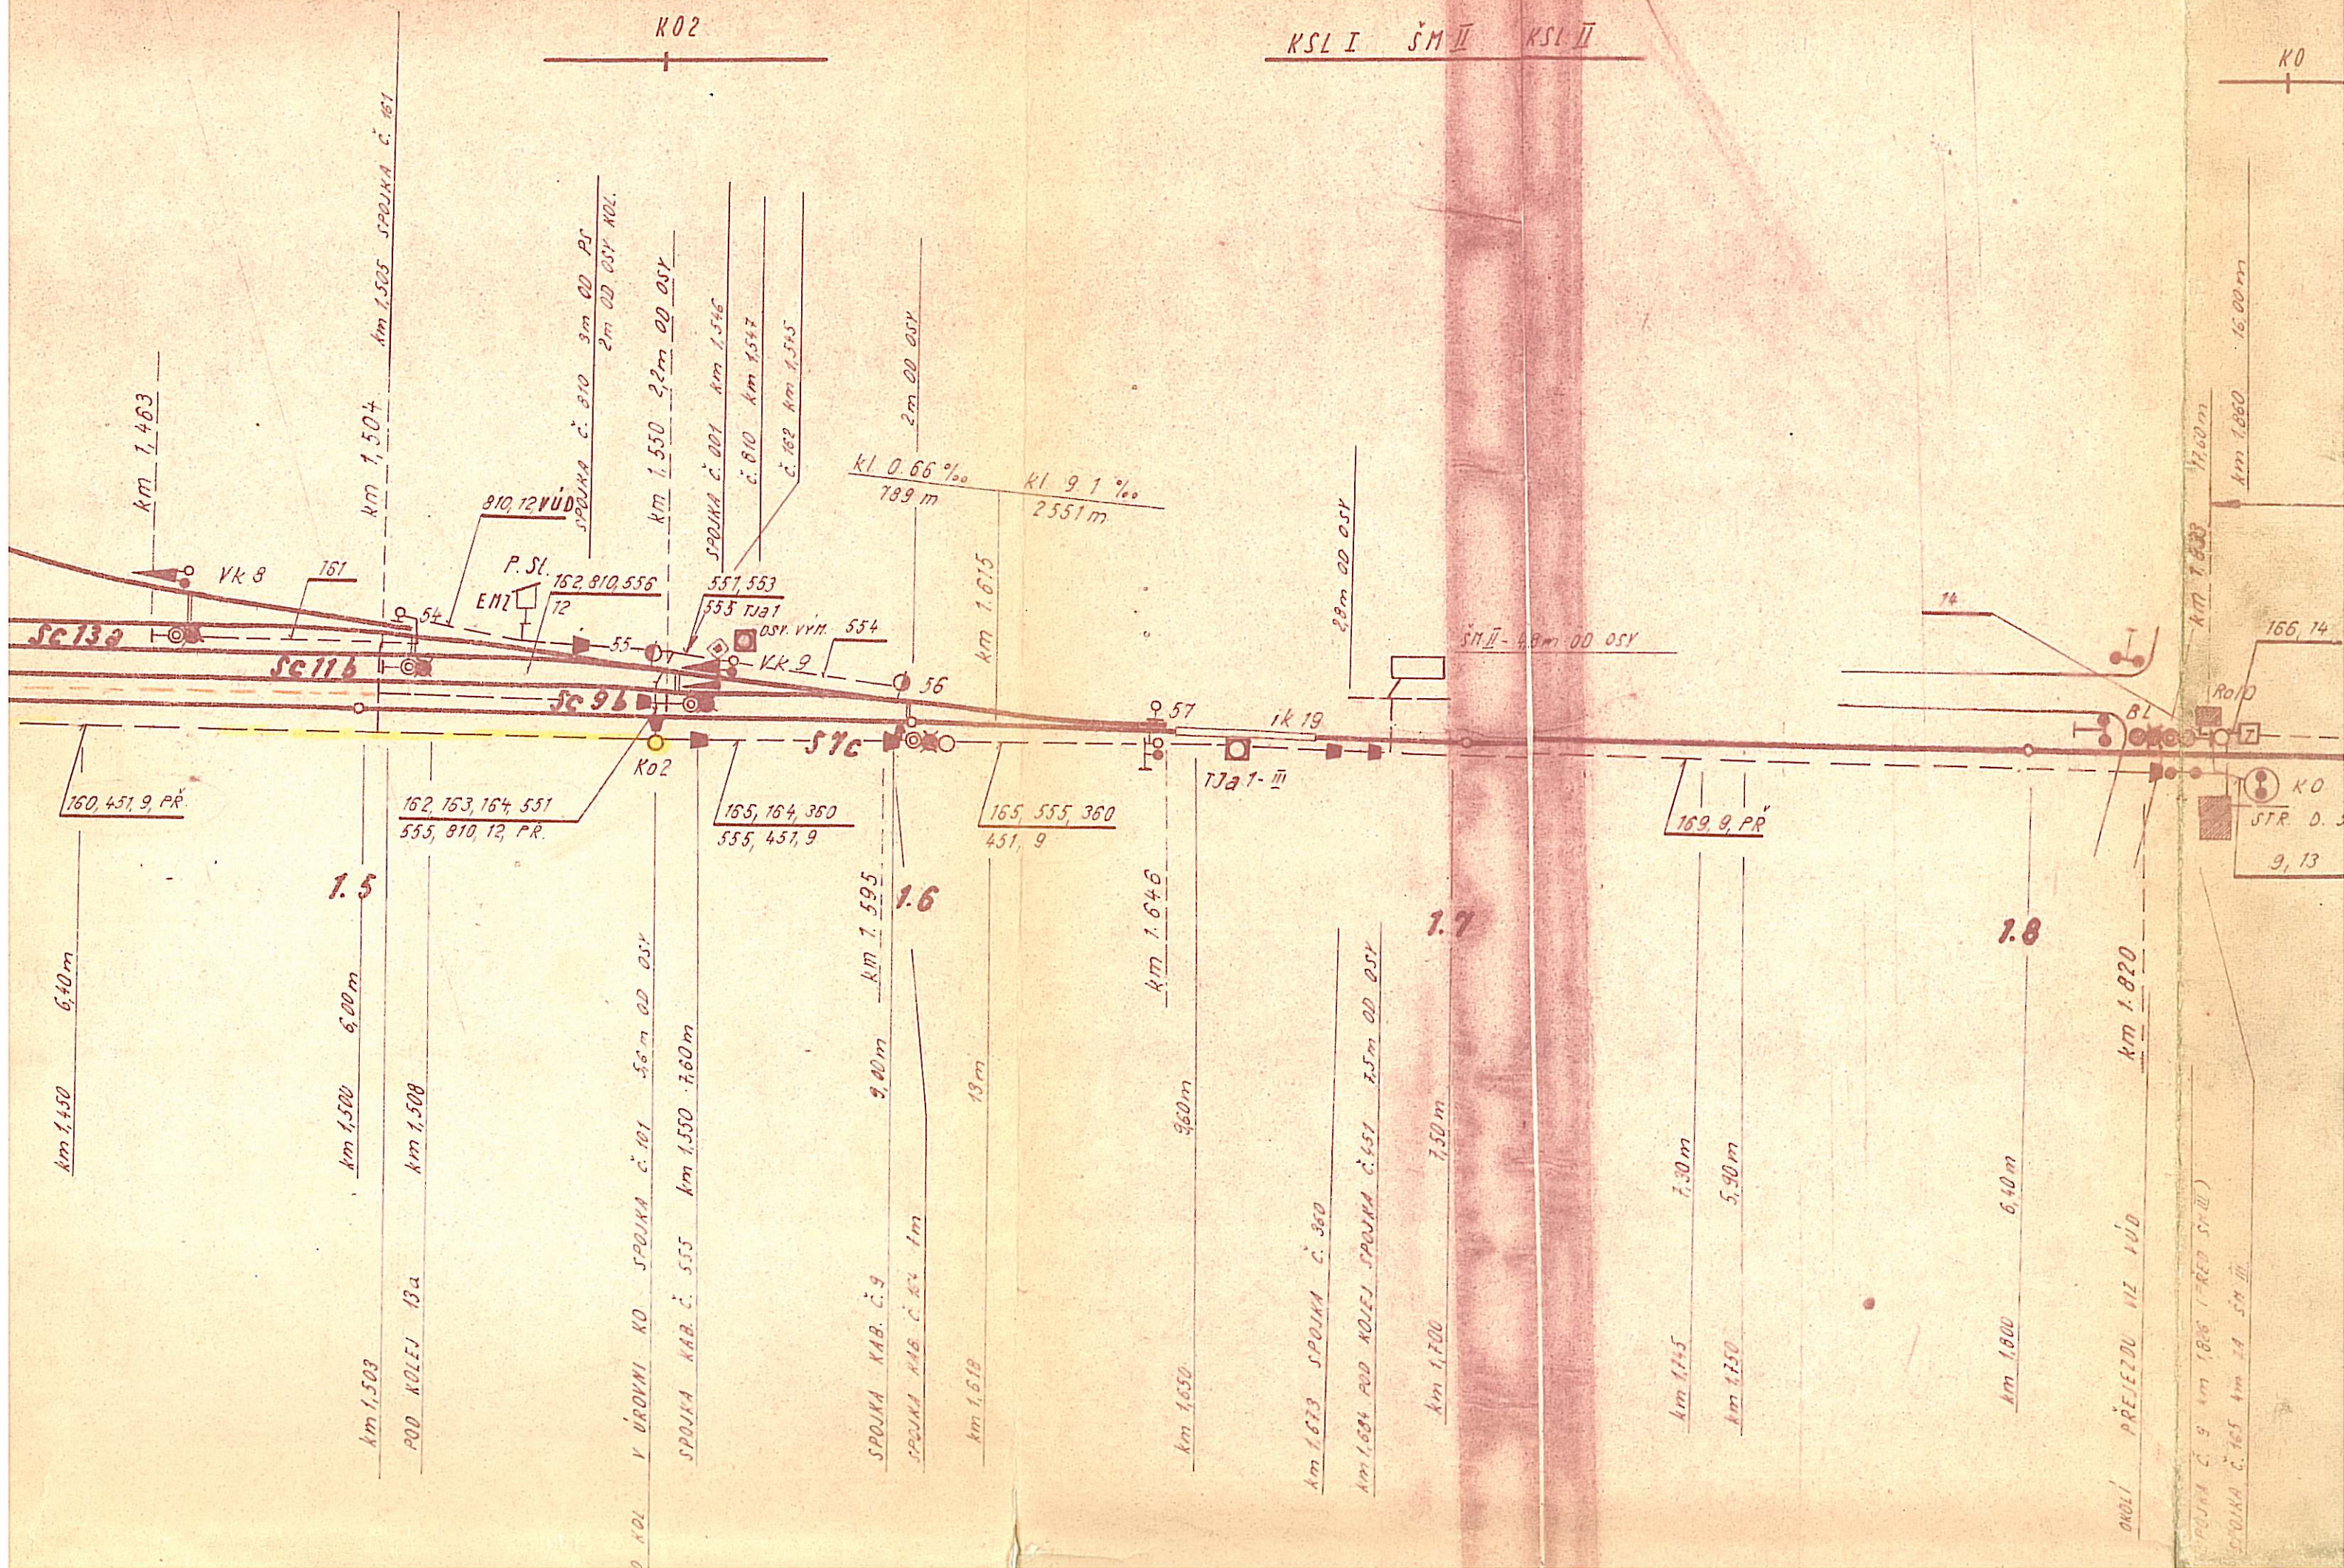




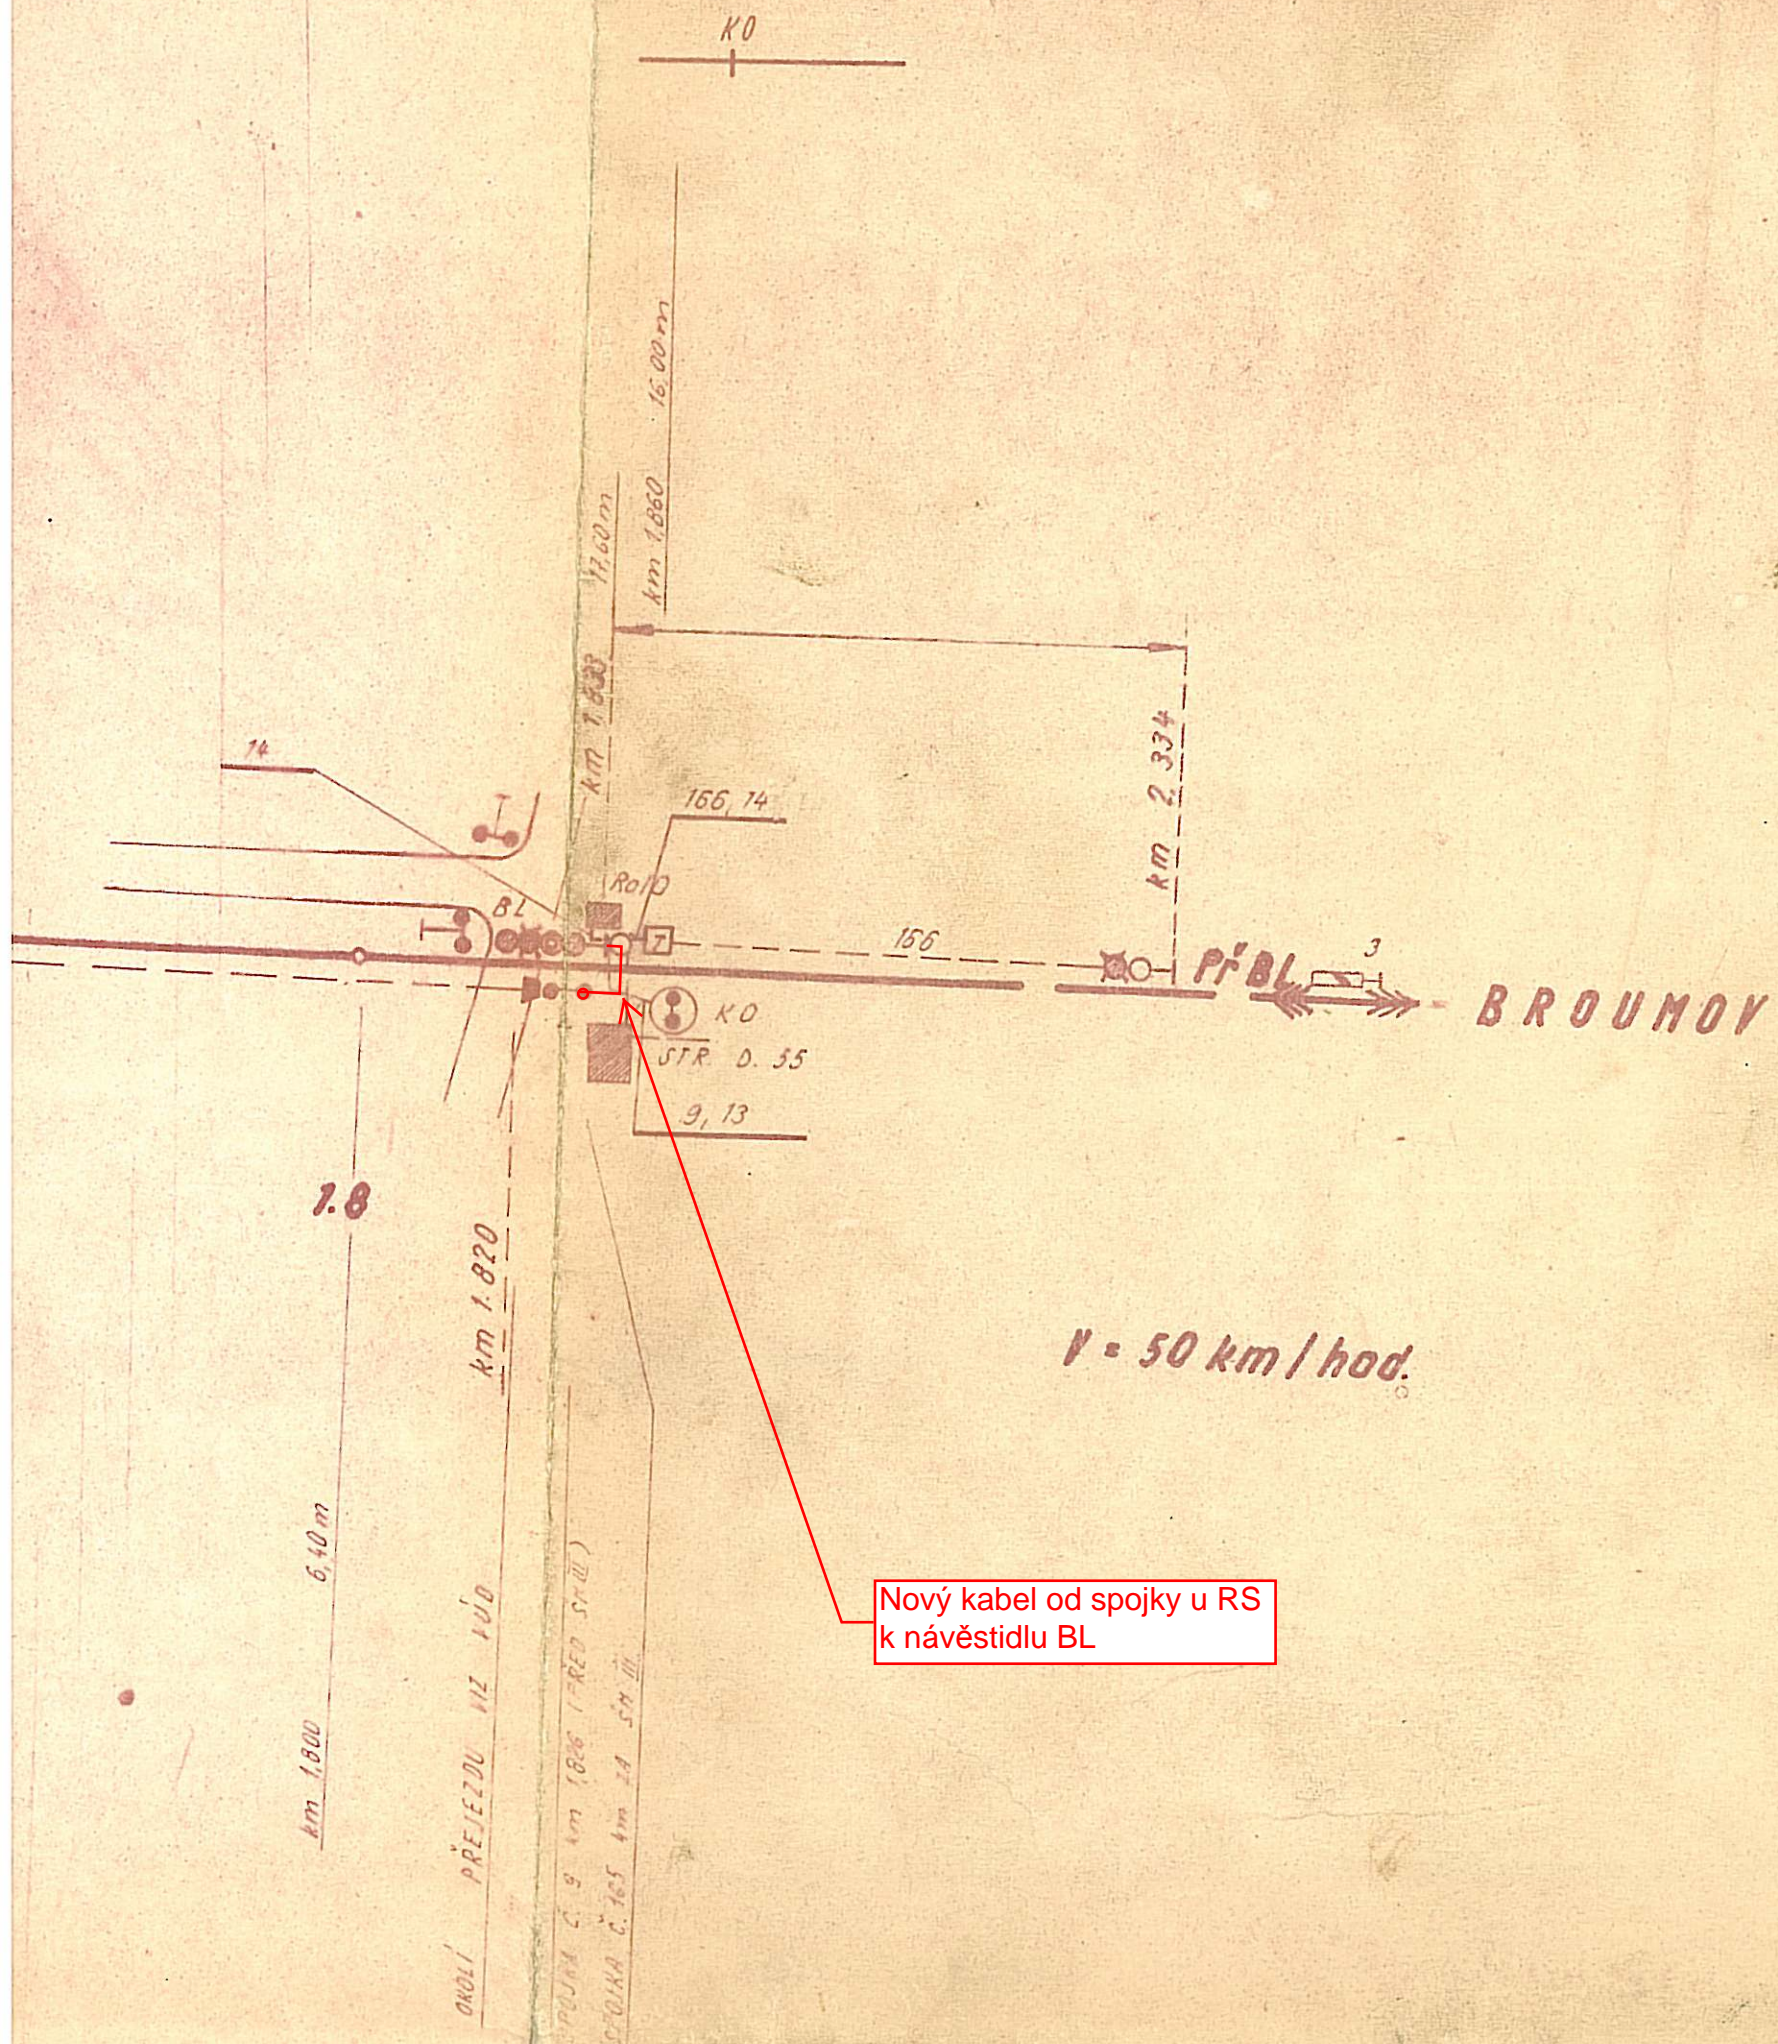




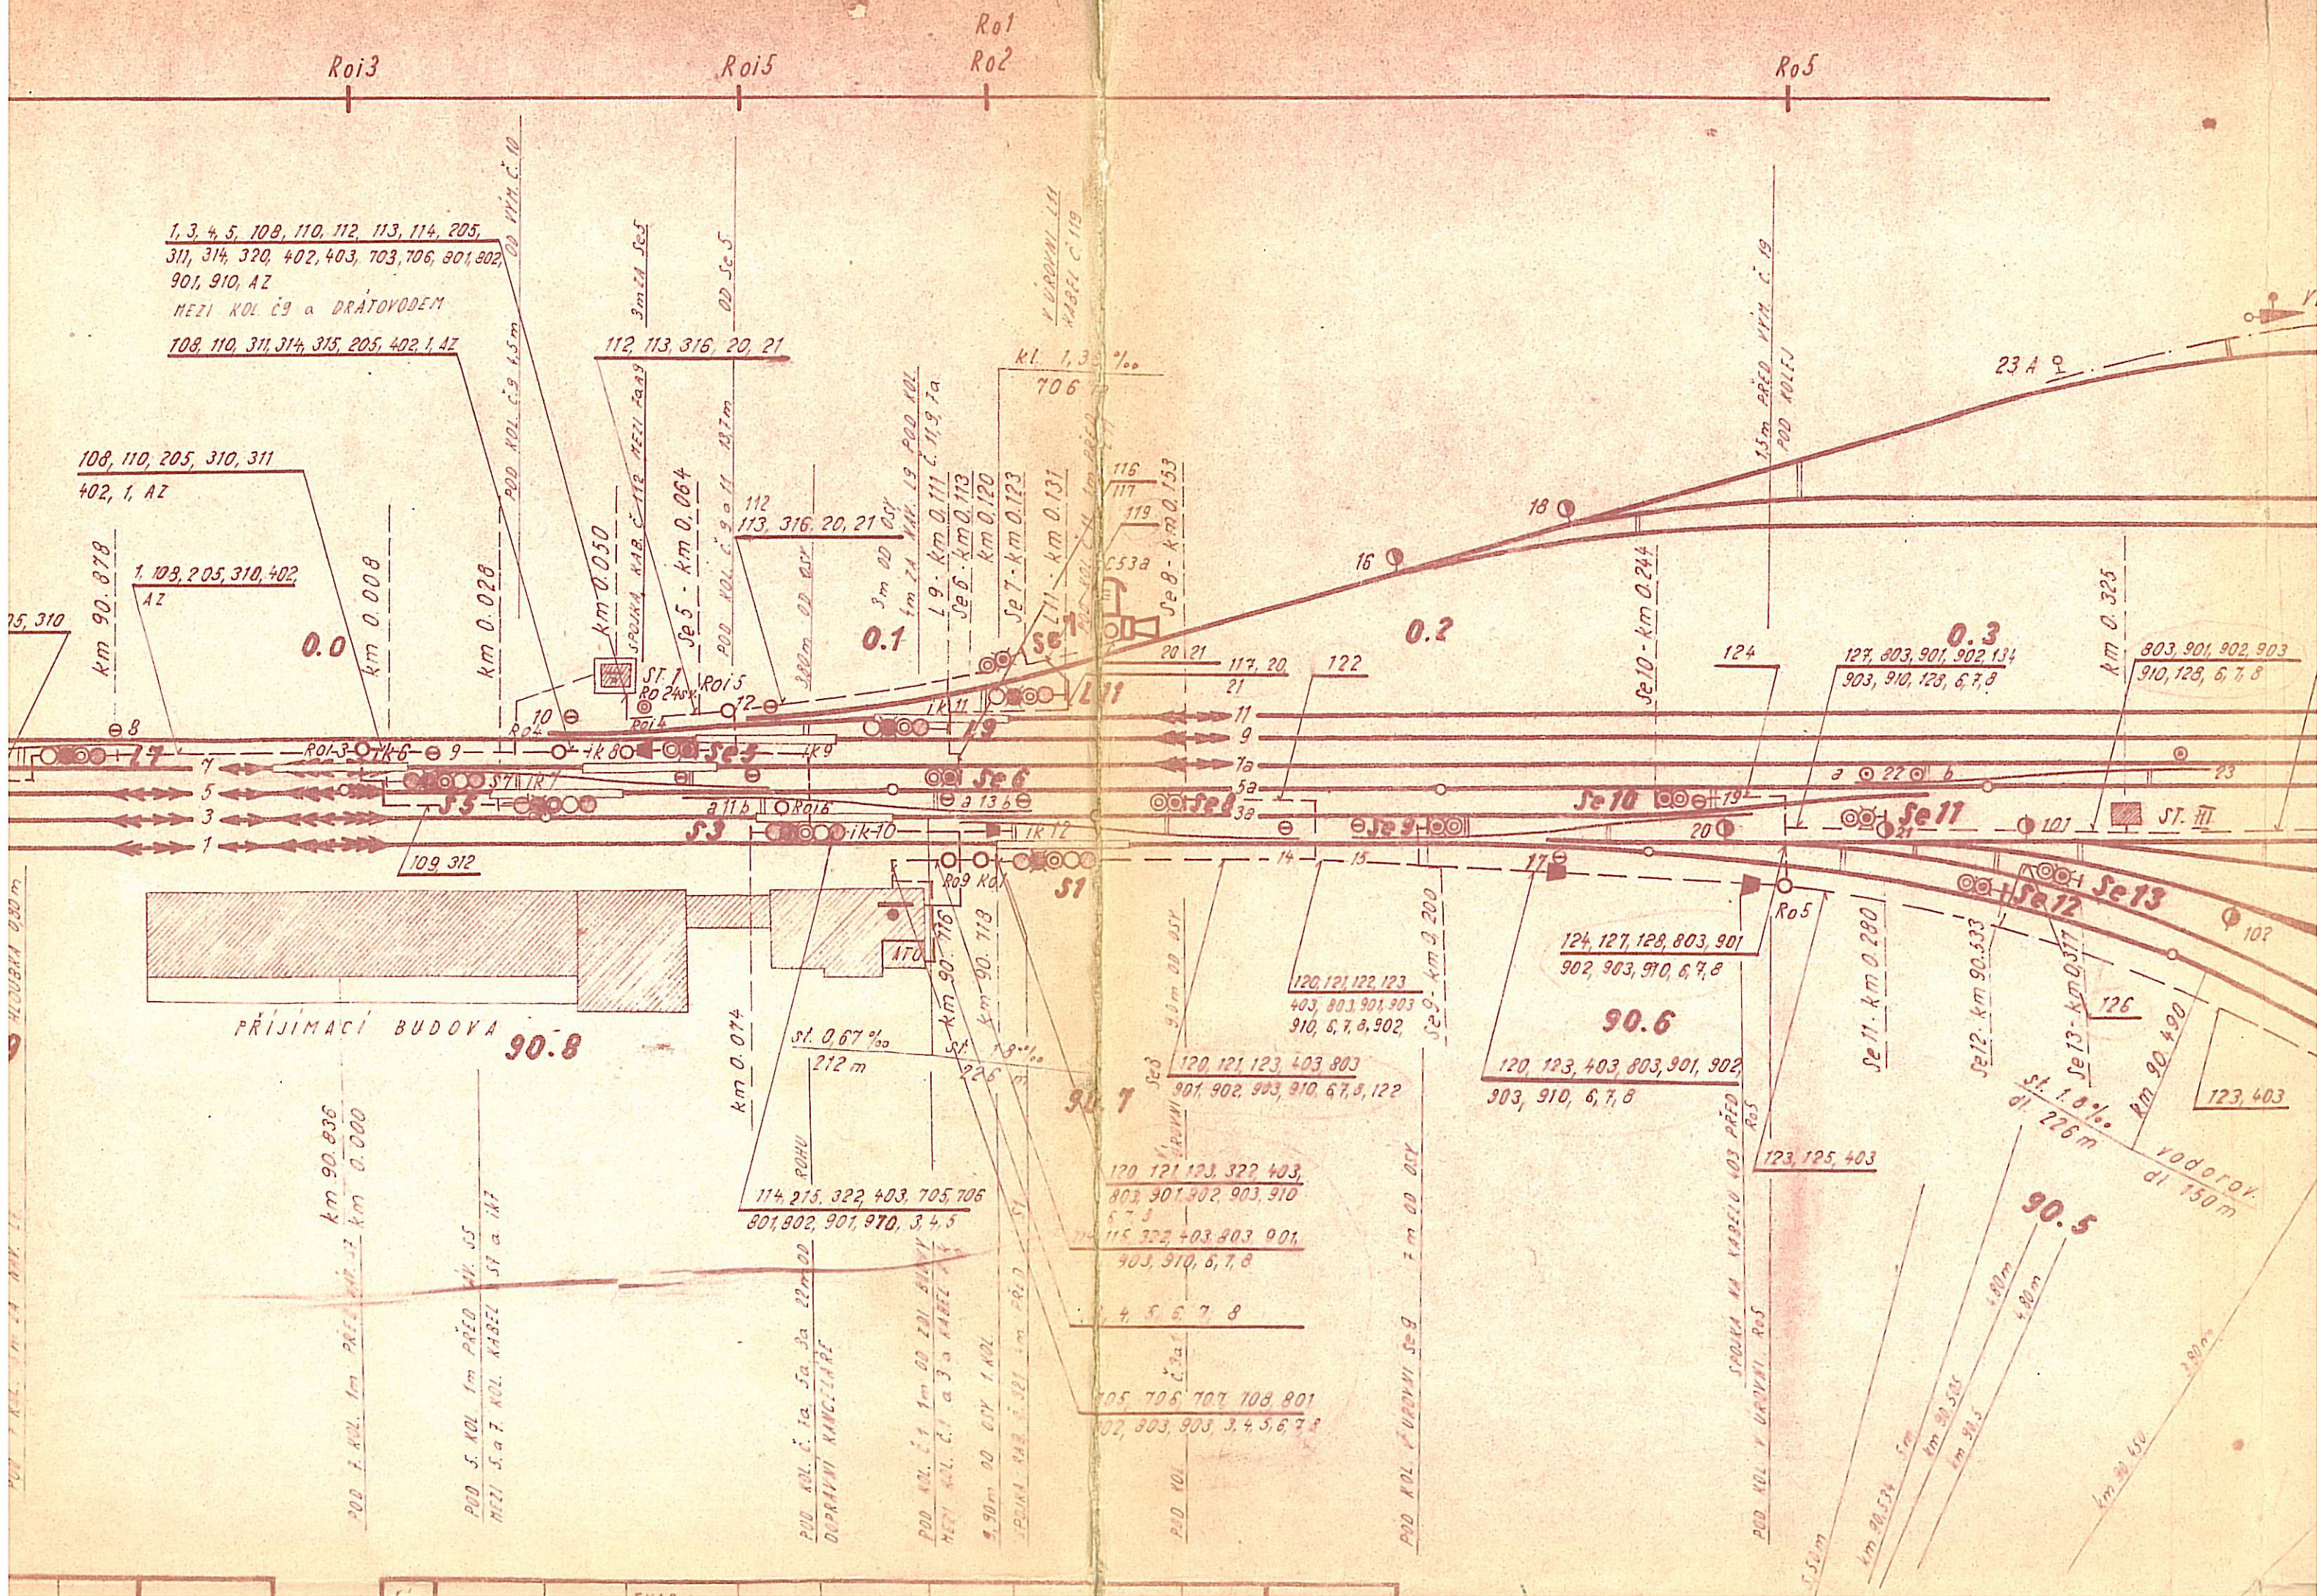



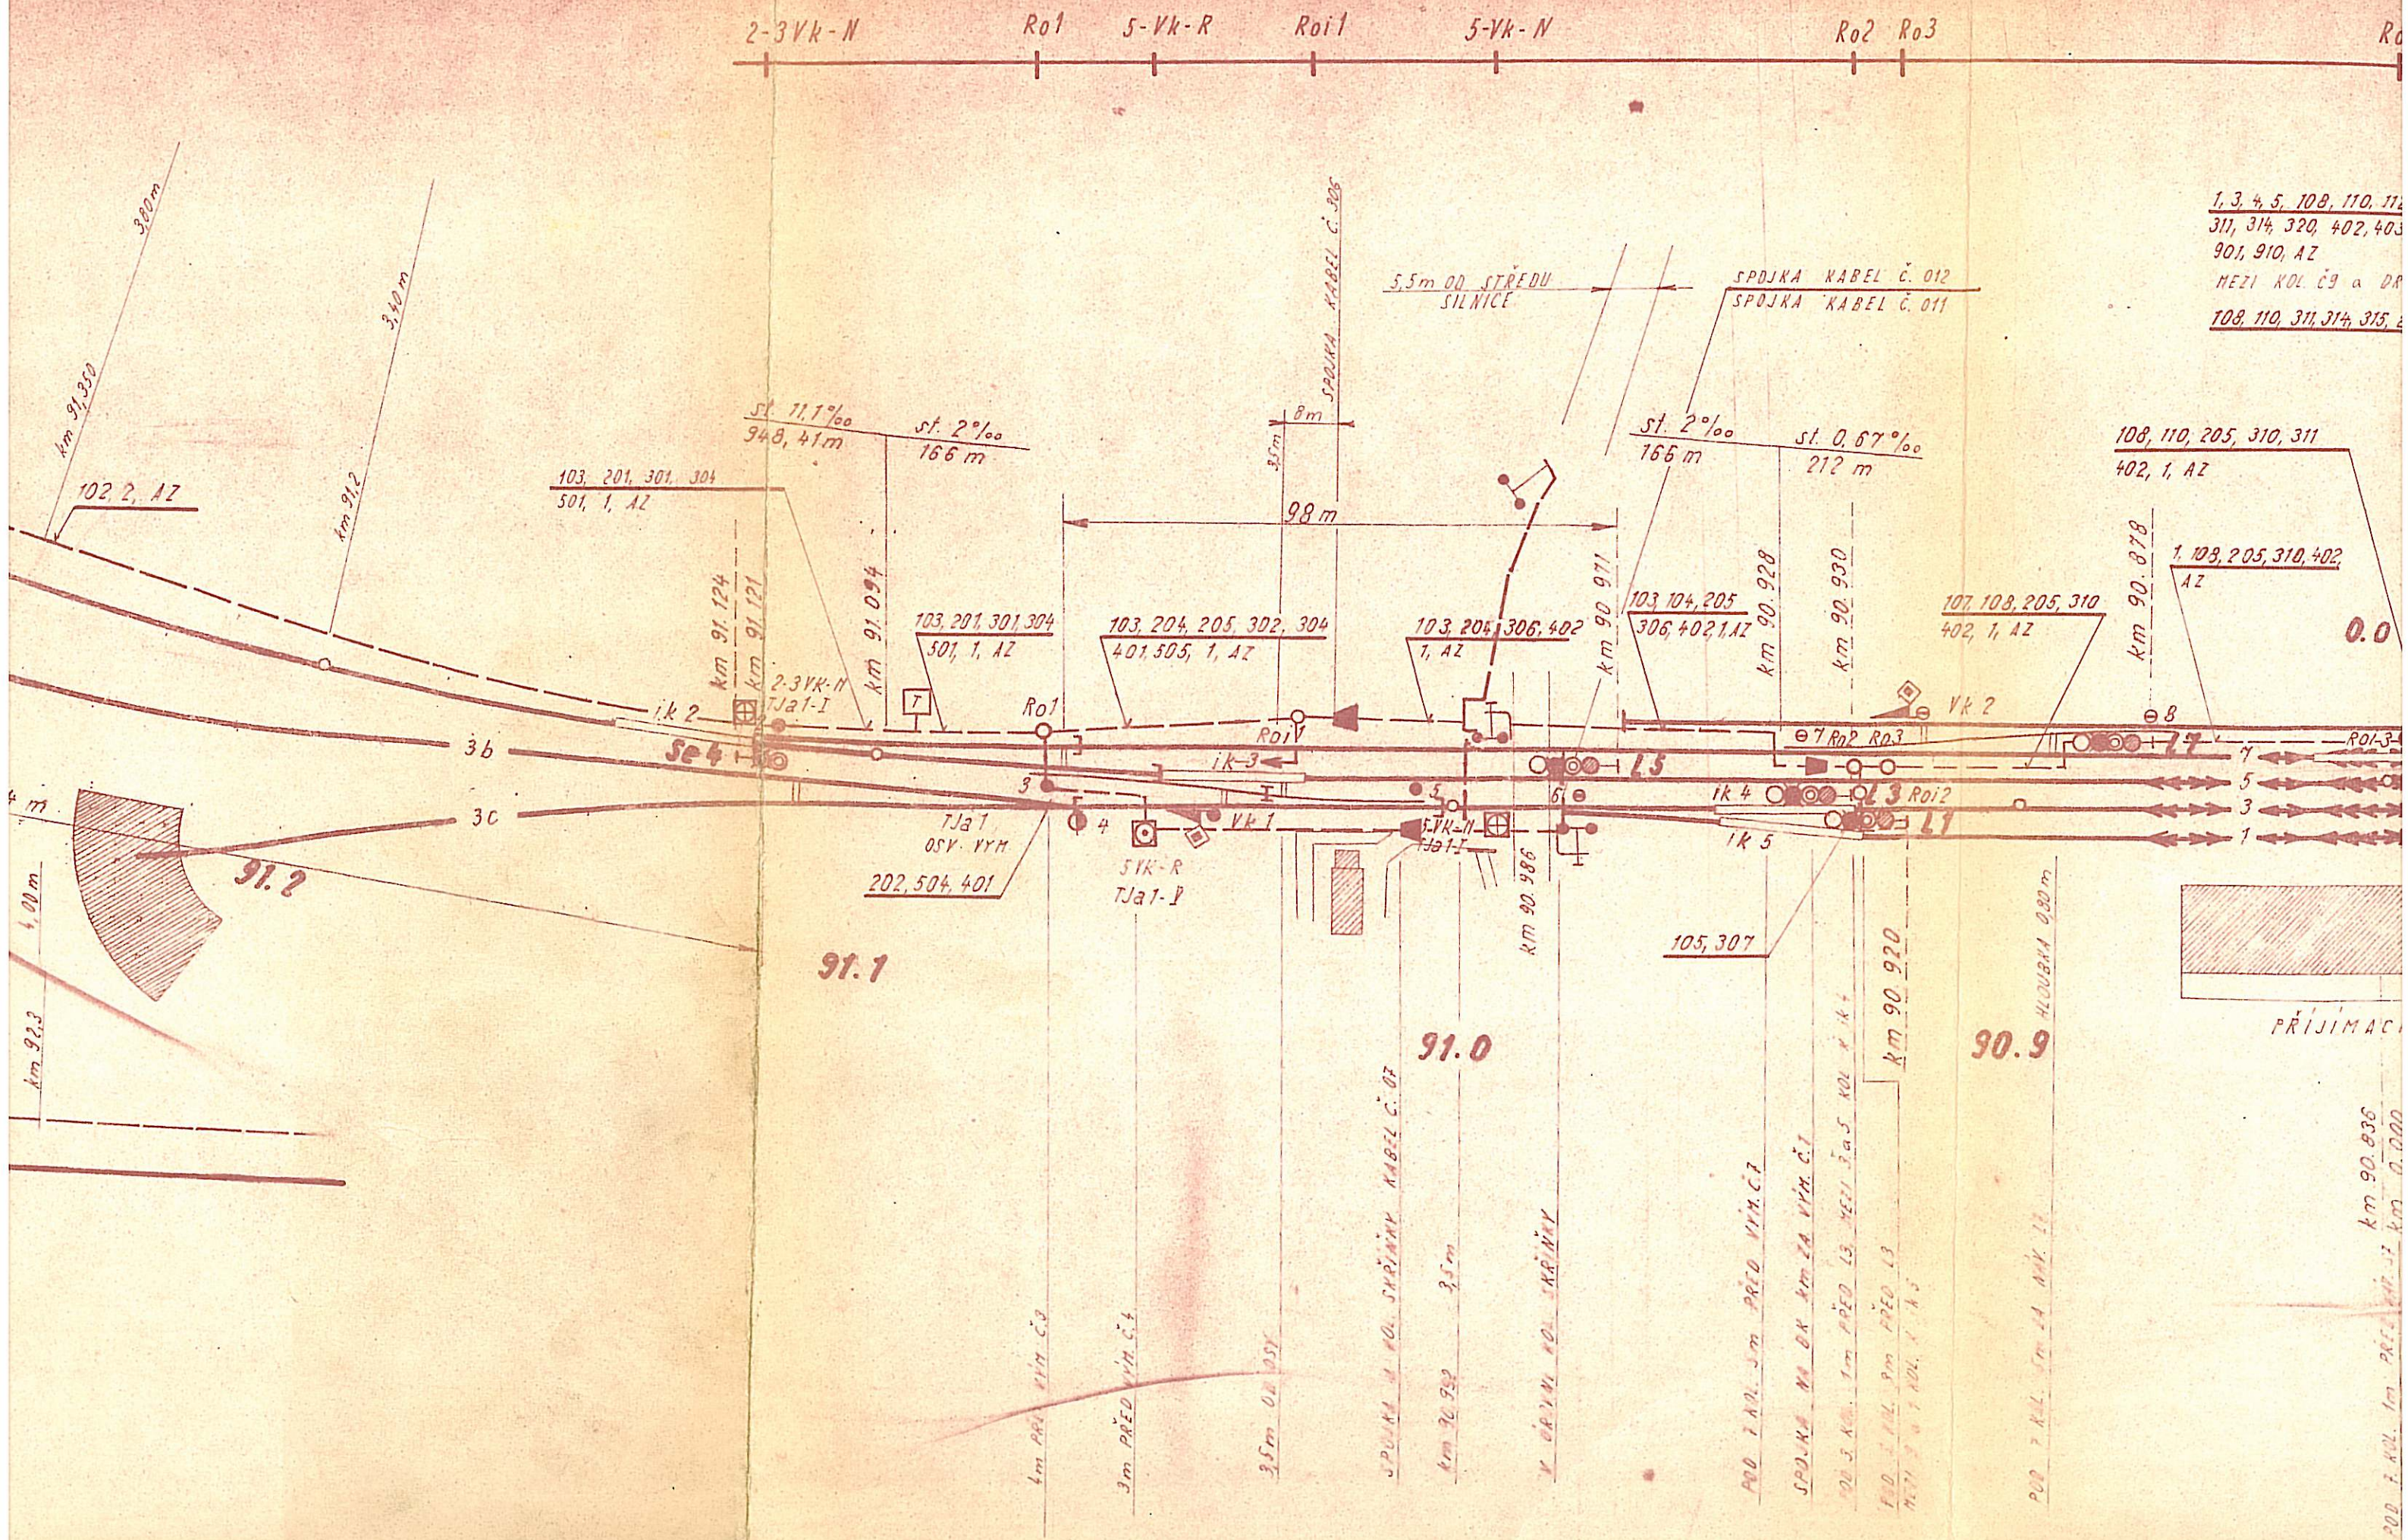




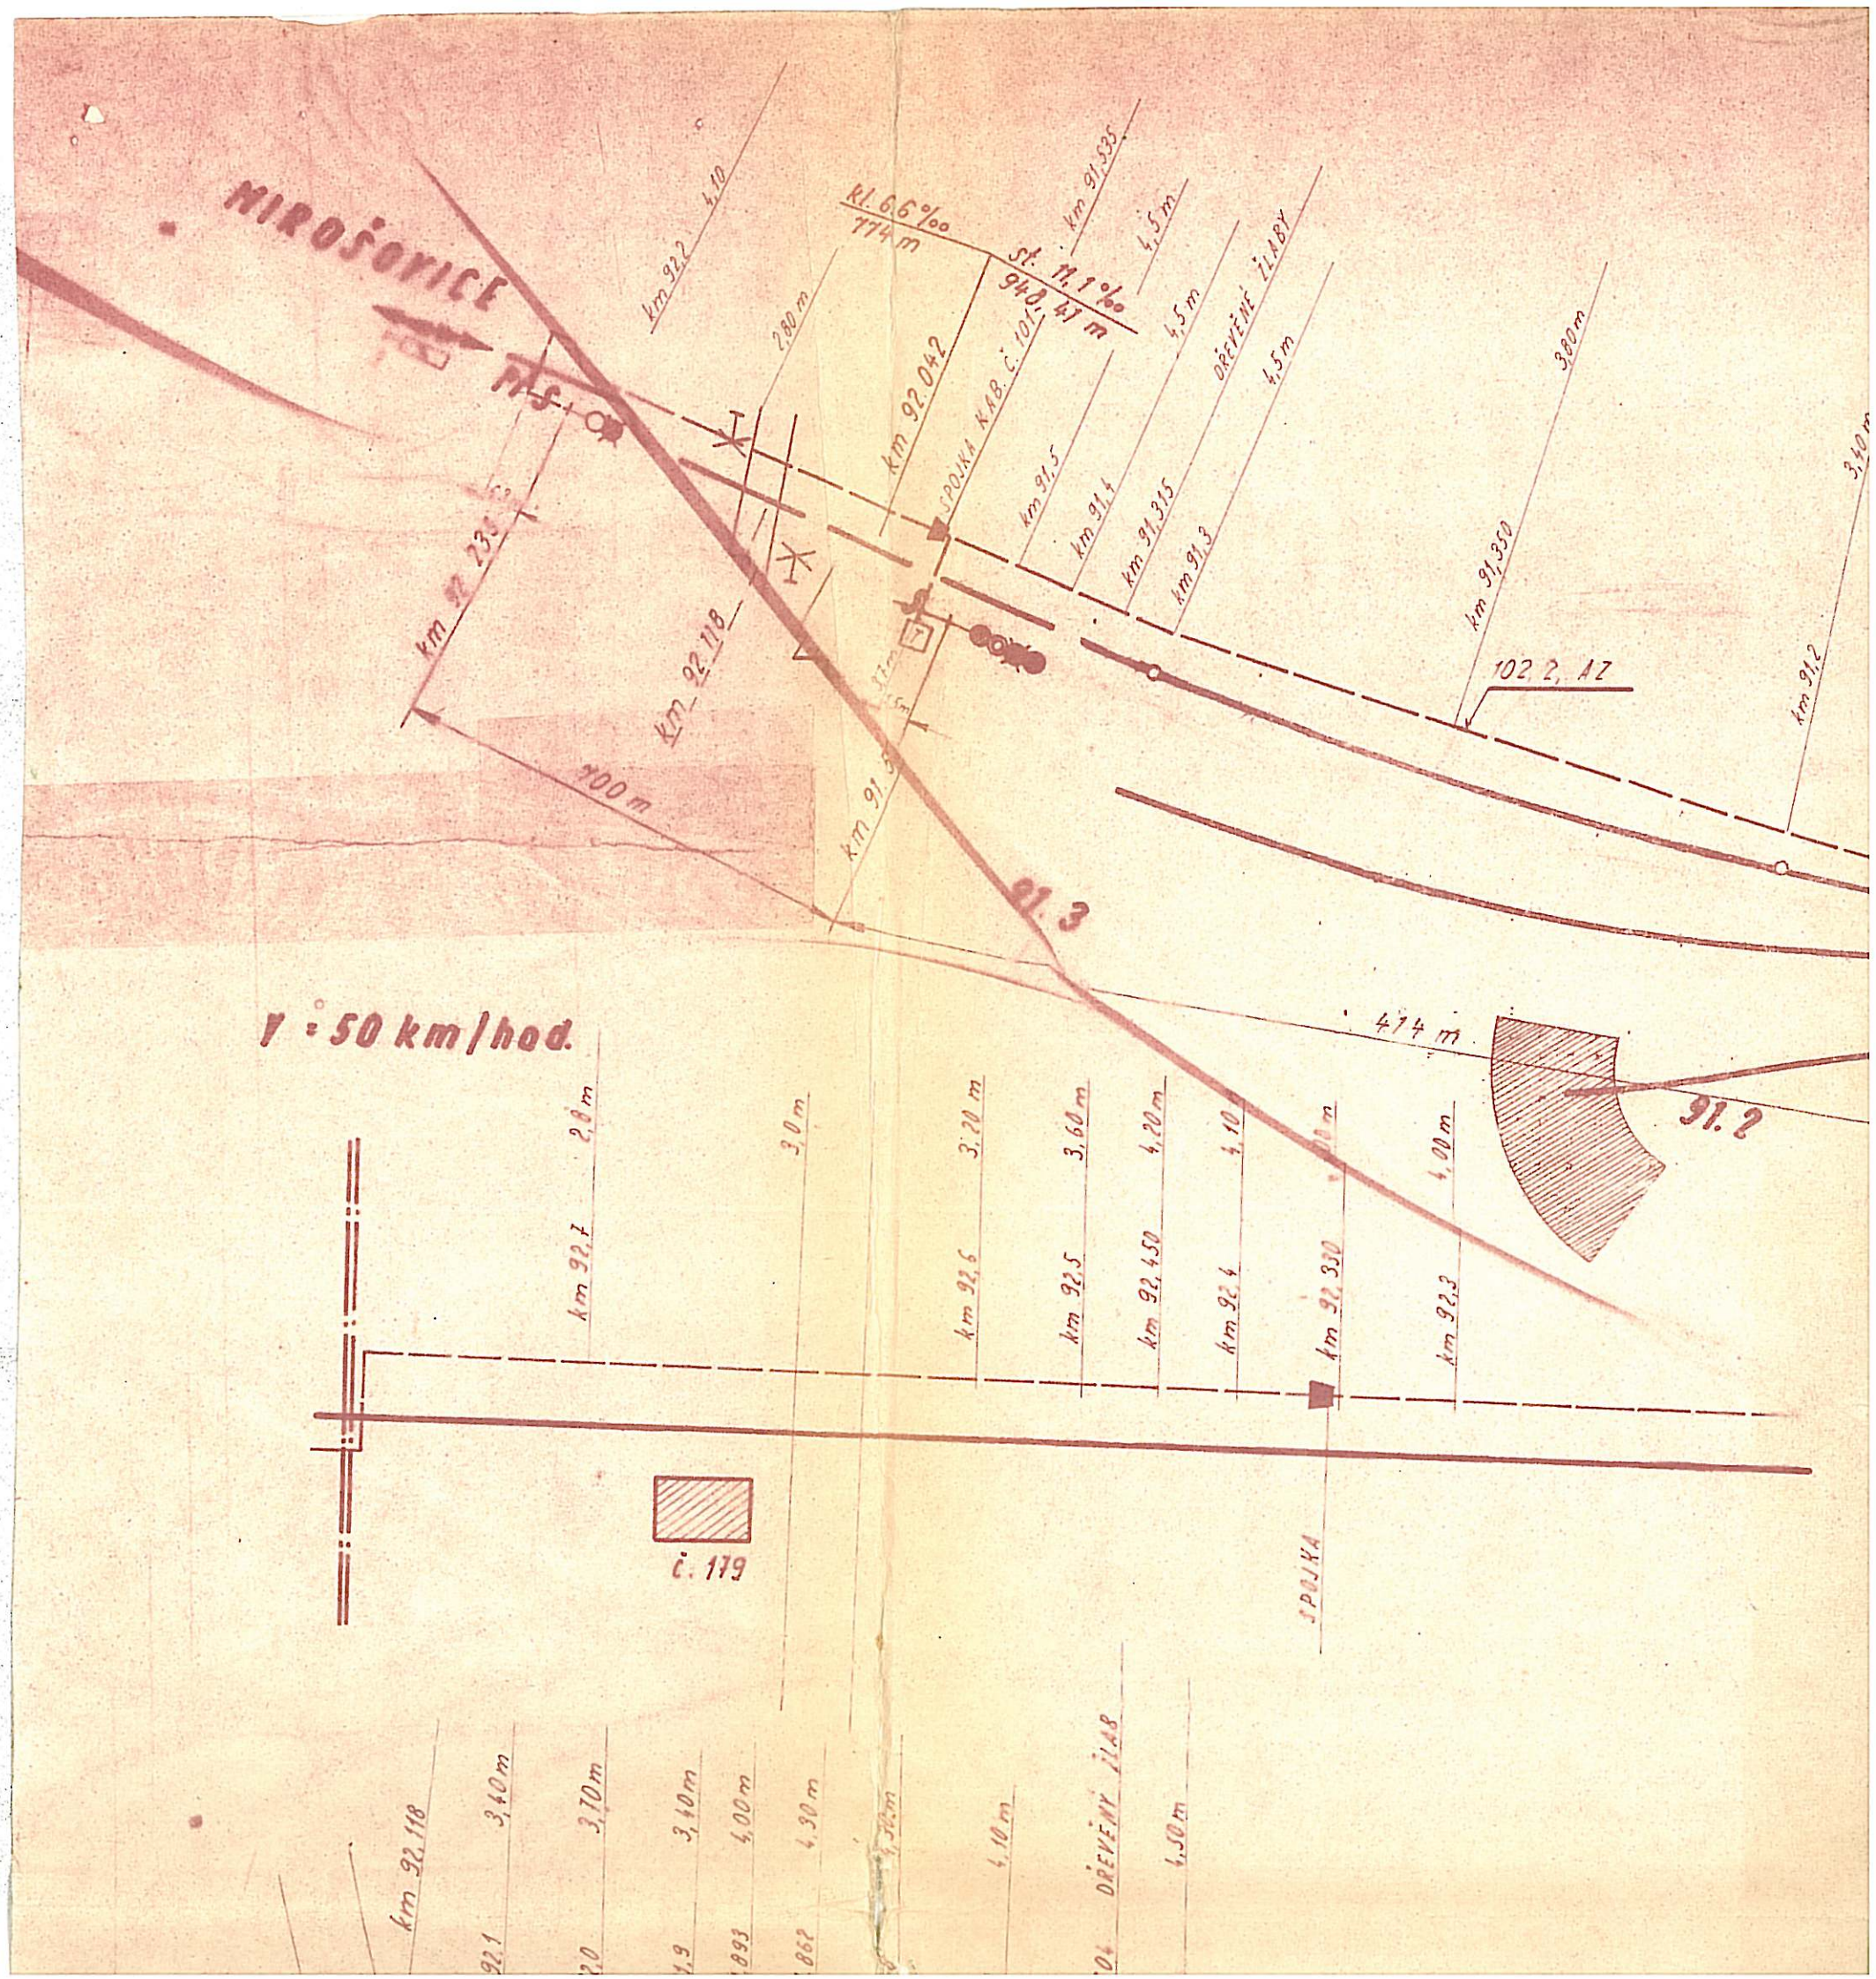




$v = 50 \text{ km/hod.}$

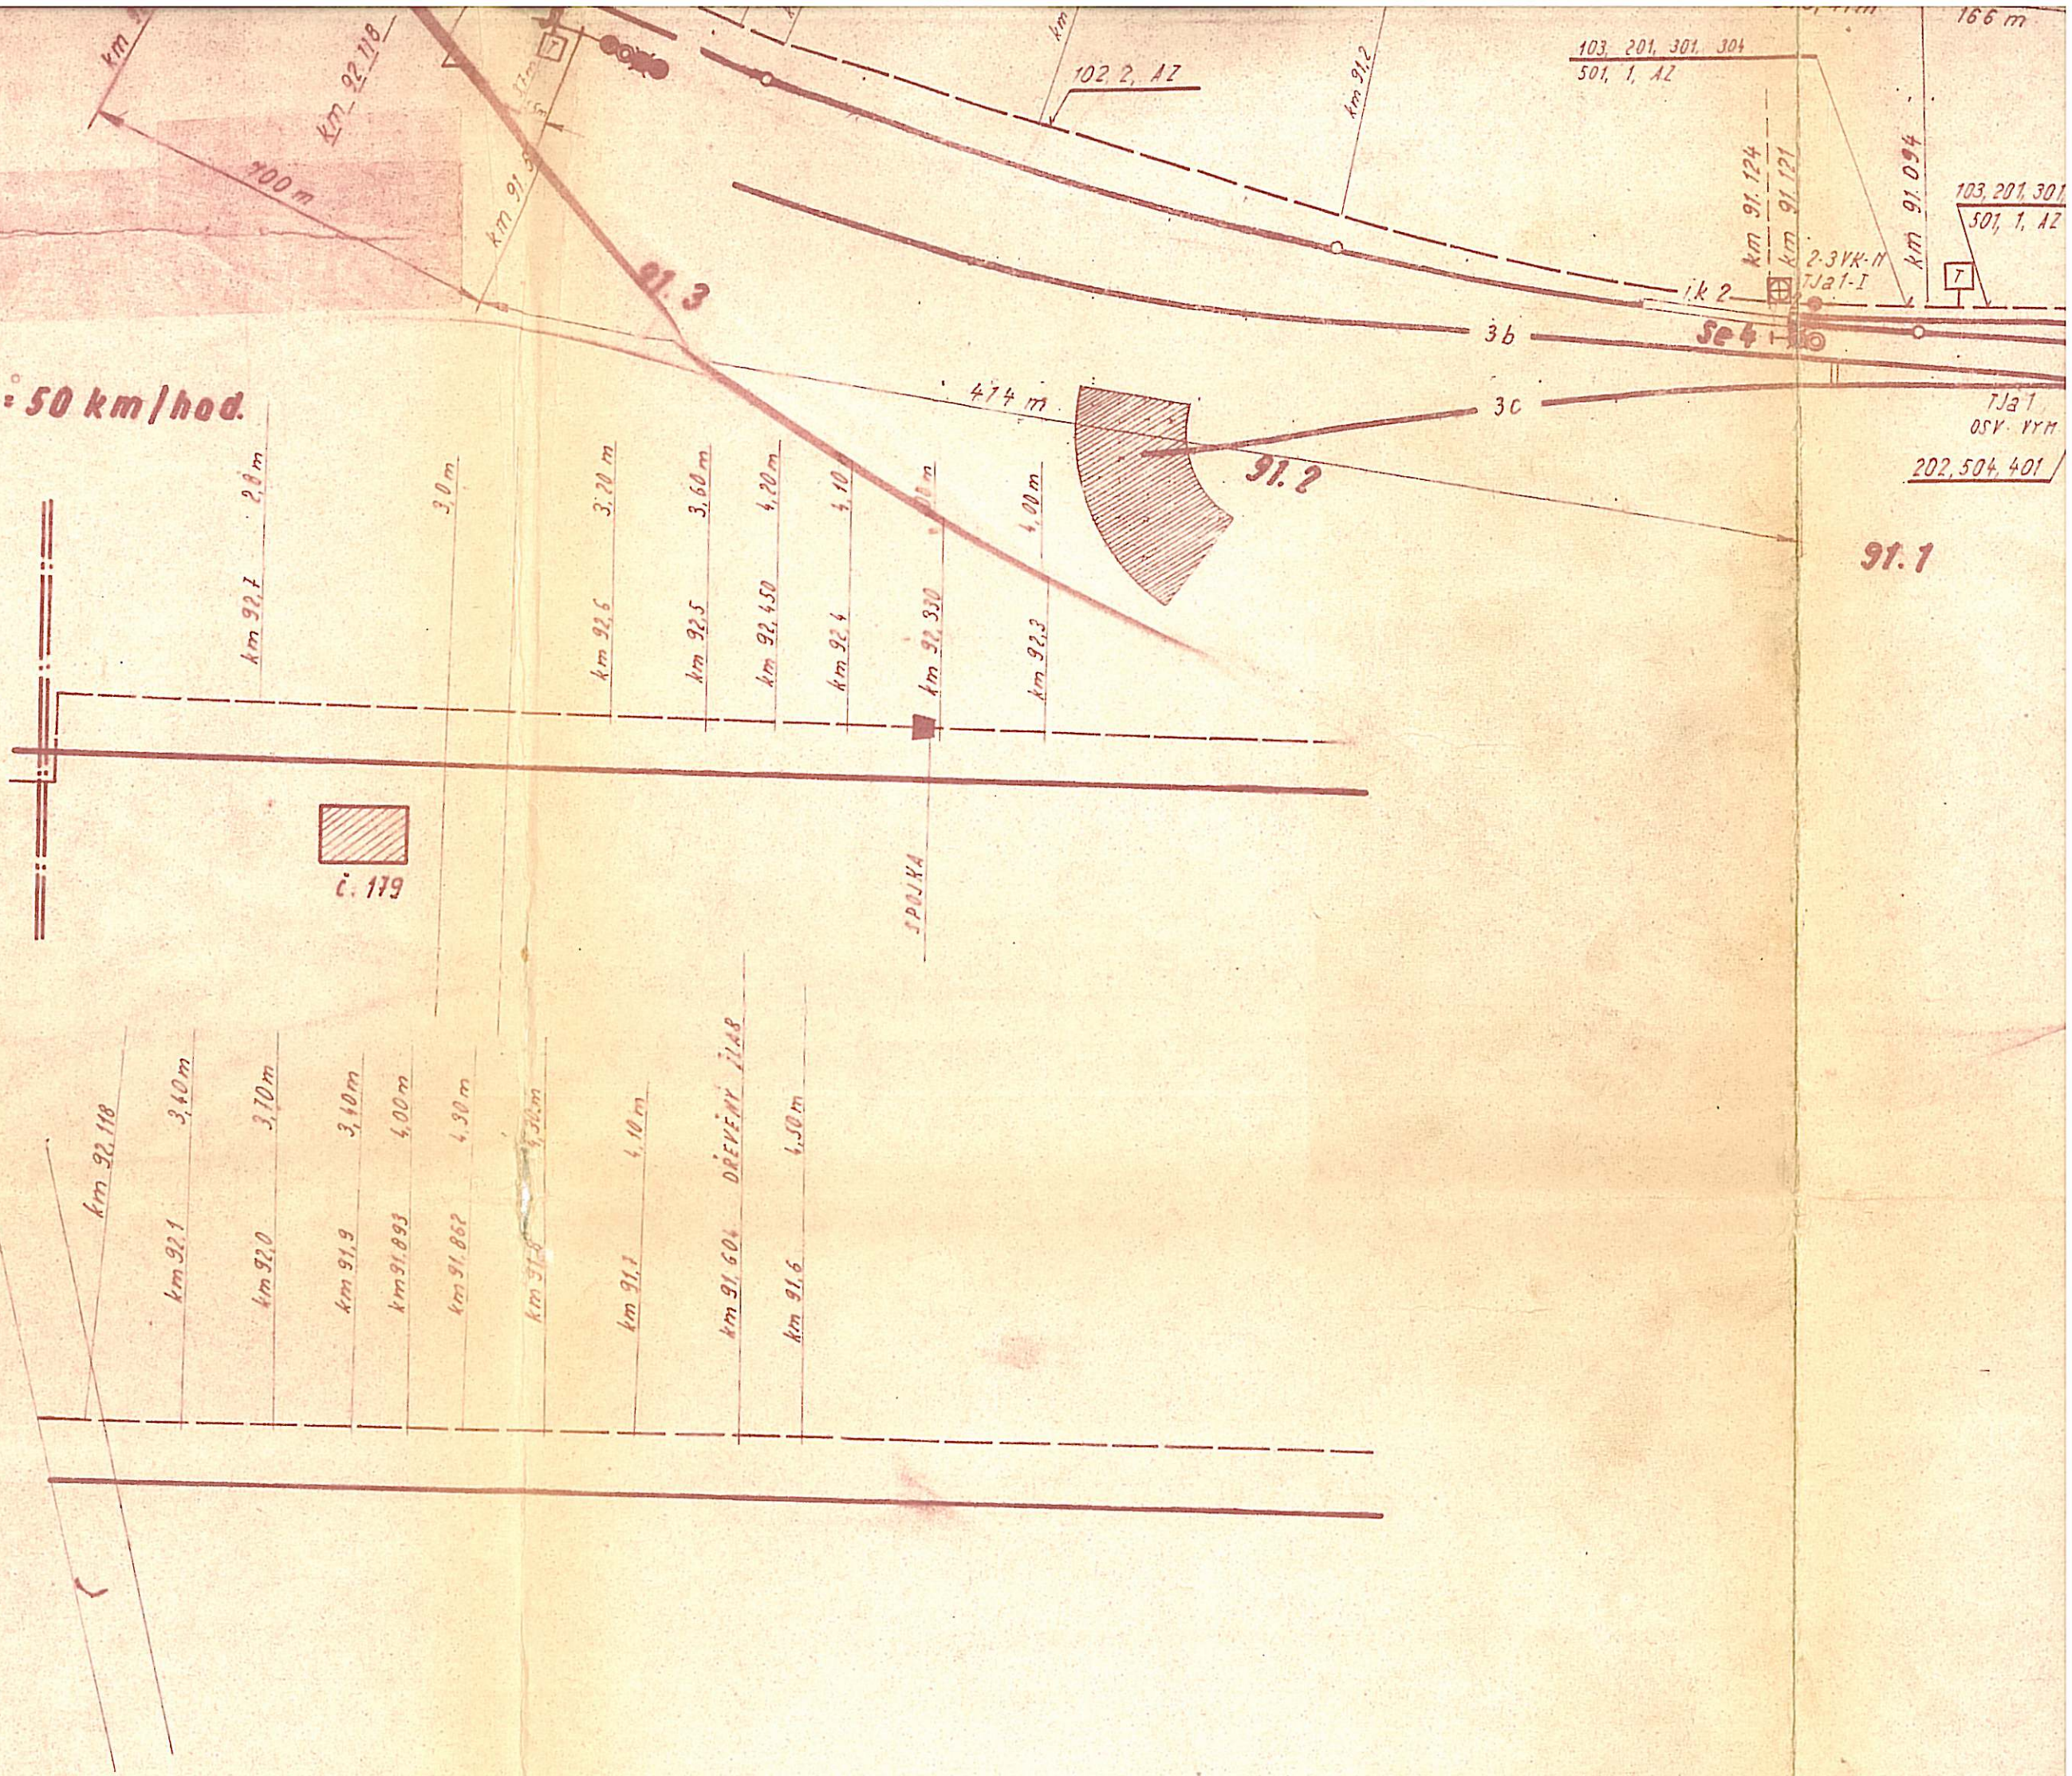




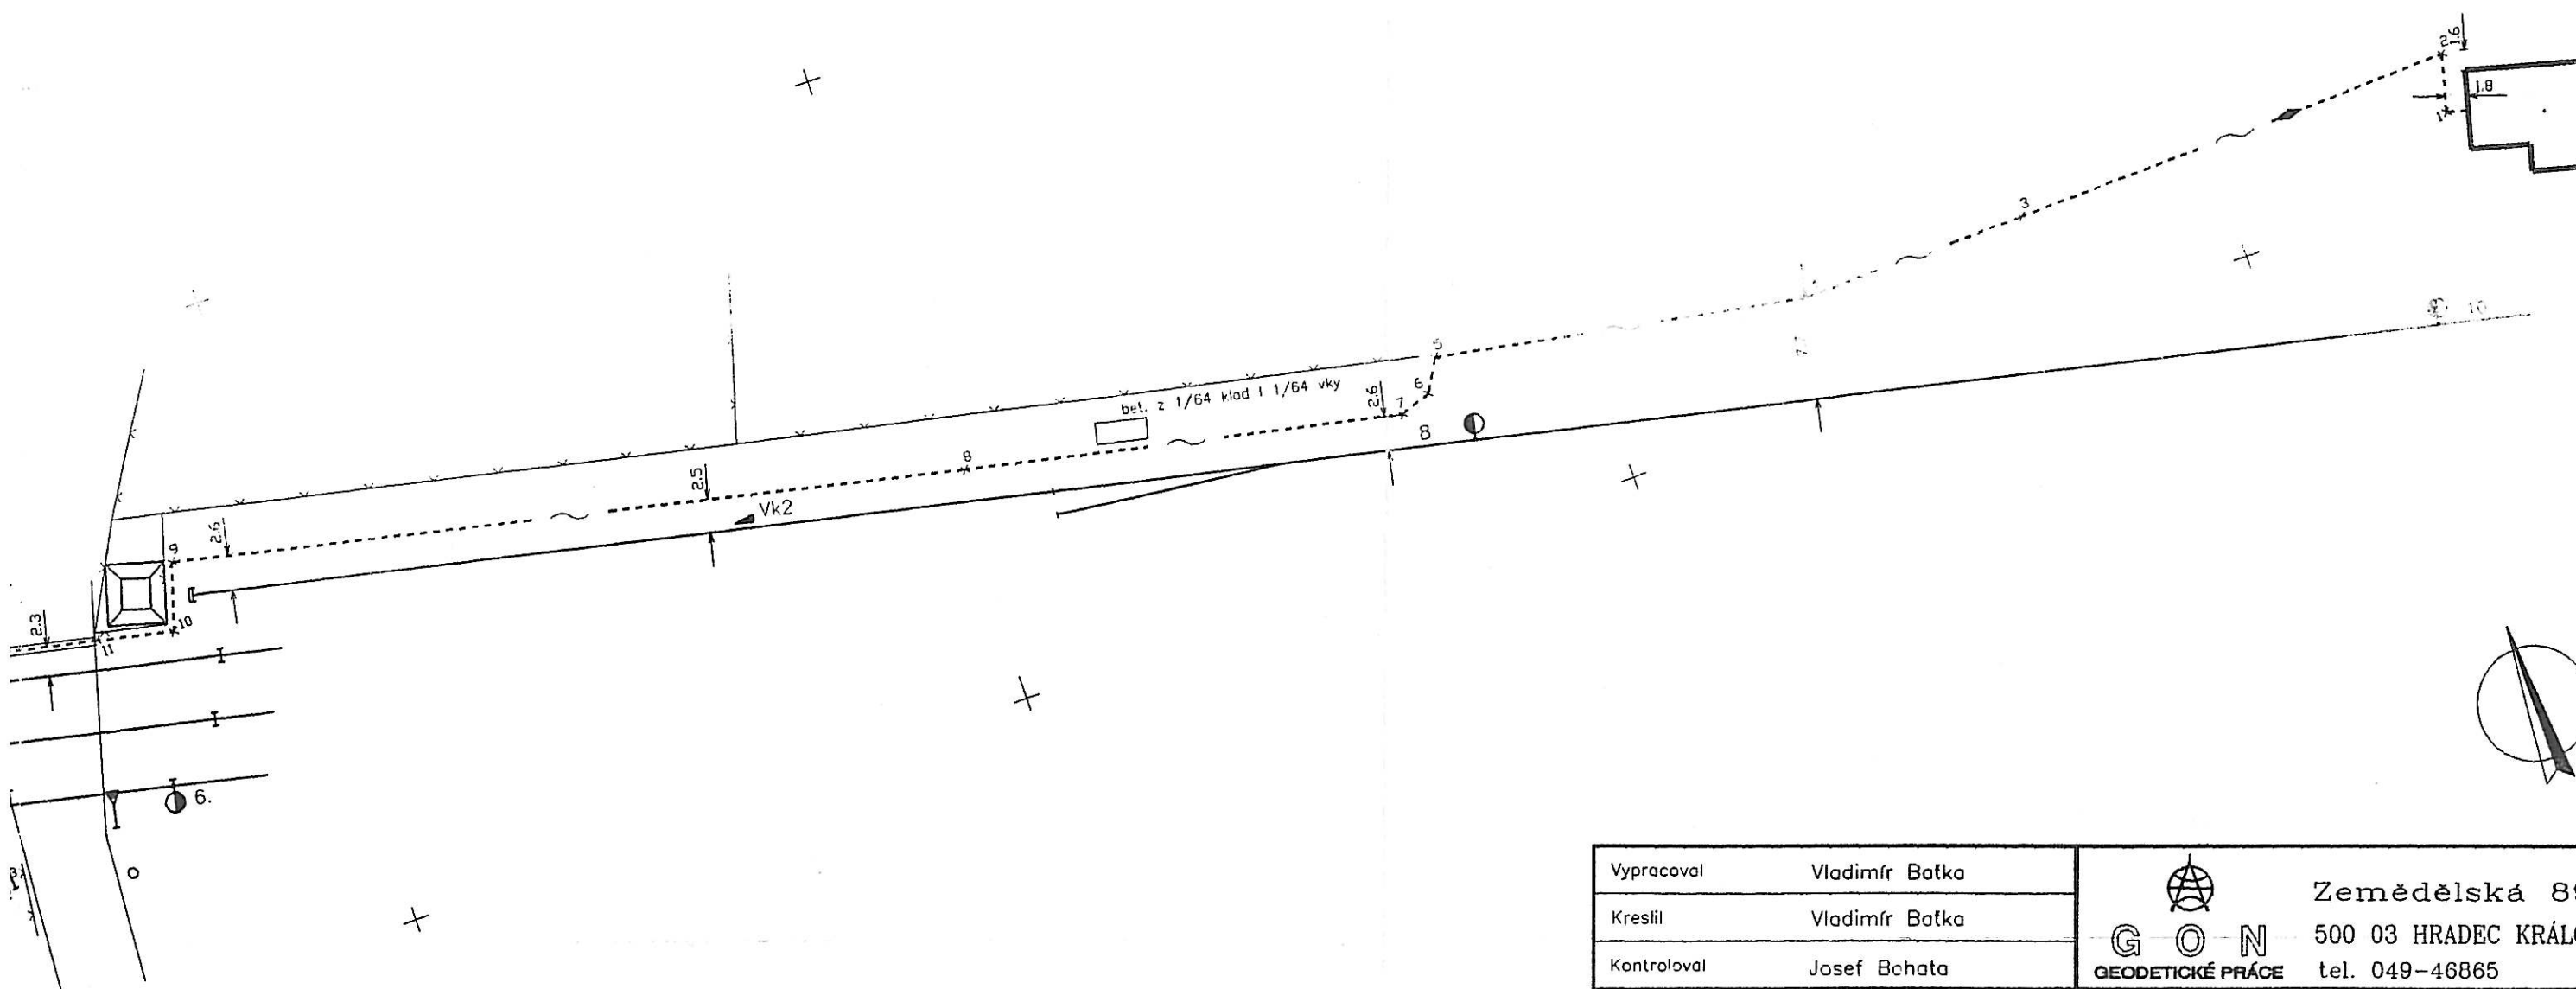


|                                    |                |   |                       |             |
|------------------------------------|----------------|---|-----------------------|-------------|
| Vypracoval                         | Vladimír Batka |                                | Zemědělská 897        |             |
| Kreslil                            | Vladimír Batka |   | 500 03 HRADEC KRÁLOVÉ |             |
| Kontroloval                        | Josef Bohata   |   | tel. 049-46865        |             |
| Obecní úřad                        |                | Meziměstí   | ČÍSLO ZAKÁZKY         | 96 396      |
| AKCE                               |                | ŽEL. TRÁŤ MEZIMĚSTÍ – MIEROSZOW<br>zabezpečení žel. přejezdu<br>v km 92,116<br>ZAMĚŘENÍ SKUTEČNÉHO PROVEDENÍ STAVBY | ČÍS.OBJEDNÁVKY        |             |
|                                    |                |   | SOUŘ. SYSTÉM          | S-JTSK      |
|                                    |                |   | ZAMĚŘENO              | VI-X/96     |
|                                    |                |   | DATUM                 | 10.4.1997   |
|                                    |                |   | FORMÁT A4             |             |
| Objednavatel ČD SZD Hradec Králové |                | VÝŠKOVÝ SYSTÉM Bpv                                                                                                  | MĚŘÍTKO 1:500         | PŘÍLOHA 3.1 |




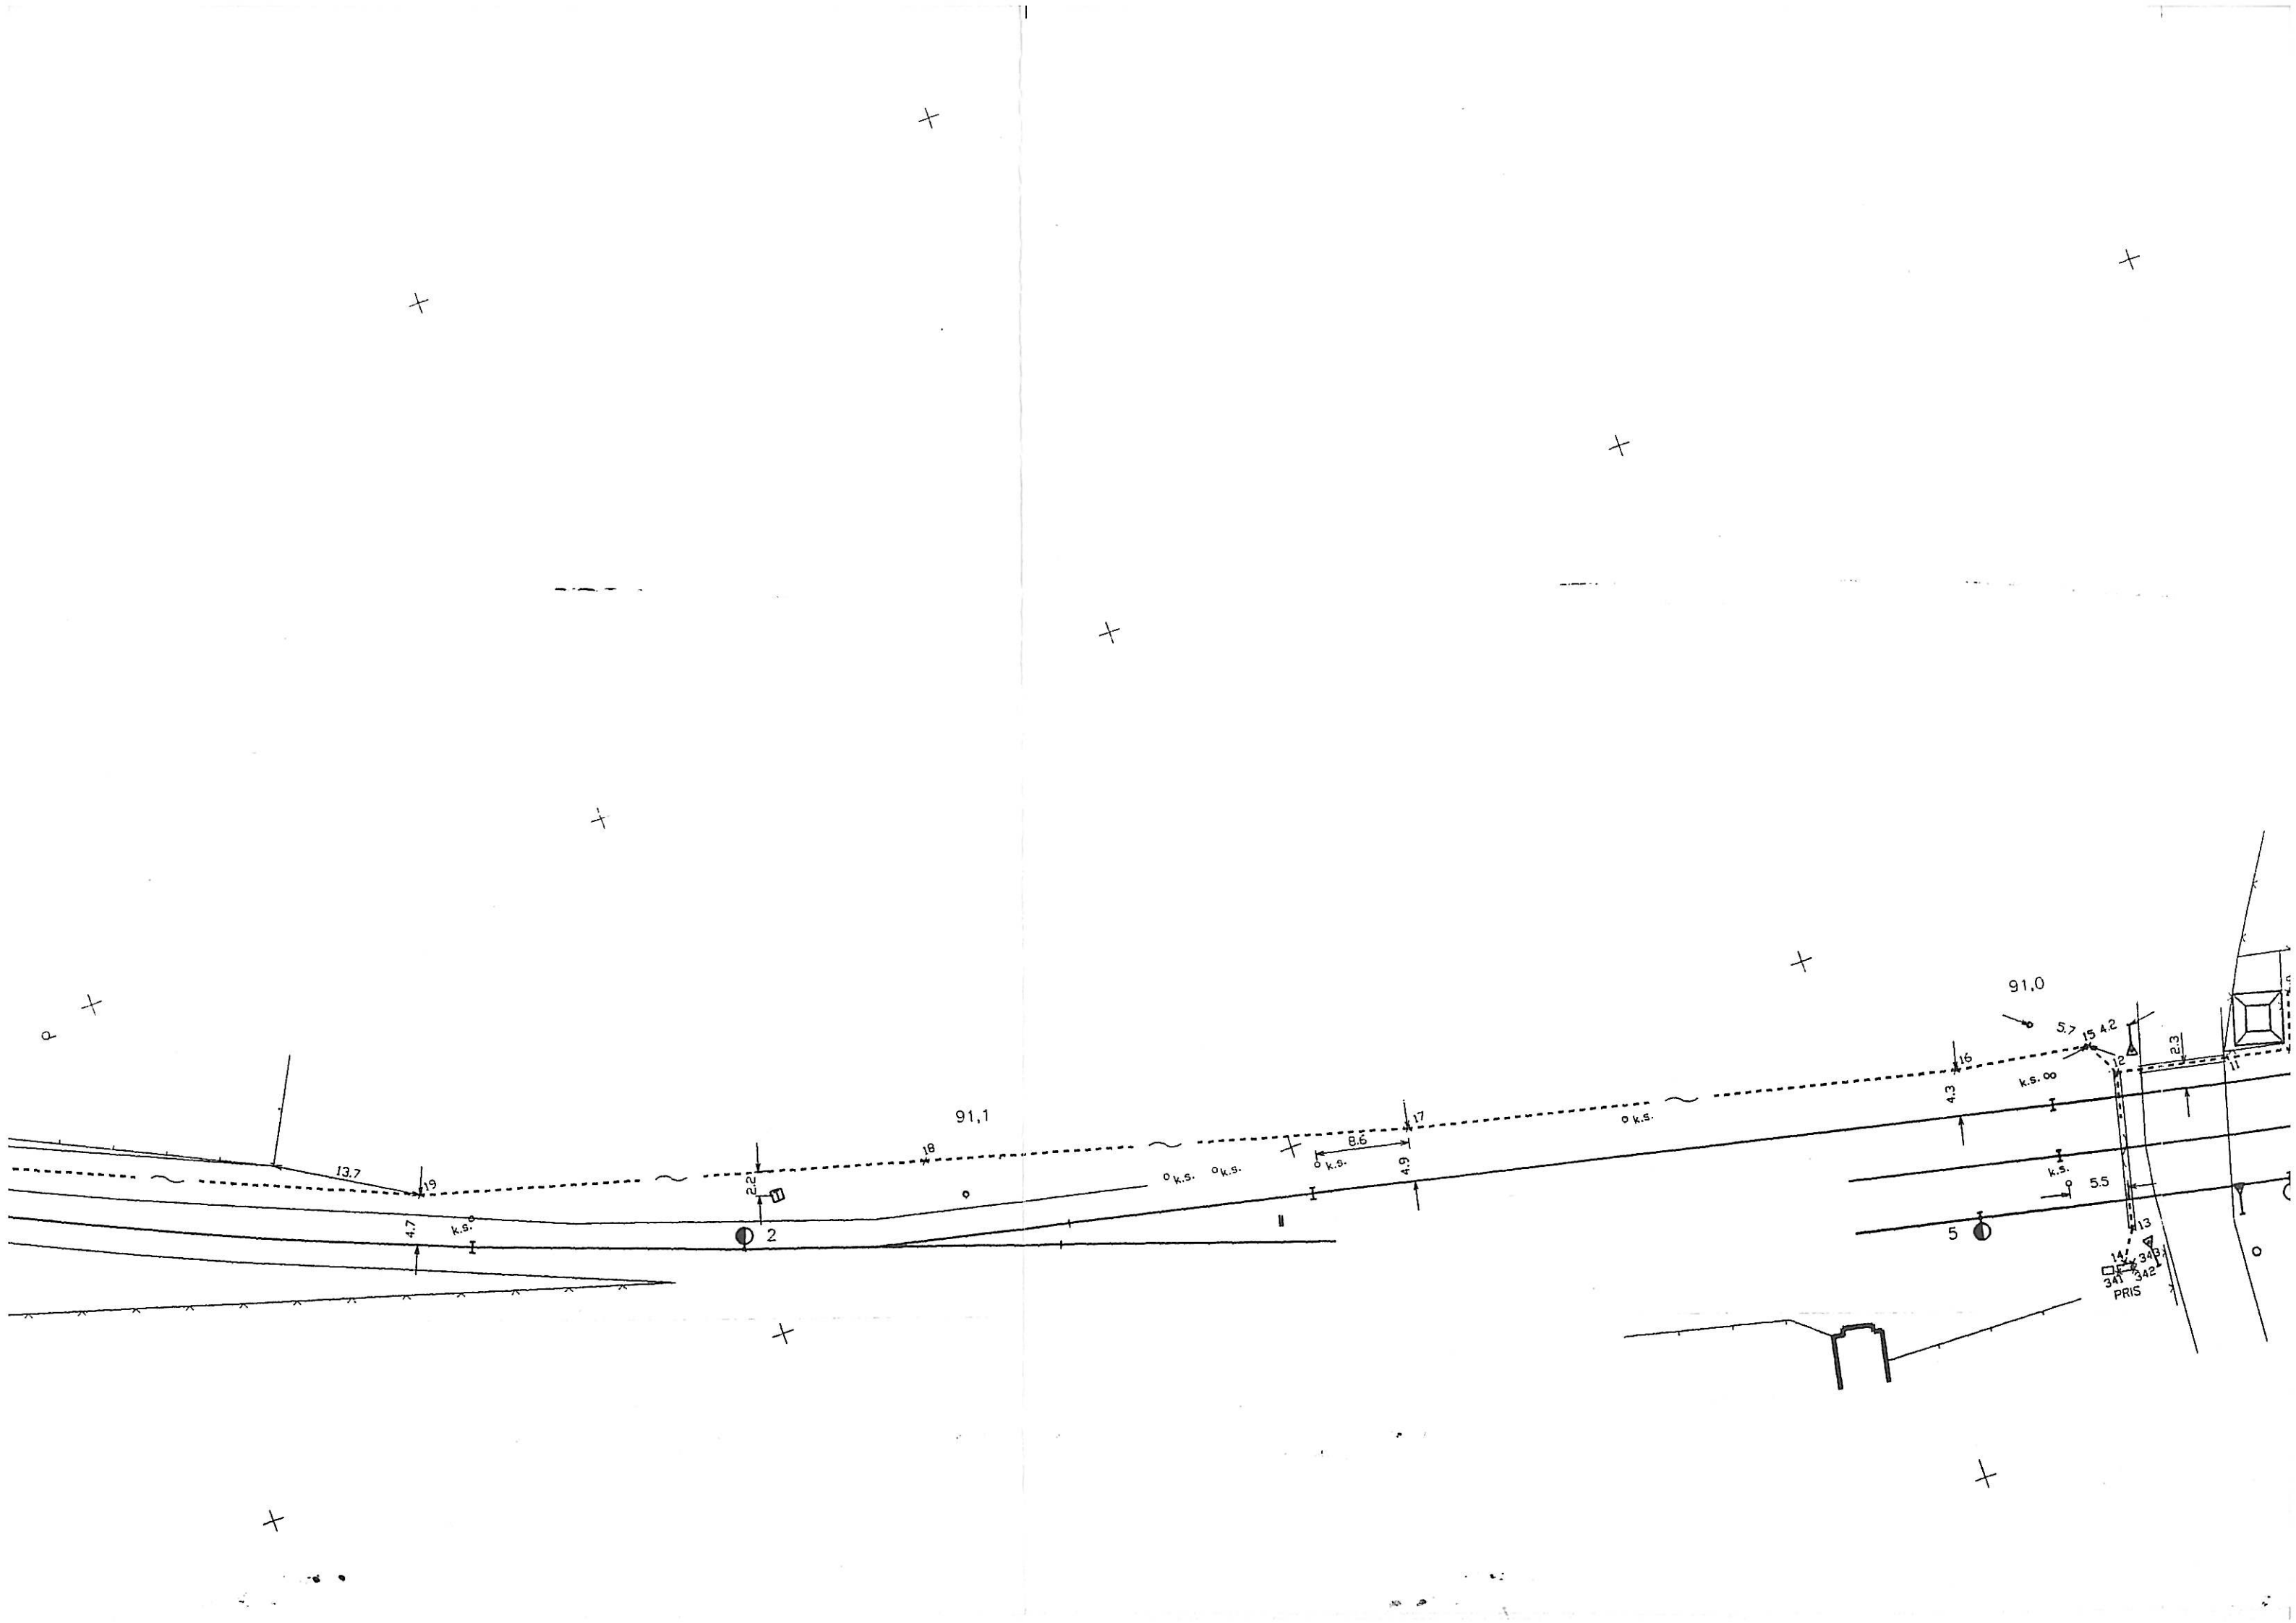



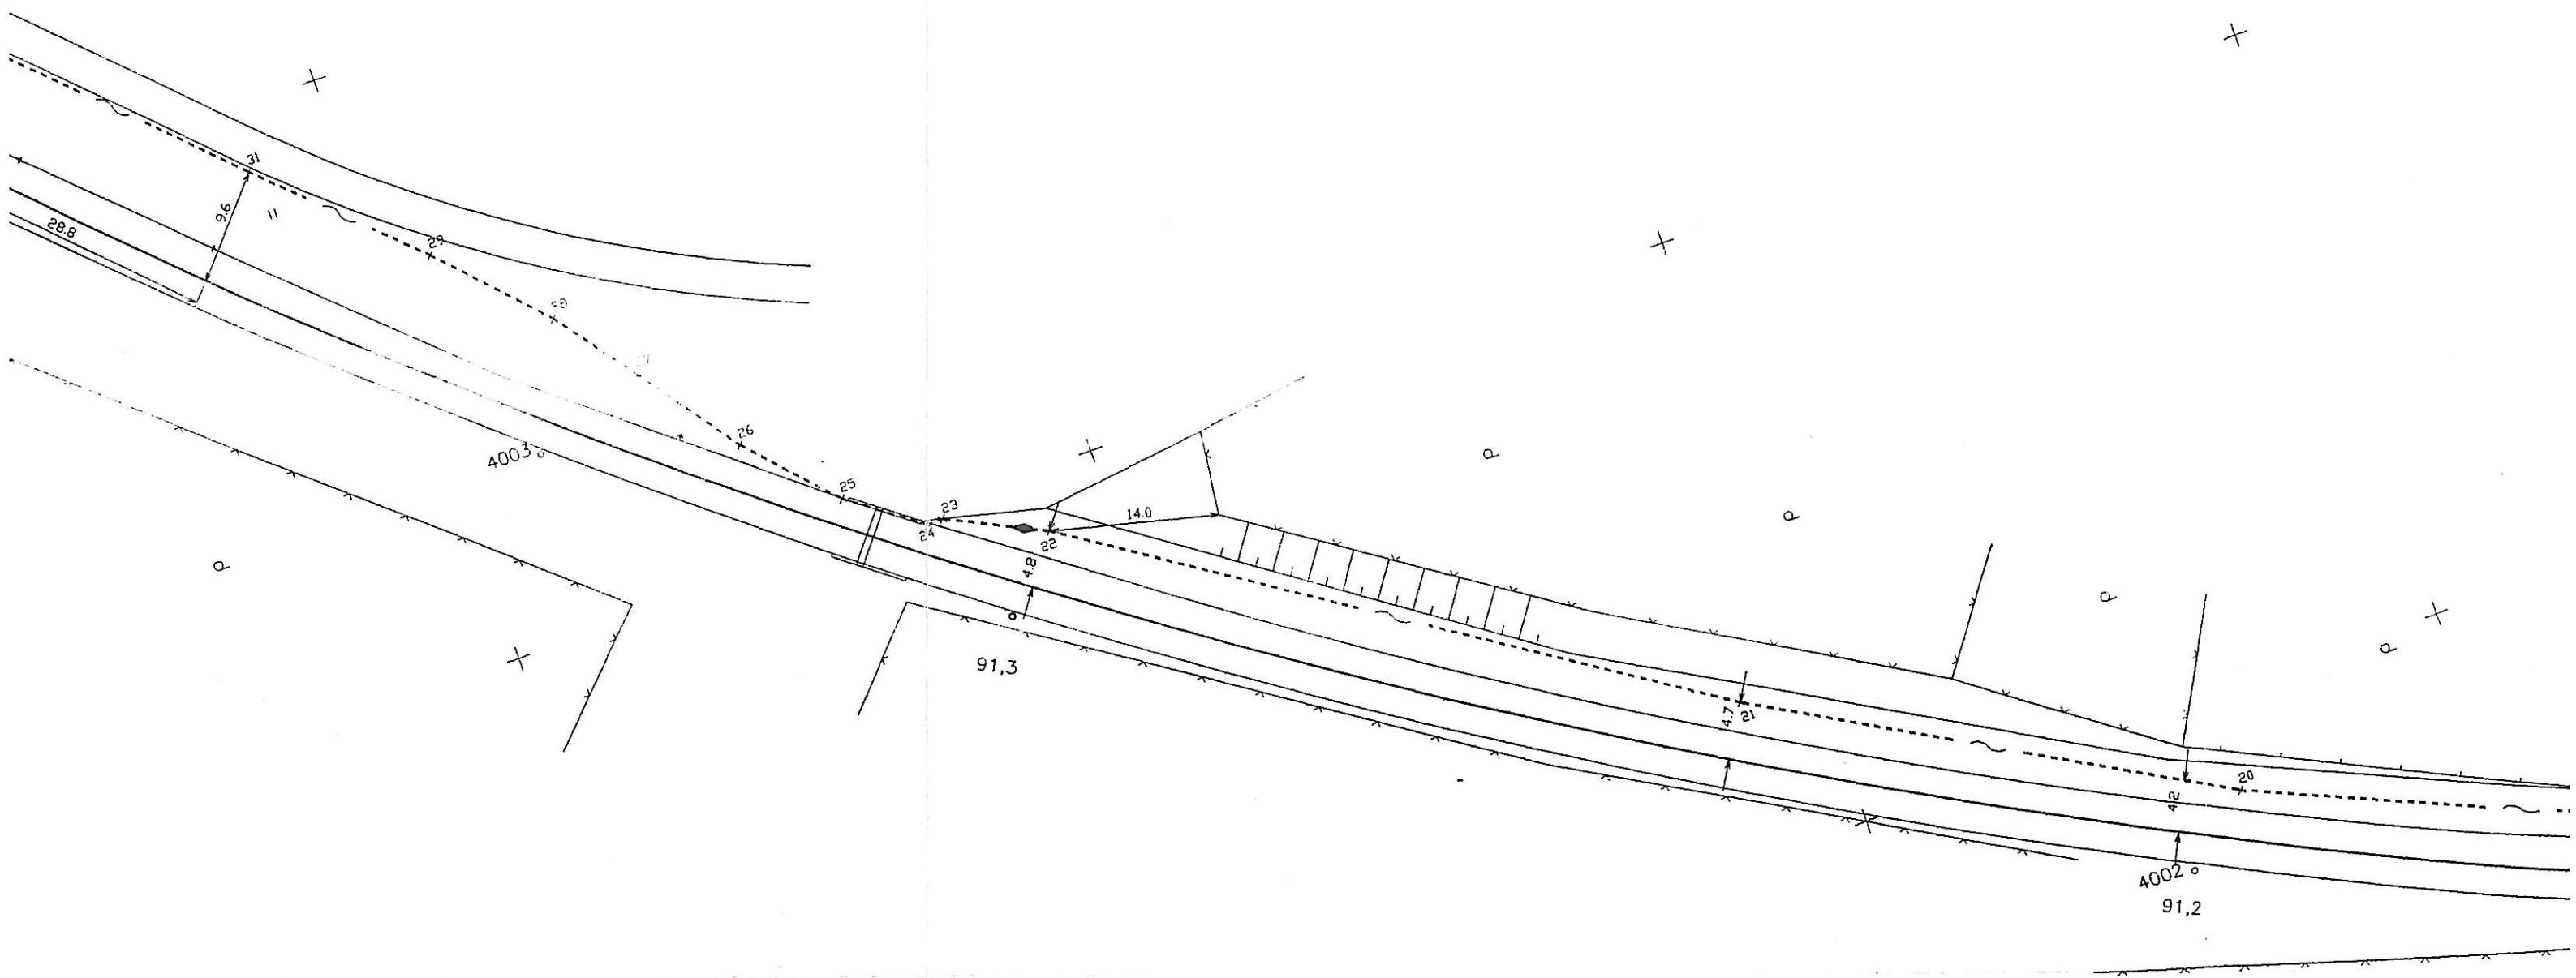



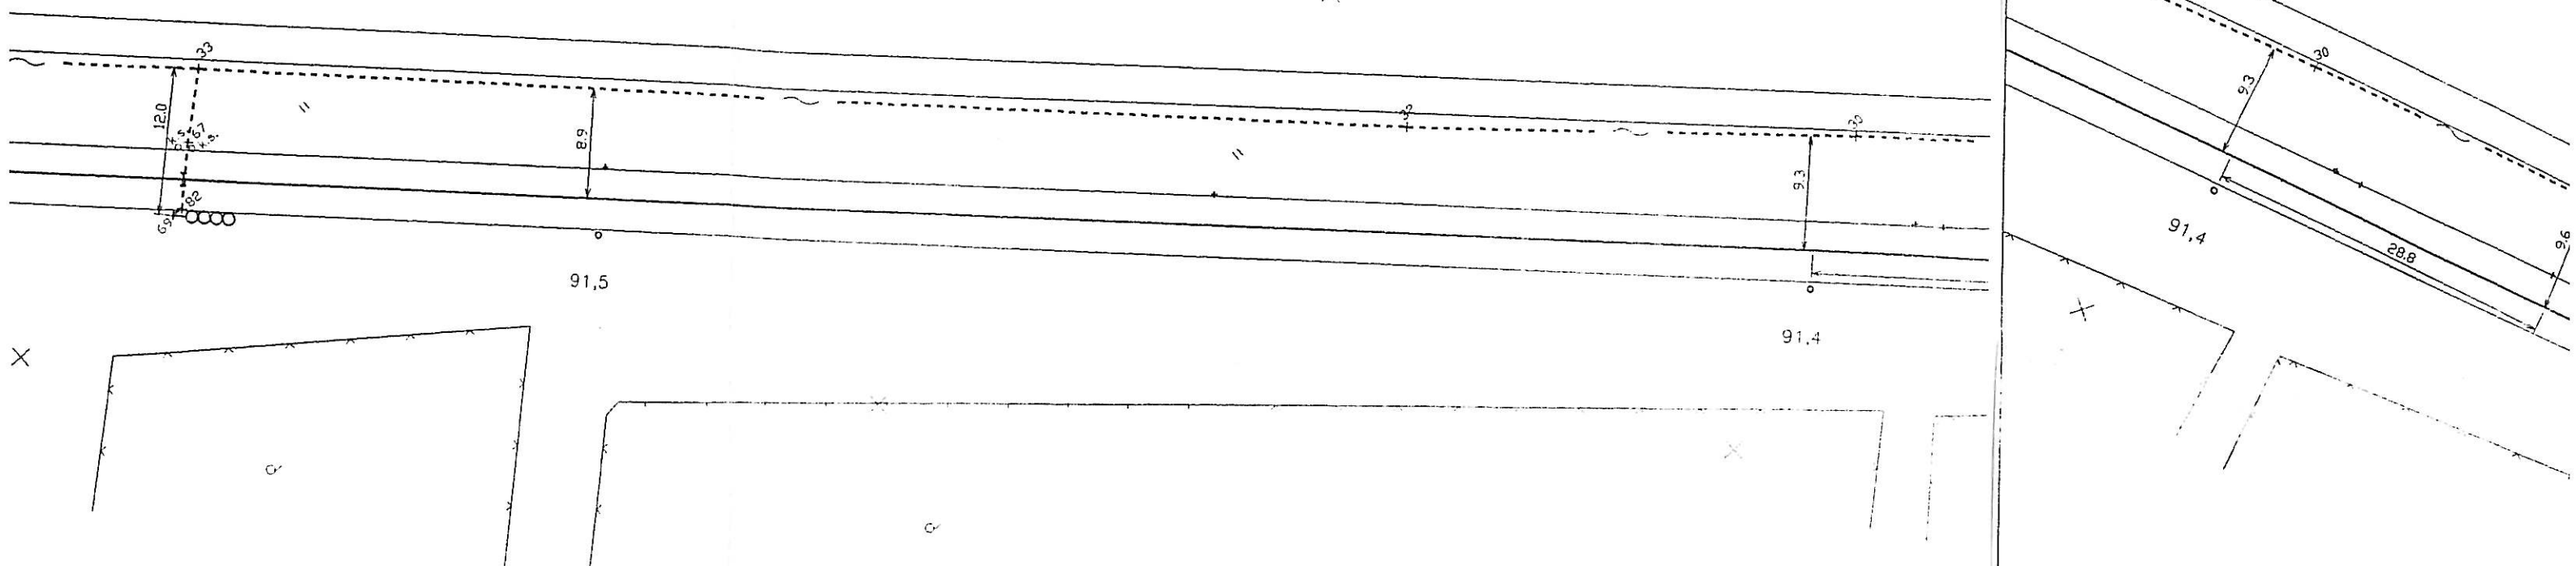


|                                    |   |   |                       |                |             |
|------------------------------------|---|---|-----------------------|----------------|-------------|
| Vypracoval Vladimír Batka          |   | <br><b>G O N</b><br><b>GEODETICKÉ PRÁCE</b> | Zemědělská 897        |                |             |
| Kreslil Vladimír Batka             |   |   | 500 03 HRADEC KRÁLOVÉ |                |             |
| Kontroloval Josef Bohata           |   |   | tel. 049-46865        |                |             |
| Obecní úřad                        |   | Meziměstí   |                       | ČÍSLO ZAKÁZKY  | 96 396      |
| AKCE                               | ŽEL. TRATĚ MEZIMĚSTÍ – MIEROSZOW<br>zabezpečení žel. přejezdu<br>v km 92,116<br>ZAMĚŘENÍ SKUTEČNÉHO PROVEDENÍ STAVBY |   |                       | ČÍS.OBJEDNÁVKY |             |
|                                    |   |   |                       | SOUR. SYSTÉM   | S-JTSK      |
|                                    |   |   |                       | ZAMĚŘENO       | VI-X/96     |
|                                    |   |   |                       | DATUM          | 10.4.1997   |
| Objednavatel ČD SZD Hradec Králové |   | VÝŠKOVÝ SYSTÉM Bpv   | FORMÁT A4             | MĚŘÍTKO 1:500  | PRÍLOHA 3.2 |