


ŽST. Hoštejn, výpravní budova
PŮDORYS 2. PATRA M 1:100 – SKUTEČNÝ STAV

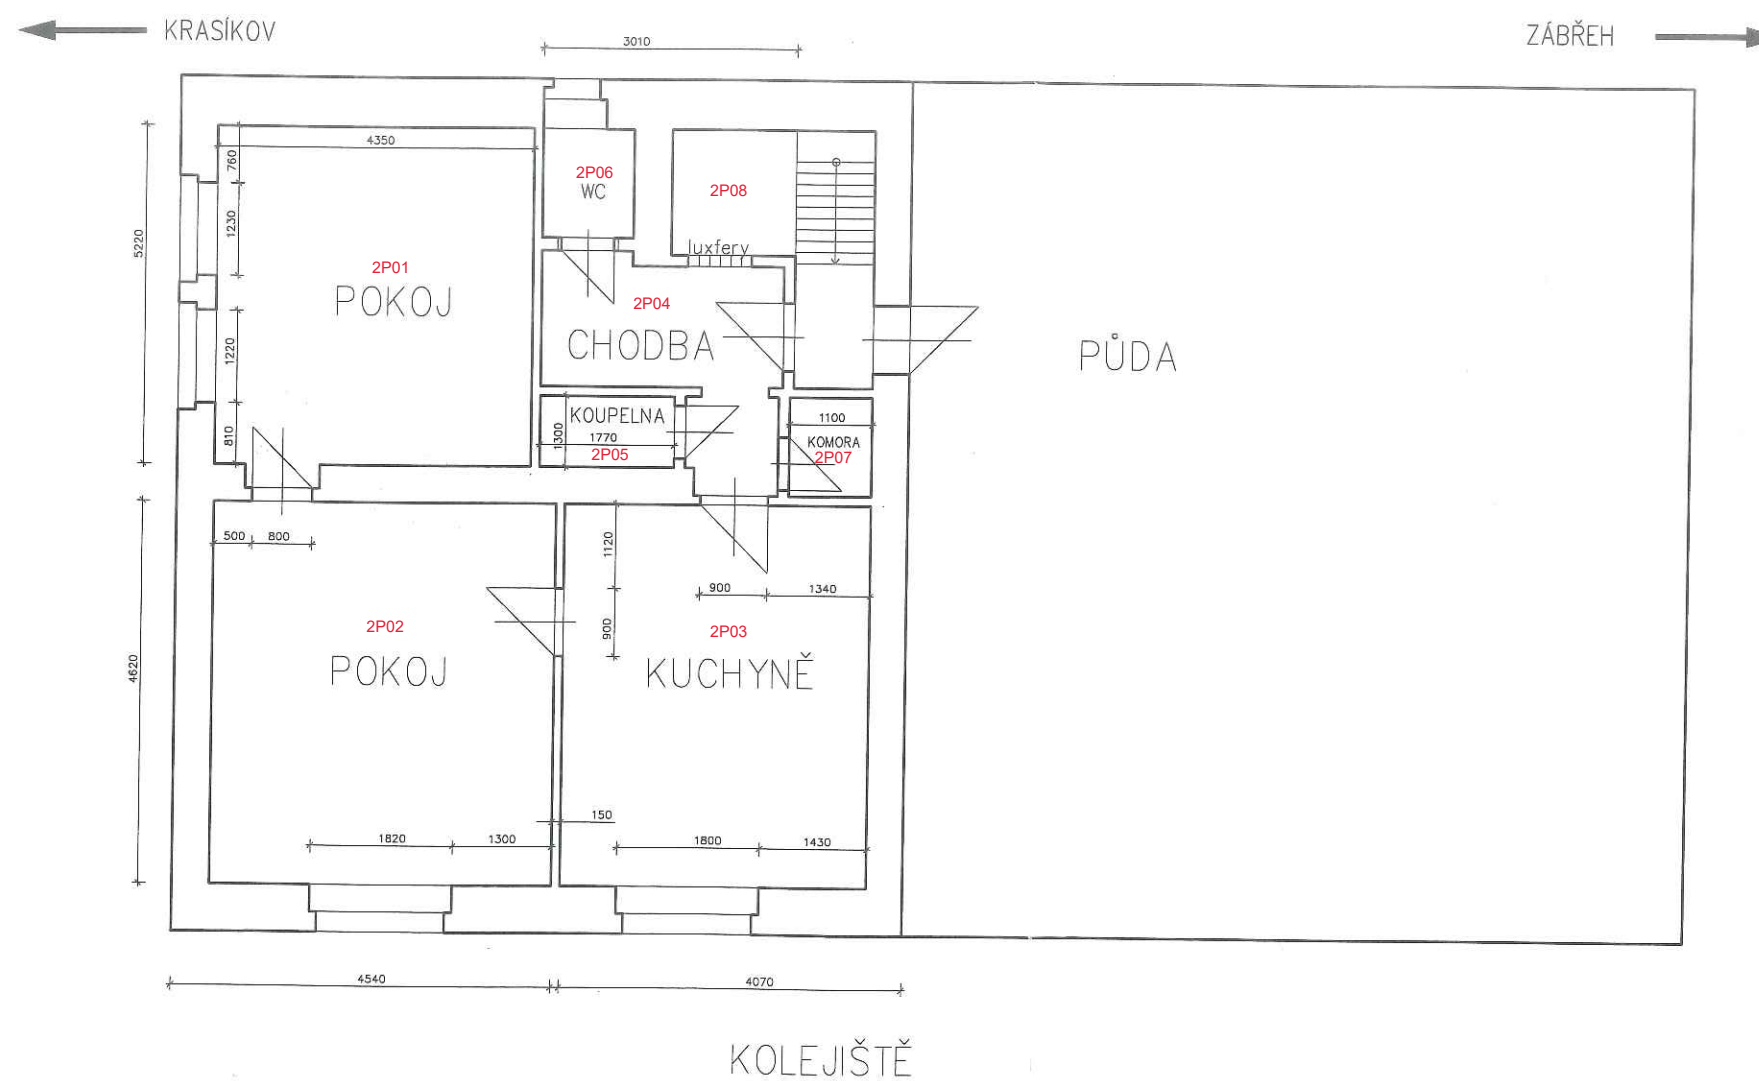

měřeno dle 8. 12. 2011
dle 25. 11. 2011
č.j. 2015/1904/11-V-umst-2

MĚSTSKÝ ÚŘAD
Stavební úřad
ZÁBŘEH

zpracoval: Ing. Miloslav Skládal
SOUHLASÍ SE SKUTEČNÝM STAVEM

PROJEKT OPRAVEN
DLE SKUTEČNÉHO PROVEDENÍ
Radomír Chlápek
eslapek