








TVAR PLECHŮ NA HLAVÁCH MOSTNIC M 1:15

TVAR PLECHŮ UVNITŘ KOLEJE M 1:15

ÚPRAVA PLECHU NA POZEDNICI M 1:15

DETAIL VÝŘEZU V PODLAZE M 1:15


DETAIL UPEVNĚNÍ POD. PLECHU M 1:1

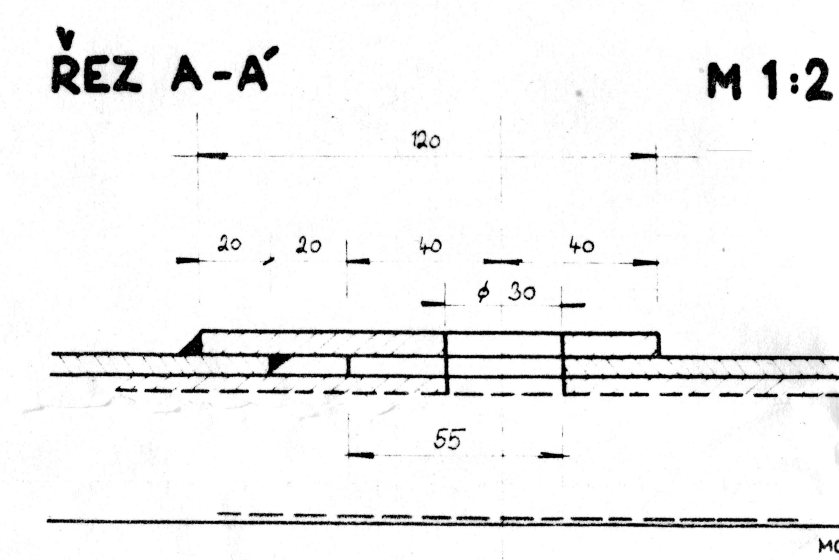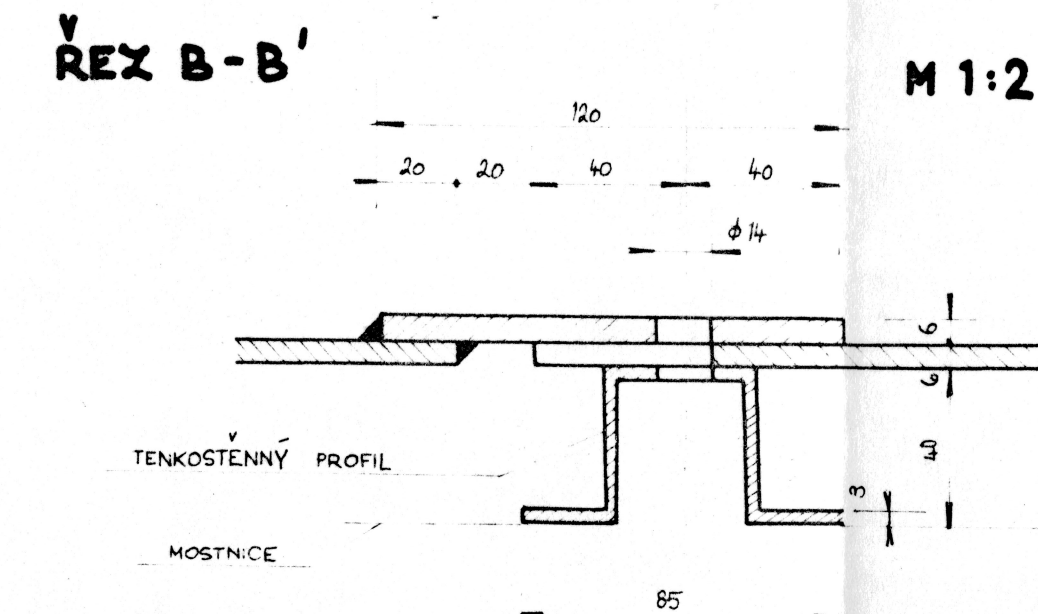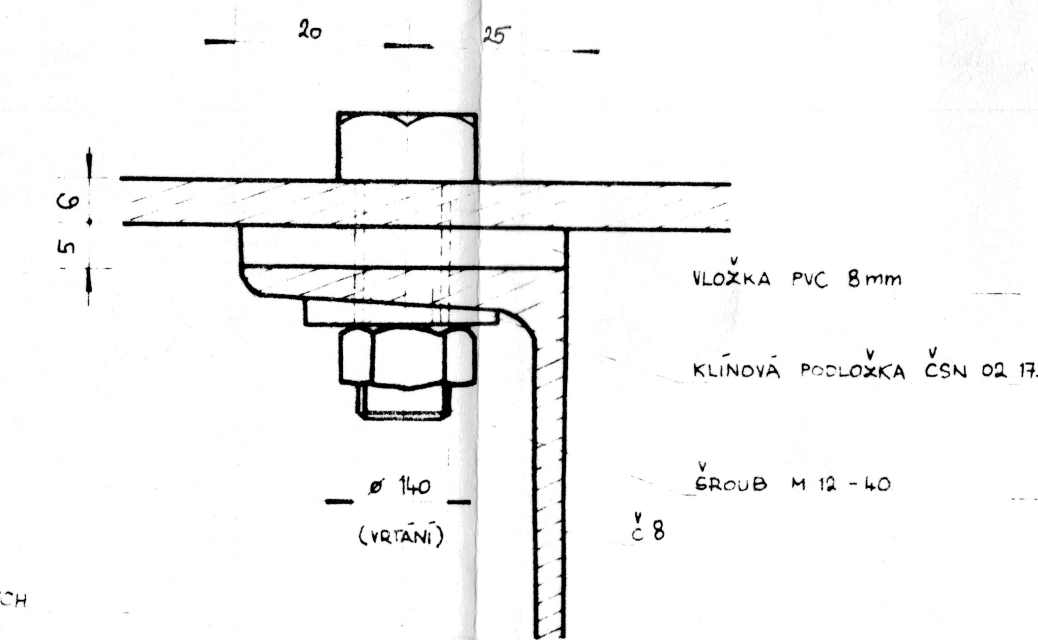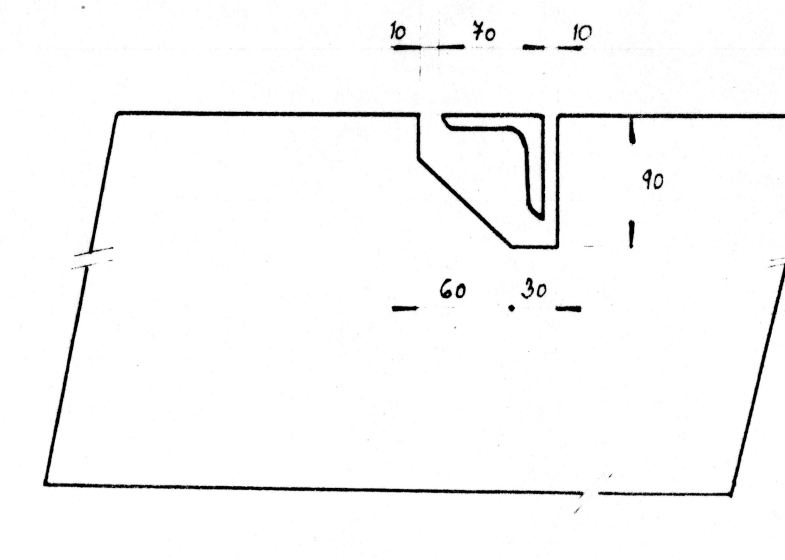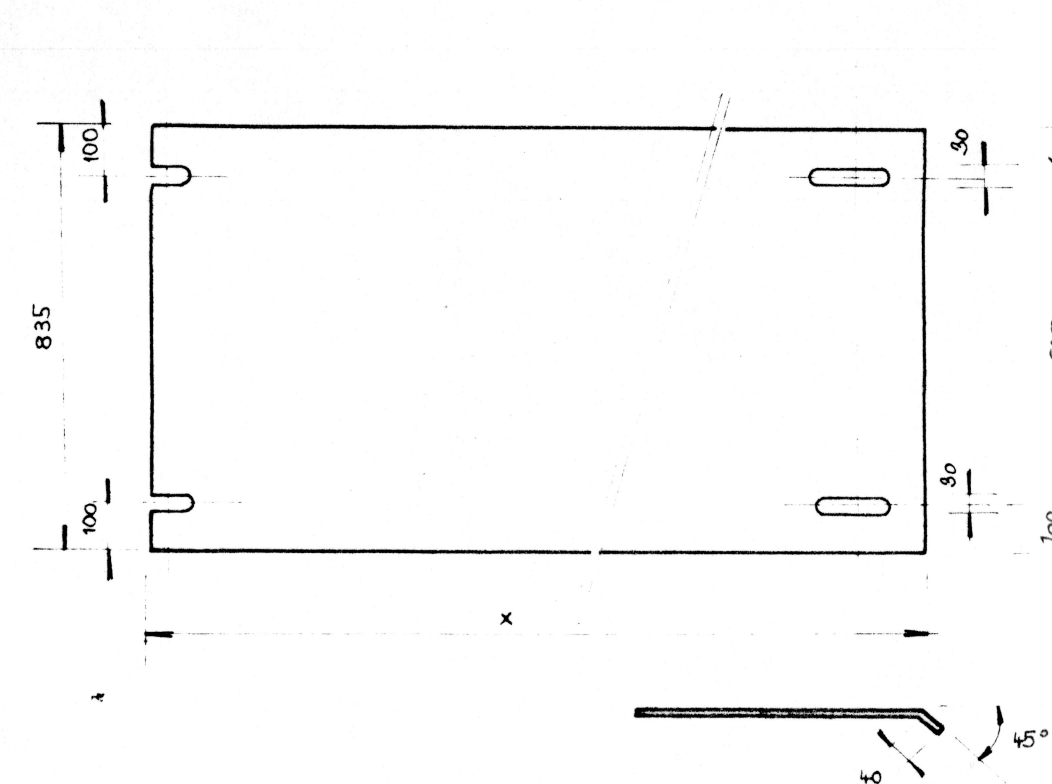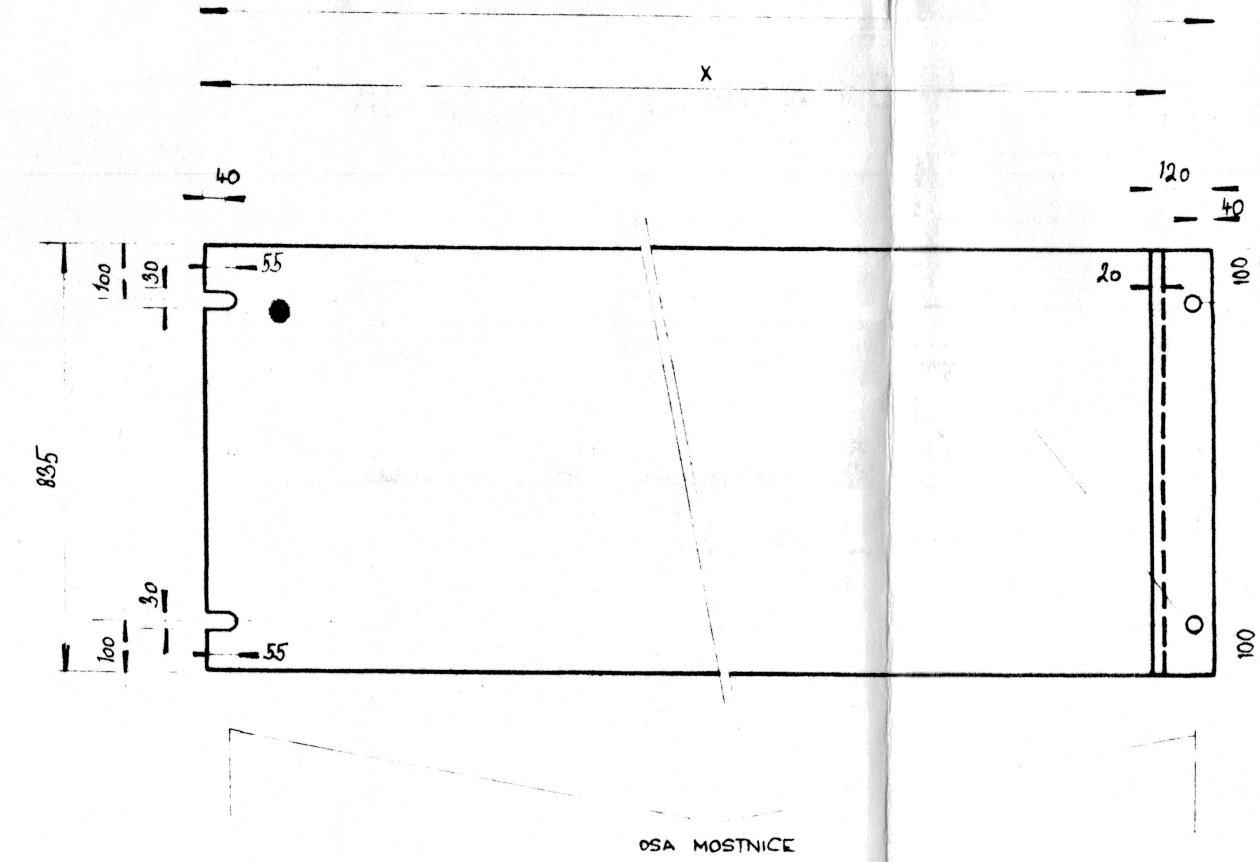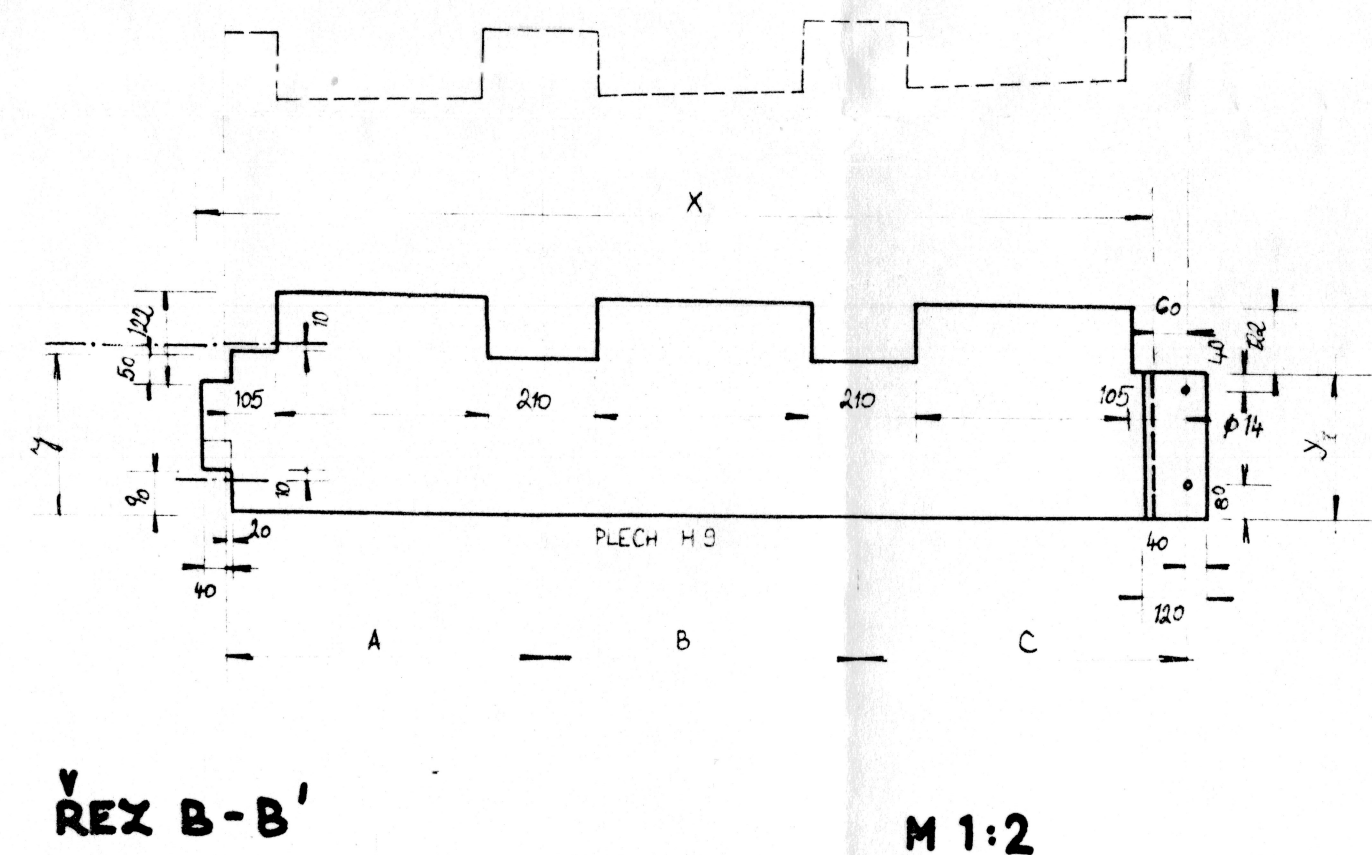

PLECHY H₁, H₂ UPRAVIT DODATEČNĚ DLE PRŮBĚHU BOČNÍ ZDI PARAPETU

ZKRÁCENÍ MOSTNIC 1, 2, 3 NA LEVÉ STRANĚ U BOČNÍ ZDI PARAPETU O 100 mm

ZKRÁCENÍ MOSTNIC 1, 2, 3 NA LEVÉ STRANĚ O 100 mm

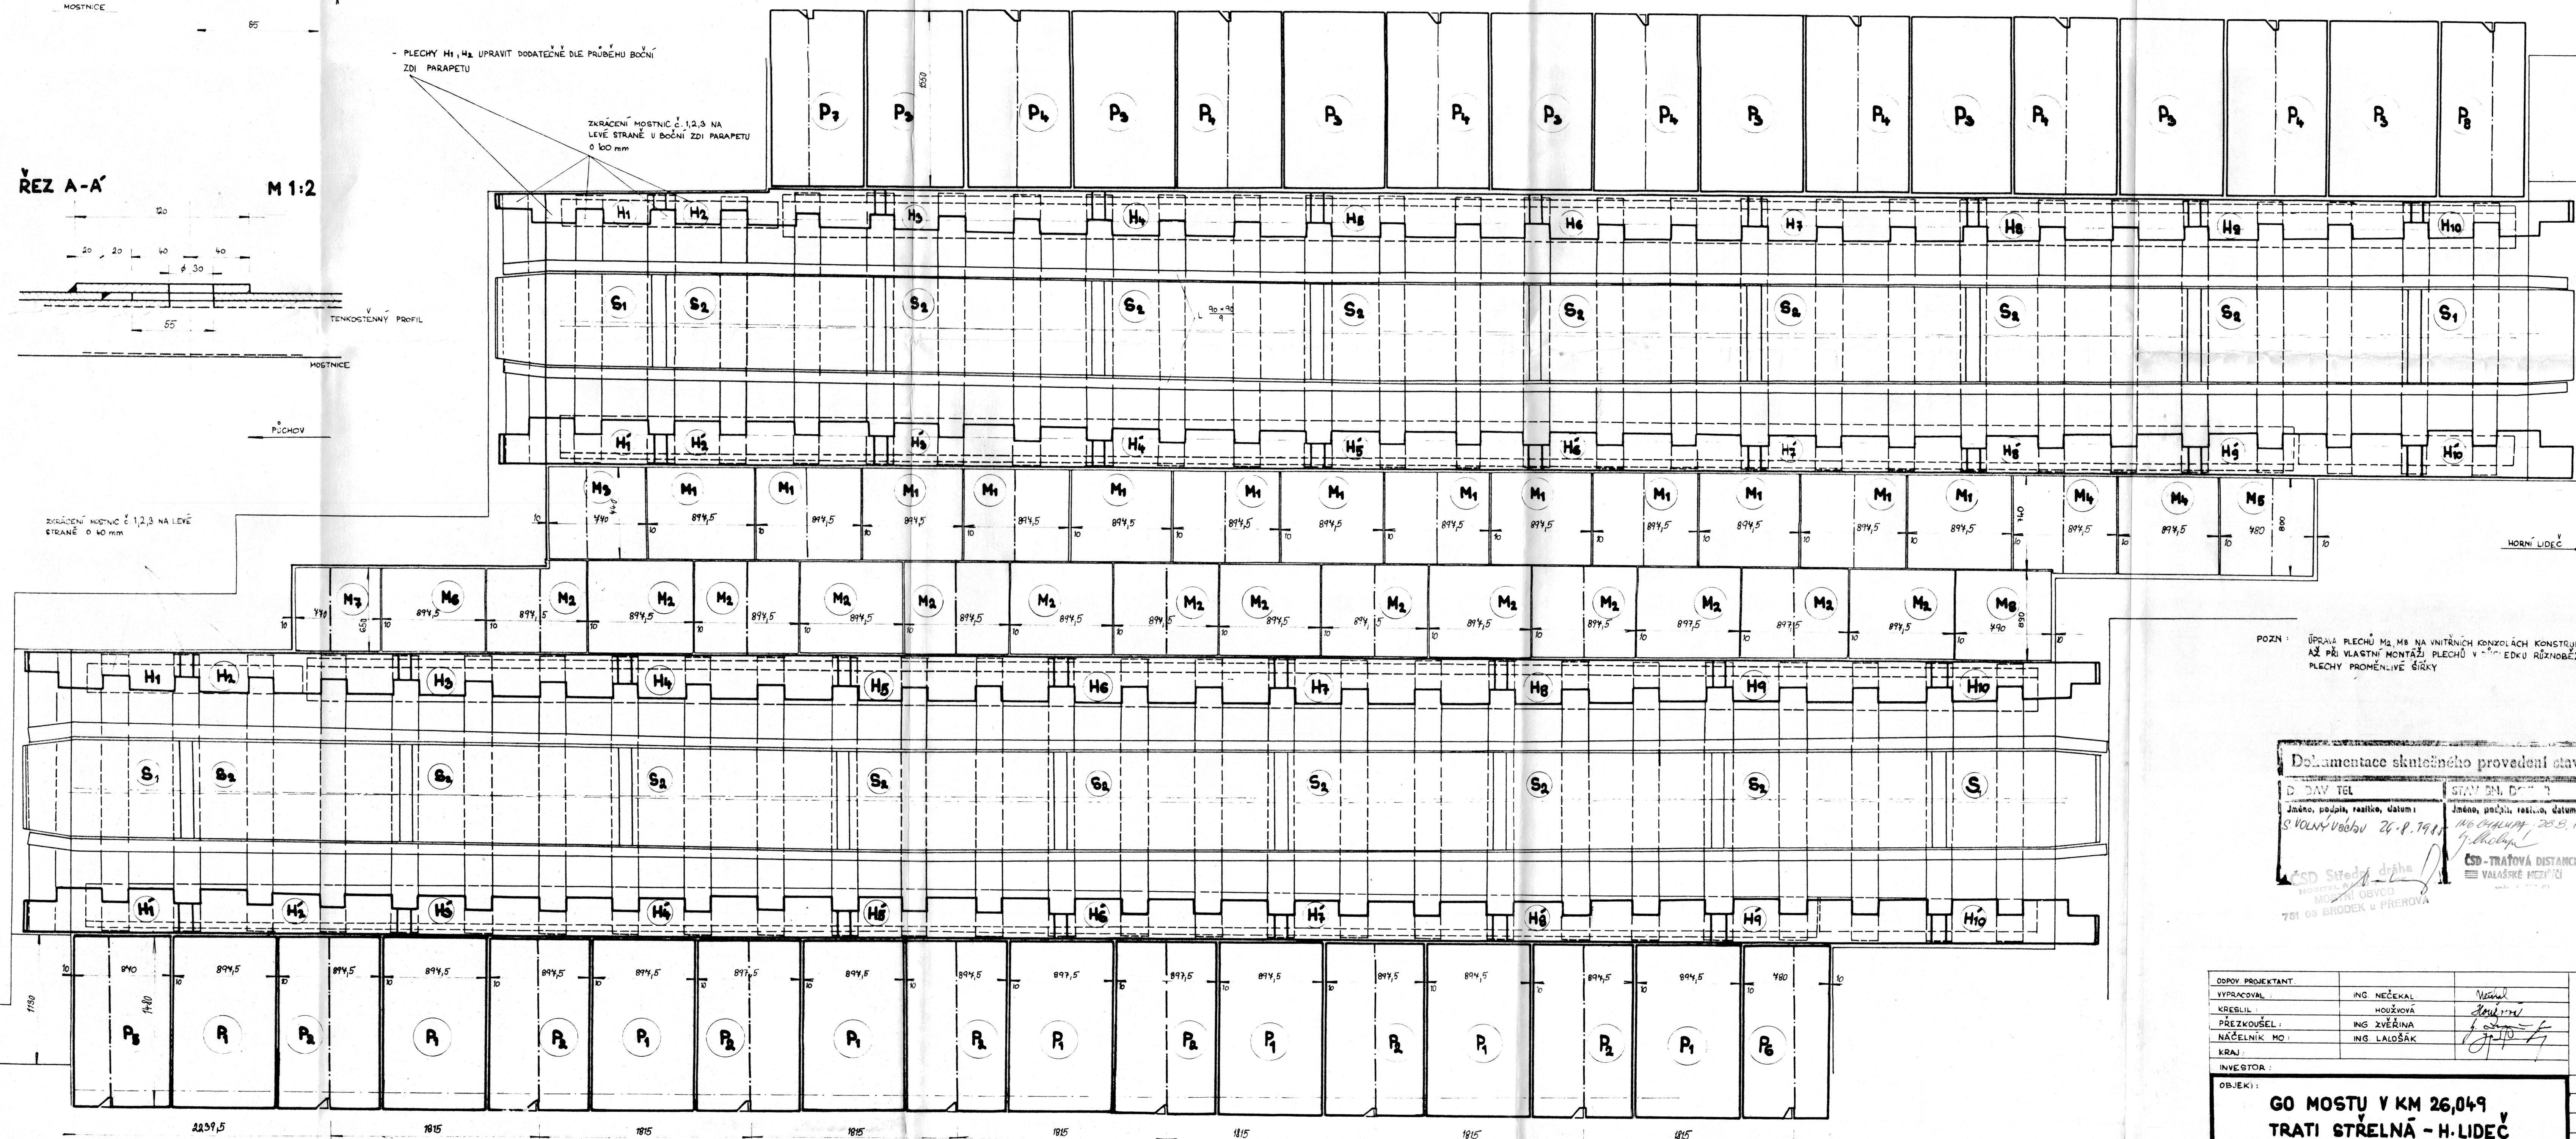

POZN: ÚPRAVA PLECHŮ M₂, M₈ NA VNITŘNÍCH KONZOLÁCH KONSTRUKCE V KOLEJI Č. 2, AŽ PŘI VLASTNÍ MONTÁŽI PLECHŮ V SOUHLADU S RŮZNOBĚŽNOSTÍ KONSTRUKCE PLECHY PROMĚNLIVÉ ŠÍŘKY

Dokumentace skutečného provedení stavby	
OBJEDAVATEL Stav. div. Brno	STAVBY Stav. div. Brno

OSPOV. PROJEKTANT VYPRACOVAL KREBIL PŘEZKOUSEL NÁČELNÍK MO KRAJ	ING. NEČEKAL HOUBVOVA ING. ZVĚŘINA ING. LAIGŠÁK	ČSD SPRÁVA STŘEDNÍ DRÁHY Mostní obvod BRODEK u PŘEROVA
OBJEKT GO MOSTU V KM 26,049 TRATI STŘELNÁ - H. LIDEČ	DATUM FORMÁT MĚŘÍTKO PŘÍLOHA	
OBSAH: - PODLAHOVÉ PLECHY		