



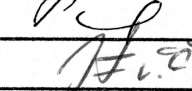
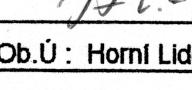
PŘÍČNÝ ŘEZ OK č.1, kolej č. 1

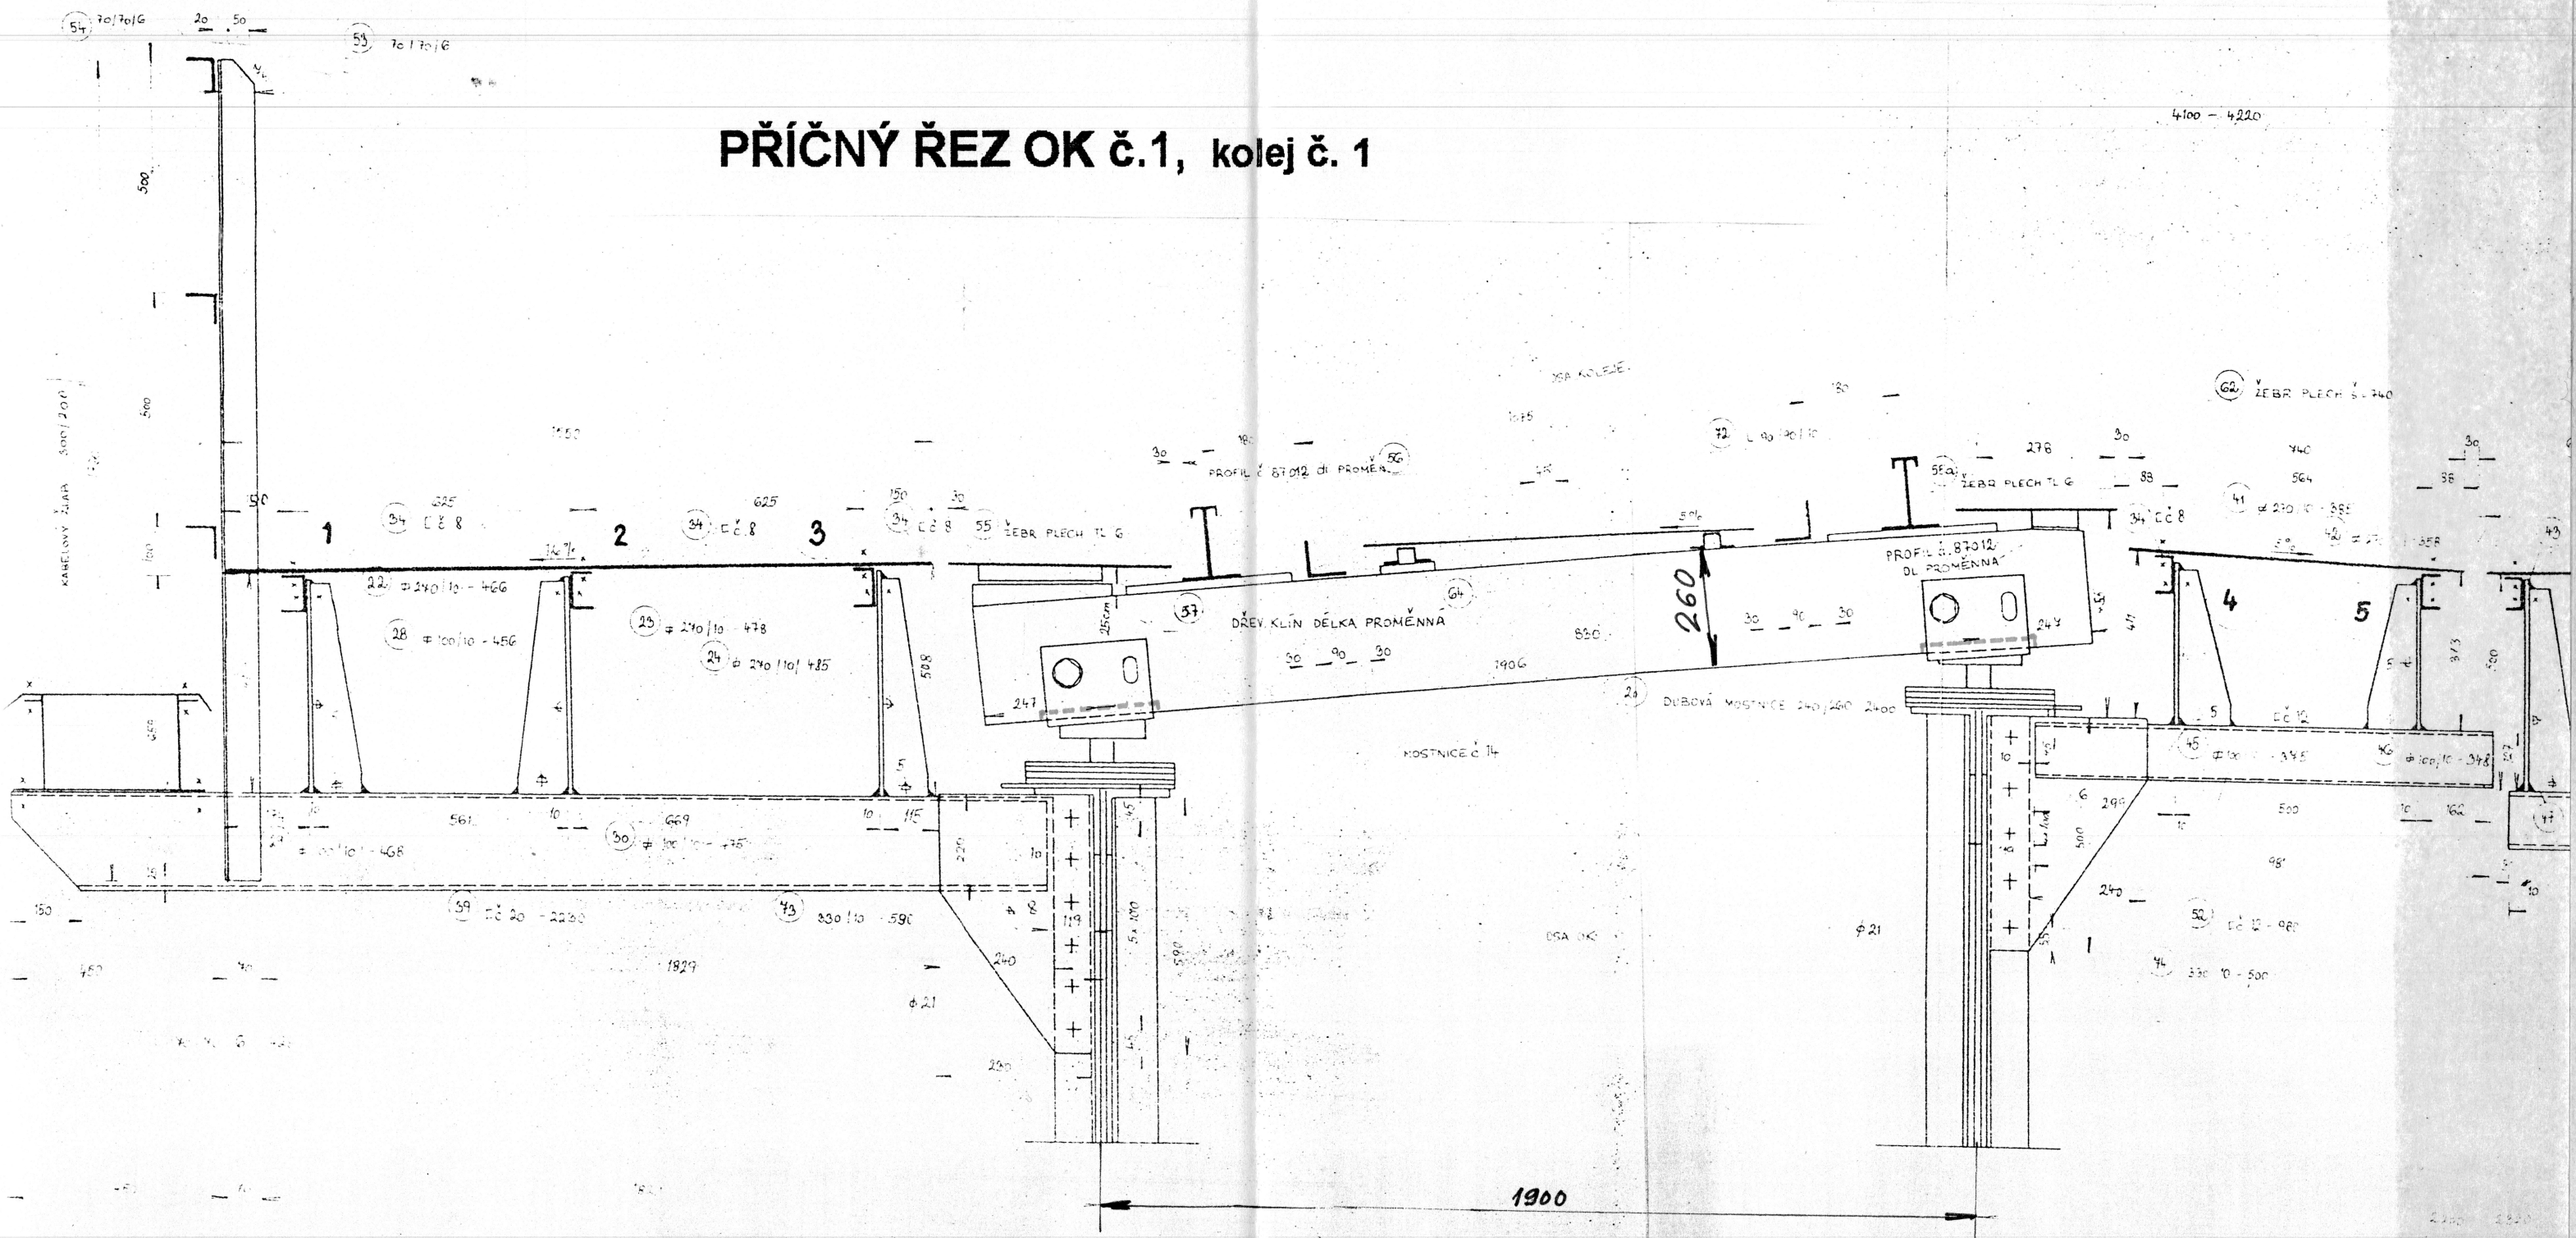

① PRO ÚPRAVU NIVELETY KOLEJE BYLY NA SEDLA CENTRIC. UPEVNĚNÍ
PŘIVAŘENY PODL. tl. 16 mm z MAT. 11378.

Montáž skutečného provedení stavby

TEL	STAVEBNÍ C
no, podpis, razítka, datum:	Jméno, podpis, razítka, datum:
UZERUY 17.11.2000	
ČD s.o. - SDC OLOMOUČ	
Mostní obvod Brodek u Přerova	
Mostní stavba Hradisko Brodek II	
751 02 Brodek u Př.	

Vypracoval :	Ing. Pacula		ČD s.o.-SDC Olomouc MOSTNÍ OBVOD Brodek u Přerova	
Kreslil (Psal) :	Ing. Pacula			
Přezkoušel :	Ing. Škrlik			
Kraj : Severomoravský	OÚ : Vsetín	Ob.Ú : Horní Lideč	Přednosta MO : Ing. Miroslav Hladný	
Investor :				
Objekt : Oprava žel. mostu v km 26,049 trati státní hranice - Horní Lideč			Datum :	srpen 2000
			Formát :	3 A4
			Měřítka :	NEURČITÉ
			Účel :	
Obsah :			Příloha :	3
Příčný řez OK č.1, kolej č.1				