


km 26.294

OK Č.1

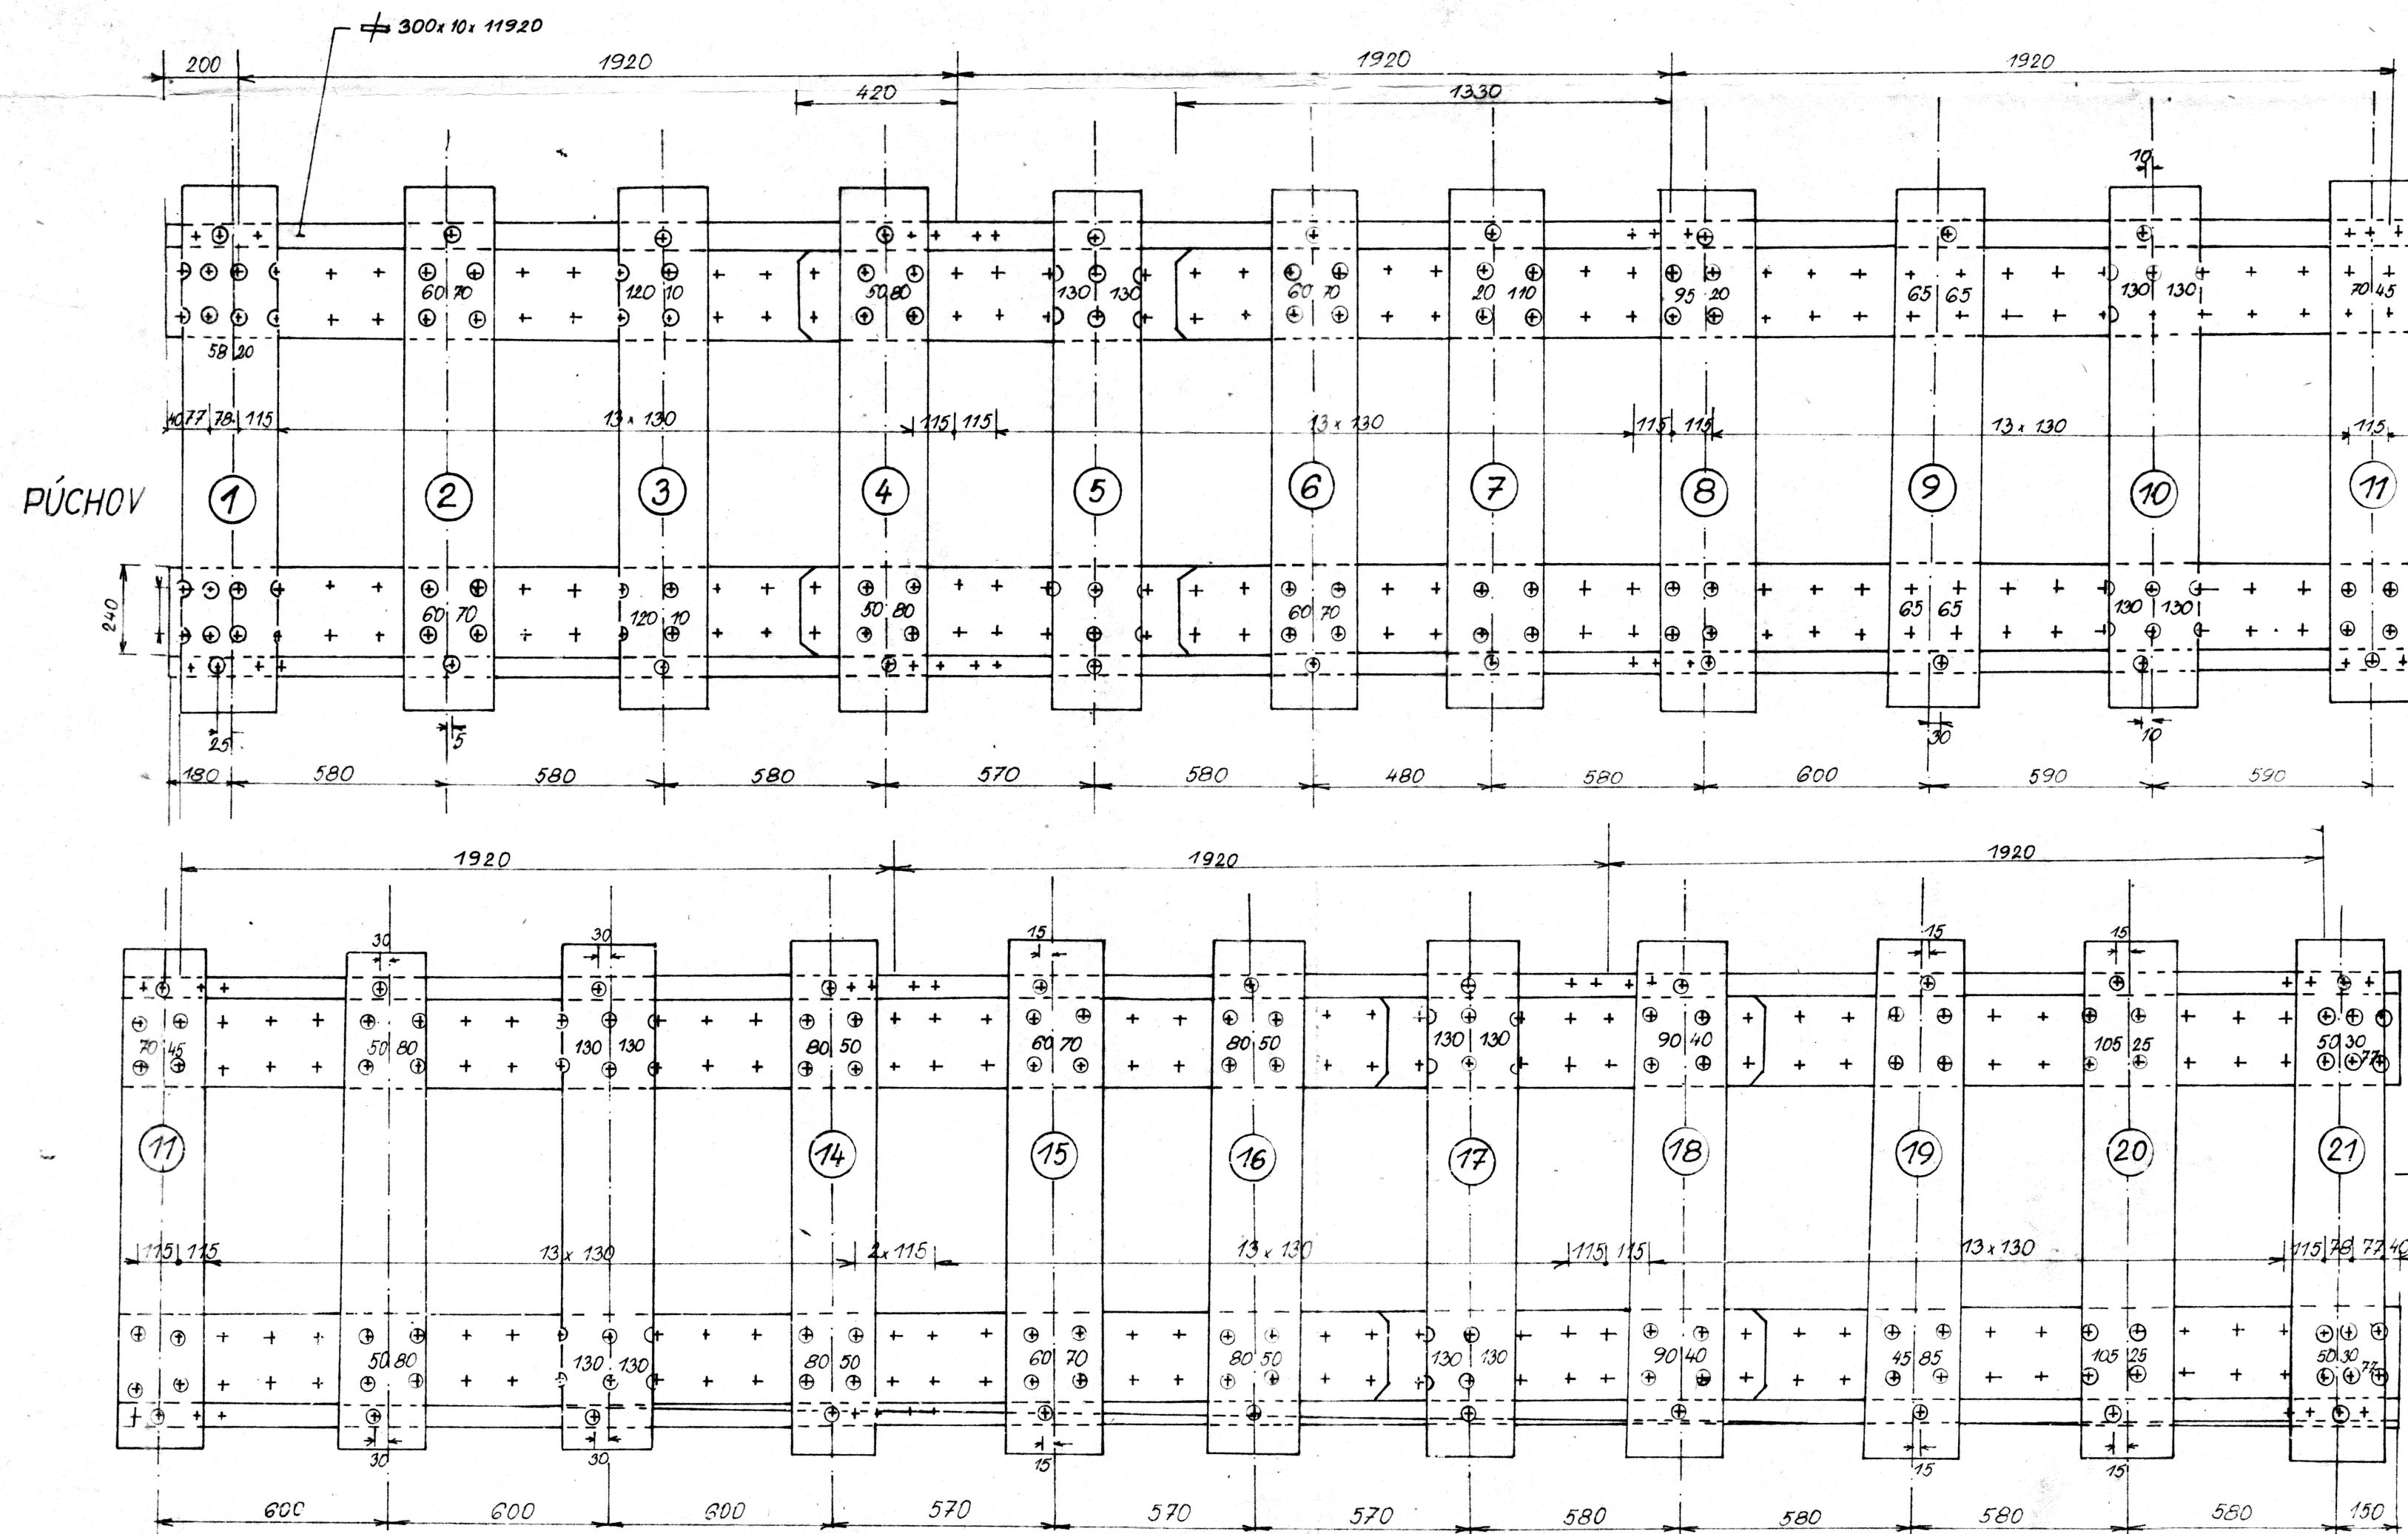

Dokumentace skutečného provedení stavby	
DODAVATEL	STAVEBNÍ DOZOR
Jméno, podpis, razítko, datum: VOLNY, Věra 1.10.1979	Jméno, podpis, razítko, datum: 1.10.1979
ČSD Střední dráha MISTEL ŘÁDU PRÁCE MOSTNÍ OBVOD 131 63 BRODEK u PŘEROVA	Československé státní dráhy STŘEDNÍ DRAHA Mistel Řádu práce Tratová vzdálenost VALAŠSKÉ MEZÍŘÍČÍ PSC 787 01

Odpov. projektant	Ing. MESÁŘKIN	ČSD
Vypracoval	M. Kuliková	Správa střední dráhy
Kreslil		
Průzkumník	Ing. Lalošál	Mosťní obvod
Indičník MO	Ing. Vrátn	Brodek u Přerova
Kraj: Severomoravský	DNV: Vrátn	
Investor: ČSD Olomouc	MNV: HLÍDEČ	
Objekt:	60 MOSTU V KM 26,295 TRATI PÚCHOV - HOR. LIDEČ, KOL. Č.1	
Datum:	1. listopad 79	
Formát:	3x A4	
Měřítko:	1:15	
Příloha:	12	

Rozdělení mostnic na Ok č.1