


OK č. 3

PÚCHOV

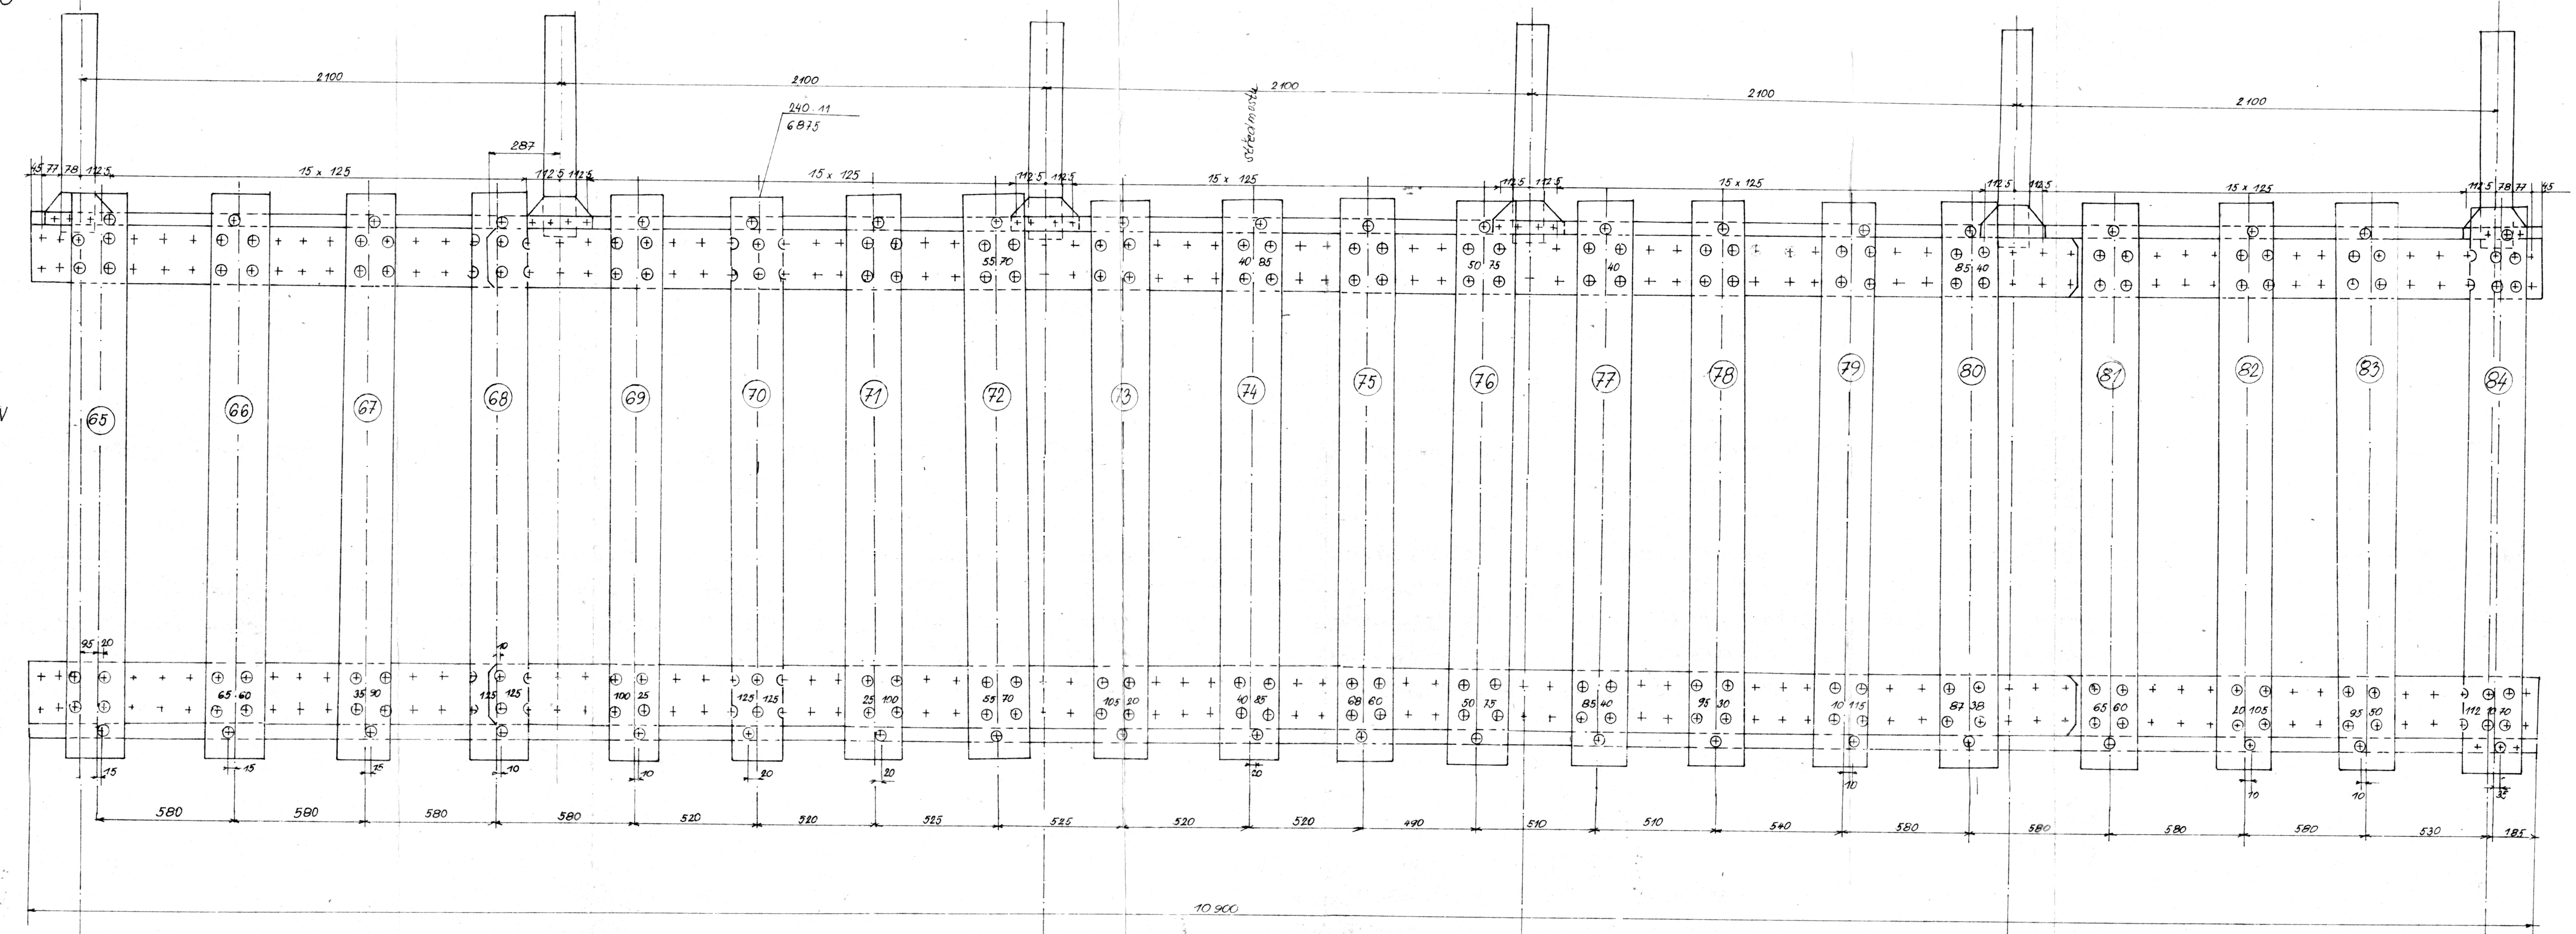

Montáž skutečného provedení stavby	
STAVATEL	STAVEBNÍ D. I. R.
Jméno, podpis, razítko, datum: VOLNY VOJTOV 1.10.1979	Jméno, podpis, razítko, datum: 1.10.1979 Mikulova
ČSD Střední dráha NOSITEL ŘÁDU PRÁCE MUSTNÍ OBVOD 751 03 BRODEK u PREROVA	Československé státní dráhy STŘEDNÍ DRÁHA nositel řádu práce Tratová distrikce VALAŠSKÉ MEZÍŘÍČI PSC 757 01

Objekt:	GO MOSTU V KM 26,295 TRATI PÚCHOV-HOR. LIDEČ, KOL. č. 3	ČSD	Správa střední dráhy
Obsah:	Rozdělení mostu na OK č. 3	Datum:	listopad 1979
		Formát:	5x44
		Měřítko:	1:15
		Príloha:	14 a)