


PŘÍČNÝ ŘEZ OK Č.1 V KOLEJI 1 (POHLED NA HOR. LIDEČ)

342,5
507,5
400
1255 x 2
2510
+ 60
2570

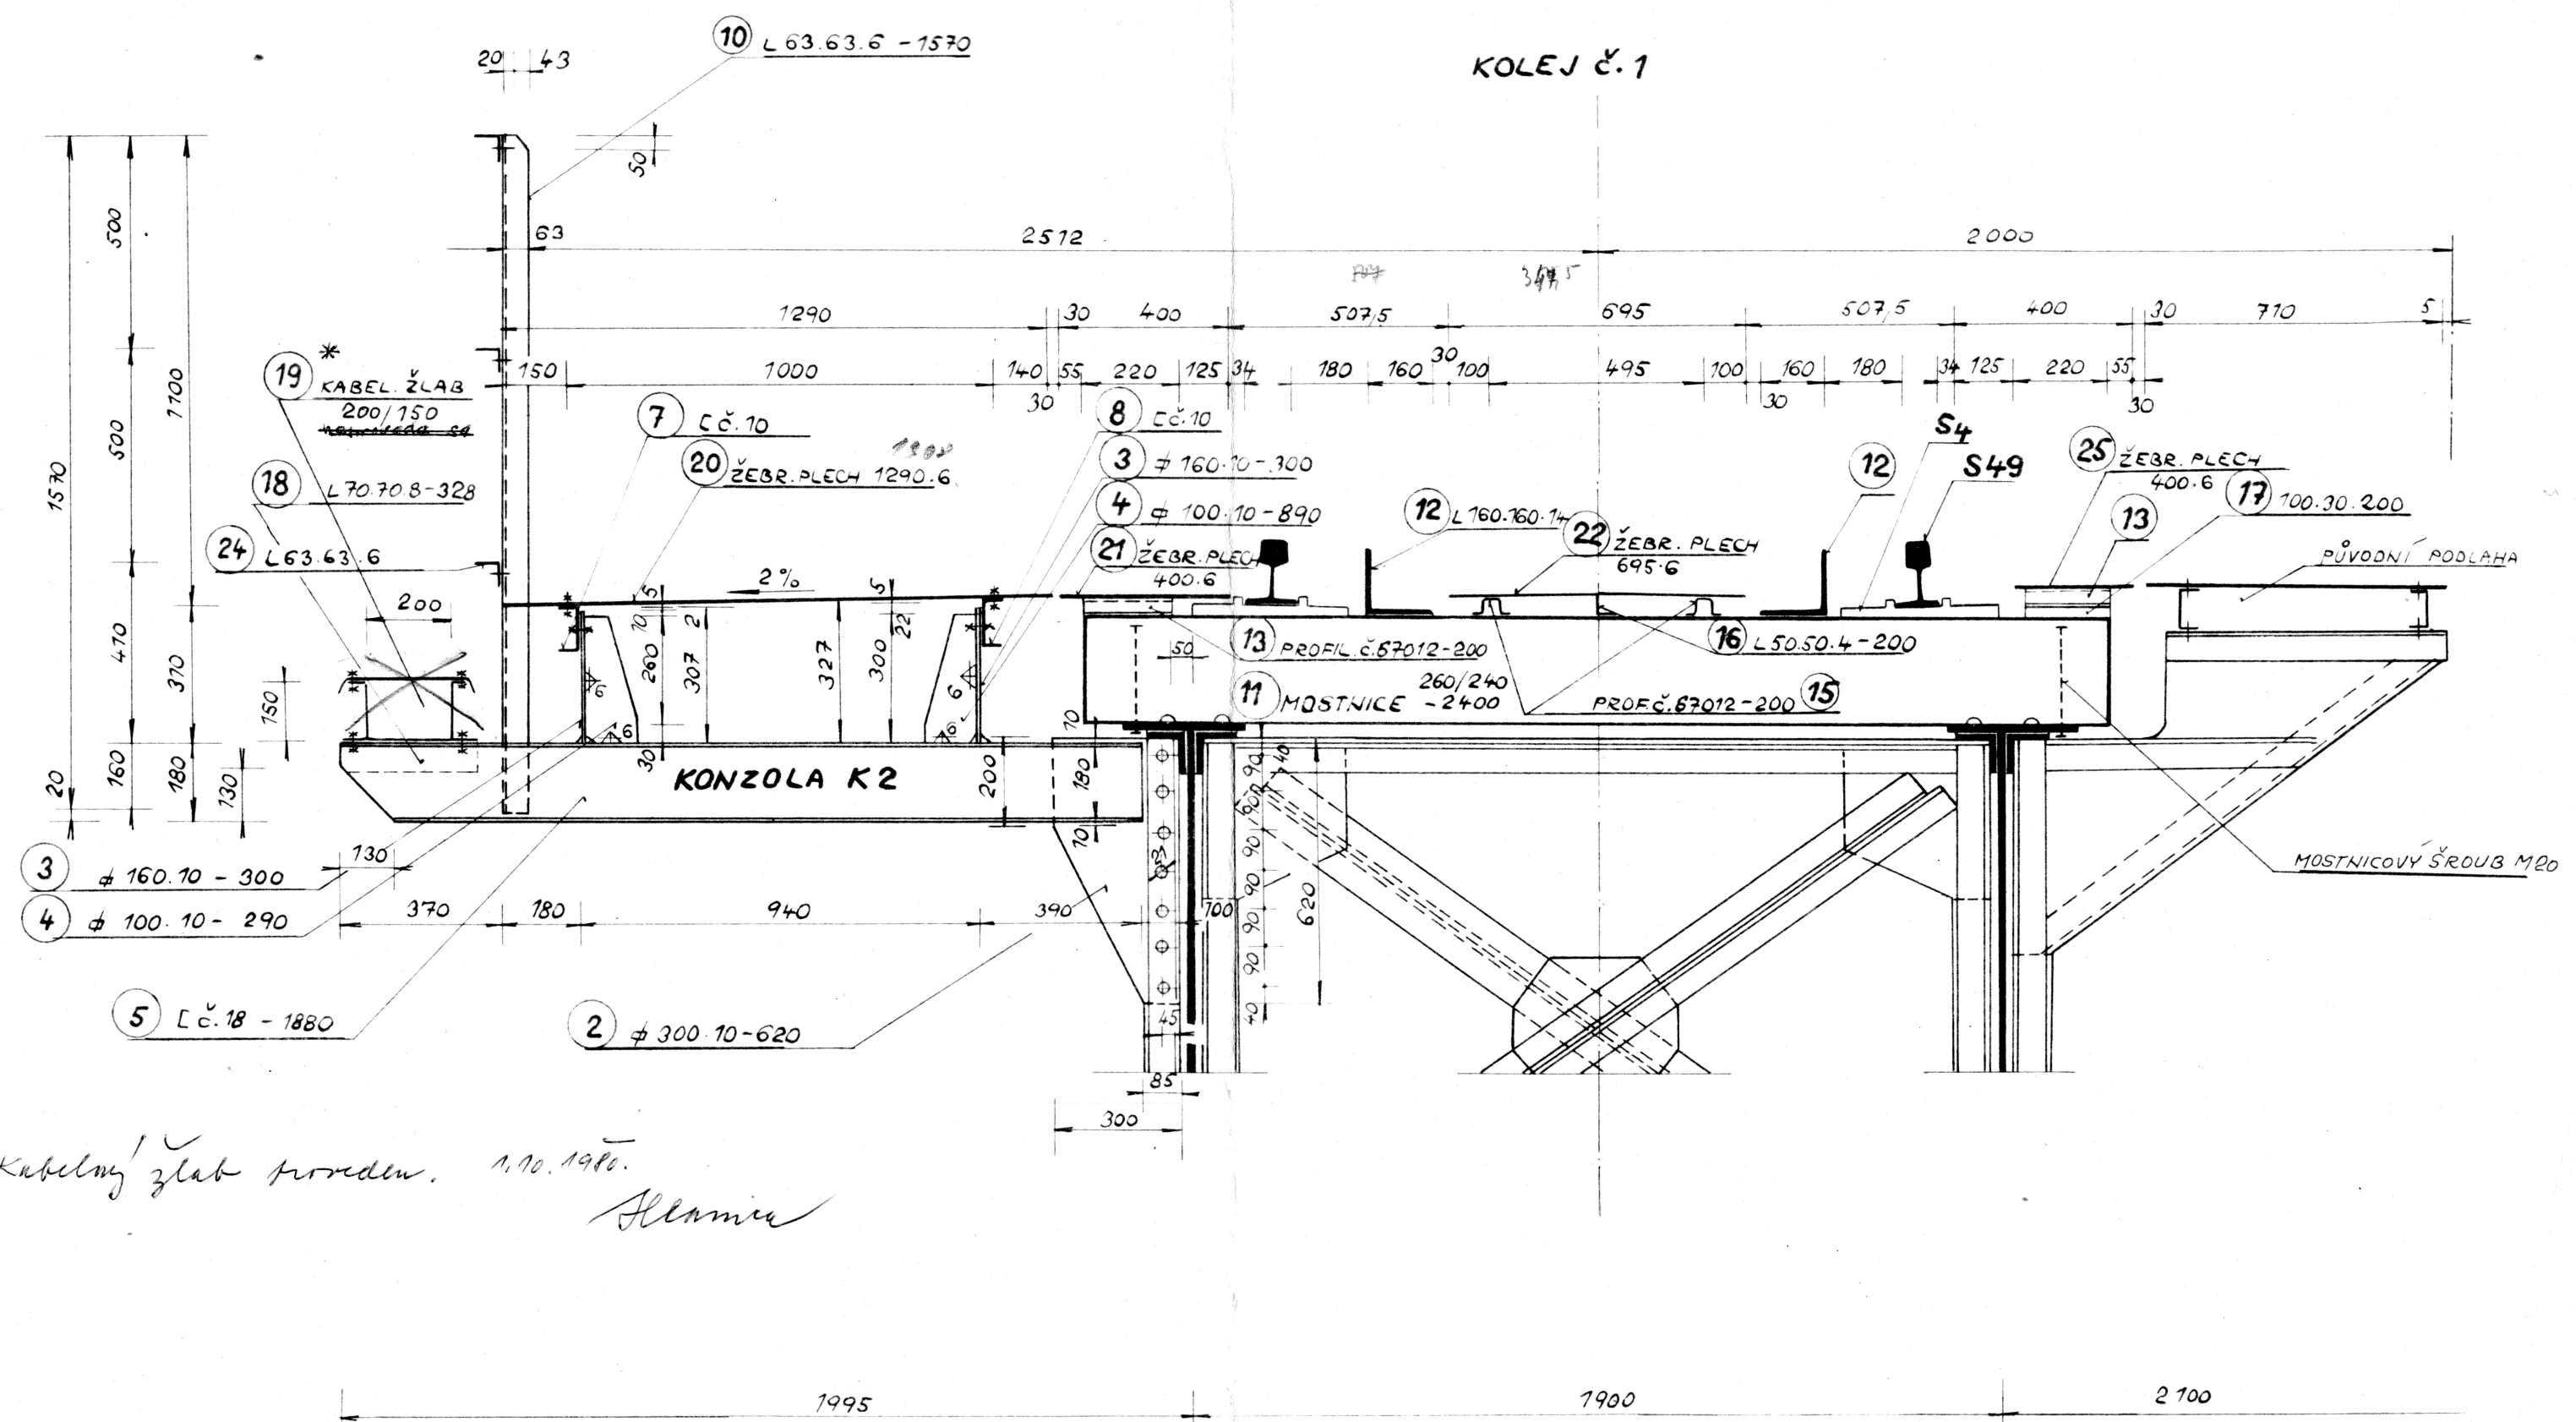

Kabelový žlab proveden. 1.10.1980. *Alenka*

Dokumentace skutečného provedení stavby

DAVATEL	STAVBNÍ DOZOR
Jméno, podpis, razítko, datum:	Jméno, podpis, razítko, datum:
	1.10.1980 <i>Alenka</i>

ČSD Střední dráha
NOSITEL RADU PRÁCE
MOSTNÍ OBVOD
751 03 BRODEK u PŘEROVA

Schváleno 16. března 1979
v Olomouci, dne...
Čís. 2742/79-13
Československé státní dráhy
Střední dráha
Správa dráhy v Olomouci.
Náčelník služby traťového hospodářství:

ODPOV. PROJEKTANT:	ING. ČERNÝ	<i>Ing. Černý</i>	ČSD SPRÁVA STŘED. DRÁHY MOSTNÍ OBVOD BRODEK u PŘEROVA
VYPRACOVAL:	HRÁDELOVA	<i>HRÁDELOVA</i>	
KRESLIL:	ING. ŠEDIVÝ	<i>Ing. Šedivý</i>	
PŘEZKOUSL:	ING. LALOŠÁK	<i>Ing. Lalošák</i>	
NAČELNÍK MO:	ING. VSETÍN	<i>Ing. Vsetín</i>	
KRAJ: SEVEROMOR.	ONV: VSETÍN	MNV: HOR. LIDEČ	
INVESTOR: SSD, OLOMOUČ			
OBJEKT:	GO MOSTU V KM 26,295 TRATI PÚCHOV - HOR. LIDEČ, KOL. Č. 1		
DATUM:	LEDEN 1979		
FORMÁT:	3x4		
MĚŘÍTKO:	1:15		
OBSAH:	PŘÍČNÝ ŘEZ OK Č.1, V KOL. Č.1		
PŘÍLOHA:	B3		