


PRÍČNÝ REZ KONSTRUKCÍ Č. 1

MĚRITKO 1:10

NAD PODPOROU - BEZ LOŽISKA A OPĚRY

UPROSTŘED ROZPĚTÍ

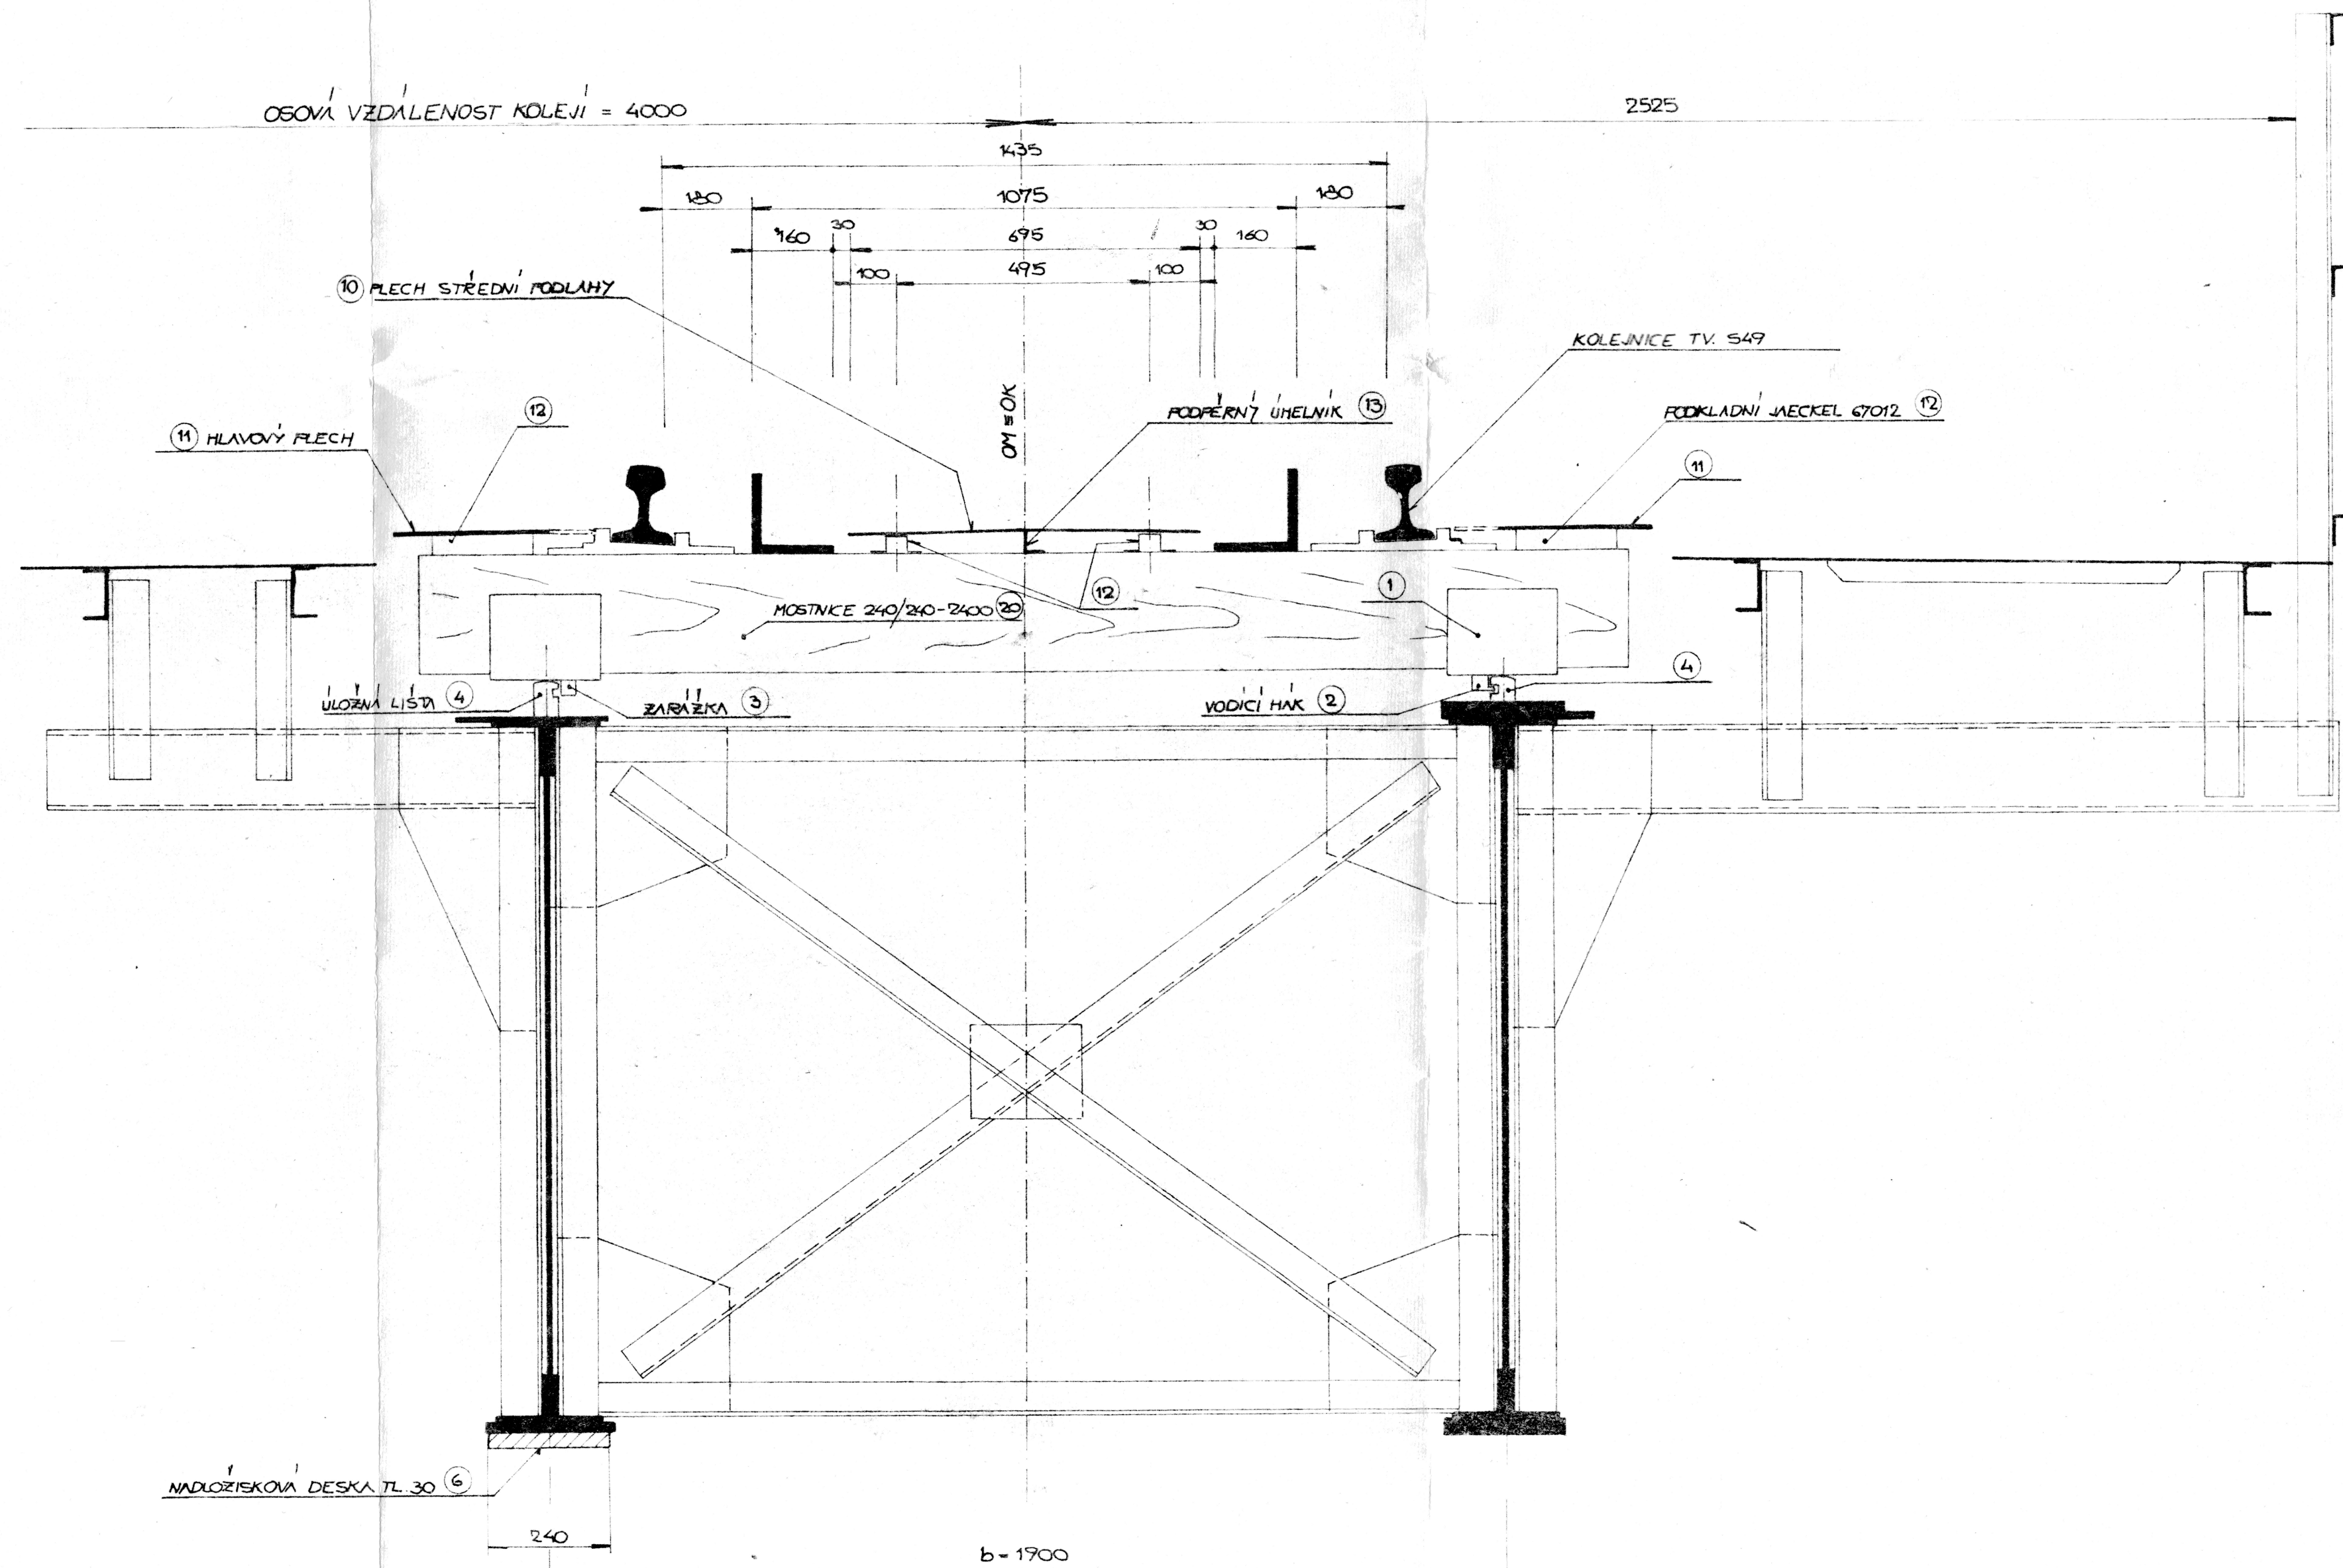

Dokumentace skutečného provedení stavby

DODAVATEL	STAVBNÍ DOZ. R.
Jméno, podpis, razítko, datum: VANEČEK Josef LISTOPAD 1989 MOSTNÍ OBVOD 751 03 BRODEK u PŘEROVA	Jméno, podpis, razítko, datum: Januš

ODPOV. PROJEKTANT:	ING. LARON	ČSD - STŘEDNÍ DRÁHA
VYPRACOVAL:	V. GLAUDEKOVÁ	MOSTNÍ OBVOD
KRESLIL:	ING. DAŠEK	BRODEK u PŘ.
PROJEKTOVATEL:	ING. DAŠEK	NÁČELNÍK MO:
KRAJ: SEVEROMOR.	OVN: PŘETÍN	KUŘELA
INVESTOR: SBD OLOMOUK	MNV:	
OBJEKT: GO MOSTU V KM 26,295	DATUM: 11/88	
NA TRATI PÚCHOV-HORNÍ LÍDEČ	FORMÁT: A4	
KOLEJ Č. 2	MĚRITKO: 1:10	
OBSAH: PRÍČNÝ REZ	ÚČEL:	
	PŘÍLOHA:	