

NOVÉ ROZDĚLENÍ MOSTNIC

MĚŘÍTKO 1:50


SHĚR HORNÍ LIDEC

SHĚR PŮCHOV

ČÍSLO MOSTNICE

POLOHA MOSTNICE [cm]

ROZDĚLENÍ MOSTNIC [mm]

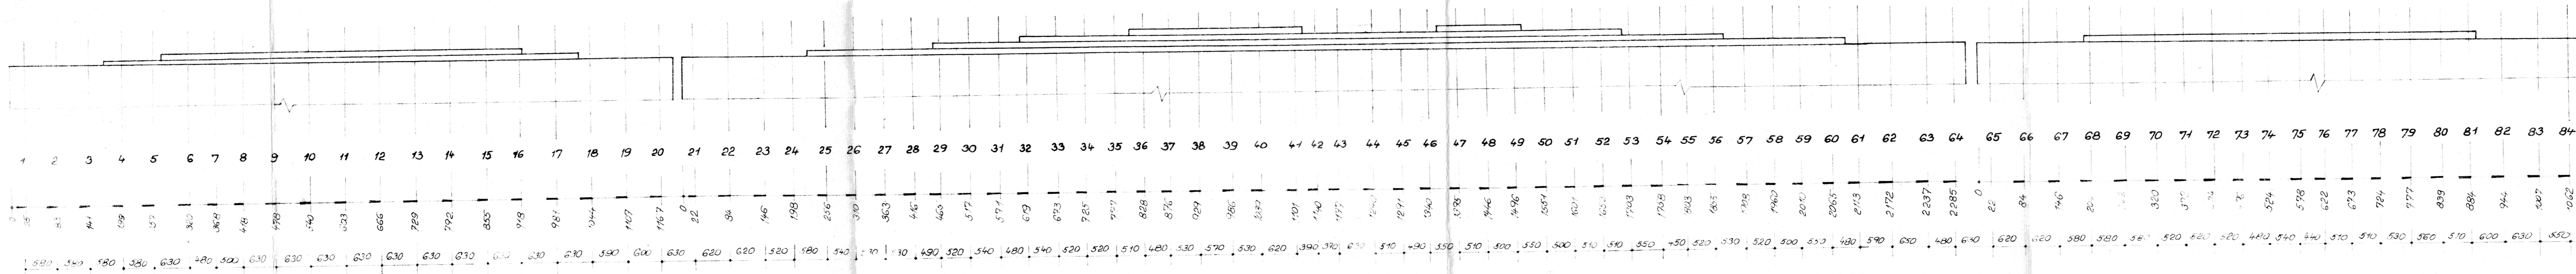

POZNÁMKY:

POLOHA MOSTNICE UDÁVÁ VZDÁLENOST OSY MOSTNICE OD POČÁTKU PŘÍSLUŠNÉ KONSTRUKCE - BRÁNO VE SHĚRU KM

ROZDĚLENÍ MOSTNIC UDÁVÁ VZÁHEMNOU OSOVOU VZDÁLENOST MOSTNIC

Dokumentace skutečného provedení stavby	
DODAVATEL	STAVEBNÍ DOZOR
Jméno, podpis, razítko, datum:	Jméno, podpis, razítko, datum:
VANEČEK JOSEF	JAMES
LISTOPAD 1989	
MOSTNÍ OBVOD	
751 68 BRODEK u PŘEROVA	

ODPOV. PROJEKTANT	ING. LAKOŠ	Č. S. D.
VYPRACOVAL	KOSORINOVÁ	STŘEDNÍ DRAHA
KRESLIL	ING. DAŠEK	MOSTNÍ OBVOD
PŘEZKOUEL	KUČELA	BRODEK u PŘEROVA
NÁČELNÍK MO	ONV: PŘETÍN	
INVESTOR	SSD DLOHOUC	
OBJEKT	80 MOSTU KM 26,295 TRATI PŮCHOV - HORNÍ LIDEC - KOLEJ č. 2	DATUM: BUBEN 88
		FORMÁT: 6 x 14
		MĚŘÍTKO: 1:50
