


LEGENDA:

- MAJÁČEK OHM
- MAJÁČEK OHM/C27
- NAPÁJENÍ MAJÁČKŮ 1-CHKE-R 3Cx2,5
- ŘÍZENÍ MAJÁČKŮ JXFR 10x2x0,8

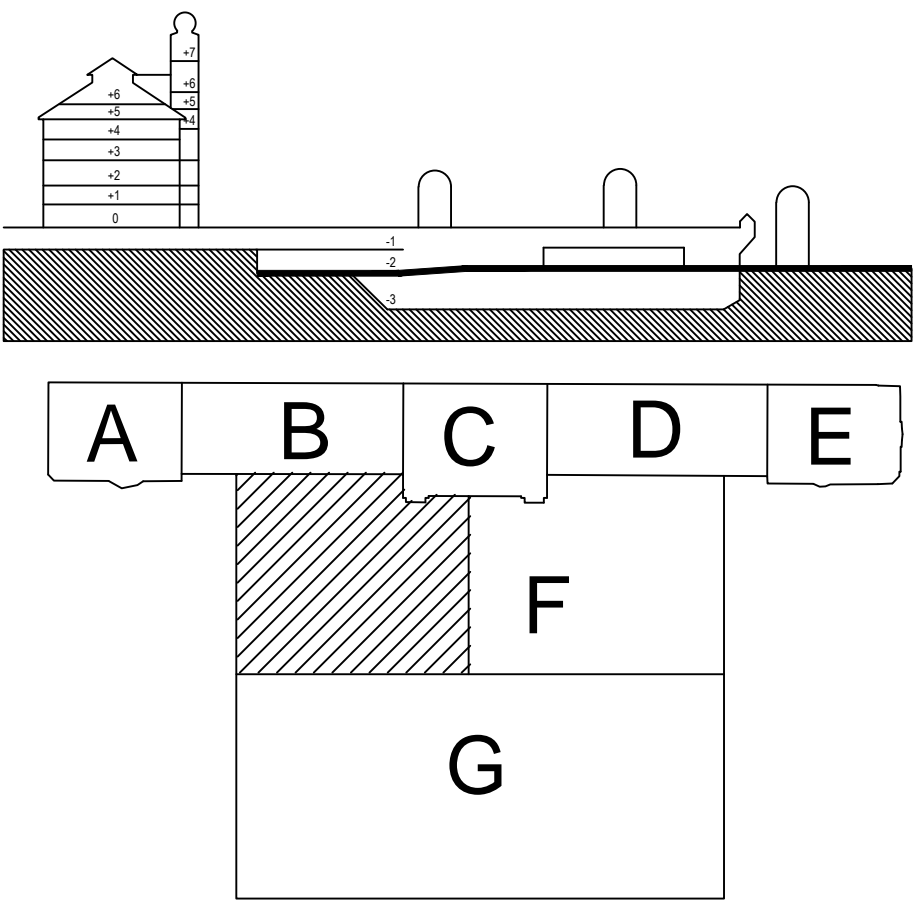

DOKUMENTACE SKUTEČNÉHO PROVEDENÍ STAVBY

Investor: GrandStazioni ČESKÁ REPUBLIKA		Objednatel: METROSTAV a.s., Divize 9 Jablonského 2/640 Praha 7 170 00		Souprava č.: Praha 7 170 00
Místo stavby: Wilsonova 80, 120 00 Praha 2		katastrální území: Nové Město - obvod Praha 1 Vinohrady - obvod Praha 2		
Generální projektant: METROPROJEKT Praha a.s. Nám. I. P. Pavlova 2/1786, 120 00 Praha 2 Generální ředitel: Ing. Jiří Pokorný tel: +420 296 154 105, metroprojekt@metroprojekt.cz		Ing. arch. Patrik KOTAS Atelier designu a architektury Janáčkovo nábřeží 5, 150 00 Praha 5 tel/fax: +420 224 942 588, atelier@patrikkotas.com		
Hlavní inženýr zakázky: Ing. Libor Martinek		Hlavní technolog zakázky: Ing. Věra Langmalerová		Hlavní architekt zakázky: Ing. arch. Patrik Kotas
Odpovědný projektant stavby: Roman Voráč		Odpovědný státek: Ing. Jaroslav Kácovský		Odpovědný architekt projektu: Ing. arch. Jaroslav Smola
Stupeň: DSPS		Název a účel díla: REKONSTRUKCE ŽST. PRAHA HLAVNÍ NÁDRAŽÍ ETAPA 0-3 NOVÁ ODBAVOVACÍ HALA, SUTERÉN FANTOVY BUDOVY		
Zpracovatelství útvor: METROSTAV a.s., Divize 9 Jablonského 2/640 Praha 7 170 00		Název části díla - SÚD: Technologická zařízení		Dát: 1
tel: +420 284 002 111		Podoblast: SO 24 - Měření a regulace		Podoblast: 1
Kontroloval: Ing. Šárka Růžicková		Podpis: Název přílohy:		Znak: -
Výpracoval: Ing. Šárka Růžicková		Podpis:		Číslo příl: 12
Skupina: 10 X A4		Datum: 8/2012		Měřítko: 1:100
Forma: 10 X A4		Měřítko: 1:100		