


LEGENDA:

- MAJÁČEK OHM
- MAJÁČEK OHM/CZ7
- NÁPÁJENÍ MAJÁČKŮ 1-CHKE-R 3Cx2,5
- ŘÍZENÍ MAJÁČKŮ JXFR 10x2x0,8

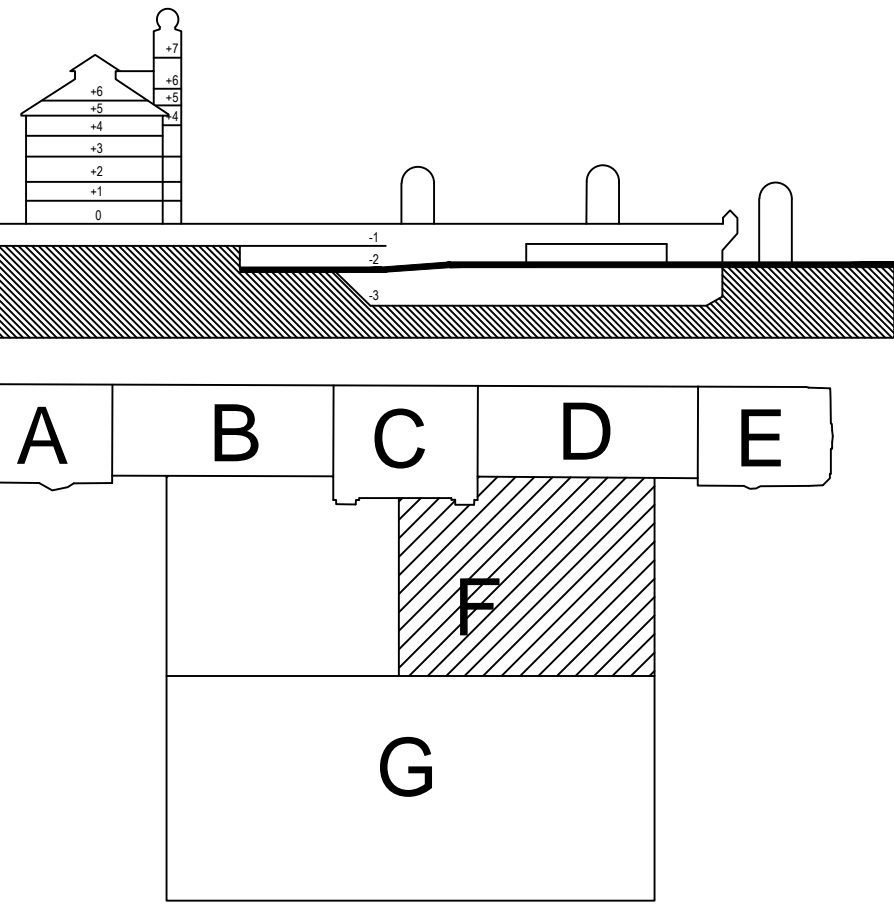

DOKUMENTACE SKUTEČNÉHO PROVEDENÍ STAVBY

Investor: Grandi Stazioni Česká republika, s.r.o. <b>Grandi Stazioni</b> ČESKÁ REPUBLIKA		Objednatel: METROSTAV a.s., Divize 9 Jablonského 2640 Praha 7 170 00 <b>metrostav</b>		Souprava č.: Zna 157852 Praha 2 120 00	
Město: Wilsonova 80, 120 00 Praha 2		katastrální území: Nové Město - obvod Praha 1		Vinohrady - obvod Praha 2	
Generální projektant: METROPROJEKT Praha a.s. Nám. I. P. Pavlova 2/1786, 120 00 Praha 2 Generální ředitel: Ing. Jiří Pokorný tel: +420 236 154 165, metroprojek@metroprojekt.cz		Ing. arch. Patrik KOTAS Atelier designu a architektury Janáčkovo nábřeží 5, 150 00 Praha 5 telefon: +420 224 942 586, atelier@patrikotas.com		Hlavní architekt: Ing. arch. Patrik Kotas	
Ing. Libor Martinek		Ing. Věra Langmaierová		Ing. arch. Patrik Kotas	
Odpovědný projektant stavby: Roman Voráč		Odpovědný státek: Ing. Jaroslav Kácovský		Odpovědný architekt projektu: Ing. arch. Jaroslav Šmola	
Stupeň: <b>DSPS</b>		Název díla: <b>REKONSTRUKCE ŽST. PRAHA HLAVNÍ NÁDRAŽÍ ETAPA 0-3 NOVÁ ODBAVOVACÍ HALA, SUTERÉN FANTOVY BUDOVY</b>			
Zpracovatelství: Givon: METROSTAV a.s., Divize 9 Jablonského 2640 Praha 7 170 00		Název části díla - SO: <b>Technologická zařízení</b>		Číslo: 06	
Ist: +420 284 002 111		Podobák: <b>SO 24 - Měření a regulace</b>		Příloha: 1	
Kontrolní: Ing. Šárka Růžicková		Podpis: Ing. Šárka Růžicková		Znamení: -	
Stav: Účel:		Datum: 8/2012		Číslo příl: 13	
Měřítko: 1:100		Měřítko: 1:100			