



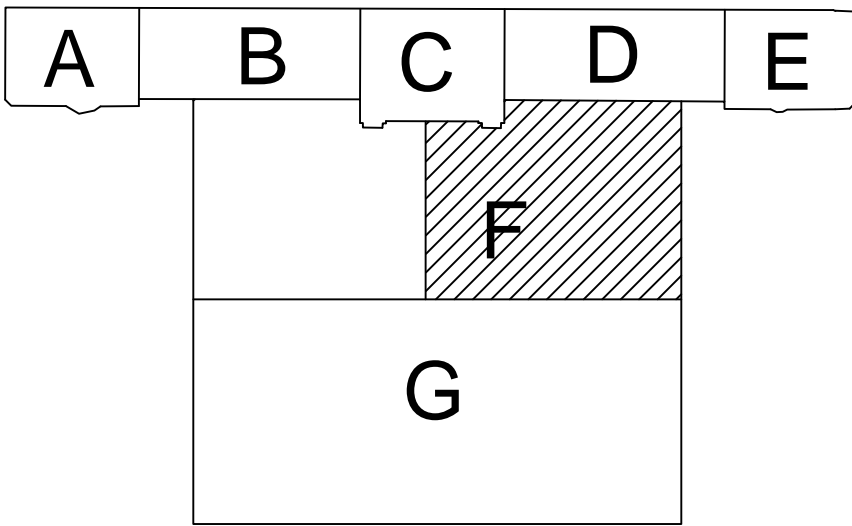

LEGENDA:

- MAJAČEK OHM
- MAJAČEK OHM/C27
- NÁPĚJENÍ MAJAČKŮ 1-CHKE-R 30x2,5
- ŘÍZENÍ MAJAČKŮ JXFR 10x2x0,8

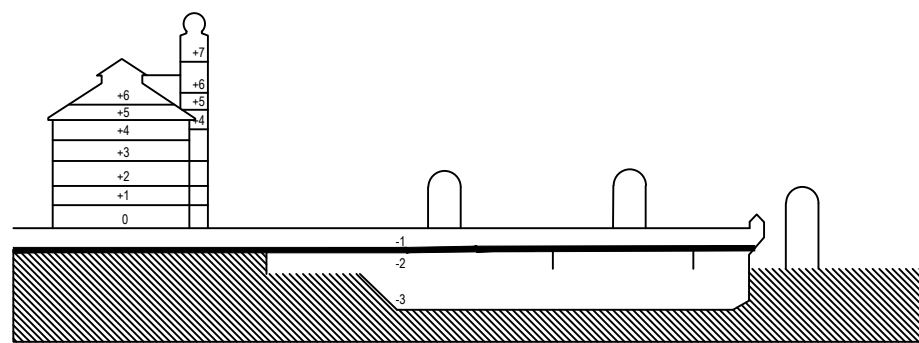

DOKUMENTACE SKUTEČNÉHO PROVEDENÍ STAVBY

<div>Investor:</div> <div><div>Grandi Stazioni Česká republika, s.r.o. Zitná 1578/52 Praha 2 120 00</div></div>		<div>Objednatel:</div> <div>METROSTAV a.s., Divize 9 Jablonského 2/640 Praha 7 170 00</div> <div></div>		<div>Souprava č.:</div> <div></div>	
<div>Místo stavby:</div> <div>Wilsonova 80, 120 00 Praha 2</div>		<div>katastrální území: Nové Město - obvod Praha 1 Vinohrady - obvod Praha 2</div>			
<div><b>METROPROJEKT Praha a.s.</b></div>		<div><b>ING. ARCH. PATRIK KOTAS</b> <b>ATELIER DESIGNU A ARCHITEKTURY</b></div>			
<div>Generální projektant:</div> <div>METROPROJEKT Praha a.s. Nám. I. P. Pavlova 21786, 120 00 Praha 2 Generální ředitel: Ing. Jiří Pokorný tel: +420 296 154 105, metroprojekt@metroprojekt.cz</div>		<div>Ing. arch. Patrik KOTAS Atelier designu a architektury Janáčkovo nábřeží 5, 150 00 Praha 5 tel/fax: +420 224 942 588, atelier@patrikotas.com</div>			
<div>Hlavní inženýr zakázky:</div> <div>Ing. Libor Martinek</div>		<div>Hlavní technolog zakázky:</div> <div>Ing. Věra Langmaierová</div>			
<div>Odpovědný projektant stavby:</div> <div>Roman Vorač</div>		<div>Odpovědný architekt projektu:</div> <div>Ing. arch. Jaroslav Kácovský</div>			
<div>Stupeň:</div> <div></div>		<div>Název o účel díla:</div> <div></div>			
<div><b>DSPS</b></div>		<div><b>REKONSTRUKCE ŽST, PRAHA HLAVNÍ NÁDRAŽÍ</b> <b>ETAPA 0-3</b> <b>NOVÁ ODBAVOVACÍ HALA, SUTERÉN FANTOVY BUDOVY</b></div>			
<div>Zpracovatelství dívat:</div> <div>METROSTAV a.s., Divize 9 Jablonského 2/640 Praha 7 170 00</div>		<div>Název částí díla - SOUČ:</div> <div>Technologická zařízení</div>		<div>Část:</div> <div></div>	
<div>tel: +420 284 002 111</div>		<div>Stavební objekt:</div> <div></div>		<div>Díl:</div> <div>1</div>	
<div>Podoblast:</div> <div>SO 24 - Měření a regulace</div>		<div>Podpis:</div> <div></div>		<div>Položka:</div> <div>1</div>	
<div>Kontrola:</div> <div>Ing. Šárka Růžicková</div>		<div>Název přílohy:</div> <div></div>			
<div>Výpracoval:</div> <div>Ing. Šárka Růžicková</div>		<div>Podpis:</div> <div></div>			
<div>Skup. znak:</div> <div>10 X A4</div>		<div>Datum:</div> <div>8/2012</div>		<div>Země:</div> <div>-</div>	
<div>Měřítko:</div> <div>1:100</div>		<div>PŮDORYS 205 ČÁST 4</div>		<div>Číslo příl.:</div> <div>6</div>	