



## LEGENDA PRVKŮ

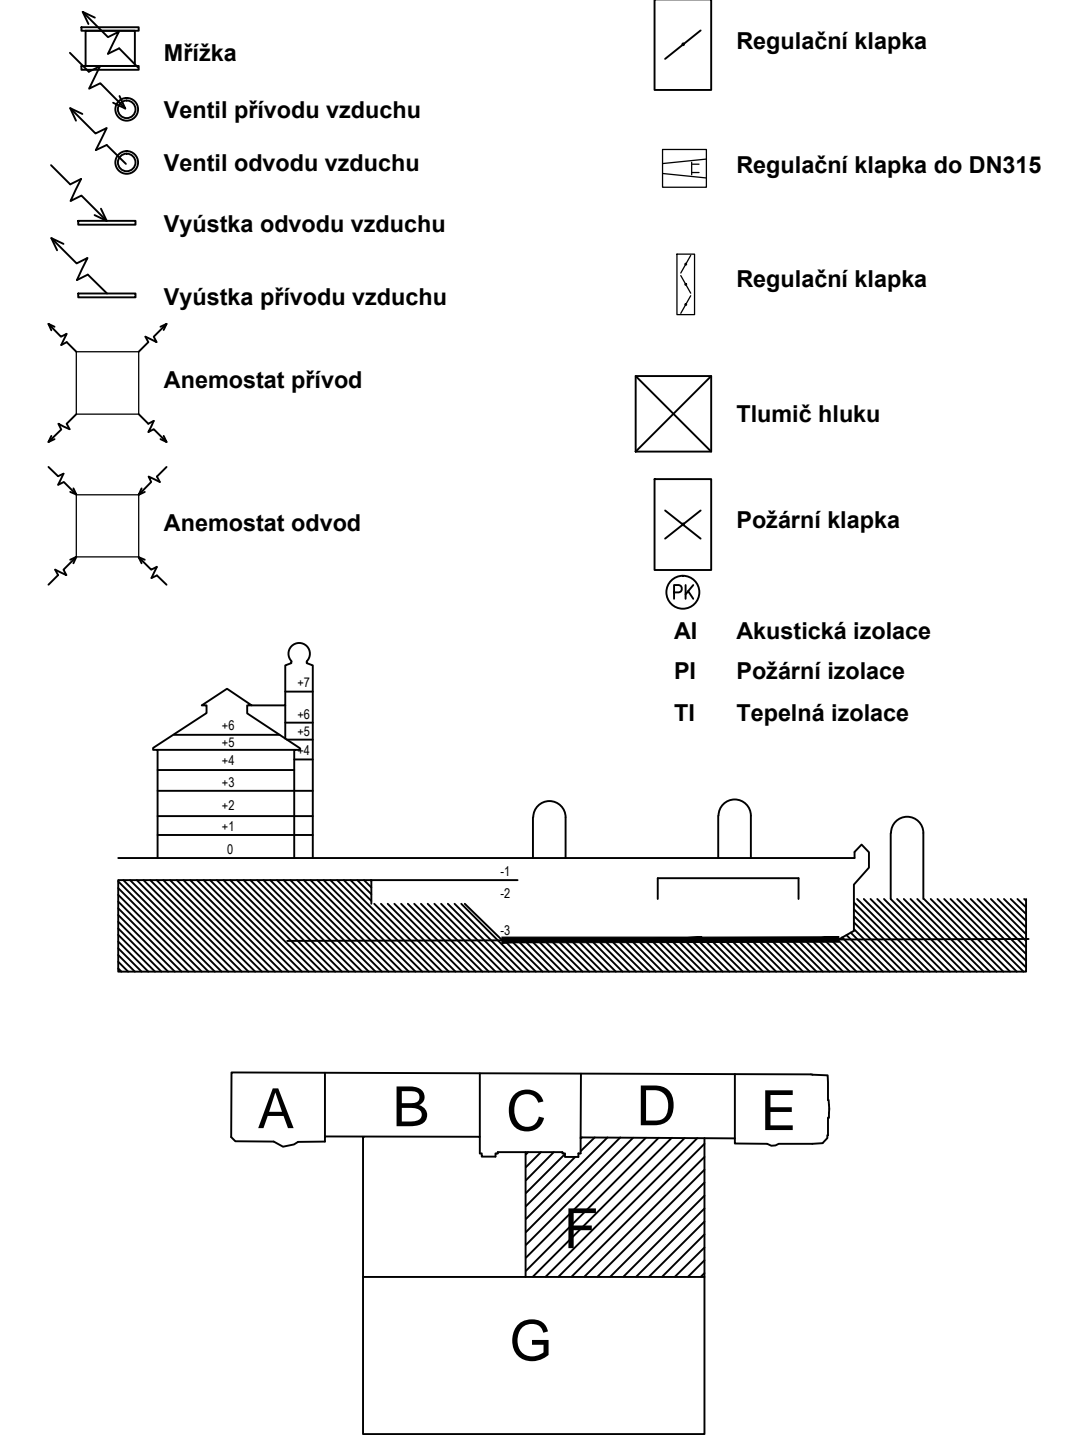

## DOKUMENTACE SKUTEČNÉHO PROVEDENÍ STAVBY

Investor: <b>Grandi Stazioni Česká republika, s.r.o.</b>		Objednatel: <b>METROSTAV a.s., Divize 9</b> Jablonského 2/640 Praha 7 170 00		Souprava č.: <b>PROJEKT</b>	
					
Místo stavby: <b>Wilsonova 80, 120 00 Praha 2</b>		katastrální území: <b>Nové Město - obvod Praha 1</b> <b>Vinohrady - obvod Praha 2</b>			
<div> <div>  <b>METROPROJEKT Praha a.s.</b> </div> <div> <b>INS.ARCH. PATRIK KOTAS</b>  <b>ATELIER DESIGNU A ARCHITECTURY</b> </div> </div>					
Generální projektant: <b>METROPROJEKT Praha a.s.</b> Nám. I. P. Pavlova 2/1786, 120 00 Praha 2 Generální ředitel: Ing. Jiří Pokorný tel: +420 296 154 105, metroprojekt@metroprojekt.cz		Ing. arch. Patrik KOTAS Atelier designu a architektury Janačkovo nábřeží 5, 150 00 Praha 5 tel/fax: +420 224 942 588, atelier@patrikkotas.com			
Hlavní inženýr zakázky: <b>Ing. Libor Martinek</b>		Hlavní technolog zakázky: <b>Ing. Věra Langmaierová</b>			
Odpovědný projektant stavby: <b>Roman Voráč</b>		Odpovědný statik: <b>Ing. Jaroslav Káčovský</b>			
Odpovědný architekt projektu: <b>Ing. arch. Jaroslav Smola</b>					
Stupeň: <b>DSPS</b>					
Zpracovatelství útvar: <b>METROSTAV a.s., Divize 9</b> Jablonského 2/640 Praha 7 170 00		Název o šetl díla: <b>REKONSTRUKCE ŽST. PRAHA HLAVNÍ NÁDRAŽÍ</b> <b>ETAPA 0-3</b> <b>NOVÁ ODBAVOVACÍ HALA, SUTERÉN FANTOVY BUDOVY</b>			
Podpis: <b>Ing. Šárka Růžičková</b>		Název přílohy: <b>Technika prostředí NOH</b>		Číslo: <b>-</b>	
Vypírací: <b>Michal Klodner</b>		Stavební objekt: <b>Podobjekt: 20 Vzduchotechnika</b>		Díl: <b>-</b>	
Ověř. zn.: <b>10 X A4</b>		Datum: <b>8/2012</b>		Poloha: <b>-</b>	
Počet formátů: <b>1:100</b>		Měřítko: <b>-</b>		Číslo příl.: <b>16</b>	
<b>PŮDORYS 198 ČÁST 4</b>					