



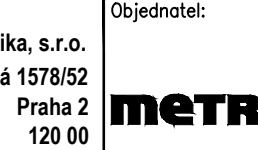
LEGENDA CHLAZENÍ

- HLAVNÍ VĚTVĚ POTRUBÍ S NEMRZNOUCÍ KAPALINOU
- CHLAZENÁ NEMRZNOUCÍ KAPALINA 12°
- CHLAZENÁ NEMRZNOUCÍ KAPALINA 6°

- UZAVÍRACÍ ARMATURA - KK, KULOVÝ KOHOUT
- UZAVÍRACÍ ARMATURA - UK, MEZIPŘÍRUBOVÁ UZAVÍRACÍ KLAPEKA
- F, FILTR
- VZ, ZPĚTNÁ ARMATURA, ZPĚTNÝ VENTIL
- V, VYVAŽOVACÍ (BALANČNÍ) VENTIL S UZAVÍRACÍ FUNKCÍ
- MT, MĚŘÍCÍ TEPLA, MĚŘÍCÍ CHLADU
- RV, REGULAČNÍ VENTIL
- KV, KULOVÝ FILTR
- OK, GUMOVÝ KOMPENZÁTOR
- OV, ODVODŮŠKOVACÍ VENTIL
- PŘECHOD NA POTRUBÍ
- TLAKOMĚR
- TEPLOMĚR
- HLADNOZNAK

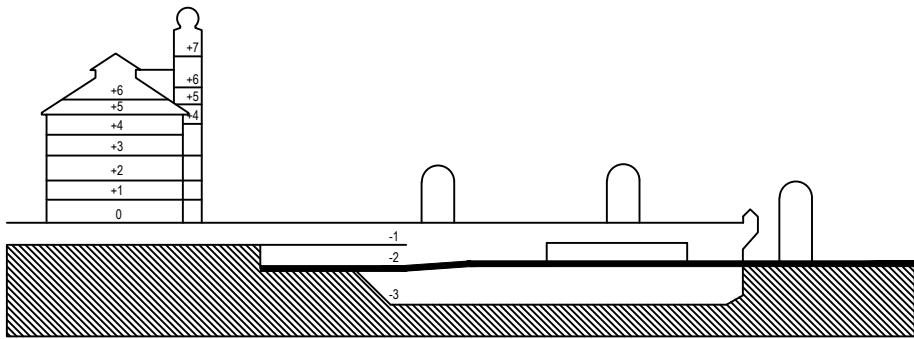

DOKUMENTACE SKUTEČNÉHO PROVEDENÍ STAVBY

Investor:  Grandi Stazioni Česká republika, s.r.o. Zitna 1578/52 Praha 2 120 00		Objednatel:  METROSTAV a.s., Divize 9 Jablonského 2/640 Praha 7 170 00		Souprava č.: 	
Místo stavby: Wilsonova 80, 120 00 Praha 2		katastrální území: Nové Město - obvod Praha 1 Vinohrady - obvod Praha 2			
METROPROJEKT Praha a.s.		ING.ARCH. PATRIK KOTAS ATELIER DESIGNU A ARCHITEKTURY			
Generální projektant: METROPROJEKT Praha a.s. Nám. L. P. Pavlova 2/1736, 120 00 Praha 2 Generální ředitel: Ing. Jiří Pokorný tel: +420 296 154 105, metroprojekt@metroprojekt.cz		Ing. arch. Patrik KOTAS Atelier designu a architektury Janačkovo nábřeží 5, 150 00 Praha 5 tel/fax: +420 224 942 588, atelier@patrikotas.com			
Hlavní inženýr zakázky: Ing. Libor Martinek		Hlavní technolog zakázky: Ing. Věra Langmaierová		Hlavní architekt zakázky: Ing. arch. Patrik Kotas	
Odpovědný projektant stavby: Roman Voráč		Odpovědný statik: Ing. Jaroslav Kácovský		Odpovědný architekt projektu: Ing. arch. Jaroslav Smola	
Stupeň: DSPS		Název a účel díla: REKONSTRUKCE ŽST. PRAHA HLAVNÍ NÁDRAŽÍ ETAPA 0-3 NOVÁ ODBAVOVACÍ HALA, SUTERÉN FANTOVY BUDOVY			
Zpracovatelský útvar: METROSTAV a.s., Divize 9 Jablonského 2/640 Praha 7 170 00		Název části díla – SÚD: Technika prostředí NOH Stavební objekt: 23 Chlazení		Číslo: 	
tel: +420 284 002 111		Podoba: 23 Chlazení		Položka:	
Kontroloval: Ing. Šárka Růžičková		Podpis: Název přílohy: PŮDORYS 203 ČÁST 2		Změna: =	
Vyrusoval: Michal Klodner		Podpis:		Číslo příl.:	
Skart. číslo: Forma: 6 X A4		Datum: 8/2012		Mřítko: 1:100	
Podp. (formát):					