


PŘÍČNÝ ŘEZ III - III'

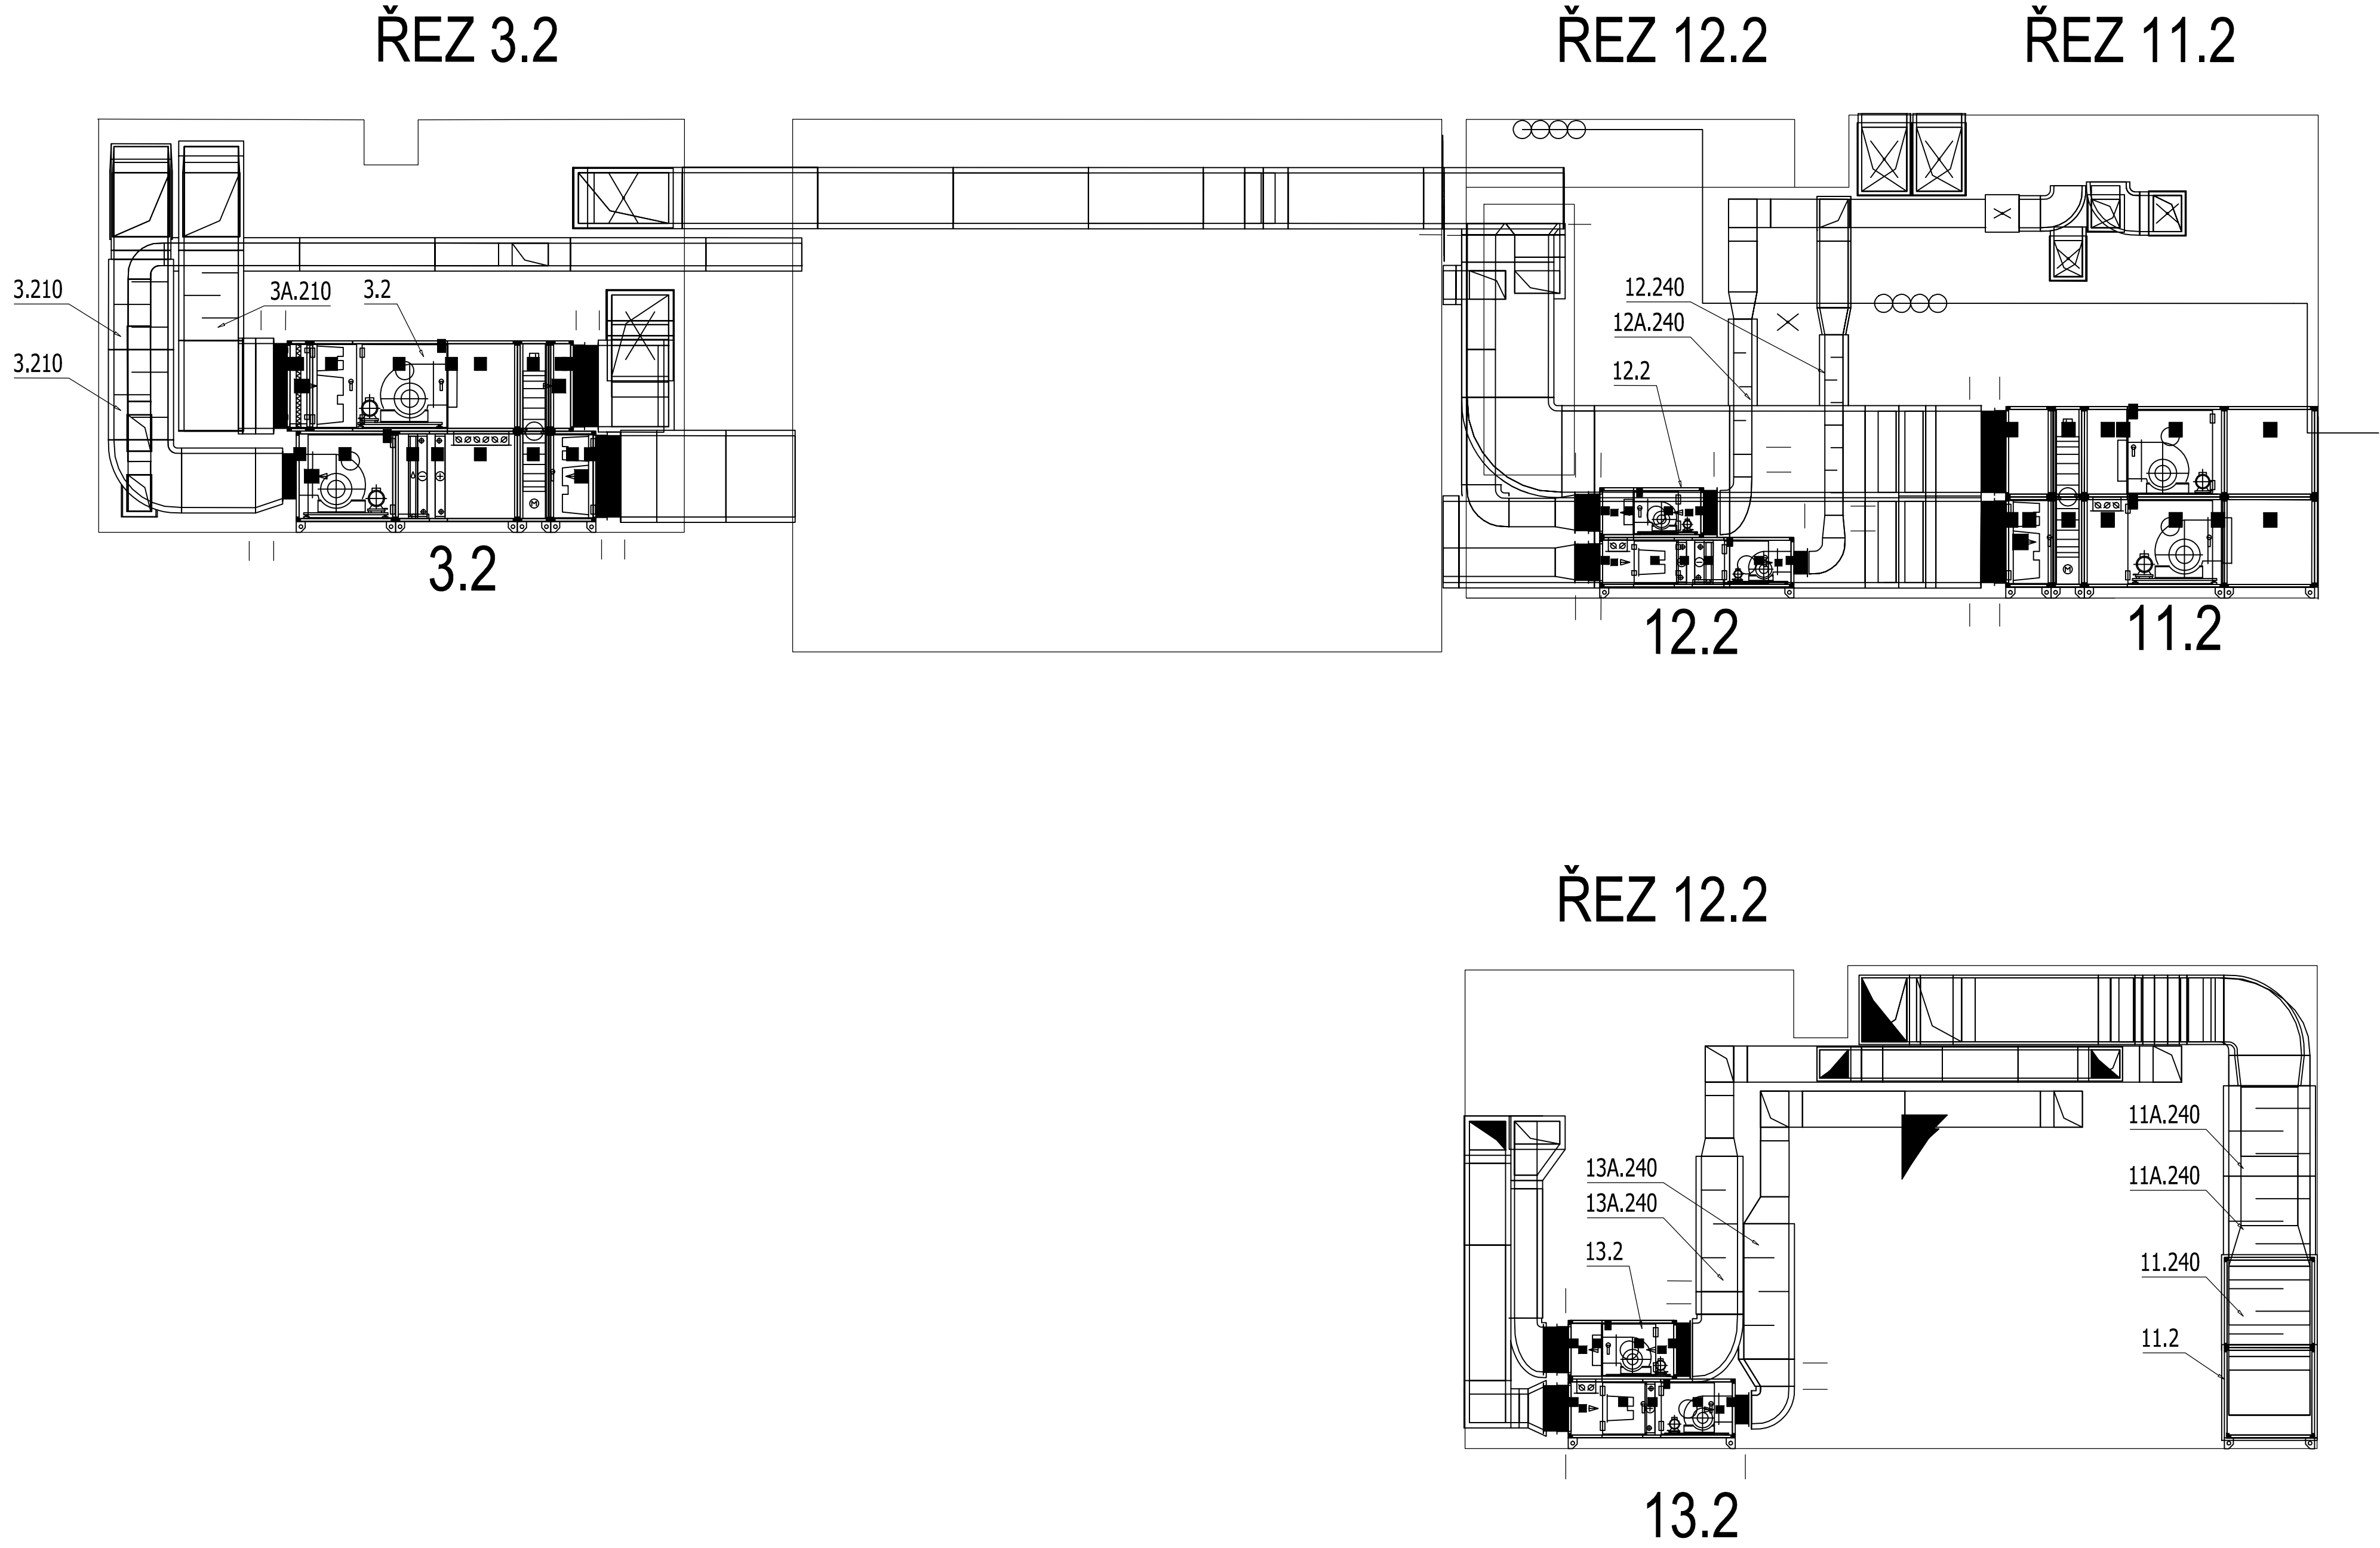

DOKUMENTACE SKUTEČNÉHO PROVEDENÍ STAVBY				
<div><div><div><div><div></div><div>Grandi Stazioni Česká republika, s.r.o.</div><div>Žitná 1578/52</div><div>Praha 2</div><div>120 00</div></div><div><div>Grandi Stazioni</div><div>ČESKÁ REPUBLIKA</div></div></div><div>Místo stavby: Wilsonova 80, 120 00 Praha 2</div></div></div>		<div><div><div><div><div></div><div>METROSTAV a.s., Divize 9</div><div>Jablonského 2/640</div><div>Praha 7</div><div>170 00</div></div><div><div>METROSTAV</div></div></div><div>Objednatel: METROSTAV a.s., Divize 9 Jablonského 2/640 Praha 7 170 00</div></div></div>		<div><div>Souprava č.: Nové Město - obvod Praha 1 Vinohrady - obvod Praha 2</div></div>
<div><div><div><div><div></div><div>METROPROJEKT Praha a.s.</div></div><div><div>Ing. arch. Patrik KOTAS</div><div>ATELIER DESIGNU A ARCHITEKTURY</div></div></div><div>Generální projektant: METROPROJEKT Praha a.s. Nám. L. P. Pavlova 2/1786, 120 00 Praha 2 Generální ředitel: Ing. Jiří Pokorný tel: +420 296 154 105, metroprojekt@metroprojekt.cz</div><div>Ing. arch. Patrik KOTAS Atelier designu a architektury Janáčkovo nábřeží 5, 150 00 Praha 5 tel/fax: +420 224 942 588, atelier@patrikkotas.com</div></div><div><div>Hlavní inženýr zakázky: Ing. Libor Martinek</div><div>Hlavní technolog zakázky: Ing. Věra Langmalerová</div><div>Hlavní architekt zakázky: Ing. arch. Patrik Kotas</div></div><div><div>Odpovědný projektant stavby: Roman Voráč</div><div>Odpovědný projektant střešní konstrukce: Ing. Jaroslav Kácovský</div><div>Odpovědný projektant interiéru: Ing. arch. Jaroslav Smola</div></div></div>				
<div><div><div><div><div></div><div>DSPS</div></div><div>Název a číslo díla: REKONSTRUKCE ŽST. PRAHA HLAVNÍ NÁDRAŽÍ ETAPA 0-3 NOVÁ ODBAVOVACÍ HALA, SUTERÉN FANTOVY BUDOVOY</div></div></div></div>		<div><div><div><div><div></div><div>Název části díla - SOU: Technika prostředí NOH</div></div><div><div>Sloverbí objekt: 20 Vzduchotechnika</div></div></div><div>Číslo: Dle: Příloha: Změna: Číslo příl.: 22</div></div></div>		
<div><div><div><div><div></div><div>Zpracovatelský úřad: METROSTAV a.s., Divize 9 Jablonského 2/640 Praha 7 170 00 tel: +420 294 002 111</div></div><div><div>Kontrola: Ing. Šárka Růžicková</div><div>Podpis: Michal Klodner</div></div></div><div><div>Vypracoval: Michal Klodner</div><div>Podpis: Datum: 8/2012</div></div></div></div>		<div><div><div><div><div></div><div>ŘEZ PŘÍČNÝ</div></div><div><div>10 x A4</div><div>Mříška: 1:50</div></div></div><div>Číslo příl.: 22</div></div></div>		