

SCHEMA STROJOVNY FB

LEGENDA ZAŘÍZENÍ

POZ.	N Á Z E V	ks	pozn.
1	BLOKOVÁ CHLADICÍ JEDNOTKA YORK YLAE-HE-LS 380	1	
2	ZDVOJENÉ OBĚHOVÉ ČERPADLO KSB ETALINE Z100-250/554	1	
3	ZDVOJENÉ OBĚHOVÉ ČERPADLO KSB ETALINE Z85-180/302	1	
4	ZDVOJENÉ OBĚHOVÉ ČERPADLO KSB ETALINE Z40-180/302	1	
5	DOPLNŮVACÍ ČERPADLO ČLÁNKOVÉ KSB MONICHRON N G 5/19	1	
6	EXPAZNÍ SYSTÉM PNEUMATEX PAC 200, 200 litrů	1	
7	VYPOUSTECÍ NÁDRŽ BEZTLAKÁ, 2000 litrů	1	
8	OTEVŘENÁ EXPAZNÍ NÁDOBA ČTYŘHRANNÁ, V= 1000l	1	


KL	UZÁVĚRACÍ KLAPKA	EL	ELEKTROMOTOR
RV	REGULAČNÍ VENTIL	PR	HLAŠAČ PRŮTOKU
ZV	ZPĚTNÝ VENTIL	MaR	MĚŘENÍ TLAKU
KV	KULOVÝ KOHOUT	MaT	MĚŘENÍ TEPLOTY
IF	KULOVÝ FILTR	MaH	MĚŘENÍ HLADINY
F	FILTR	MaR	MĚŘENÍ SPOTŘEBY CHLAZIVA
PV	POUSTVÝ VENTIL	TL	TLAKOMĚR
OK	OLIVOVÝ KOMPENZÁTOR	TE	TEPLOMĚR
VV	VYPOUSTECÍ VENTIL	HL	HLADINOMĚR
OV	OVĚTŘOVACÍ VENTIL	R	PŘECHOD NA POTRUBÍ
TR	TRIOUSTVÝ REGULAČNÍ VENTIL	+	PŘÍRUBA S VÝVEM
MS	MĚŘENÍ SPOTŘEBY CHLAZIVA		

CHLAZENÁ NEMRZNOUCÍ KAPALINA 12°C

CHLAZENÁ NEMRZNOUCÍ KAPALINA 6°C

PŘÍPRAVA PRO VZT 152 a 153
zakončeno v m.č. A 030

PŘÍPRAVA PRO VZT DO 3. PATRA
zakončeno v m.č. D 058

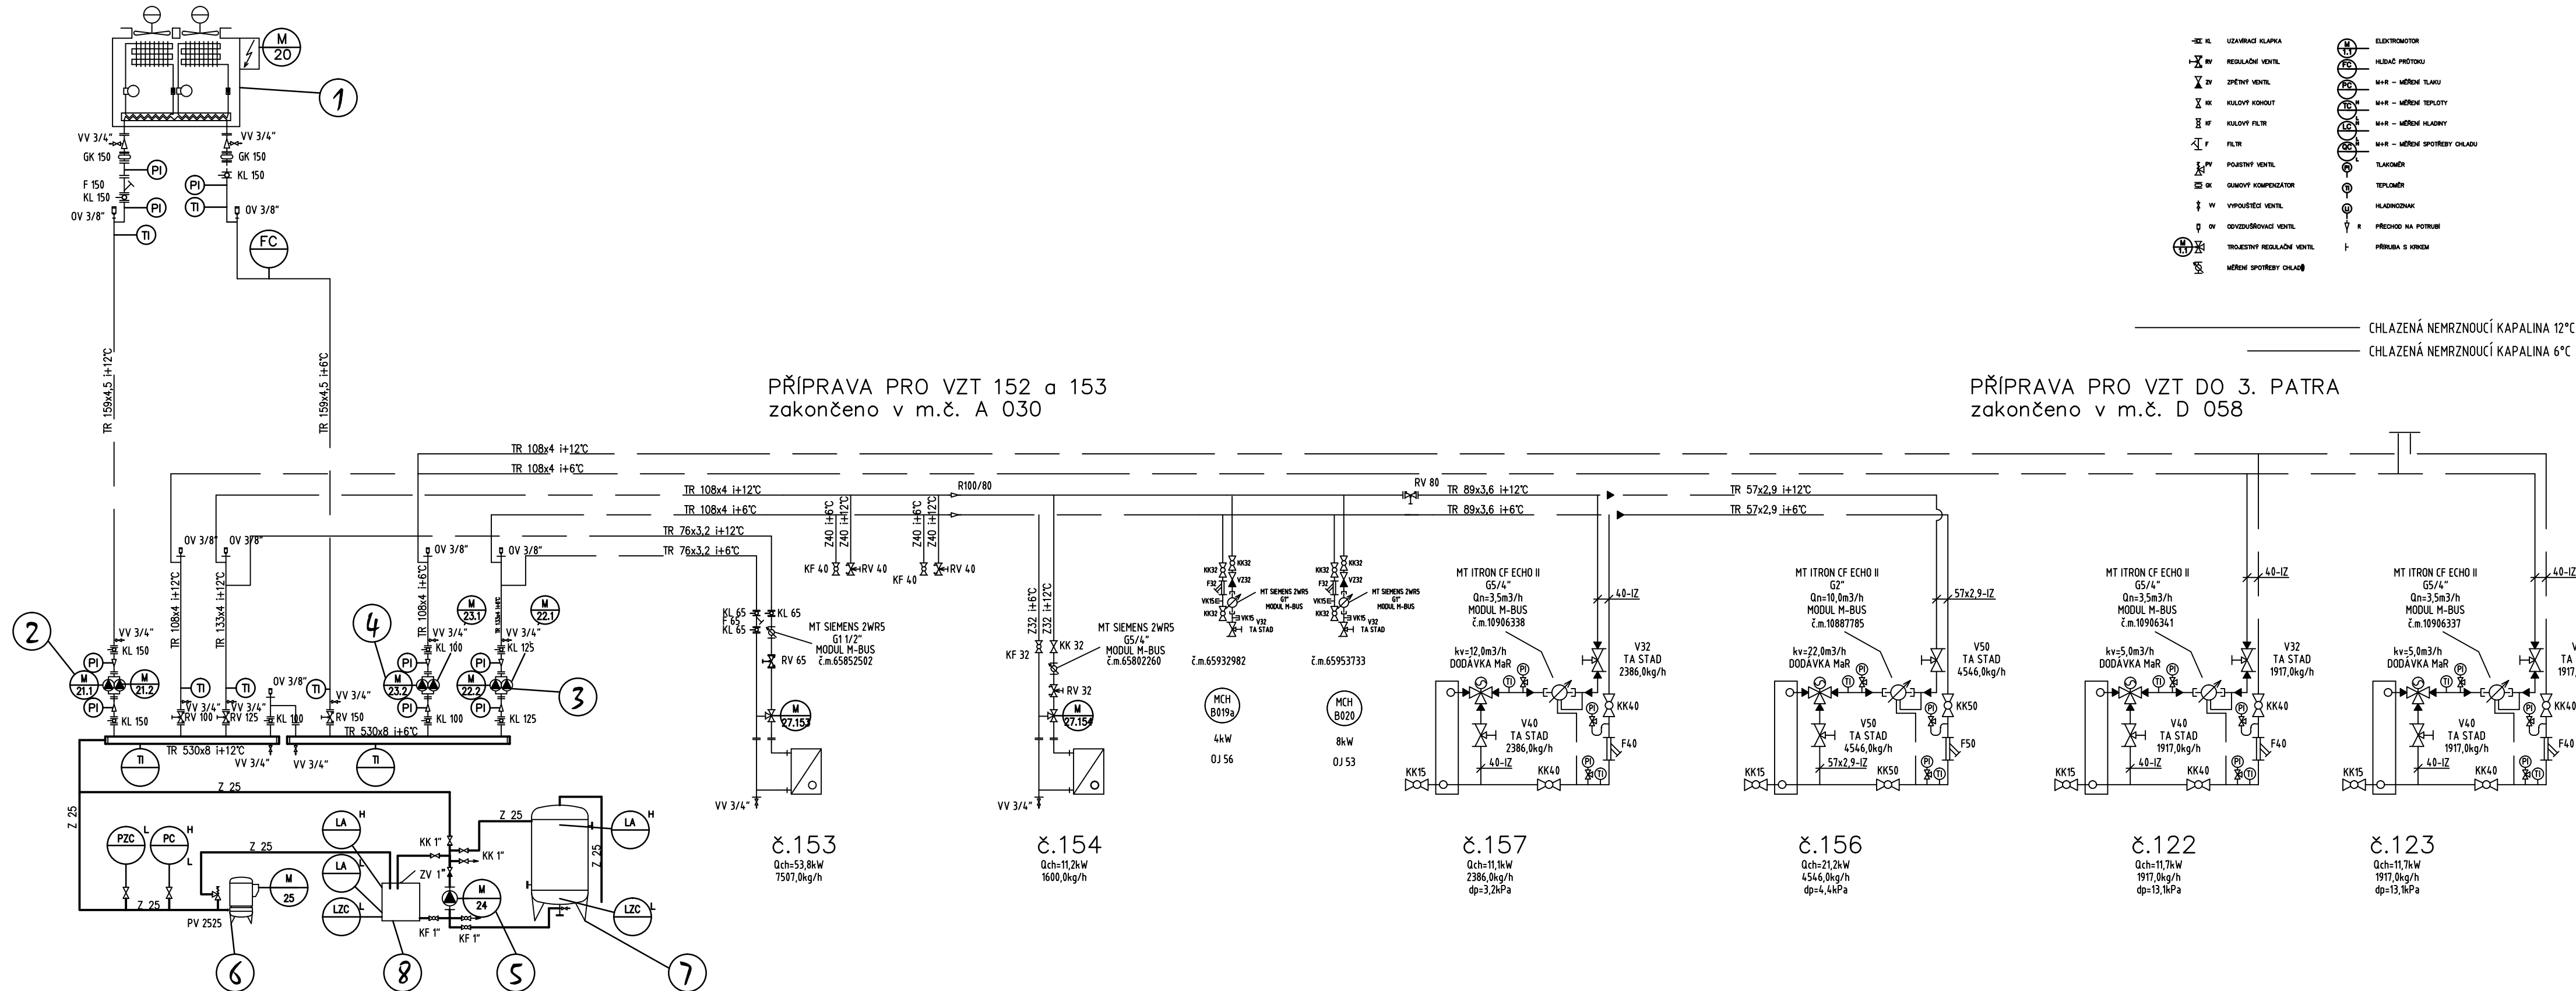

DOKUMENTACE SKUTEČNÉHO PROVEDENÍ STAVBY

Investor: Grandi Stazioni Česká republika	Objednatel: Grandi Stazioni Česká republika, s.r.o. Žitná 1578/52 Praha 2 120 00	METROSTAV a.s., Divize 9 Jablonského 2/640 Praha 7 170 00	Souprava č.: METROSTAV
--------------------------------------------------------	----------------------------------------------------------------------------------------------	--------------------------------------------------------------------	---------------------------

Místo stavby: Wilsonova 80, 120 00 Praha 2	katastrální území: Nové Město - obvod Praha 1 Vinohrady - obvod Praha 2
--------------------------------------------	----------------------------------------------------------------------------

METROPROJEKT Praha a.s.	ING. ARCH. PATRIK KOTAS ATELIER DESIGNU A ARCHITEKTURY
--------------------------------	------------------------------------------------------------------

Generální projektanti: METROPROJEKT Praha a.s. Nám. I. P. Pavlova 2/1786, 120 00 Praha 2 Generální ředitel: Ing. Jiří Pokorný tel: +420 296 154 105, metroprojekt@metroprojekt.cz	Ing. arch. Patrik KOTAS Atelier designu a architektury Janáčkovo nábřeží 5, 150 00 Praha 5 tel/fax: +420 224 942 588, atelier@patrikkotas.com
Hlavní inženýr zakázky: Ing. Libor Martínek	Hlavní technolog zakázky: Ing. Věra Langmaierová
Odpovědný projektant stavby: Roman Voráč	Odpovědný architekt projektu: Ing. arch. Jaroslav Kácovský

Stupeň: DSPS	Název a účel díla: REKONSTRUKCE ŽST. PRAHA HLAVNÍ NÁDRAŽÍ ETAPA 0-3 NOVÁ ODBAVOVACÍ HALA, SUTERÉN FANTOVY BUDOVY
------------------------	---

Zpracovatelství útvár: METROSTAV a.s., Divize 9 Jablonského 2/640 Praha 7 170 00	Název části díla – SOD: Technika prostředí NOH	Část:
tel: +420 284 002 111	Stavební objekt:	Díl:
	Podobjekt: 23 Chlazení	Poloha:

Kontroloval: Ing. Šárka Růžičková	Podpis:	Název přílohy: SCHEMA STROJOVNY FB	Změna: -
Vypracoval: Michal Kłodner	Podpis:		Číslo příl.: 20
Skart. číslo: 4 X A4	Datum: 8/2012		