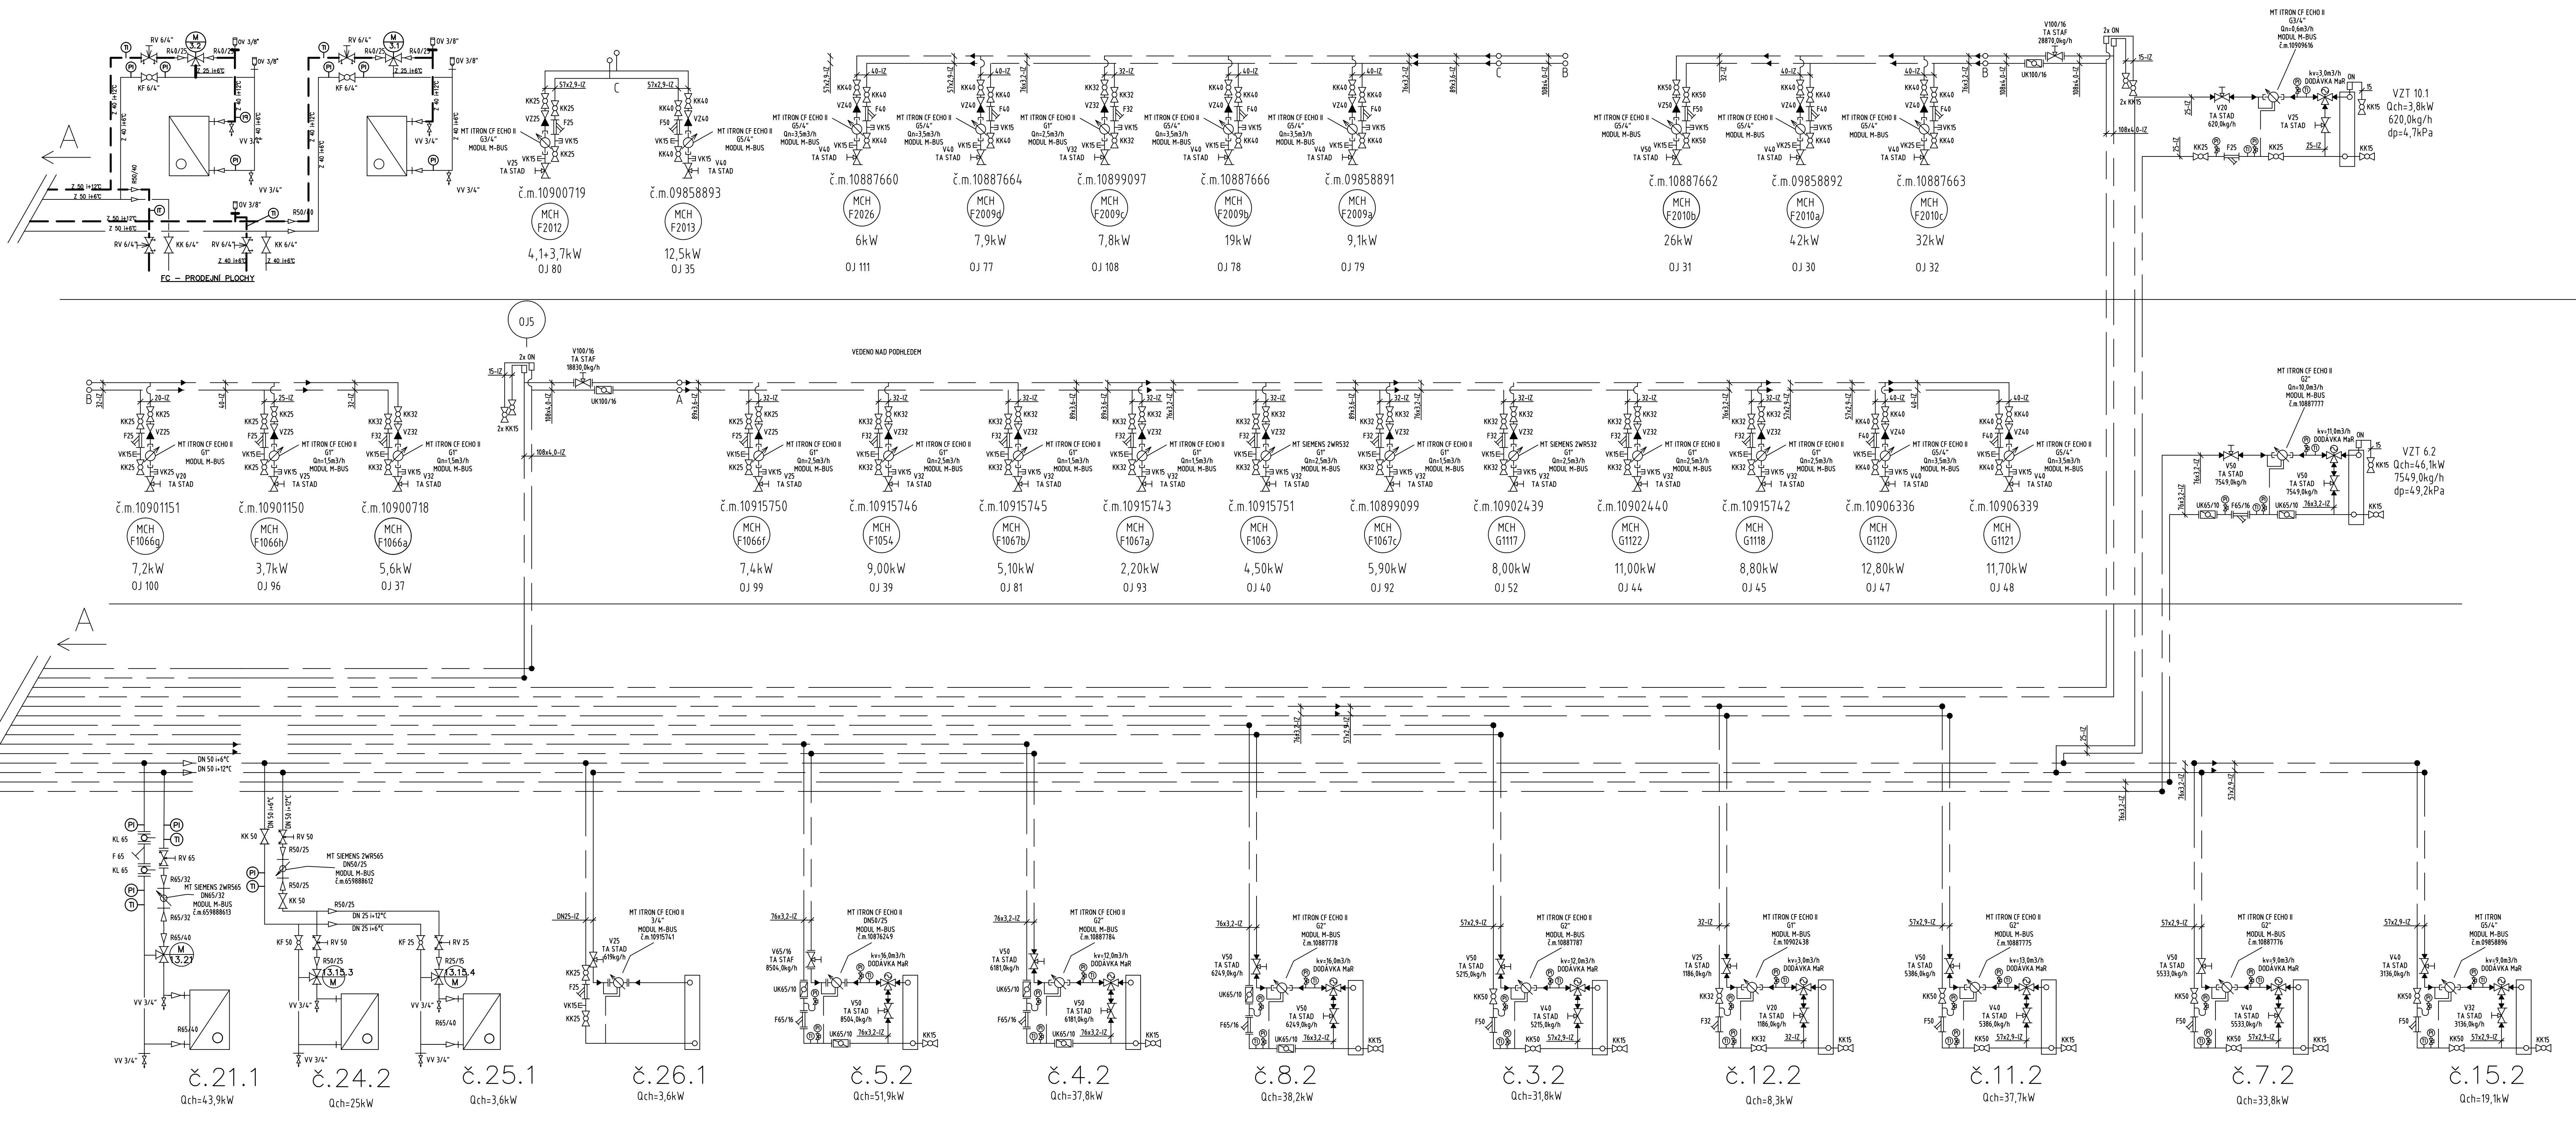
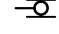

 

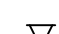


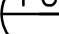
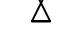



 

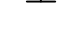



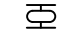









č.0.5.2
Qch=12.9kW

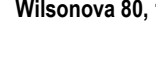

č.0.5.1
Qch=12.9kW



LEGENDA:

- | | | | | |
|---|----|--------------------------------|---|----------------------|
|  | KL | UZAVÍRACÍ KLAPKA |  | ELEKTROMOTOR |
|  | RV | REGULAČNÍ VENTIL |  | HLIDAČ PRŮTOKU |
|  | ZV | ZPĚTNÝ VENTIL |  | M+R – MĚŘENÍ TLAKU |
|  | KK | KULOVÝ KOHOUT |  | M+R – MĚŘENÍ TEPLoty |
|  | KF | KULOVÝ FILTR |  | M+R – MĚŘENÍ HLADINY |
|  | F | FILTR |  | TLAKOMĚR |
|  | PV | POJISTNÝ VENTIL |  | TEPLOMĚR |
|  | GK | GUMOVÝ KOMPENZÁTOR |  | HLADIDNOZNAK |
|  | VV | VYPOUŠTĚČÍ VENTIL |  | R PŘECHOD NA POTRUBÍ |
|  | OV | ODVZDUŠŇOVACÍ VENTIL |  | PŘÍRUBA S KŘÍKEM |
|  | | UZAVÍRACÍ KLAPKA S EL. POHONEM |  | POTRUBÍ |
|  | | TROJEJSTVNÝ REGULAČNÍ VENTIL |  | FRIDEX chlaz 6°C |
|  | | SOLENOIDOVÝ VENTIL |  | FRIDEX chlaz 12°C |

DOKUMENTACE SKUTEČNÉHO PROVEDENÍ STAVBY

Investor:	Grandi Stazioni Česká republika, s.r.o.	Objekt:	METROSTAV a.s., Divize 9	Souprava č.	
	Ztř. 157/852		Jablonského 2640		
	Praha 2 120 00		Praha 7 170 00		
Místní zast.	Wilsonova 60, 120 00 Praha 2		katastrální území: Nové Město - obvod Praha 1		
			Vinyčelary - obvod Praha 2		
METROPROJEKT Praha a.s.			INSTRARCH PATRIK KOTAS ATELIER DESIGNU A ARCHITEKTURY		
Generální projektant:	METROPROJEKT Praha a.s.		Ing. arch. PATRIK KOTAS		
Nám. I. P. Pavlova 21786, 120 00 Praha 2			Atelier designu a architektury		
Generální ředitel: Ing. Jiří Pokorný			Janského nábřeží 5, 150 00 Praha 5		
tel.: +420 236 154 105, metroprojekt@metroprojekt.cz			tel/fax: +420 224 942 588, atelier@patrikkotas.com		
Hlavní inženýr zakázky:	Hlavní technolog zakázky:	Hlavní inženýr zakázky:			
Ing. Ljilja Marinková	Ing. Věra Langmajerová	Ing. arch. PATRIK KOTAS			
Odpovědný projektant stavby:	Odpovědný staveb:	Odpovědný architekt projektu:			
Roman Vorač	Ing. Jaroslav Káčavský	Ing. arch. Jaroslav Smola			
Shrup:	Název ú: díl díla:				
DSPS	REKONSTRUKCE ŽST. PRAHA HLAVNÍ NÁDRAŽÍ ETAPA 0-3 NOVÁ ODBAVOVACÍ HALA, SUTĚRNÍ FANTOVY BUDOVY				
Zpracovatelství úlov:	Název části díla : 500:				
METROSTAV a.s., Divize 9	Technika prostředí NOH				
Jablonského 2640	Stavební objekt:				
Praha 7	Podobný objekt:				
170 00	23 Chlazení				
tel.: +420 284 002 111	Položka:				
Kontrola:	Podpis:	Zimka:			
Ing. Šárka Růžičková		-			
Výpracov:	Podpis:	Číslo pr:			
Michal Kldner		19			
Start. čas:	Datum:				
12 X 4.4	8/2012				
Počet:	Měřítko:				