 






LEGENDA:

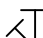
 KL UZAVÍRACÍ KLA PKA


 RV REGULAČNÍ VENTIL

 
 ZV ZPĚTNÝ VENTIL


 KK KULOVÝ KOHOUT


 KF KULOVÝ FILTR


 F FILTR


 PV POJISTNÝ VENTIL


 GK GUMOVÝ KOMPENZÁTOR


 VV VYPOUŠTĚČÍ VENTIL


 OV ODVZDUŠŇOVACÍ VENTIL


 M ELEKTROMOTOR


 FC HLÍDAČ PRŮTOKU


 PC M+R – MĚŘENÍ TLAKU


 TC M+R – MĚŘENÍ TEPLOTY

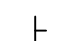
 LC M+R – MĚŘENÍ HLADINY


 P TLAKOMĚR


 T TEPLOMĚR


 U HLADINOZNAK


 R PŘECHOD NA POTRUBÍ

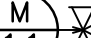
 I PŘÍRUBA S KŘÍKEM


 ————— POTRUBÍ

 ————— FRIDEX chláz 6°C

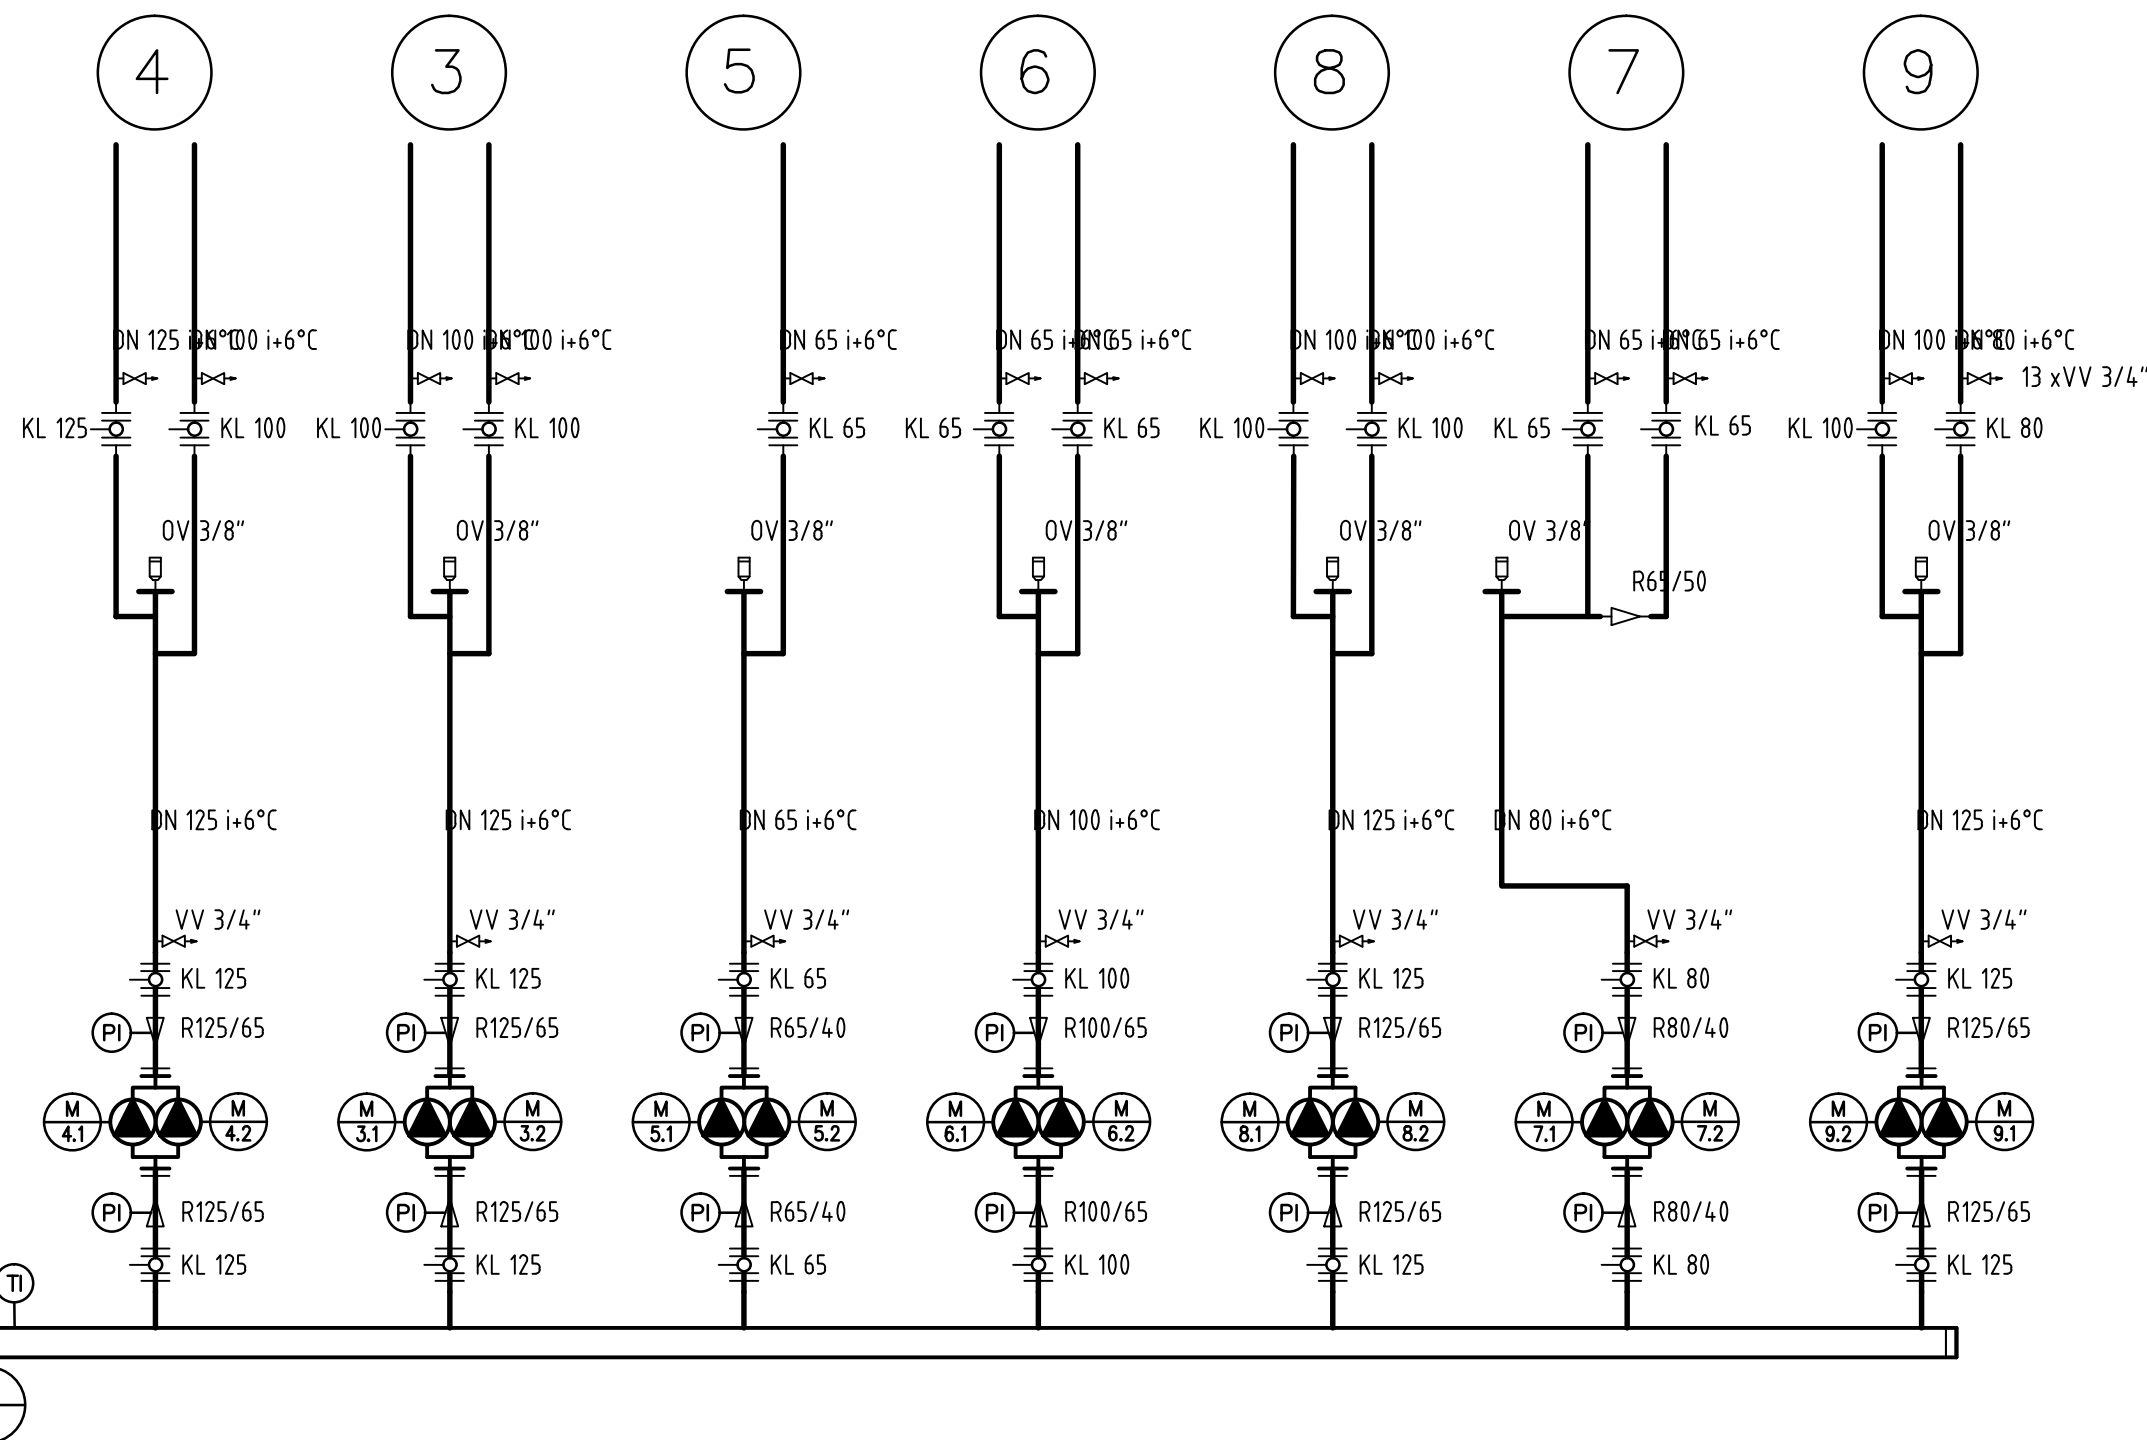
 - - - - - FRIDEX chláz 12°C

 KL UZAVÍRACÍ KLA PKA S EL. POHONEM

 TRJOJESTNÝ REGULAČNÍ VENTIL

 SOLENOIDOVÝ VENTIL

NAVAZUJÍ ROZVODY CHLADU



DOKUMENTACE SKUTEČNÉHO PROVEDENÍ STAVBY

<div>Investor:</div> <div><div><div><div><div><div></div><div></div></div><div><div><div></div><div></div></div></div><div><div><div></div><div></div></div><div><div></div><div></div></div></div><div><div><div></div><div></div></div><div><div></div><div></div></div></div><div><div><div></div><div></div></div><div><div></div><div></div></div></div></div><div>Grandi Stazioni Česká republika, s.r.o. Zitna 1578/62 Praha 2 120 00</div></div><div><div>Objednatel:</div><div>METROSTAV a.s., Divize 9 Jablonského 2/640 Praha 7 170 00</div></div><div><div>Souprava č.:</div><div></div></div></div></div>	
<div>Místo stavby:</div> <div>Wilsoanova 80, 120 00 Praha 2</div>	
<div>katastrální území:</div> <div>Nové Město - obvod Praha 1 Vinohrady - obvod Praha 2</div>	
