
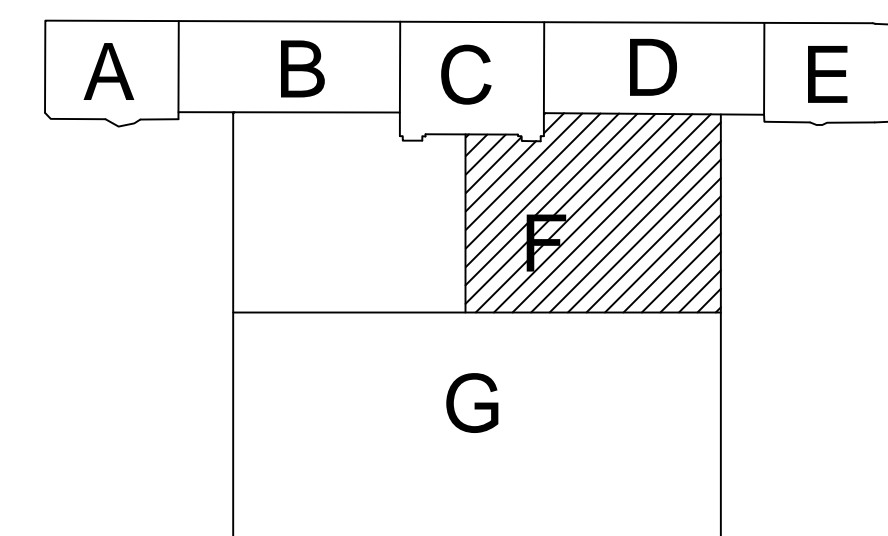
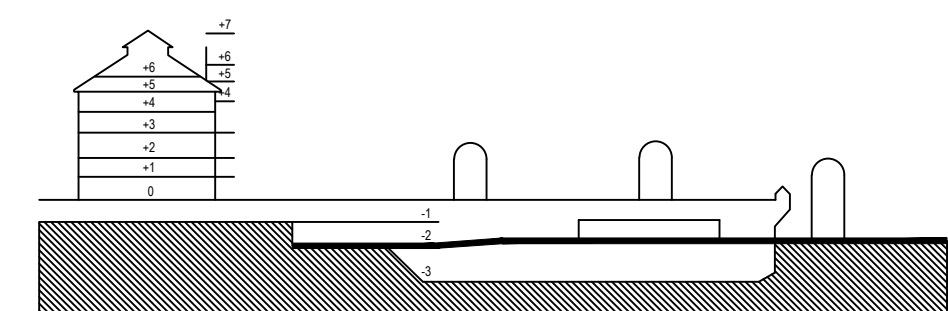


LEGENDA PRVKŮ

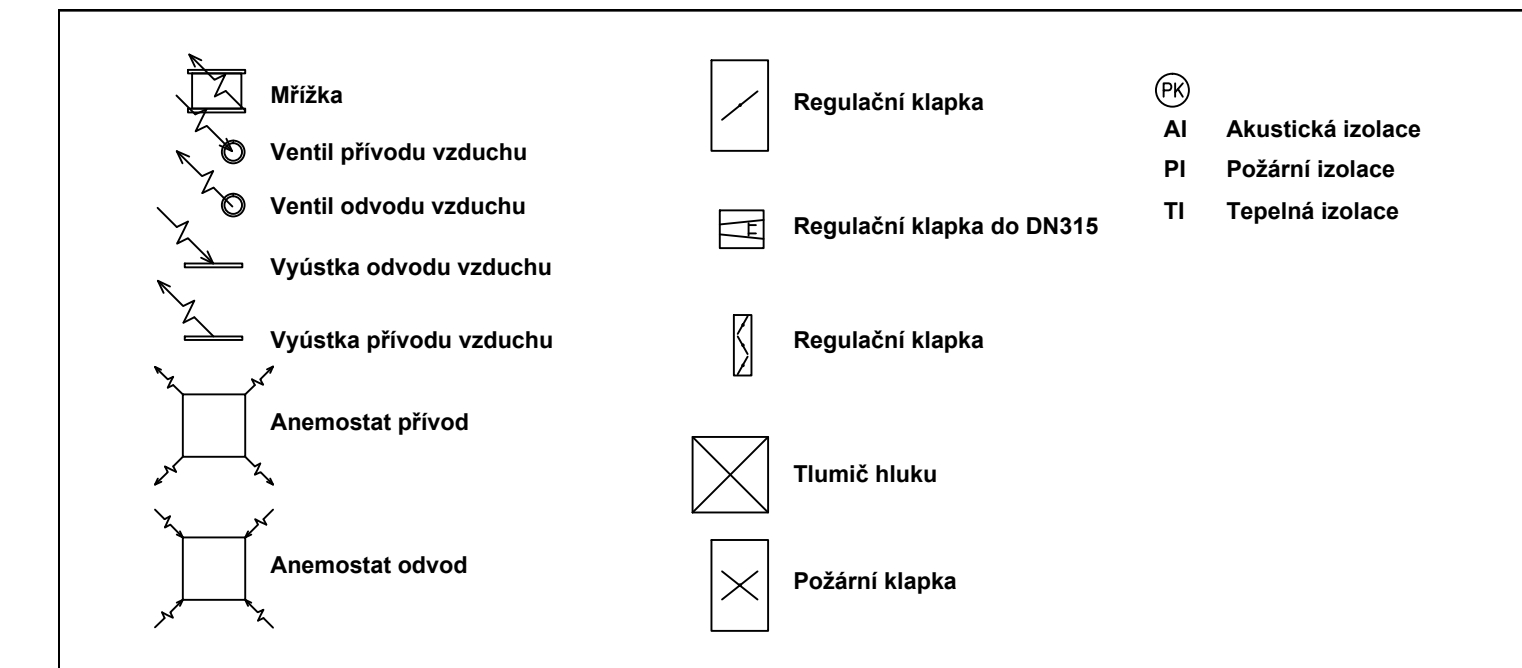

DOKUMENTACE SKUTEČNÉHO PROVEDENÍ STAVBY

Investor:
Grandi Stazioni Česká republika, s.r.o.
Zna 151763
Praha 2
120 00

GrandiStazioni
ČESKÁ REPUBLIKA

Objednatel:
METROSTAV

METROSTAV a.s., Divize 9
Jablonského 2640
Praha 7
170 00

Místo stavby: Wilsonova 80, 120 00 Praha 2

katastrální území: Nové Město - obvod Praha 2
Vinohrady - obvod Praha 2

METROPROJEKT Praha a.s.

Generální projektant:
METROPROJEKT Praha a.s.
Nám. I. P. Pavlova 2178, 120 00 Praha 2
Generální ředitel: Ing. Jiří Pokorný
tel.: +420 296 154 105, metroprojekt@metroprojekt.cz

Hlavní inženýr zakázky:
Ing. Libor Martinek

Společný autor projektů stávaj:
Roman Rorich

INŽENÝR PÁTRIK KOTAS
ATELIER DESIGNU A ARCHITECTURY

Ing. arch. Patrik Kotas
Atelier designu a architektury
Jiráskova náhřez 5, 150 00 Praha 5
tel/fax: +420 224 942 586, atelier@patrikkotas.cz

Hlavní inženýr zakázky:
Ing. arch. Patrik Kotas

Společný architekt stávaj:
Ing. arch. Jaroslav Smola

Hlavní technolog. zakázka:
Ing. Věra Langmaierová

Odpovědný stavitel:
Ing. Jaroslav Kávořský

Stavba:

Název o účel díla:

DSPS

Zpracovatel ústav:
METROSTAV a.s., Divize 9
Jablonského 2640
Praha 7
170 00

Kontrolovat:
Ing. Kára Růžičková

Vypracovat:
Michal Klodner

Škála:
1:200

Podst.: 12 X 84 m

Dot.: 1:100

Název díla a SOB:
Technika prostředí NOH

Stavění objekt:

Podst.: 20 Východotechnika

Podpis:

Číslo:

Číslo:

Objekt:

Stavba:

Podst.:

Dot.:


