





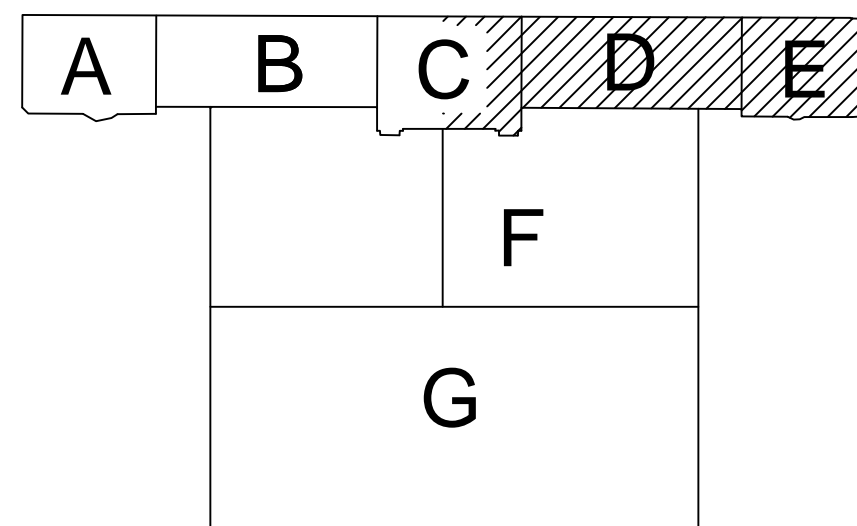

## LEGENDA PRVKŮ

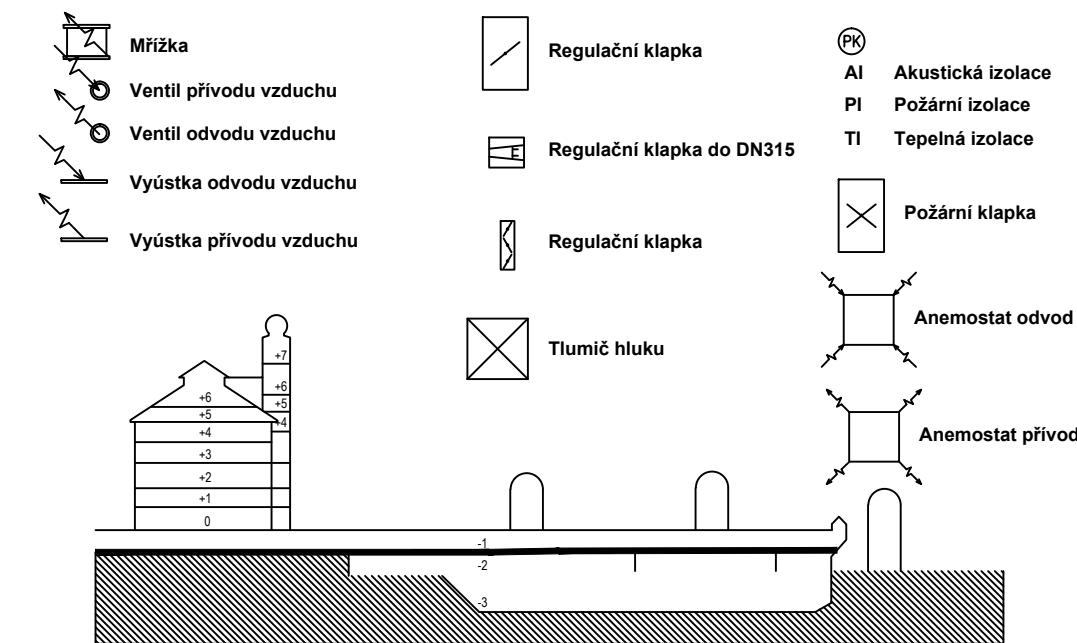

## DOKUMENTACE SKUTEČNÉHO PROVEDENÍ STAVBY

Investor:  Grandi Stazioni Česká republika a.s., r.o. Žitná 157/52 Praha 2 170 00	Objednatel:  METROSTAV a.s., Divize 9 Jablonského 2/640 Praha 7 170 00	Souprava 2:1 katastrální území: Nové Město - obvod Praha 1 Vinohrady - obvod Praha 2
Místo stavby: Wilsonova 80, 120 00 Praha 2		
 <b>METROPROJEKT Praha a.s.</b> Generální projektant: METROPROJEKT Praha a.s. Nám. I. P. Pavlova 2/1786, 120 00 Praha 2 Generální ředitel: Ing. Jiří Pokorný tel.: +420 296 154 105, metroprojekt@metroprojekt.cz Hlavní inženýr zakázky: Ing. Libor Martinek Odpovědný projektant stavby: Roman Voráč		 <b>ING.ARCH. PATRIK KOTAS</b> ATELIER DESIGNU A ARCHITEKTURY Ing. arch. Patrik KOTAS Atelier designu a architektury Janačkovského nábřeží 5, 150 00 Praha 5 tel/fax: +420 224 942 588, atelier@patrikkotas.com Hlavní architekt zakázky: Ing. arch. Patrik Kotas Odpovědný architekt projektu: Ing.arch. Jaroslav Smola
Stupeň: <b>DSPS</b>		
Název a účel díla: <b>REKONSTRUKCE ŽST. PRAHA HLAVNÍ NÁDRAŽÍ</b> <b>ETAPA 0-3</b> <b>NOVÁ ODBAVOVACÍ HALA, SUTERÉN FANTOVY BUDOVY</b>		
Zpracovatelství: <b>Ing. METROSTAV a.s., Divize 9</b> Jablonského 2/640 Praha 7 170 00 tel.: <b>+420 284 002 111</b>	Název části díla – SOD: <b>Technika prostředí NOH</b> Stavební objekt: <b>20 Vzduchotechnika</b>	Část: Díl: Podobaň: Poloha:
Kontroloval: <b>Ing. Šárka Růžicková</b> Vypracoval: <b>Michal Klonder</b> Skart. znak: <b>12 X A4</b> Datum: <b>8/2012</b> Počet listů: <b>1:100</b>	Název přílohy: <b>PŮDORYS 205 ČÁST 6</b> Změna: - Číslo příl: <b>8</b>	