


← PŘELOUČ

KOLÍN →

Chránička v km 322,600

2x trubka PE Ø 110mm, celkem 22m

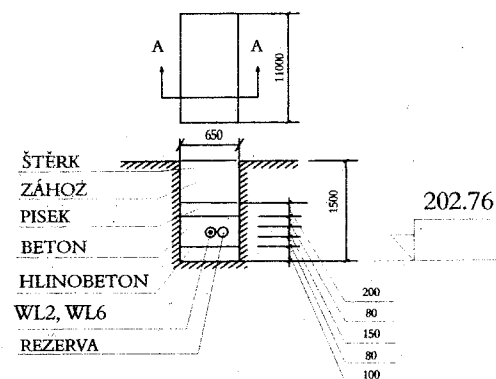

Venkovní vedení VČE

zast. Lhota po Přelouči

35/80 210m

WL2

SO 60-06-04

SO 80-15-03

SO 60-19-06

SO 60-06-04

Stávající nap. kabel nn, osvětlení

Stávající kabel nn, vn, vvn - VČE

WL1, WL2

WL3

WL4

WL6

35/80 210m

WL1

~~KSI~~

~~RO+RE~~

LEGENDA




- Osvětlovací sklápěcí stožár ,
5,5m/1xThorn Pilote T1 - 100W

RO
RE


- Nový rozváděč osvětlení s měřením v pilíři

KS1

- Nová pojstková skříň, včetně pilíř
- SS133/PKS8 + PP1/PP
- pojistková patrona PN00 do 63A

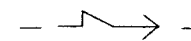

- Nové kabelové vedení nn

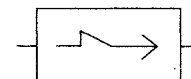

- Nové kabelové vedení uložené v hranice

ZMĚNA: 11-03-03

B - Záboří n.L. (včetně) - Přelouč
Datum: 09/2000



Olšanská 1a
130 80 Praha 3
Česká republika
tel.: 02/24 22 71 68
fax: 02/24 23 03 16
faxmodem: 02/670 943 64
E-mail : praha@sudop.cz

OBJEDNATEL	ČD s.o., DDC o.z., Stavební správa Praha, Italská 45, Praha 2		
STŘEDISKO	210 ELEKTRICKÉ TRAKCE A ELEKTROENERGETIKY	VEDOUcí STŘEDISKA ING. KULÍK	GENERÁLNÍ ŘEDITEL ING. JOSEF FIDLER
ODPOVĚDNÝ PROJEKTANT STAVBY ING. KAREL HAAS	ODPOVĚDNÝ PROJ. OBJ., PS ING. PINTO LUIS	NAVRHL, VYPRACOVAL ING. PINTO LUIS	KONTROLOVAL JINDŘICH MAŠÍN
REG. PARDUBICKÝ	OKÚ PŘELOUČ	MÚ PARDUBICE	ÚČEL PROJEKT
ČD DDC, Modernizace trati Kolín - Přelouč SO 60-06-04 Zastávka Lhota pod Přeloučí, úprava osvětlení			DATUM 05 / 2000
			MĚŘÍTKO 1 : 1000
			FORMÁTY 3X A4
SITUACE			ČÁST E.6 PŘÍL. 3