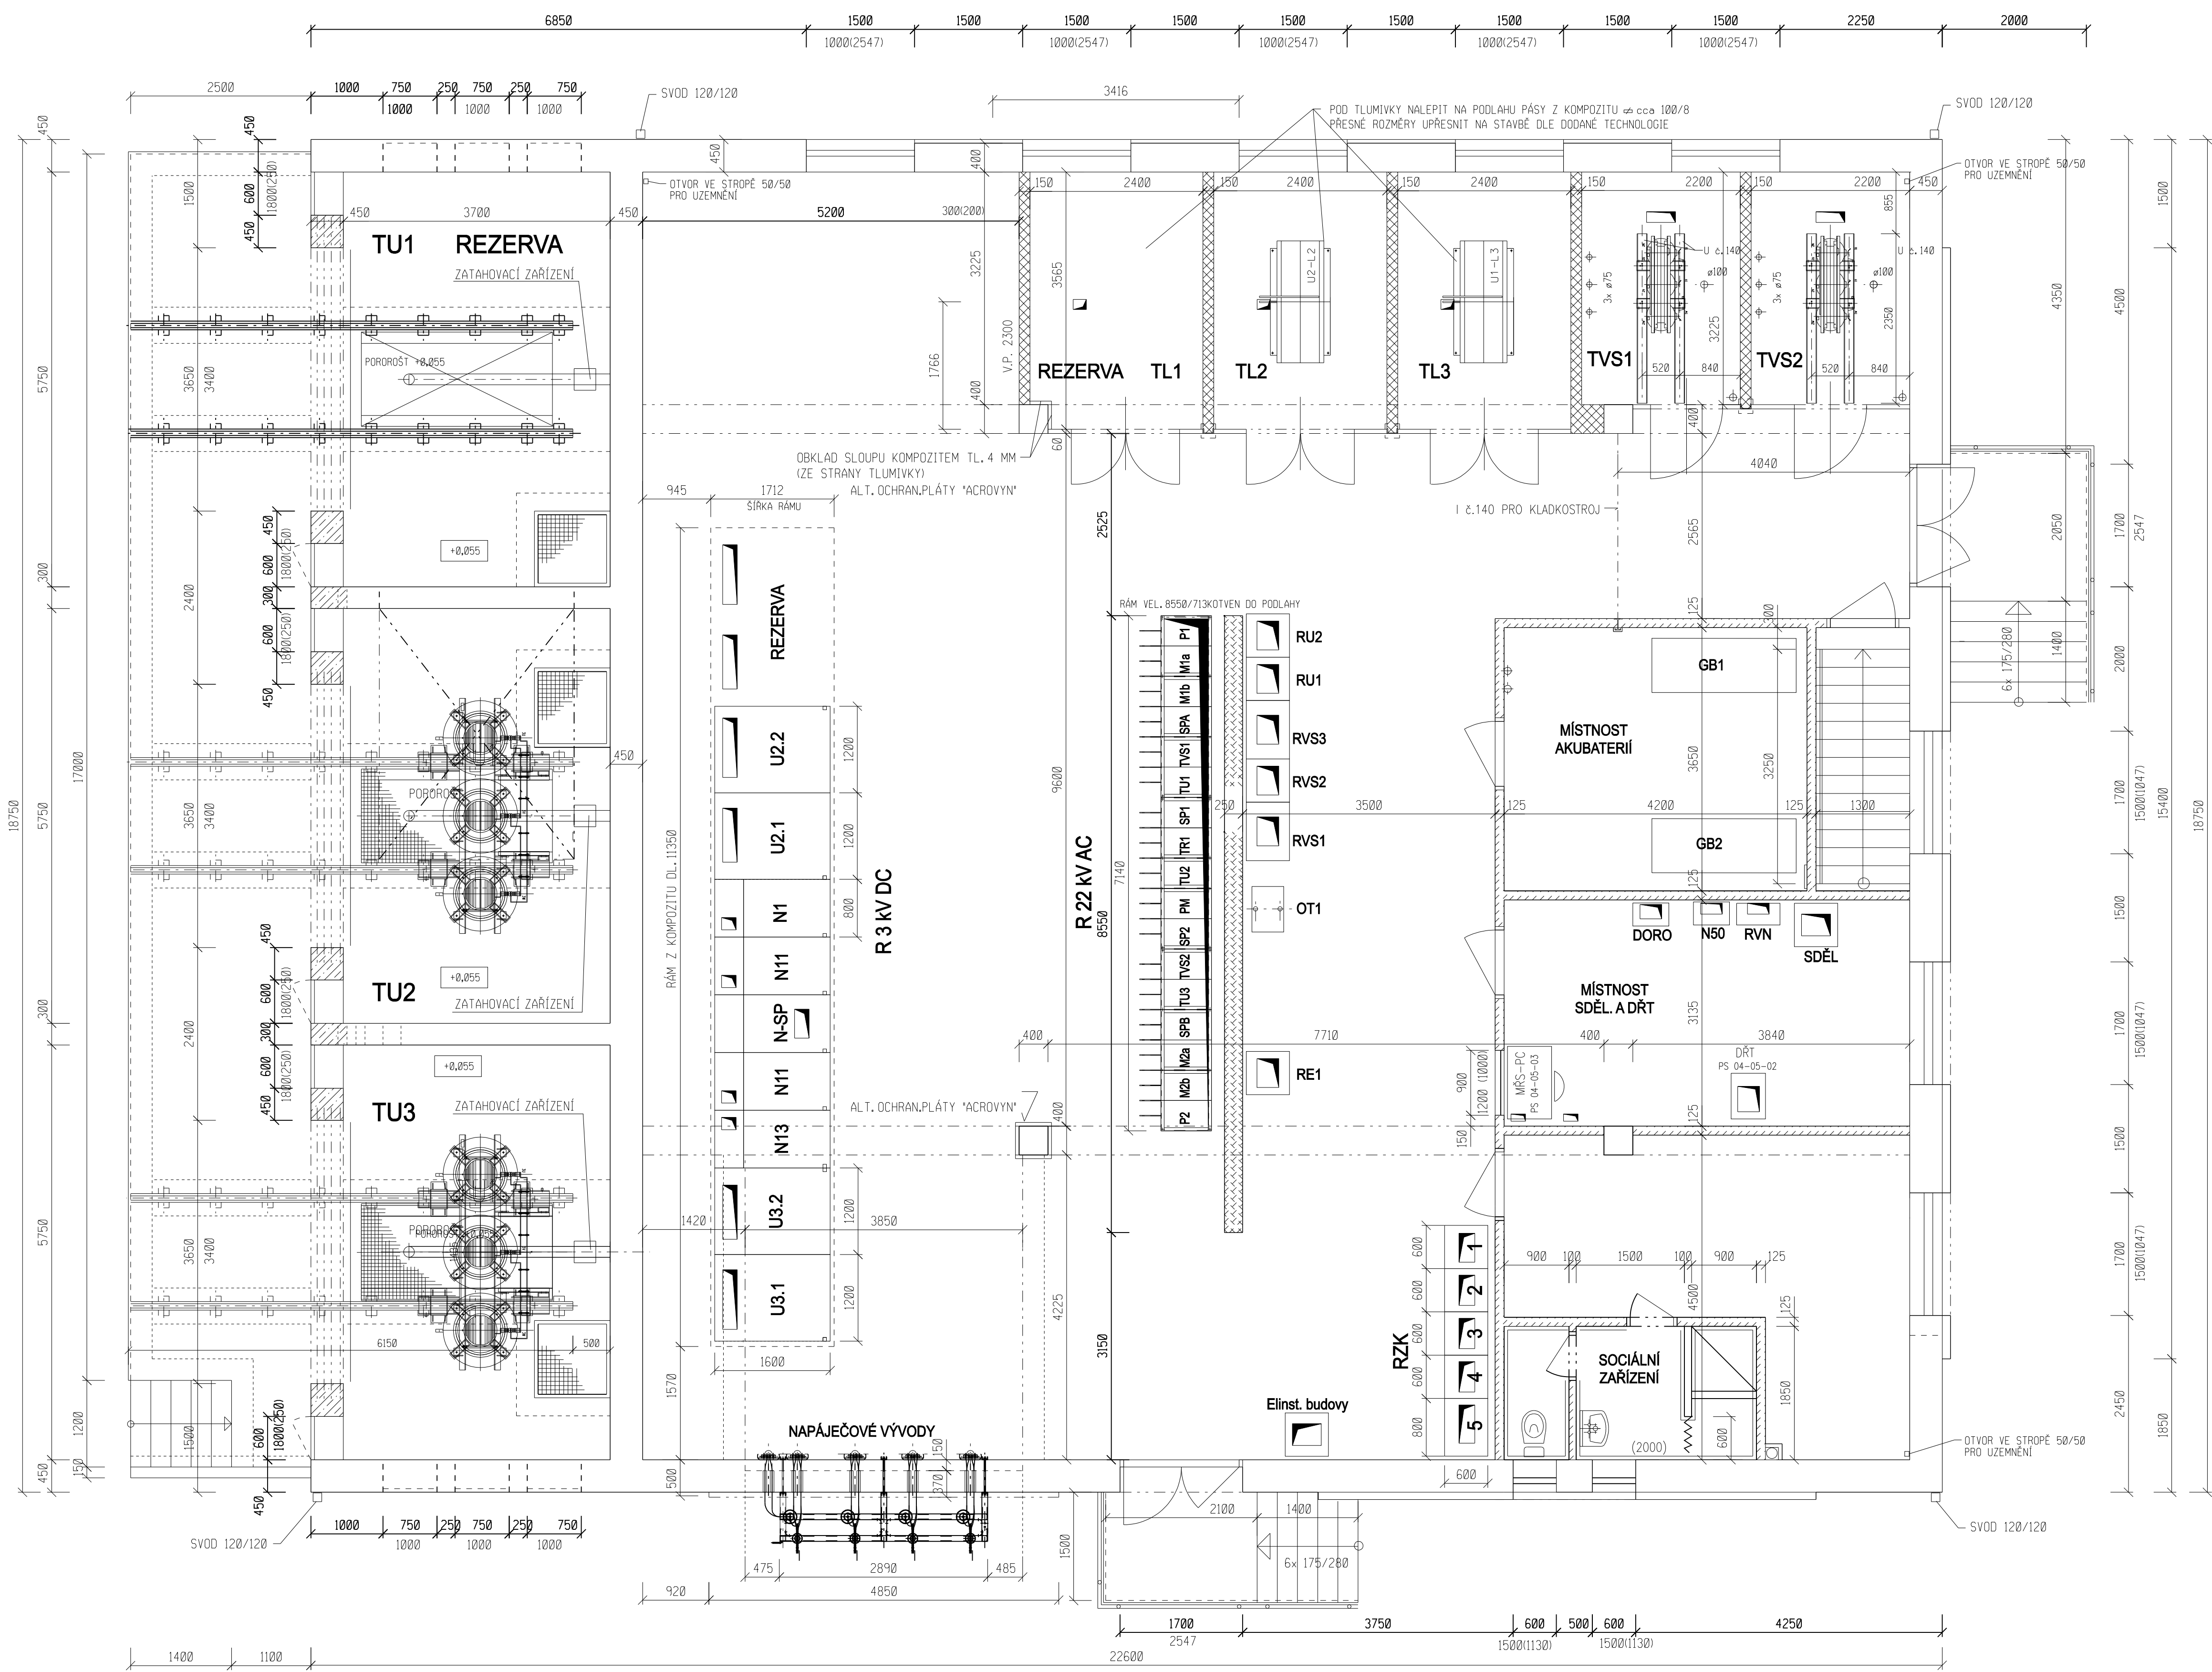


PŮDORYS 1. NP


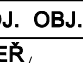
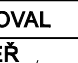



ŠUMPERK

KOUTY NAD DESNOU

KOLEJE

DOKUMENTACE SKUTEČNÉHO PROVEDENÍ

Č.změny		Text změny - odůvodnění		Datum		Podpis	
<div><div></div><div><div>SUDOP</div><div>PRAHA a.s.</div></div></div>							
<div><div><div>Olšanská 1a</div><div>130 80 Praha 3</div><div>Česká republika</div><div>tel.: 224 22 71 68</div><div>fax: 224 23 03 16</div><div>faxmodem: 2870 943 64</div><div>E-mail: praha@sudop.cz</div></div></div>							
OBJEDNATEL		Správa železniční dopravní cesty, s.o. a České dráhy a.s. v zastoupení: SŽDC s.o., Stavení správa Olomouc, Nerudova 1, 772 58 Olomouc					
STŘEDISKO		208 ELEKTROTECHNIKY, TRAKCE, SDĚLOVACÍ A ZABEZPEČOVACÍ TECHNIKY		VEDOUcí STŘEDISKA ING. MARTIN RAIBR		GENERÁLNÍ ŘEDITEL ING. JOSEF FIDLER	
ODPOVĚDNÝ PROJEKTANT STAVBY/ODPOVĚDNÝ PROJ. OBJ., PS		ING. PETR VEČER		ING. PETR VEČER		KONTROLOVAL ING. KAREL KREMELÁČEK	
ING. MONIKA CHRENKOVÁ MCO a.s.							
KRAJ		OLOMOUCKÝ		MÚ/OÚ/POVĚŘENÁ OBEČ		ŠUMPERK	
Elektrizace trati Zábřeh - Šumperk PS 09-09-02 Žst. Šumperk, TM Šumperk, technologie - usměrňovačové soustrojí				ÚČEL		DSP	
				DATUM		04/2010	
				MĚŘÍTKO		1 : 50	
				FORMÁT		8 x A4	
Dispozice technologie TM				ČÁST		PRÍL.	
				D.3.3		12	