


KATASTRÁLNÍ ÚZEMÍ  
PARCELNÍ ČÍSLO  
/zdálenosti lom. bodů [m]



Označení lom. bodů  
Směrové poměry

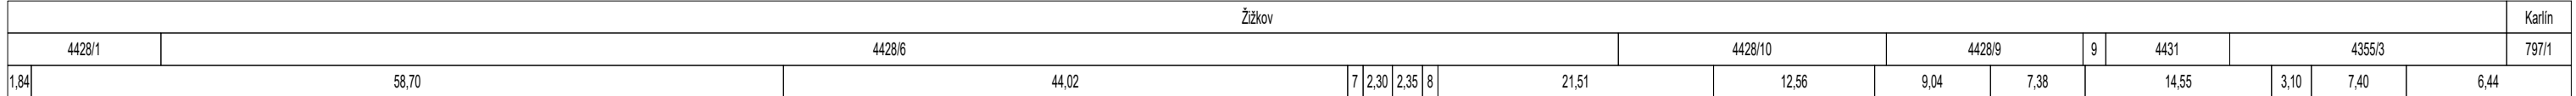

### Poznámka

LEGENDA:

1:	-5,4 - 1,84
2:	-16,7 - 1,2
3:	-17,4 - 2,3
4:	-17,0 - 2,3
5:	-16,7 - 1,2
6:	-16,1 - 3,1
7:	1,20
8:	1,20
9:	4428/17


*Dokumentace skutečného provedení stavby byla zpracována  
dle geodetického zaměření z 11/2025.*

 Spolufinancováno  
Evropskou unií


Za tuto publikaci odpovídá pouze její autor. Evropská unie nenesе odpovědnost za jakékoli využití informací v ní obsažených

Paré:

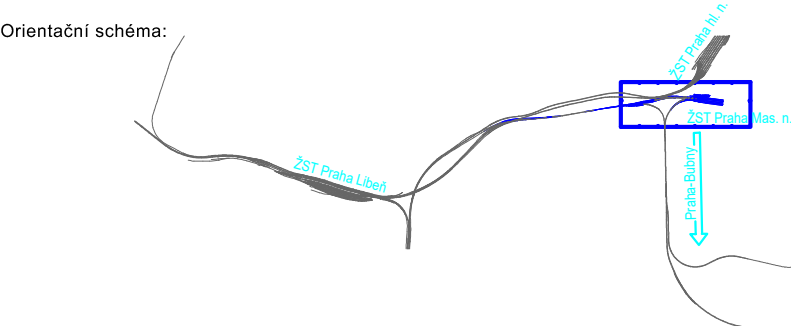

Razítko oprávněné osoby:

Podp

Datum:

Revize:	Datum:	Popis:	Kontroloval:
P01	02/2026	Čistopis	Ing. Kubová, Ph.D.

Stavebník / investor:	Správa železnic, státní organizace	 <b>SPRÁVA ŽELEZNIC</b>
Adresa:	Dlážděná 1003/7, 110 00 Praha 1	
Zástupce investora:	Stavební správa západ	
Adresa:	Ke Štvanici 656/3, 186 00 Praha 8-Karlín	

<b>Zhotovitel díla:</b> <b>Adresa:</b> <b>Kontakt:</b>		<b>SUDOP PRAHA a.s.</b> Olšanská 2643/1a, 130 80 Praha 3 - Žižkov T: +420 267 094 111 E: praha@sudop.cz			
<b>Zhotovitel části / objektu:</b> <b>Adresa:</b> <b>Kontakt:</b>		<b>Sterplan a.s.</b> Pod Dráhou 4, 170 00 Prague 7, Czech Republic E: www.sterplan.cz			
<b>Hlavní projektant (HIP):</b>		Ing. arch. David Šabata		<b>Specialista:</b>	
				Ing. Kubová, Ph.D.	

Název stavby / akce:	Modernizace a dostavba ŽST Praha Masarykovo nádraží										Označení (S-kód):		S631500649		
											Zakázka:		24-105.230		
Název části:	Dokumentace objektů										Označení části:		D.2.1.6		
Název objektu/díleč části:	ŽST Praha Masarykovo nádraží, spřašková tlaková přípojka										Číslo objektu / komplexu:		SO 11-31-06		
Název přílohy:	Podélné profily										Číslo přílohy:		2 . 002		
Název díleč části přílohy:	Podélný profil tlakové spřaškové přípojky														
Odpovědný projektant:	Zpracovatel přílohy:				Měřtko: 1:500/100				Stupeň dokumentace:						
Ing. Kubová, Ph.D.	Pešiková				Formáty: 4xA4										
Kraj:	Katastrální území:				TUDU:				Smluvní datum zpracování:						
Praha	viz textová část				1501										
												30.11.2027			
S-kód:		Stupeň dokumentace:				Část		Objekt		Podobojekt		Příloha		Revize:	
S 6 3 1 5 0 0 6 4 9		D S P S				D 2 1 0 6		S 0 1 1 3 1 0 6		X X		2 0 0 2		P 0 1	

### Podélný profil tlak. splaškové přípojky

M 1:500 / 1:100

