

KATASTRALNÍ ÚZEMÍ
PARCELNÍ ČÍSLO
VZDÁLENOST ŠACHET

Žižkov
4428/1
43,66

OZNAČENÍ ŠACHET
SMĚROVÉ POMĚRY




POZNÁMKA

LEGENDA:
1: 0,0 - 0,71
2: 10,9 - 3,66
3: D160 - PPE - 4,37
4: 0,71

Dokumentace skutečného provedení stavby byla zpracovaná
dle geodetického zaměření z 11/2025.

Podélný profil - nátok do Š1

M 1:500 / 1:100

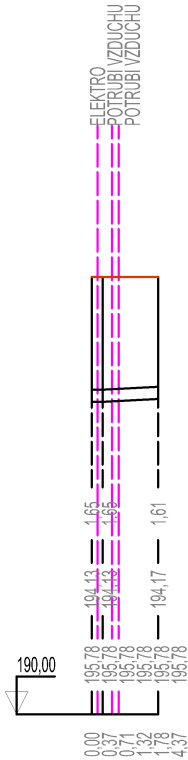

HLOUBKA DNA [m]

KÓTA DNA POTRUBÍ [m n.m.]

KÓTA TERÉNU [m n.m.]

STANIČENÍ [m]

SKLON [‰] - DÉLKA [m]
PROFIL - MATERIÁL - DÉLKA [m]

1	2
3	




Spolufinancováno
Evropskou unií

Projekt „Studie pro vybrané úseky železniční trati Praha - letiště Václava Havla“
je spolufinancovaný EU z programu Nástroj pro propojení Evropy (CEF)

Za tuto publikaci odpovídá pouze její autor. Evropská unie nenese odpovědnost za jakékoli využití informací v ní obsažených.

Paré:

Orientační schéma:

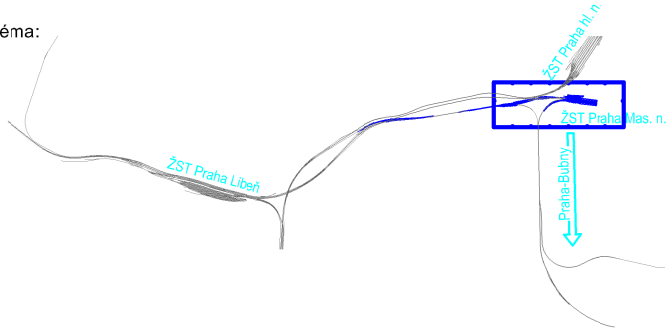

Razítko oprávněné osoby:

Podp s:

Datum:

Revize:	Datum:	Popis:	Kontroloval:
P01	02/2026	Čistopis	Ing. Kubová, Ph.D.

Stavebník / investor:	Správa železnic, státní organizace	
Adresa:	Dlážděná 1003/7, 110 00 Praha 1	
Zástupce investora:	Stavební správa západ	
Adresa:	Ke Štvanici 656/3, 186 00 Praha 8-Karlín	

Zhotovitel díla:	SUDOP PRAHA a.s.	
Adresa:	Olšanská 2643/1a, 130 80 Praha 3 - Žižkov	
Kontakt:	T: +420 267 094 111 E: praha@sudop.cz	
Zhotovitel části / objektu:	Sterplan a.s.	
Adresa:	Pod Dráhou 4, 170 00 Prague 7, Czech Republic	
Kontakt:	E: www.sterplan.cz	
Hlavní projektart (HIP):	Ing. arch. David Šabata	Specialista: Ing. Kubová, Ph.D.

Název stavby / akce:	Modernizace a dostavba ŽST Praha Masarykovo nádraží	Označení (S-kód): S631500649
		Zakázka: 24-105.230
Název části:	Dokumentace objektů	Označení části: D.2.1.6
Název objektu/díle části:	ŽST Praha Masarykovo nádraží, splašková tlaková přípojka	Číslo objektu / komplexu: SO 11-31-06
Název přílohy:	Podélné profily	Číslo přílohy: 2 . 001
Název díle části přílohy:	Podélný profil nátok do Š1	
Odpovědný projektant:	Zpracovatel přílohy: Pešíková	Měřítko: 1:500/100
Ing. Kubová, Ph.D.		Formáty: 2xA4
Kraj:	Katastrální území: viz textová část	TUDU: 1501
Praha		
S-kód:	Stupeň dokumentace:	Část:
S 6 3 1 5 0 0 6 4 9	_ D S P S	_ D 2 1 0 6
	Objekt:	Podobjekt:
	S O 1 1 3 1 0 6	_ X X
	Příloha:	Revize:
	_ 2 _ 0 0 1	_ P 0 1