

KATASTRÁLNÍ ÚZEMÍ  
PARCELNÍ ČÍSLO  
VZDÁLENOST LOM. BODŮ

Žižkov			
4428/1			
4	5	5,62	3,65

LEGENDA:  
1: -37,2 - 0,54  
2: -87,1 - 1,03  
3: -16,4 - 3,65  
4: 0,54  
5: 1,03


Dokumentace skutečného provedení stavby byla zpracovaná  
dle geodetického zaměření z 11/2025.

ČÍSLO LOM. BODŮ

1 2 3 4 5

## Podélný profil V1 - vodovodní přípojky

M 1:500 / 1:100

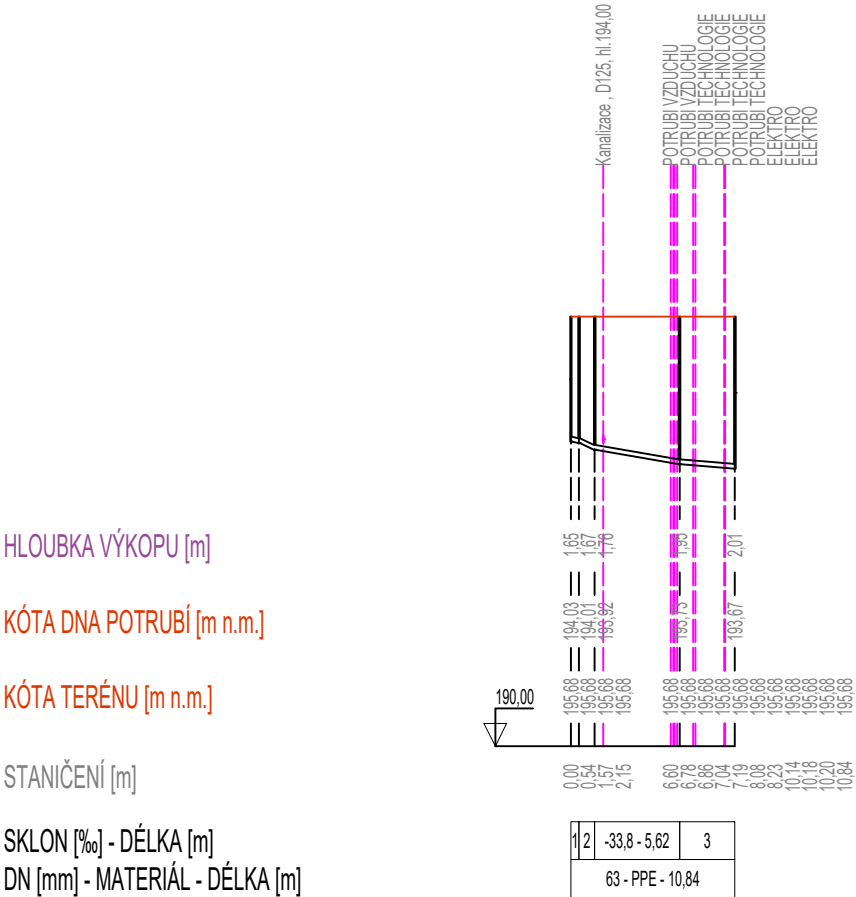



Spolufinancováno  
Evropskou unií

Projekt „Studie pro vybrané úseky železniční trati Praha - letiště Václava Havla“  
je spolufinancovaný EU z programu Nástroj pro propojení Evropy (CEF)

Za tuto publikaci odpovídá pouze její autor. Evropská unie nenese odpovědnost za jakékoli využití informací v ní obsažených.


Paré:

Razítko oprávněné osoby:

Podpis:

Datum:

Orientační schéma:

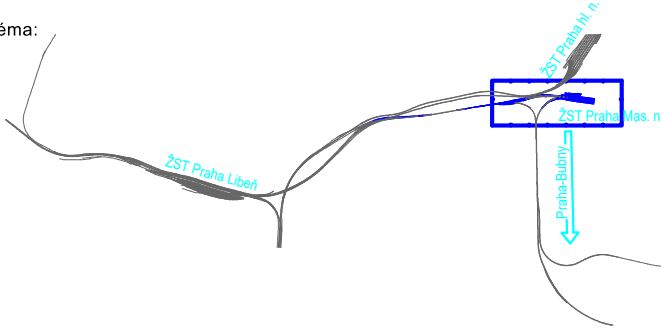

Revize:	Datum:	Popis:	Kontroloval:
P01	02/2026	Čistopis	Ing. Kubová, Ph.D.

Stavebník / investor:

Adresa:

Zástupce investora:

Adresa:

Správa železnic, státní organizace

Dlážděná 1003/7, 110 00 Praha 1

Stavební správa západ

Ke Štvanici 656/3, 186 00 Praha 8-Karlín



Zhotovitel díla:

Adresa:

Kontakt:

SUDOP PRAHA a.s.

Olšanská 2643/1a, 130 80 Praha 3 - Žižkov

T: +420 267 094 111

E: praha@sudop.cz



Zhotovitel části / objektu:

Adresa:

Kontakt:

Sterplan a.s.

Pod Dráhou 4, 170 00 Prague 7, Czech Republic

E: www.sterplan.cz



Hlavní projektant (HIP):

Ing. arch. David Šabata

Specialista:

Ing. Kubová, Ph.D.

Název stavby / akce:	Modernizace a dostavba ŽST Praha Masarykovo nádraží	Označení (S-kód):	S631500649
		Zakázka:	24-105.230
Název části:	Dokumentace objektů	Označení části:	D.2.1.6
Název objektu/díleč části:	ŽST Praha Masarykovo nádraží, splašková tlaková přípojka	Číslo objektu / komplexu:	SO 11-31-06
Název přílohy:	Podélné profily	Číslo přílohy:	2 . 003
Název díleč části přílohy:	Podélný profil V1 vodovodní přípojky		
Odpovědný projektant:	Zpracovatel přílohy:	Měřítko:	1:500/100
Ing. Kubová, Ph.D.	Pešíková	Formáty:	2xA4
Kraj:	Katastrální území:	TUDU:	1501
Praha	viz textová část		
S-kód:	Stupeň dokumentace:	Část:	Objekt:
S 6 3 1 5 0 0 6 4 9	D S P S	D 2 1 0 6	S O 1 1 3 1 0 6
			X X
			2 0 0 1
			P 0 1

DOKUMENT LZE UŽÍVAT POUZE VE SMYSLU PŘÍSLUŠNÉ SMLOUVY O DÍLO. ŽÁDNÁ JEHO ČÁST NEMŮŽE BÝT DLE ZÁKONA č.121/2000 Sb. KOPÍROVÁNA NEBO JINÝM ZPŮSOBEM ROZŠÍŘOVÁNA BEZ SOUHLASU SUDOP PRAHA a.s.