




EVROPSKÁ UNIE
Evropské strukturální a investiční fondy
Operační program Doprava

Ministerstvo dopravy
Státní fond dopravní
infrastruktury



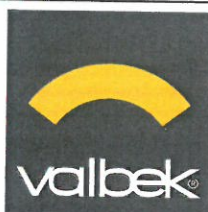

Sdružení
PRODEX-VALBEK



PRODEX[®]
PROJEKTOVÁNÍ STAVEB
Perucká 2481/5, 120 00 Praha 2
ORGANIZAČNÍ SLOŽKA
ČLEN SKUPINY VALBEK-EU

1	Dokumentace po zpracování připomínek			Číslo soupravy
2	Úprava projektu z důvodu změny časového plánu realizace	11/2016	Bou	
Č. změny	Zdůvodnění změny	Datum	Podpis	

Investor	 Správa železniční dopravní cesty, státní organizace	 PROJEKTOVÁNÍ STAVEB Perucká 2481/5, 120 00 Praha 2 ORGANIZAČNÍ SLOŽKA ČLEN SKUPINY VALBEK-EU
Odpov. projektant stavby	Ing. Pavol Bartoš	
Odpov. projektant PS, SO, části	Ing. Jana Borončová	
Vypracoval	Ing. Jana Borončová	
Technická kontrola		
ZVÝŠENÍ TRAŤOVÉ RYCHLOSTI V ÚSEKU HAVLÍČKŮV BROD - OKROUHLICE H. DOKLADY		Název externí firmy, právní forma Ulice+čp, PSČ Město tel.: +420 123 456 789 e-mail: abc@xyz.cz
VYJÁDŘENÍ VLASTNÍKŮ A SPRÁVCŮ INŽ. SÍTÍ		
		Zak. číslo zhotov. 16XP24004
		Datum 05/2016
		Stupeň PROJEKT (DSP)
		Měřítko -
		Část H
		Příloha 5.1

Zvýšení traťové rychlosti v úseku Havlíčkův Brod - Okrouhlice

poř. č.	Správci inženýrských sítí	číslo jednací	kdy došlo
1	Air Telecom a.s., zast. UNI Promotion s.r.o.	111410243	14.10.2016
2	COMA s.r.o.	VO/2016/249	12.9.2016
3	COPROSYS a.s.	-	13.9.2016
4	ČEPS, a.s.	1102/16/KOC/Ro/1	15.9.2016
5	Česká telekomunikační infrastruktura a.s. (CETIN) - dříve síť O2 Czech Republic a.s.	0116699807	8.9.2016
6	České Radiokomunikace a.s.	UPTS/OS/155348/2016	3.10.2016
7	ČEZ Energo, s.r.o.	0000186101	8.9.2016
8	Nej.cz s.r.o.	-	8.9.2016
9	RWE GasNet, s.r.o.	-	20.9.2016
10	Teplo HB s.r.o.	0000186101	6.10.2016
11	T-Mobile Czech Republic a.s.	E25110/16	4.10.2016
12	TwigoNet Europe, SE	1273/2016KM	3.10.2016
13	UPC Česká republika, s.r.o.	E017242/16	12.9.2016
14	Vodafone Czech Republic a.s.	MW000004913716006	22.9.2016
15	ČD - Telematika a.s.	1201612120	12.10.2016
16	ČEZ Distribuce, a. s.	0100641613	10.10.2016
17	ČEZ ICT Services, a. s.	0200509305	10.10.2016
18	itself s. r.o	13/002404-A	11.10.2016
19	Metropolitní s. r.o	-	10.10.2016
20	MO - Sekce ekonomická a majetková - Oddělení ochrany územních zájmů	57025/2016-8201-OÚZ-PCE	18.10.2016
21	NET4GAS, s. r.o	-	10.10.2016
22	PRVNÍ TELEFONNÍ,a.s.	PTHB031	10.10.2016
23	Technické služby Havlíčkův Brod	-	10.10.2016
24	Lesy ČR s.p. Lesní správa	LCR155/001645/2016	19.9.2016
25	ČD a.s. ROJ	-	16.9.2016
26	SŽDC s.o. Správa železniční energetiky - HK	9130/2016-SŽDC-SŽE-PCE	19.9.2016
27	SŽDC s.o. Technická ústředna dopr.cesty	7288/2016-SŽDC-TÚDC-ÚATT	15.9.2016
28	SŽDC s.o. Oblastní ředitelství Brno	17667/2016-SŽDC-OR BNO-OPS	12.10.2016

UNI Promotion s.r.o.
Šlikova 294/31, 169 00 Praha 6
IČ: 29136032, DIČ: CZ29136032
OR MS v Praze, oddíl C, vložka 203057

ŽADATEL:

PRODEX spol. s r.o., organizační složka
Perucká 5/2481, 120 00 Praha 2
IČ: 01761200, DIČ: CZ01761200

KORESPONDENČNÍ ADRESA:

PRODEX spol. s r.o., organizační složka
Perucká 5/2481
120 00 Praha 2

NAŠE ZNAČKA:
111410243

VAŠE ZNAČKA:

VYSTAVIL:
Markéta Hausmanová

TELEFON:
725 293 593

Věc: Vyjádření k existenci sítí společnosti Air Telecom, a.s.

Název akce: Zvýšení traťové rychlosti v úseku Havlíčkův Brod - Okrouhlice

V zastoupení společnosti Air Telecom, a.s. vydáváme následující stanovisko:

K Vaší žádosti po prošetření aktuálního stavu sítí sdělujeme, že v uvedené lokalitě nedojde ke styku s žádným zařízením vedeným ve správě společnosti Air Telecom, a.s.. Z hlediska zájmu společnosti Air Telecom, a.s. nemáme tedy ke shora uvedené akci námítky.

**UNI Promotion s.r.o. IČ 29136032
Šlikova 294/31, 16900 Praha 6**

V uvedeném prostoru stavby ani v jejím
nejbližším okolí se nenachází žádná
zařízení v našem majetku nebo ve správě.
Toto vyjádření platí jeden rok.

Dne 14. 10. 2016 Podpis.....

UNI Promotion s.r.o.
DIČ: CZ29136032
Šlikova 294/31, 16900 Praha 6

V Praze dne 14.10.2016

Platnost tohoto vyjádření je jeden rok od data vystavení.

Adresát
PRODEX spol. s r.o.
Perucká 2481/5
Praha 2
120 00

č.j. VO/2016/ 249

VAŠE ZNAČKA
186101/444

VÁŠ DOPIS ZE DNE
7. 9. 2016

VYŘIZUJE
Ohlídál Václav

POLIČKA DNE
12. 9. 2016

Věc: Vyjádření o existenci podzemního kabelového rozvodu v majetku společnosti COMA s.r.o., název akce: „Zvýšení traťové rychlosti v úseku Havlíčkův Brod - Okrouhlice“

Obdržená dokumentace k vyjádření:

- Žádost o vyjádření
- Mapa KN se zákresem zájmového území

V zájmovém území se **nenachází soustava podzemního kabelového rozvodu** v majetku naší společnosti.

K akci nemáme připomínky.

Toto vyjádření je platné od data vystavení 365 kalendářních dní, pokud obsahuje razítko a podpis oprávněného pracovníka. Po překročení této lhůty pozbývá vyjádření platnosti.

Vyřizuje:

Ohlídál Václav, tel.724 712 003, e-mail: vaclav.ohlidal@unet.cz



COMA s. r. o.
Masarykova 8, Polička 572 01
tel.: +420 724 712 003 fax: 461 725 903
IČO: 47471557 DIČ: CZ47471557

Borončová Jana

Od: Iveta Pulpánová, Coprosys <ipulpanova@coprosys.cz>
Odesláno: 13. září 2016 10:57
Komu: Borončová Jana
Předmět: vyjádření k existenci sítí

Akce: Zvýšení traťové rychlosti v úseku Havlíčkův Brod - Okrouhlice

Dobrý den,

v návaznosti na Váš požadavek Vám sděluji, že:

Vzhledem k charakteru telekomunikačních sítí řešených mikrovlnnými (rádiovými) nadzemními pojítky se naše žádost ohledně vyjádření k existenci sítí vztahuje na stavby nových objektů (staveb) s výškou 12 m

a vyšší a zařízení staveniště s výškou 12 m a vyšší (stavební výškové jeřáby,... atd.). Pokud jde o úpravy stávajících staveb (beze změny výšky), popř. nová stavba je do 12 m , tak vyjádření nepožadujeme.

Upřesňujeme, že v uvedené lokalitě se nenacházejí naše sítě el. komunikací.

S pozdravem

Iveta Pulpánová

Coprosys a.s.
Na Kopci 239, 537 01 Chrudim

tel. 469 775 772, 469 775 775
mail: <mailto:ipulpanova@coprosys>.

Prodex spol. s.r.o.

Ing. Jana Borončová

Perucká 2481/5,
120 00 Praha 2

Váš dopis značka / ze dne

7.9.2016

Naše značka

1102/16/KOC/Ro/1

Vyřizuje / linka / e-mail

Ing. Michal Rotbauer/
381 107 239/
rotbauer@ceps.cz

Místo odeslání / dne

Kočin / 13. 9. 2016

Vyjádření k existenci sítí

Název záměru – *Zvýšení traťové rychlosti v úseku Havlíčkův Brod – Okrouhlice*

- Zájmové území: *k.ú. Havlíčkův Brod, k.ú. Okrouhlice*

Vážená paní,

na základě Vaší žádosti Vám sdělujeme, že v místě uvažované akce / stavby se nenachází žádné vedení ani zařízení přenosové soustavy, ani jejich ochranné pásmo.

Z hlediska rozvojových zájmů naší společnosti bez připomínek.

S pozdravem

čeps, a.s. Elektrárenská 774/2
101 52 Praha 10
DIČ: CZ25702556
(13)

Ing. Karel Čížek

vedoucí odboru

Správy energetického majetku a dokumentace – oblast Střed

„Žádejte o vyjádření k existenci sítí elektronicky“

Vážená paní/ Vážený pane,

společnost ČEPS, a. s. je jediným provozovatelem a správcem přenosové soustavy v České republice. Jejím posláním je zajistit spolehlivé provozování a rozvoj přenosové soustavy. Jako správce technické infrastruktury má také povinnost podávat o svém zařízení potřebné informace.

Již od roku 2011 společnost ČEPS přijímá žádosti o vyjádření k existenci inženýrských sítí elektronicky, službou „e-UtilityReport“, prostřednictvím webového formuláře. V roce 2012 došlo k zásadním změnám, které vedly k významnému zjednodušení a urychlení této služby. Podání žádosti se tak stalo uživatelsky příjemnější.

Pro podání žádosti naší společnosti využijte přístup z našeho webu www.ceps.cz a příslušného odkazu v sekci Činnosti → Technická infrastruktura → Žádost – existence sítí <http://cz.mawis.eu/ceps/>

Pro hromadné podání žádosti více subjektům technické infrastruktury (včetně ČEPS a.s.) můžete využít přístup přes web provozovatele služby elektronického podání žádosti. <http://zadost.mawis.eu/>

Dovolujeme si Vám oznámit skutečnost, že vyjádření vydaná na základě preferované elektronické žádosti podané službou „e-UtilityReport“ budou zpracována přednostně a zdarma.

U žádostí zaslaných v klasické písemné podobě je naopak nutné počítat s významně delšími termíny na vyřízení.

Dále Vás chceme upozornit, že v oblastech mimo naši územní působnost můžete získat vyjádření typu „nedojde ke střetu“ obratem (do 30 minut), a to na základě elektronicky podané žádosti přes aplikaci „e-UtilityReport“. Jedná se o automaticky zpracované oficiální „Vyjádření k existenci sítí“, které je uznáváno stavebními úřady. Stanovisko je vystaveno jako elektronický dokument ve formátu PDF opatřený elektronickou značkou ve smyslu zákonů č. 227/2000 Sb. a 440/2004 Sb. o elektronickém podpisu.

V rámci zlepšování služby bychom Vás chtěli požádat o sdělení případných negativních zkušeností nebo návrhů na úpravy aplikace na e-mailovou adresu sykorovsky@ceps.cz. Děkujeme za Váš čas, který jste tomuto oznámení věnovali a budeme se těšit na další spolupráci.

2 z 2

Žádost o vyjádření k existenci sítí ČEPS, a. s., je možné podat elektronicky prostřednictvím služby e-UtilityReport ze stránek www.ceps.cz (Pro partnery > Žádost o vyjádření k existenci sítí).

ČEPS, a. s., Elektrárnská 774/2, 101 52 Praha 10, tel.: +420 211 044 111, fax.: +420 211 044 568, IČ: 257 02 556, DIČ: CZ25702556
bankovní spojení: Komerční banka, Praha 1, č. ú. 19-3312670277/0100, www.ceps.cz
společnost je zapsána v obchodním rejstříku vedeném u Městského soudu v Praze, oddíl B, vložka 559

VYJÁDŘENÍ O EXISTENCI SÍTĚ ELEKTRONICKÝCH KOMUNIKACÍ A VŠEOBECNÉ PODMÍNKY OCHRANY SÍTĚ ELEKTRONICKÝCH KOMUNIKACÍ SPOLEČNOSTI Česká telekomunikační infrastruktura a.s.

vydané podle § 101 zákona č. 127/2005 Sb., o elektronických komunikacích a o změně některých souvisejících zákonů (zákon o elektronických komunikacích), ve znění pozdějších předpisů a § 161 zákona č. 183/2006 Sb., o územním plánování a stavebním řádu (stavební zákon) či dle dalších příslušných právních předpisů

Číslo jednací: 702702/16

Číslo žádosti: 0116 699 807

Důvod vydání Vyjádření: Předprojektová příprava, prodej-koupě nemovitosti

Platnost tohoto Vyjádření končí dne: 8. 9. 2018.

Žadatel	PRODEX spol. s r.o., organizační složka, kontaktní osoba: PRODEX spol. s r.o., organizační složka, Perucká 2481/5, Praha 2, 12000	
Stavebník		
Název akce	-- neuvedeno -- , -- neuvedeno -- , 0 Zvýšení traťové rychlosti v úseku Havlíčkův Brod - Okrouhlice	
Zájmové území	Okres	Havlíčkův Brod
	Obec	Havlíčkův Brod, Okrouhlice, Veselý Žďár
	Kat. území / č. parcely	Veselý Žďár; Vadín; Okrouhlice; Chlístov u Okrouhlice; Veselice u Havlíčkova Brodu; Poděbaby; Perknov; Klanečná; Havlíčkův Brod

Žadatel shora označenou žádostí určil a vyznačil zájmové území, jakož i stanovil důvod pro vydání Vyjádření o existenci sítě elektronických komunikací a Všeobecných podmínek ochrany sítě elektronických komunikací společnosti Česká telekomunikační infrastruktura a.s. (dále jen *Vyjádření*).

Na základě určení a vyznačení zájmového území žadatelem a na základě stanovení důvodu pro vydání *Vyjádření* vydává společnost Česká telekomunikační infrastruktura a.s. následující *Vyjádření*:

Ve vyznačeném zájmovém území se nachází síť elektronických komunikací
společnosti Česká telekomunikační infrastruktura a.s. (dále jen *SEK*)
nebo její ochranné pásmo.

Existence a poloha *SEK* je zakreslena v příloženém výřezu/výřezích z účelové mapy *SEK* společnosti Česká telekomunikační infrastruktura a.s. Ochranné pásmo *SEK* je v souladu s ustanovením § 102 zákona č. 127/2005 Sb., o elektronických komunikacích a o změně některých souvisejících zákonů stanoveno rozsahem 1,5 m po stranách krajního vedení *SEK* a není v příloženém výřezu/výřezích z účelové mapy *SEK* společnosti Česká telekomunikační infrastruktura a.s. vyznačeno (dále jen *Ochranné pásmo*).

(1) *Vyjádření* je platné pouze pro zájmové území určené a vyznačené žadatelem, jakož i pro důvod vydání *Vyjádření* stanovený žadatelem v žádosti.

Žadatel není oprávněn toto *Vyjádření*, jakož i přílohy jež jsou součástí tohoto *Vyjádření*, použít pro účely územního řízení, stavebního řízení, či pro jakékoliv jiné řízení před správním orgánem, kde by mohla být stanovena povinnost žadatele předložit vyjádření vlastníka technické infrastruktury ve smyslu ustanovení § 161 zákona č. 183/2006 Sb. o územním plánování a stavebním řádu.

Číslo jednací: 702702/16

Číslo žádosti: 0116 699 807

Vyjádření pozbývá platnosti uplynutím doby platnosti v tomto *Vyjádření* uvedené, změnou rozsahu zájmového území či změnou důvodu vydání *Vyjádření* uvedeného v žádosti, nesplněním povinnosti stavebníka dle bodu (3) tohoto *Vyjádření*, a nebo pokud se žadatel či stavebník bezprostředně před zahájením realizace stavby ve vyznačeném zájmovém území prokazatelně neujistí u společnosti *Česká telekomunikační infrastruktura a.s.* o tom, zda toto *Vyjádření* v době bezprostředně předcházející zahájení realizace stavby ve vyznačeném zájmovém území stále odpovídá skutečnosti, to vše v závislosti na tom, která ze skutečností rozhodná pro pozbytí platnosti tohoto *Vyjádření* nastane nejdříve.

(2) Podmínky ochrany *SEK* jsou stanoveny v tomto *Vyjádření* a ve Všeobecných podmínkách ochrany *SEK* společnosti *Česká telekomunikační infrastruktura a.s.*, které jsou nedílnou součástí tohoto *Vyjádření*. Stavebník, nebo jím pověřená třetí osoba, je povinen řídit se těmito Všeobecnými podmínkami ochrany *SEK* společnosti *Česká telekomunikační infrastruktura a.s.*

(3) Stavebník, nebo jím pověřená třetí osoba, je povinen **pouze pro případ, že**

a) existence a poloha *SEK*, jež je zakreslena v přiloženém výřezu/výřezech z účelové mapy *SEK* společnosti *Česká telekomunikační infrastruktura a.s.* a nebo

b) toto *Vyjádření*, včetně Všeobecných podmínek ochrany *SEK*

nepředstavuje dostatečnou informaci pro záměr, pro který podal shora označenou žádost nebo pro zpracování projektové dokumentace stavby, která koliduje se *SEK*, nebo zasahuje do Ochranného pásma *SEK*, vyzvat písemně společnost *Česká telekomunikační infrastruktura a.s.* k upřesnění podmínek ochrany *SEK*, a to prostřednictvím zaměstnance společnosti *Česká telekomunikační infrastruktura a.s.* pověřeného ochranou sítě - **Roman Ďuriš, e-mail: roman.duris@cetin.cz (dále jen POS).**

(4) Přeložení *SEK* zajistí její vlastník, společnost *Česká telekomunikační infrastruktura a.s.* Stavebník, který vyvolal překládku *SEK* je dle ustanovení § 104 odst. 17 zákona č. 127/2005 Sb., o elektronických komunikacích a o změně některých souvisejících zákonů povinen uhradit společnosti *Česká telekomunikační infrastruktura a.s.* veškeré náklady na nezbytné úpravy dotčeného úseku *SEK*, a to na úrovni stávajícího technického řešení.

(5) Pro účely přeložení *SEK* dle bodu (3) tohoto *Vyjádření* je stavebník povinen uzavřít se společností *Česká telekomunikační infrastruktura a.s.* Smlouvu o realizaci překládky *SEK*.

(6) Společnost *Česká telekomunikační infrastruktura a.s.* prohlašuje, že žadateli byly pro jím určené a vyznačené zájmové území poskytnuty veškeré, ke dni podání shora označené žádosti, dostupné informace o *SEK*.

(7) Žadateli převzetím tohoto *Vyjádření* vzniká povinnost poskytnuté informace a data užít pouze k účelu, pro který mu byla tato poskytnuta. Žadatel není oprávněn poskytnuté informace a data rozmnožovat, rozšiřovat, pronajímat, půjčovat či jinak užívat bez souhlasu společnosti *Česká telekomunikační infrastruktura a.s.* V případě porušení těchto povinností vznikne žadateli odpovědnost vyplývající z platných právních předpisů, zejména předpisů práva autorského.

V případě dotazů k *Vyjádření* lze kontaktovat společnost *Česká telekomunikační infrastruktura a.s.* na asistenční lince 14 111.

Přílohami *Vyjádření* jsou:

- Všeobecné podmínky ochrany *SEK* společnosti *Česká telekomunikační infrastruktura a.s.*
- Informace k vytyčení *SEK*
- Další přílohy (specifikace, počet listů atp.)

1:2000 Výřez z digitální dokumentace *SEK* 17x A3

1:10000 Přehledka 2x A2

Číslo jednací: 702702/16

Číslo žádosti: 0116 699 807

Vyjádření vydala společnost *Česká telekomunikační infrastruktura a.s.* dne: 8. 9. 2016.


Česká telekomunikační infrastruktura a.s.
Olšanská 2681/6
130 00 Praha 3
DIČ: CZ04084063


Všeobecné podmínky ochrany SEK společnosti Česká telekomunikační infrastruktura a.s.

I. Obecná ustanovení

1. Stavebník, nebo jím pověřená třetí osoba, je povinen při provádění jakýchkoliv činností, zejména stavebních nebo jiných prací, při odstraňování havárií a projektování staveb, řídit se platnými právními předpisy, technickými a odbornými normami (včetně doporučených), správnou praxí v oboru stavebnictví a technologickými postupy a učinit veškerá opatření nezbytná k tomu, aby nedošlo k poškození nebo ohrožení sítě elektronických komunikací ve vlastnictví společnosti Česká telekomunikační infrastruktura a.s. a je výslovně srozuměn s tím, že SEK jsou součástí veřejné komunikační sítě, jsou zajišťovány ve veřejném zájmu a jsou chráněny právními předpisy.
2. Při jakékoliv činnosti v blízkosti vedení SEK je stavebník, nebo jím pověřená třetí osoba, povinen respektovat ochranné pásmo SEK tak, aby nedošlo k poškození nebo zamezení přístupu k SEK. Při křížení nebo souběhu činností se SEK je povinen řídit se platnými právními předpisy, technickými a odbornými normami (včetně doporučených), správnou praxí v oboru stavebnictví a technologickými postupy. Při jakékoliv činnosti ve vzdálenosti menší než 1,5 m od krajního vedení vyznačené trasy podzemního vedení SEK (dále jen PVSEK) nesmí používat mechanizačních prostředků a nevhodného nářadí.
3. Pro případ porušení kterékoliv z povinností stavebníka, nebo jím pověřené třetí osoby, založené Všeobecnými podmínkami ochrany SEK společnosti Česká telekomunikační infrastruktura a.s. je stavebník, nebo jím pověřená třetí osoba, odpovědný za veškeré náklady a škody, které společnosti Česká telekomunikační infrastruktura a.s. vzniknou porušením jeho povinností.
4. V případě, že budou zemní práce zahájeny po uplynutí doby platnosti tohoto *Vyjádření*, nelze toto *Vyjádření* použít jako podklad pro vytyčení a je třeba požádat o vydání nového *Vyjádření*.
5. Bude-li žadatel na společnosti Česká telekomunikační infrastruktura a.s. požadovat, aby se jako účastník správního řízení, pro jehož účely bylo toto *Vyjádření* vydáno, vzdala práva na odvolání proti rozhodnutí vydanému ve správním řízení, pro jehož účely bylo toto *Vyjádření* vydáno, je povinen kontaktovat POS.

II. Součinnost stavebníka při činnostech v blízkosti SEK

1. Započítí činnosti je stavebník, nebo jím pověřená třetí osoba, povinen oznámit POS. Oznámení bude obsahovat číslo *Vyjádření*, k němuž se vztahují tyto podmínky.
2. Před započítím zemních prací či jakékoliv jiné činnosti je stavebník, nebo jím pověřená třetí osoba, povinen zajistit vyznačení tras PVSEK na terénu dle polohopisné dokumentace. S vyznačenou trasou PVSEK prokazatelně seznámí všechny osoby, které budou a nebo by mohly činnosti provádět.
3. Stavebník, nebo jím pověřená třetí osoba, je povinen upozornit jakoukoliv třetí osobu, jež bude provádět zemní práce, aby zjistila nebo ověřila stranovou a hloubkovou polohu PVSEK příčnými sondami, a je srozuměn s tím, že možná odchylka uložení středu trasy PVSEK, stranová i hloubková, činí +/- 30 cm mezi skutečným uložením PVSEK a polohovými údaji ve výkresové dokumentaci.
4. Při provádění zemních prací v blízkosti PVSEK je stavebník, nebo jím pověřená třetí osoba, povinen postupovat tak, aby nedošlo ke změně hloubky uložení nebo prostorového uspořádání PVSEK. Odkryté PVSEK je stavebník, nebo jím pověřená třetí osoba, povinen zabezpečit proti prověšení, poškození a odcizení.
5. Při zjištění jakéhokoliv rozporu mezi údaji v projektové dokumentaci a skutečností je stavebník, nebo jím pověřená třetí osoba, povinen bez zbytečného odkladu přerušit práce a zjištění rozporu oznámit POS. V přerušovaných pracích lze pokračovat teprve poté, co od POS prokazatelně obdržel souhlas k pokračování v pracích.
6. V místech, kde PVSEK vystupuje ze země do budovy, rozváděče, na sloup apod. je stavebník, nebo jím pověřená třetí osoba, povinen vykonávat zemní práce se zvýšenou mírou opatrnosti s ohledem na ubývající krytí nad PVSEK. Výkopové práce v blízkosti sloupů nadzemního vedení SEK (dále jen NVSEK) je povinen provádět v takové vzdálenosti, aby nedošlo k narušení jejich stability, to vše za dodržení platných právních předpisů, technických a odborných norem, správné praxi v oboru stavebnictví a technologických postupů.

7. Při provádění zemních prací, u kterých nastane odkrytí *PVSEK*, stavebník, nebo jím pověřená třetí osoba před zakrytím *PVSEK* vyzve *POS* ke kontrole. Zához je stavebník oprávněn provést až poté, kdy prokazatelně obdržel souhlas *POS*.
8. Stavebník, nebo jím pověřená třetí osoba, není oprávněn manipulovat s kryty kabelových komor a vstupovat do kabelových komor bez souhlasu společnosti *Česká telekomunikační infrastruktura a.s.*
9. Stavebník, nebo jím pověřená třetí osoba, není oprávněn trasu *PVSEK* mimo vozovku přejíždět vozidly nebo stavební mechanizací, a to až do doby, než *PVSEK* řádně zabezpečí proti mechanickému poškození. Stavebník, nebo jím pověřená třetí osoba, je povinen projednat s *POS* způsob mechanické ochrany trasy *PVSEK*. Při přepravě vysokého nákladu nebo mechanizace pod trasou *NVSEK* je stavebník, nebo jím pověřená třetí osoba, povinen respektovat výšku *NVSEK* nad zemí.
10. Stavebník, nebo jím pověřená třetí osoba, není oprávněn na trase *PVSEK* (včetně ochranného pásma) jakkoliv měnit niveletu terénu, vysazovat trvalé porosty ani měnit rozsah a konstrukci zpevněných ploch (např. komunikací, parkovišť, vjezdů aj.).
11. Stavebník, nebo jím pověřená třetí osoba, je povinen manipulační a skladové plochy zřízovat v takové vzdálenosti od *NVSEK*, aby činnosti na/v manipulačních a skladových plochách nemohly být vykonávány ve vzdálenost menší než 1m od *NVSEK*.
12. Stavebník, nebo jím pověřená třetí osoba, není oprávněn užívat, přemísťovat a odstraňovat technologické, ochranné a pomocné prvky *SEK*.
13. Stavebník, nebo jím pověřená třetí osoba, není oprávněn bez předchozího projednání jakkoliv manipulovat s případně odkrytými prvky *SEK*, zejména s ochrannou skříňí optických spojek, optickými spojkami, technologickými rezervami či jakýmkoliv jiným zařízením *SEK*.
14. Stavebník, nebo jím pověřená třetí osoba, je povinen každé poškození či krádež *SEK* neprodleně od okamžiku zjištění takové skutečnosti, oznámit *POS* na telefonní číslo: 602 482 995 nebo v mimopracovní době na telefonní číslo 238 462 690.

III. Práce v objektech a odstraňování objektů

1. Stavebník, nebo jím pověřená třetí osoba, je povinen před zahájením jakýchkoliv prací v budovách a jiných objektech, kterými by mohl ohrozit stávající *SEK*, prokazatelně kontaktovat *POS* a zajistit u společnosti *Česká telekomunikační infrastruktura a.s.* bezpečné odpojení *SEK*.
2. Při provádění činností v budovách a jiných objektech je stavebník, nebo jím pověřená třetí osoba, povinen v souladu s právními předpisy, technickými a odbornými normami (včetně doporučených), správnou praxí v oboru stavebnictví a technologickými postupy provést mimo jiné průzkum vnějších i vnitřních vedení *SEK* na omítce i pod ní.

IV. Součinnost stavebníka při přípravě stavby

1. Pokud činností stavebníka, nebo jím pověřené třetí osoby, k níž je třeba povolení správního orgánu dle zvláštního právního předpisu, dojde k ohrožení či omezení *SEK*, je stavebník, nebo jím pověřená třetí osoba, povinen kontaktovat *POS* a předložit zakreslení *SEK* do příslušné dokumentace stavby (projektové, realizační, koordinační atp.).
2. V případě, že pro činnosti stavebníka, nebo jím pověřené třetí osoby, není třeba povolení správního orgánu dle zvláštního právního předpisu, je stavebník, nebo jím pověřená třetí osoba, povinen předložit zakreslení trasy *SEK* i s příslušnými kótami do zjednodušené dokumentace (katastrální mapa, plánec), ze které bude zcela patrná míra dotčení *SEK*.

3. Při projektování stavby, rekonstrukce či přeložky vedení a zařízení silových elektrických sítí, elektrických trakcí vlaků a tramvají, nejpozději však před zahájením správního řízení ve věci povolení stavby, rekonstrukce či přeložky vedení a zařízení silových elektrických sítí, elektrických trakcí vlaků a tramvají, je stavebník, nebo jím pověřená třetí osoba, povinen provést výpočet rušivých vlivů, zpracovat ochranná opatření a předat je *POS*.

4. Při projektování stavby, při rekonstrukci, která se nachází v ochranném pásmu radiových tras společnosti *Česká telekomunikační infrastruktura a.s.* a překračuje výšku 15 m nad zemským povrchem, a to včetně dočasných objektů zařízení staveniště (jeřáby, konstrukce, atd.), nejpozději však před zahájením správního řízení ve věci povolení takové stavby, je stavebník nebo jím pověřená třetí osoba, povinen kontaktovat *POS*. Ochranné pásmo radiových tras v šíři 50m je zakresleno do situačního výkresu. Je tvořeno dvěma podélnými pruhy o šíři 25 m po obou stranách radiového paprsku v celé jeho délce, resp. 25 m kruhem kolem vysílacího radiového zařízení.

5. Pokud se v zájmovém území stavby nachází podzemní silnoproudé vedení (NN) společnosti *Česká telekomunikační infrastruktura a.s.* je stavebník, nebo jím pověřená třetí osoba, před zahájením správního řízení ve věci povolení správního orgánu k činnosti stavebníka, nebo jím pověřené třetí osoby, nejpozději však před zahájením stavby, povinen kontaktovat *POS*.

6. Pokud by navrhované stavby (produktovody, energovody aj.) svými ochrannými pásmy zasahovaly do prostoru stávajících tras a zařízení *SEK*, či do jejich ochranných pásem, je stavebník, nebo jím pověřená třetí osoba, povinen realizovat taková opatření, aby mohla být prováděna údržba a opravy *SEK*, a to i za použití mechanizace, otevřeného plamene a podobných technologií.

V. Křížení a souběh se *SEK*

1. Stavebník, nebo jím pověřená třetí osoba, je povinen v místech křížení *PVSEK* se sítěmi technické infrastruktury, pozemními komunikacemi, parkovacími plochami, vjezdy atp. ukládat *PVSEK* v zákonných předpisy stanovené hloubce a chránit *PVSEK* chráničkami s přesahem minimálně 0,5 m na každou stranu od hrany křížení. Chráničku je povinen utěsnit a zamezit vnikání nečistot.

2. Stavebník nebo jím pověřená třetí osoba, je výslovně srozuměn s tím, že v případě, kdy hodlá umístit stavbu sjezdu či vjezdu, je povinen stavbu sjezdu či vjezdu umístit tak, aby metalické kabely *SEK* nebyly umístěny v hloubce menší než 0,6 m a optické nebyly umístěny v hloubce menší než 1 m.

3. Stavebník, nebo jím pověřená třetí osoba, je povinen základy (stavby, opěrné zdi, podezdívky apod.) umístit tak, aby dodržel minimální vodorovný odstup 1,5 m od krajního vedení, případně kontaktovat *POS*.

4. Stavebník, nebo jím pověřená třetí osoba, není oprávněn trasy *PVSEK* znepřístupnit (např. zabetonováním).

5. Stavebník, nebo jím pověřená třetí osoba, je při křížení a souběhu stavby nebo sítí technické infrastruktury s kabelovodem povinen zejména:

- pokud plánované stavby nebo trasy sítí technické infrastruktury budou umístěny v blízkosti kabelovodu ve vzdálenosti menší než 2 m nebo při křížení kabelovodu ve vzdálenosti menší než 0,5 m nad nebo kdekoli pod kabelovodem, předložit *POS* zakreslení v příčných řezech,
- do příčného řezu zakreslit také profil kabelové komory v případě, kdy jsou sítě technické infrastruktury či stavby umístěny v blízkosti kabelové komory ve vzdálenosti menší než 2 m,
- neumísťovat nad trasou kabelovodu v podélném směru sítí technické infrastruktury,
- předložit *POS* vypracovaný odborný statický posudek včetně návrhu ochrany tělesa kabelovodu pod stavbou, ve vjezdu nebo pod zpevněnou plochou,
- nezakrývat vstupy do kabelových komor, a to ani dočasně,
- projednat s *POS*, nejpozději ve fázi projektové přípravy, jakékoliv výkopové práce, které by mohly být vedeny v úrovni či pod úrovní kabelovodu nebo kabelové komory a veškeré případy, kdy jsou trajektorie podvrtnů a protlaků ve vzdálenosti menší než 1,5 m od kabelovodu.

Příloha k *Vyjádření* 702702/16

Číslo žádosti: 0116 699 807

Informace k vytyčení *SEK*

V případě požadavku na vytyčení *PVSEK* společnosti *Česká telekomunikační infrastruktura a.s.* se, prosím, obraťte na společnosti uvedené níže.

Česká telekomunikační infrastruktura a.s. - středisko Čechy východ

se sídlem: Olšanská 2681/6, Praha 3, PSČ 13000

IČ: 04084063

DIČ: CZ04084063

kontakt: tel: 238462863 obslužná doba po-pa 7 - 15 hod

TEMO-TELEKOMUNIKACE, a.s. - výhradní dodavatel společnosti Česká telekomunikační infrastruktura a.s.

se sídlem: U Záběhlického zámku 233/15, 106 00 Praha 10

IČ: 25740253

DIČ: CZ25740253

kontakt: Wasserbauer Josef, mobil: 602450375, e-mail: josef.wasserbauer@temo.cz

AZ GEONET - Pavel Kazda

se sídlem: Sedláčkova 1436/14, 500 02 Hradec Králové

IČ: 72885777

DIČ: CZ7308093045

kontakt: Pavel Kazda, mobil: 776020134, e-mail: azgeonet@seznam.cz

COM PLUS CZ, a.s.

se sídlem: Nad Krocínkou 317/48, 190 00 Praha 9

IČ: 25772104

DIČ: CZ 25772104

kontakt: Help Desk: tel.: 472702123, mobil: 724150190, e-mail: helpdesk@complus.cz

CONTENT, s.r.o.

se sídlem: Karlov 1246, 594 01 Velké Meziříčí, pobočka: Okružní 28/18, 591 01 Žďár nad Sázavou

IČ: 63492164

DIČ: CZ63492164

kontakt: Martin Kalina, tel/fax: 566521721, mobil: 777702117, e-mail: kalina@content-vm.cz, vytycenisiti@seznam.cz

ELTER, s.r.o.

se sídlem: Straněnská 1149, 539 01 Hlinsko

IČ: 49814419

DIČ: CZ49814419

kontakt: tel.: 469312100, mobil: 731115925, e-mail: elter.hlinsko@xaz.cz
Havel Stanislav, mobil: 736778264, Chadima Zdeněk, mobil: 731115933

GIS-STAVINVEX, a.s.

se sídlem: Pražská 1156, Pelhřimov

IČ: 25163558

DIČ: CZ25163558

kontakt: Michal Kučera, tel/fax: 596541102, mobil: 731613394, e-mail: ostrava@gis-stavinvox.cz
Ing. Anežka Škovroňová, tel/fax: 596541102, mobil: 731204729, e-mail: ostrava@gis-stavinvox.cz

Chadima Zdeněk

se sídlem: Máchova 257, 539 73 Skuteč

IČ: 01222163

DIČ:

kontakt: Zdeněk Chadima, tel: 731115933, e-mail: z.chadima@tiscali.cz

Jiří Novotný, Montáž, údržba a servis tel.sítí - okr. Třebíč, Znojmo

se sídlem: Akad. Práta 524, 675 55 Hrotovice, okr. Třebíč

IČ: 72377259

DIČ:

kontakt: Jiří Novotný, tel.: 568860888, mobil: 777318588, e-mail: novotny.hrotovice@seznam.cz

Příloha k *Vyjádření* 702702/16

Číslo žádosti: 0116 699 807

Josef Joura

se sídlem: Okřešice 53, okres Třebíč, 674 01
IČ: 88282091 DIČ: CZ6312180820
kontakt: Josef Joura, mobil: 602578674, e-mail: josefjoura@seznam.cz

Karel Horský

se sídlem: Poličská 877/36, 568 02 Svitavy - Předměstí
IČ: 01377841 DIČ:
kontakt: Karel Horský, mobil: 602 483 023, e-mail: k.horsky.sy@gmail.com

K+K ELTEC, s.r.o.

se sídlem: Smetanova 997, 517 41 Kostelec nad Orlicí
IČ: 25277308 DIČ: CZ25277308
kontakt: Radovan Krsek, mobil: 603486395, e-mail: krsek@eltec.cz

Michlovský stavební s.r.o.

se sídlem: Salaš 99, 76351 Zlín
IČ: 27714080 DIČ: CZ 27714080
kontakt: STŘEDSKO HRADEC KRÁLOVÉ:
Aleš Klimt, mobil: 602482988, e-mail: klimt@michlovsky.cz
František Uříčář, mobil: 605200784, e-mail: uricar@michlovsky.cz

Milan Pospíšil

se sídlem: Topolská 742, 537 05 Chrudim
IČ: 88375072 DIČ:
kontakt: Milan Pospíšil, mobil: 725246121, email: mpospisil1@centrum.cz

PELMONT s.r.o

se sídlem: Vlášnická 1111, 393 01 Pelhřimov
IČ: 25172786 DIČ: CZ25172786
kontakt: Karel Pichl, tel.: 565325325, fax: 565333565, mobil: 602227227, e-mail: pelmont@pelmont.cz

Radim Zabloudil

se sídlem: Tábor 2356/28a, 602 00 Brno - Žabovřesky
IČ: 74899589 DIČ: CZ6210151585
kontakt: Radim Zabloudil, mobil: 602760276, e-mail: radim.zabloudil@seznam.cz

STAVAK spol. s r.o.

se sídlem: Žižkova 832, 580 01 Havlíčkův Brod
IČ: 15058786 DIČ: CZ15058786
kontakt: Jan Dostál, tel.: 569429309, mobil: 602482982, e-mail: dostal@stavak.cz

TELEPROG s.r.o.,

se sídlem: Znojemská 4665/78a, 586 01 Jihlava
IČ: 60721197 DIČ: CZ60721197
kontakt: Luboš Štěpnička, tel.: 567322089, fax: 567161319, mobil: 602782898, e-mail: stepnicka@teleprog.cz

Příloha k *Vyjádření* 702702/16

Číslo žádosti: 0116 699 807


Vegacom, a.s.

se sídlem: Rantířov 20, (Areál Agropodnik), 588 41 Vyskytná nad Jihlavou


IČ: 25788680 DIČ: CZ25788680

kontakt: Martin Pečar, mobil: 603855658, e-mail: pecar@vegacom.cz


Zdeněk Plšek, mobil: 605232401, e-mail: plsek@vegacom.cz

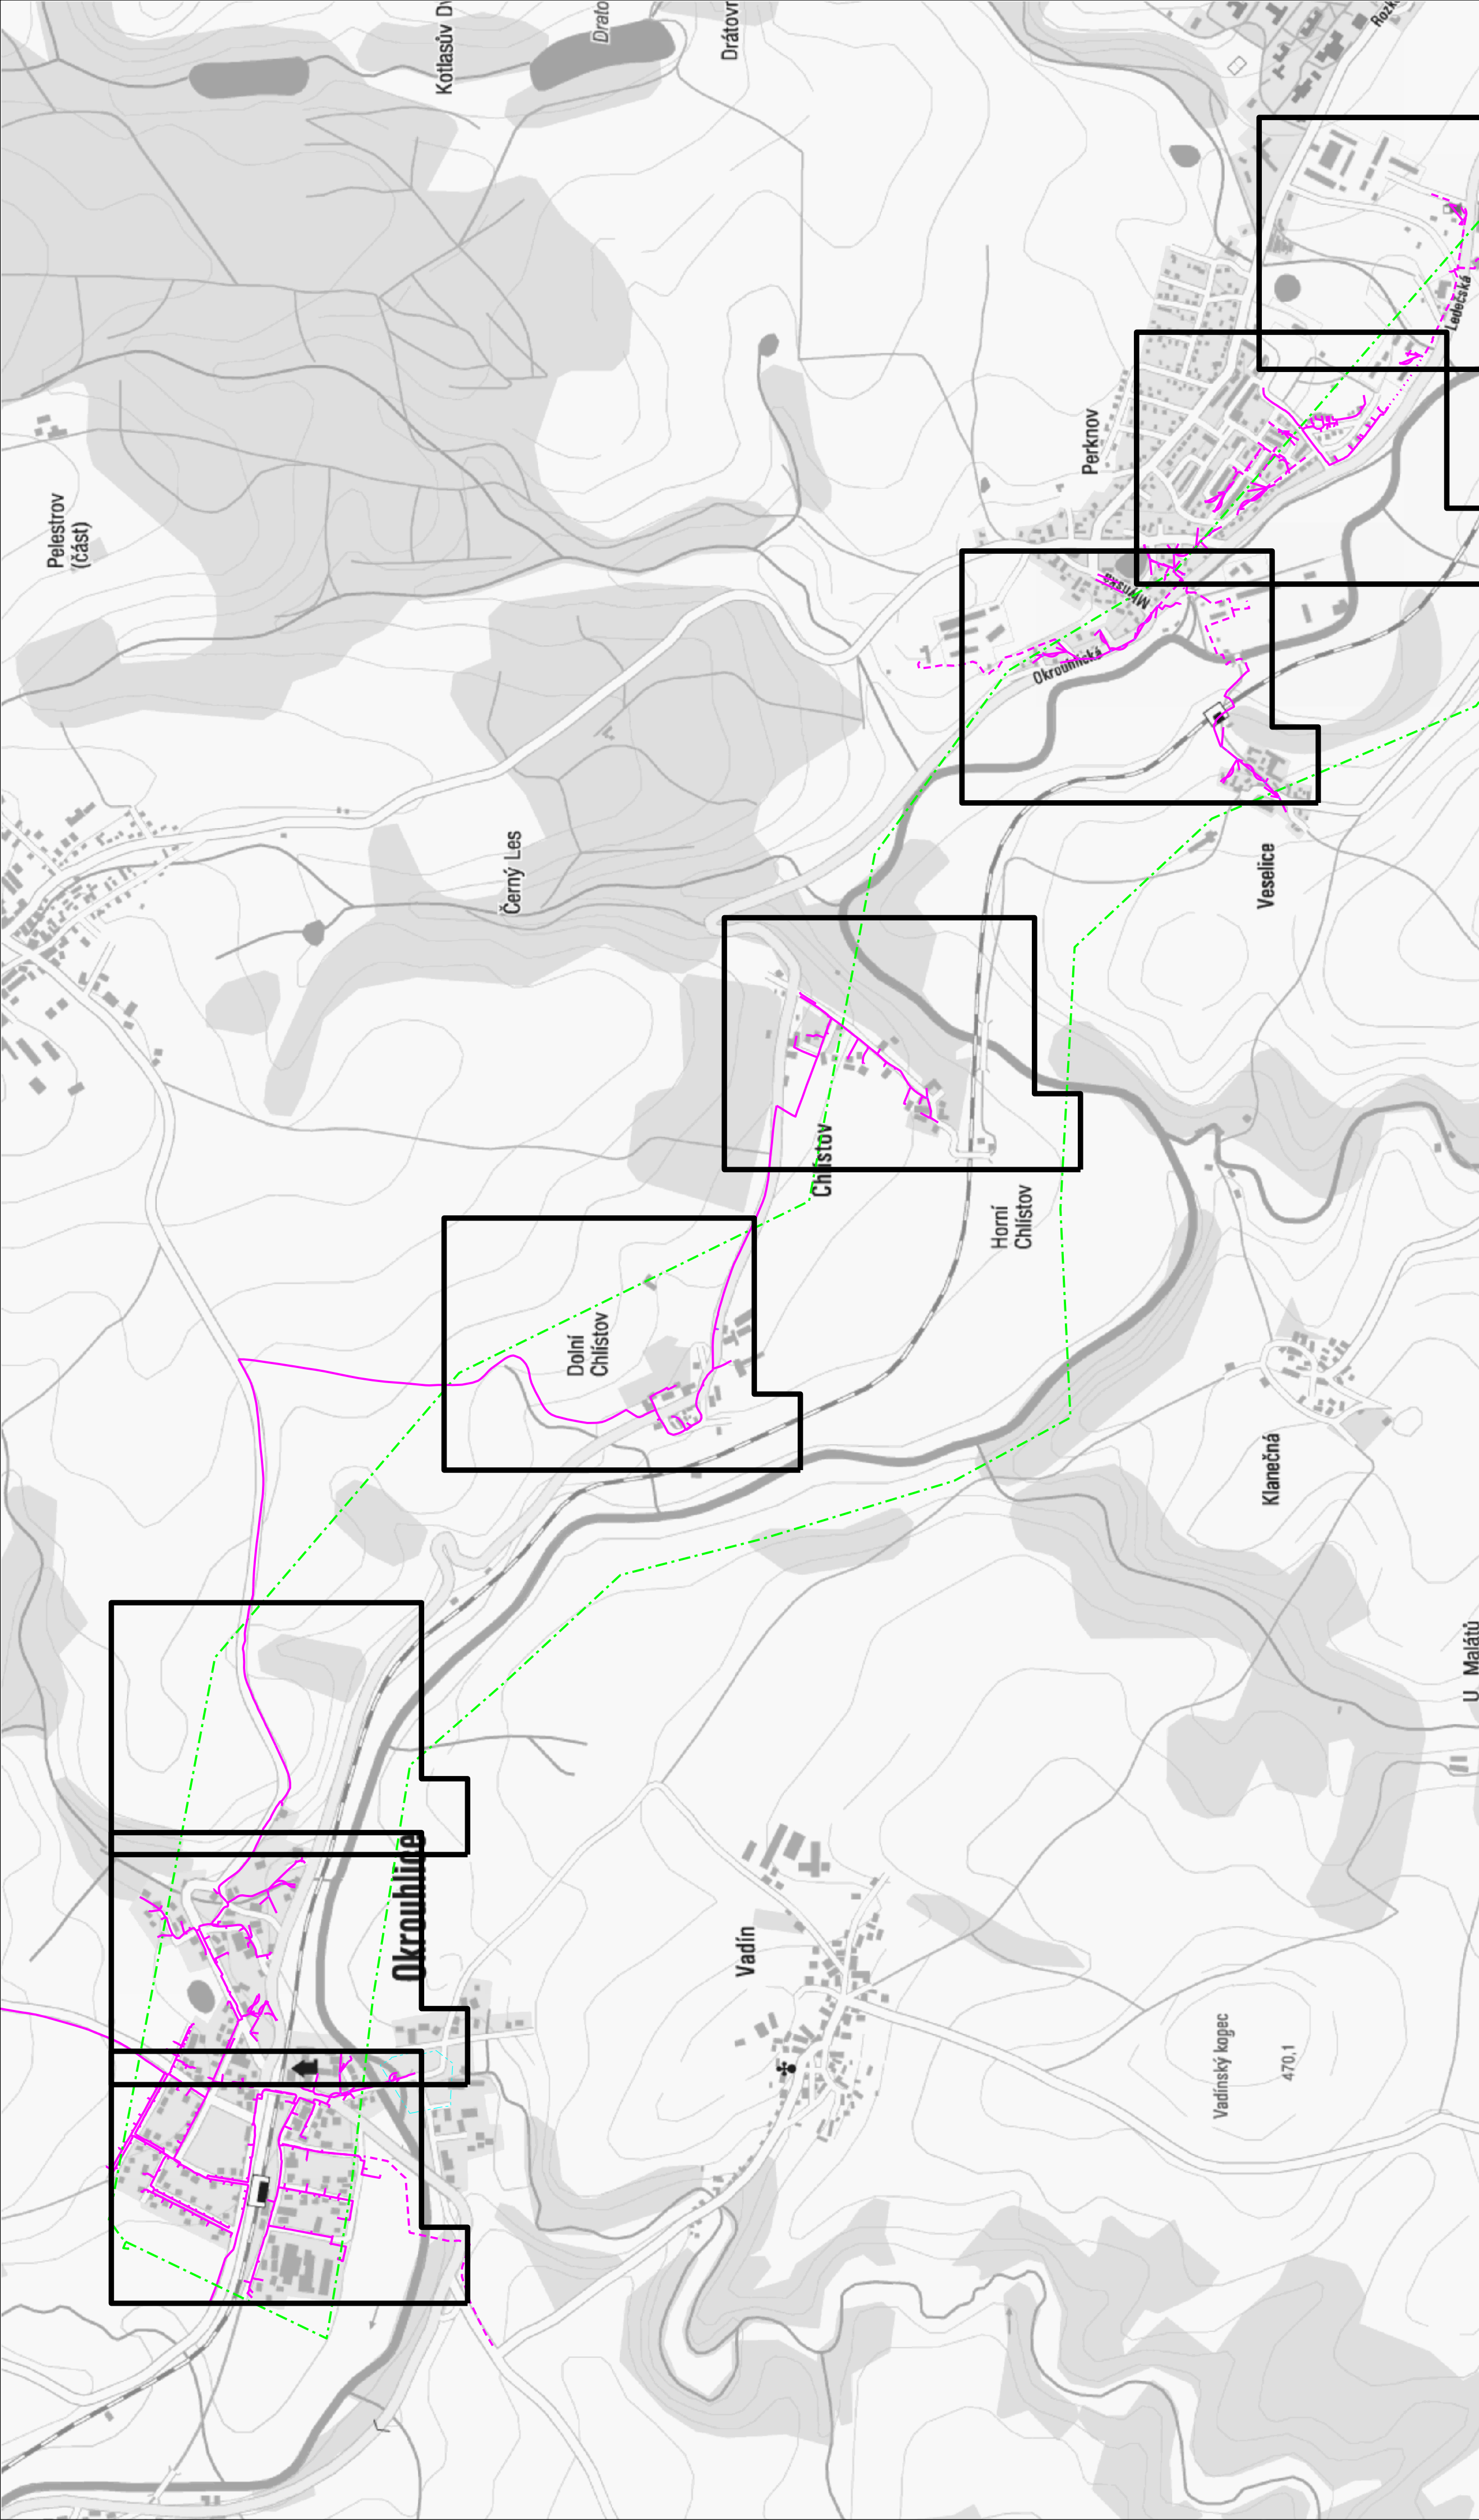

číslo žádosti: 0116699807	<div>LEGENDA</div> <div><div><div><div><div></div><div></div></div><div>zaměřený průběh metalického kabelu</div></div><div><div><div></div><div></div></div><div>zaměřený průběh optického kabelu, HDPE trubky nebo souběh optického a metalického kabelu</div></div><div><div><div></div><div></div></div><div>nezaměřený průběh metalického kabelu</div></div><div><div><div></div><div></div></div><div>nezaměřený průběh optického kabelu, HDPE trubky nebo souběh optického a metalického kabelu</div></div><div><div><div></div><div></div></div><div>nadzemní síť</div></div><div><div><div></div><div></div></div><div>nadzemní síť s NN</div></div><div><div><div></div><div></div></div><div>provozní síť</div></div><div><div><div></div><div></div></div><div>neprovozní síť</div></div><div><div><div></div><div></div></div><div>nadzemní síť</div></div><div><div><div></div><div></div></div><div>nadzemní síť s NN</div></div><div><div><div></div><div></div></div><div>provozní síť</div></div></div></div>
příloha vyjádření č.j.: 702702/16	datum: 08.09.2016
vydala: Česká telekomunikační infrastruktura a.s., IČ: 04084063, Olšanská 2681/6, Praha 3 Žižkov, 130 00, OR MS Praha, B 20623	

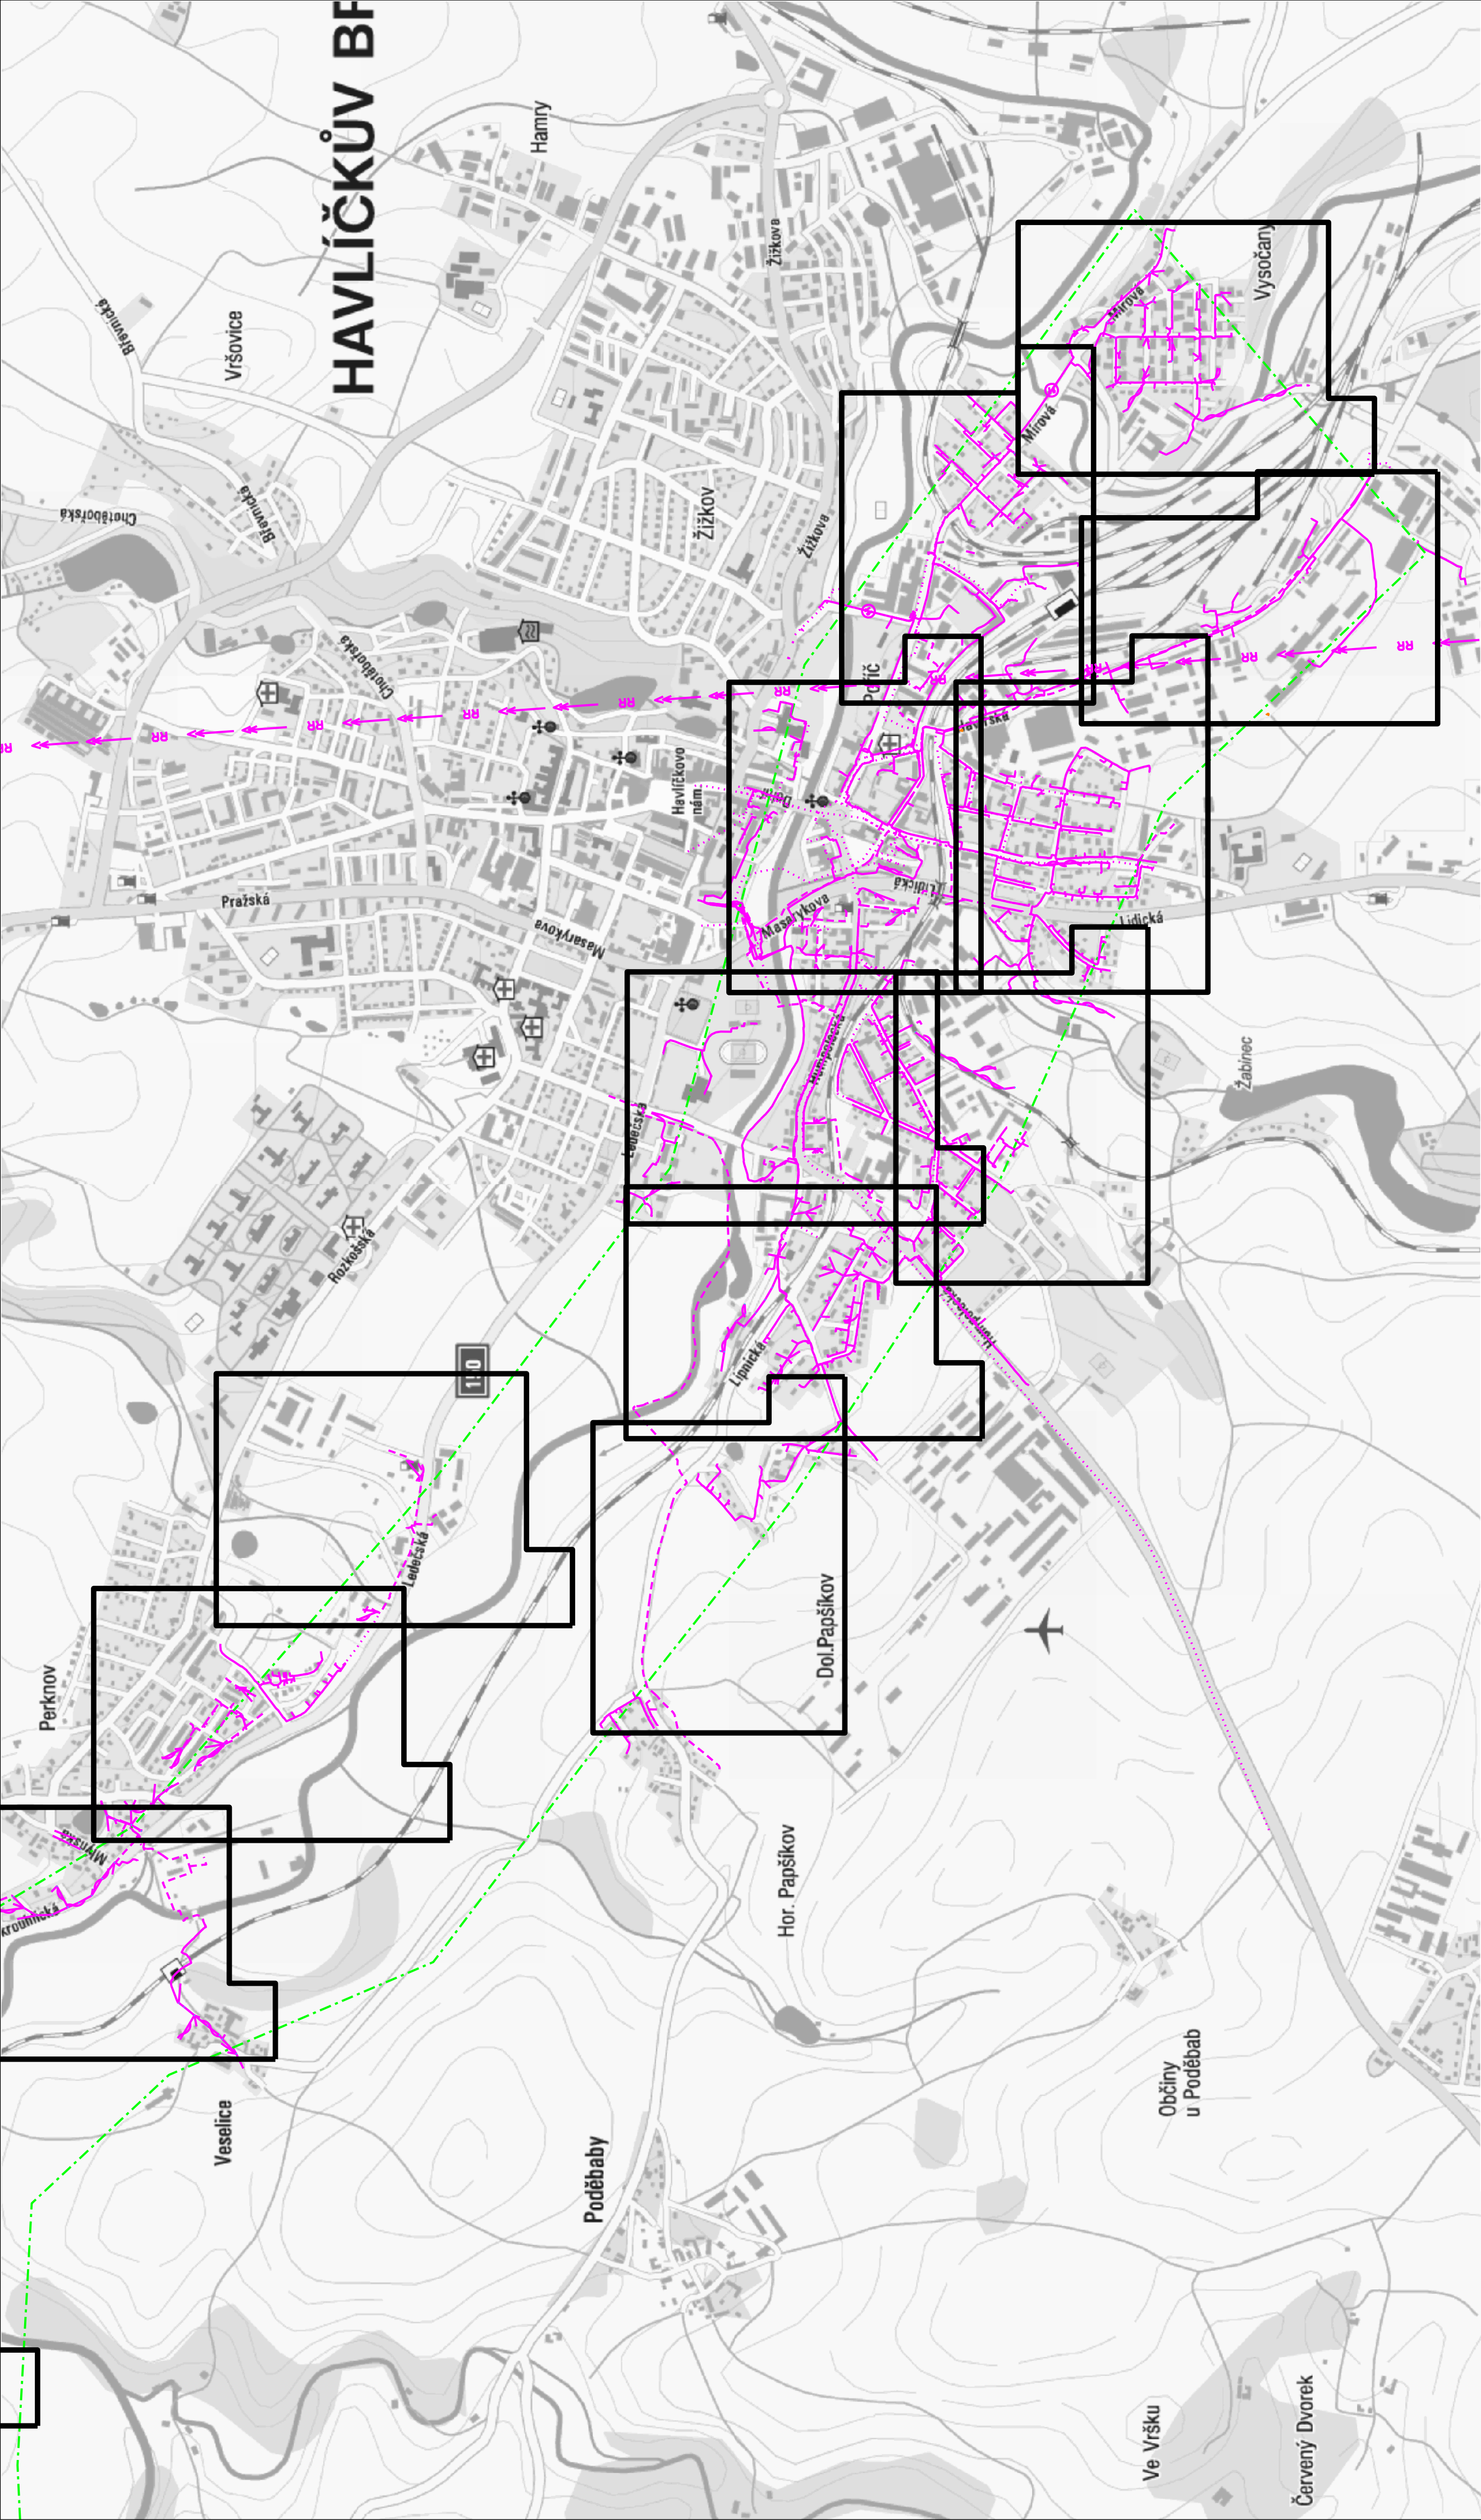

číslo žádosti: 0116699807	<div>LEGENDA</div> <div><div><div><div></div><div></div></div><div>záměření průběh metalického kabelu</div></div><div><div><div><div></div><div></div></div><div>záměření průběh optického kabelu, HDPE trubky nebo souběh optického a metalického kabelu</div></div><div><div><div><div></div><div></div></div><div>nezáměření průběh metalického kabelu</div></div><div><div><div><div></div><div></div></div><div>nezáměření průběh optického kabelu, HDPE trubky nebo souběh optického a metalického kabelu</div></div><div><div><div><div></div><div></div></div><div>nadzemní síť cizí</div></div><div><div><div><div></div><div></div></div><div>nadzemní síť cizí</div></div><div><div><div><div></div><div></div></div><div>podzemní síť cizí</div></div></div><div><div><div><div></div><div></div></div><div>neprovozované</div></div><div><div><div><div></div><div></div></div><div>radové sítě</div></div><div><div><div><div></div><div></div></div><div>nadzemní sítě</div></div><div><div><div><div></div><div></div></div><div>sítě s NW</div></div><div><div><div><div></div><div></div></div><div>podzemní síť cizí</div></div></div></div></div></div></div></div></div></div></div></div></div>		datum: 08.09.2016	
příloha vyjádření č.j.: 702702/16				
vydala: Česká telekomunikační infrastruktura a.s., IČ: 04084063, Olšanská 2681/6, Praha 3 Žižkov, 130 00, OR MS Praha, B 20623				

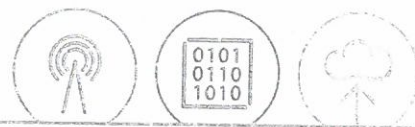

PRODEX spol. s r.o., organizační složka
Perucká 2481
12000 Praha

Váš dopis značky / ze dne	Naše značka	Vyřizuje	Místo odeslání / dne
0000186101 / 07.09.2016	UPTS/OS/155348/2016	Ing. Jiří Majzner	Praha / 26.09.2016


Věc: Vyjádření k existenci podzemních sítí spol. České Radiokomunikace, a.s.
Účel: Existence sítí

Akce: Zvýšení traťové rychlosti v úseku Havlíčkův Brod - Okrouhlice

K Vaší žádosti o vyjádření k existenci sítí Vám sdělujeme, že ve Vámi vyznačeném/řešeném území nedojde ke styku s žádným podzemním vedením/zařízením v naší správě.

S pozdravem

Za správnost:


České Radiokomunikace a.s.
Skokanská 2117/1
169 00 Praha 6
(54)

Ing. Houžvička Tomáš
Senior specialista ATP

Příloha: Daňový doklad

Platnost tohoto vyjádření je jeden rok od data vystavení, tj. do 26.09.2017

Úhradu částky za vyjádření provedte na účet Českých Radiokomunikací, a.s. Číslo účtu Českých Radiokomunikací, a.s. vč. variabilního symbolu naleznete na přiloženém Zjednodušeném daňovém dokladu.

PRODEX spol. s r.o., org. složka s.r.o.
Ing. Jana Borončová
Perucká 2481 / 5
120 00 Praha 2

VAŠE ZNAČKA
0000186101

VYŘIZUJE / LINKA
Eichler / 601565096

VE VÝČAPECH DNE
8. 9. 2016

Věc: Vyjádření k existenci sítí

K Vaší žádosti o vyjádření k existenci sítí ze dne 7. září 2016 pro akci „Zvýšení traťové rychlosti v úseku Havlíčkův Brod - Okrouhlice“ Vám sdělujeme následující:

V zájmovém území vyznačeném v příloze Vaší žádosti, se k dnešnímu dni nenachází žádné zařízení provozované naší společností ČEZ Energo, s.r.o.

K výše uvedené stavbě nemáme připomínek.

S pozdravem



Ladislav Eichler
regionální vedoucí provozů



ČEZ Energo, s.r.o.
Karolinská 661/4
186 00 Praha 8, Karlín
IČ: 29060109
DIČ: CZ29060109 -25-



PRODEX

ČLEN SKUPINY VALBEK-EU

dle rozdělovníku

Váš dopis ZN.: -
ze dne: -

vyřizuje: Ing. Pavol Bartoš
tel.: +420 605 372 494
e-mail: pavol.bartos@prodex-cz.eu

Strana 1 / 1

PRAHA 7.9.2016

Věc: Žádost o aktualizaci stávajících sítí

Vážení,

pro potřeby námi připravované stavby "Zvýšení traťové rychlosti v úseku Havlíčkův Brod - Okrouhlice", jsme Vás oslovili před rokem, v září 2015 s žádostí o vyjádření a zakres stávajících sítí ve Vaší správě, a na základě Vašeho vyjádření jsme zpracovali dokumentaci ke stavebnímu povolení.


V současnosti zpracováváme na žádost investora (Správa železniční dopravní cesty, státní organizace) úpravu této projektové dokumentace a proto Vás žádáme o aktualizaci stávajících sítí ve Vaší správě.

V případě, že v zájmové oblasti ve Vámi spravovaných sítích žádná změna nenastala, postačí nám vyjádření v tomto duchu a není nutné nám zasílat zakres.

Za kladné vyřízení naší žádosti Vám předem děkujeme.

S přátelským pozdravem

Ing. Pavol Bartoš
Hlavní inženýr projektu
PRODEX spol. s r.o.,
organizační složka

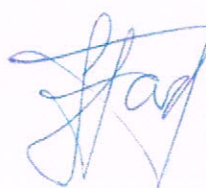


PRODEX
spol. s r.o., organizační složka
Perucká 2481/5, Vinohrady, 120 00 Praha 2
IČ: 01761200, DIČ: CZ683286704

V zájmové oblasti žádná změna nenastala.



Za Nej.cz s.r.o. Libor Kašpar (733 119 380)



Nej.cz s.r.o.
Pobočka Nový Bydžov
Jana Žižky 627
504 01 Nový Bydžov
IČ: 03210505

- 8 .09. 2016

PRODEX spol. s r.o.,
organizační složka
Perucká 2481/5
120 00 Praha 2

naše značka
5001373750

vyřizuje
Pavel Gabriel

datum
20.09.2016

Věc:

Zvýšení traťové rychlosti v úseku Havlíčkův Brod - Okrouhlice

K.ú. - p.č.: Havlíčkův Brod , Chlístov u Okrouhlice , Okrouhlice , Veselice u Havlíčkova Brodu , Poděbavy , Perknov ,
Vadín , Klanečná , Veselý Žďár

Stavebník: PRODEX spol. s r.o., organizační složka , Perucká 2481/5 , 120 00 Praha 2

Účel stanoviska: Předprojektová příprava

RWE GasNet, s.r.o., jako provozovatel distribuční soustavy (PDS) a technické infrastruktury, zastoupený RWE
Distribuční služby, s.r.o., vydává toto stanovisko:

PODKLADY PRO ZPRACOVÁNÍ PROJEKTOVÉ DOKUMENTACE Z HLEDISKA EXISTENCE A DOTČENÍ PLYNÁRENSKÉHO
ZAŘÍZENÍ A PLYNOVODNÍCH PŘÍPOJEK.
TOTO STANOVISKO NELZE POUŽÍT PRO JEDNÁNÍ S ORGÁNY STÁTNÍ SPRÁVY VE VĚCECH ÚZEMNÍHO PLÁNOVÁNÍ A
STAVEBNÍHO ŘÁDU DLE ZÁKONA ČÍSLO 183/2006 Sb.
STANOVISKO NESLOUŽÍ PRO POVOLENÍ REALIZACE PŘEDMĚTNÉ STAVBY A ROVNĚŽ NENAHRÁZUJE VYJÁDŘENÍ K
PROJEKTOVÉ DOKUMENTACI (dále jen PD).

V zájmovém území se nacházejí tato stávající plynárenská zařízení a plynovodní přípojky:

- plynovod VTL OC DN 300
- plynovody STL OC DN 100 a DN 200
- plynovody STL PE d 50, 90, 110 a 225
- plynovody NTL OC DN 80, 100, 125, 150 a 300
- plynovody NTL PE d 90, 110 a 160
- STL a NTL plynovodní přípojky
- NEFUNKČNÍ PLYNOVODY

Na základě předložené situace byl předán informativní zákres.

Poskytnuté údaje o poloze stávajících plynárenských zařízení a plynovodních přípojek lze použít POUZE PRO
POTŘEBY ZPRACOVÁNÍ PD. Technické podmínky dotyku s naším zařízením s námi projednejte a zapracujte do PD
stavby.

- Projekt, ve kterém budou zakreslena plynárenská zařízení včetně plynovodních přípojek dle poskytnutých
mapových nebo elektronických podkladů požadujeme předložit v měřítku 1:500, popř. 1:1000, k posouzení.
- Informace o možnosti poskytnutí polohy stávajících plynárenských zařízení a plynovodních přípojek ve správě
RWE GasNet, s.r.o. v digitální podobě získáte na adrese: www.rwe-distribuce.cz/cs/zadost-o-vektorova-data/

- Pro upřesnění polohy plynárenského zařízení a plynovodních přípojek doporučujeme provést jeho vytýčení, příp.
ověřit jeho polohu sondami. Vytýčení bude provedeno bezplatně na základě Vaší objednávky (KONTAKT: www.rwe.cz/ds/2908/).

- PD musí řešit vzájemný vztah nově projektované stavby a stávajícího plynárenského zařízení včetně plynovodních
přípojek (okótováním a popisem v technické zprávě) s ohledem k zákonům č. 458/2000 Sb. a č. 670/2004 Sb., ČSN
EN 1594 a TPG 702 04, ČSN EN 12007 - 1/2/3/4, TPG 702 01, ČSN EN 12186 a ČSN 73 6005. Tato povinnost se
vztahuje pro všechny možnosti umístování, povolování a užívání stavby, které stanovuje Stavební zákon č. 183/2006

RWE Distribuční služby, s.r.o.

Plynárenská 499/1
Zábrdovice
602 00 Brno
T +420532221111
F +420545578571
E info_ds@rwe.cz
I www.rwe.cz
IČ: 27935311
DIČ: CZ27935311

Zapsán do obchodního rejstříku:
Krajský soud v Brně
oddíl C, vložka 57165
26.07.2007

Bankovní spojení:
Československá obchodní banka,
a.s.
Číslo účtu: 17837923
Kód banky: 0300

Sb.

- Umísťování staveb a provádění stavební činnosti v ochranném a bezpečnostním pásmu VTL plynárenského zařízení, RS a zařízení katodické ochrany (SKAO) lze provádět pouze s písemným souhlasem provozovatele plynárenského zařízení. Kontaktní osobou je pan Hubička - bohuslav.hubicka@rwe.cz - 532 227 264; p. Jetelina - jiri.jetelina@rwe.cz - 532 227 209; p. Kocourek - zdenek.kocourek@rwe.cz - 532 227 479

Platí pouze pro území vyznačené v příloze tohoto stanoviska a to 24 měsíců ode dne jeho vydání.

V případě dotčení pozemku v majetku RWE kontaktujte prosím RWE GasNet, s.r.o. Kontakt naleznete na adrese www.rwe-distribuce.cz/cs/kontaktni-system/, činnost "Smluvní vztahy - pozemky a budovy plynárenských zařízení", případně na Zákaznické lince 840 11 33 55.

Za správnost a úplnost dokumentace předložené s žádostí včetně jejího souladu s platnými předpisy plně zodpovídá její zpracovatel. Stanovisko nenahrazuje případná další stanoviska k jiným částem stavby.

V případě další korespondence nebo jednání (např. změna stavby) uvádějte naši značku - 5001373750 a datum tohoto stanoviska. Kontakty jsou k dispozici na www.rwe-ds.cz nebo Zákaznická linka 840 11 33 55.


Pavel Gabriel
technik externích požadavků
odbor zpracování externích požadavků
RWE Distribuční služby, s.r.o.
+420495563464
pavel.gabriel@rwe.cz

Přílohy: Orientační zakres plynárenského zařízení, Detailní zakres plynárenského zařízení

Příloha: Orientační zákres plynárenského zařízení. Tato příloha je nedílnou součástí stanoviska č. 5001373750 ze dne 20.09.2016.


Provozovatel DS: RWE GasNet, s.r.o.; Stavebník: PRODEX spol. s r.o., organizační složka , Perucká 2481/5 , 120 00 Praha 2. K.ú.: Havlíčkův Brod , Chlístov u Okrouhlice , Okrouhlice , Veselice u Havlíčkova Brodu , Poděbáby , Perknov , Vadín , Klanečná , Veselý Žďár.



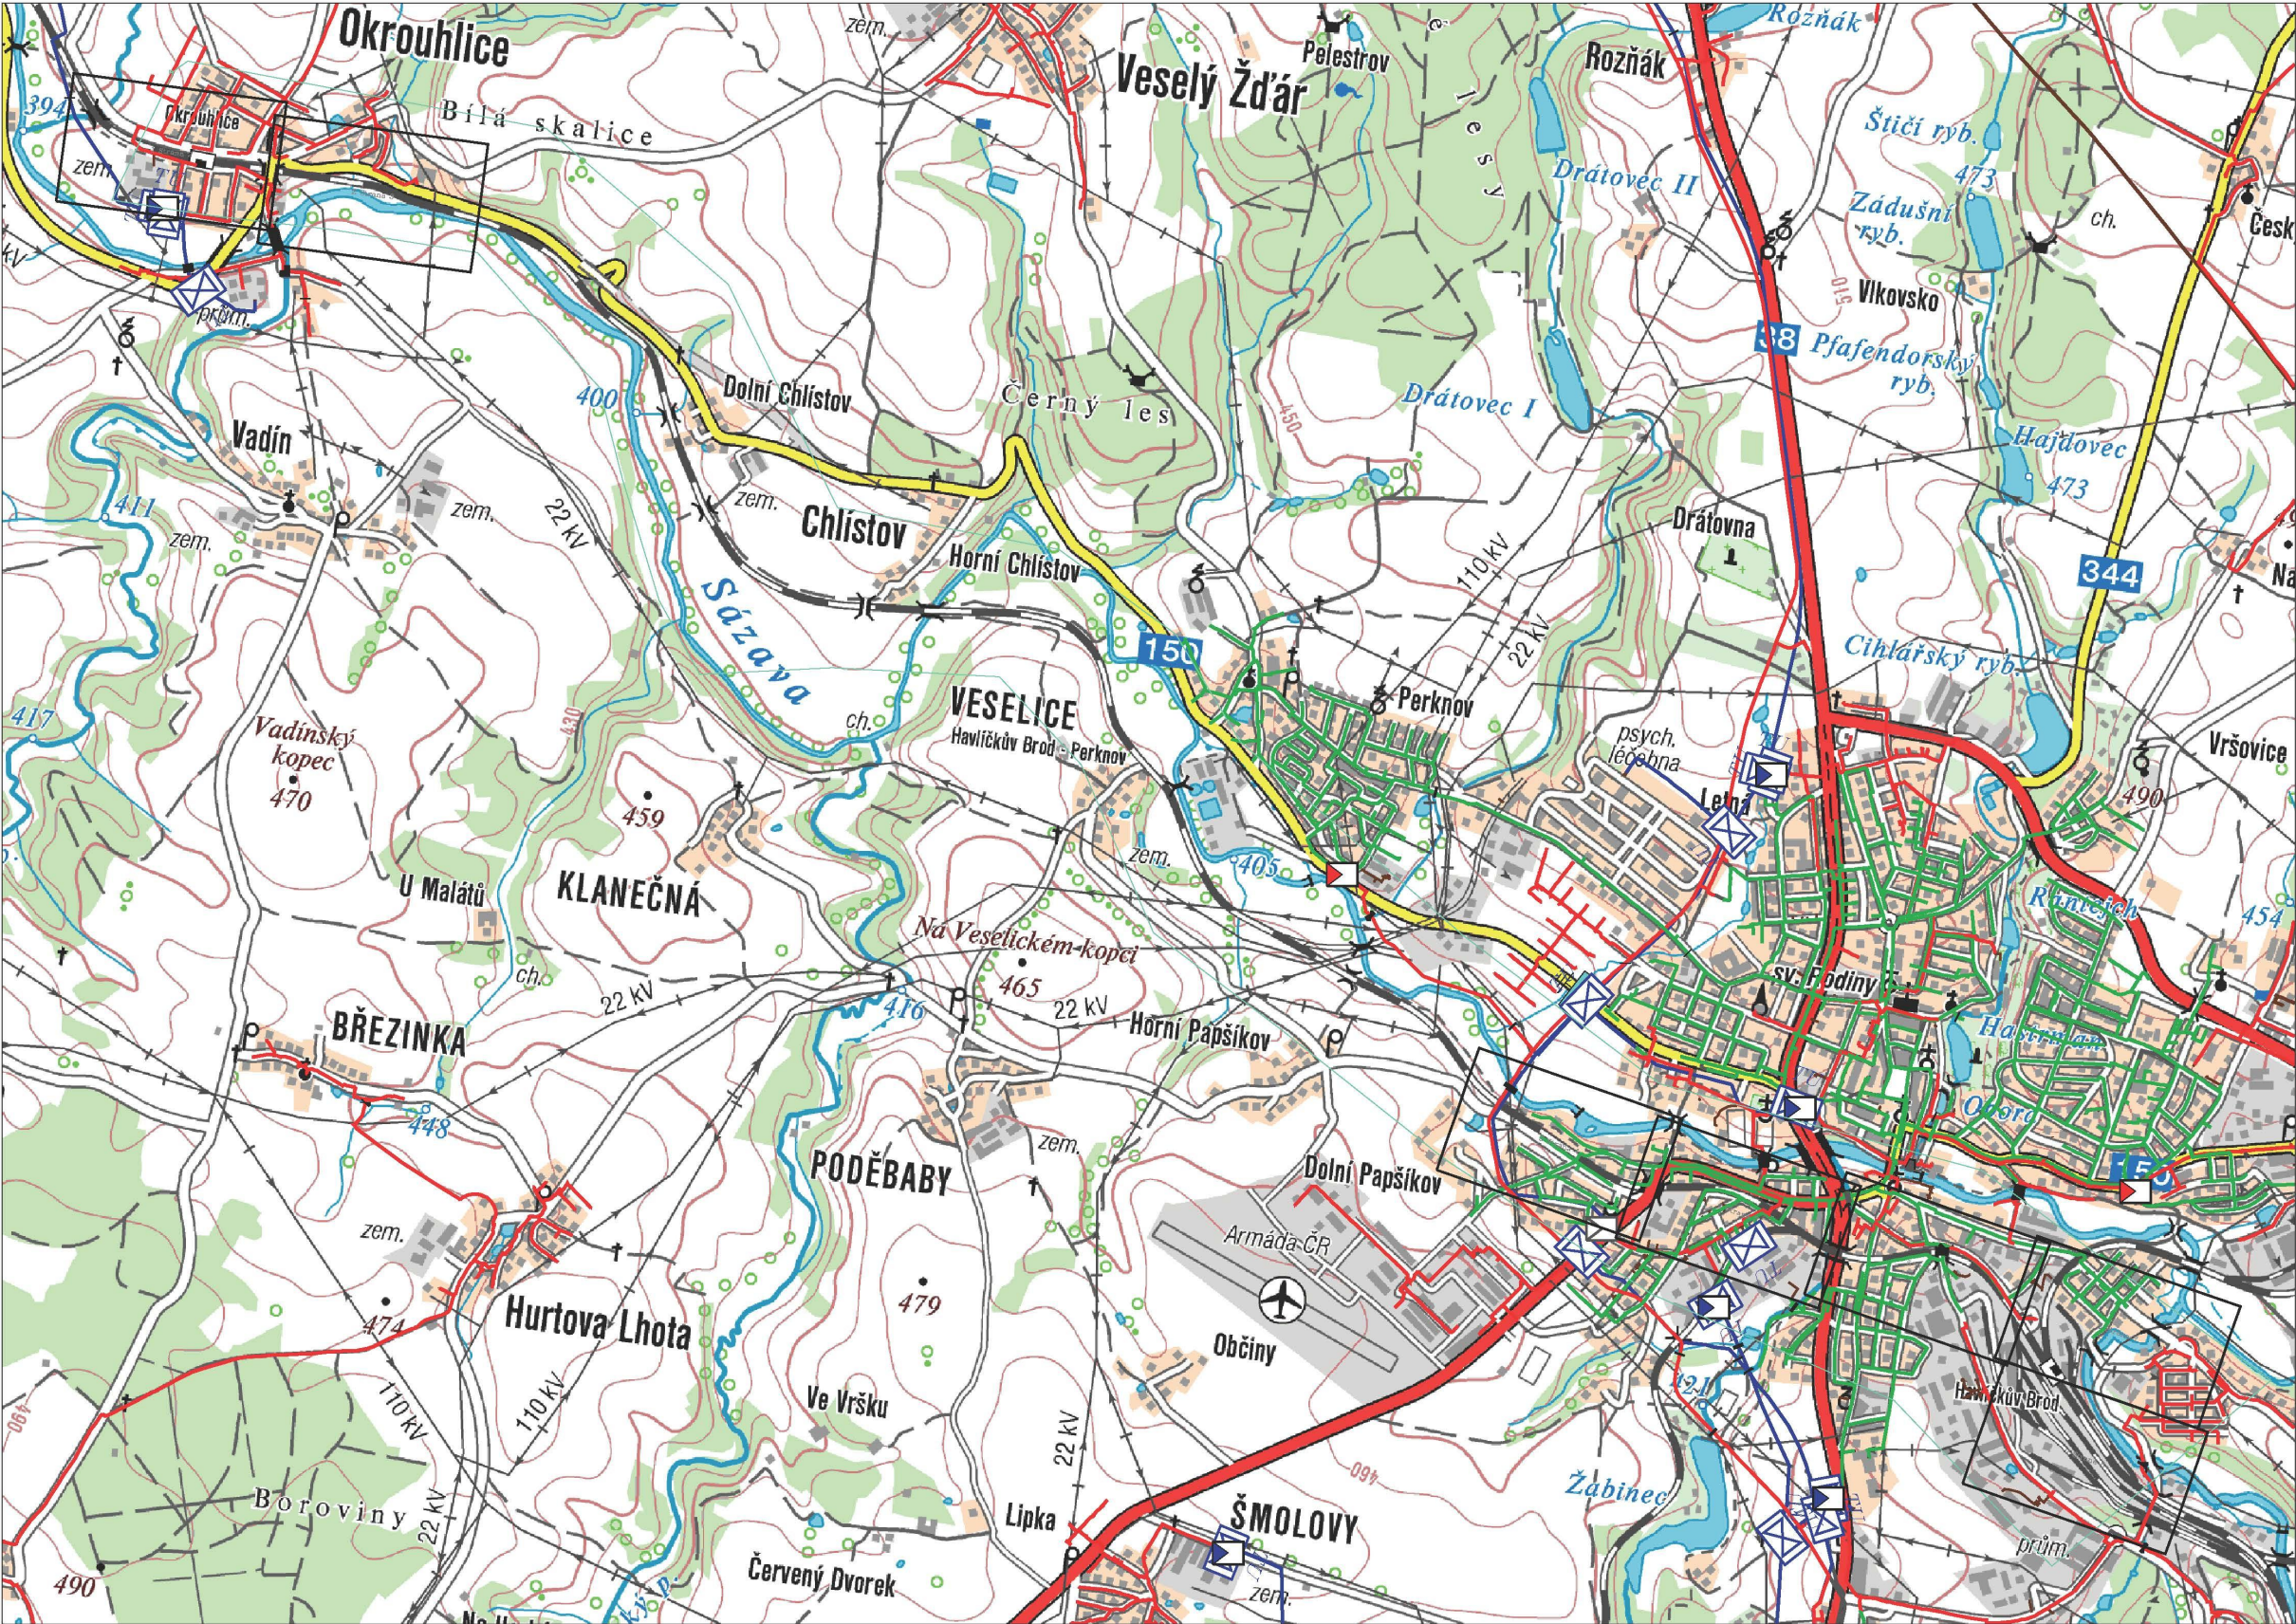

Legenda:	
<div><div></div><div></div><div></div><div></div><div></div></div>	linie plynovodu
	NTL
	STL
	VTL
	WTL
<div><div></div><div></div></div>	nefunkční
	výstavba
<div><div></div></div>	regulační stanice
<div><div></div></div>	ochranné zařízení
<div><div></div></div>	kabel
<div><div></div></div>	elektropřípojka
<div><div></div></div>	kabel protikoroziní ochrany
<div><div></div></div>	anodové uzemnění
<div><div></div></div>	stanice katodové ochrany

RWE Distribuční služby, s.r.o.

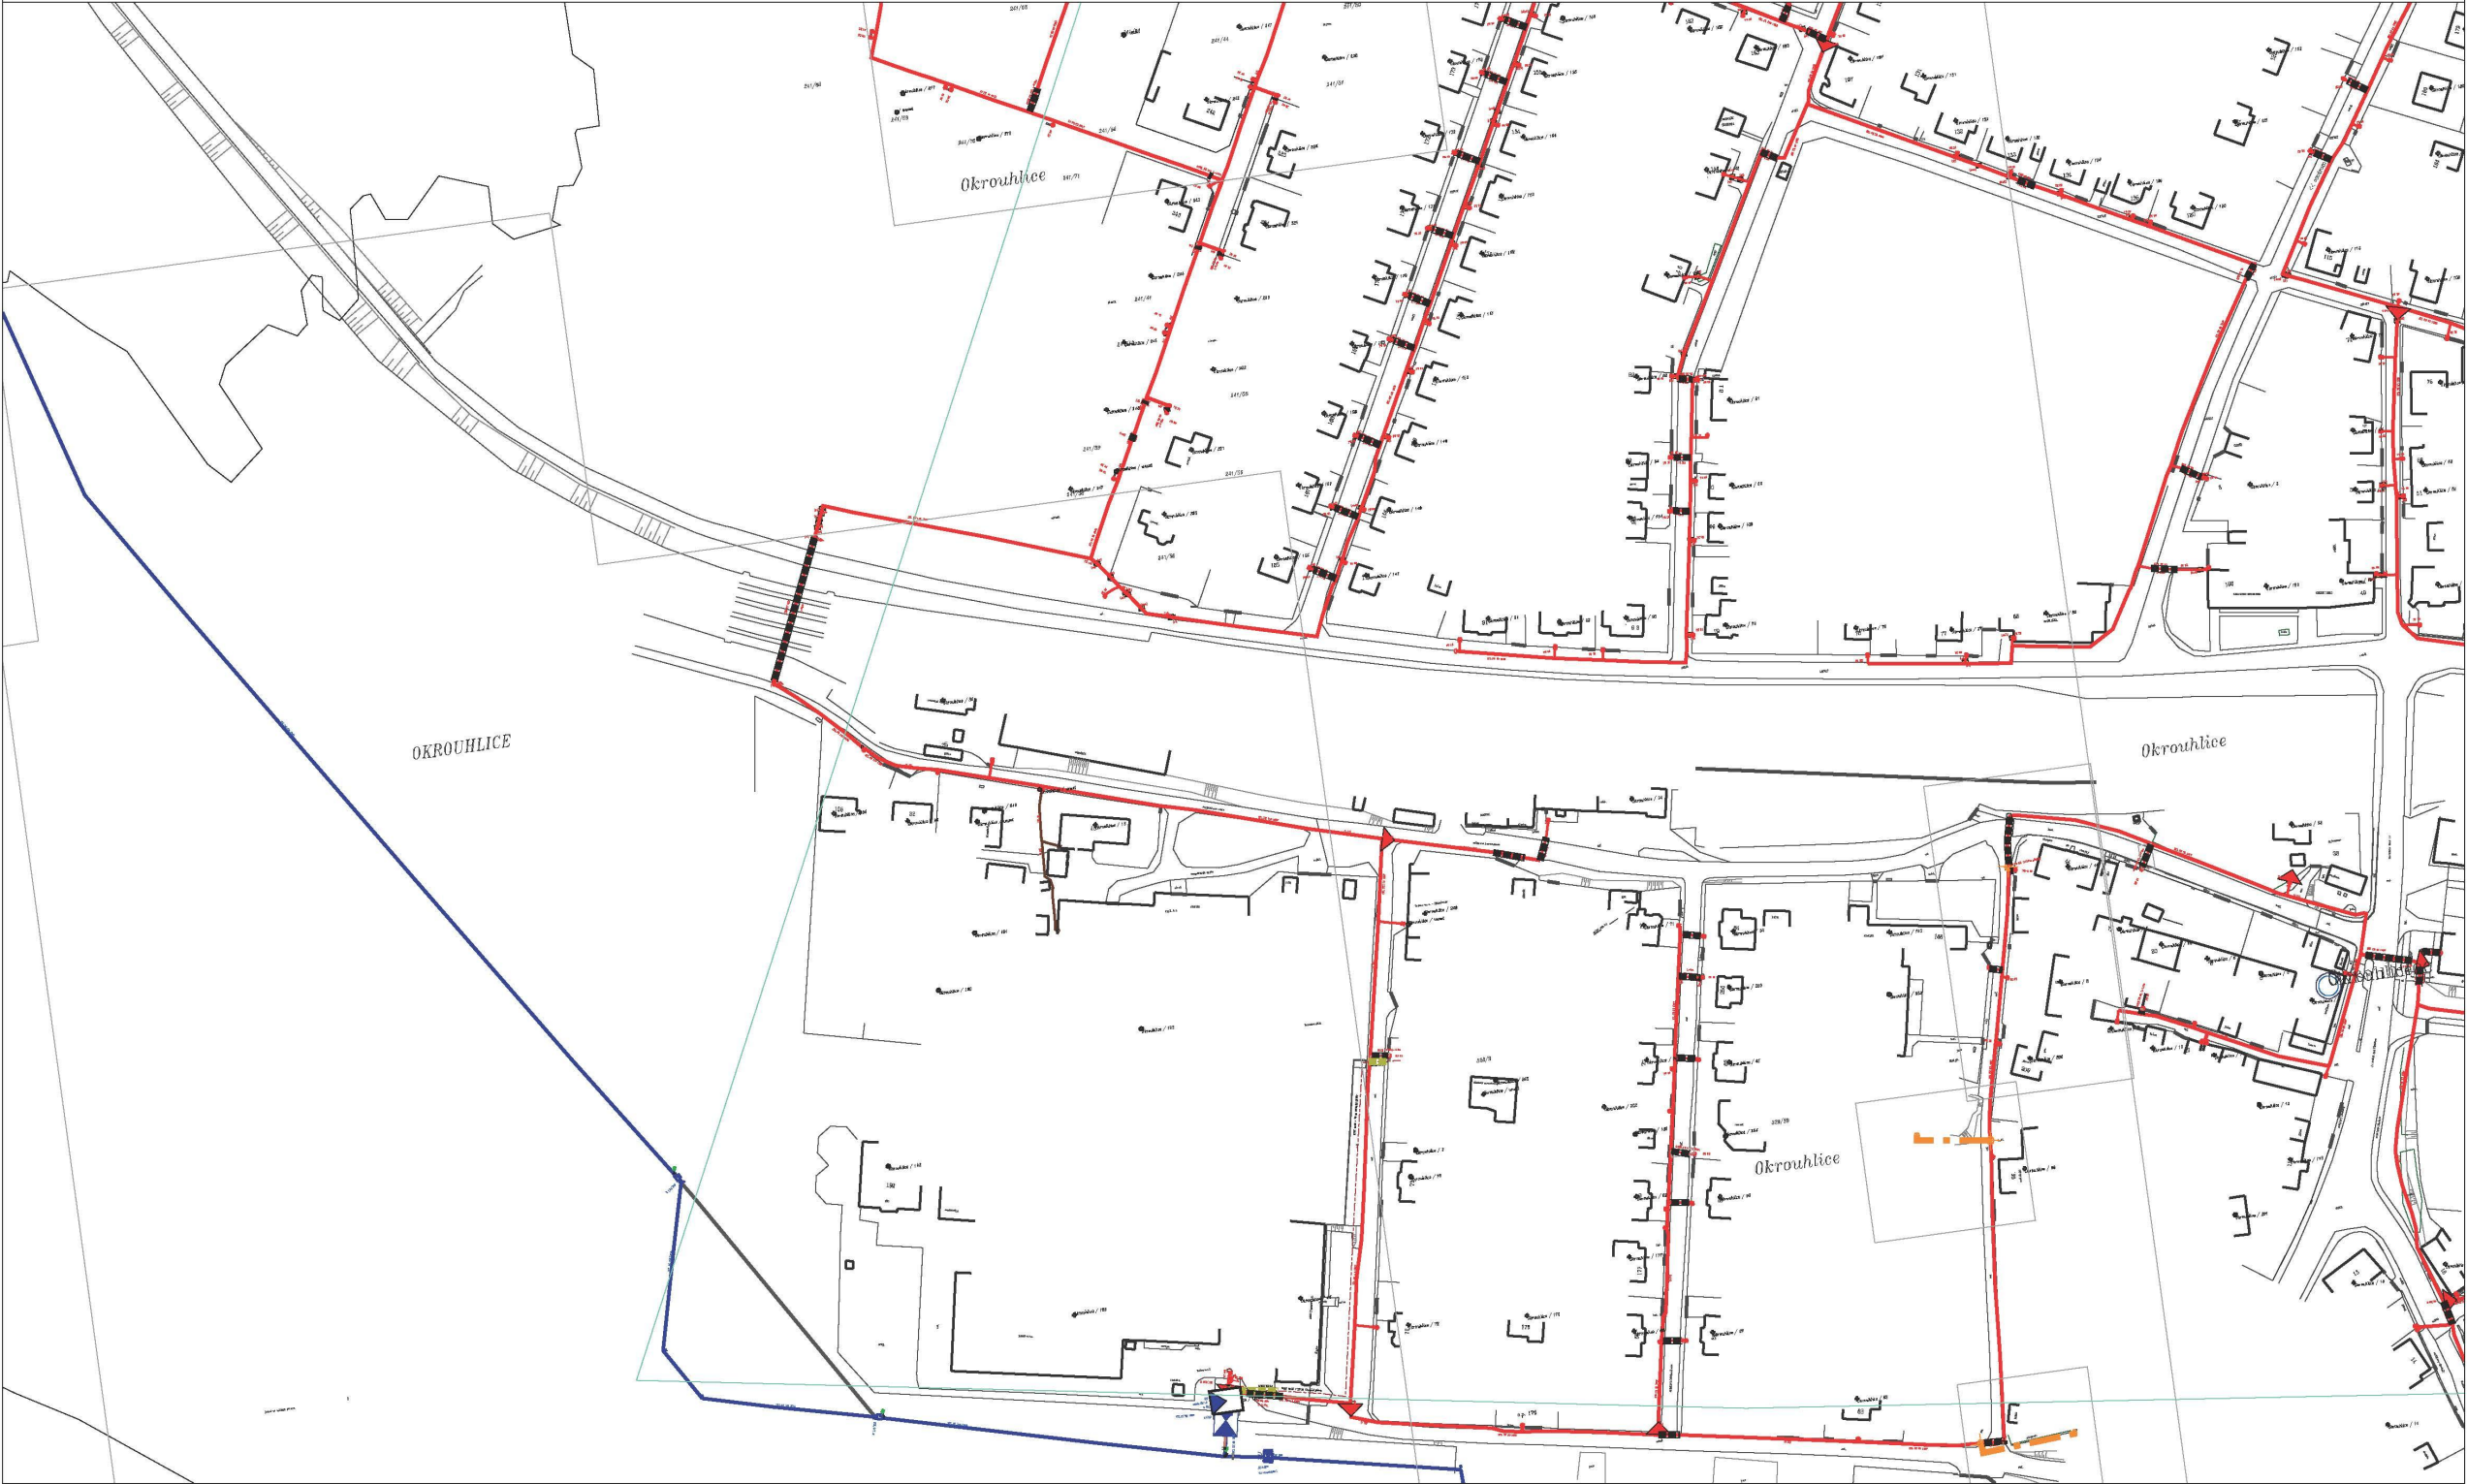

Měřítko: 1:2000

Popis:

str. 2 / 8


Vytvořil: gabriel2

Datum: 20.09.2016

Legenda:


	linie plynovodu
	NTL
	STL
	VTL
	WTL
	nefunkční
	výstavba
	regulační stanice
	ochranné zařízení
	kabel
	elektropřípojka
	kabel protikorozi ochrany
	anodové uzemnění
	stanice katodové ochrany

Provozovatel DS: RWE GasNet, s.r.o.; Stavebník: PRODEX spol. s r.o., organizační složka , Perucká 2481/5 , 120 00 Praha 2. K.ú.: Havlíčkův Brod , Chlístov u Okrouhlice , Okrouhlice , Veselice u Havlíčkova Brodu , Poděbaby , Perknov , Vadín , Klanečná , Veselý Žďár.

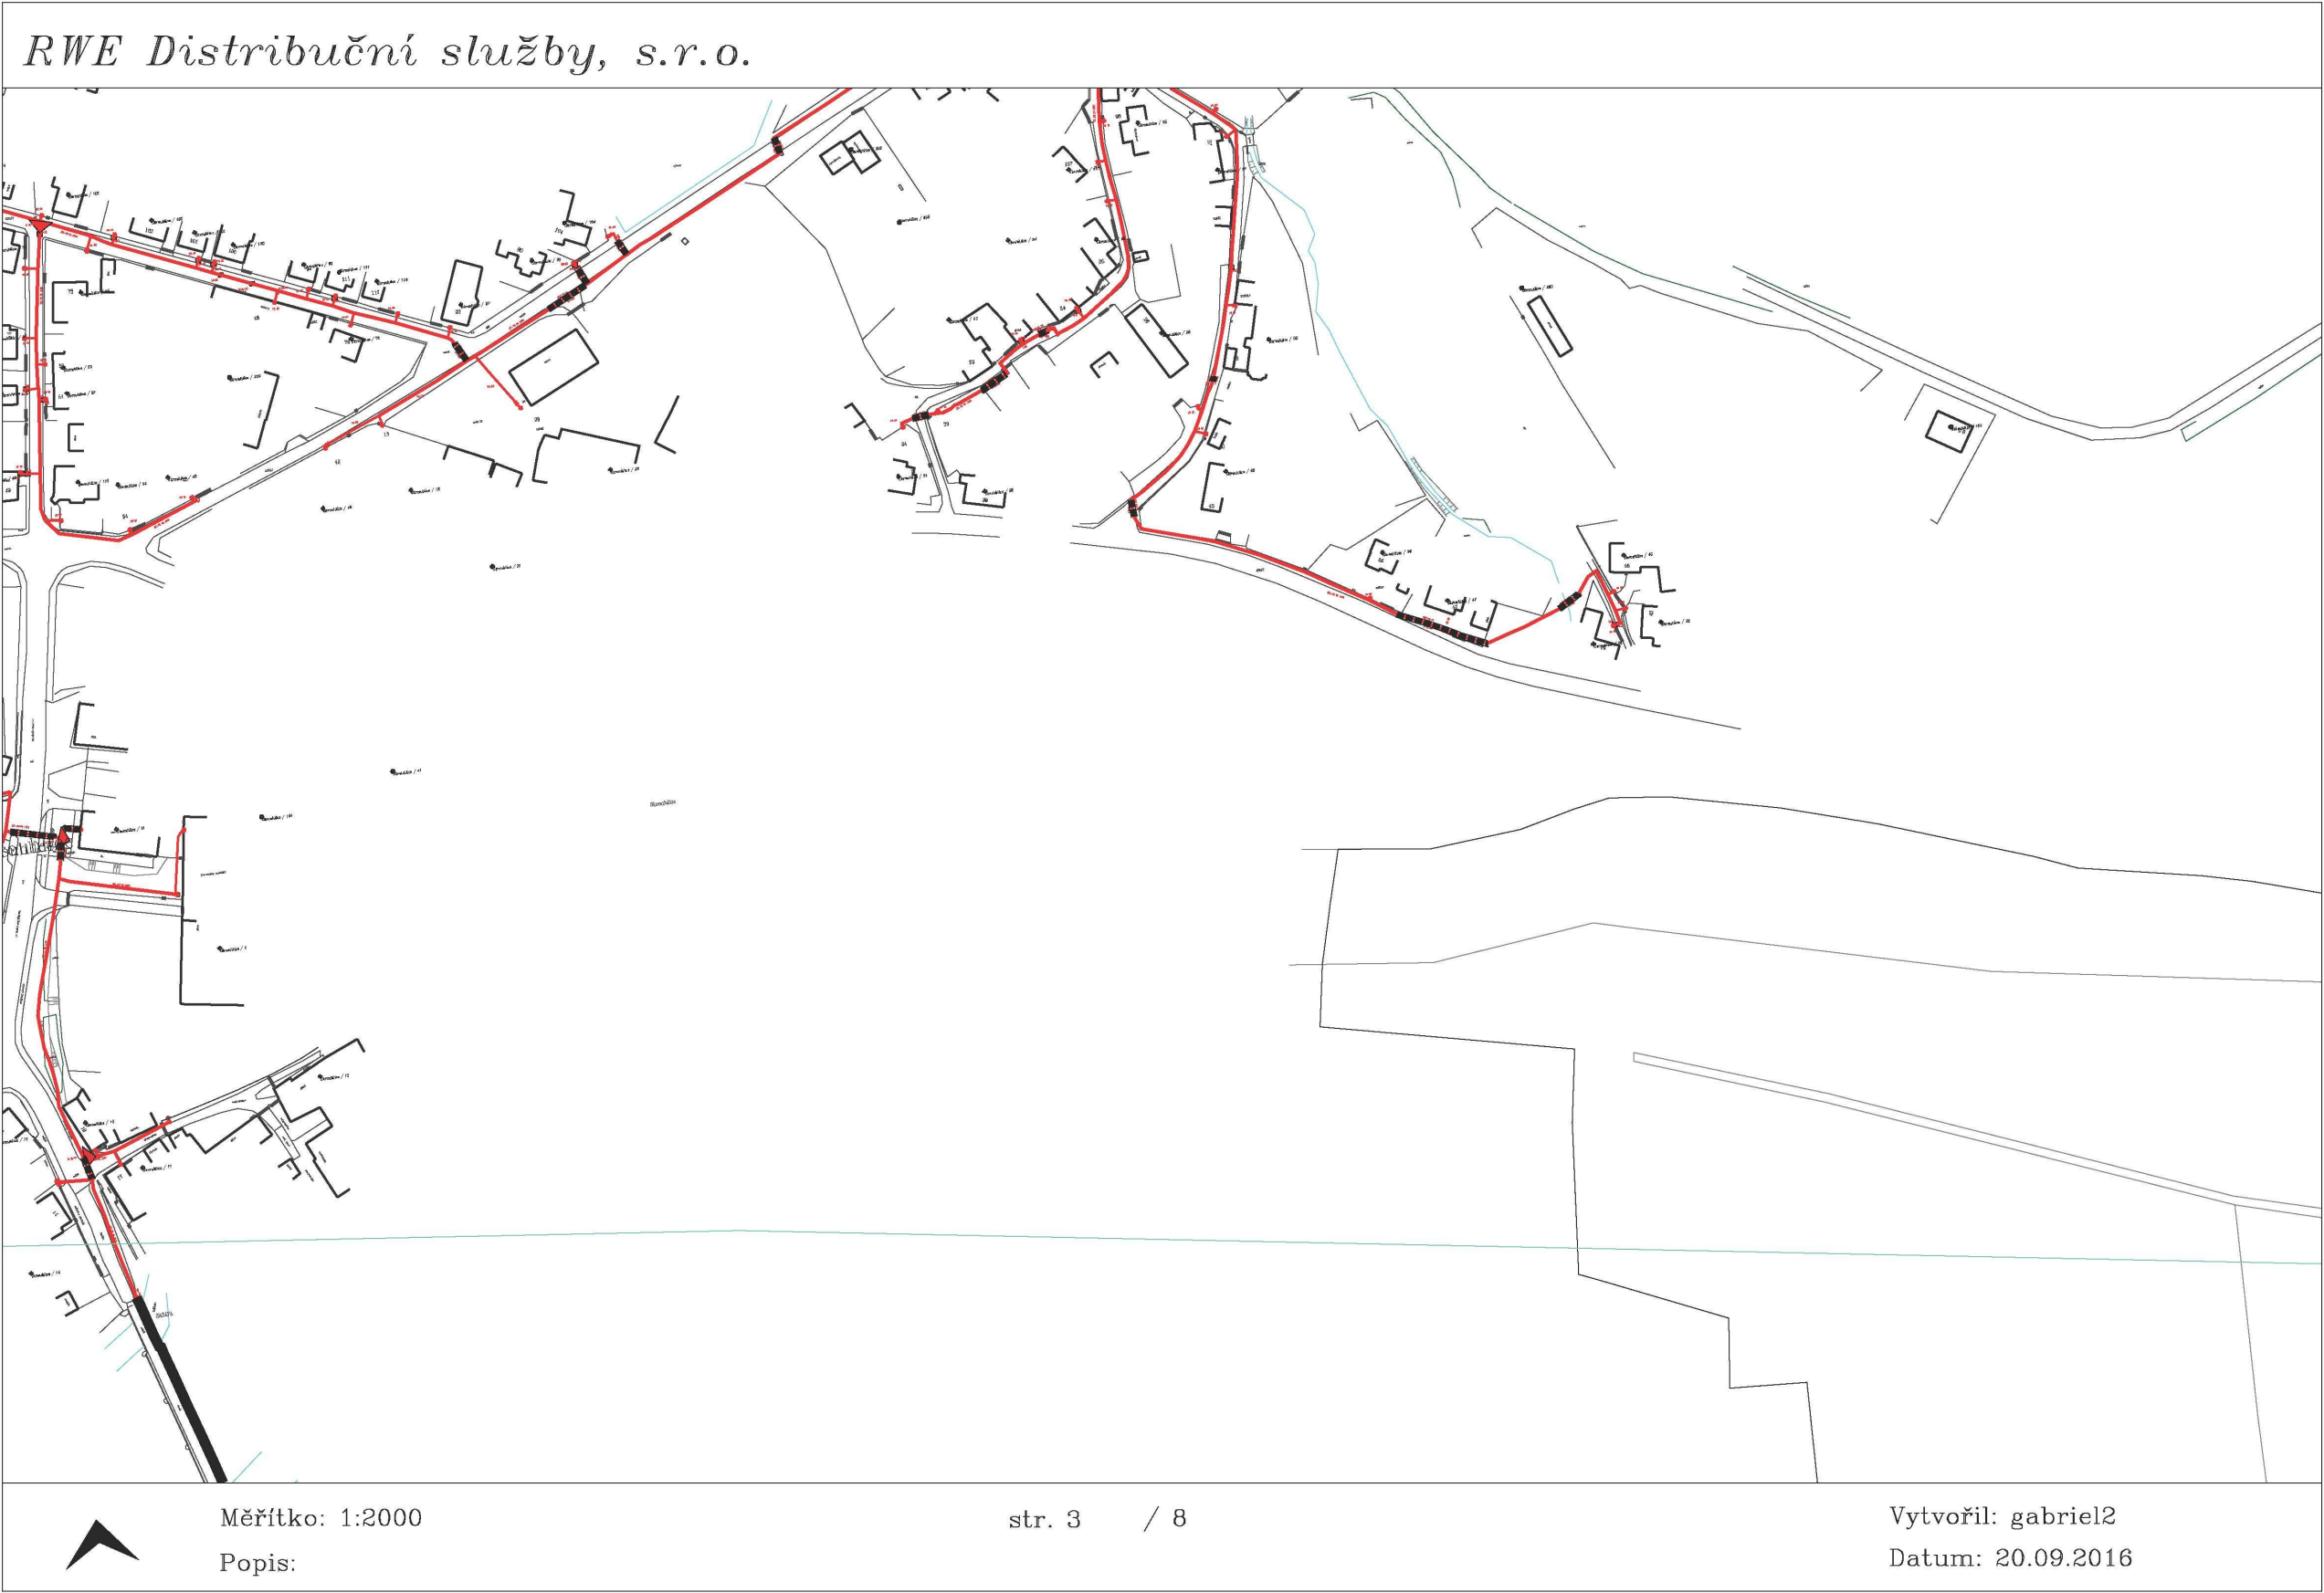


Legenda:



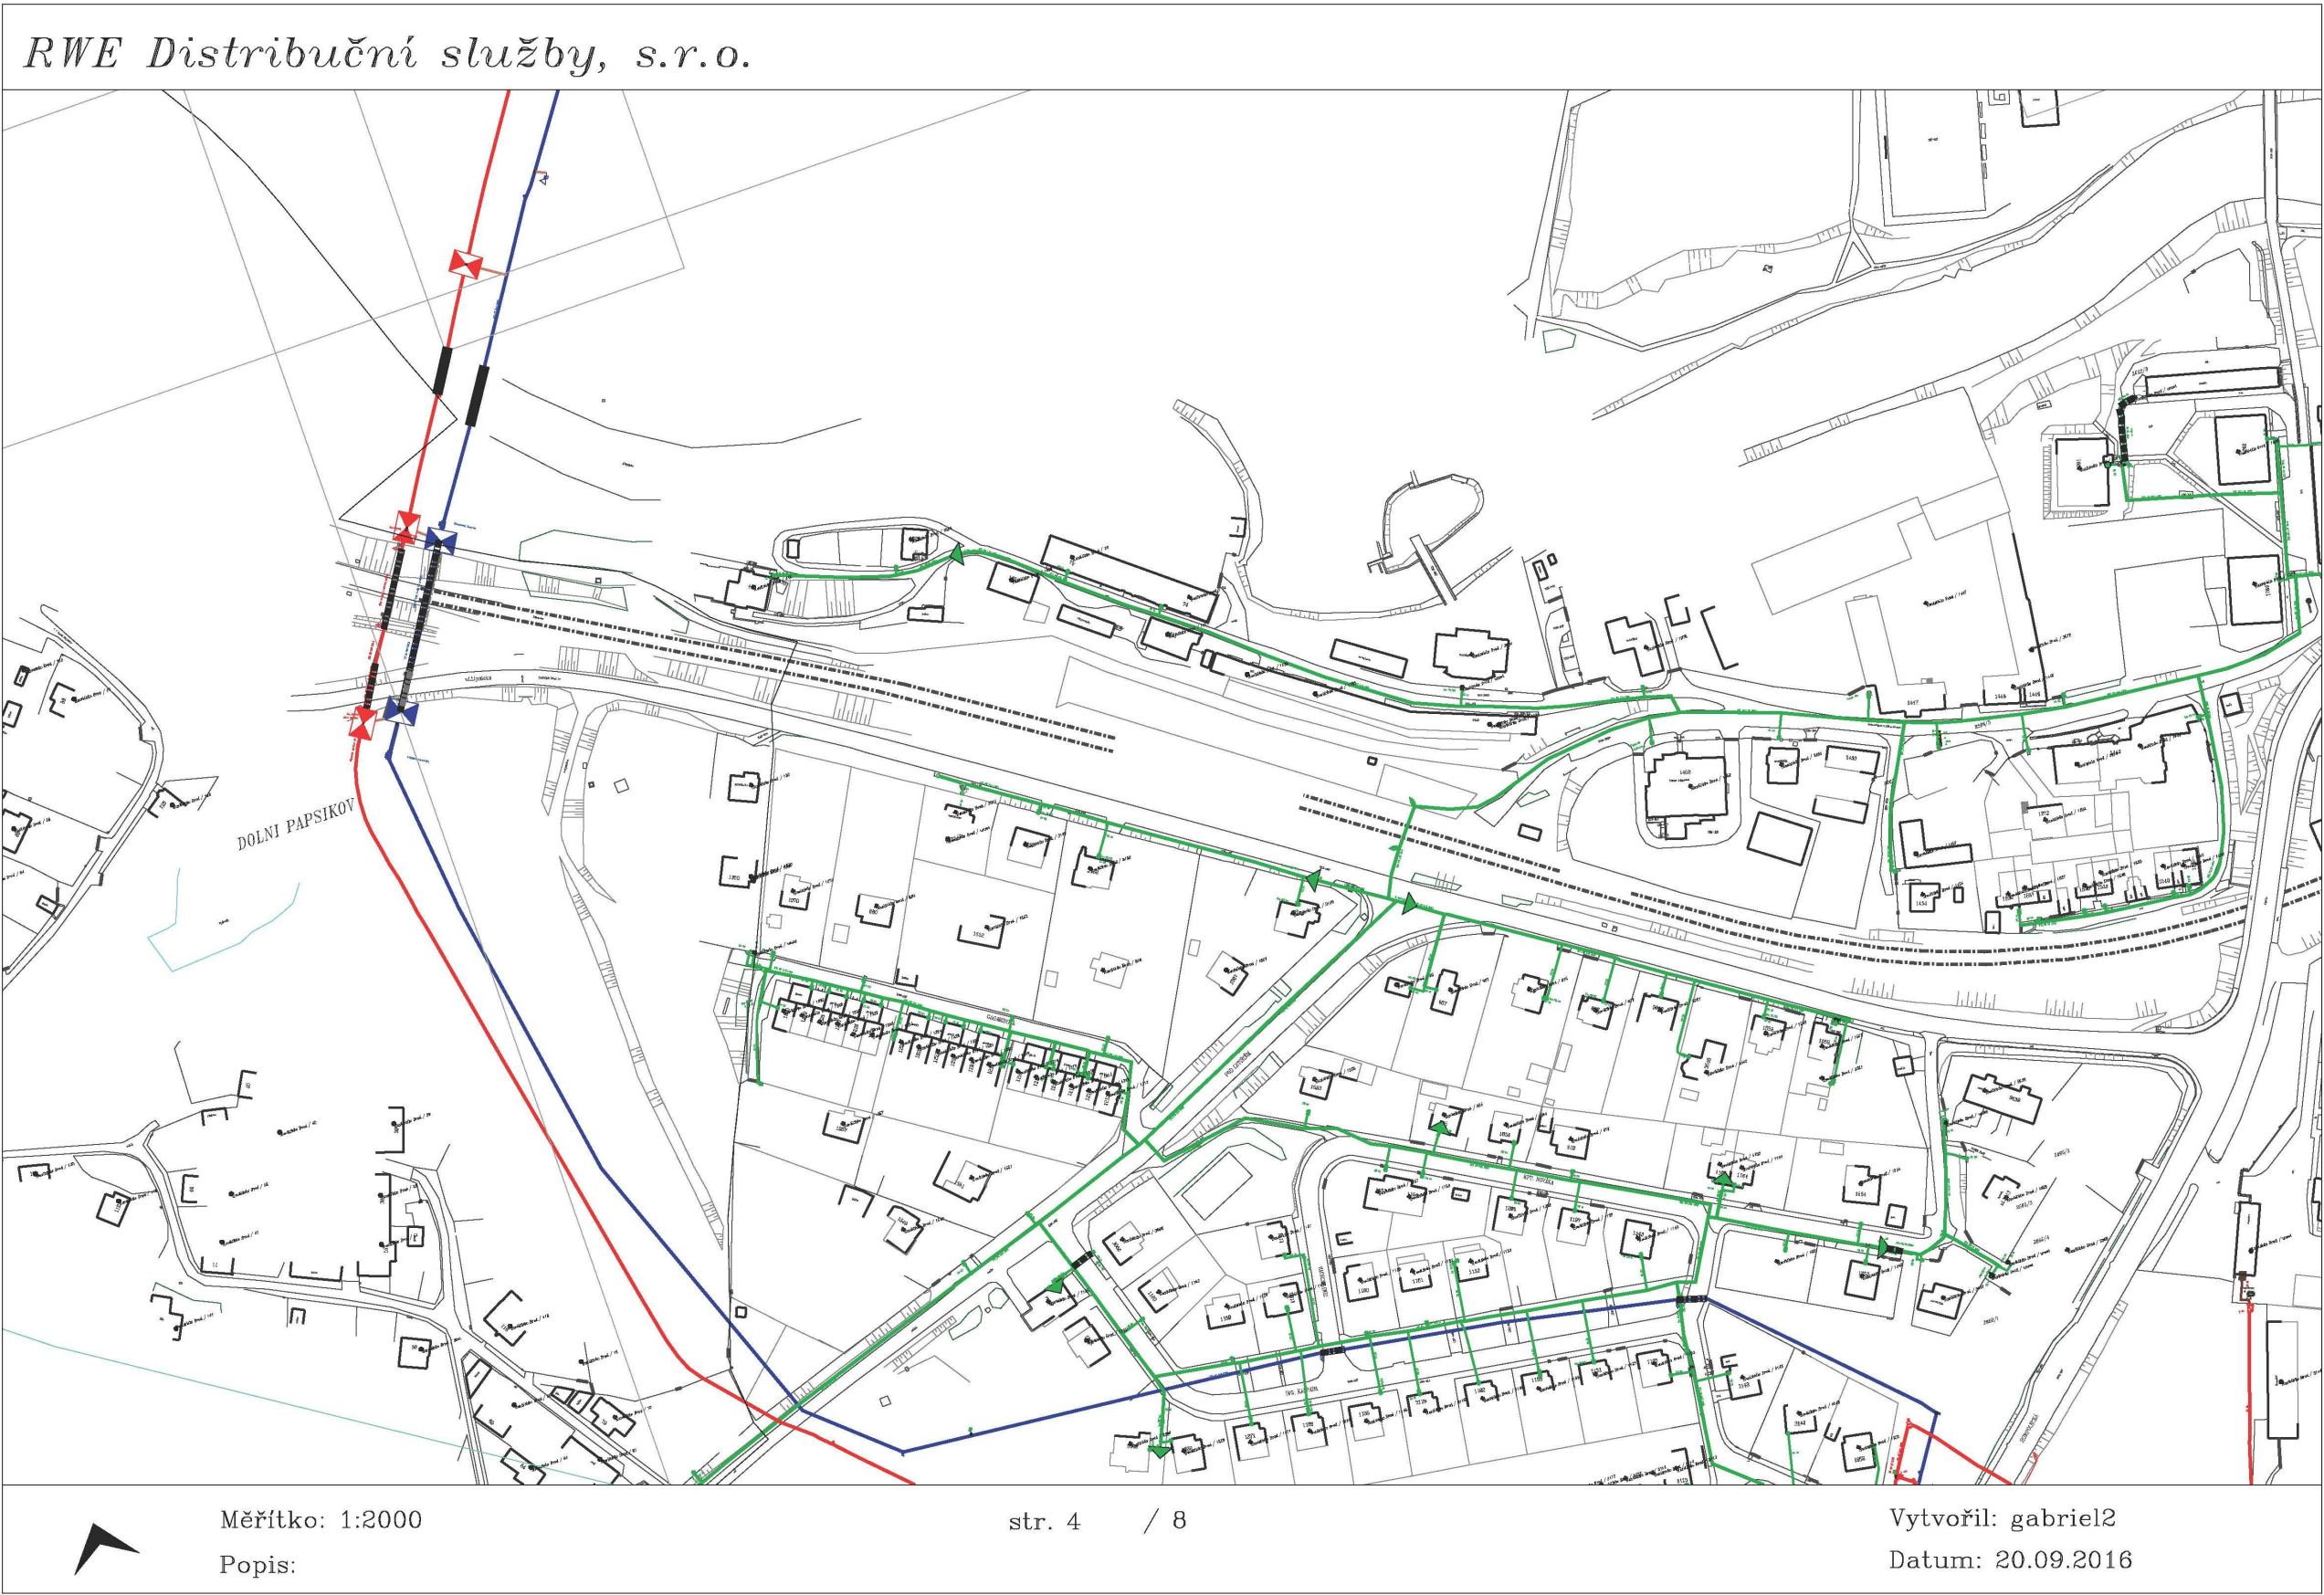





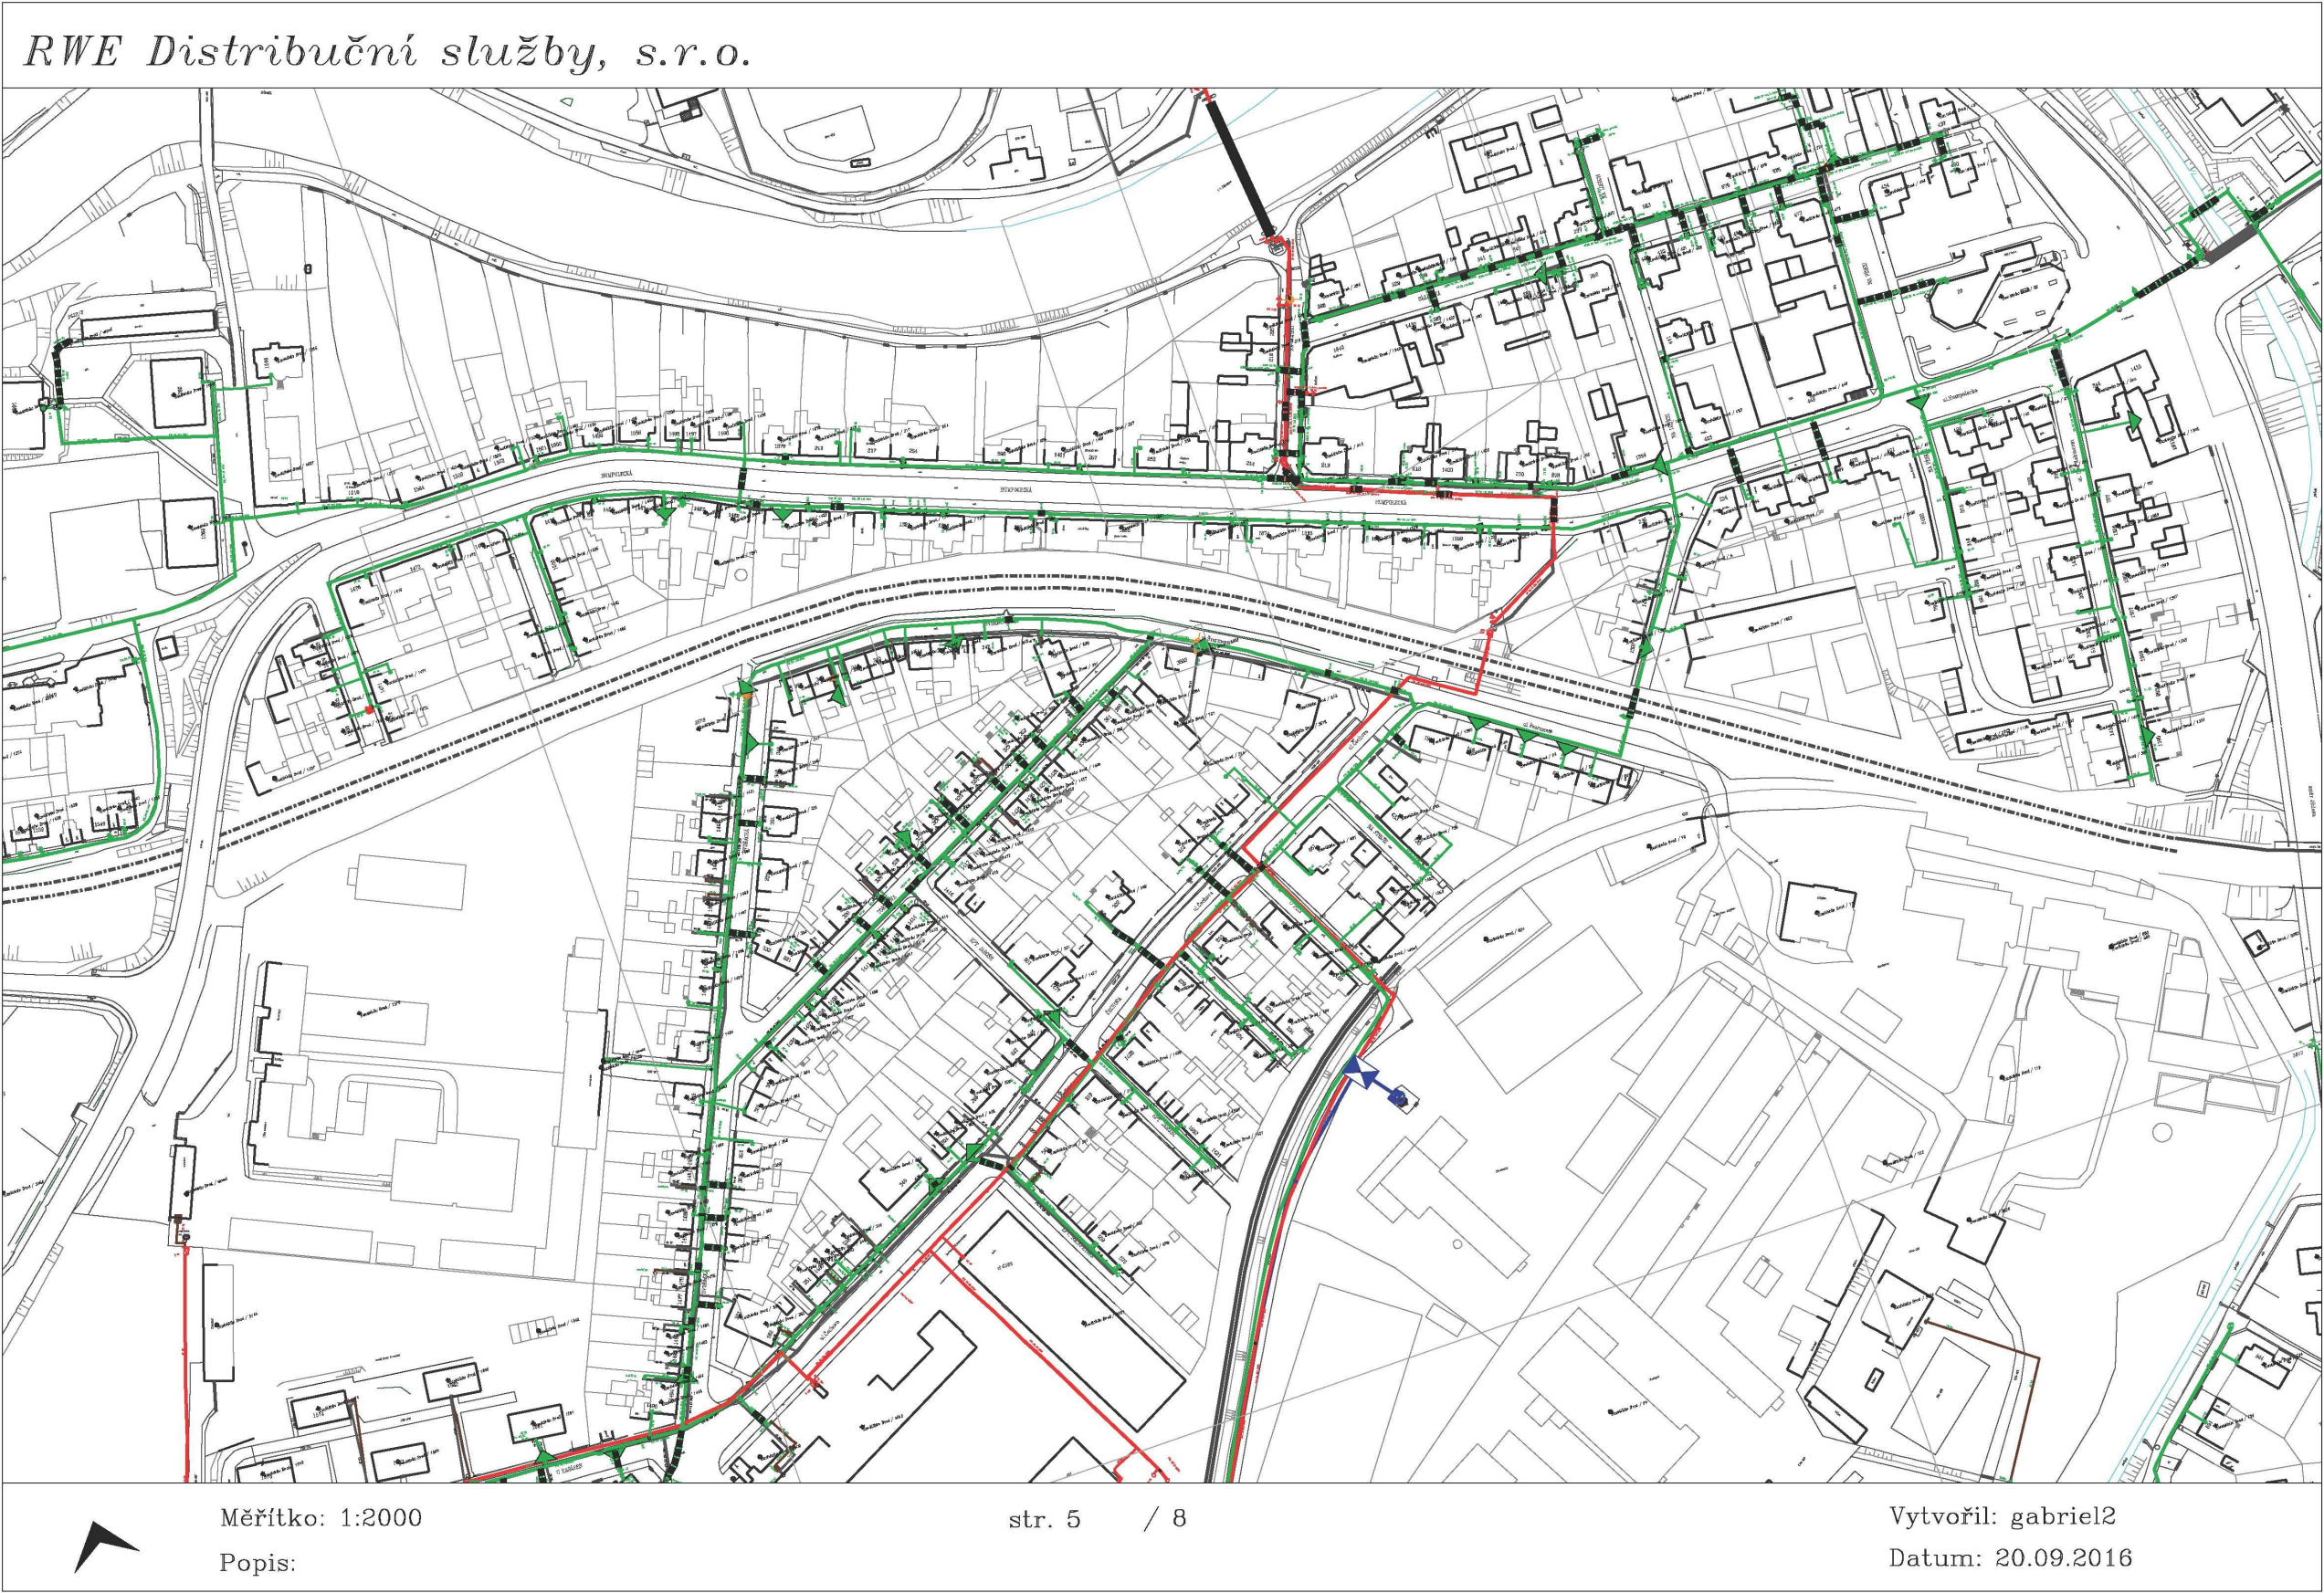




linie plynovodu	
	NTL
	STL
	VTL
	WTL
	nefunkční
	výstavba
	regulační stanice
	ochranné zařízení
	kabel
	elektropřípojka
	kabel protikorozní ochrany
	anodové uzemnění
	stanice katodové ochrany




Legenda:

linie plynovodu	
NTL	
STL	
VTL	
WTL	
nefunkční	
výstavba	
regulační stanice	
ochranné zařízení	
kabel	
elektropřípojka	
kabel protikoroziční ochrany	
anodové uzemnění	
stanice katodové ochrany	

 

Legenda:	
     	linie plynovodu NTL STL VTL WTL nefunkční výstavba
	regulační stanice
	ochranné zařízení
	kabel
	elektropřípojka
	kabel protikoroziní ochrany
	anodové uzemnění
	stanice katodové ochrany

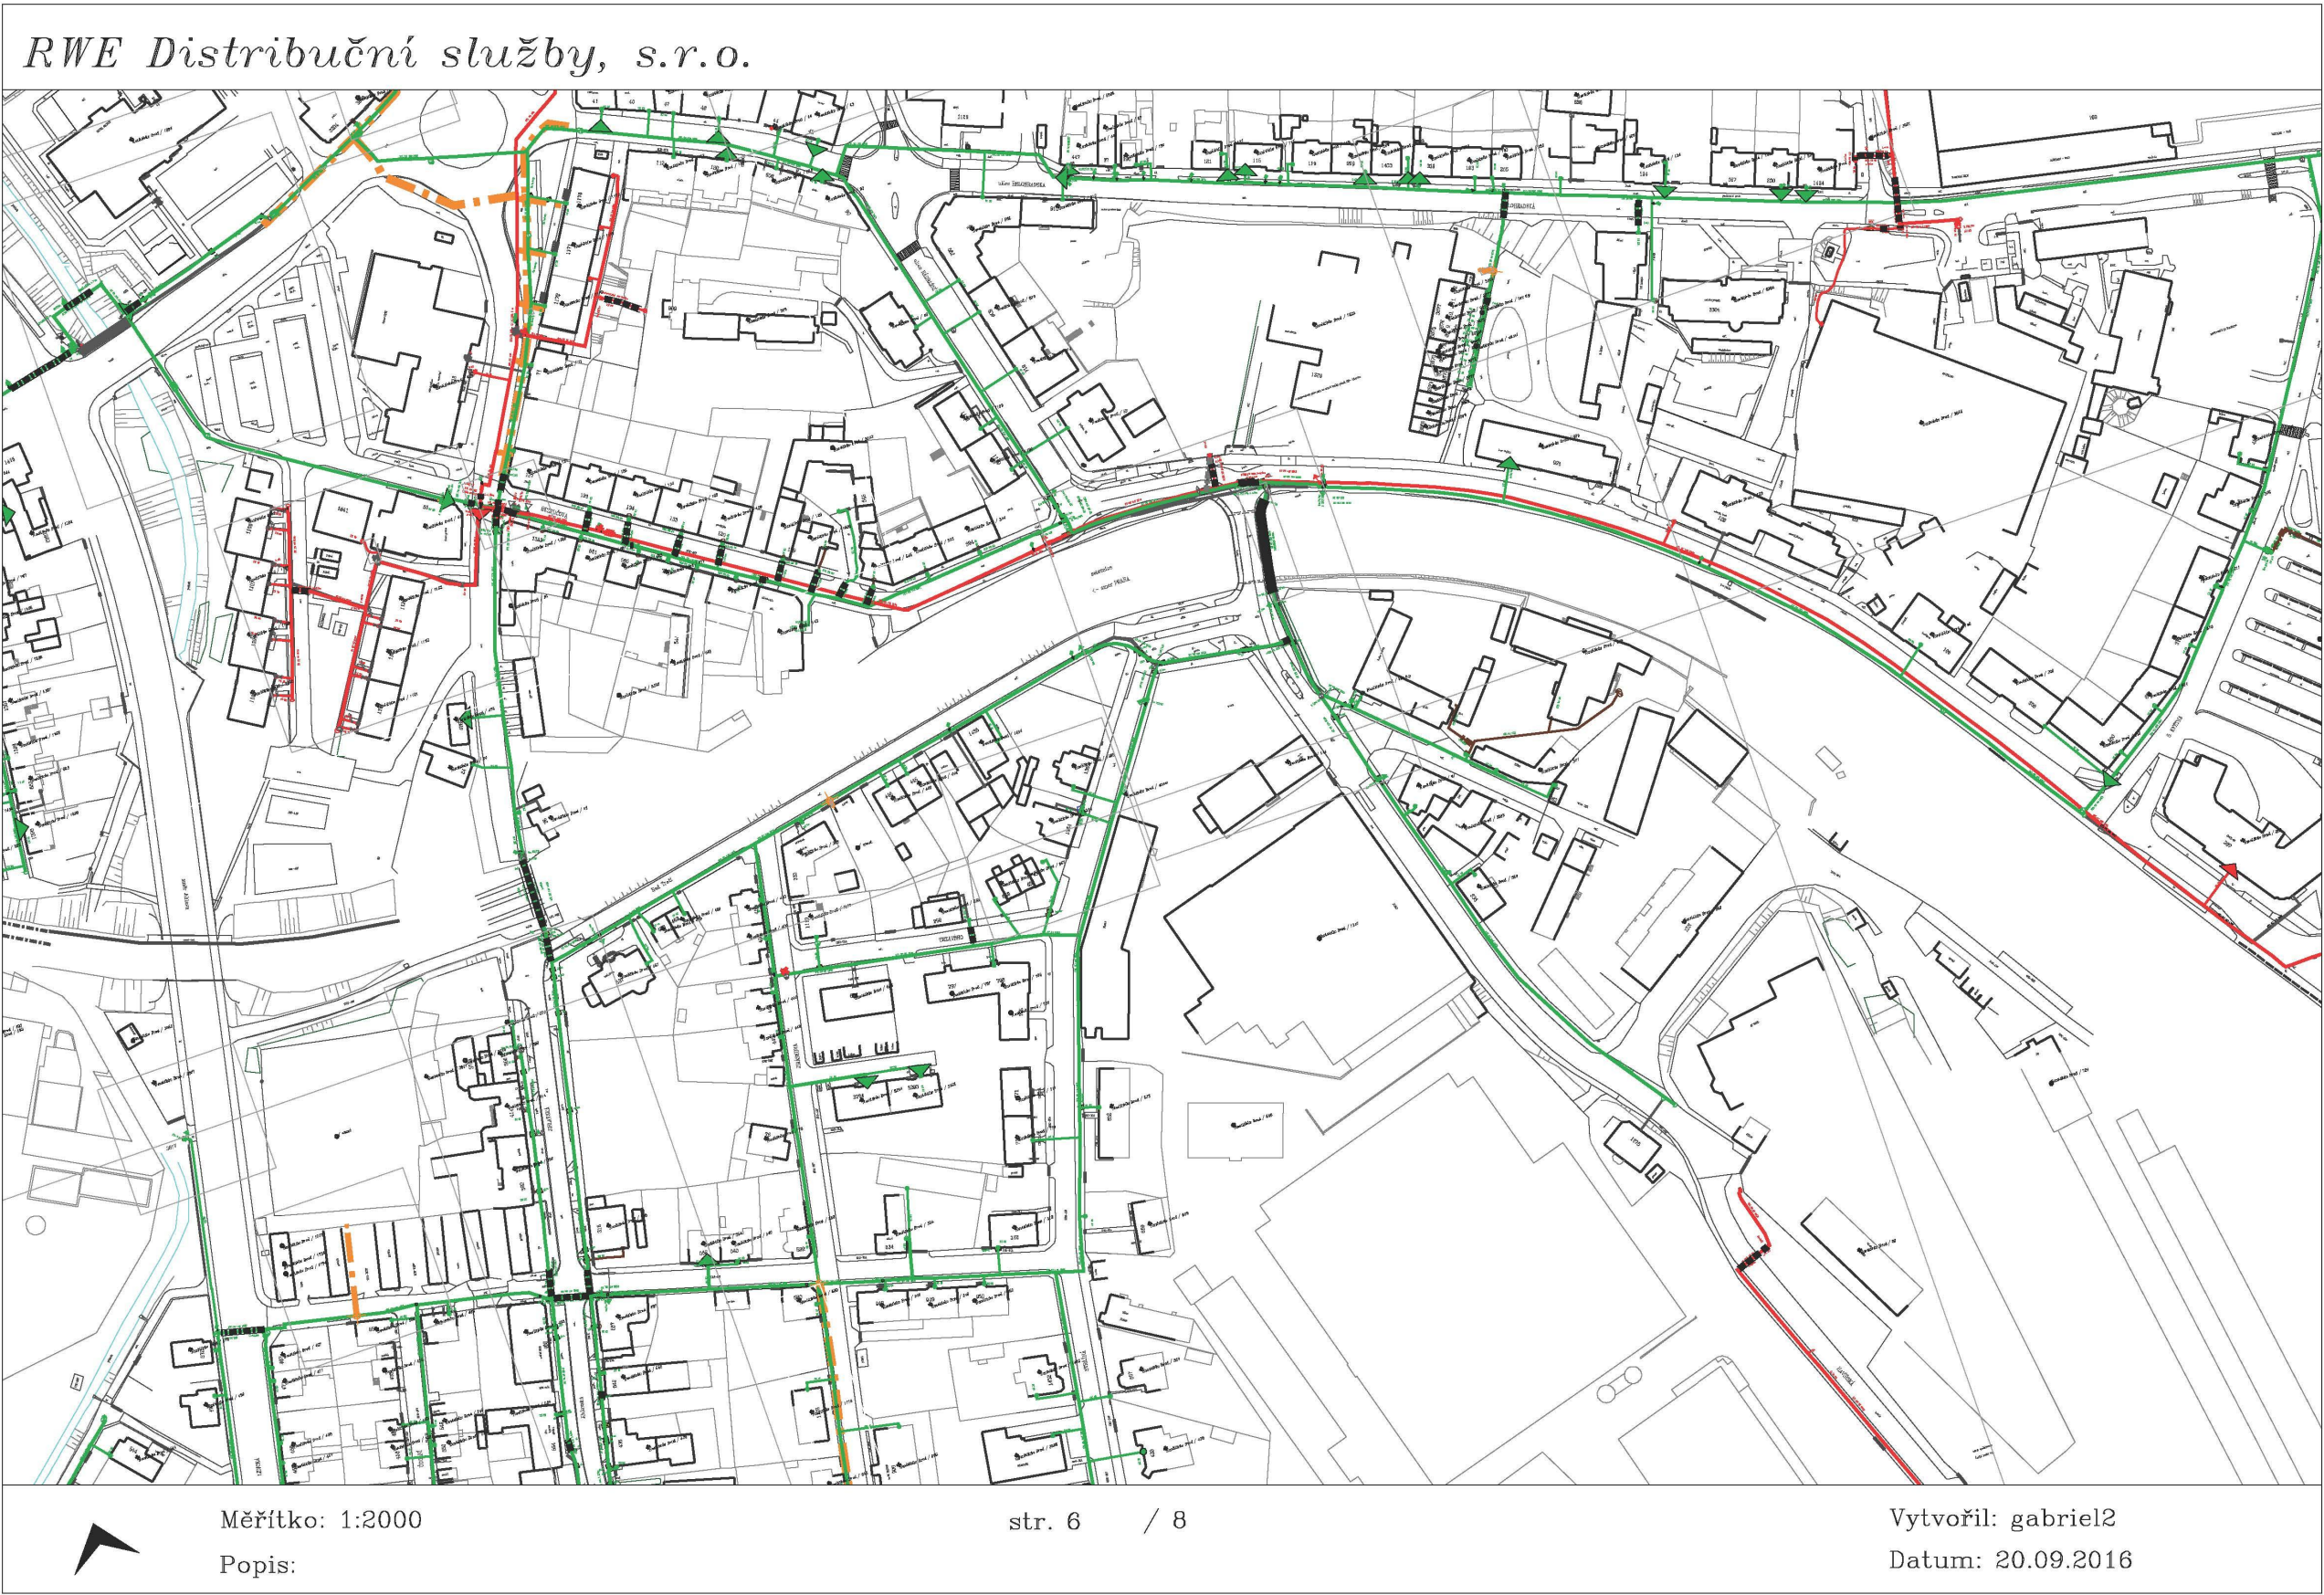

Legenda:


	linie plynovodu
	NTL
	STL
	VTL
	WTL
	nefunkční
	výstavba
	regulační stanice
	ochranné zařízení
	kabel
	elektropřípojka
	kabel protikoroziční ochrany
	anodové uzemnění
	stanice katodové ochrany



Legenda:

	linie plynovodu
	NTL
	STL
	VTL
	WTL
	nefunkční
	výstavba
	regulační stanice
	ochranné zařízení
	kabel
	elektropřípojka
	kabel protikoroziční ochrany
	anodové uzemnění
	stanice katodové ochrany

RWE Distribuční služby, s.r.o.

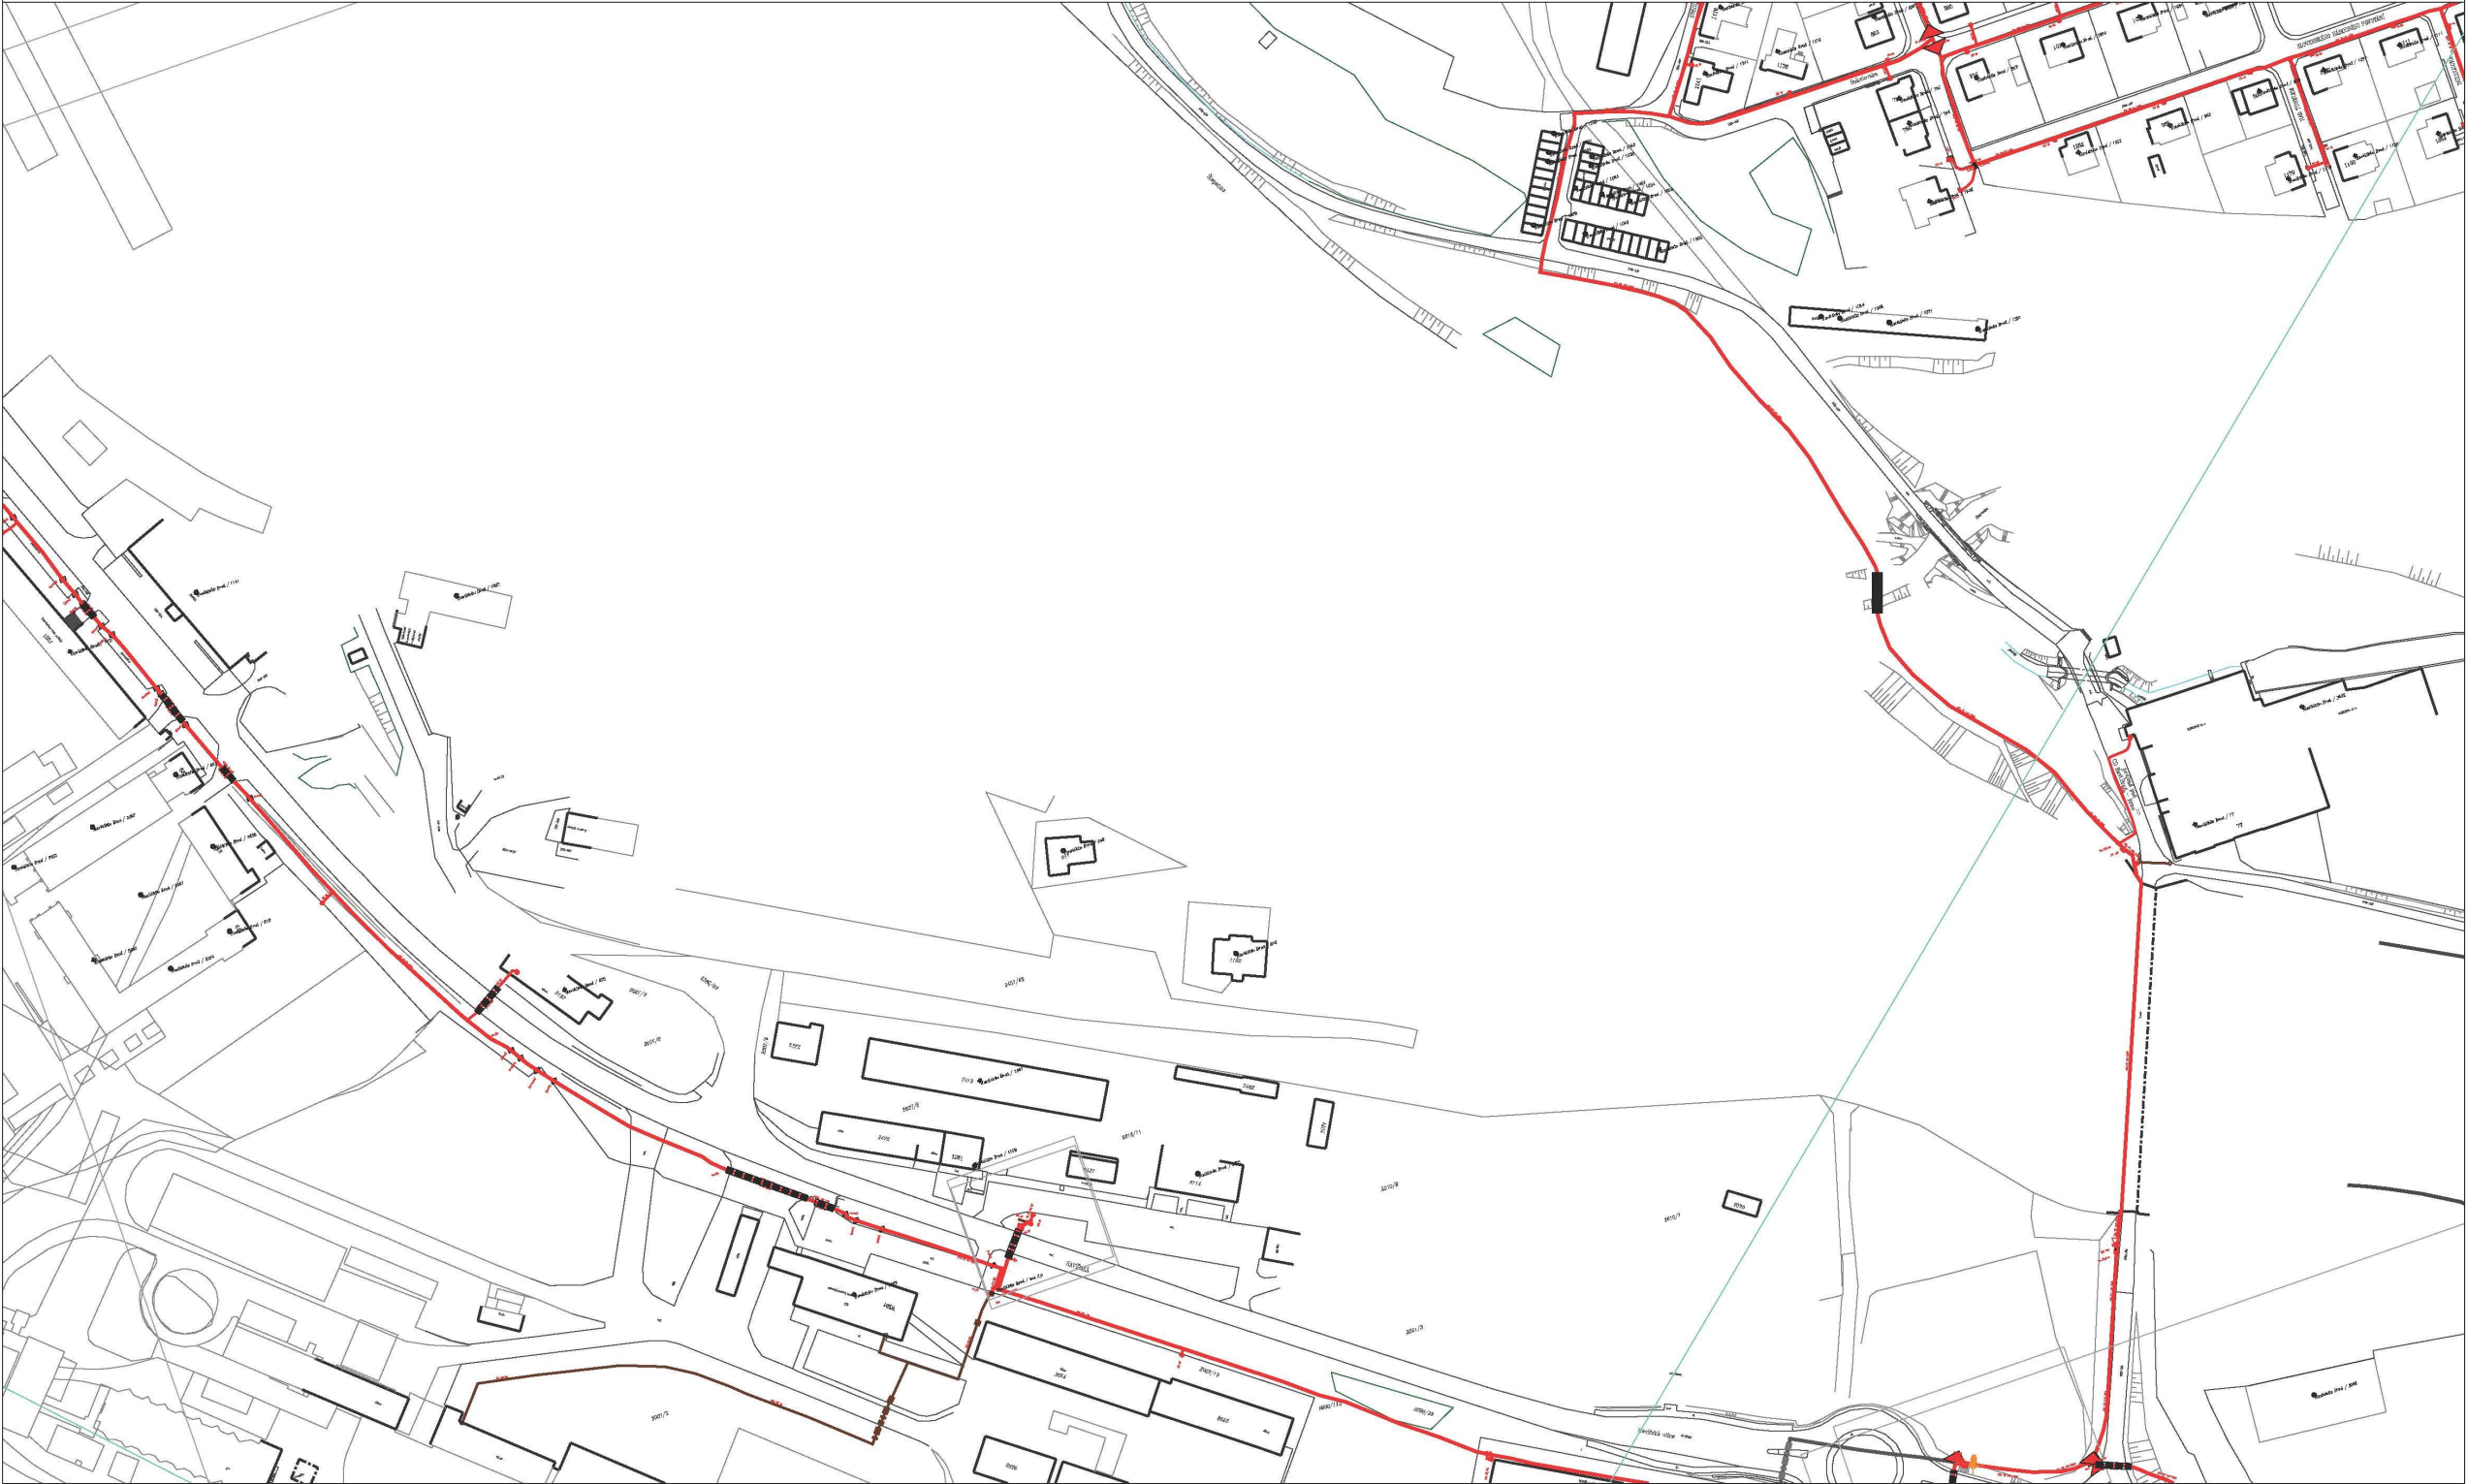

Legenda:

	linie plynovodu
	NTL
	STL
	VTL
	WTL
	nefunkční
	výstavba
	regulační stanice
	ochranné zařízení
	kabel
	elektropřipojka
	kabel protikoroziční ochrany
	anodové uzemnění
	stanice katodové ochrany



Měřítko: 1:2000

Popis:

str. 8 / 8

Vytvořil: gabriel2

Datum: 20.09.2016

TEPLO HB S.R.O.

Sídliště Pražská 3551, 580 01 Havlíčkův Brod

V Havlíčkově Brodě dne 6.10.2016

PRODEX spol. s r.o., organizační složka
Borončová Jana, Ing.
Perucká 2481/5
120 00 Praha 2
IČ: 01761200
E-mail: jana.boroncova@prodex-cz.eu

Evid. číslo žádosti
0000186101

Věc : vyjádření k existenci sítí pro budoucí stavbu :

„Zvýšení traťové rychlosti v úseku Havlíčkův Brod - Okrouhlice“

Na základě Vašeho požadavku Vám sdělujeme, že se v zájmové oblasti stavby nenachází žádné zařízení, které by bylo ve správě nebo majetkem společnosti Teplo HB s.r.o. K plánované stavbě nemáme připomínky.

S pozdravem

Ing. Miroslav Sommer
jednatel společnosti



TEPLO HB s.r.o.
Sídliště Pražská 3551
580 01 Havlíčkův Brod ©
IČ: 25930354, DIČ: CZ25930354
teplo.hb@tiscali.cz



Vyřizuje: Dundáček Petr

E-mail: petr.dundacek@t-mobile.cz

PRODEX spol. s r.o.,
organizační složka
Ing. Jana Borončová
Perucká 2481/5
120 00 Praha 2

Naše značka: **E25110/16**

V Praze dne: **7.9.2016**

Vyjádření a stanovení podmínek pro udělení souhlasu s umístěním stavby v ochranném pásmu sítě technické infrastruktury (TI) společnosti T-Mobile Czech Republic a.s.

Vydané podle § 101 ZÁKONA Č. 127/2005 Sb., o elektronických komunikacích a o změně některých souvisejících zákonů (zákon o elektronických komunikacích – dále jen ZEK), ve znění pozdějších předpisů a §161 zákona č. 183/2006 Sb., o územním plánování a stavebním řádu (stavební zákon) či dle dalších příslušných právních předpisů

Věc: Zvýšení traťové rychlosti v úseku Havlíčkův Brod - Okrouhlice

Stupeň: Jiný důvod

Na základě předložených projektových podkladů dáváme **souhlasné stanovisko k vydání Územního souhlasu / rozhodnutí (Stavebního povolení) a následně souhlas s realizací stavby.**

Dle předložených dokladů nedojde ke kolizi s technickou infrastrukturou společnosti **T-Mobile Czech Republic a.s.**

Toto stanovisko má platnost 1 rok.

T-Mobile
T-Mobile Czech Republic a.s.
Tomčikova 2144/1
148 00 Praha 4
IČ 649 49 681, DIČ CZ64949681

.....
Ochrana sítí
Technologický úsek

Seznam příloh

Příloha č.1 - Rekapitulace žádosti

Příloha č.2 - Situační plán



Příloha č. 1

Rekapitulace žádosti o vyjádření k existenci sítě elektronických komunikací

Číslo žádosti: **E25110/16**
Název stavby /akce: **Zvýšení traťové rychlosti v úseku Havlíčkův Brod - Okrouhlice**
Datum podání žádosti: **7.9.2016**
Důvod žádosti: **Jiný důvod**
Popis jiného důvodu žádosti: **Zpracování projektu / předprojektová příprava**
Poznámka:

Žadatel

Firma / organizace: **PRODEX spol. s r.o., organizační složka**
IČ: **01761200**
DIČ:
Kontaktní osoba: **Ing. Jana Borončová**
Adresa: **Perucká 2481/5**
Město / obec: **Praha 2**
PSČ: **120 00**
Stát:
E-mail: **jana.boroncova@prodex-cz.eu**
Telefonní číslo: **+420605372494**

Stavebník

Firma / organizace:
Kontaktní osoba:
Adresa:
Město / obec:
PSČ:
Stát:
E-mail:
Telefonní číslo:

Stavba

Výška nad terénem (metry): **8 m**
Projektant:
Druh stavby: **Ostatní**
Hodnota projektu:
Měsíc zahájení stavby:
Měsíc ukončení stavby:


Odeslání stanoviska

E-mail: **jana.boroncova@prodex-cz.eu**

Příloha č. 2

Situační plánek

Zájmová oblast (zájmové oblasti) zadaná žadatelem

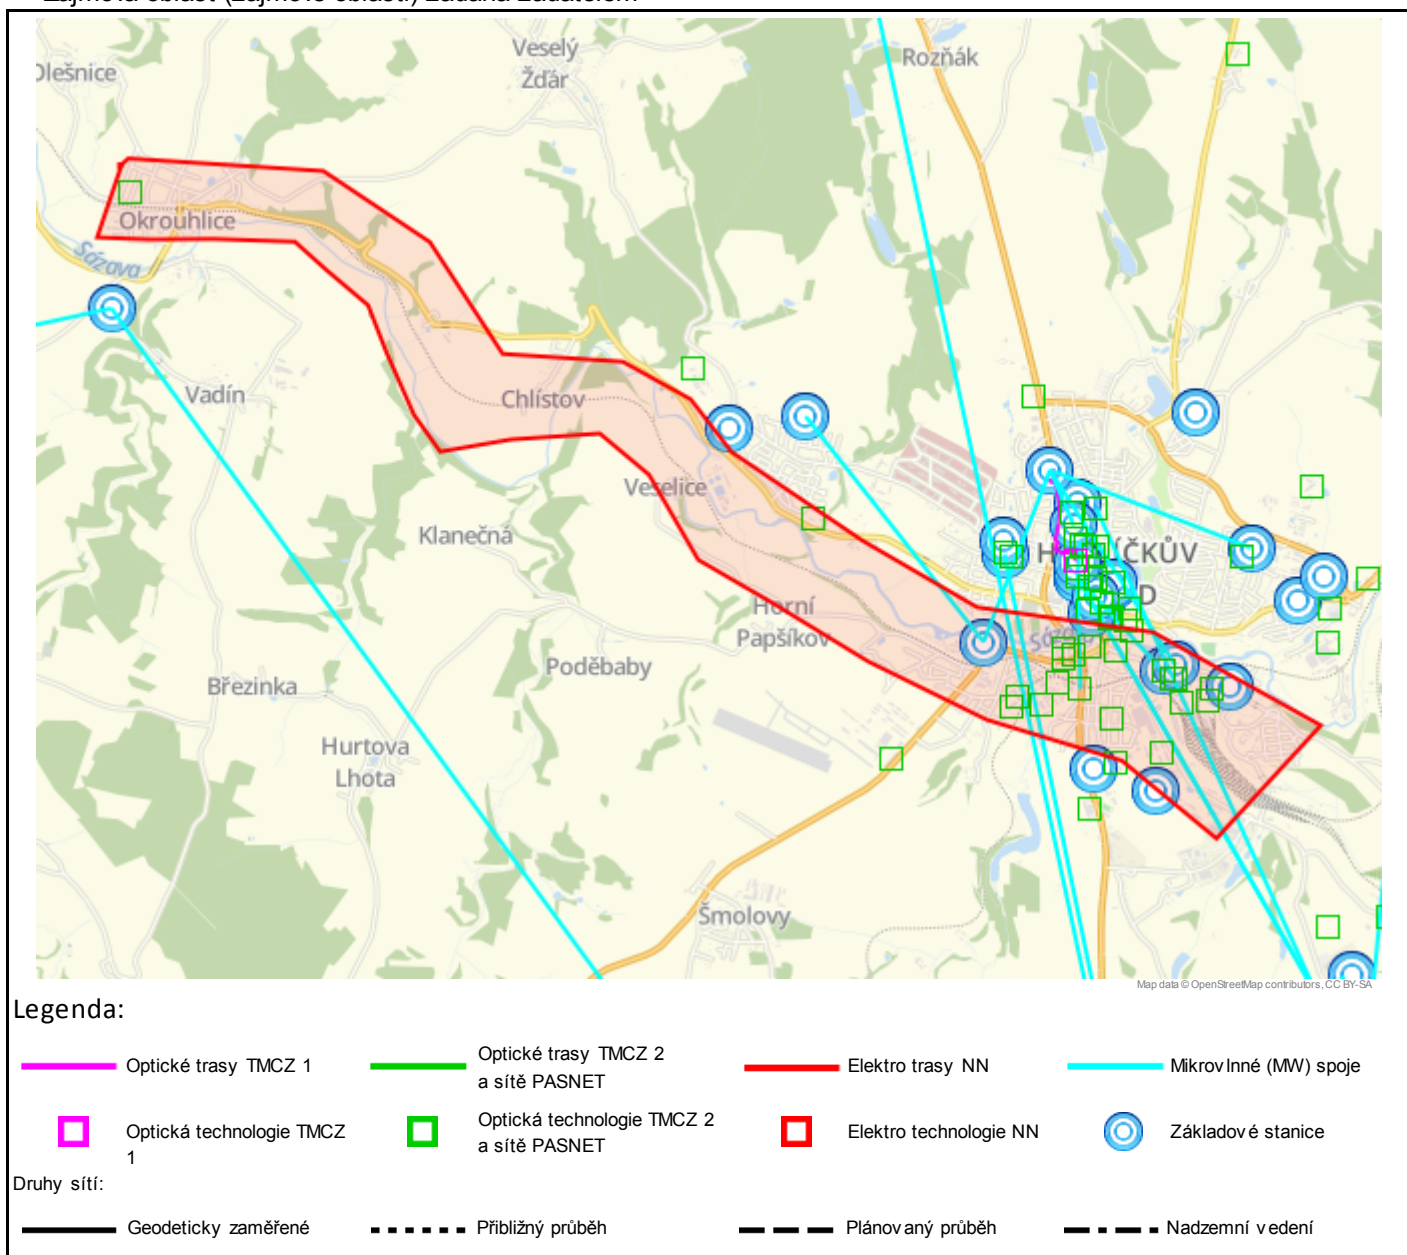

Geometrie zájmové oblasti (zájmových oblastí) žádosti ve formátu WKT a souřadnicovém systému S-JTSK. Zkopírováním textu lze geometrii zobrazit v jakémkoli softwaru podporujícím formát WKT.

POLYGON((-673461.6822 -1102989.6445,-673689.8854 -1103463.9101,-673336.6666 -1103521.457,-672890.1822 -1103573.0507,-672338.526 -1103660.3632,-672144.0572 -1103882.6132,-671890.0572 -1104156.457,-671804.7291 -1104491.8164,-671667.8072 -1104944.2539,-671518.9791 -1105218.0976,-671026.8541 -1105194.2851,-670409.7135 -1105228.0195,-670106.7968 -1105551.5117,-669840.8906 -1106174.6054,-669368.6093 -1106531.7929,-668761.3906 -1107012.0117,-667996.5555 -1107510.6066,-667103.5868 -1107903.5128,-666520.1805 -1108514.7003,-665710.5555 -1107828.1066,-666782.118 -1107050.2316,-667968.7743 -1106732.7316,-668699.0243 -1106181.0753,-669520.5555 -1105466.7003,-669758.6805 -1105069.8253,-670191.2743 -1104756.2941,-671008.8368 -1104601.5128,-671413.6493 -1103776.0128,-672084.368 -1103200.5441,-673409.9305 -1102950.5128,-673449.618 -1102978.2941,-673461.7981 -1102989.2597,-673464.5762 -1102989.2597,-673477.0421 -1102984.5085,-673478.6296 -1102995.8856,-673461.6822 -1102989.6445))

**Vyjádření k existenci podzemního komunikačního vedení veřejné komunikační sítě,
podmínky a postup k zajištění ochrany podzemního komunikačního vedení
společnosti TwigoNet Europe, SE**

vydané podle § 101 zákona č. 127/2005 Sb., o elektronických komunikacích v platném znění
a § 161 zákona č. 183/2006 Sb., o územním plánování a stavebním řádu (stavební zákon), v platném znění

Žadatel: **PRODEX spol. s r.o., organizační složka**
Stavebník: **Borončová Jana, Ing.**
Název stavby: **Zvýšení traťové rychlosti v úseku Havlíčkův Brod - Okrouhlice**
Dotčené území: **KÚ: Chlístov u Okrouhlice (709638), Havlíčkův Brod (637823), Klanečná (723452),**
Datum přijetí žádosti existence sítě
Číslo jednací: **1273/2016KM** Číslo vyjádření: **1273**
Vyřizuje: **Juraj Černý**

Na základě zpracování a posouzení Vámi podané žádost o vyjádření k existenci našich sítí Vám sdělujeme, že ve Vaší zájmové oblasti **nedojde ke střetu s podzemním komunikačním vedením** veřejné komunikační sítě (chráničky, optické kabely a další zařízení) společnosti TwigoNet Europe, SE.

K povolení vašeho stavebního záměru stanovujeme tyto podmínky:

1. Vyjádření je platné pouze pro zájmové území určené a vyznačené žadatelem v projektové dokumentaci, kterou žadatel předložil k žádosti o vyjádření a kterou společnost TwigoNet Europe ověřila razítkem. Takto ověřená projektová dokum žadatele je nedílnou součástí tohoto vyjádření.
2. V případě, kdy dojde k jakékoliv změně v projektové dokumentaci žadatele, pozbývá toto vyjádření platnosti a je nutné požádat o nové vyjádření.
3. V případě, kdy termín plánovaného zahájení stavby překročí dobu platnosti tohoto vyjádření, je nutné požádat společnost TwigoNet Europe, SE o nové vyjádření.

Toto vyjádření je vyjádřením k územnímu řízení, ohlášení stavby nebo stavebnímu řízení.

Vyjádření platí 12 měsíců od data vydání.

Vyjádření vydala společnost TwigoNet Europe, SE dne 30.9.2016



PRODEX spol. s r.o., organizační složka
Ing. Jana Borončová
Perucká 2481/5
120 00 Praha 2

**VYJÁDŘENÍ O EXISTENCI VEDENÍ VEŘEJNÉ KOMUNIKAČNÍ SÍTĚ (VVKŠ)
A VŠEOBECNÉ PODMÍNKY OCHRANY VEDENÍ VEŘEJNÉ KOMUNIKAČNÍ SÍTĚ
SPOLEČNOSTI UPC Česká republika, s.r.o.**

vydané podle § 101 zákona č. 127/2005 Sb., o elektronických komunikacích a o změně některých souvisejících zákonů (zákon o elektronických komunikacích), v znění pozdějších předpisů a § 161 zákona 183/2006 Sb., o územním plánování a stavebním řádu (stavební zákon).

Číslo žádosti: **E017242/16**
Název akce/stavby: **Zvýšení traťové rychlosti v úseku Havlíčkův Brod - Okrouhlice**
Vyřizuje: **Čípek Miloslav / +420 541612234**
Naše značka:
Datum: **12.9.2016**
Umístěno:
Katastrální území: **Havlíčkův Brod (637823), Perknov (637955), Chlístov u Okrouhlice (709638), Olešnice u Okrouhlice (709662), Vadín (709671), Klanečná (723452), Poděbáby (723479), Veselice u Havlíčkova Brodu (723487), Veselý Žďár (780961), Okrouhlice (709654)**
Číslo parcely:
Důvod vydání vyjádření: **Jiný důvod**
Popis důvodu žádosti: **Jiné důvody - zpracování projektu**
Žádost o souhlas se zjednodušeným územním řízením: **Ne**
Žádost o souhlas s veřejnoprávní smlouvou: **Ne**


Na základě Vaší žádosti o vyjádření o existenci sítě po určení a vyznačení zájmového území – předložení projektové dokumentace a na základě stanovení důvodu pro vydání vyjádření vydává společnost UPC Česká republika, s.r.o. (dále jen **UPC**) **následující vyjádření:**

Dle Vámi vyznačeného zájmového území se v prostoru stavby nenacházejí žádná podzemní VVKŠ, která by byla v našem vlastnictví.

Se stavbou souhlasíme

Toto vyjádření se vztahuje k aktuálnímu stavu neexistence VVKŠ ve staveništi předmětné stavby a ke dni zahájení stavby je nutno existenci VVKŠ znovu ověřit.
Toto vyjádření platí 1 rok od data vystavení a pro zájmové území, které je přílohou vyjádření.

Vyjádření vydala společnost UPC dne: 12.9.2016

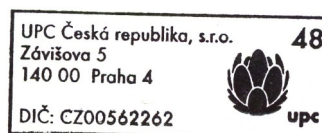

Miloslav Čípek
Technical Administrator

Zájmová oblast (zájmové oblasti) zadaná žadatelem:



Map data © OpenStreetMap contributors, CC BY-SA

Legenda:

-  Kabelové trasy  Umístění technologie

Geometrie zájmové oblasti (zájmových oblastí) žádosti ve formátu WKT a souřadnicovém systému S-JTSK. Zkopírováním textu lze geometrii zobrazit v jakémkoli softwaru podporujícím formát WKT.

```
GEOMETRY COLLECTION(POLYGON((-673461.6822 -1102989.6445,-673689.8854 -1103463.9101,-673336.6666  
-1103521.457,-672890.1822 -1103573.0507,-672338.526 -1103660.3632,-672144.0572 -1103882.6132,-671890.0572  
-1104156.457,-671804.7291 -1104491.8164,-671667.8072 -1104944.2539,-671518.9791 -1105218.0976,-671026.8541  
-1105194.2851,-670409.7135 -1105228.0195,-670106.7968 -1105551.5117,-669840.8906 -1106174.6054,-669368.6093  
-1106531.7929,-668761.3906 -1107012.0117,-667996.5555 -1107510.6066,-667103.5868 -1107903.5128,-666520.1805  
-1108514.7003,-665710.5555 -1107828.1066,-666782.118 -1107050.2316,-667968.7743 -1106732.7316,-668699.0243  
-1106181.0753,-669520.5555 -1105466.7003,-669758.6805 -1105069.8253,-670191.2743 -1104756.2941,-671008.8368  
-1104601.5128,-671413.6493 -1103776.0128,-672084.368 -1103200.5441,-673409.9305 -1102950.5128,-673449.618  
-1102978.2941,-673461.7981 -1102989.2597,-673464.5762 -1102989.2597,-673477.0421 -1102984.5085,-673478.6296  
-1102995.8856,-673461.6822 -1102989.6445)))
```



PRODEX spol. s r.o., organizační složka
Jana Borončová
Perucká 2481/5
120 00 Praha 2

V Praze, 22.9.2016

Naše zn.: **MW000004913716006**

Věc: vyjádření k žádosti k akci **"Zvýšení traťové rychlosti v úseku Havlíčkův Brod - Okrouhlice"**

Sdělujeme Vám, že společnost Vodafone Czech Republic a.s., se sídlem Praha 5, náměstí Junkových 2, IČ: 25788001, zapsaná dne 13.8. 1999 v obchodním rejstříku vedeném Městským soudem v Praze pod spisovou značkou B.6064 na základě předložené dokumentace ze dne **7.9.2016**

souhlasí s realizací projektu.

Ve vámi zadaném zájmovém území a v uvedené výšce (výška stavby: 8 m, výška jeřábu: 10 m) se nenachází žádné podzemní ani nadzemní vedení naší společnosti.

Platnost vyjádření je **1 rok** od data vydání.

S pozdravem

v.z. Ing. Ivana Glosová
Vodafone Czech Republic a.s.
Technická 23
616 00 Brno


Vodafone Czech Republic a.s.
náměstí Junkových 2, 155 00, Praha 5
IČO: 25788001, DIČ: CZ25788001
tel.: 776 971 111, fax: 776 971 927
-60-

Tel.: 608 014 915
E-mail: east@vodafone.cz

Seznam příloh/přiložených souborů:

Zadost_MW000004913716006.pdf

PRODEX spol. s r.o.
Ing Jana Boroncová
Perucká 2481/5
120 00 Praha

Číslo jednací 1201612120

Datum 12.10.2016

Vyřizuje Jaroslav Lejska

telefon +420 602 760 472

e-mail Jaroslav.Lejska@cdt.cz

Věc: Souhrnné stanovisko k existenci komunikačního vedení a zařízení ve správě ČD - Telematika a.s. .

Název stavby: Zvýšení trať rychlosti v úseku H. Brod-Okrouhlice

Při realizaci výše uvedené stavby **DOJDE** ke styku se sítí elektronických komunikací, která je chráněna ochranným pásmem dle §102 zák. č. 127/2005 Sb., o elektronických komunikacích.

Toto vyjádření platí pouze pro dokumentaci ověřenou společností ČD - Telematika a.s. a pro rozsah prací na ní vyznačených.

Vyjádření je platné pouze pro zájmové území vyznačené žadatelem včetně důvodu stanoveného žadatelem.

Vyjádření pozbývá platnosti dne 12.10.2018

Dotčená zařízení:

DK Kolín-H. Brod,ZOK,DOK,GSM-R

Všeobecné podmínky ochrany:

Toto vyjádření neopravňuje žadatele provádět jakoukoliv činnost nebo ochranu na síti elektronických komunikací.

Dotčenou síť elektronických komunikací je žadatel povinen nechat u ČD - Telematika a.s. vytyčit.

Vytyčení sítě elektronických komunikací bude provedeno na základě písemné objednávky zaslané nejméně 14 dnů před požadovaným termínem vytyčení. Na objednávce ve dvojím vyhotovení musí být uvedeno jednací číslo vyjádření a datum vydání vyjádření. V případě, že žadatelem je právnická osoba, musí být na objednávce uvedeno navíc IČO, DIČ a bankovní spojení objednatele.

Termín, způsob a formu vytyčení je nutné řešit individuálně s kontaktní osobou (kontakty na adrese www.cdt.cz/ vytyčení) po telefonické dohodě, a to nejlépe 7 dnů před požadovaným termínem vytyčení. Je-li vytyčení požadováno do tří dnů od data vaší žádosti na vytyčení, bude do celkové částky za vytyčení připočten expresní příplatek ve výši 30% z celkové částky.

Žadatel nese veškeré náklady na provedení vytyčení, a to včetně případných prací geodetické kanceláře, pokud to situace vyžaduje.

Po vytyčení je žadatel povinen předložit k odsouhlasení vystavovateli tohoto vyjádření další stupeň dokumentace, ve kterém budou zakresleny síť elektronických komunikací podle skutečnosti, popsány rozsah a způsob provedení činností a zajištění ochrany dotčené sítě elektronických komunikací. V případě, že projekční či realizační práce

www.cdt.cz

související se stavbou budou prováděny na pozemcích dráhy či v jejím ochranném pásmu anebo na síti elektronických komunikací v majetku SŽDC s.o., musí tyto práce provádět organizace, která má příslušné odborné oprávnění k práci na železničním telekomunikačním zařízení udělené SŽDC s.o.

Případné rozpory nebo výjimky z jednotlivých ustanovení řeší SŽDC s.o., Technická ústředna dopravní cesty se sídlem Praha 9 - Libeň, Malletova 10/2363.

Nedodržení těchto podmínek je hrubým porušením právní povinnosti podle zákona 127/2005 Sb., o elektronických komunikacích a zákona 266/1994 Sb., o drahách.

Specifické podmínky SŽDC, s.o. :

Stavební objekty a provozní soubory zpracované do stupně dokumentace pro územní řízení týkající se sítě elektronických komunikací v majetku SŽDC s.o. musí být v dalším stupni projektové dokumentace zpracovány v rozsahu daném vyhláškou č.146/2008Sb. a upřesněnou směrnicí SŽDC 11/2006.

Činnosti na majetku SŽDC s.o. uvedené již ve stupni dokumentace pro územní řízení musí být v souladu s technickými kvalitativními podmínkami staveb státních drah.

V případě prodeje, pronájmu drážního pozemku, objektu, je žadatel povinen požádat o vyjádření SŽDC s.o., Technickou ústřednu dopravní cesty se sídlem Praha 9 - Libeň, Malletova 10/2363. Přílohou podané žádosti musí být toto vyjádření, a to včetně všech příloh.


Specifické podmínky ČD - Telematika a.s.:


Společnost ČD - Telematika a.s. považuje veškeré činnosti spojené s přeložkou, překládkou či manipulací s dotčenou sítí elektronických komunikací v majetku ČD - Telematika a.s. za nezadatelné.


Počet příloh: 3


ČD - Telematika a.s.
Pernerova 2819/2a
130 00 Praha 3


www.cdt.cz

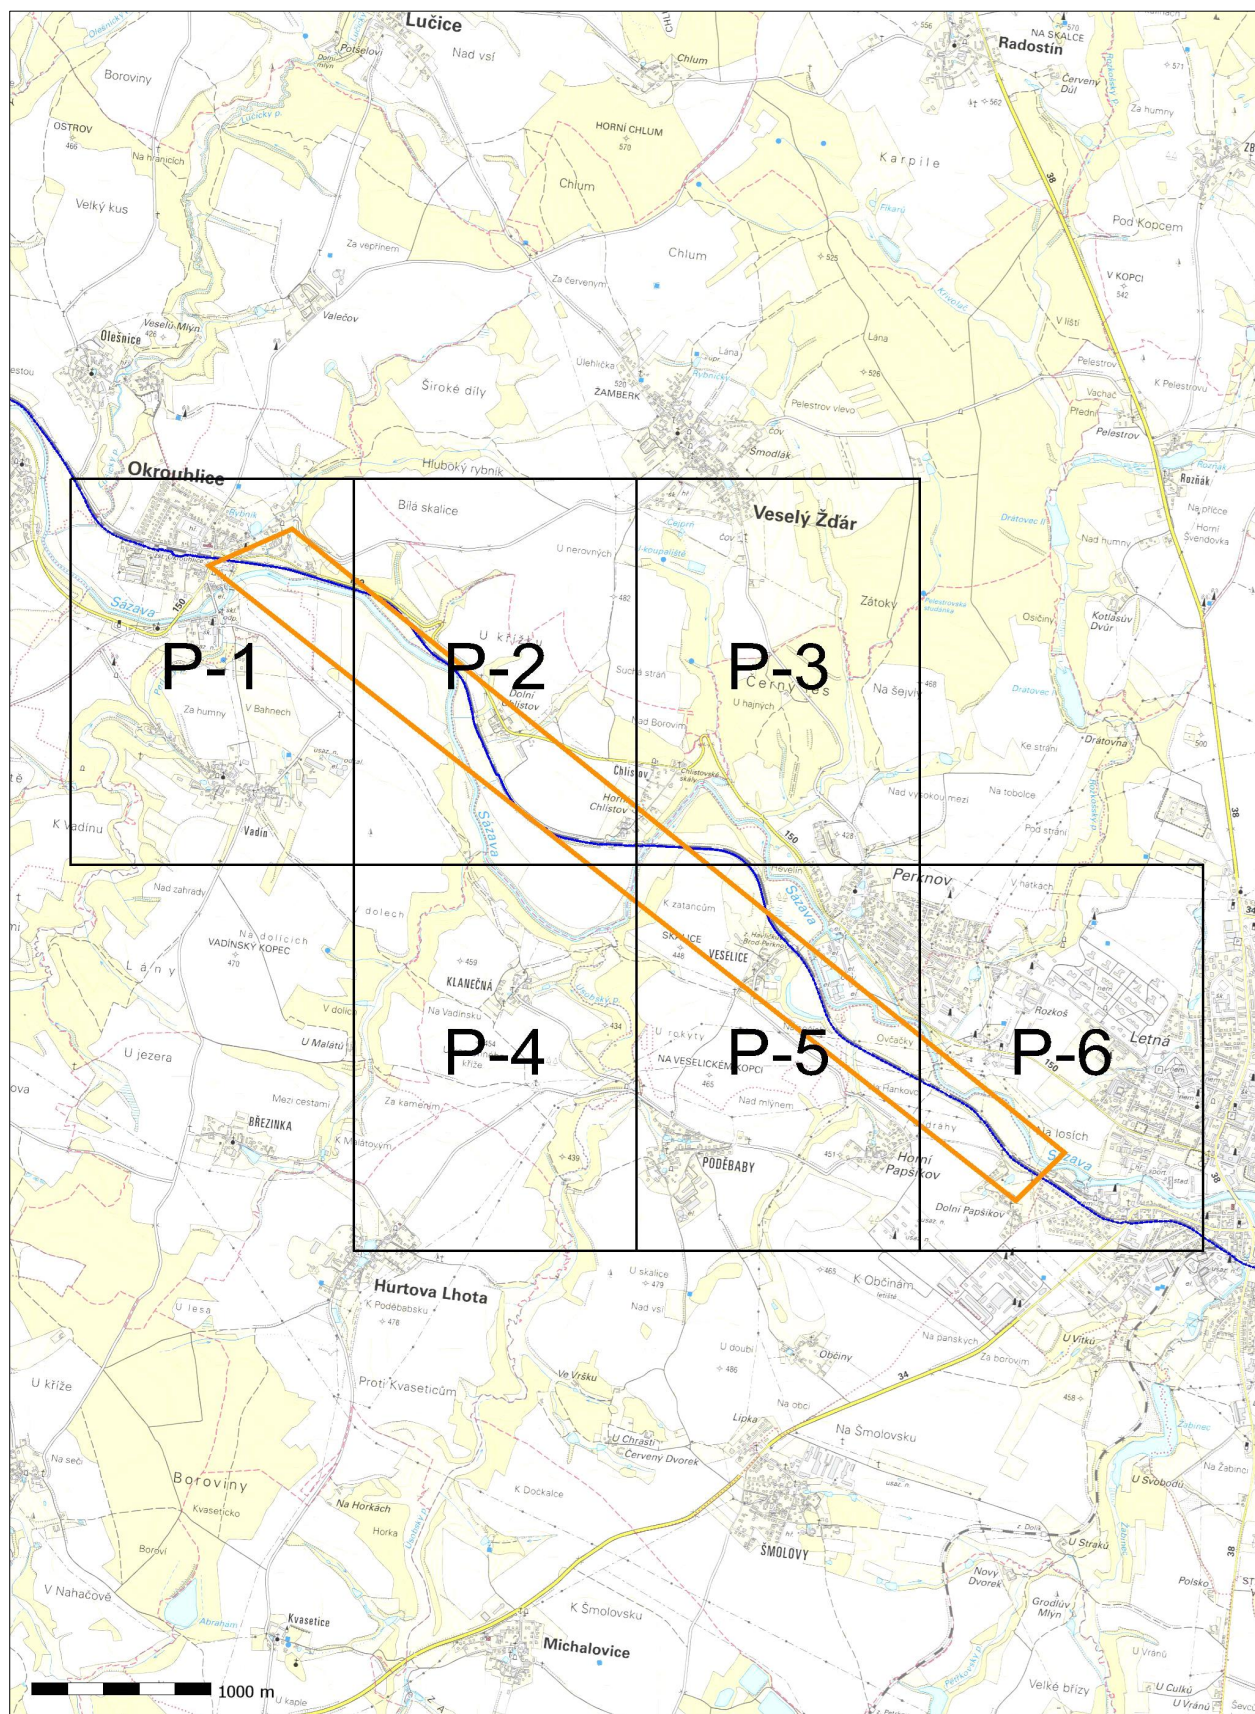


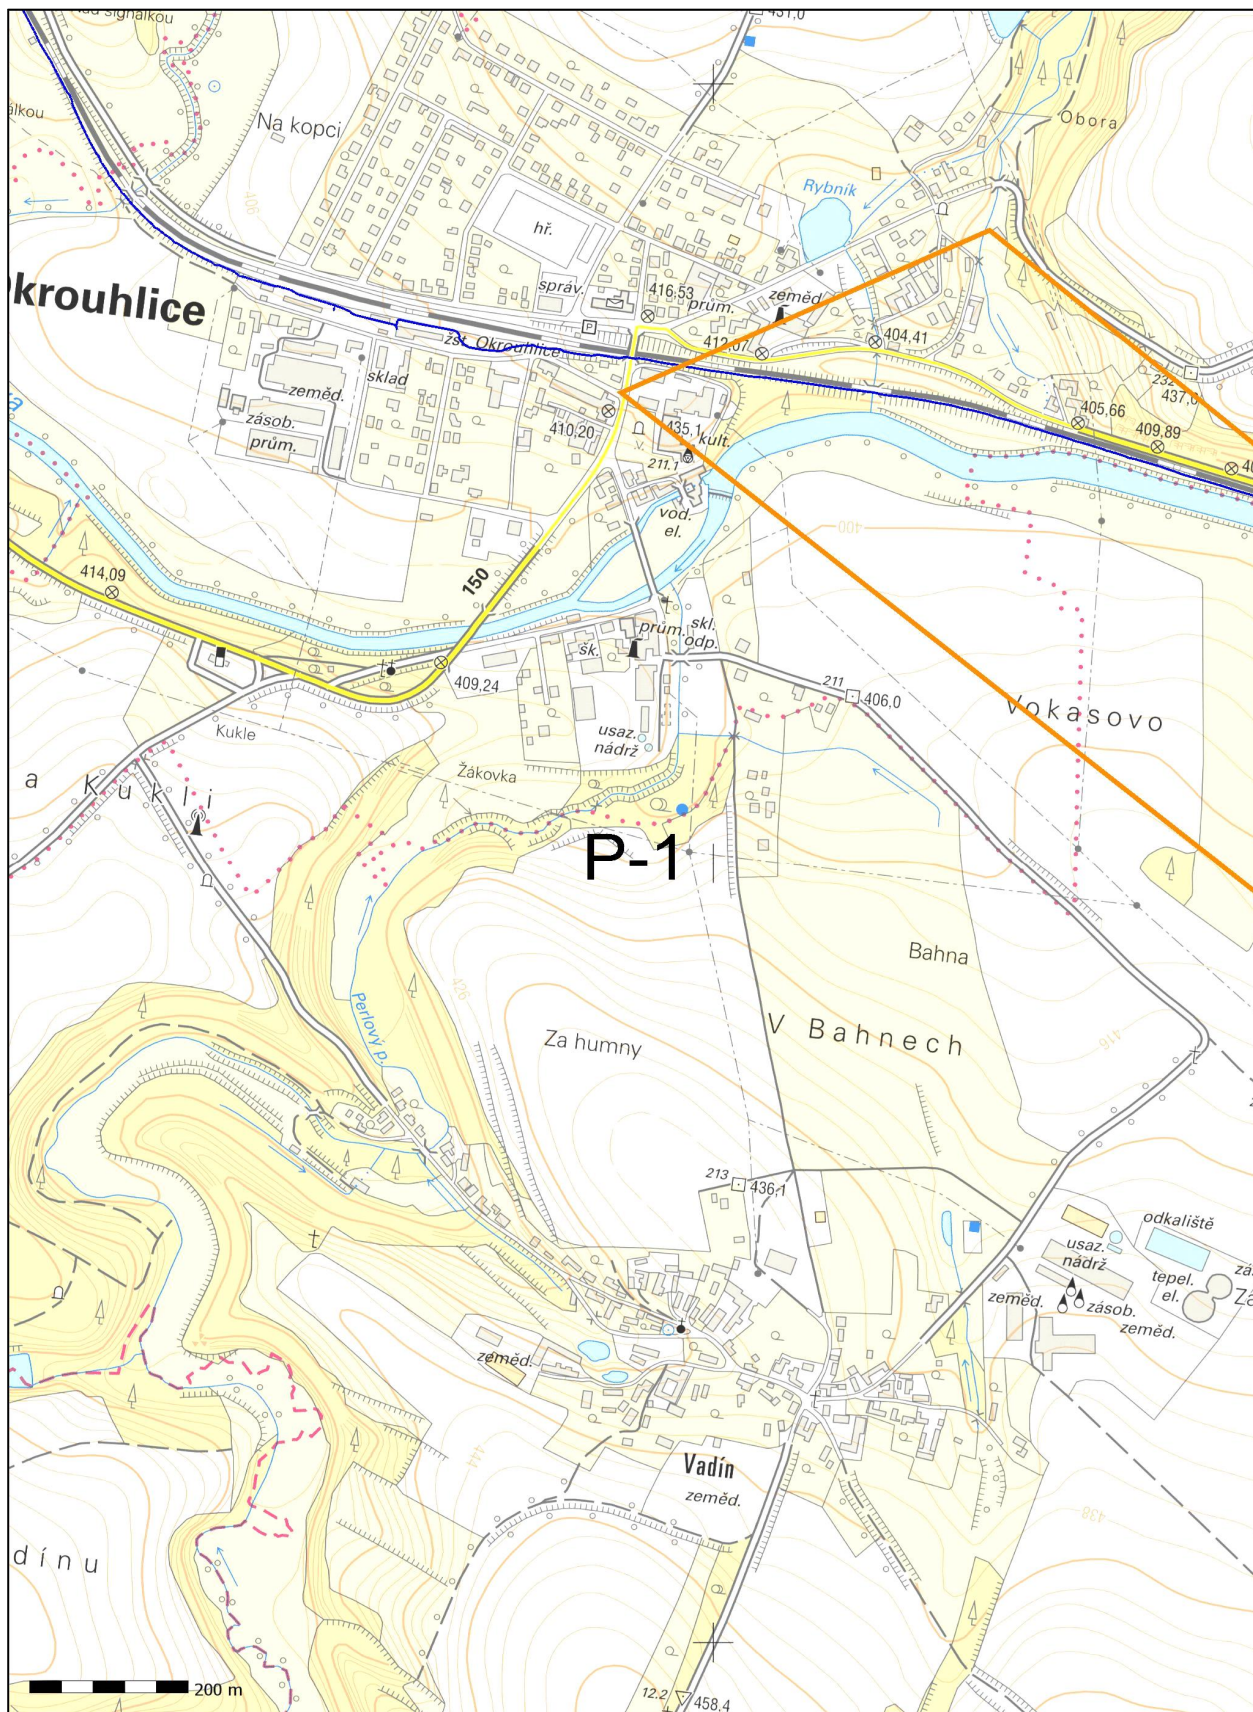

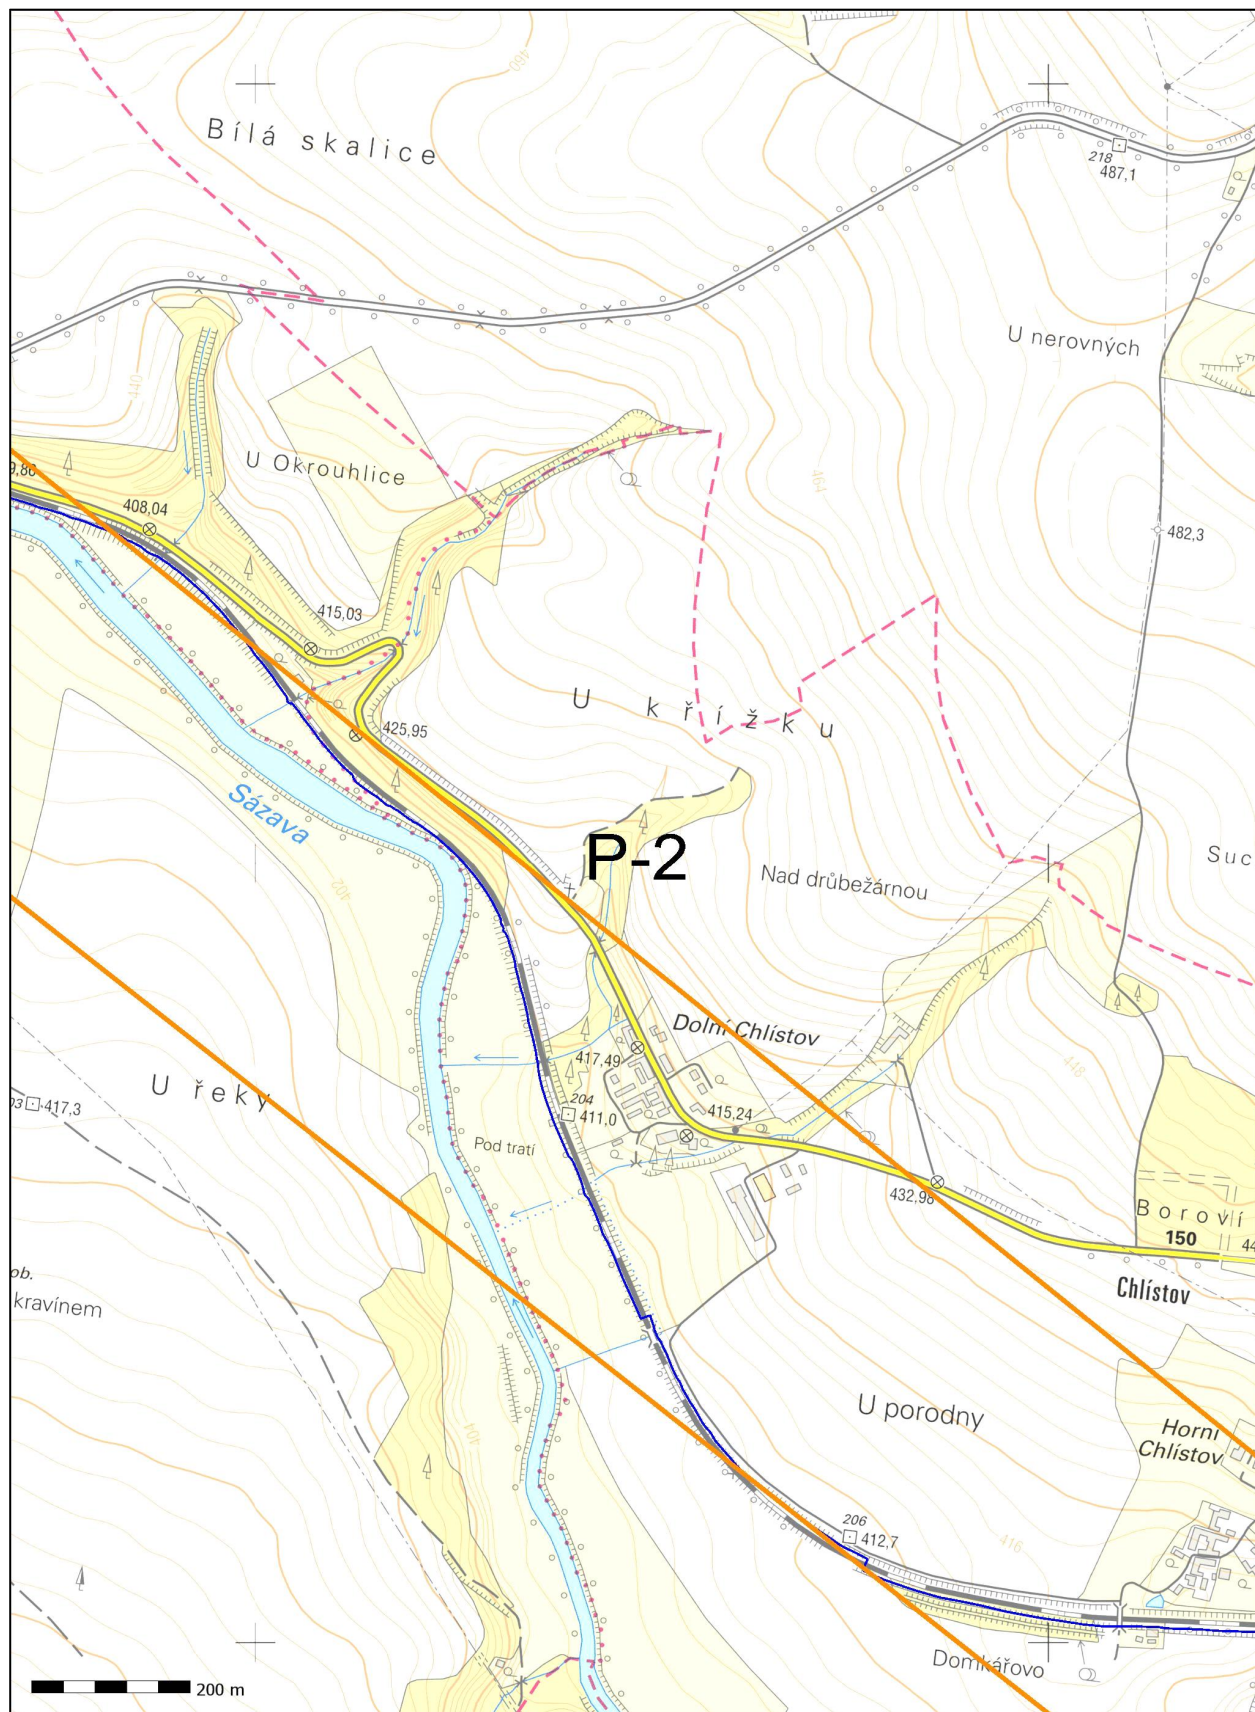

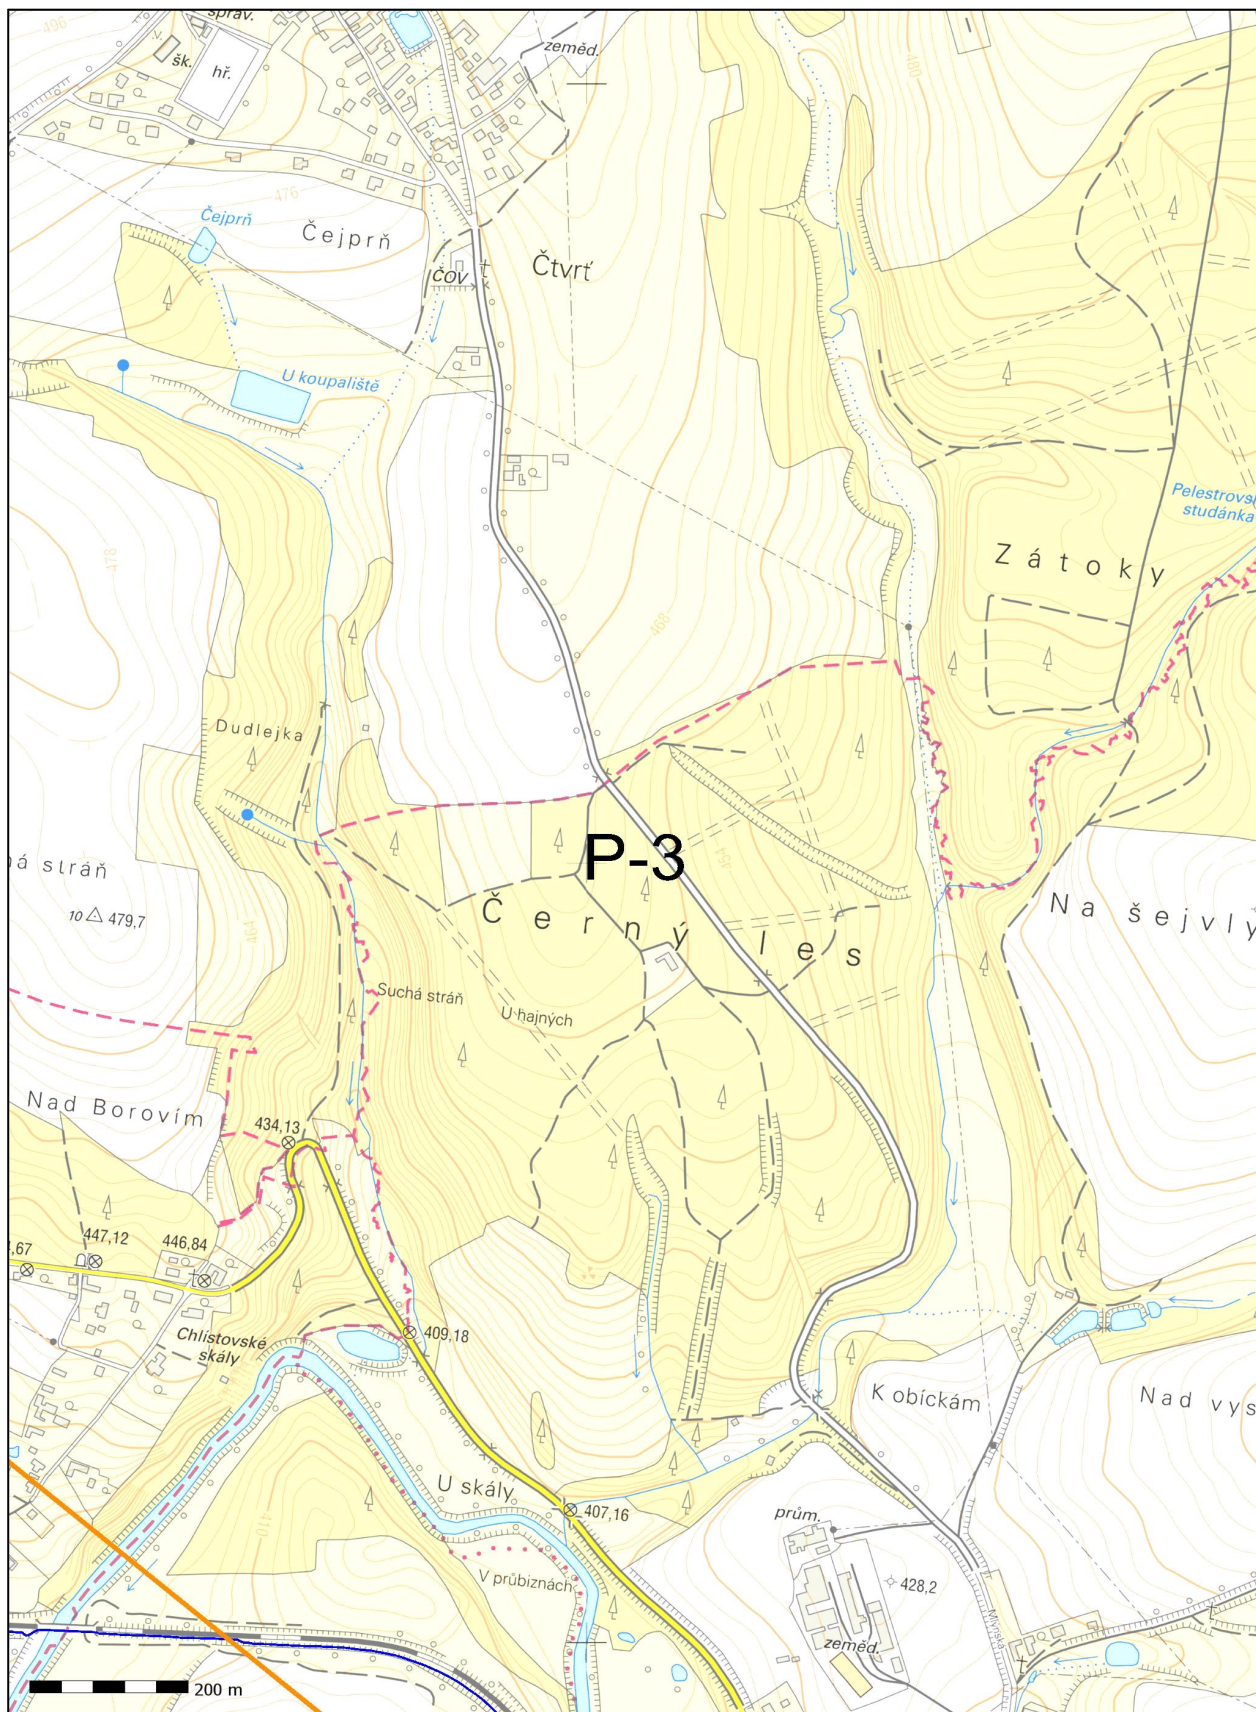

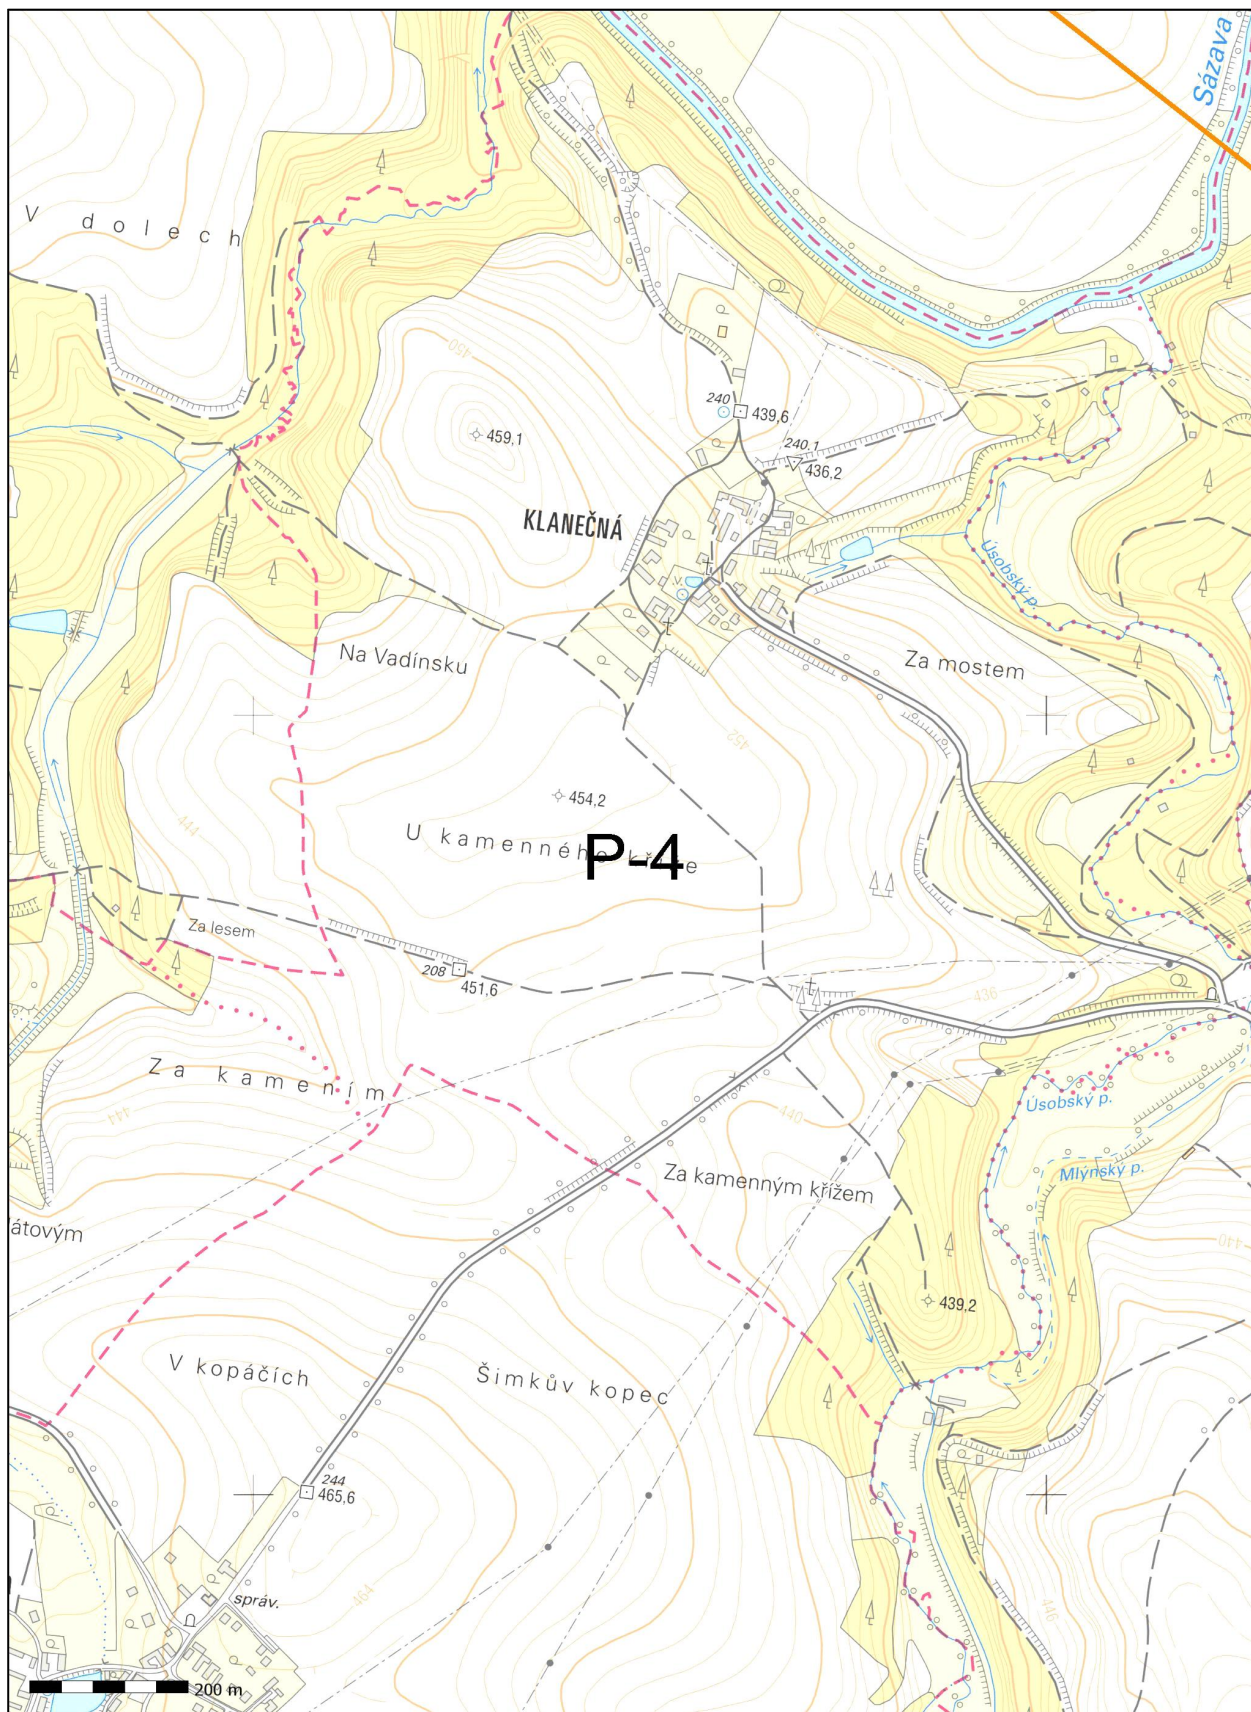

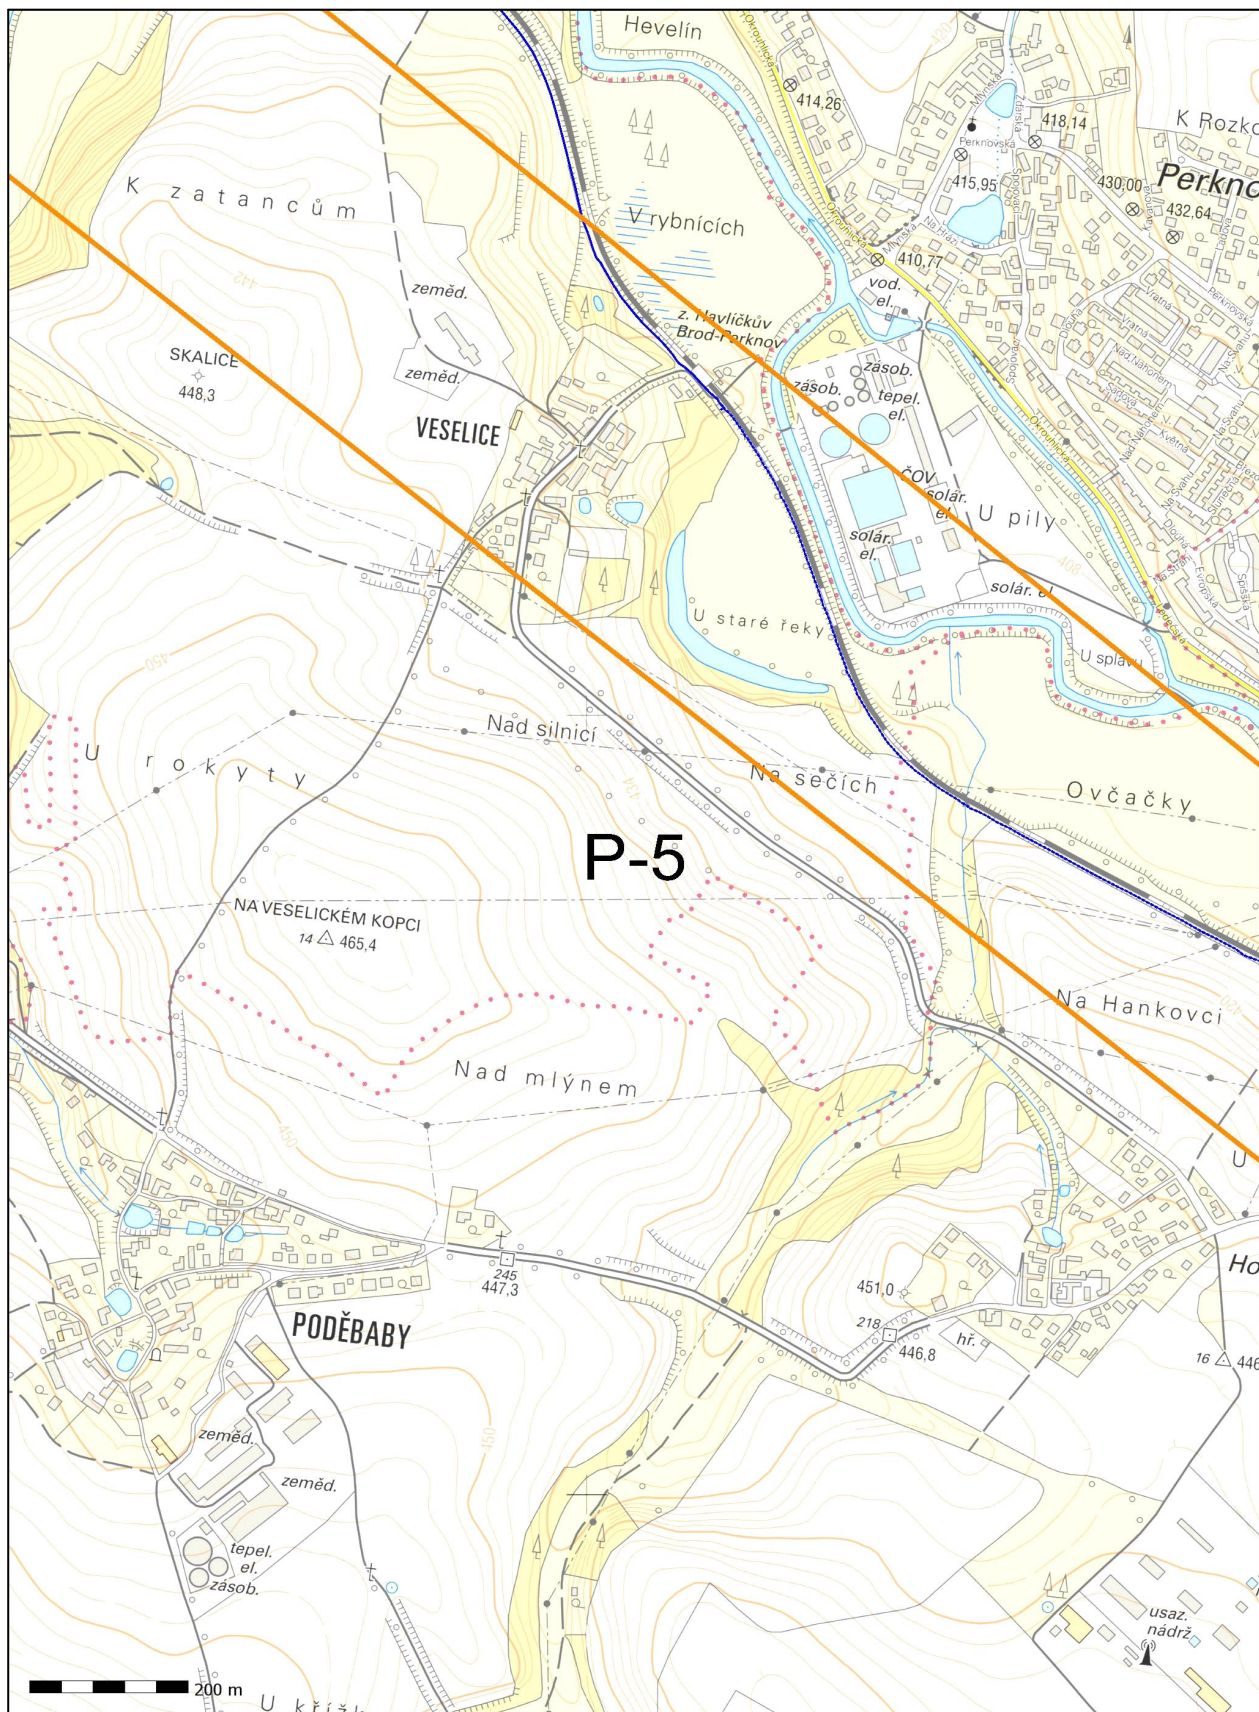




sousední list č.13

PODĚBÁBY

226,6

226,5

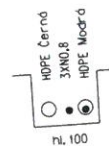

668600 + 1106700



sousední list č.11

Delta G s.r.o.




DOK Havlíčkův Brod - Kolín

Měřítko
1:1000

Číslo listu
12

sousedni list č.15

PODĚBABY

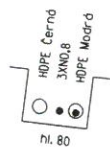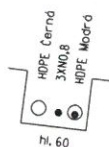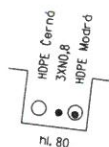

HDPE M-CORNING A-DO(ZN)2Y-36vidken
HDPE Čn
3XN

2km 226.960

TK-S06
90S-M
HDPE Čn

HAVLÍČKŮV BROD

Kl. Havlíčkův Brod
Kl. Poděbaby

227.2

227.0



sousedni list č.13

Delta G s.r.o.

DOK Havlíčkův Brod - Kolín

Měřítko
1:1000

Číslo listu
14

sousední list č.14

227.3

227.2




HDPE M-CORNING A-D01ZN12Y-36vidken
HDPE Cn
3XN

1106300
669200


DOK Havlíčkův Brod - Kolín

Delta G s.r.o.

Měřitko
1:1000

Číslo listu

15

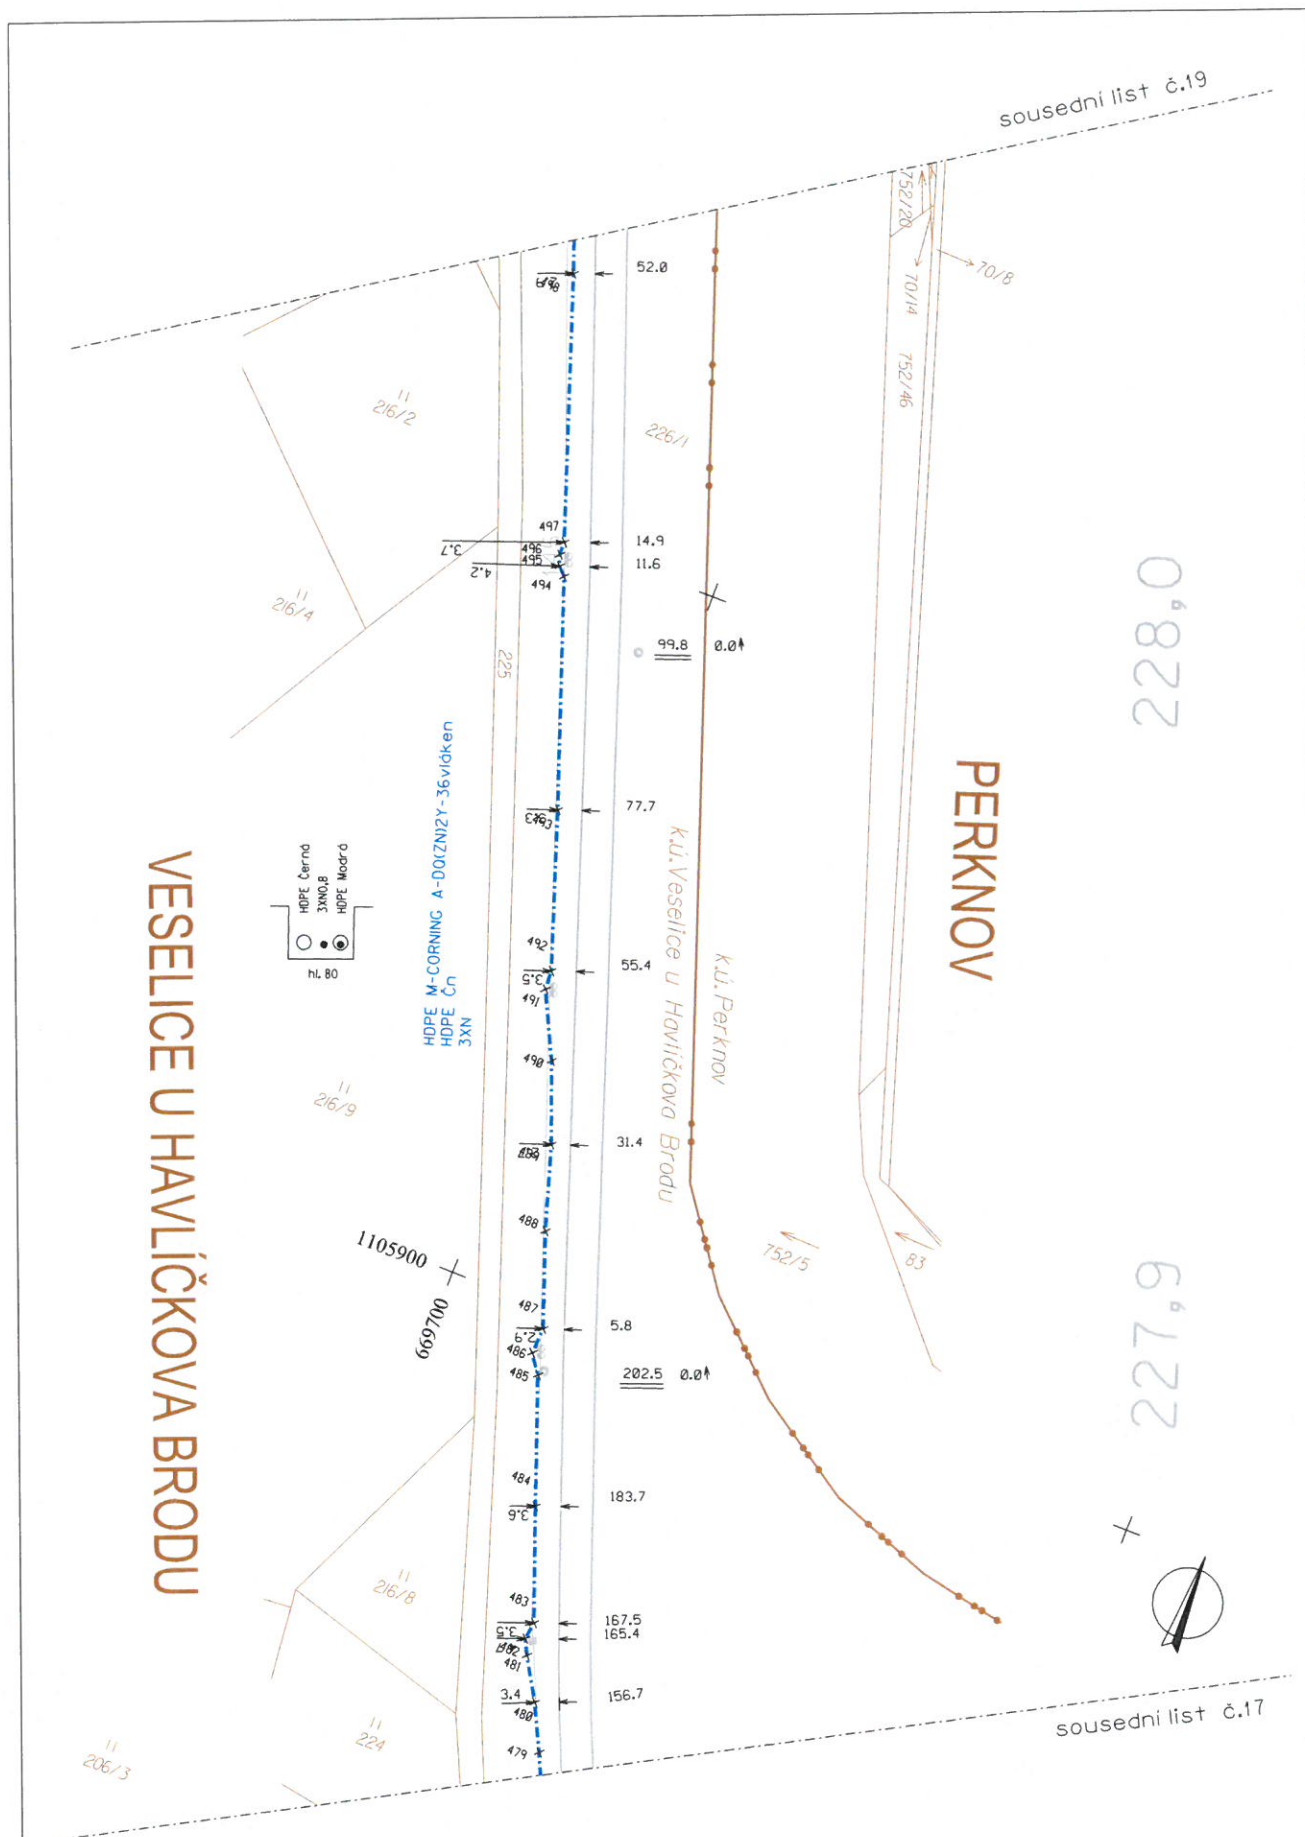

sousední list č.18


228.1




Číslo listu
19

Delta G s.r.o.

DOK Havlíčkův Brod - Kolín

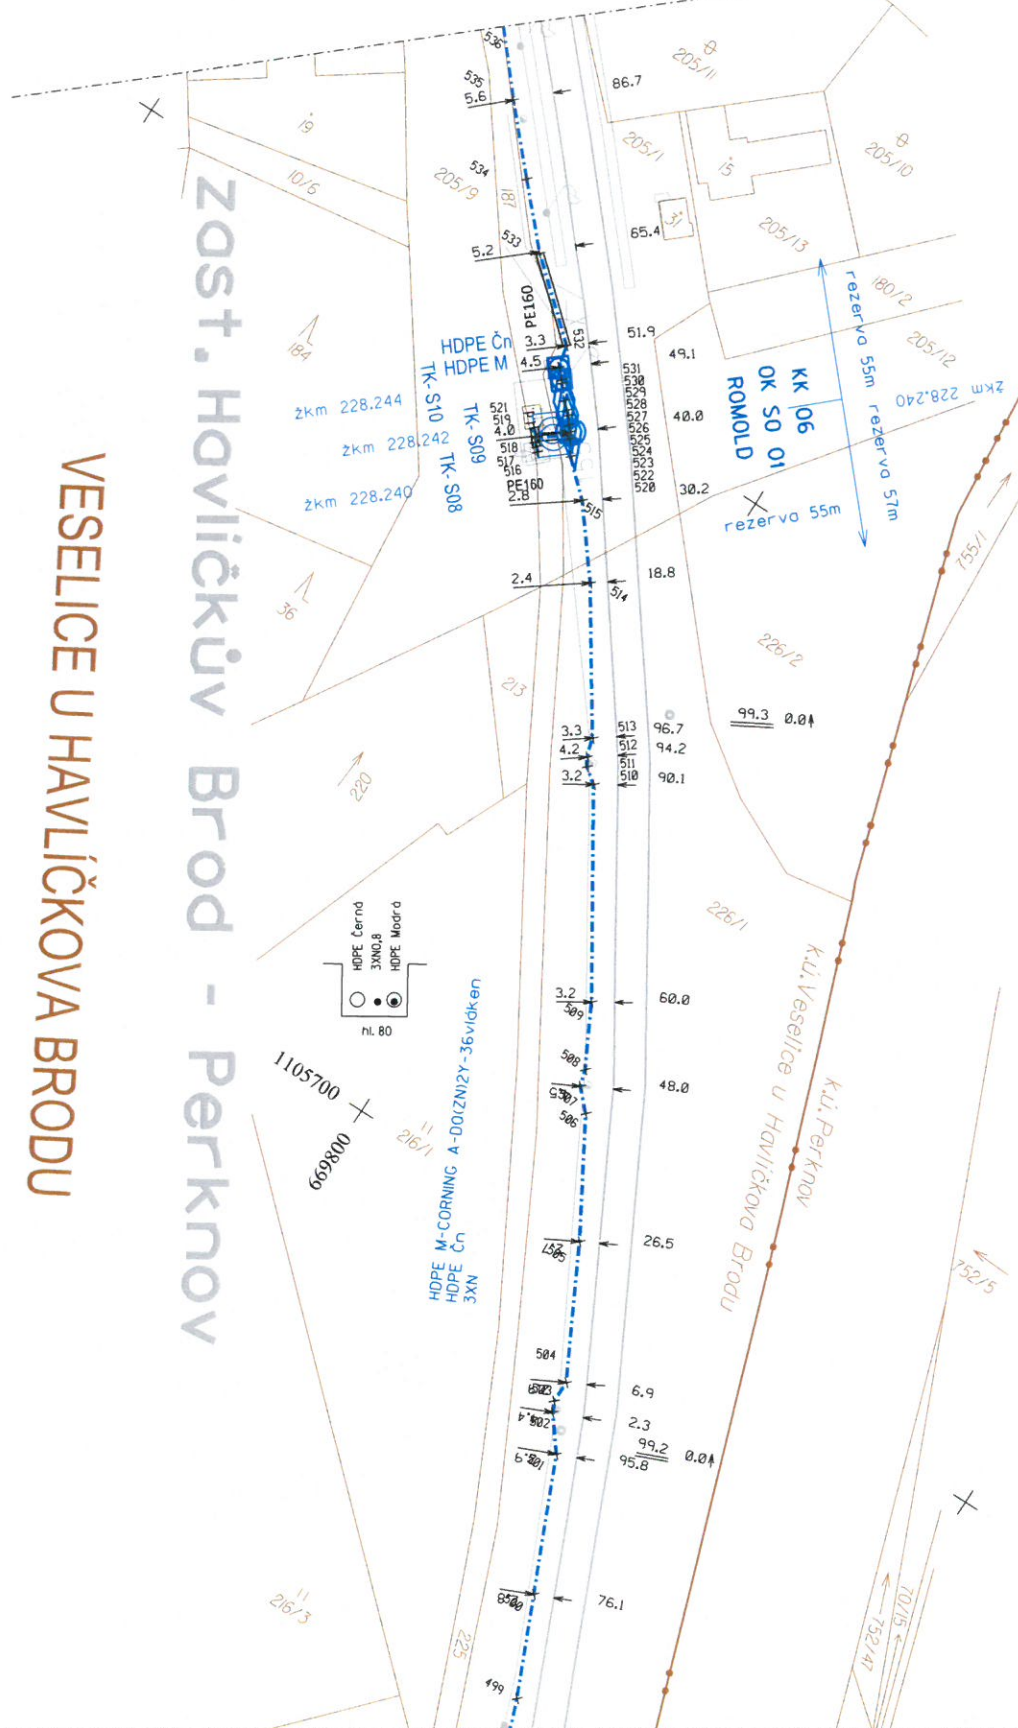

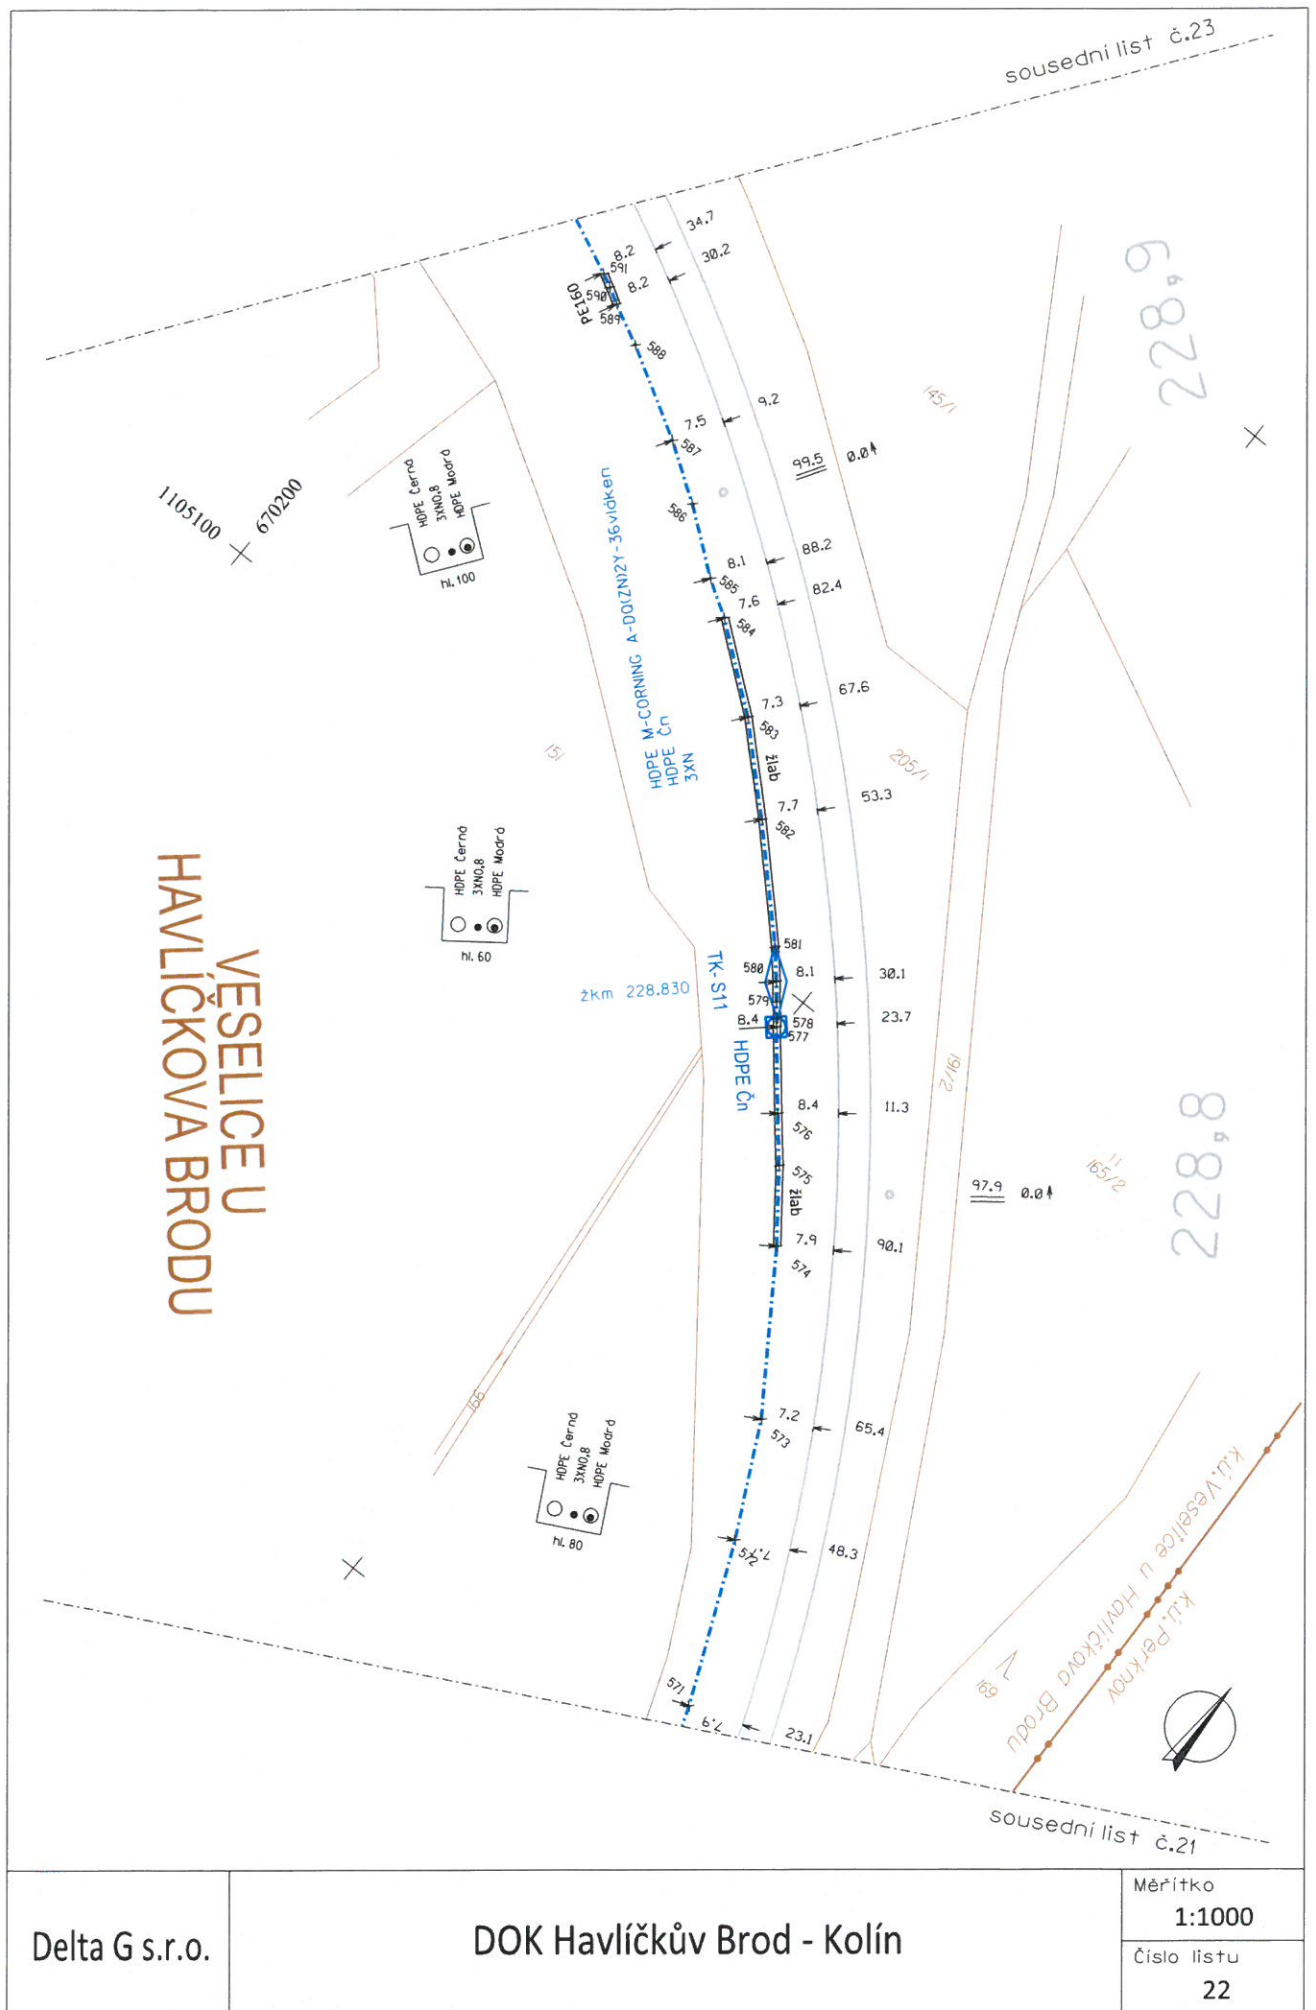


sousedni list č.24

VESELICE U HAVLIČKOVA BRODU

229.1

229.0

sousední list č.22

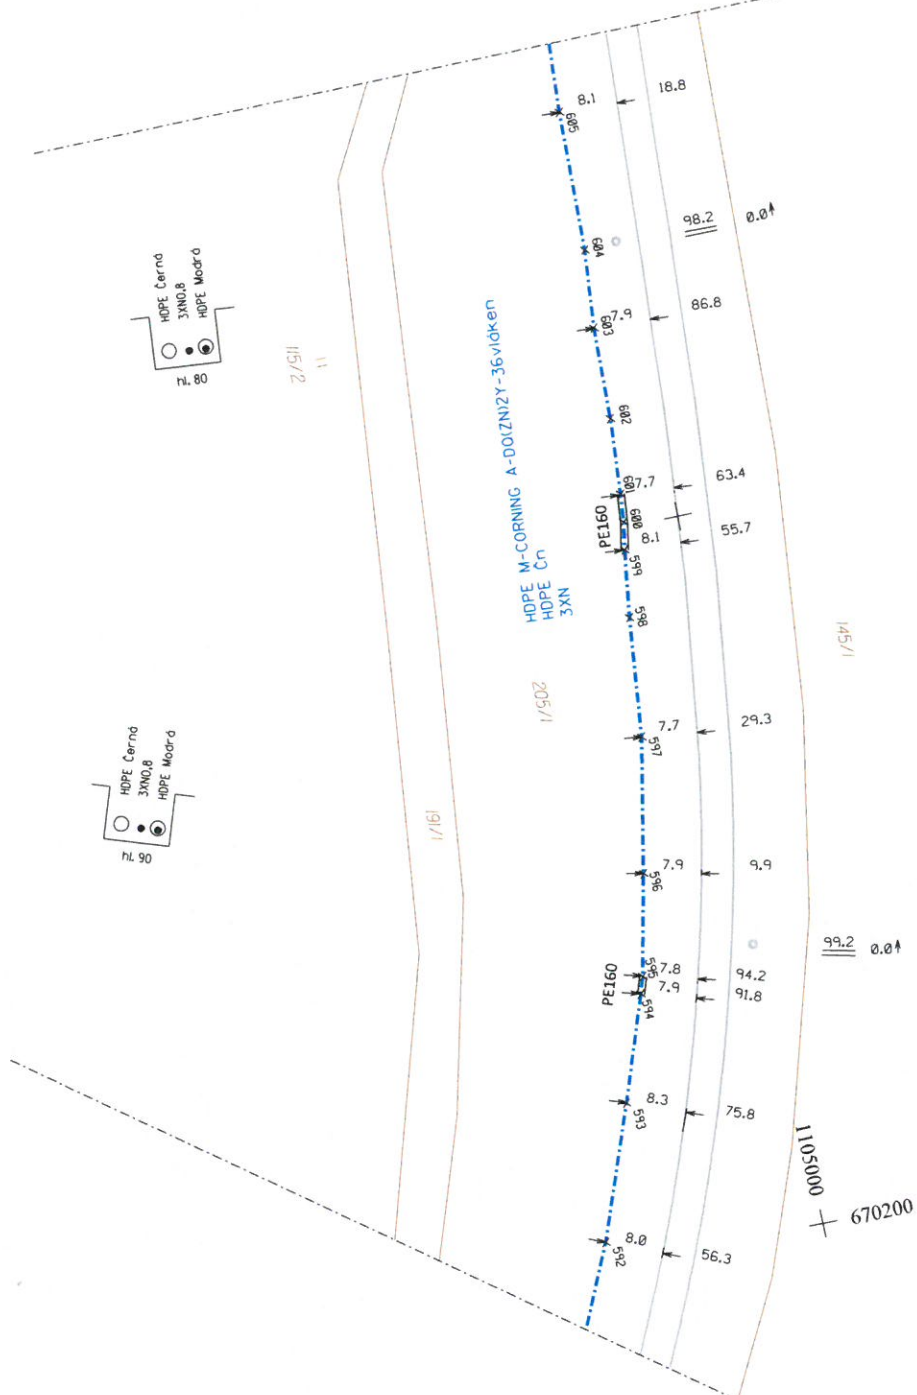

Delta G s.r.o.

DOK Havlíčkův Brod - Kolín

Měřítko
1:1000

Číslo listu
23

sousední list č.26

CHLÍSTOV U OKROUHICE

229.5

229.4




sousedni list č.24


Měřítko
1:1000

Číslo listu
25

Delta G s.r.o.

DOK Havlíčkův Brod - Kolín

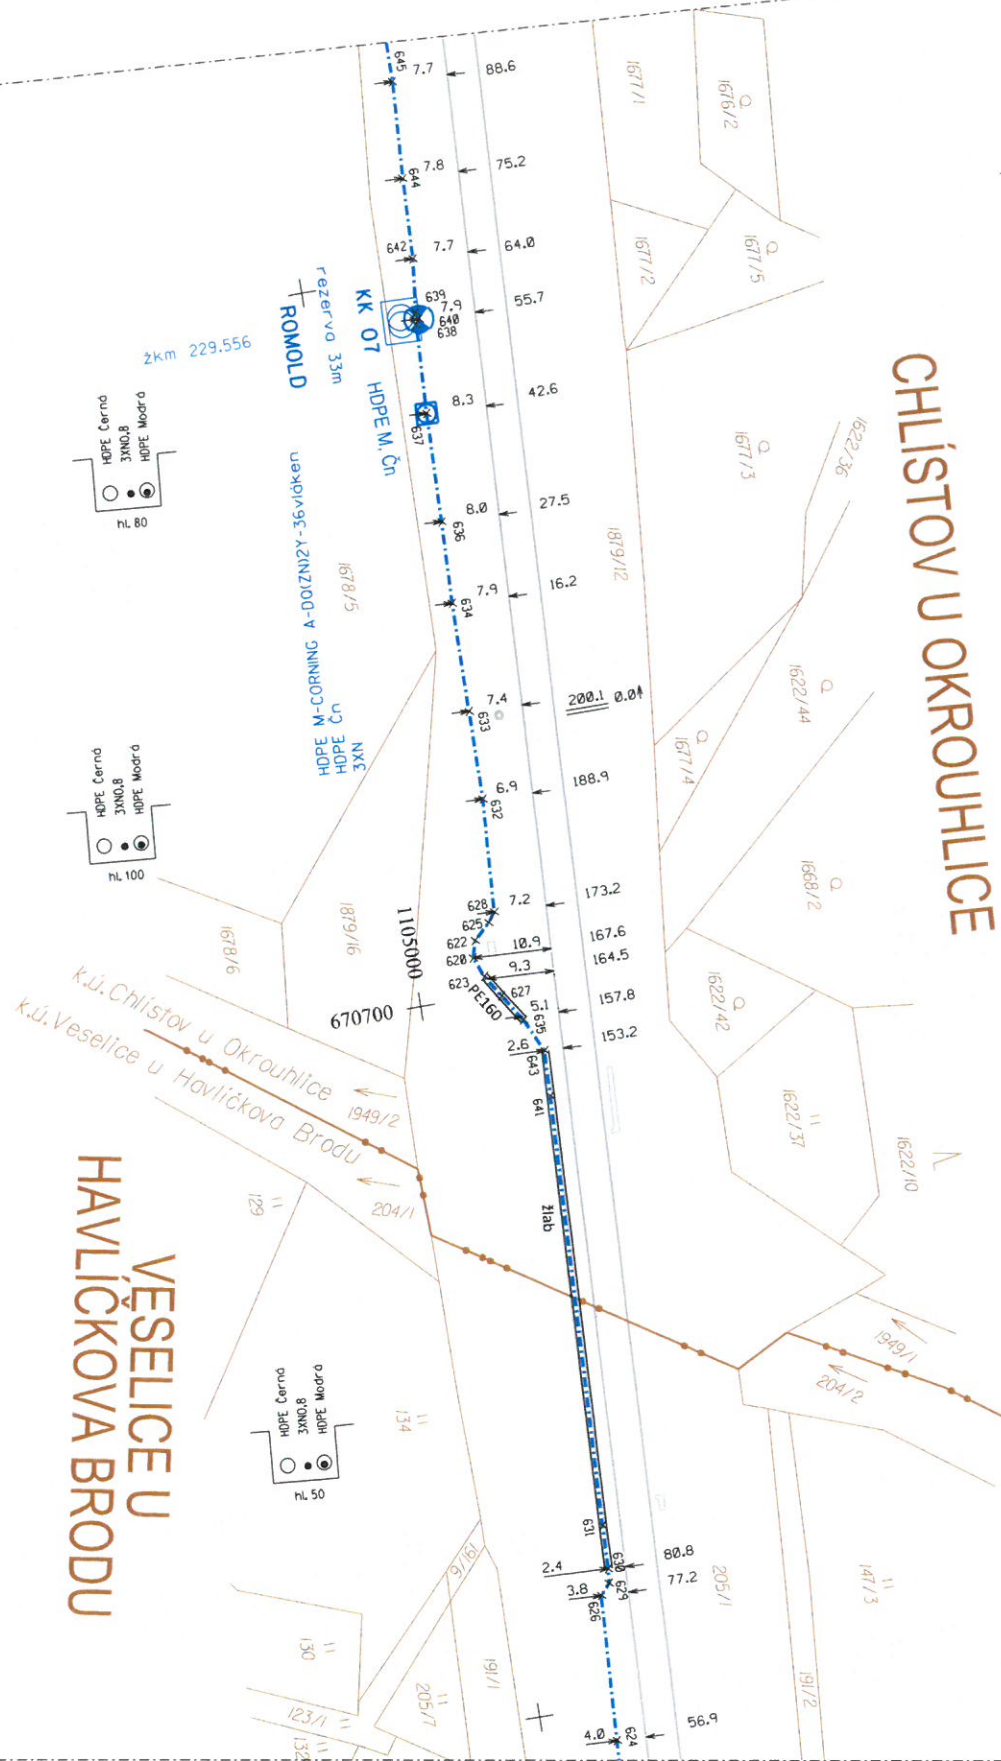


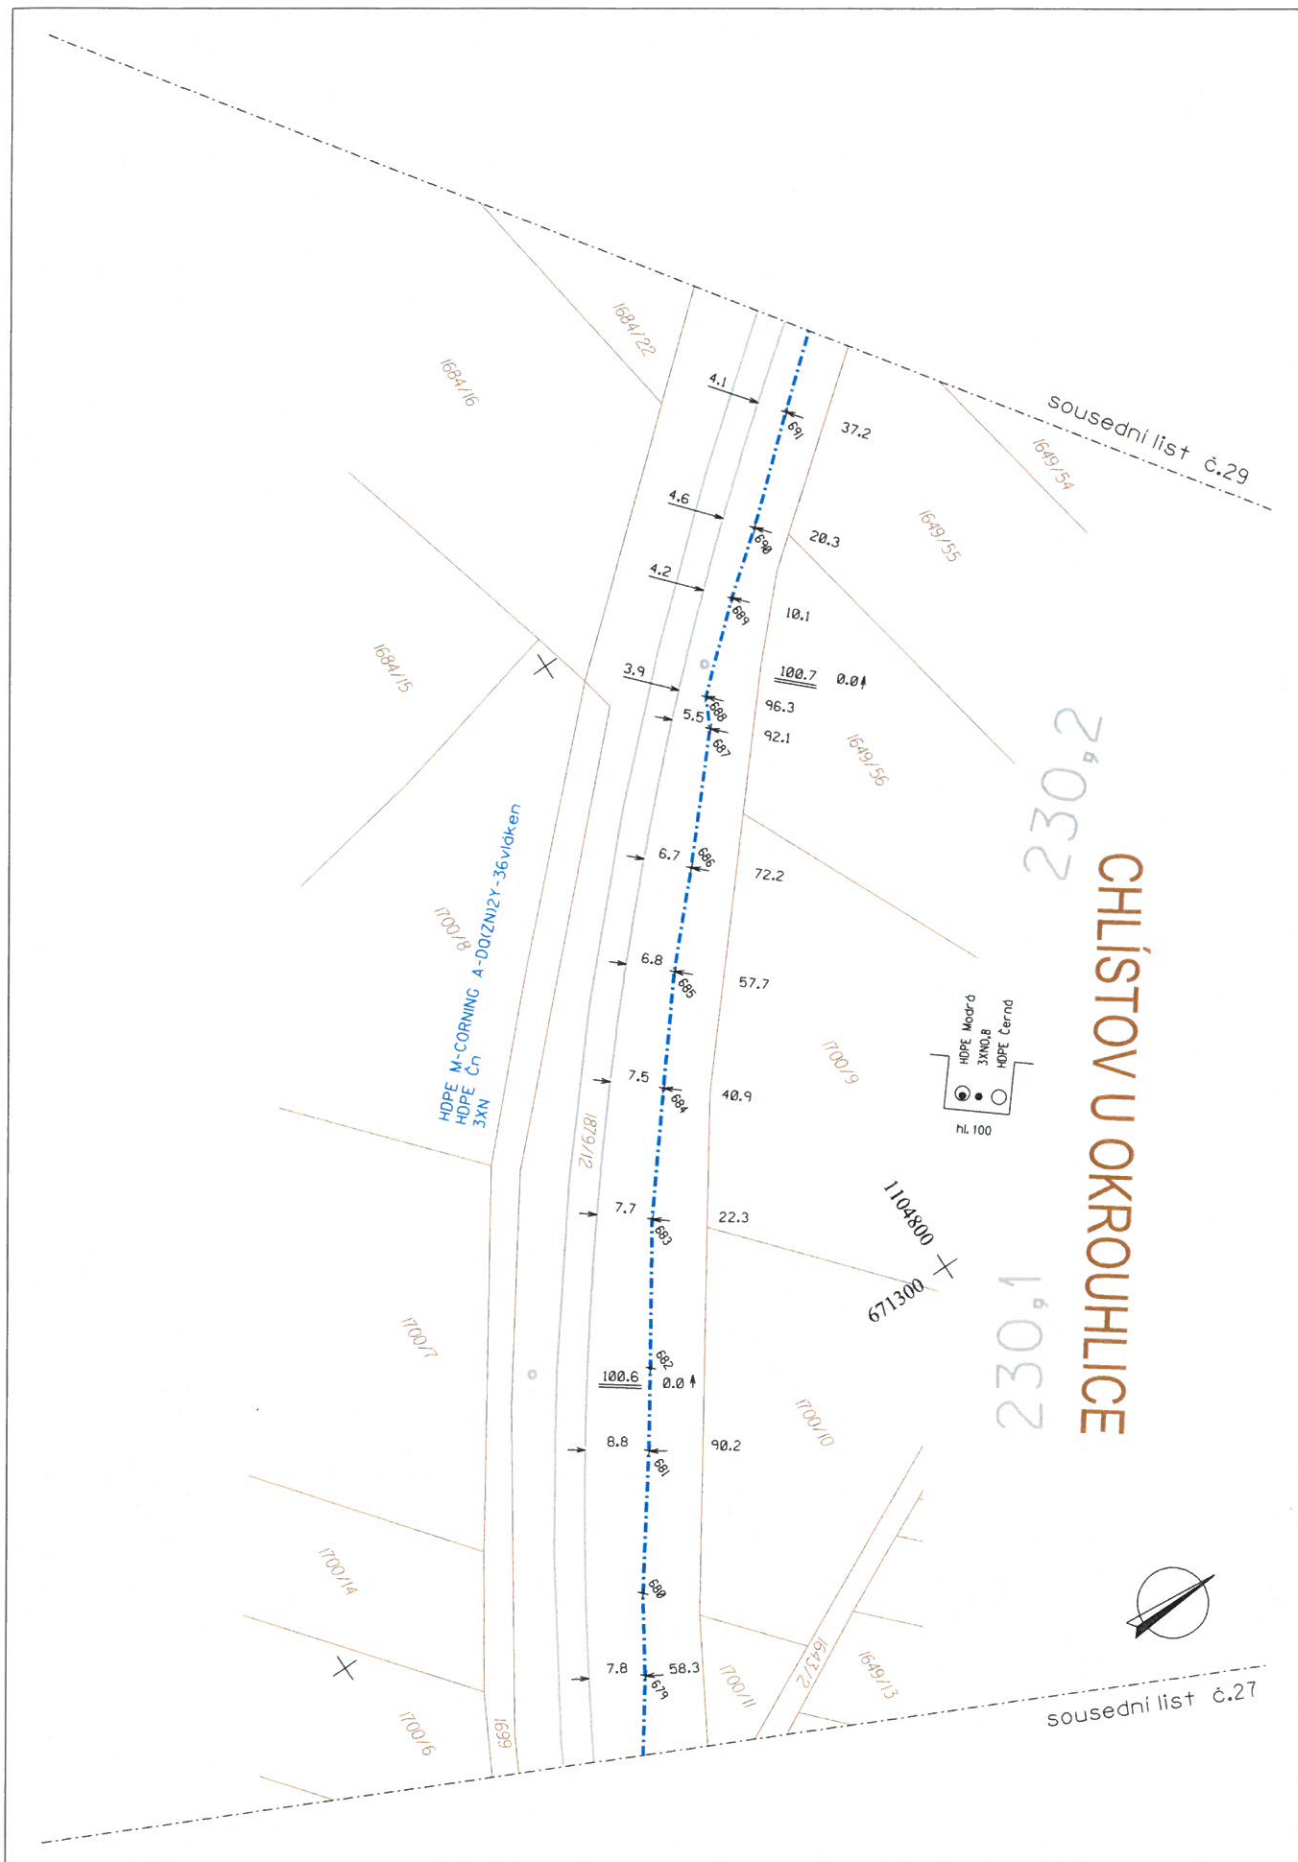


Delta G s.r.o.	DOK Havlíčkův Brod - Kolín	Měřítko 1:1000
		Číslo listu 28

sousedni list č.28

CHLÍSTOV U OKROUHILICE

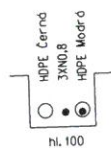

1104500 +
671600

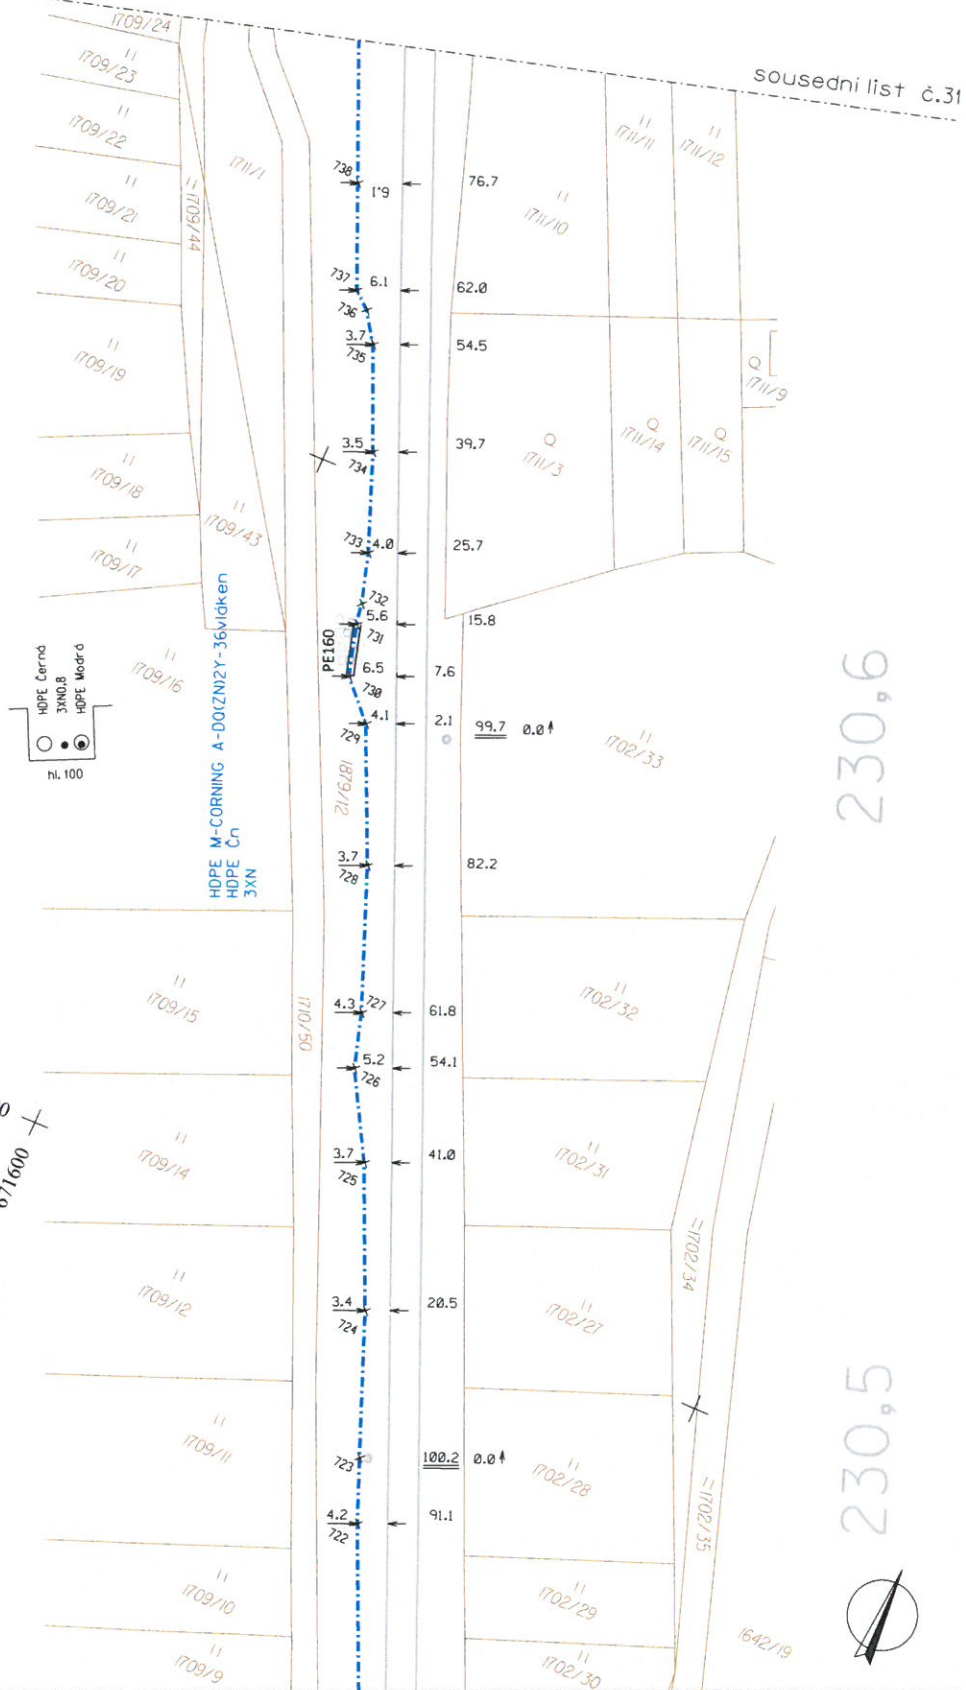

230,6

230,5



Delta G s.r.o.




DOK Havlíčkův Brod - Kolín

Měřítko
1:1000

Číslo listu
30

sousední list č.32

CHLÍSTOV U OKROUHILICE

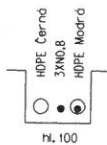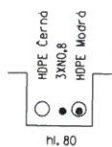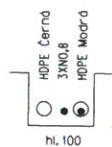

HDPE M-CORNING A-D04ZN2Y-36vidken
HDPE Čn
3XN

230,9

230,8

230,7

671600 + 1104200



sousední list č.30


Delta G s.r.o.


DOK Havlíčkův Brod - Kolín

Měřítko
1:1000
Číslo listu
31

CHLÍSTOV U OKROUHILICE


VADÍN

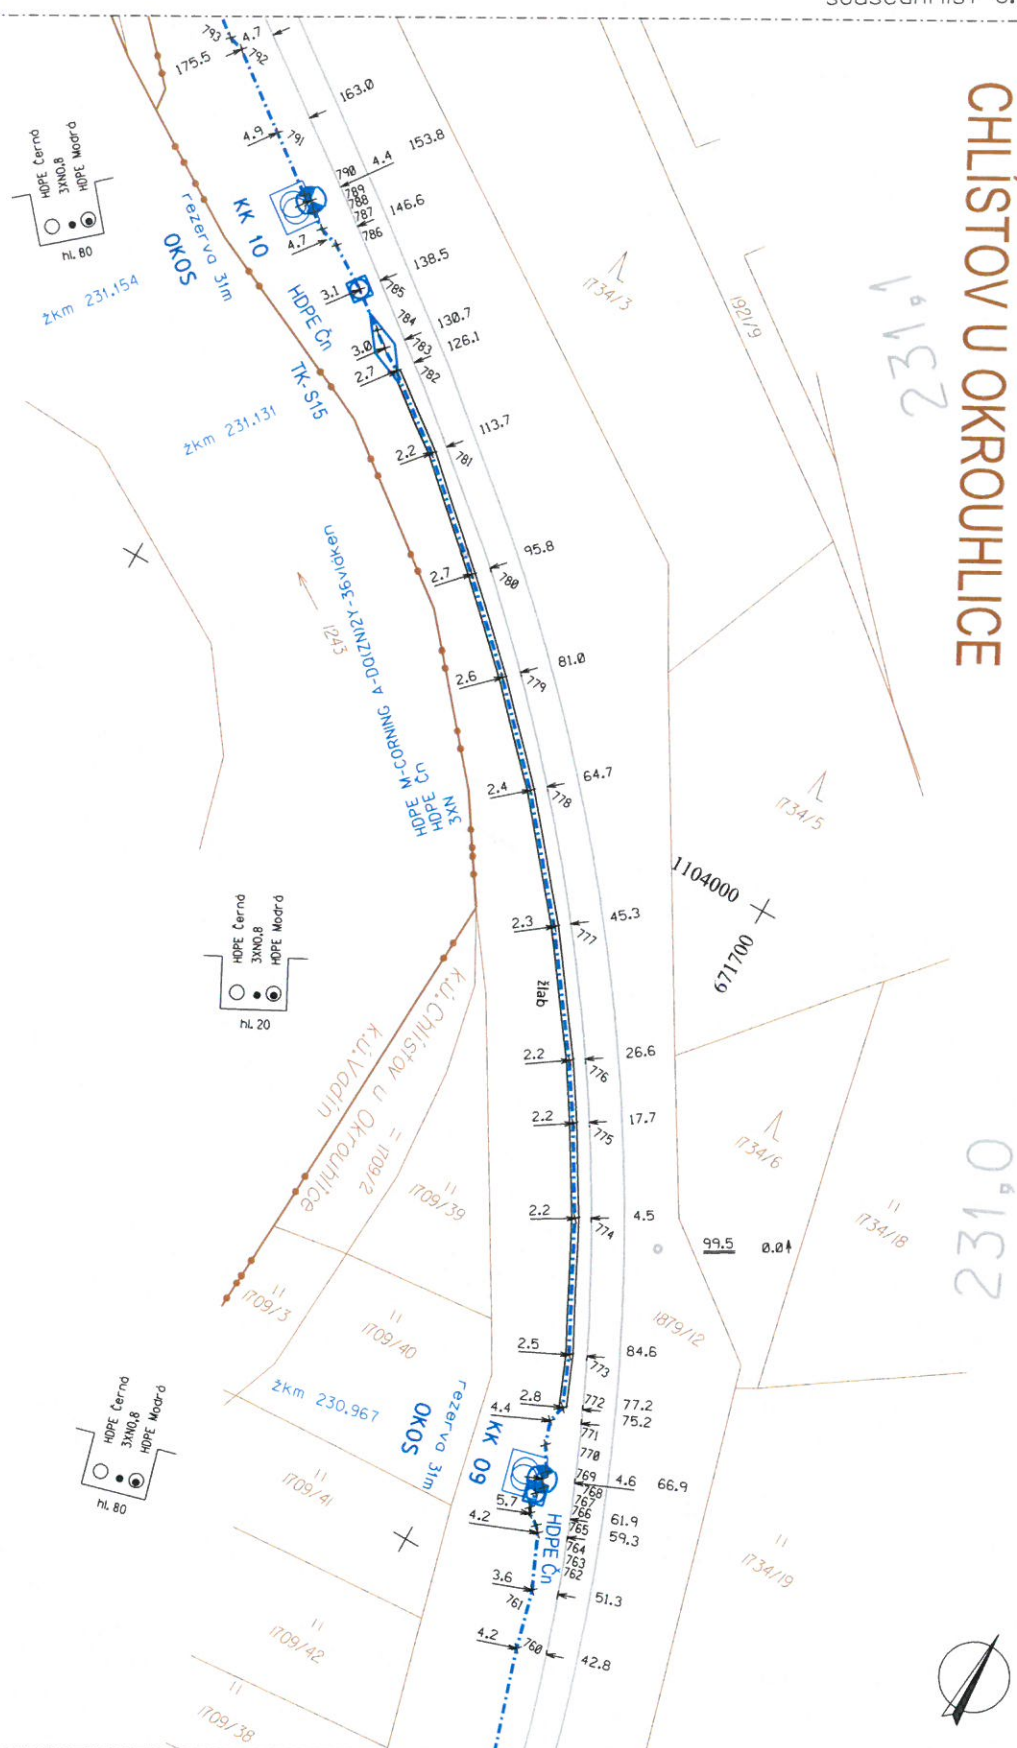

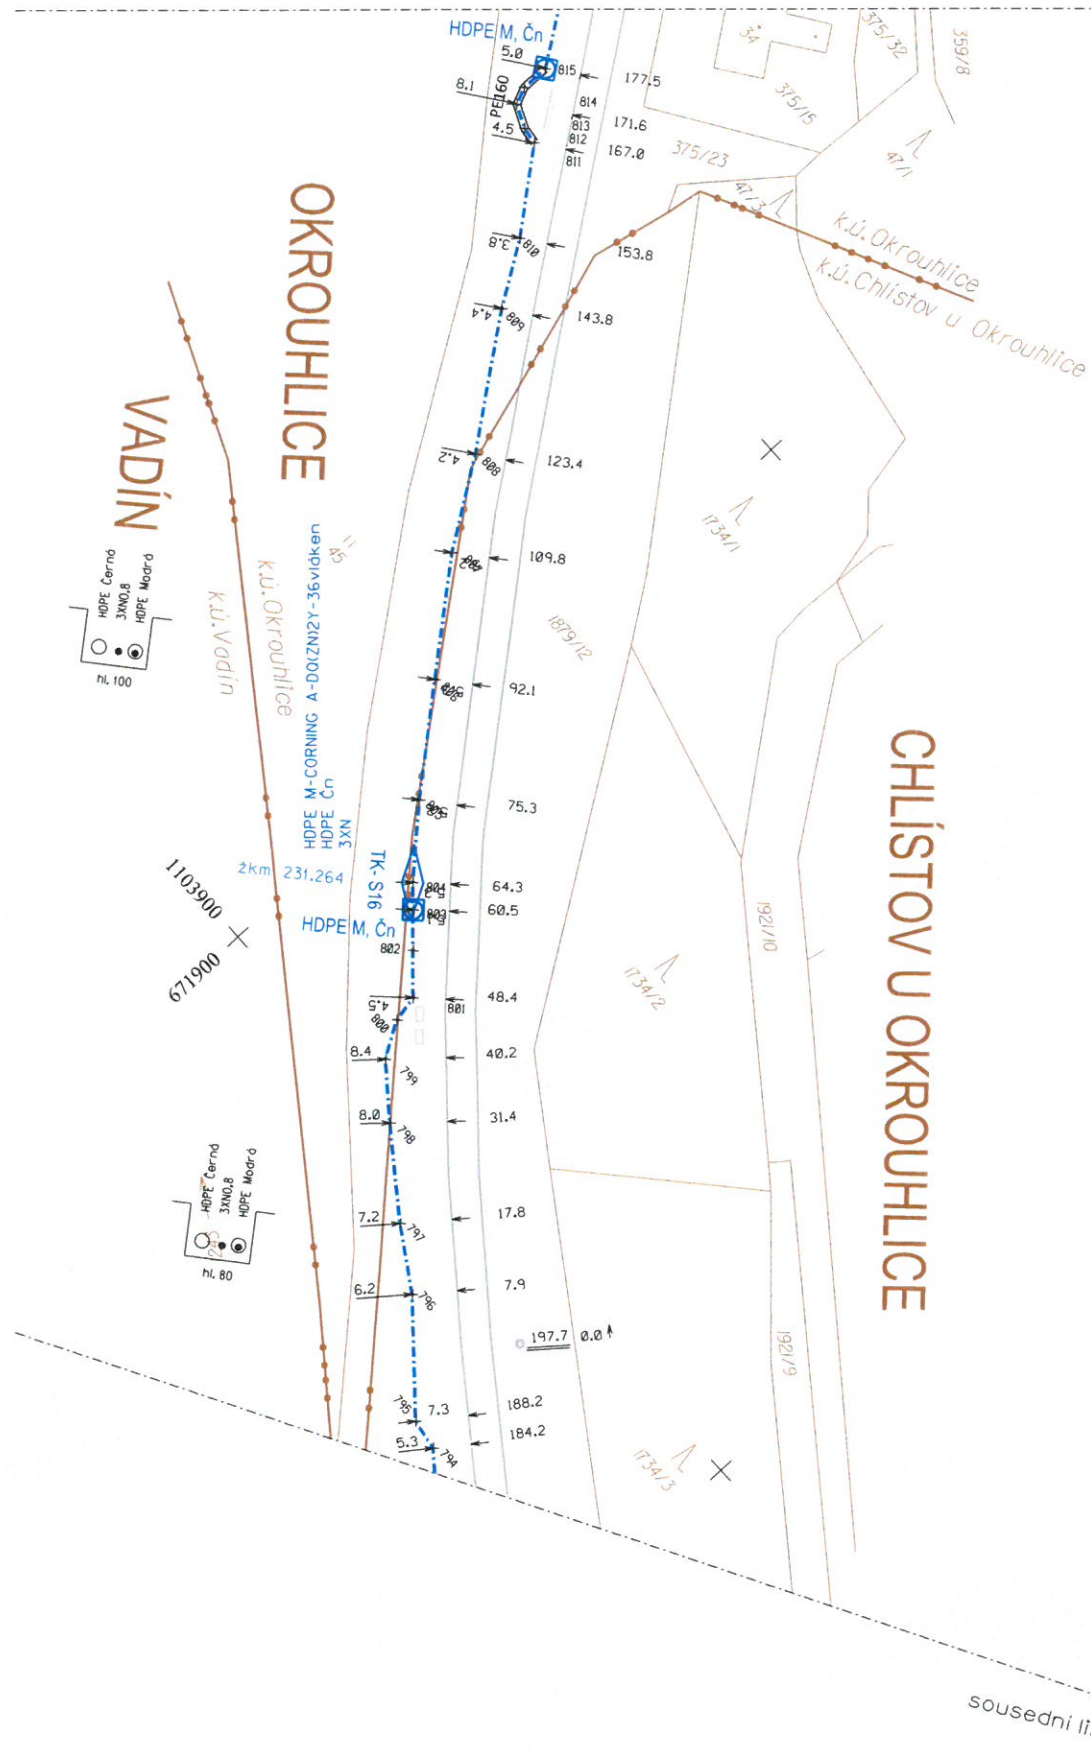


231,3


231,3

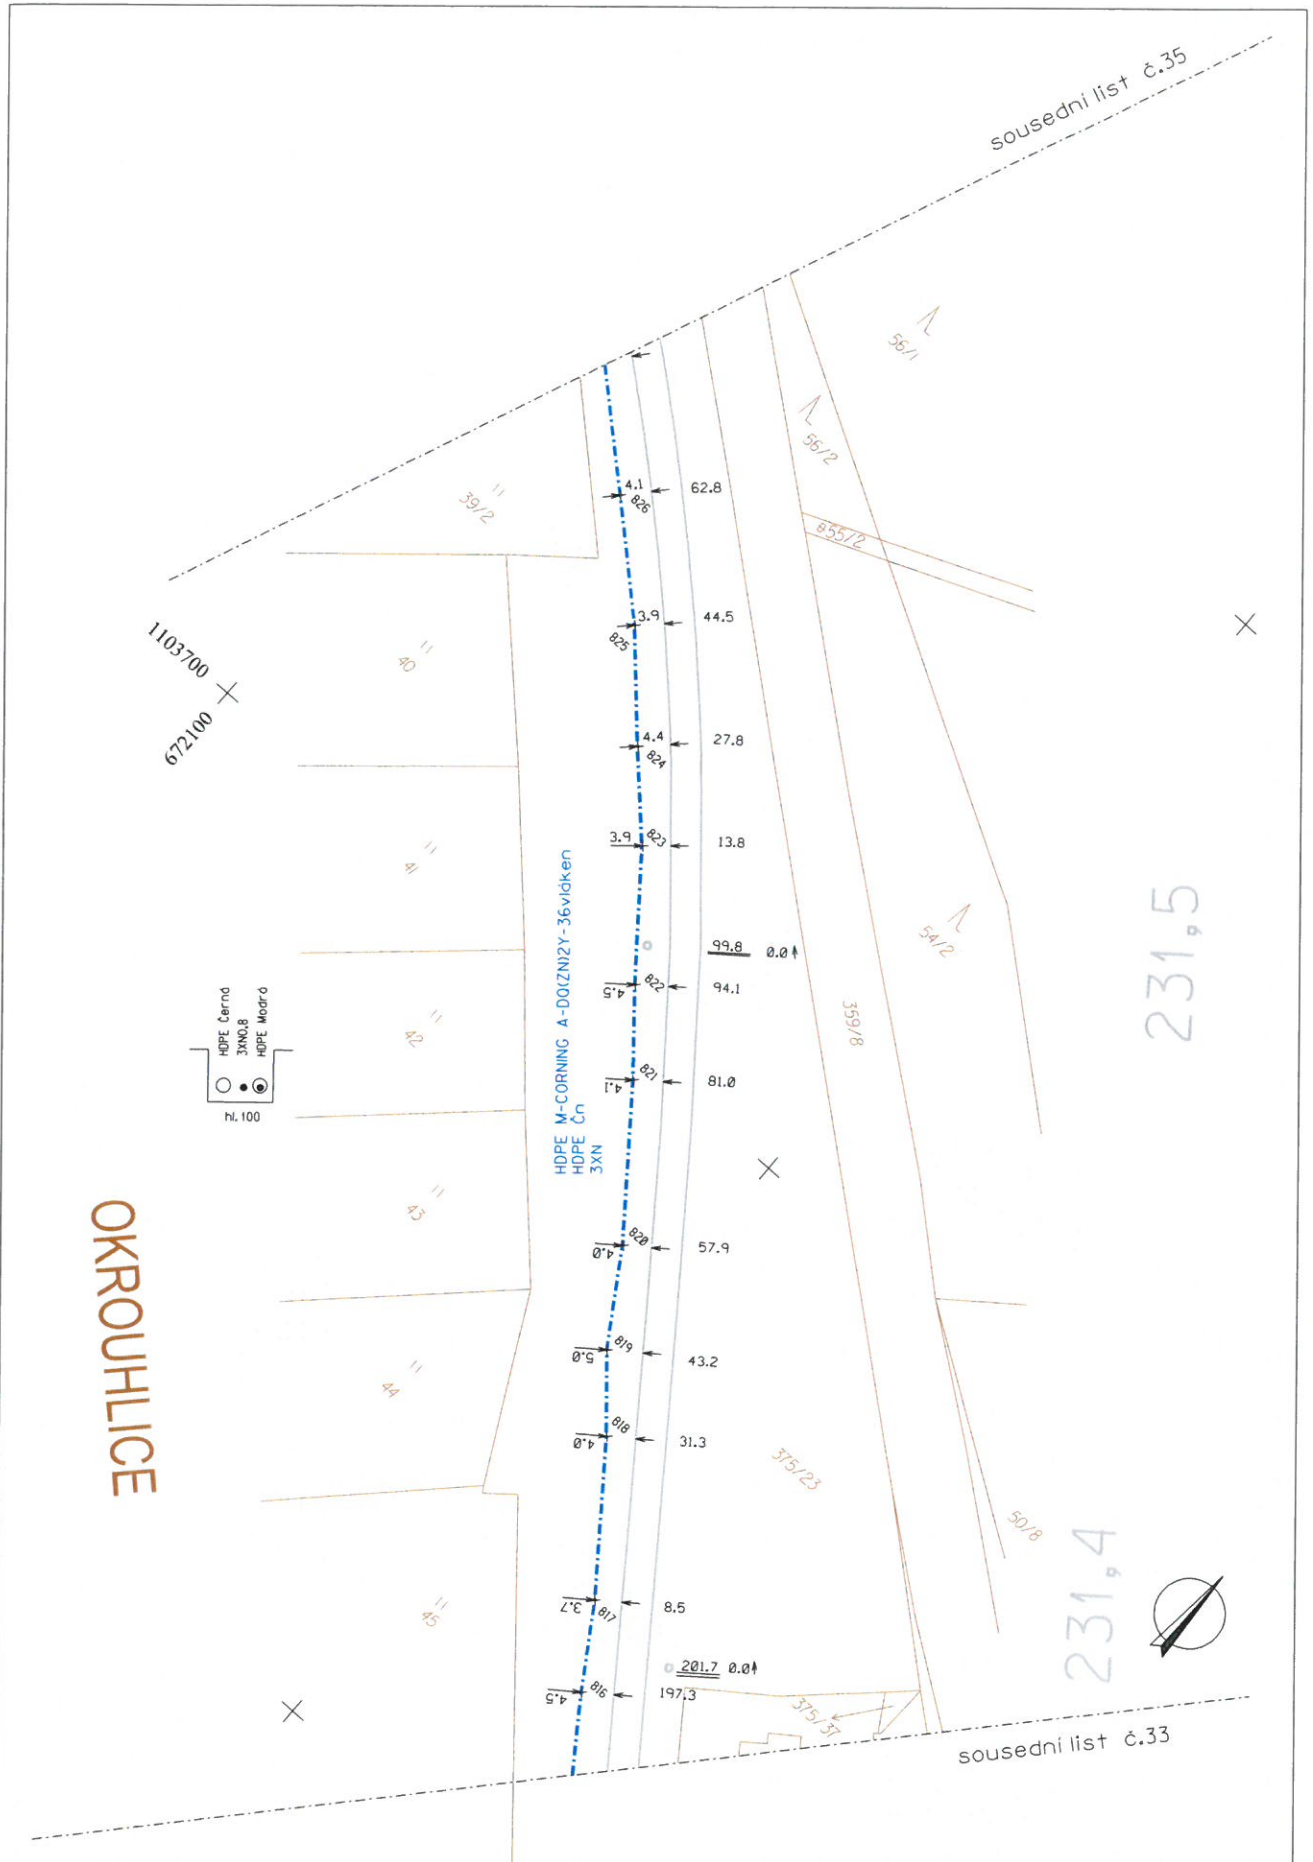

Delta G s.r.o.	DOK Havlíčkův Brod - Kolín	Měřítko 1:1000
		Číslo listu 34

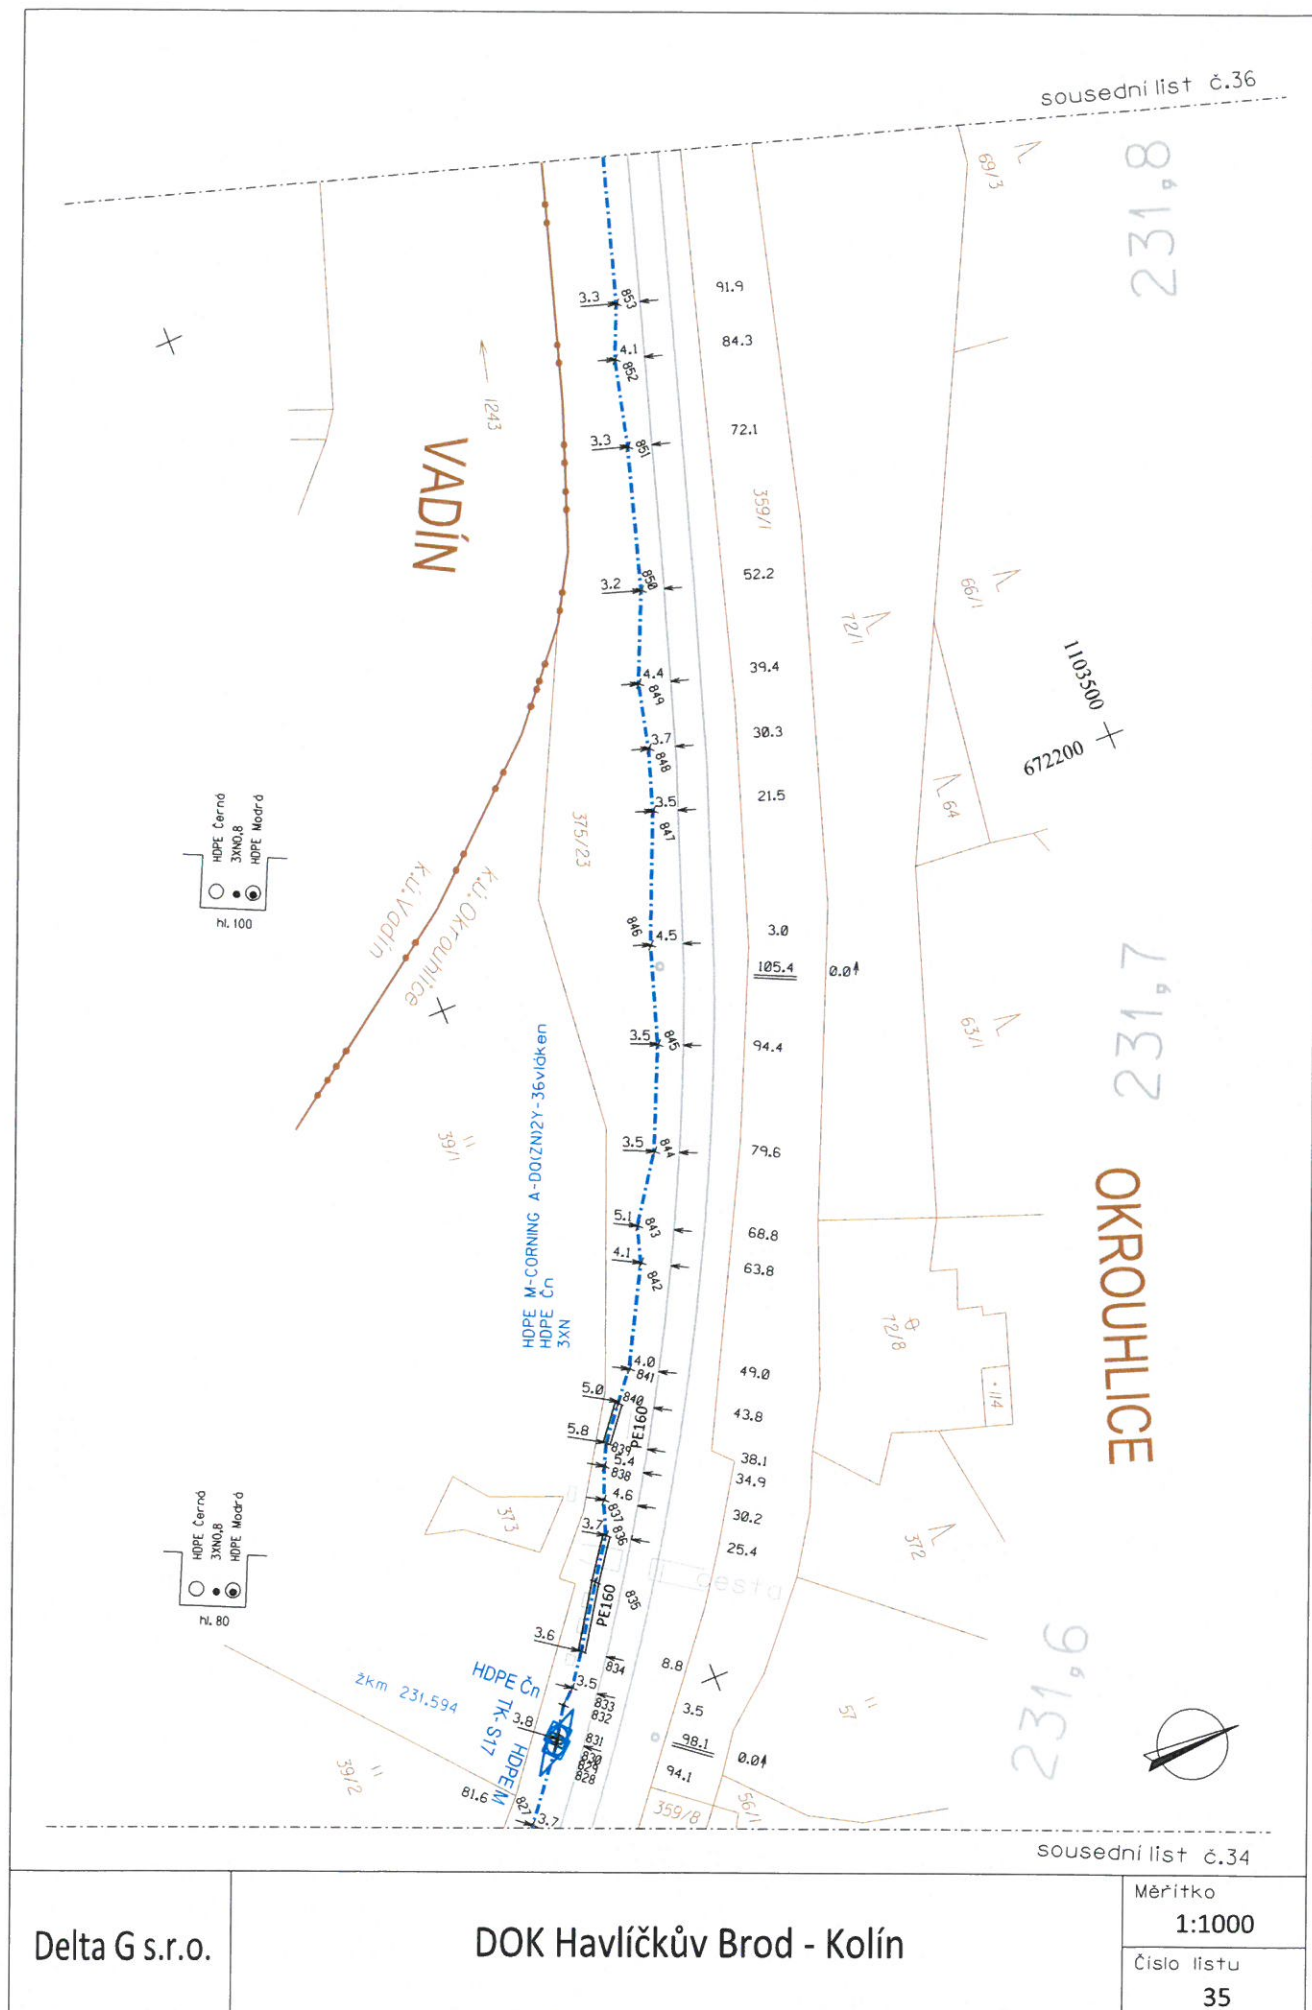

sousedni list č.37

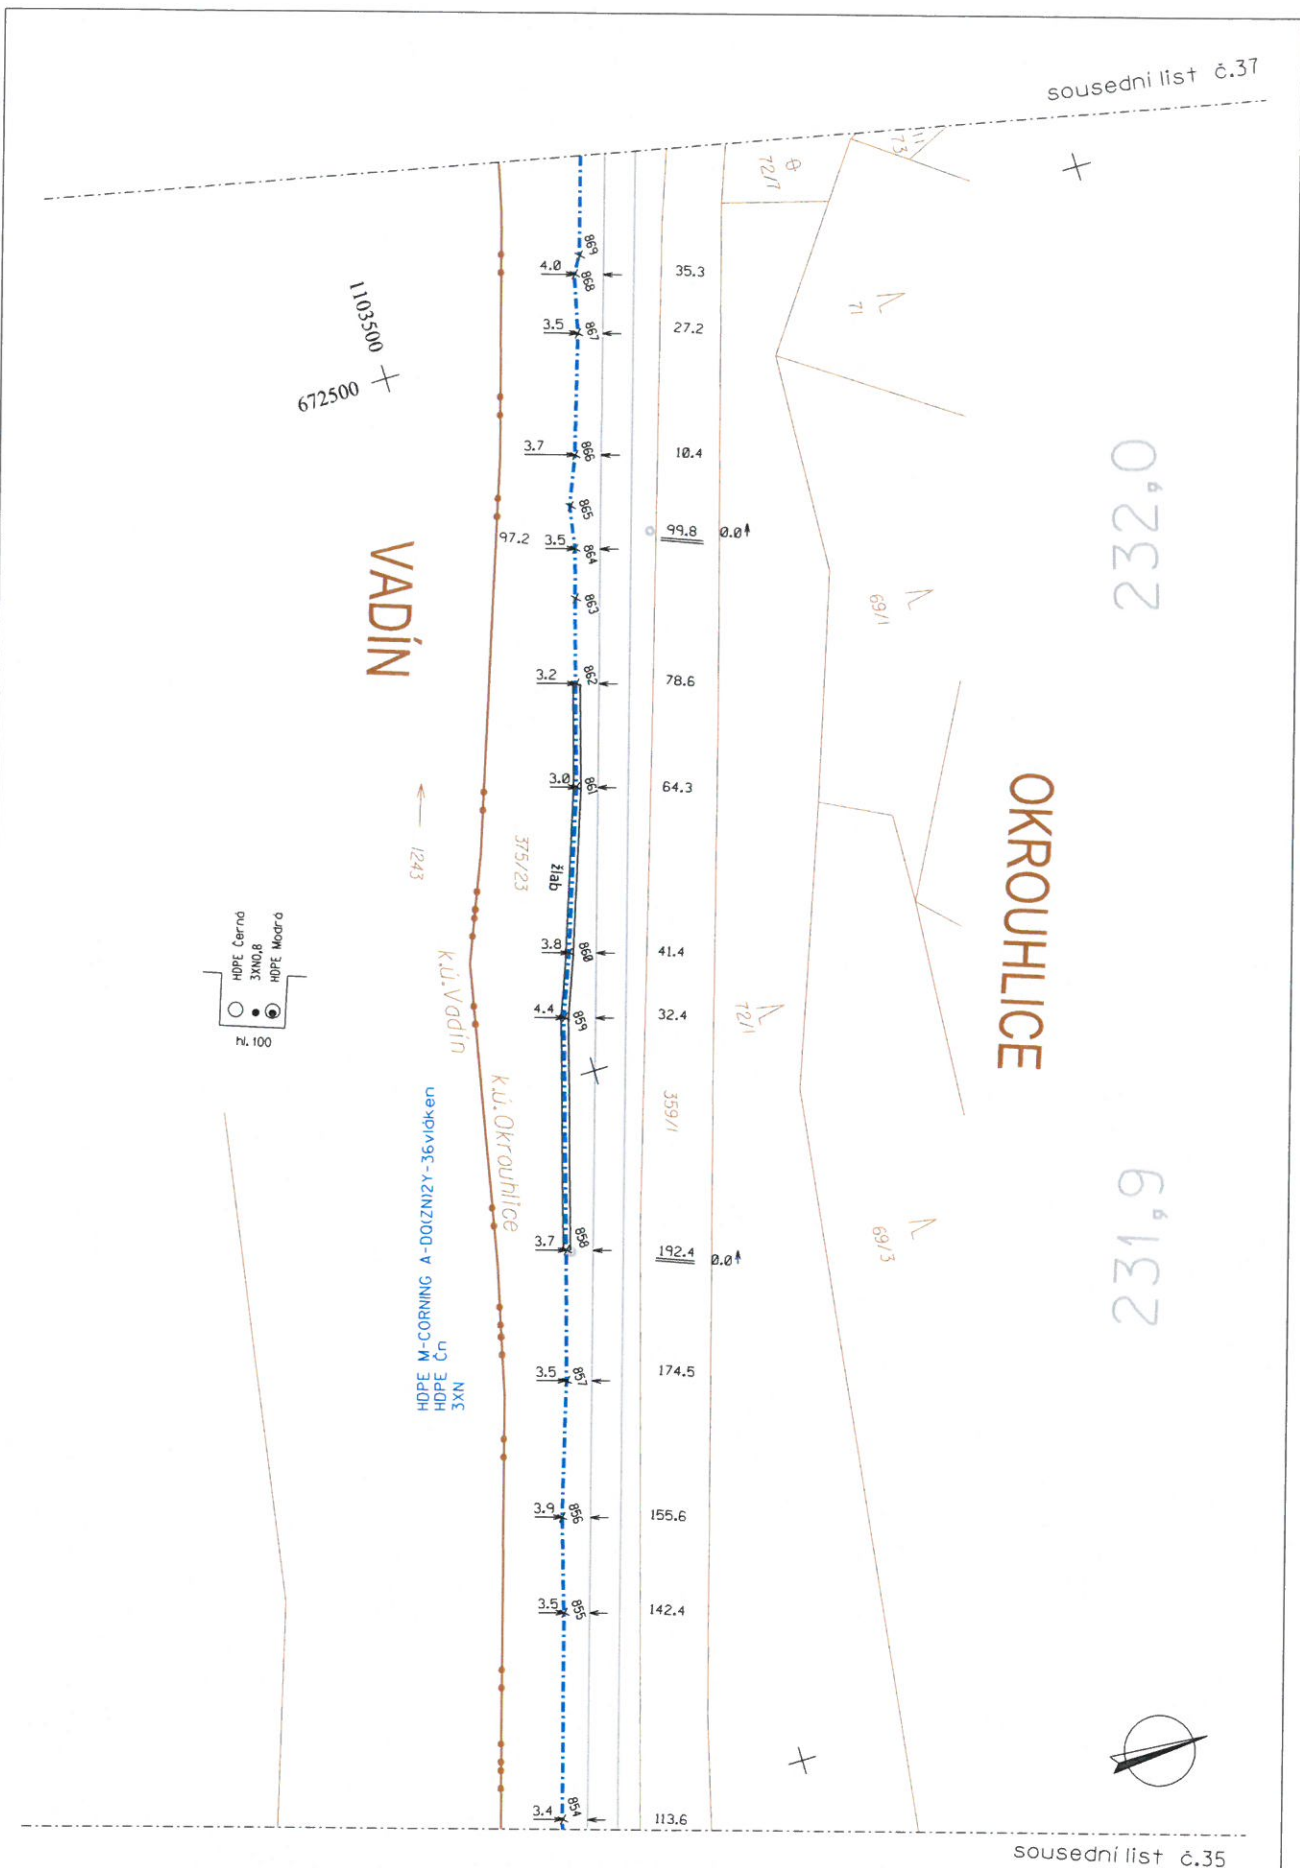

sousedni list č.35

Delta G s.r.o.


DOK Havlíčkův Brod - Kolín

Měřítko

1:1000

Číslo listu

36

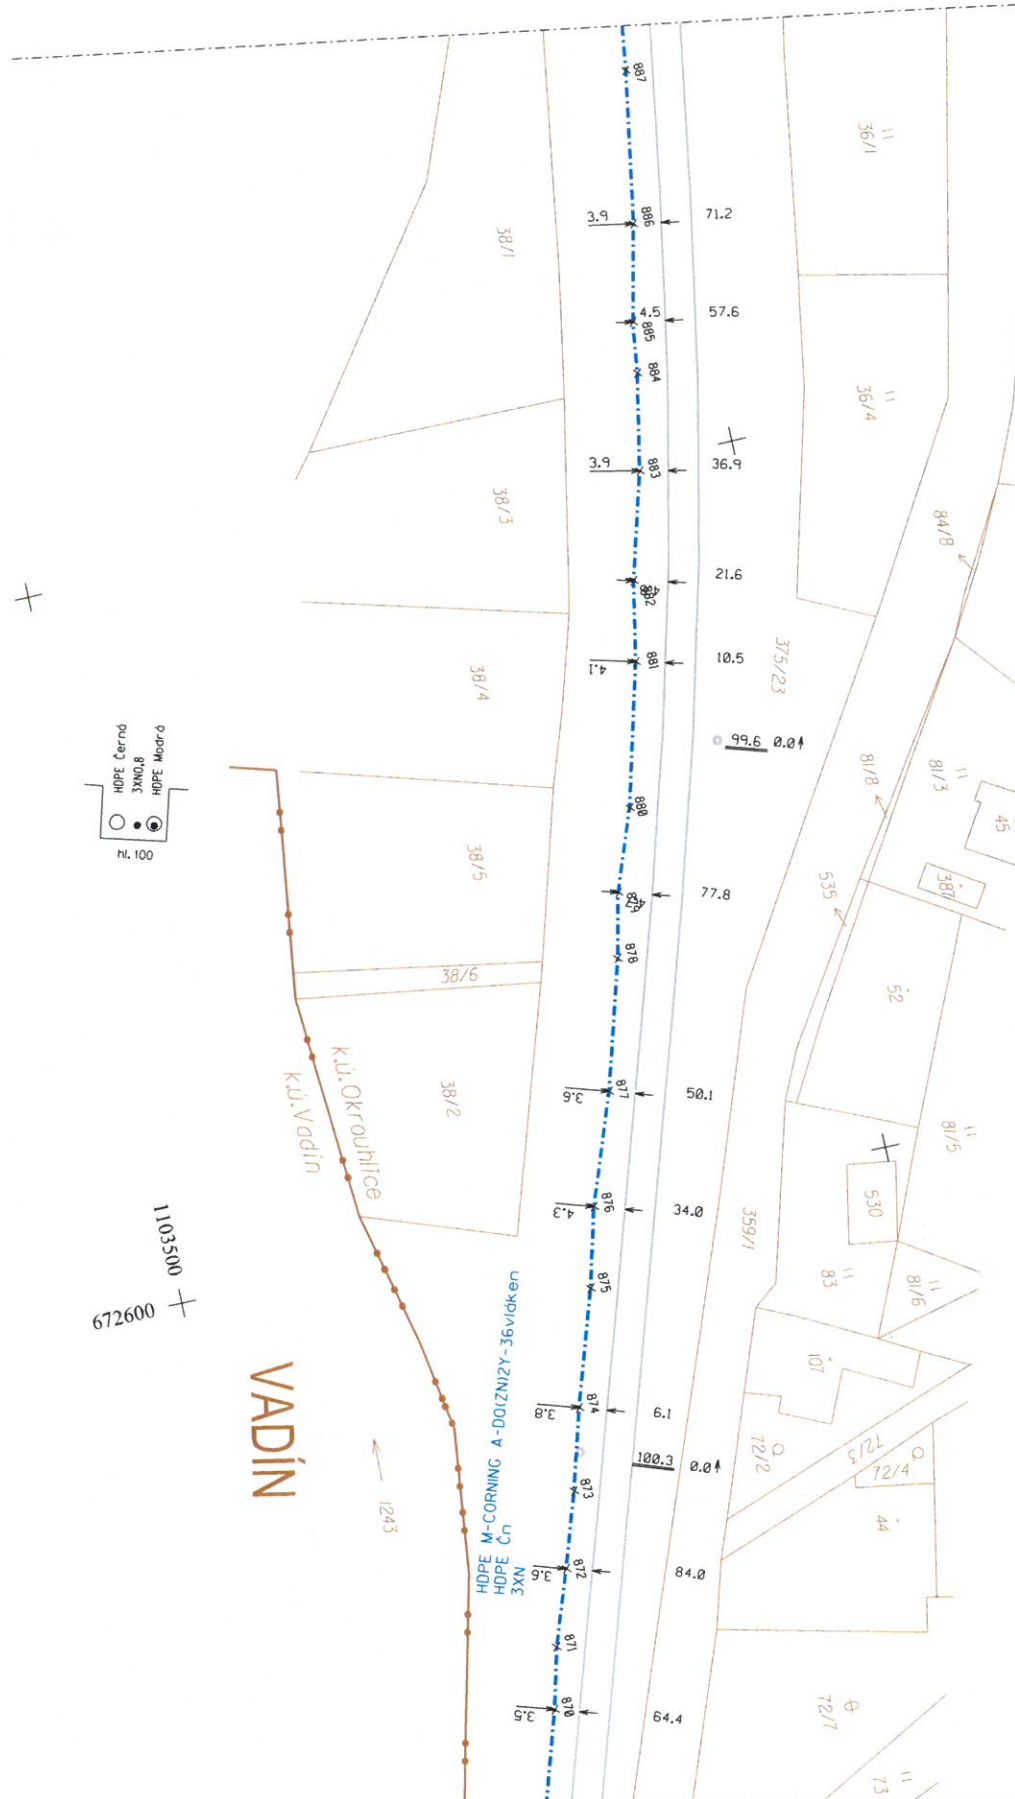

2322

2321

OKROUHICE





sousední list č.36

Delta G s.r.o.



DOK Havlíčkův Brod - Kolín


Měřítko
1:1000Číslo listu
37

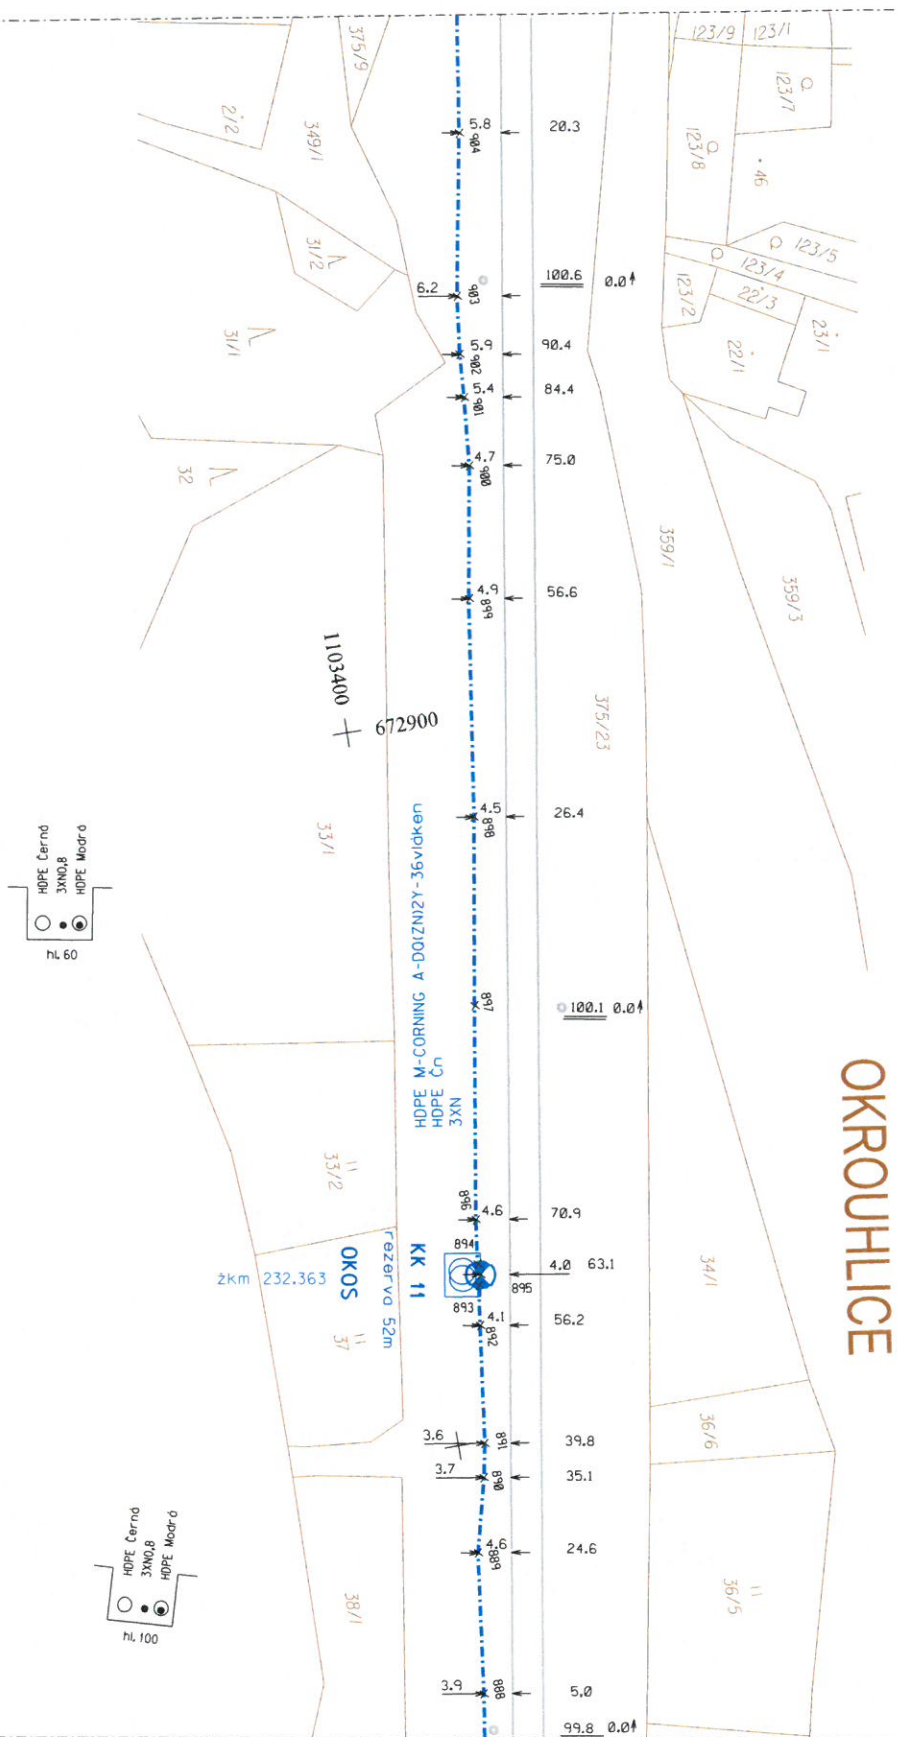

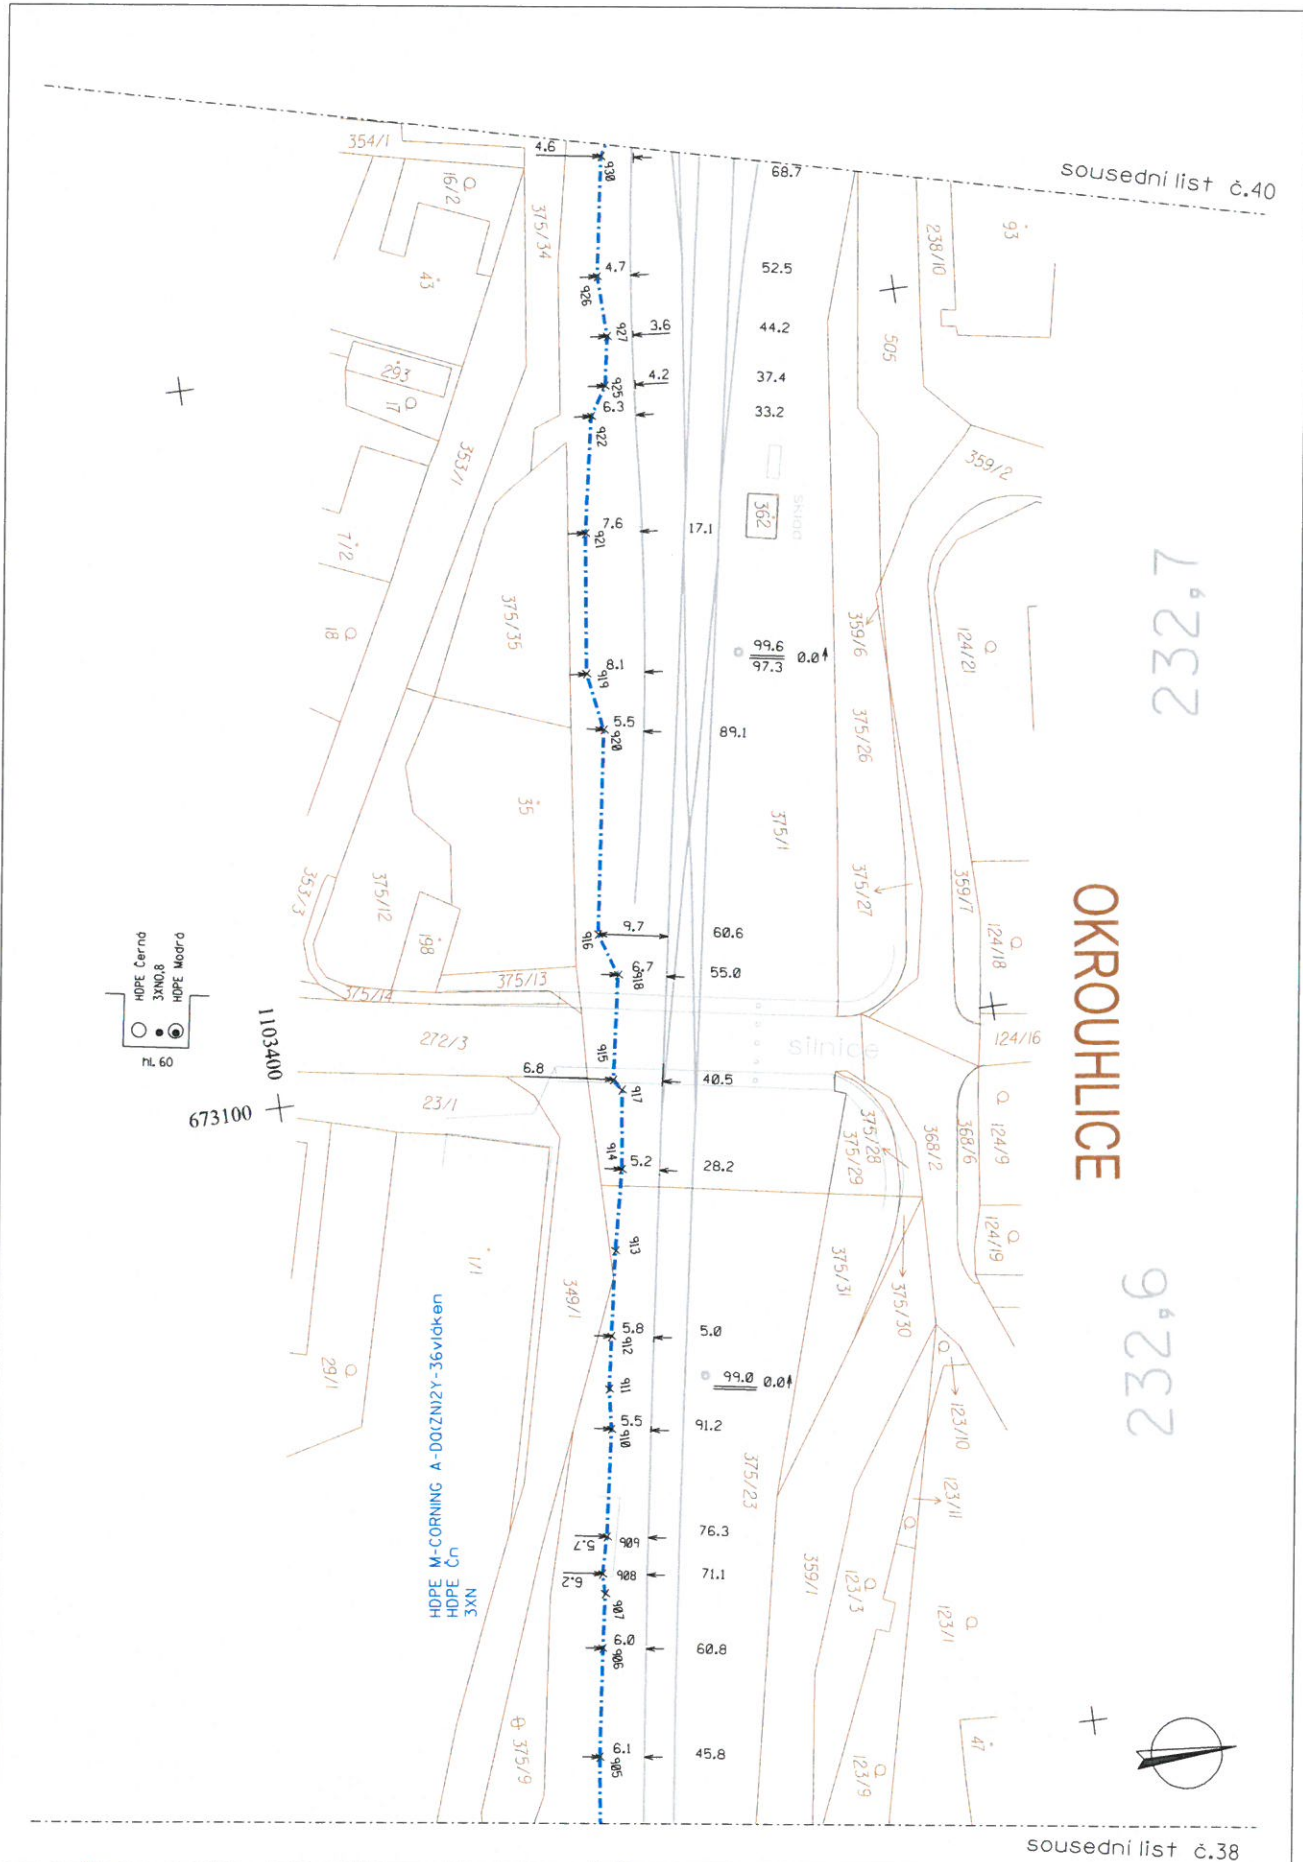


Delta G s.r.o.	DOK Havlíčkův Brod - Kolín	Měřítko 1:1000
		Číslo listu 39

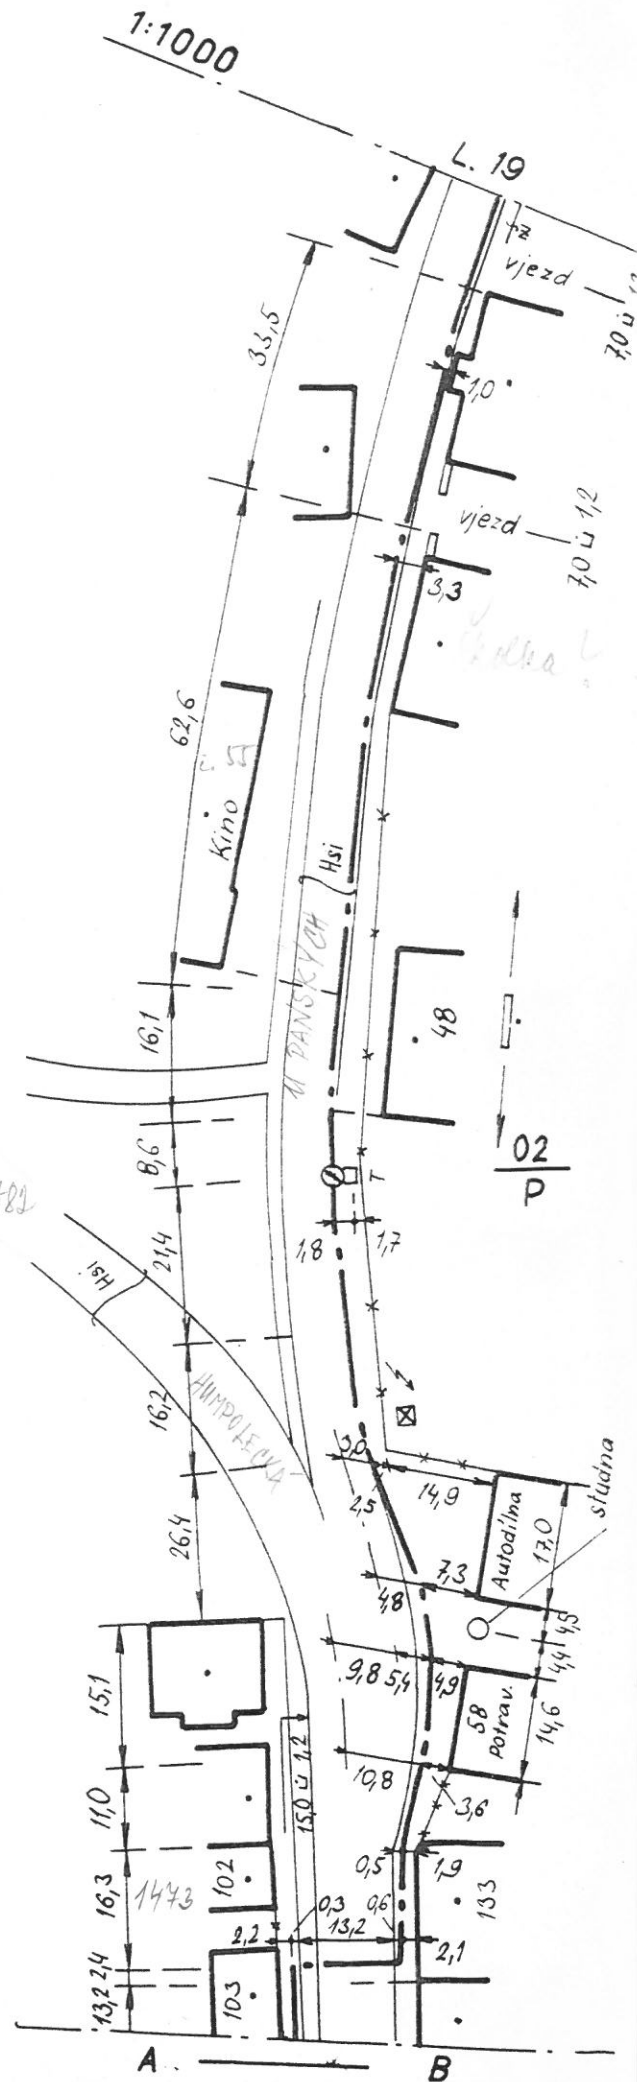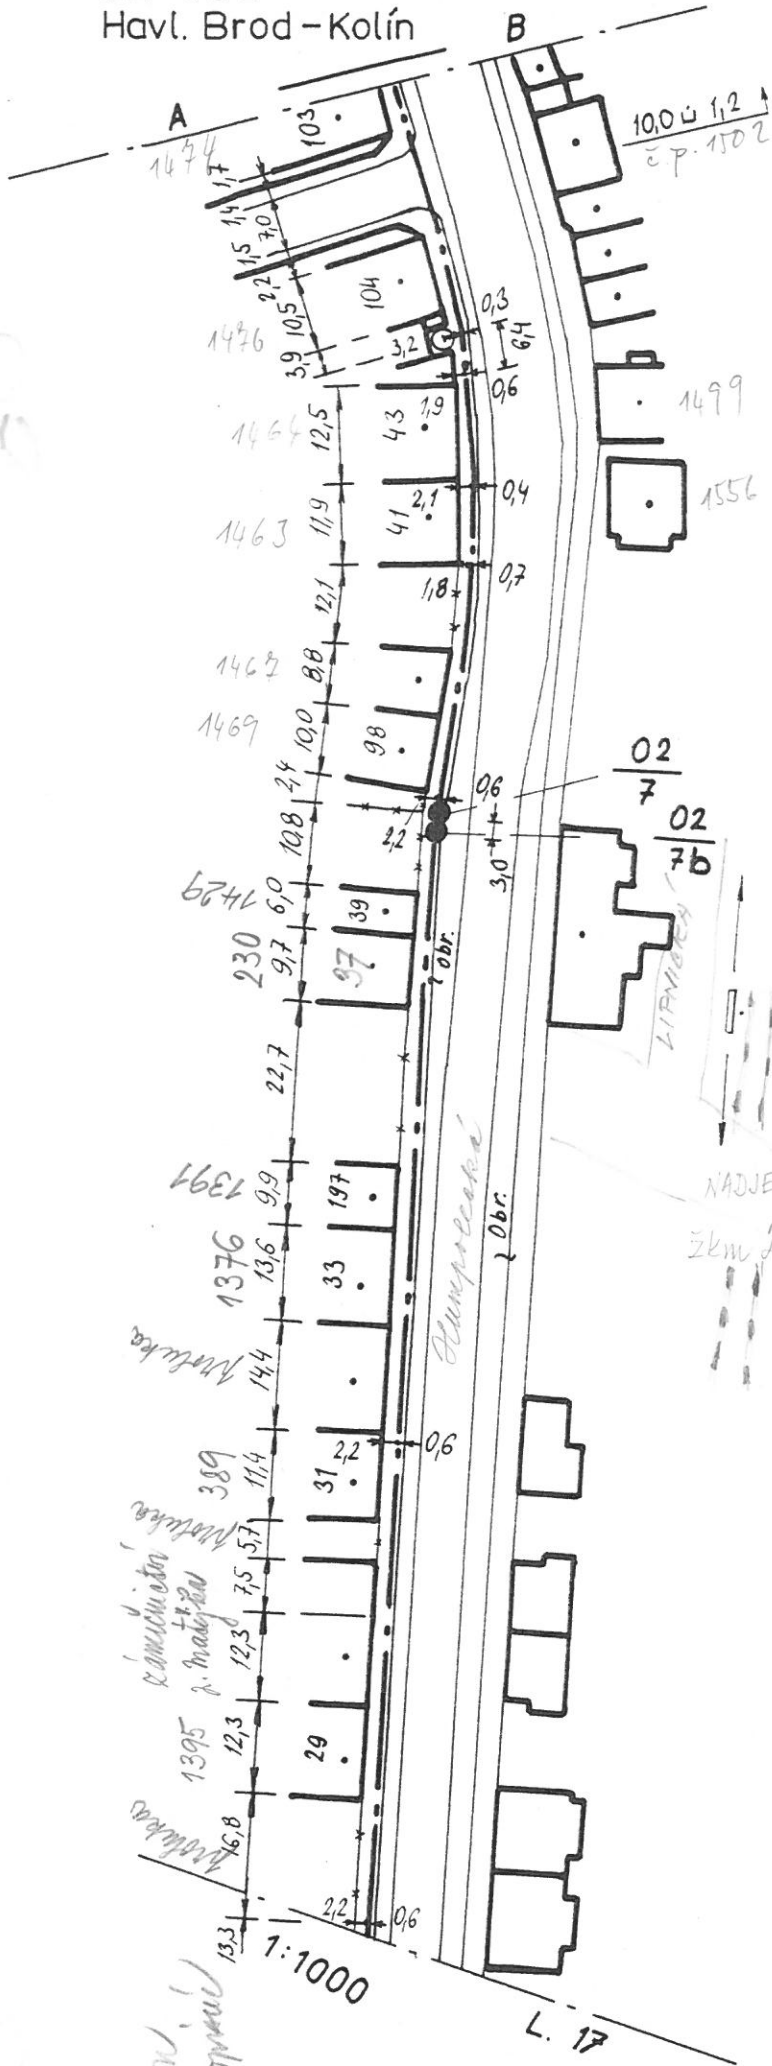

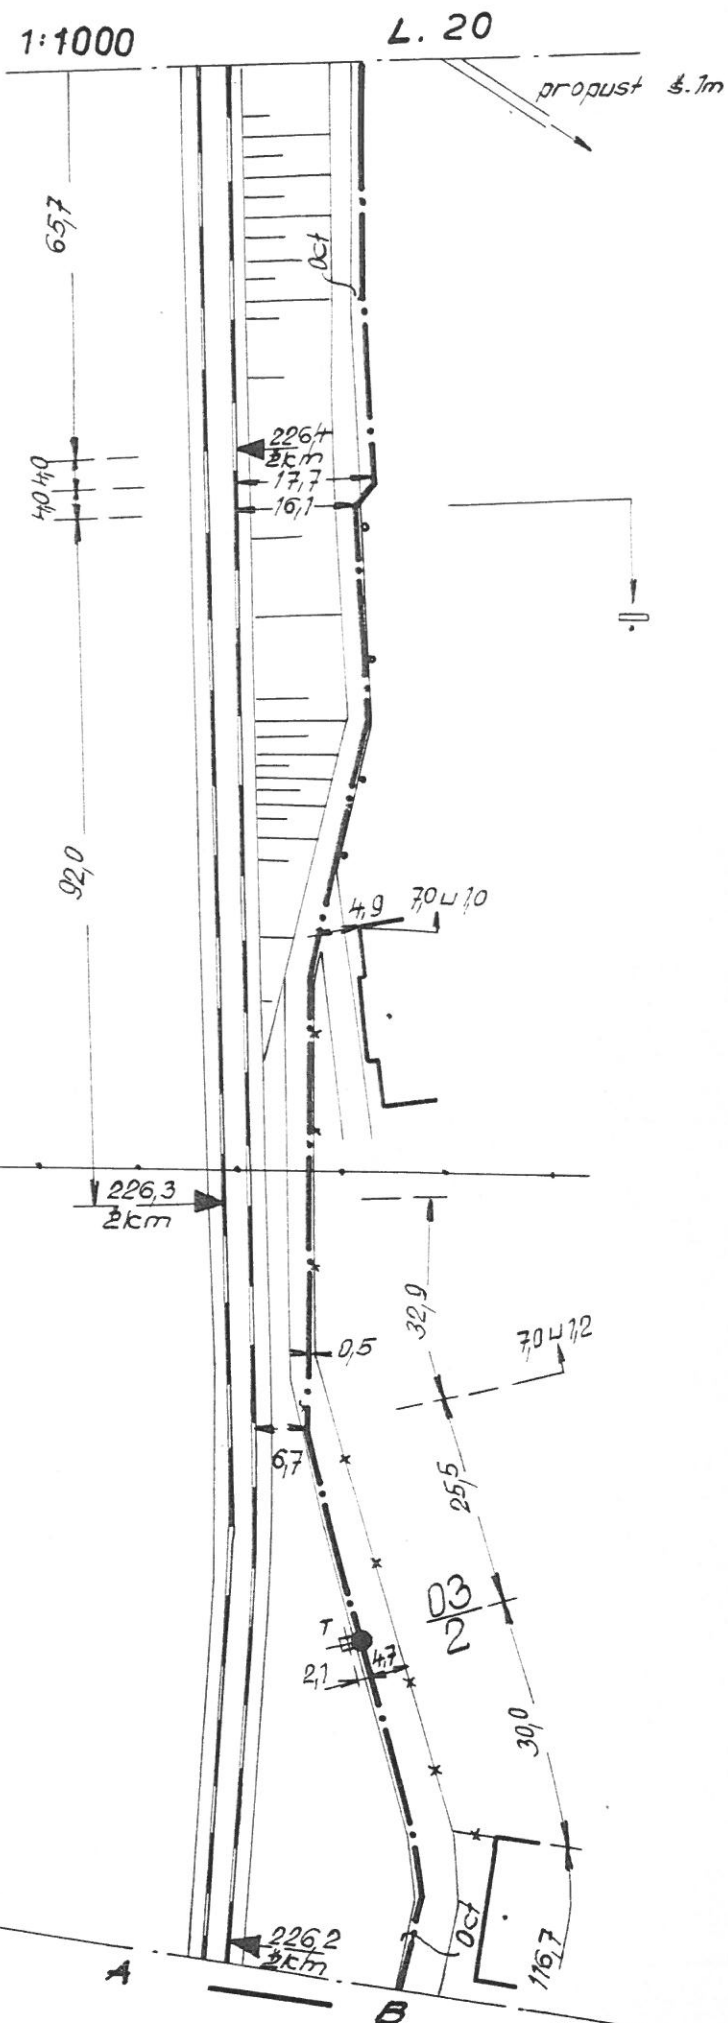




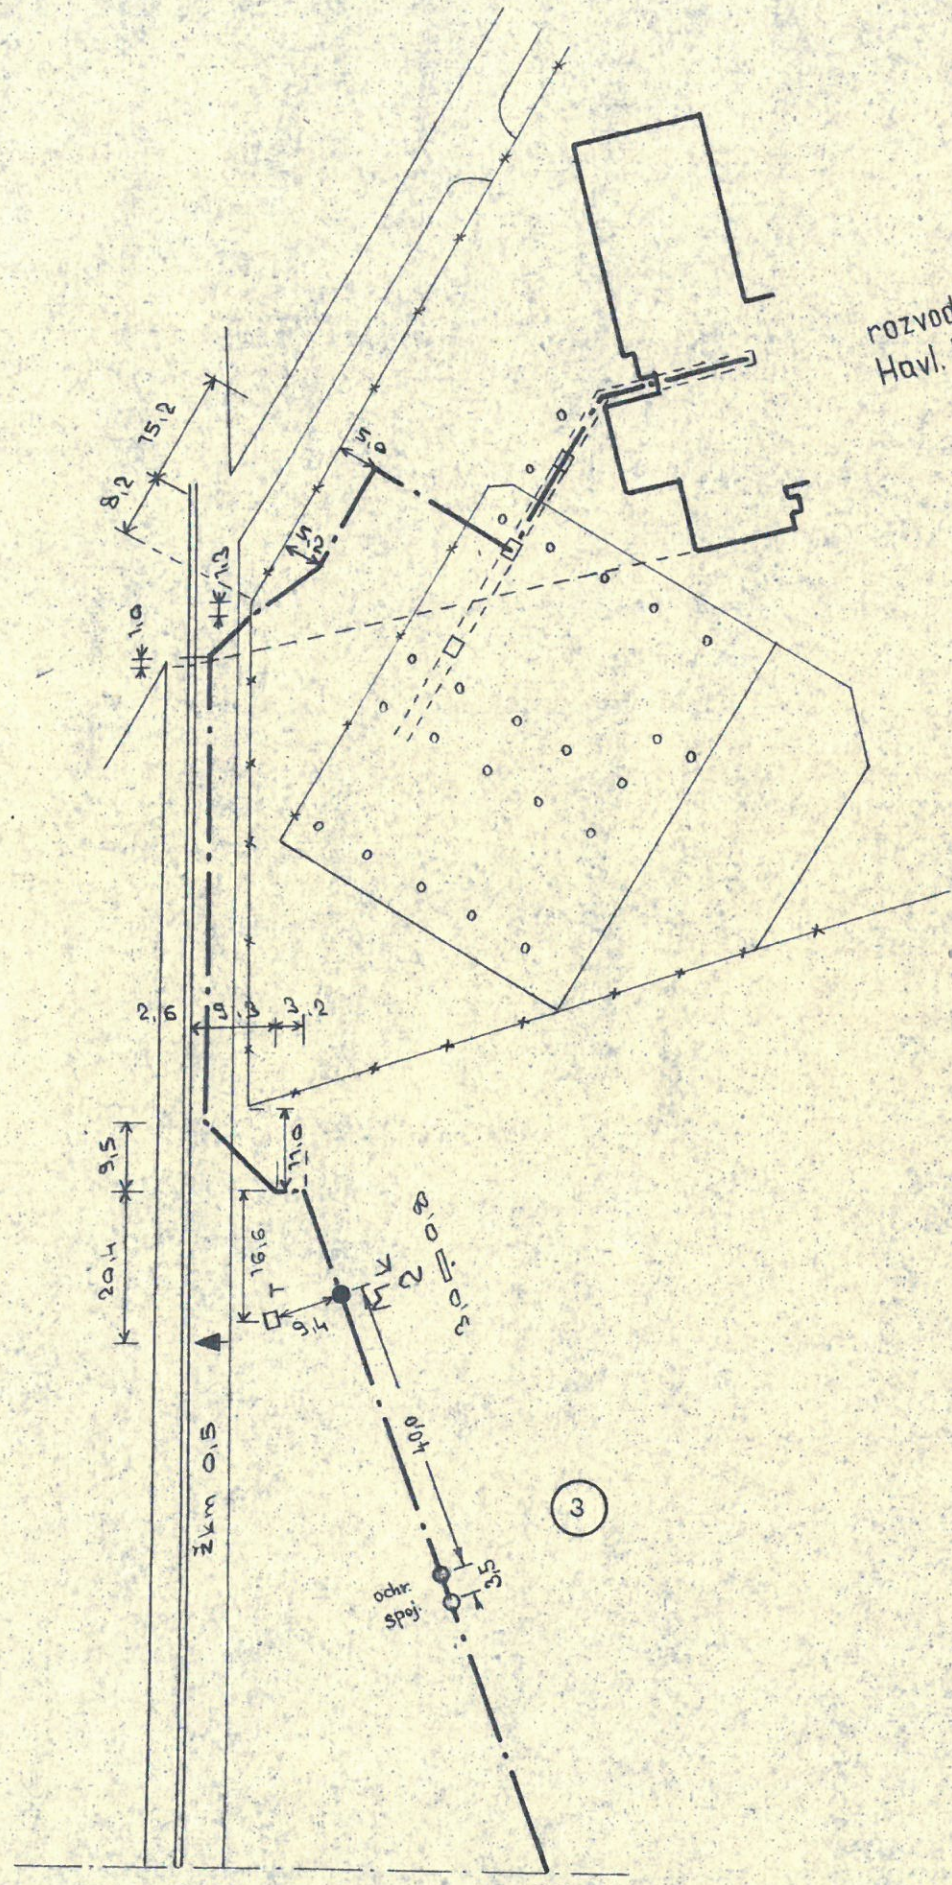


1:1000

L. 22

43	3	12.	69
----	---	-----	----


4 - 5

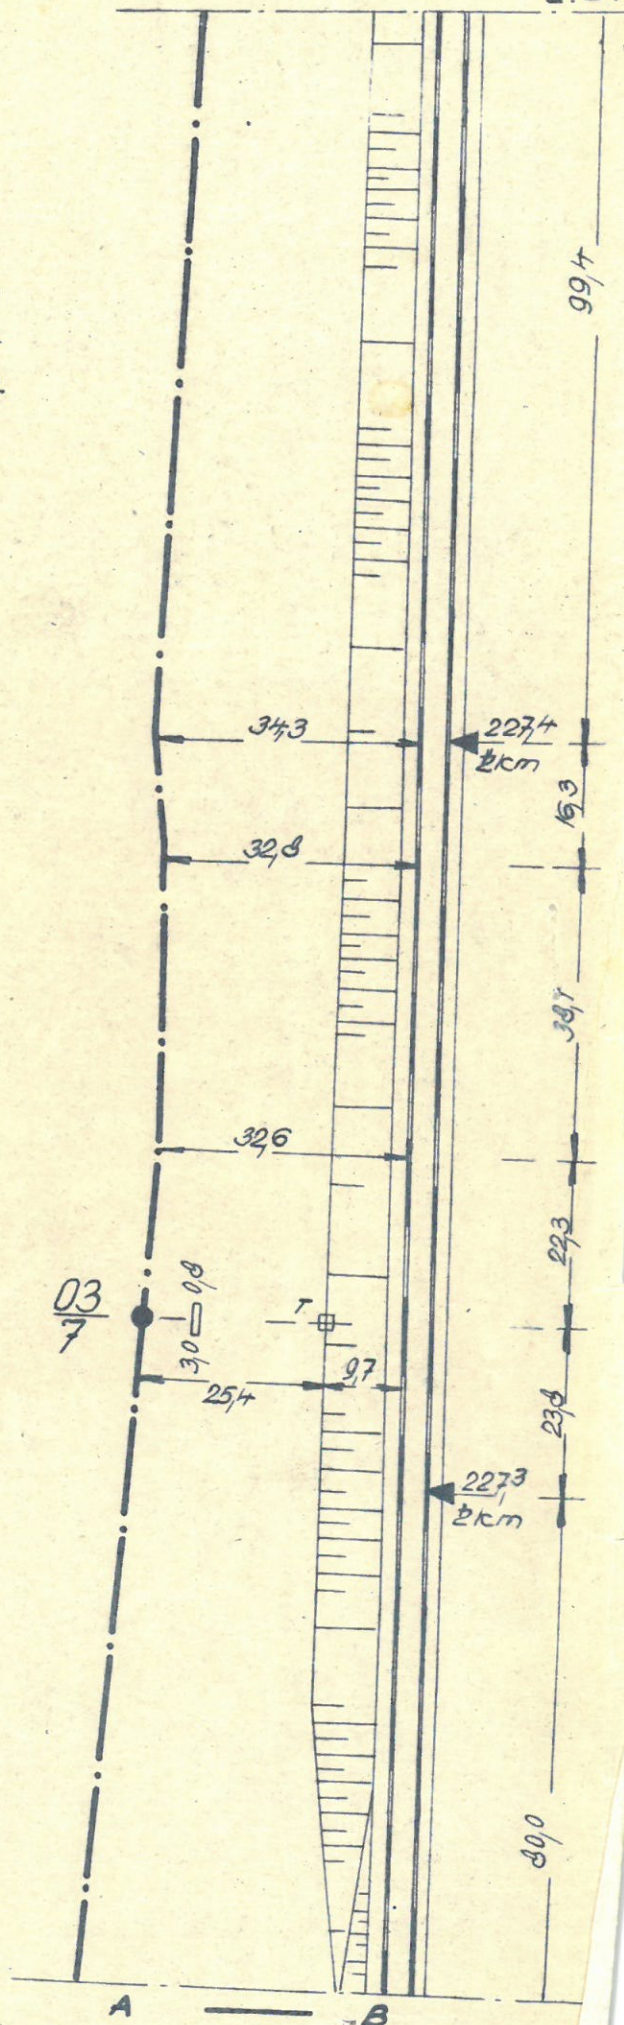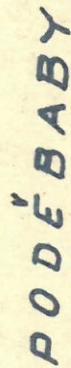



DK ČSD
Havl. Brod - Kolín

1:1000

L. 25

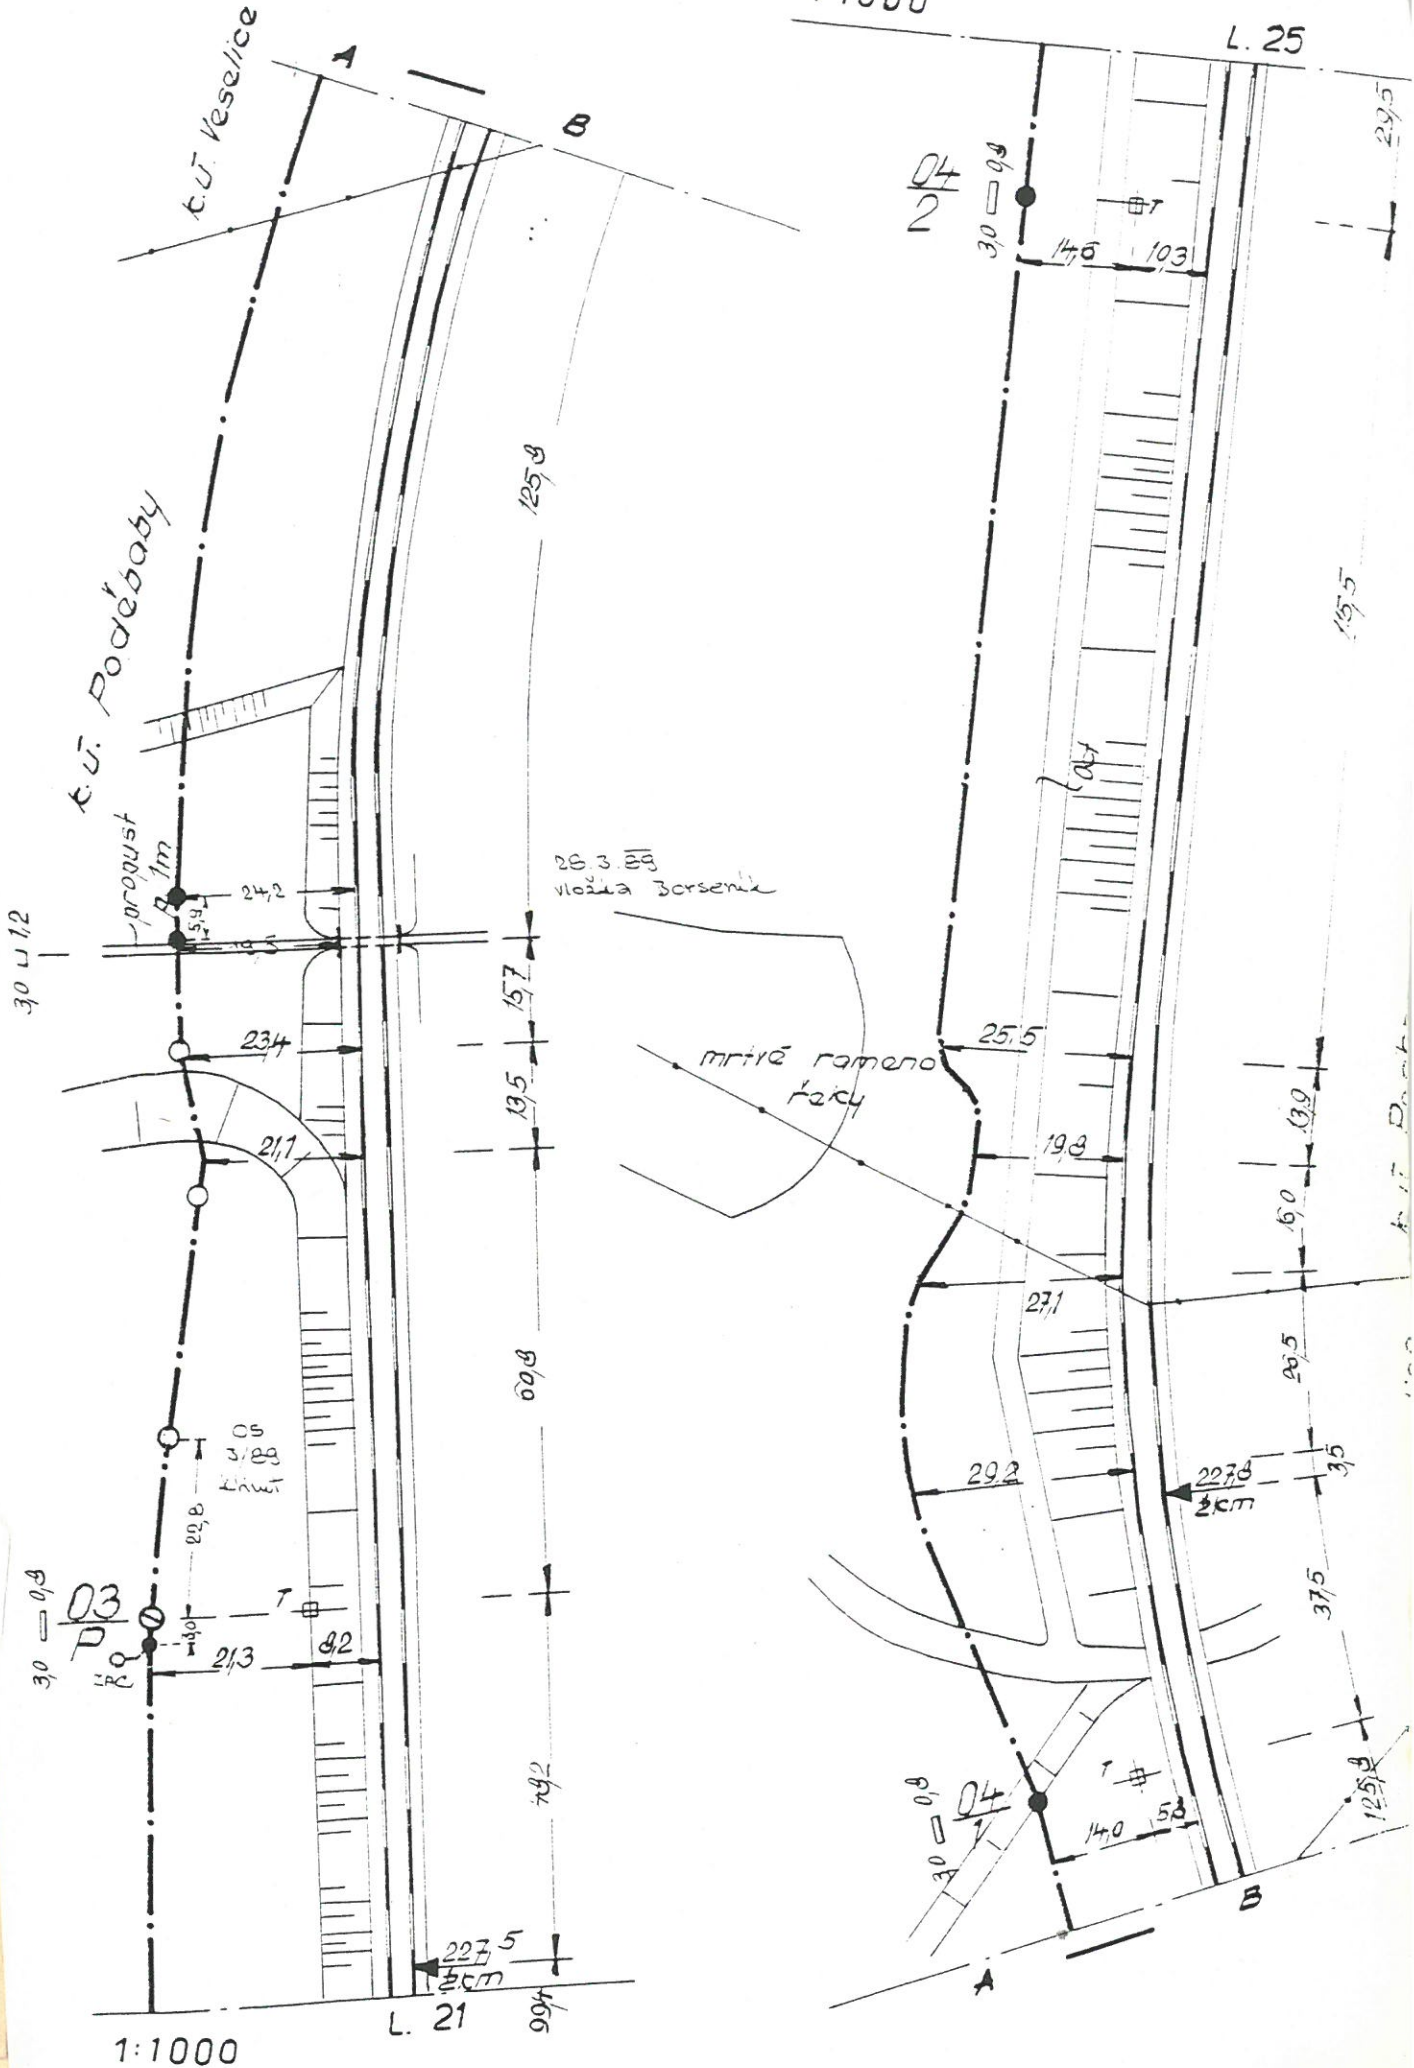



1:1000

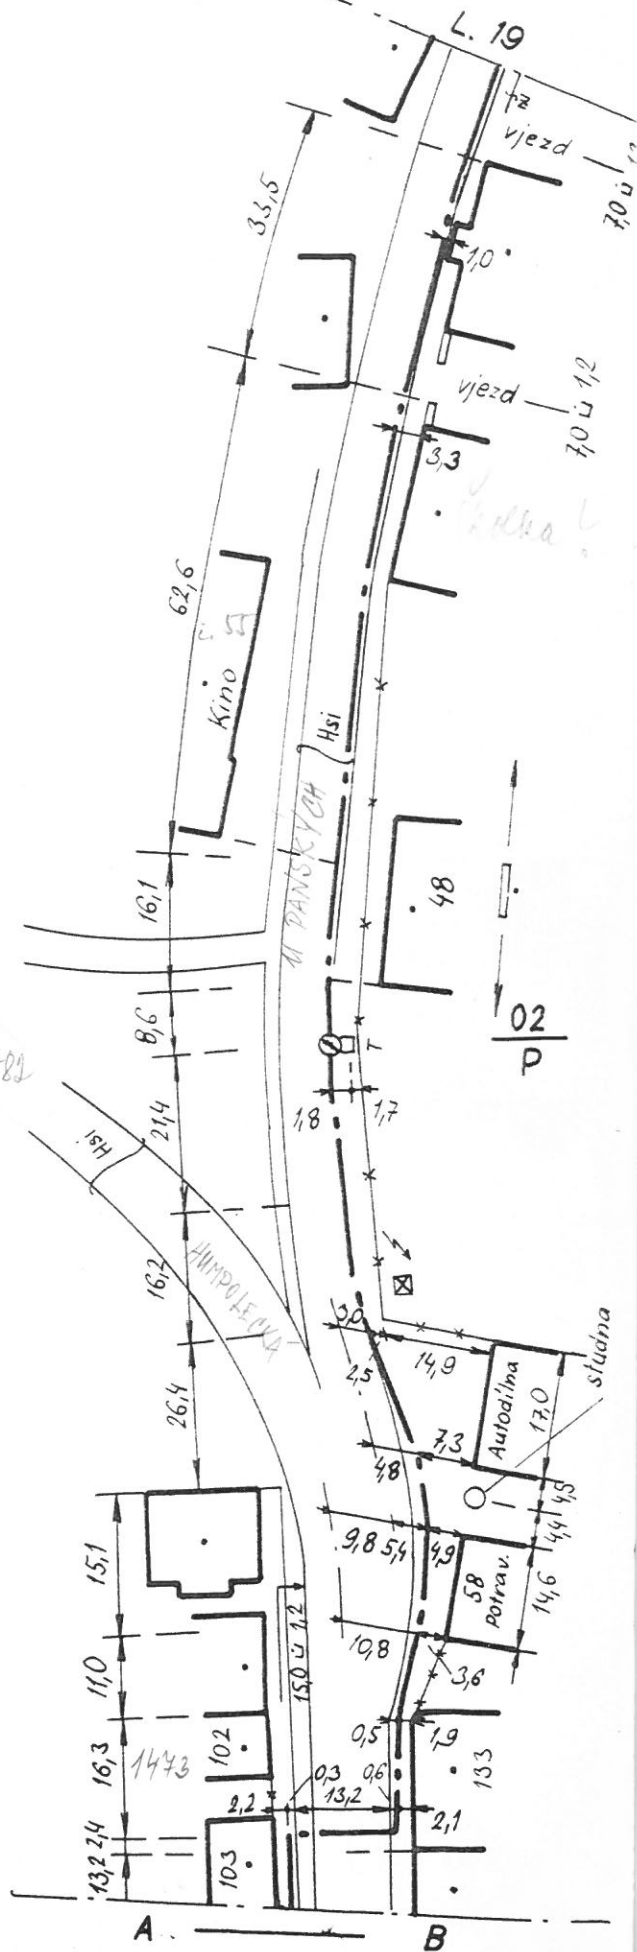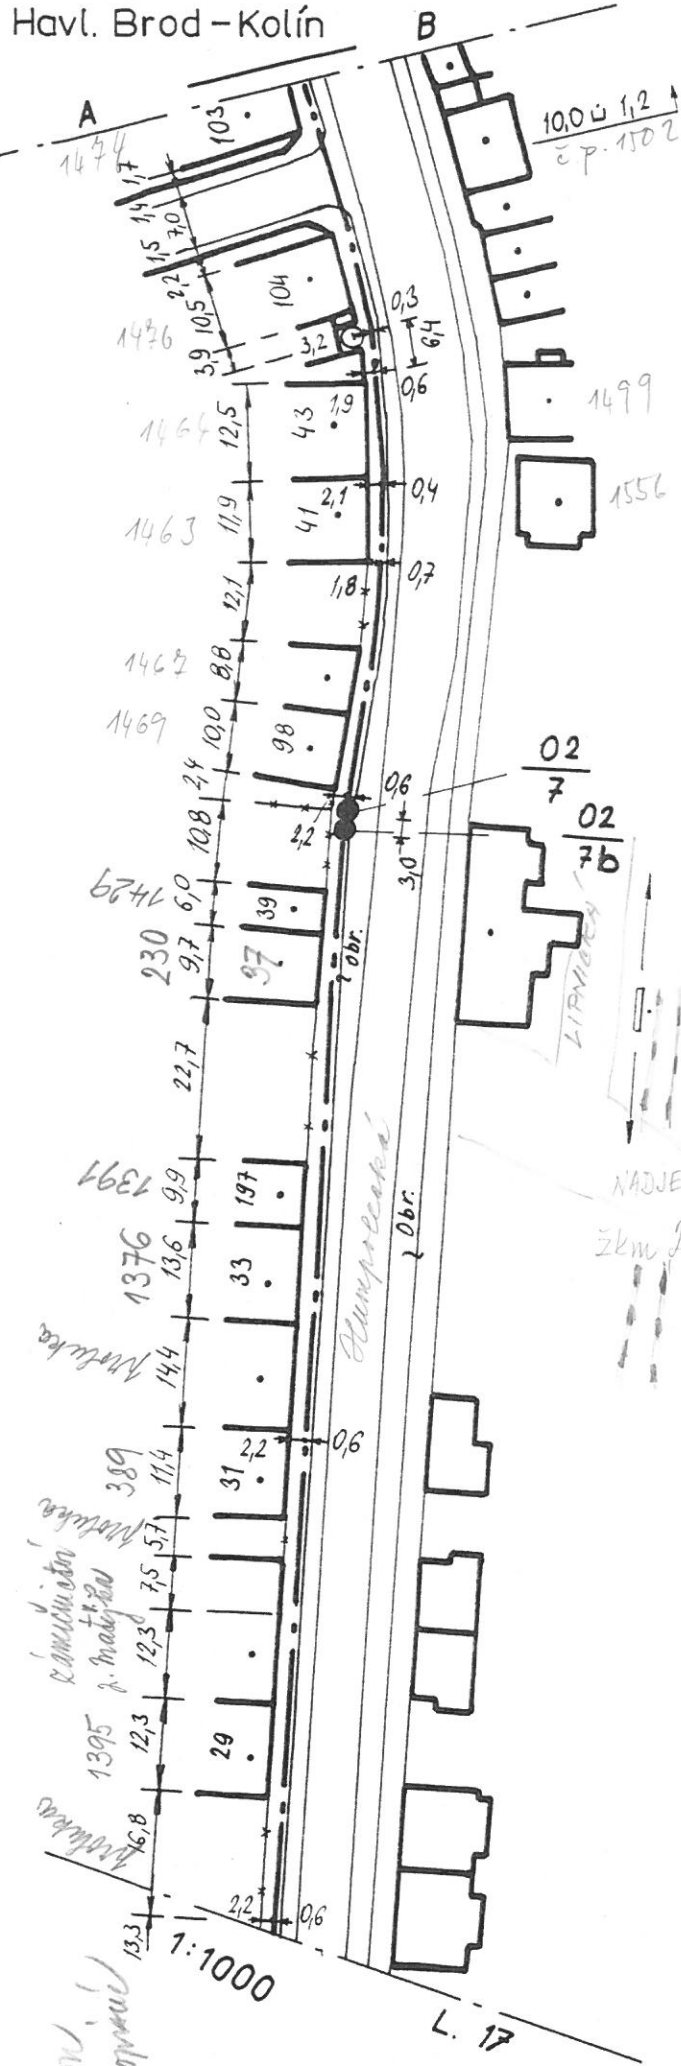



L. 20

propust \$1m

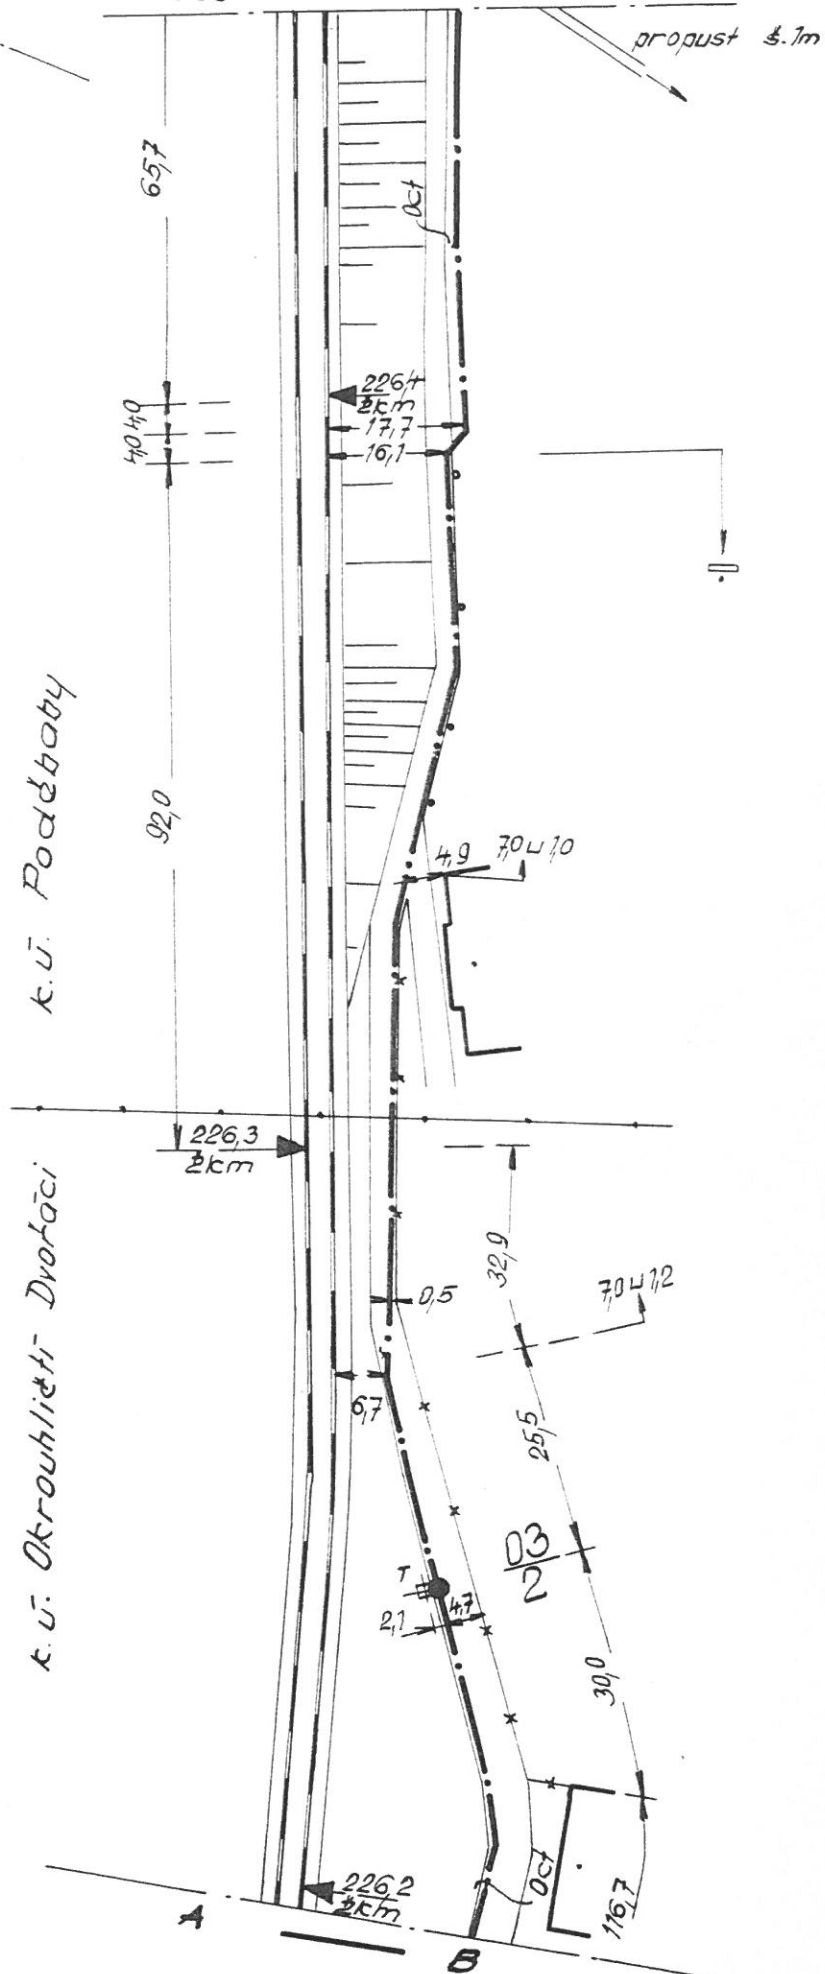

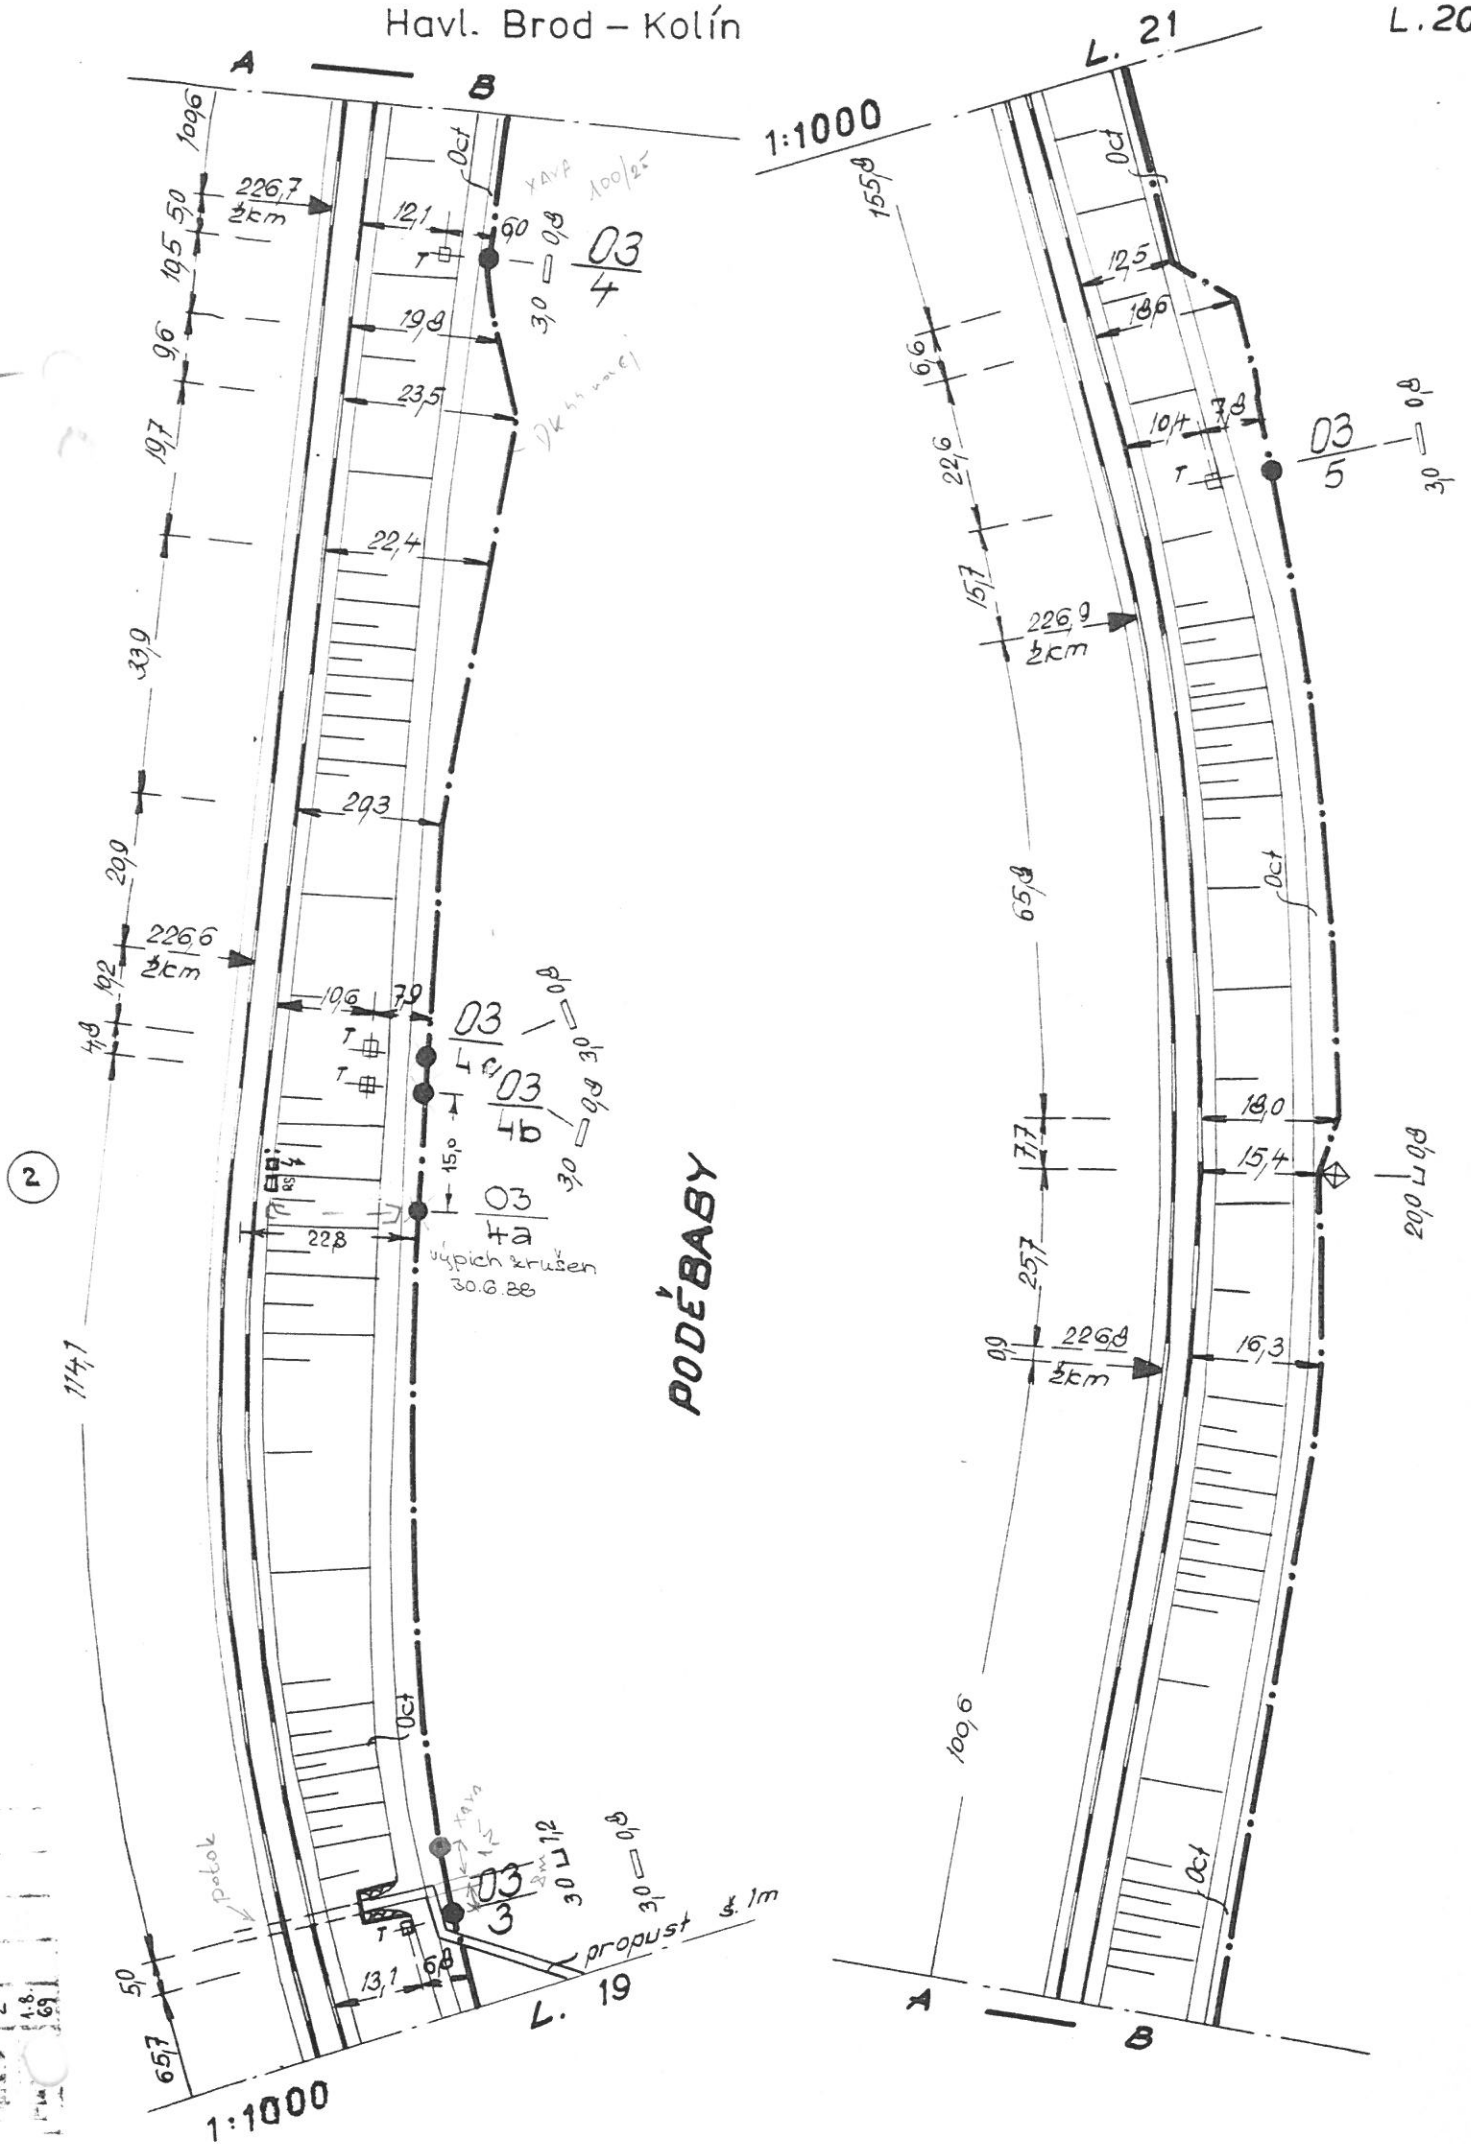

1:1000

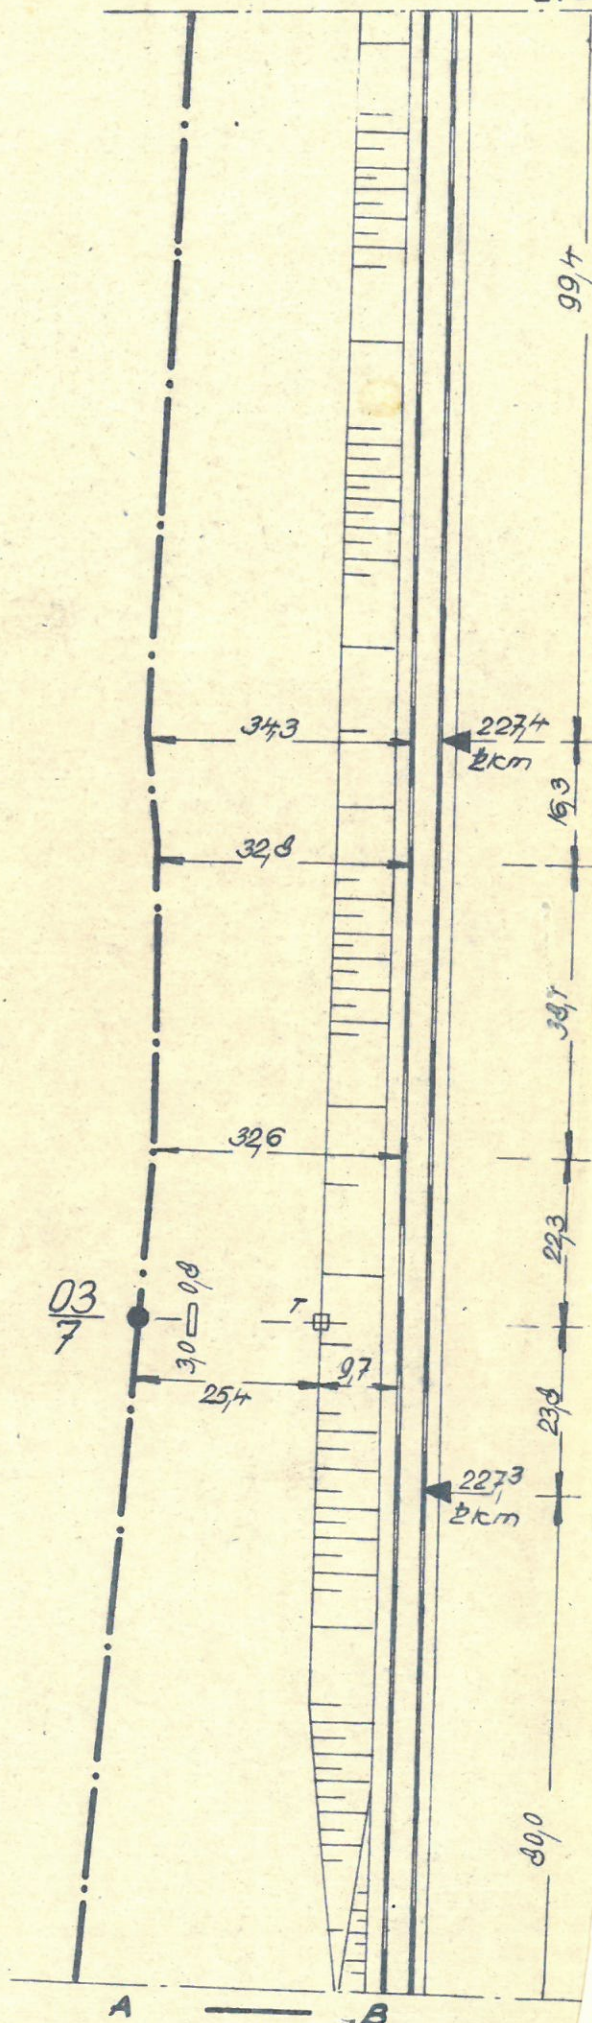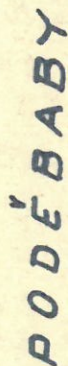



1


k. ů. Perknov


PERKNOV - zastavka

k. ū. Fortnov k. ū. Veselica


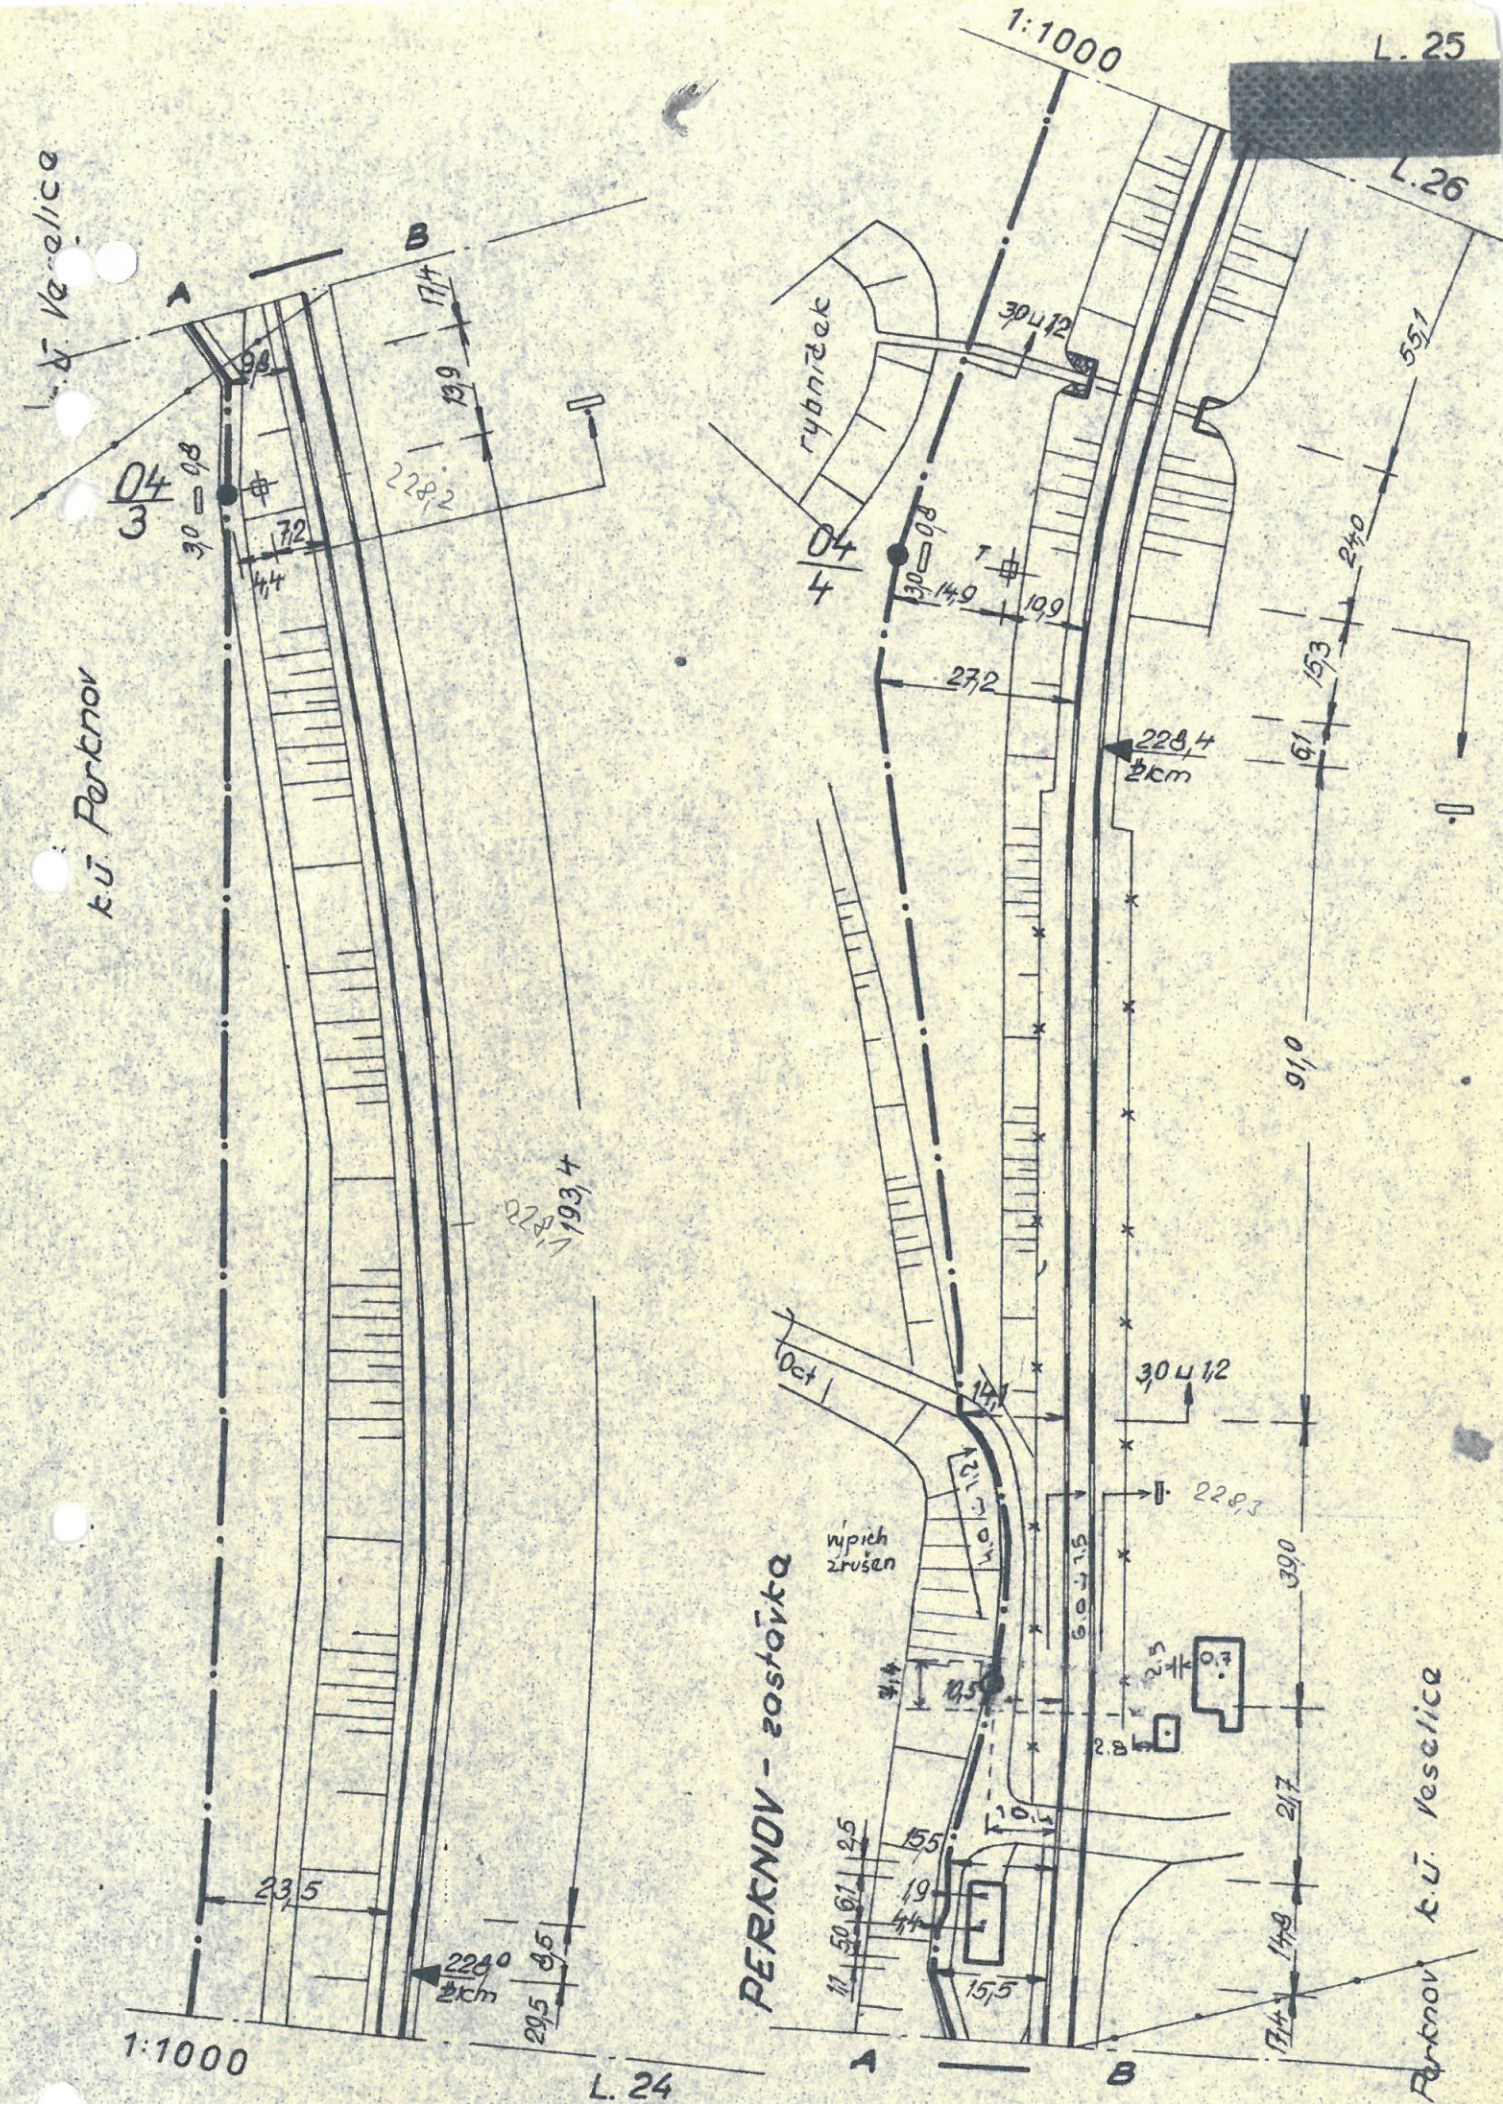



1:1000


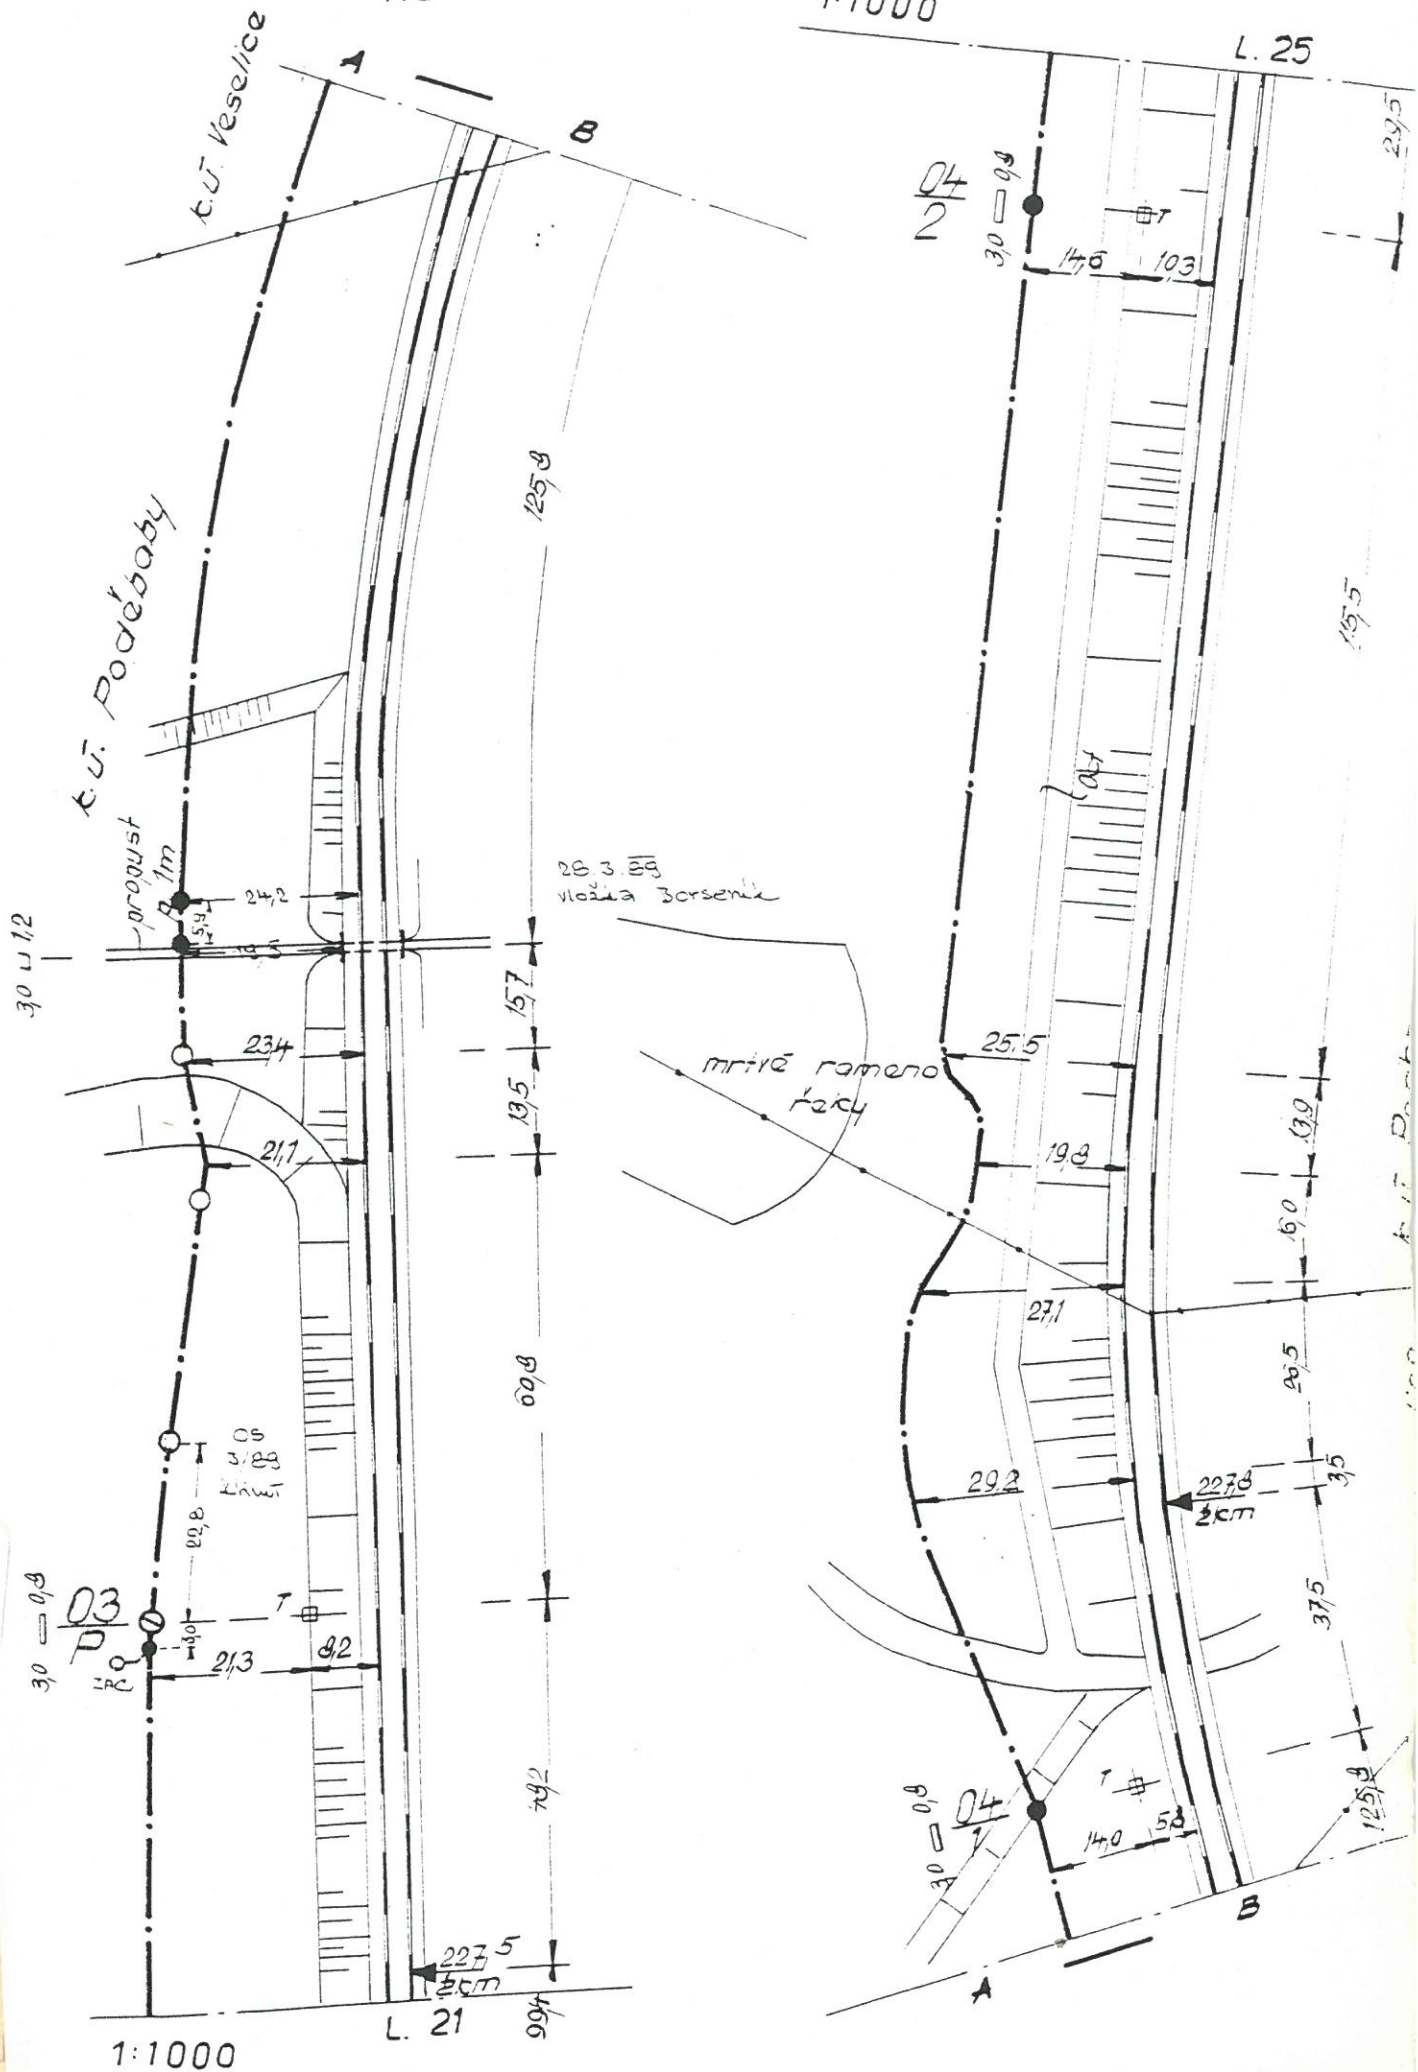


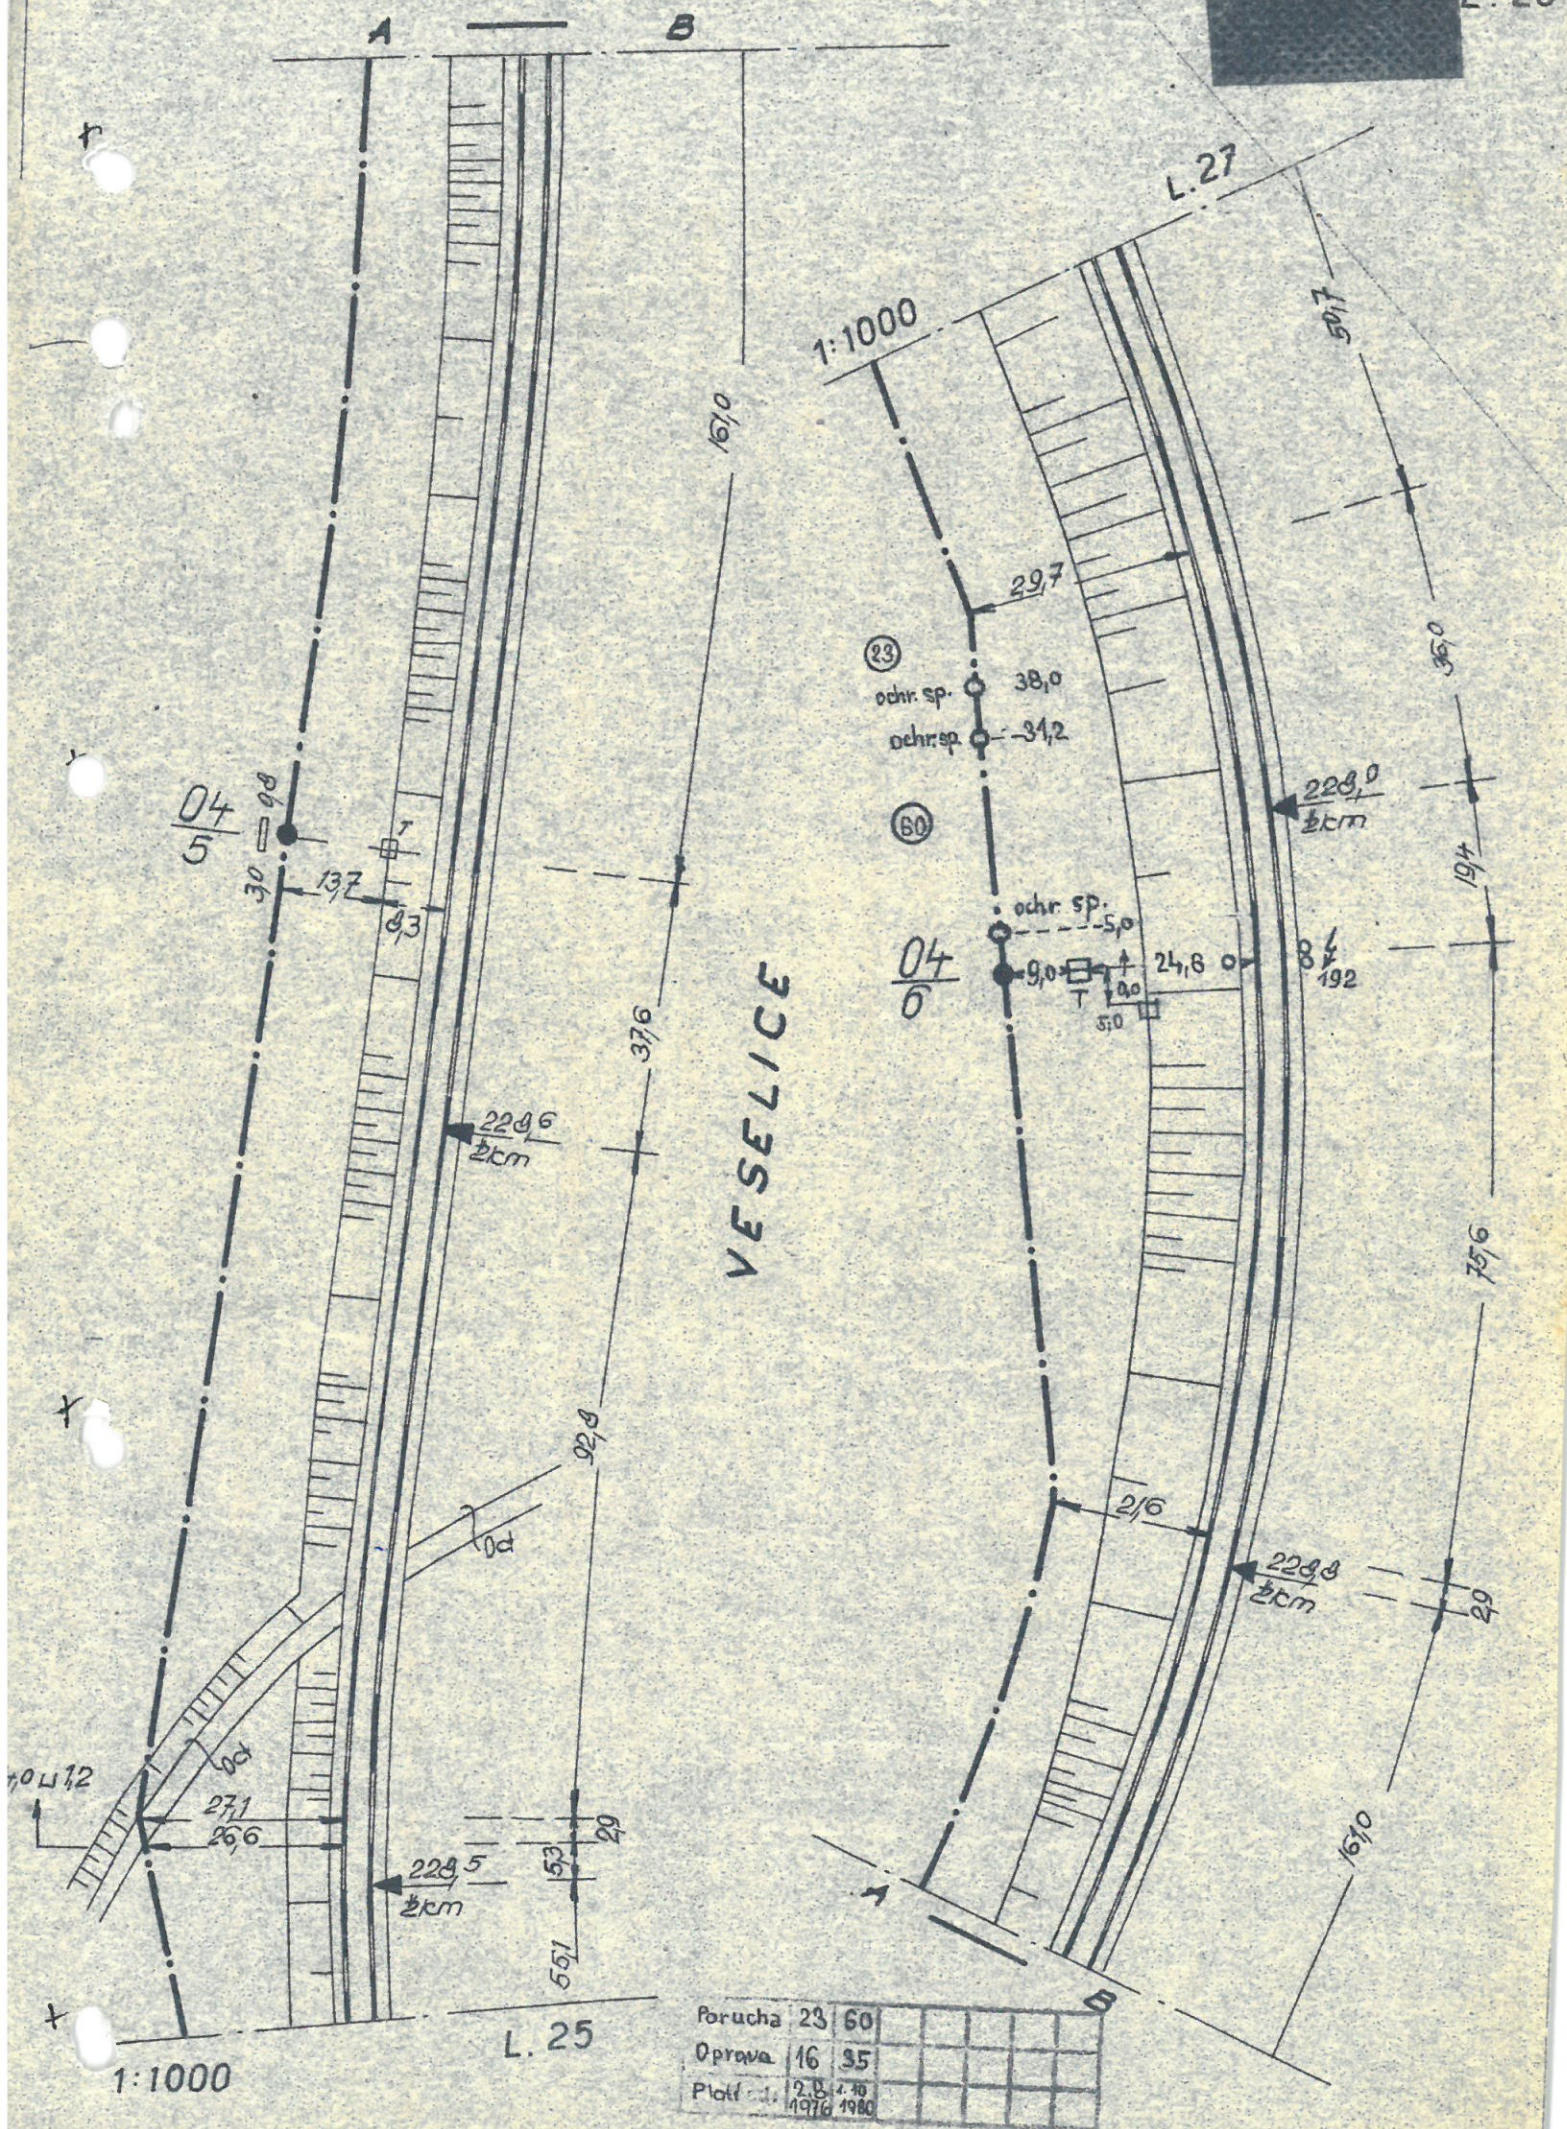

123	16	2.8	1976

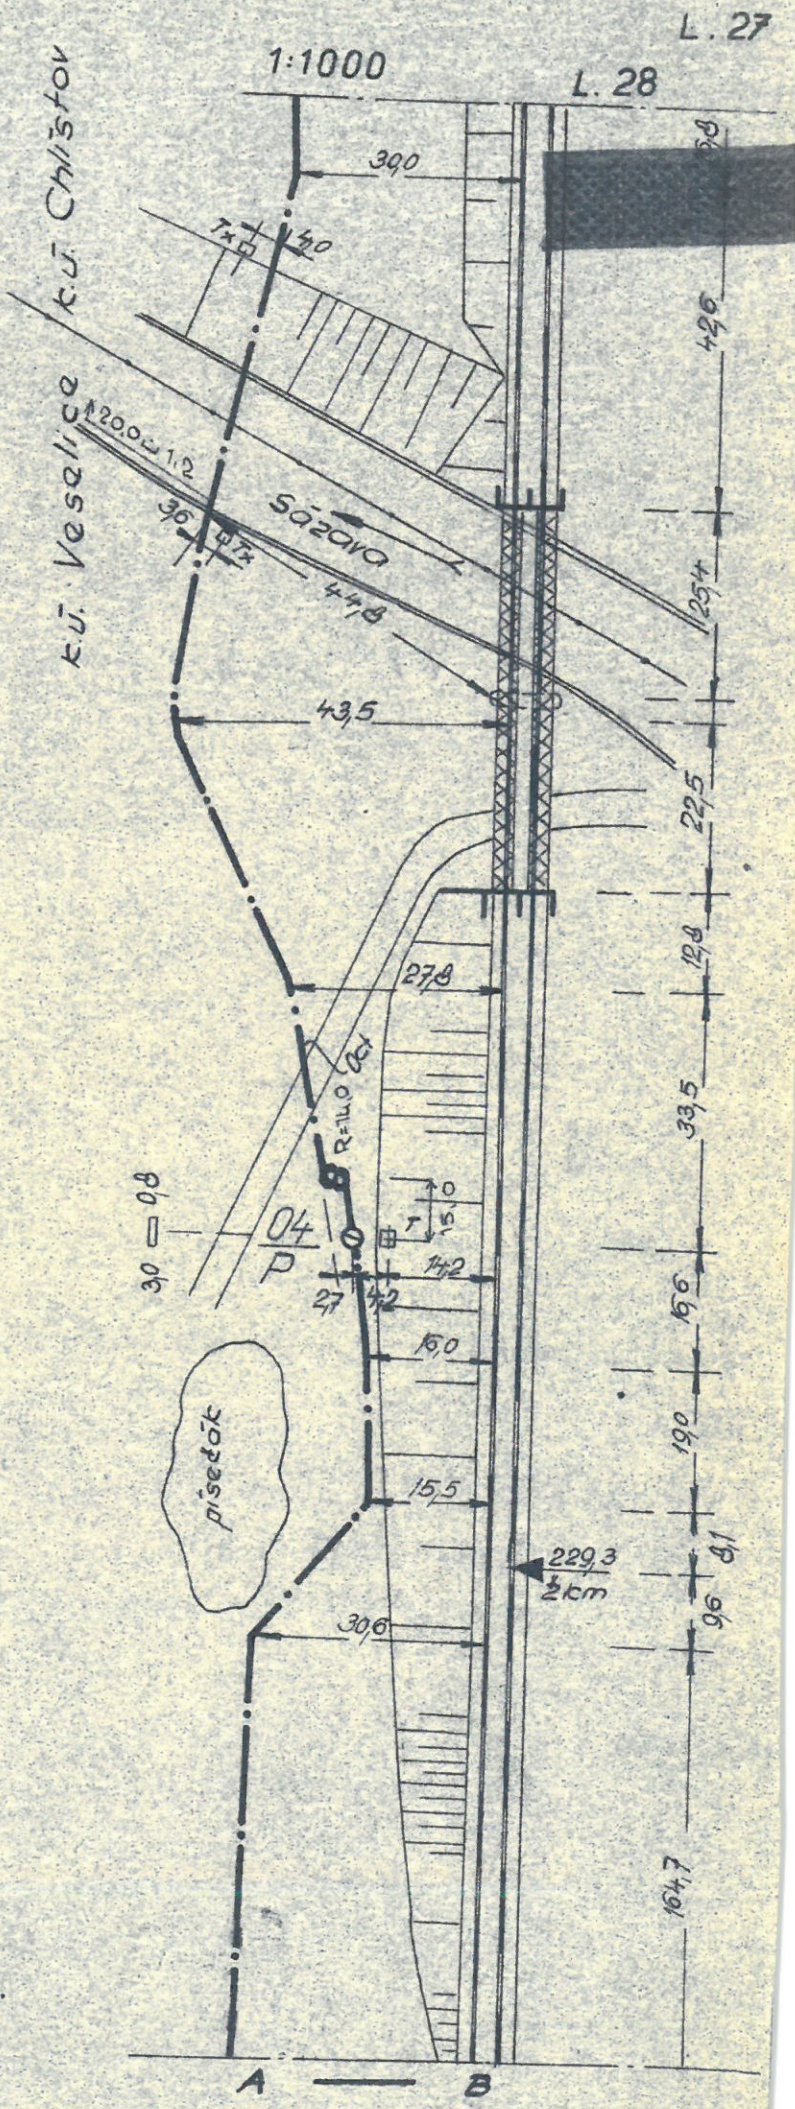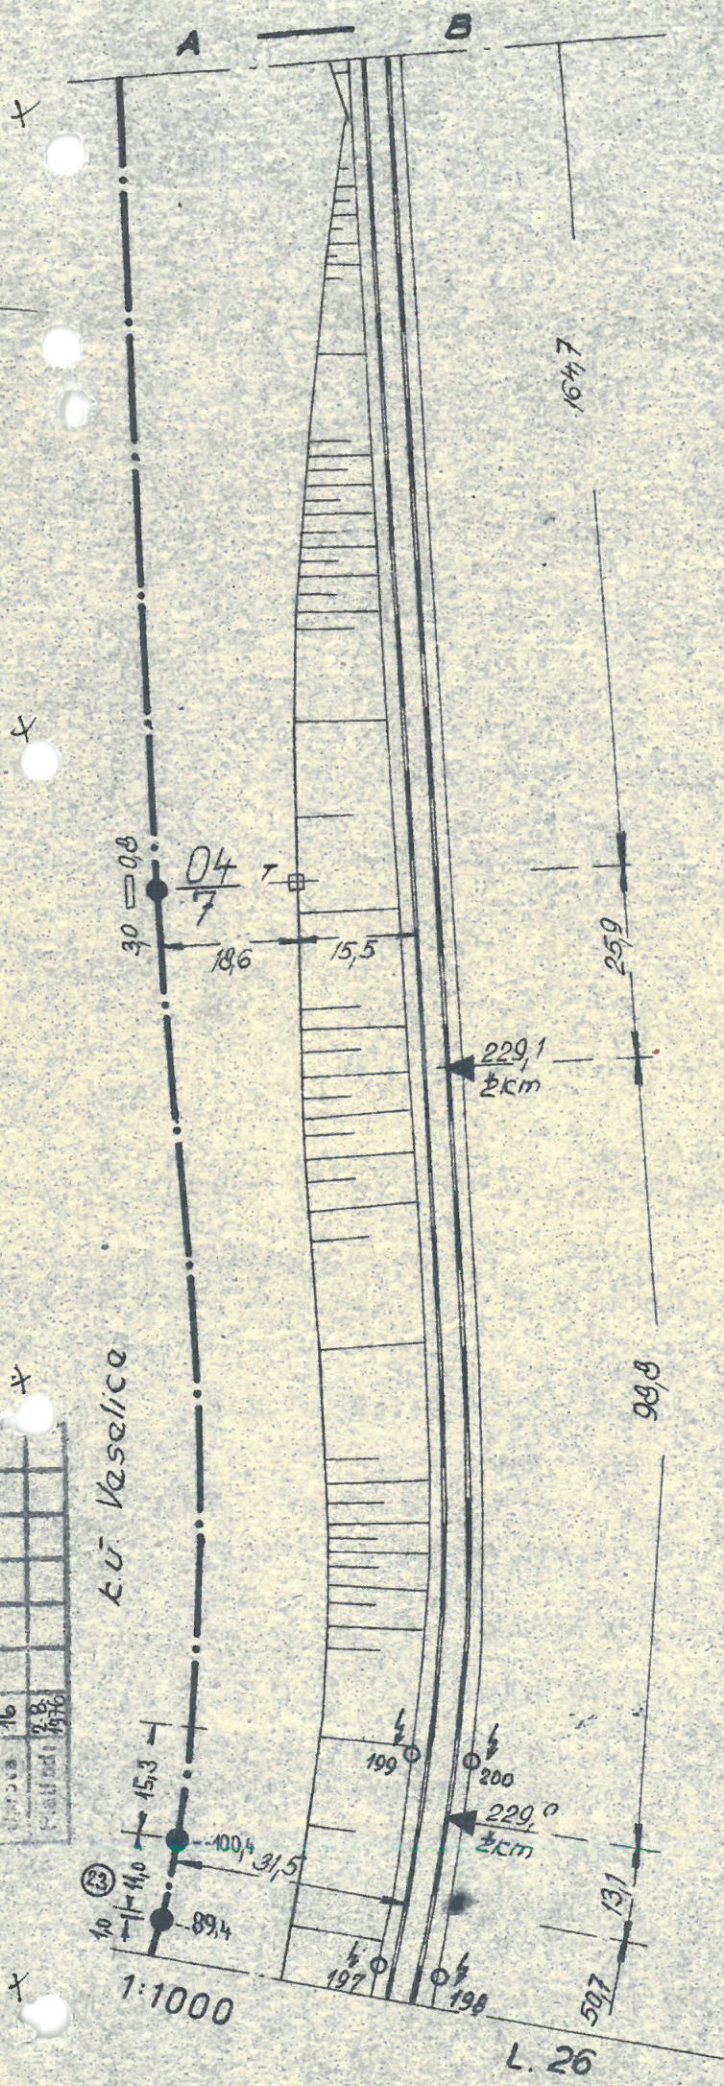

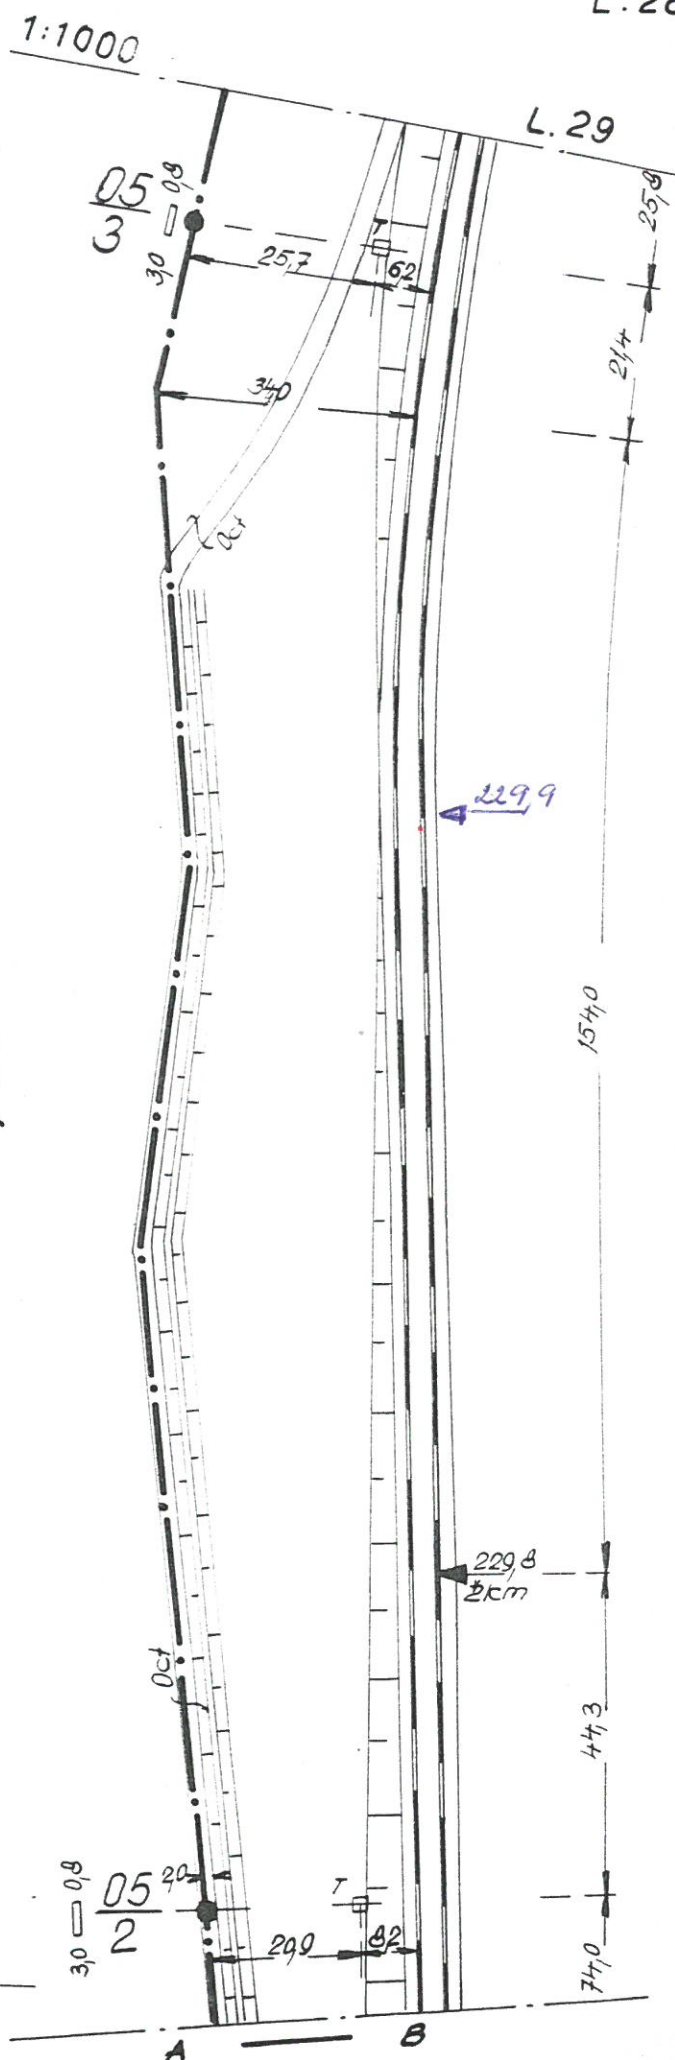

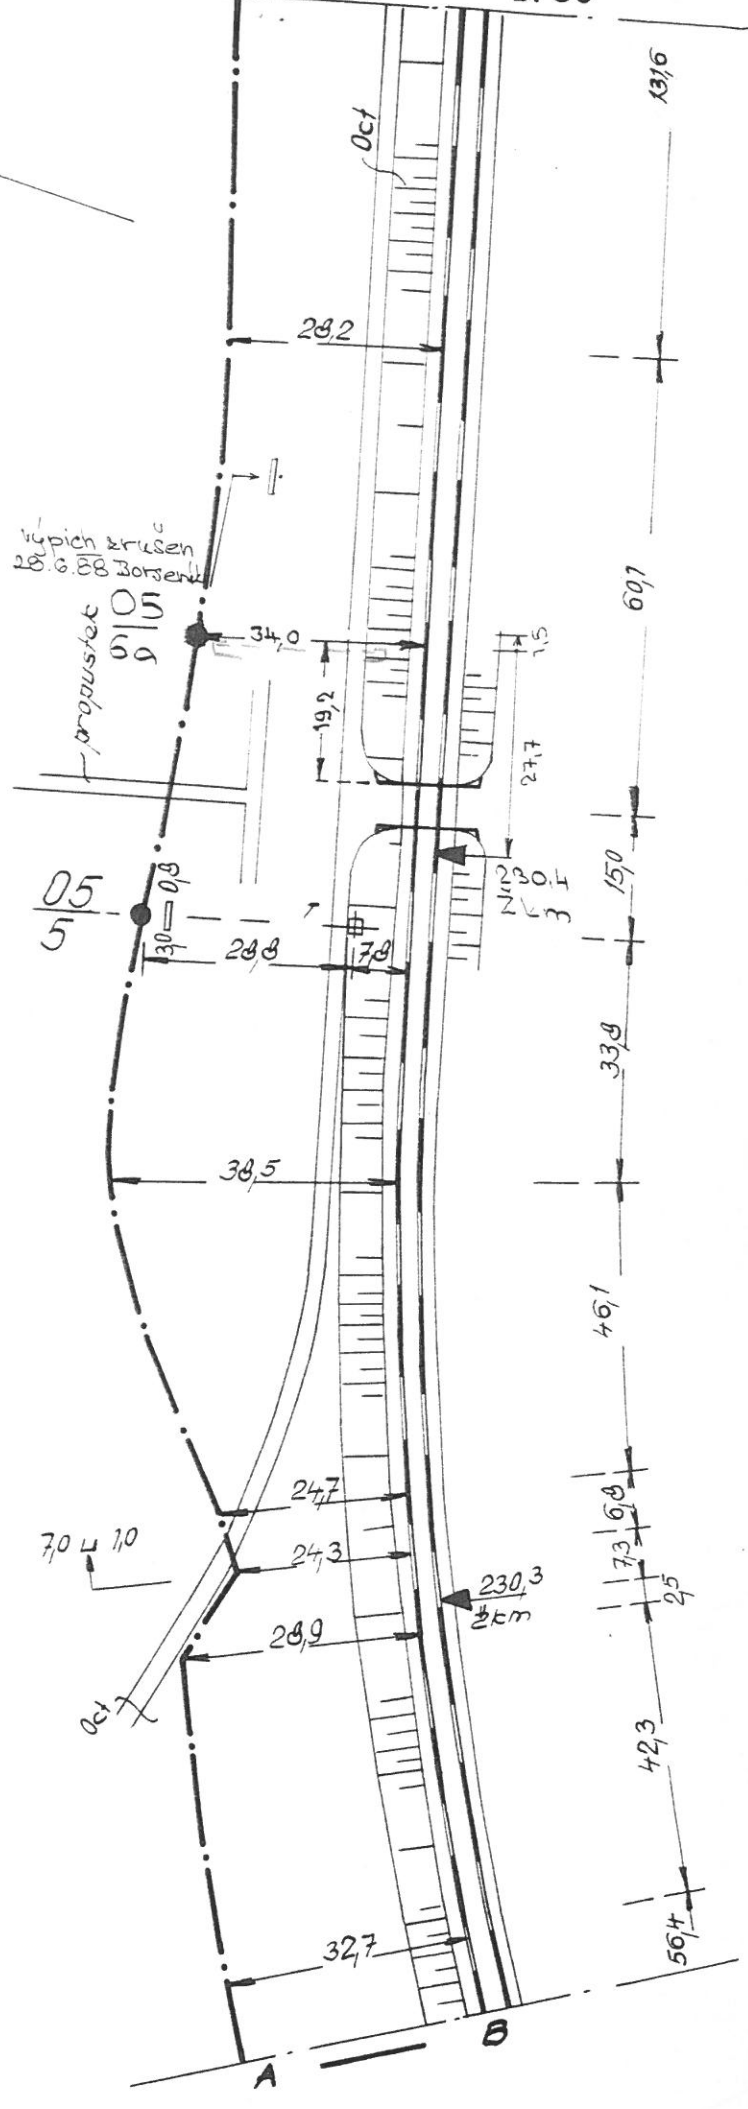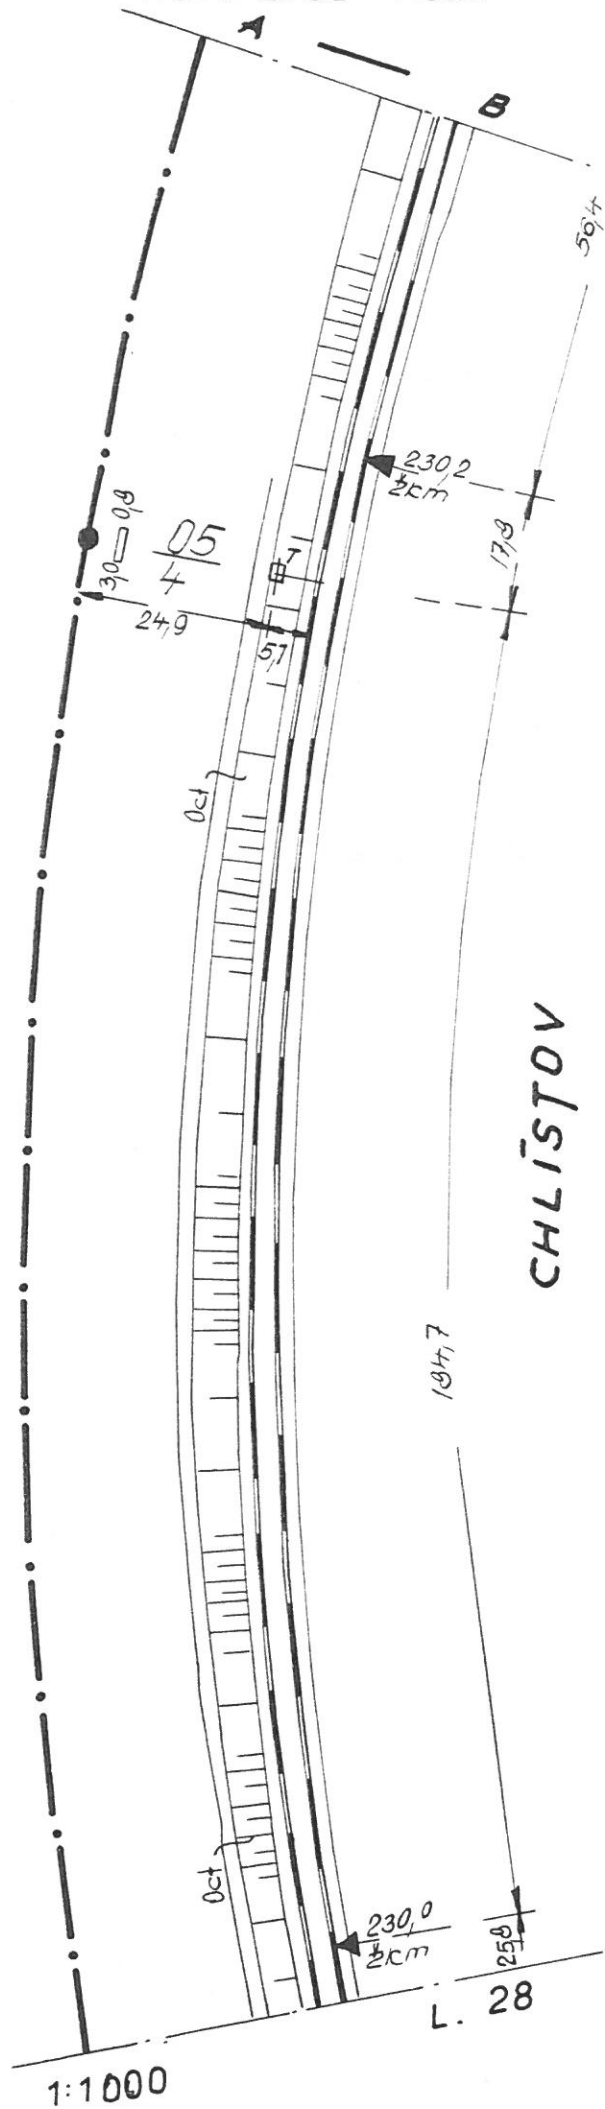

~~Tajné~~~~039 66~~

1:1000

L. 32

231,2

06

Orrouhica

Hsi

Sāzova

Peka

231,1

231,0


05

1:1000

L. 30


Novi Brod

k. ū. Chlištov

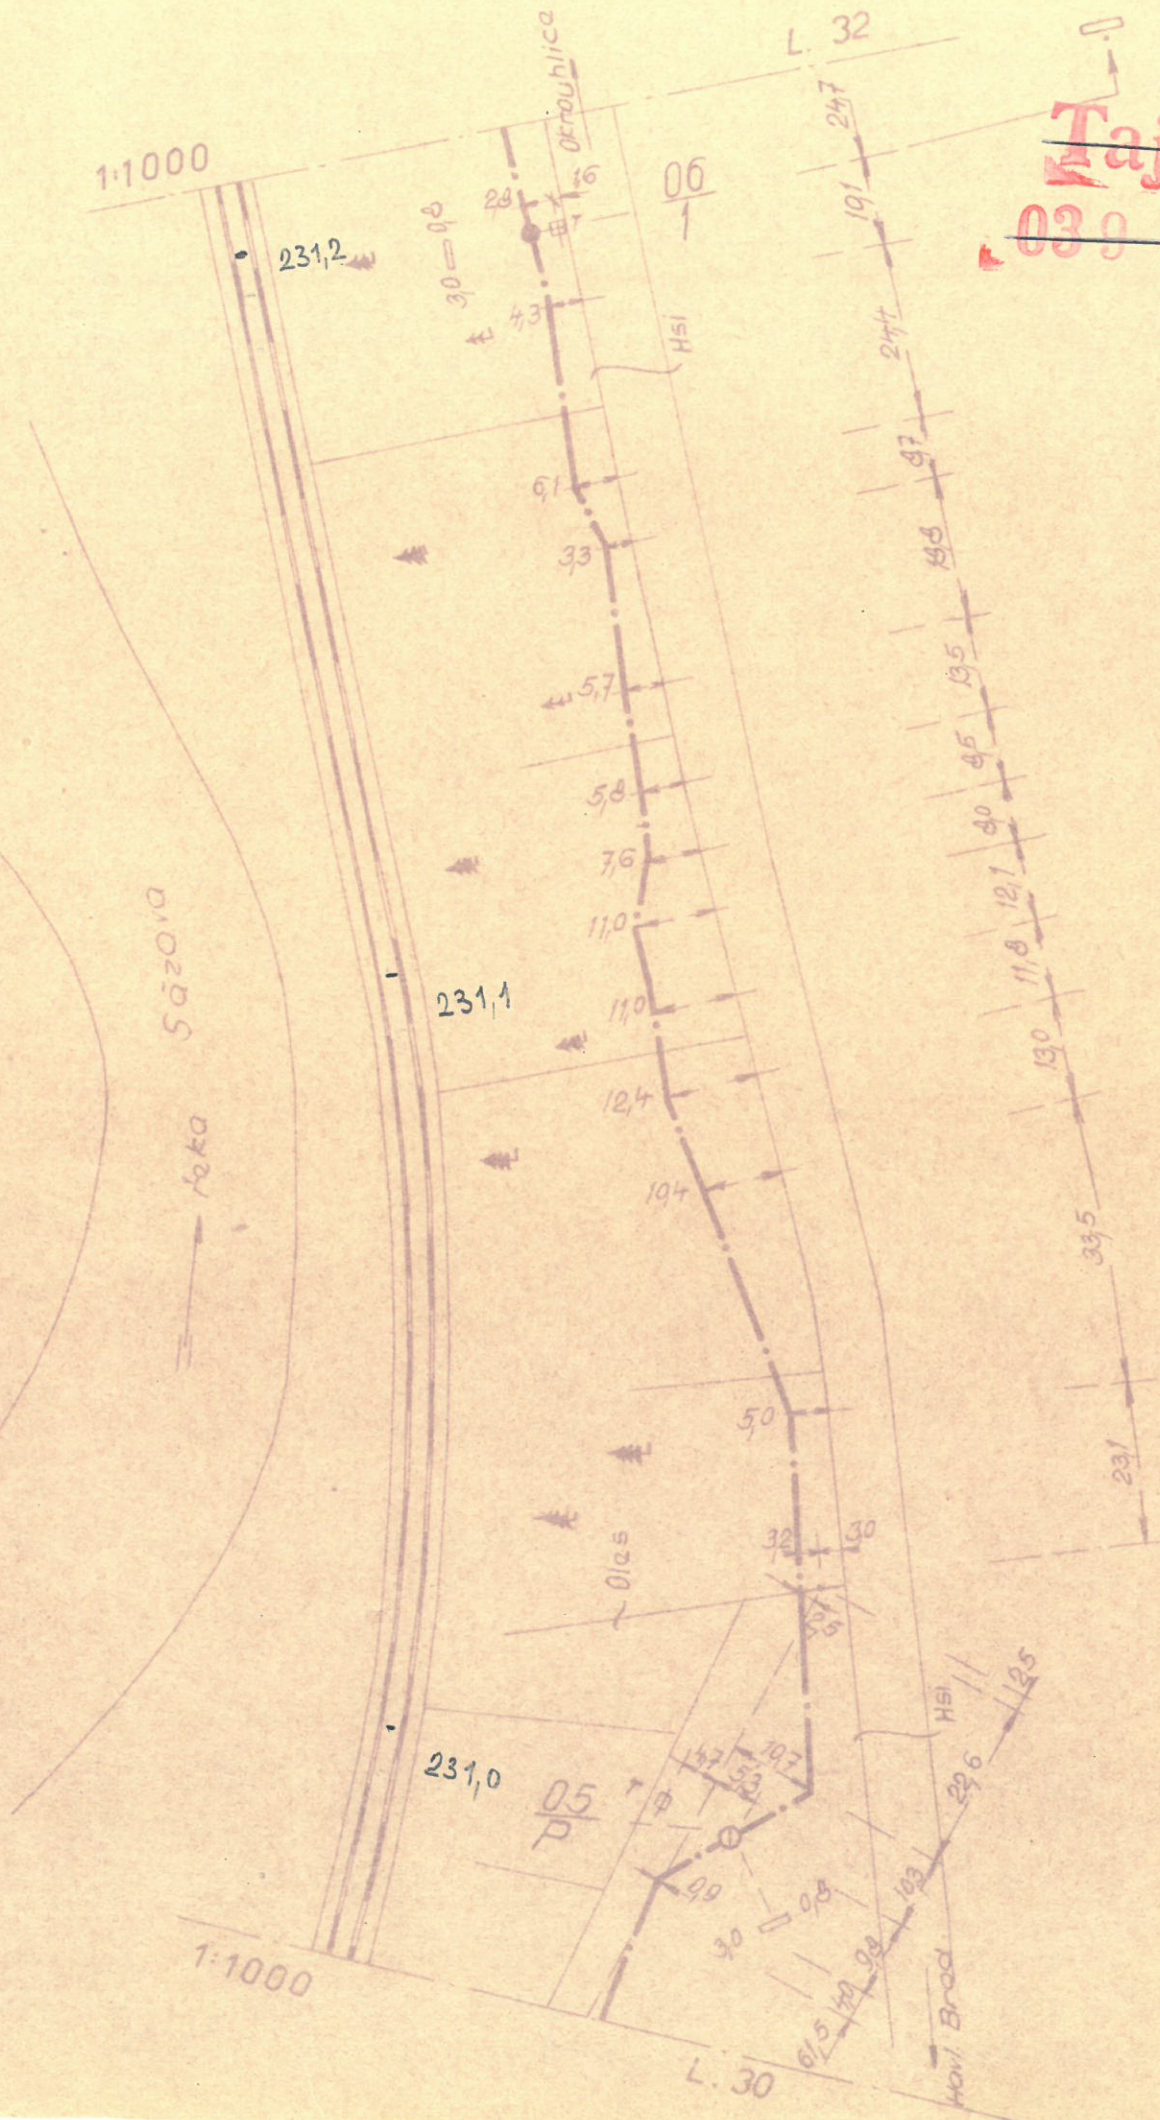



L. 33

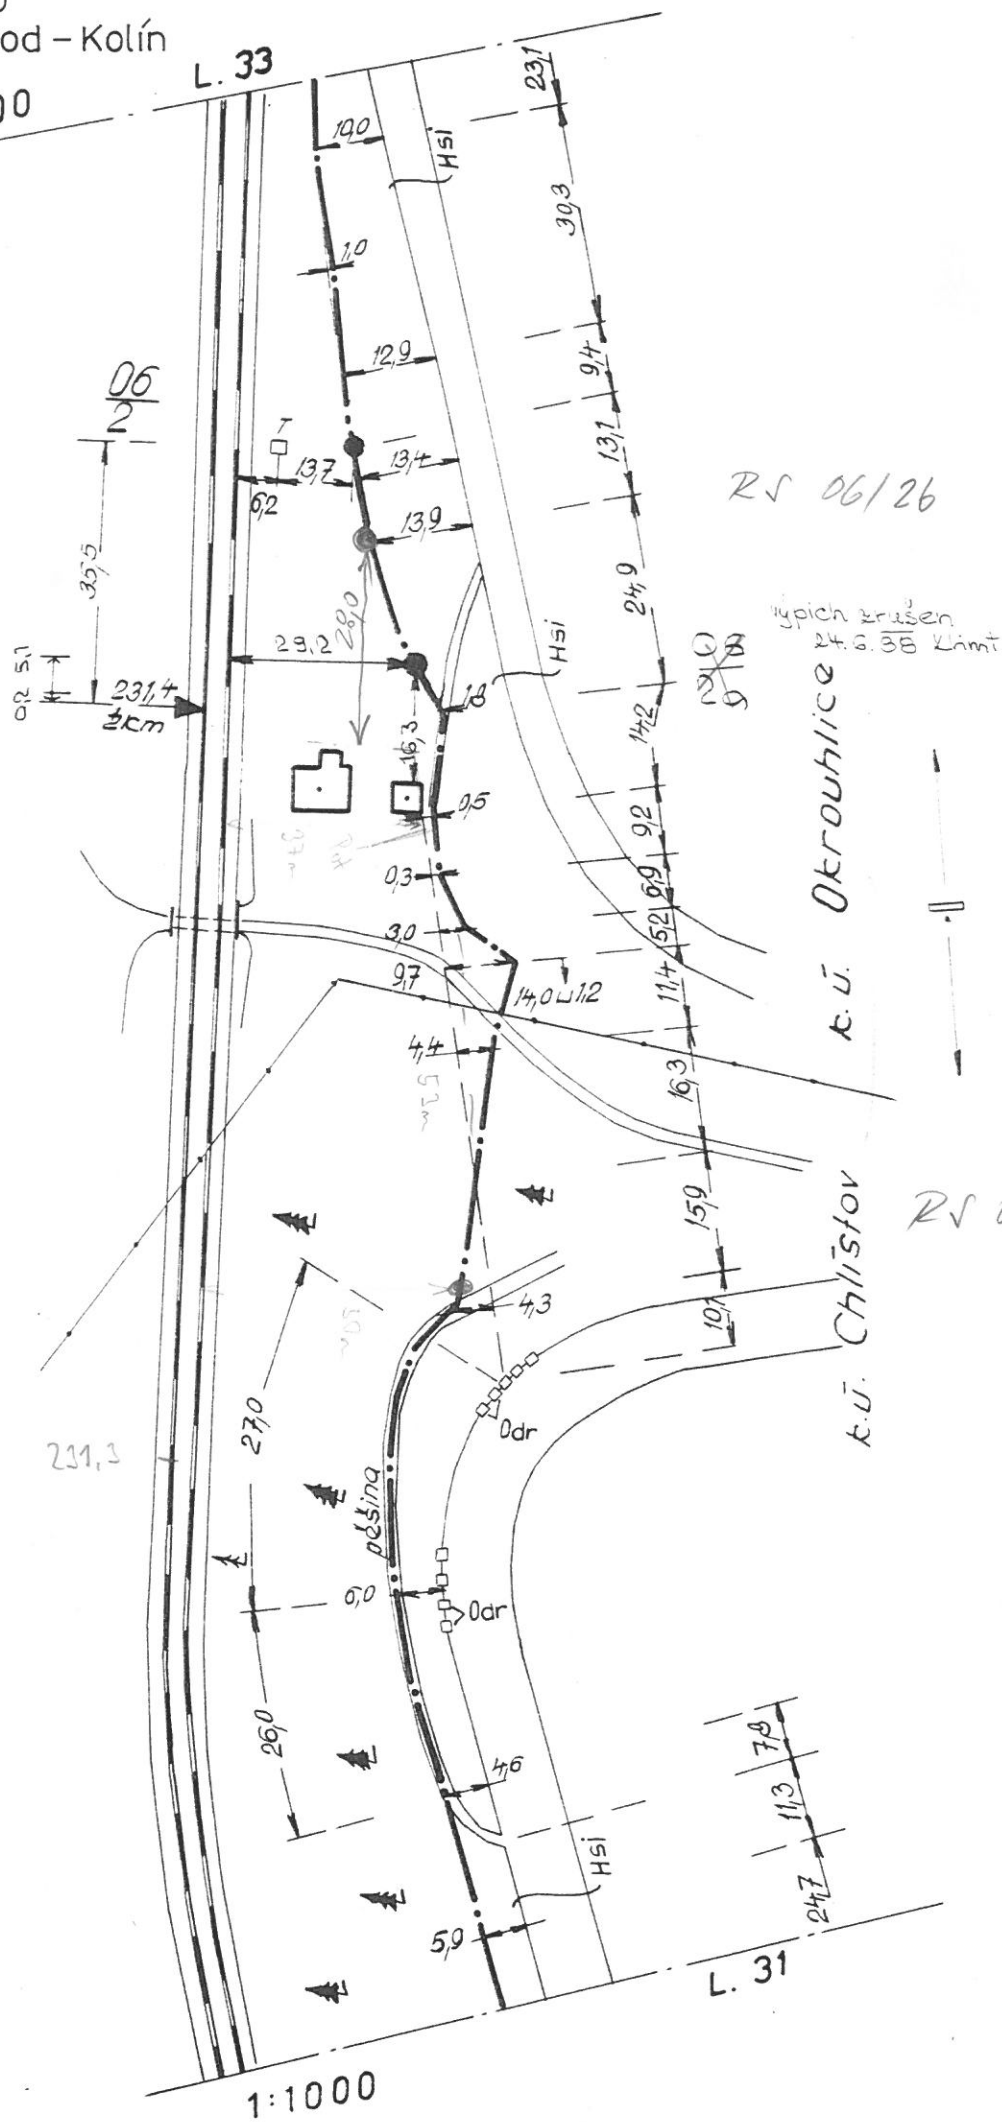



L. 31


1:1000

~~Tajné~~

~~039 66~~

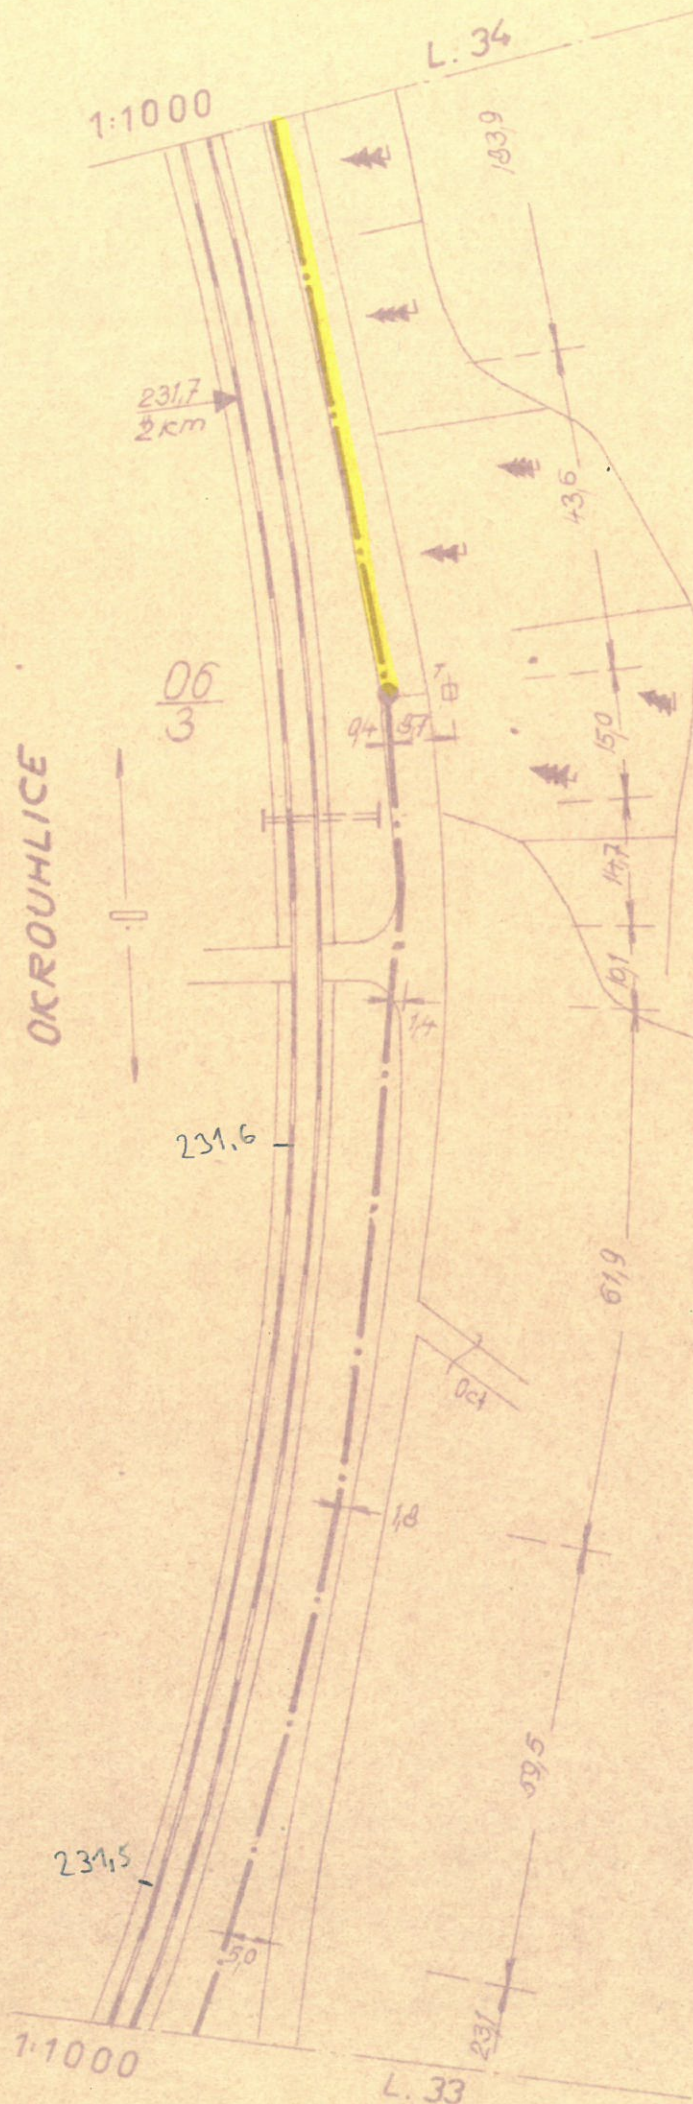

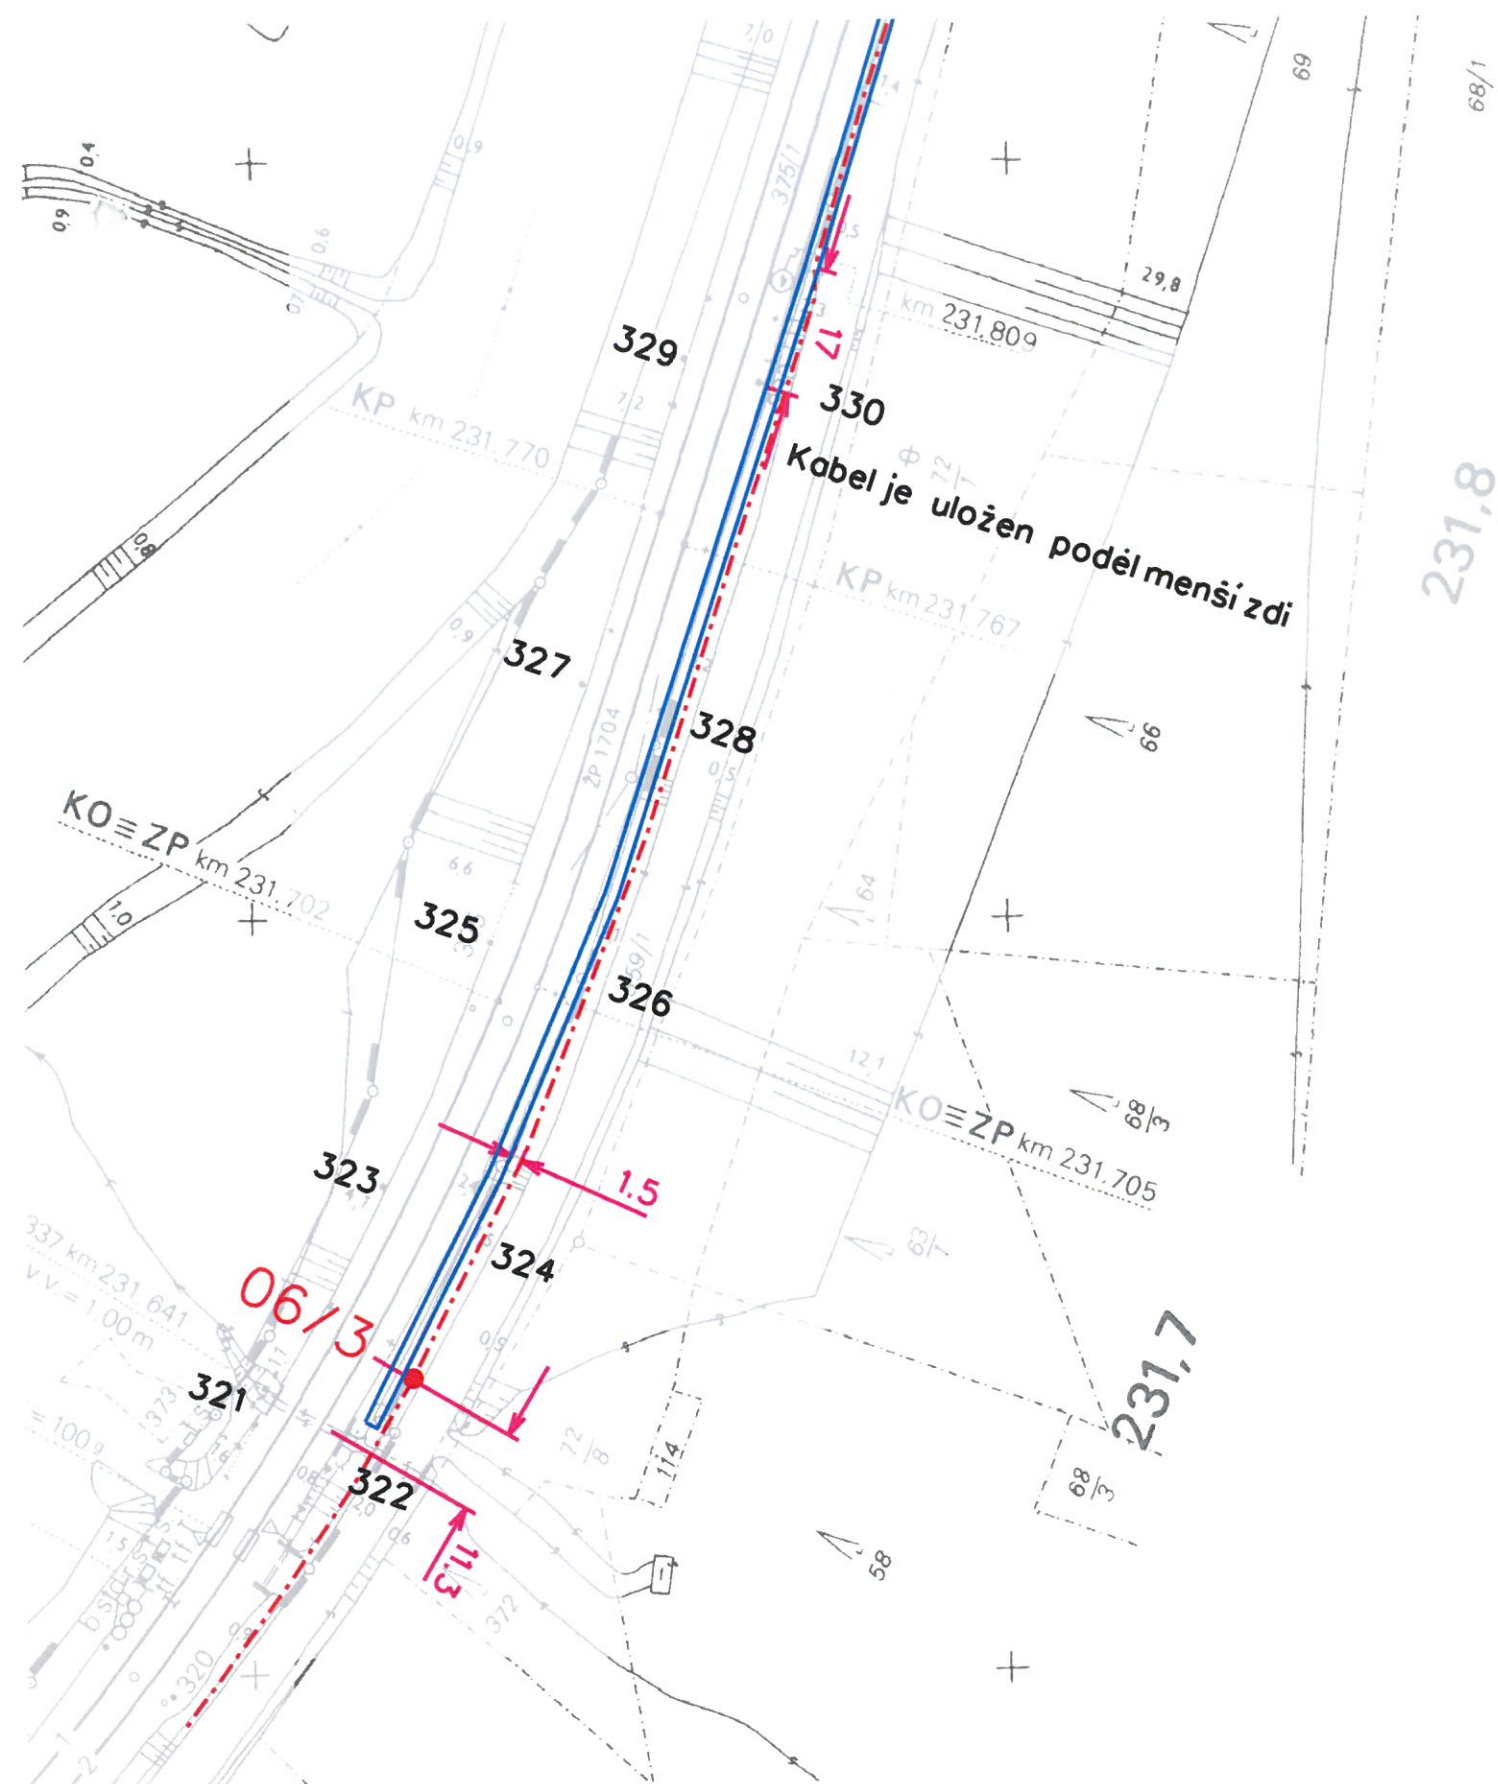

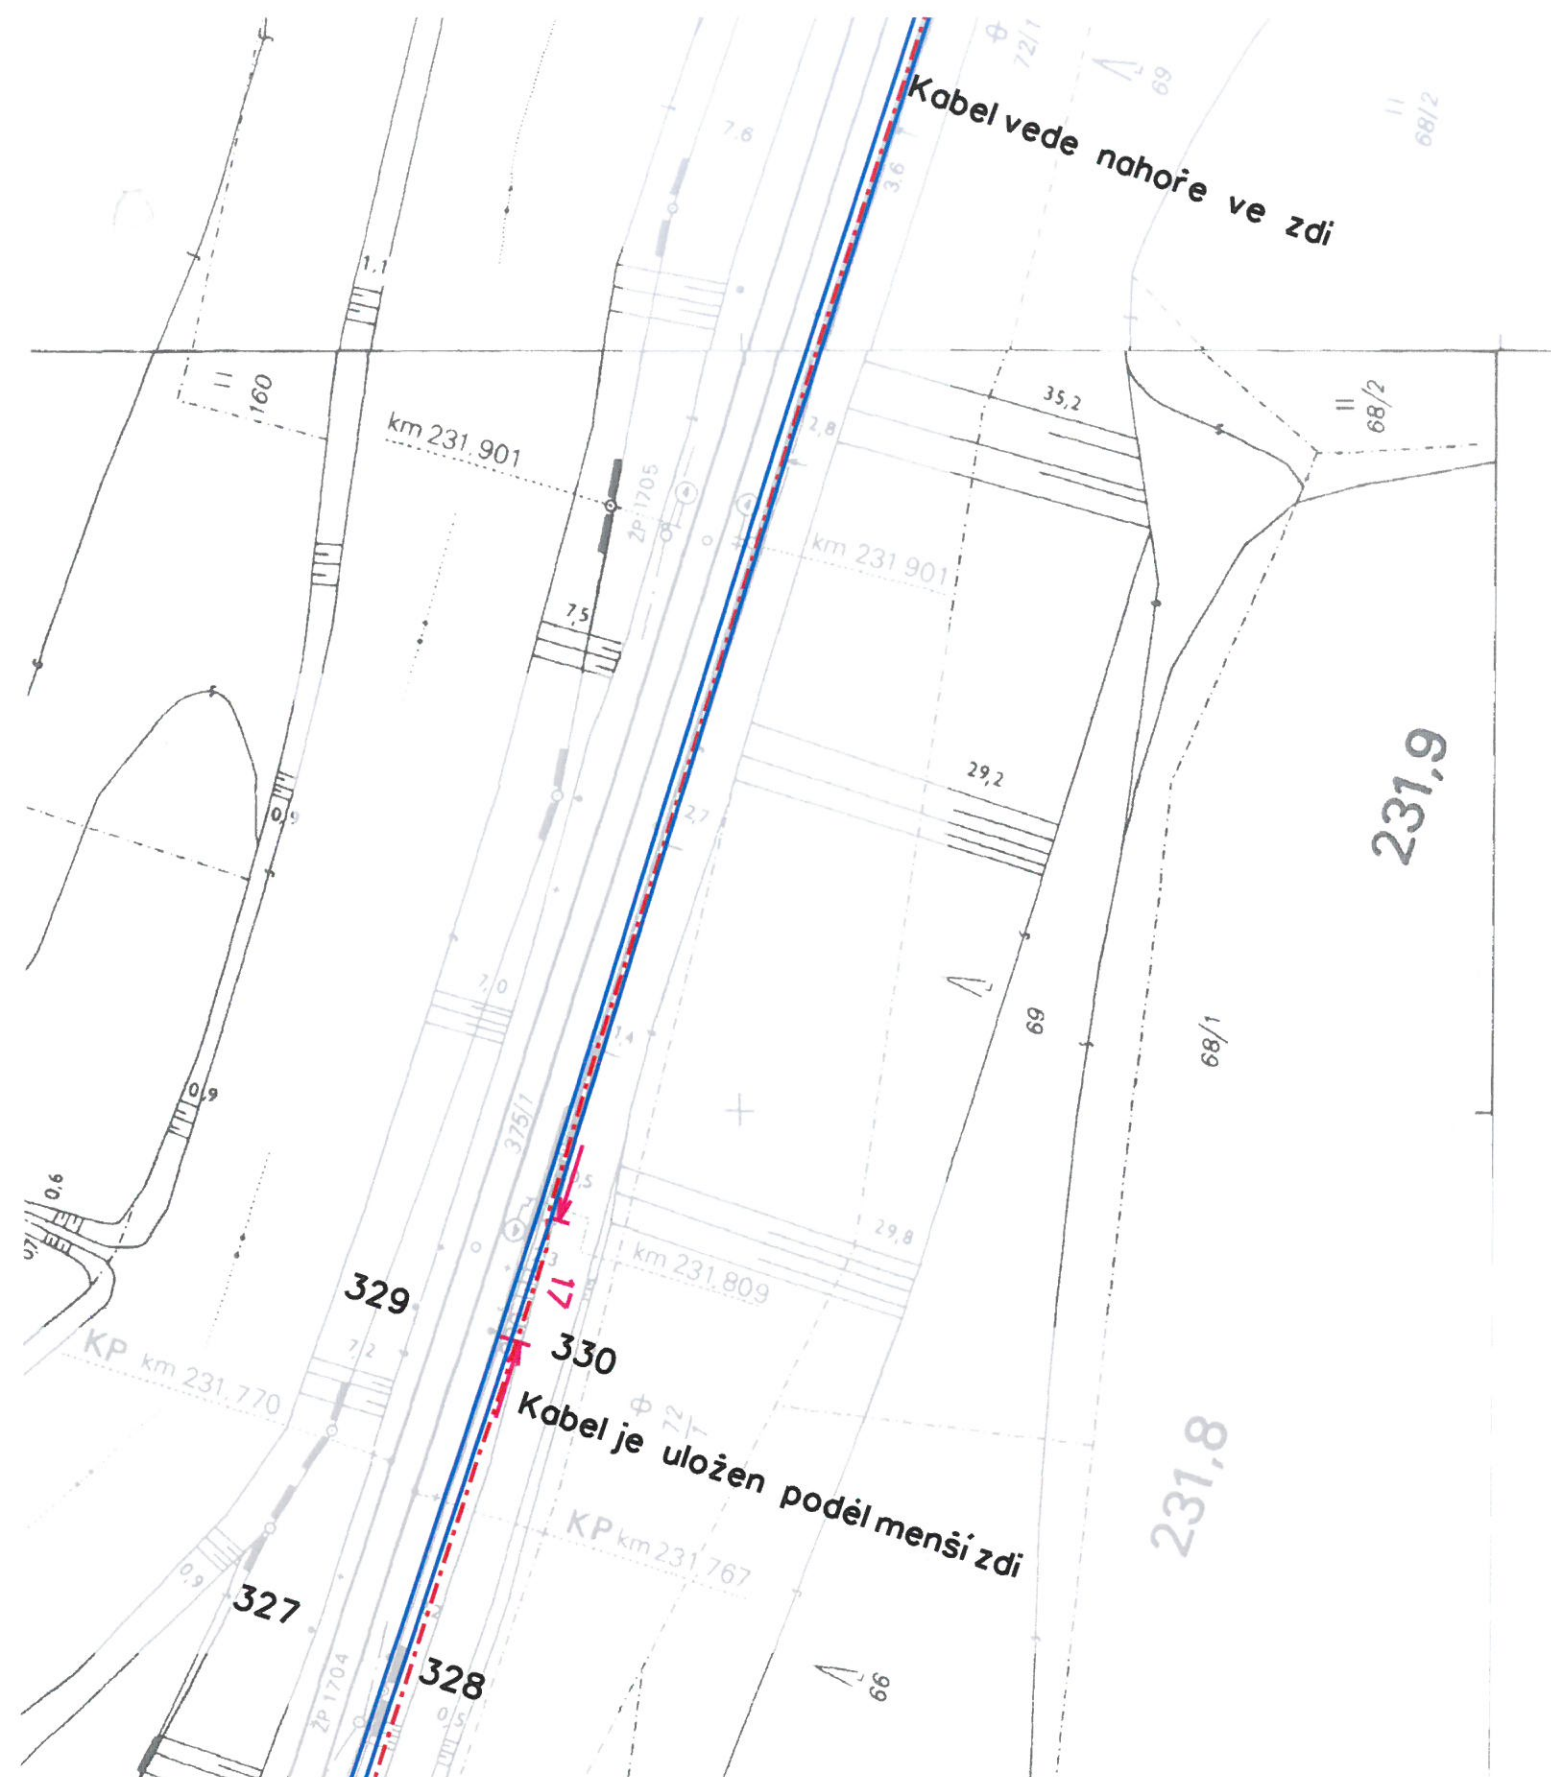

1:1000

L. 36

L. 35

Tajné
039 66

OKROUHICE

232,2 -

010205

06
5

232,1
20m

8,2

59

22

1947


232,0


(longas

Hsi

L. 34

1:1000

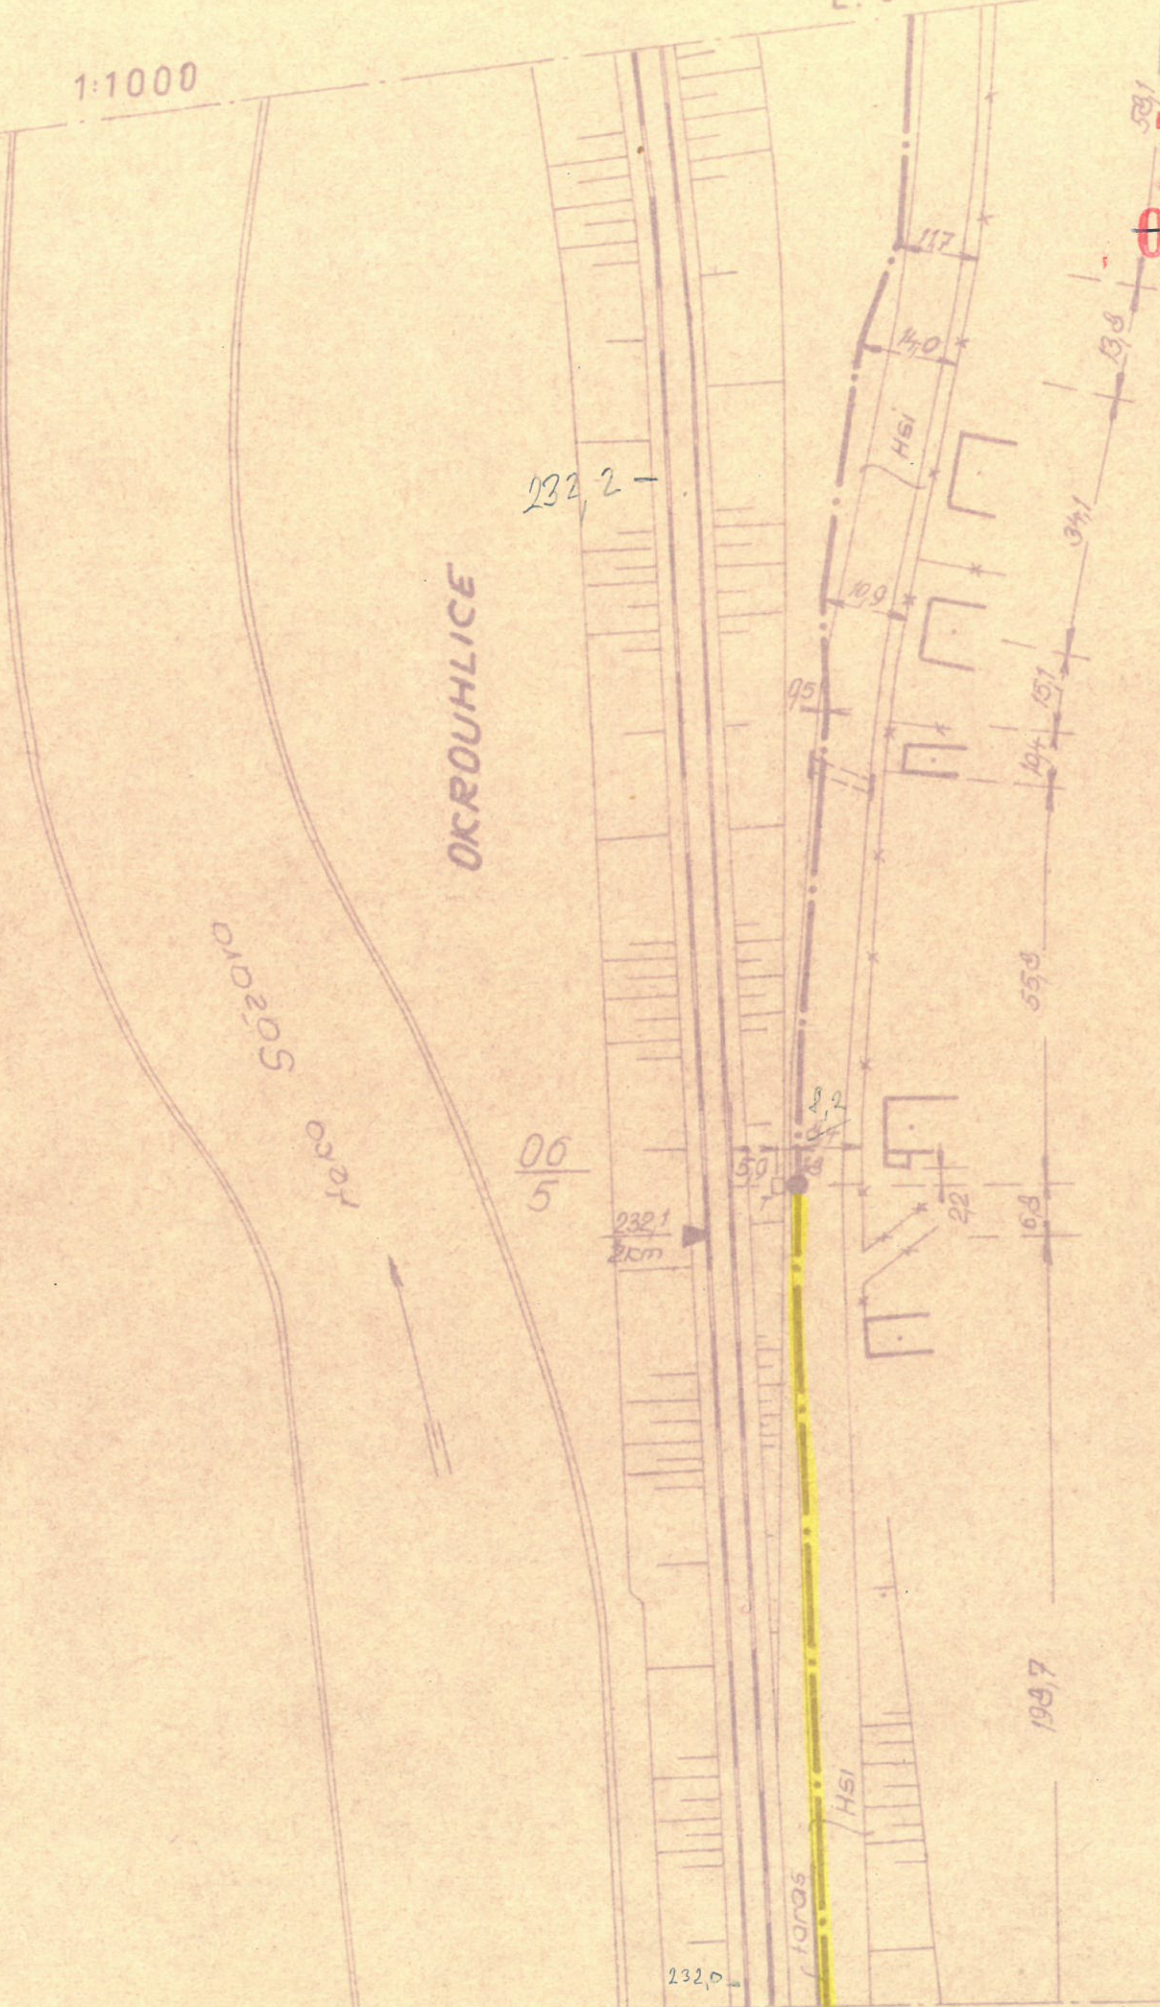

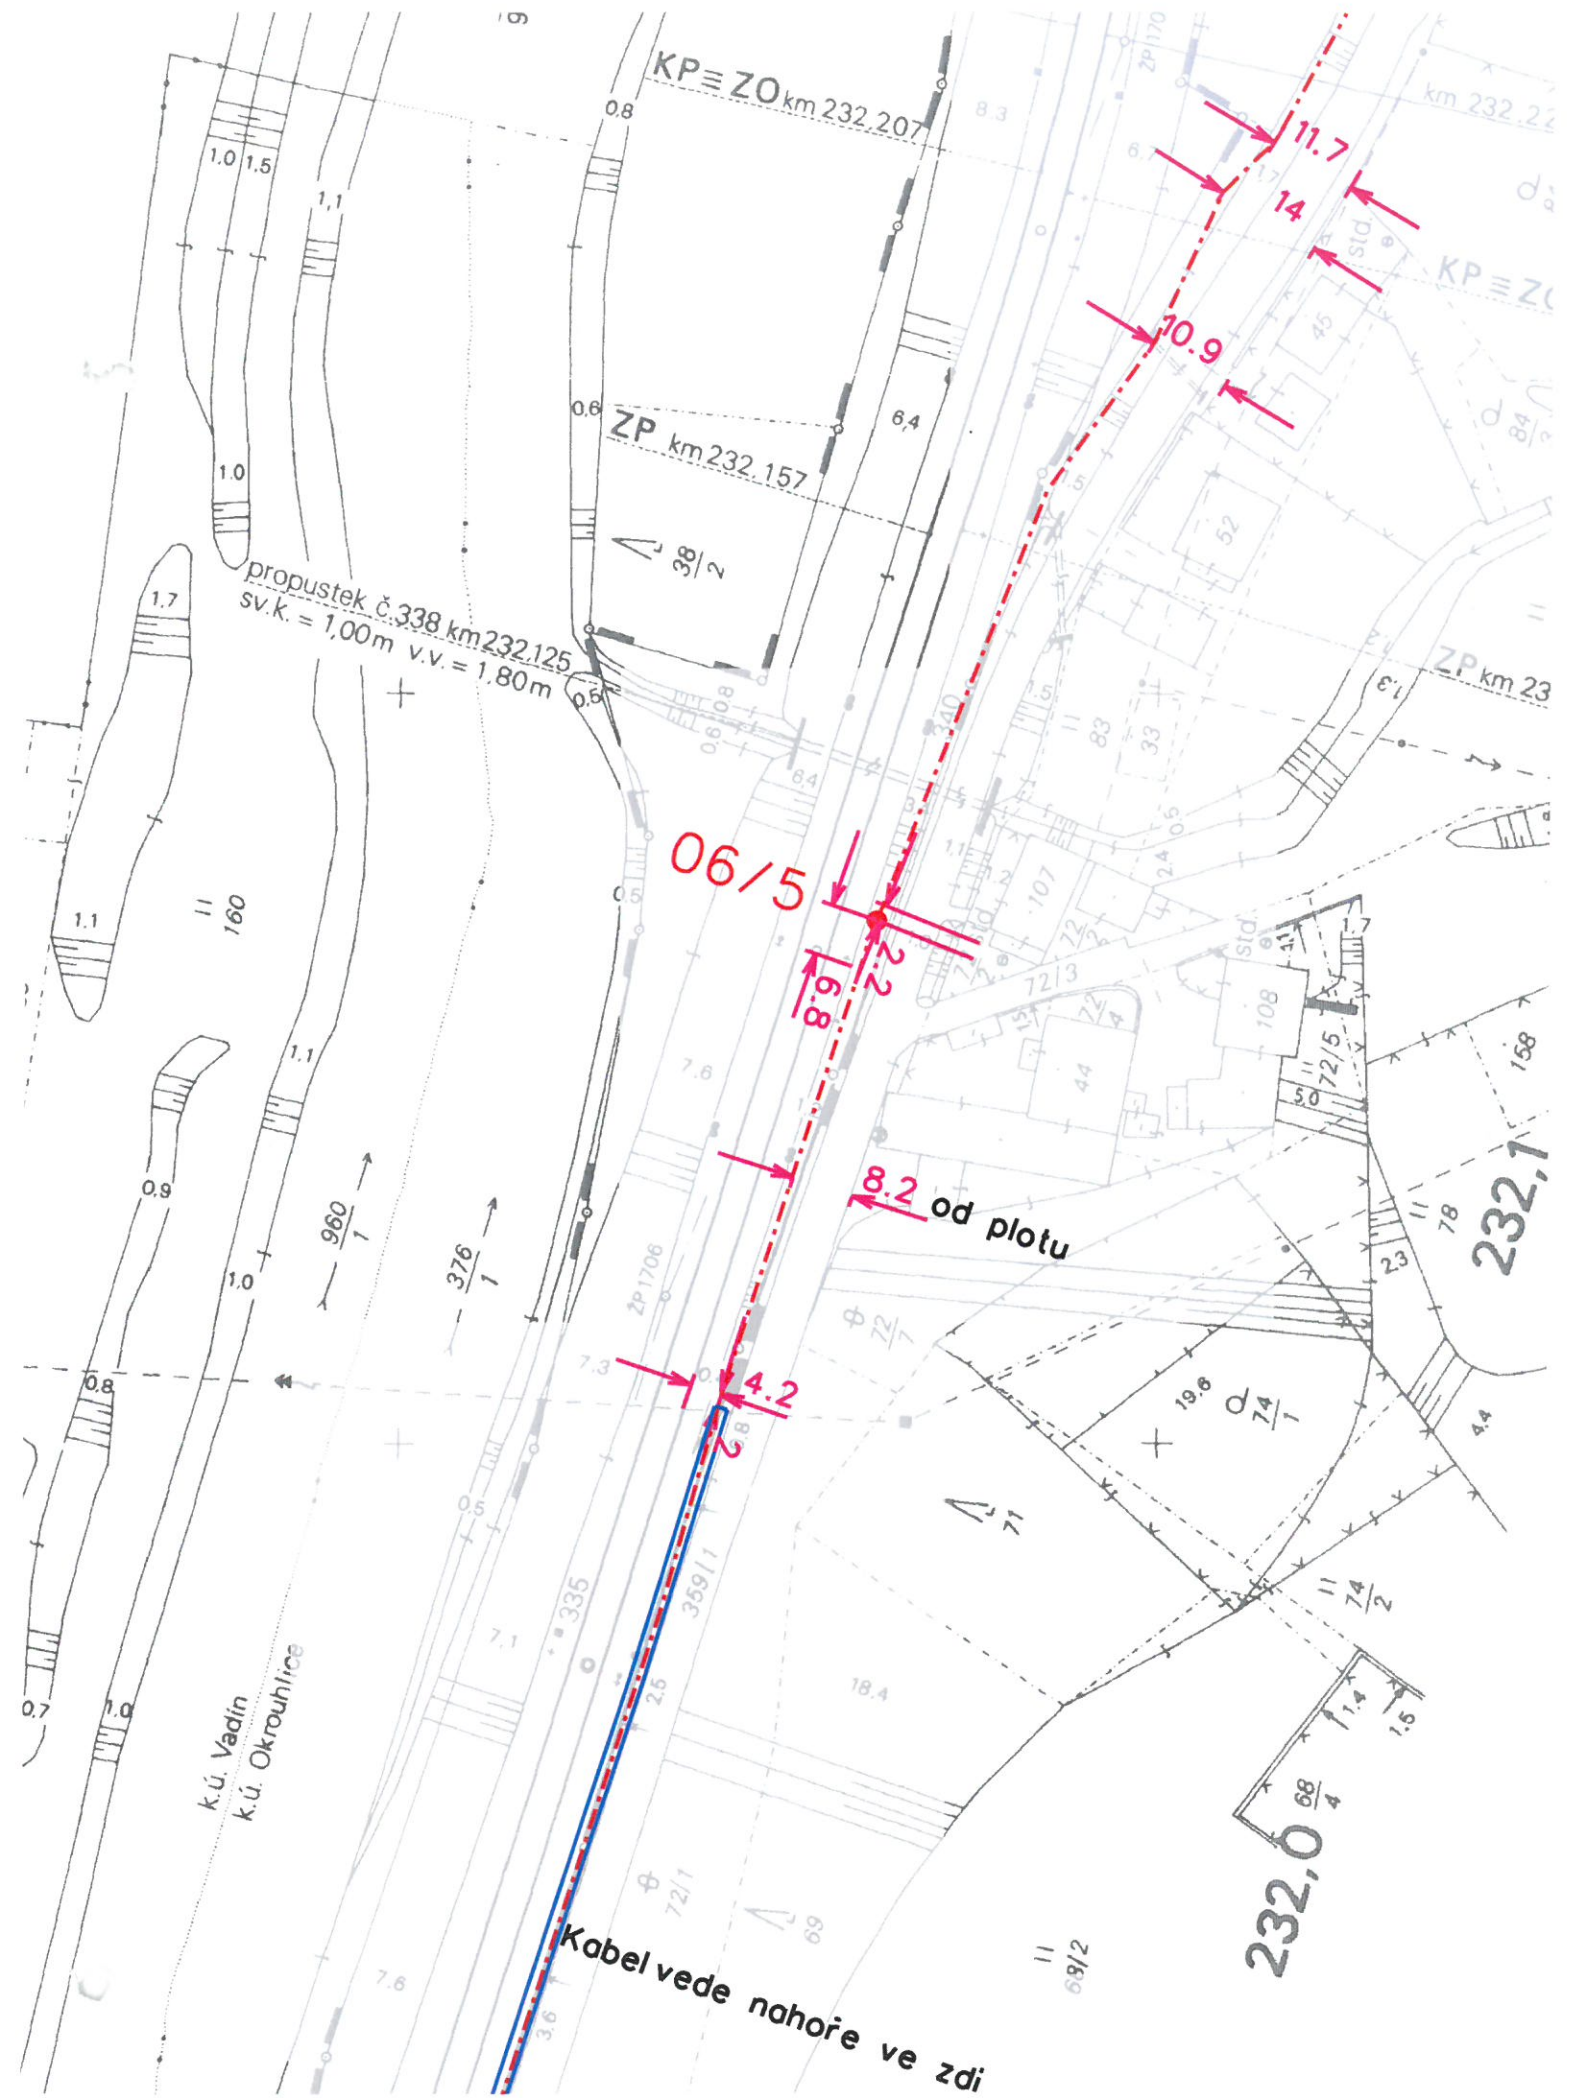

1:1000

DK ČSD

Havl. Brod – Kolín

OKROUHLICE

Sázava

řeka

Porucha	34
Osava	29
Platid:	44
	78

232,5

8,5

25,0

21,0

10,0

2,5

2,5

poruchová spojka 2x MARKER

čp. 21

64,0

28,5

28,5

34,0

34,0

232,4

ochr. sp.

Oct

22,0

7,0

11,4

25

25

trýpich zrušen 24.6.88 Borsanik

24,6

24,6

Hsi

Hsi


Hsi

Hsi


odbočná pro dorozná vř

37

1:1000

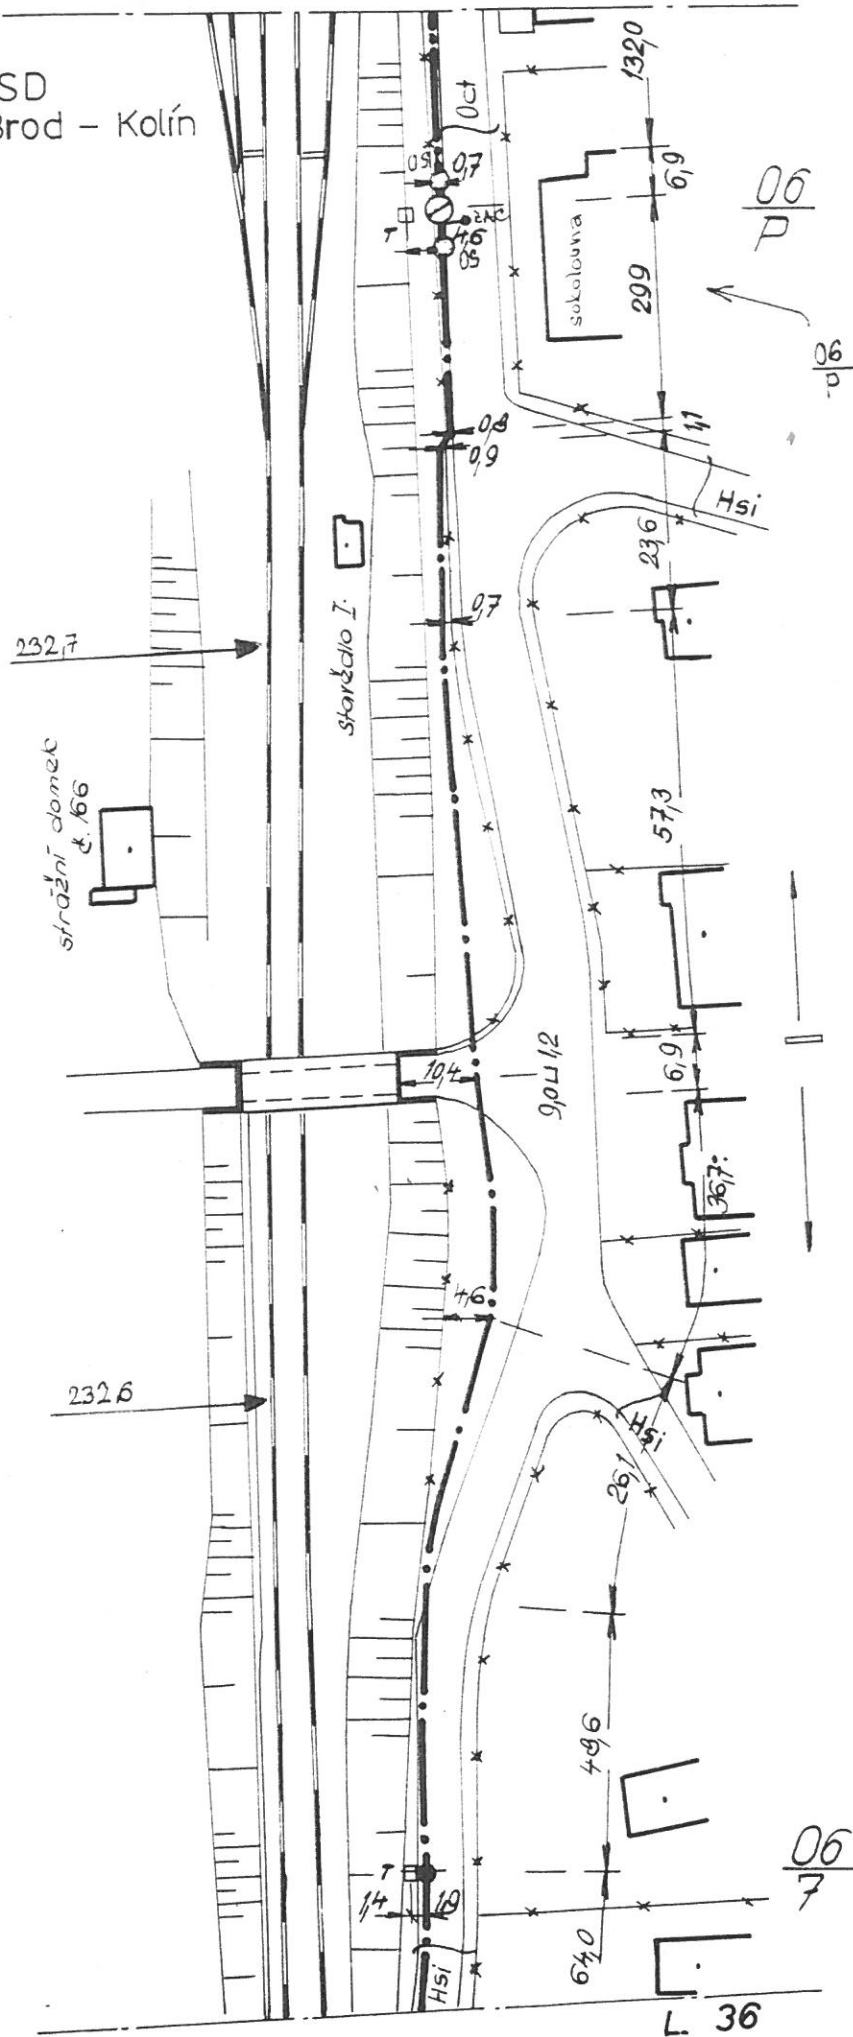

OKROUHLICE

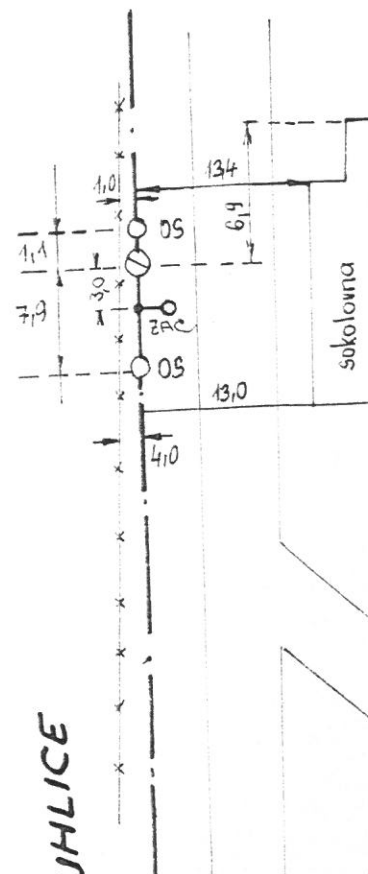




Platí pouze se sdělením číslo 0100641613.

Zakreslené polohy zařízení v příloze jsou pouze informativní.

Situace výkres zájmového území (klad mapových listů)

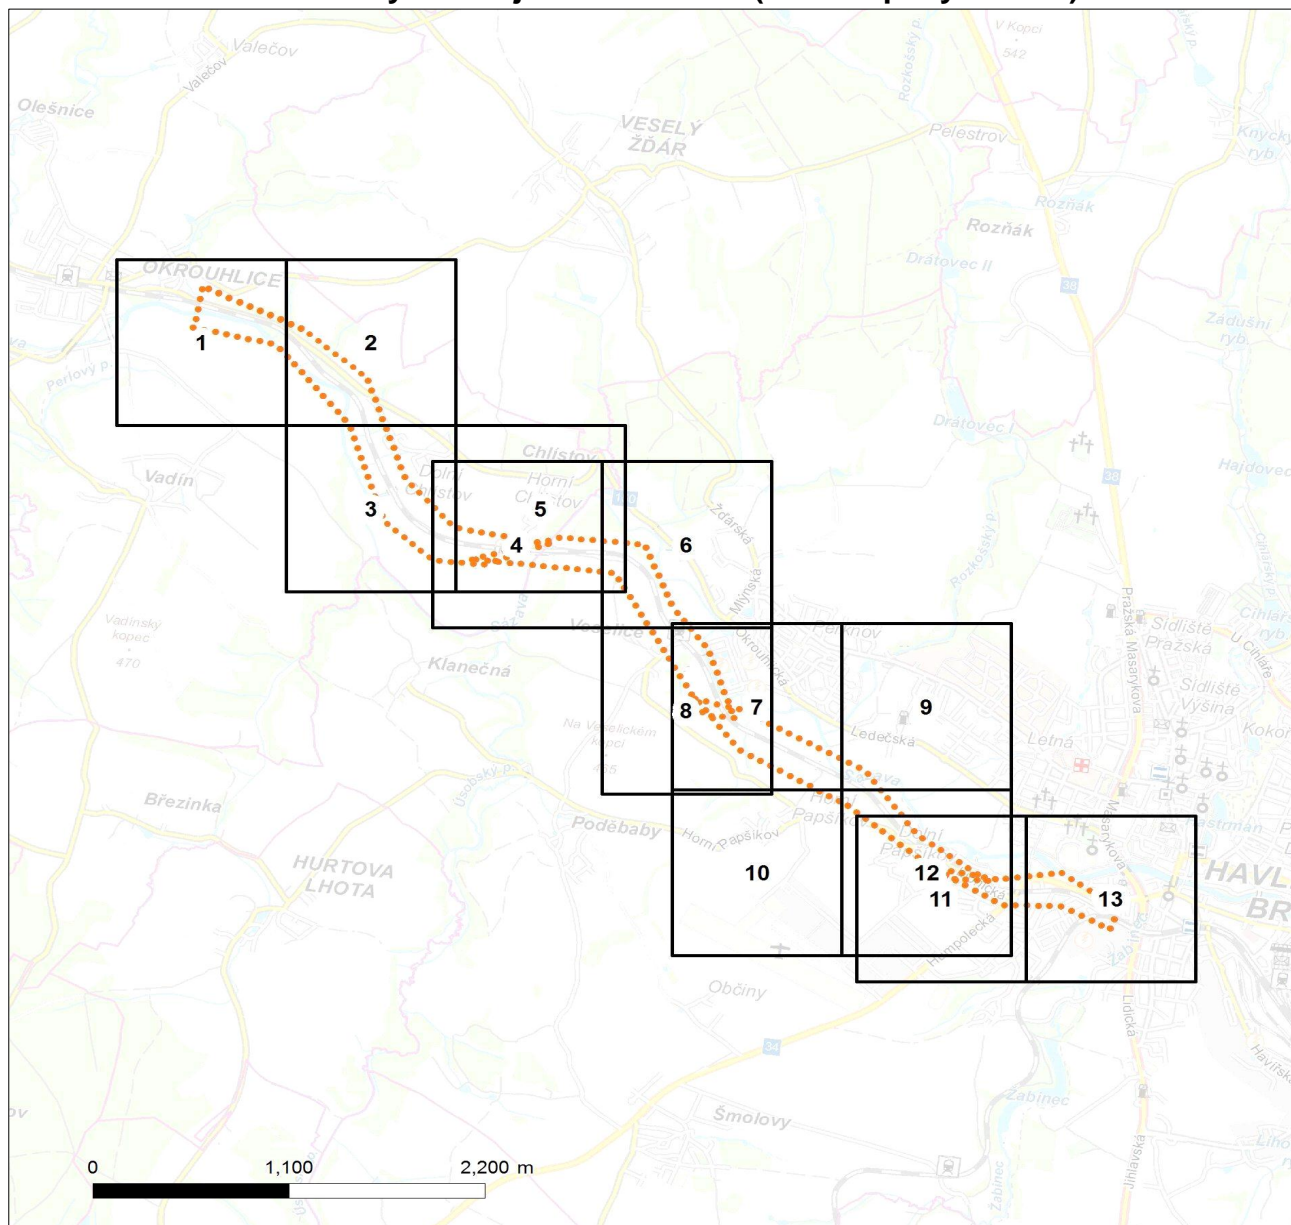

LEGENDA

- Podzemní vedení NN do 1kV
- - - Nadzemní vedení NN do 1kV
- Podzemní vedení VN do 35 kV
- - - Nadzemní vedení VN do 35 kV
- Podzemní vedení VVN 110kV
- Nadzemní vedení VVN 110kV
- NN přívod odběratele
- Cizí energetické vedení
- Zájmové území



Stanice do 52 kV - stožárová



Stanice do 52 kV - zděná



Transformovna (nad 52 kV)



Probíhající investice ČEZ Distribuce



Stanice ČEZ Distribuce ve výstavbě



Zařízení ČEZ Distribuce ve výstavbě




Hranice katastrálního území



Platí pouze se sdělením číslo 0100641613.

Zakreslené polohy zařízení v příloze jsou pouze informativní.

Situční výkres - list 1

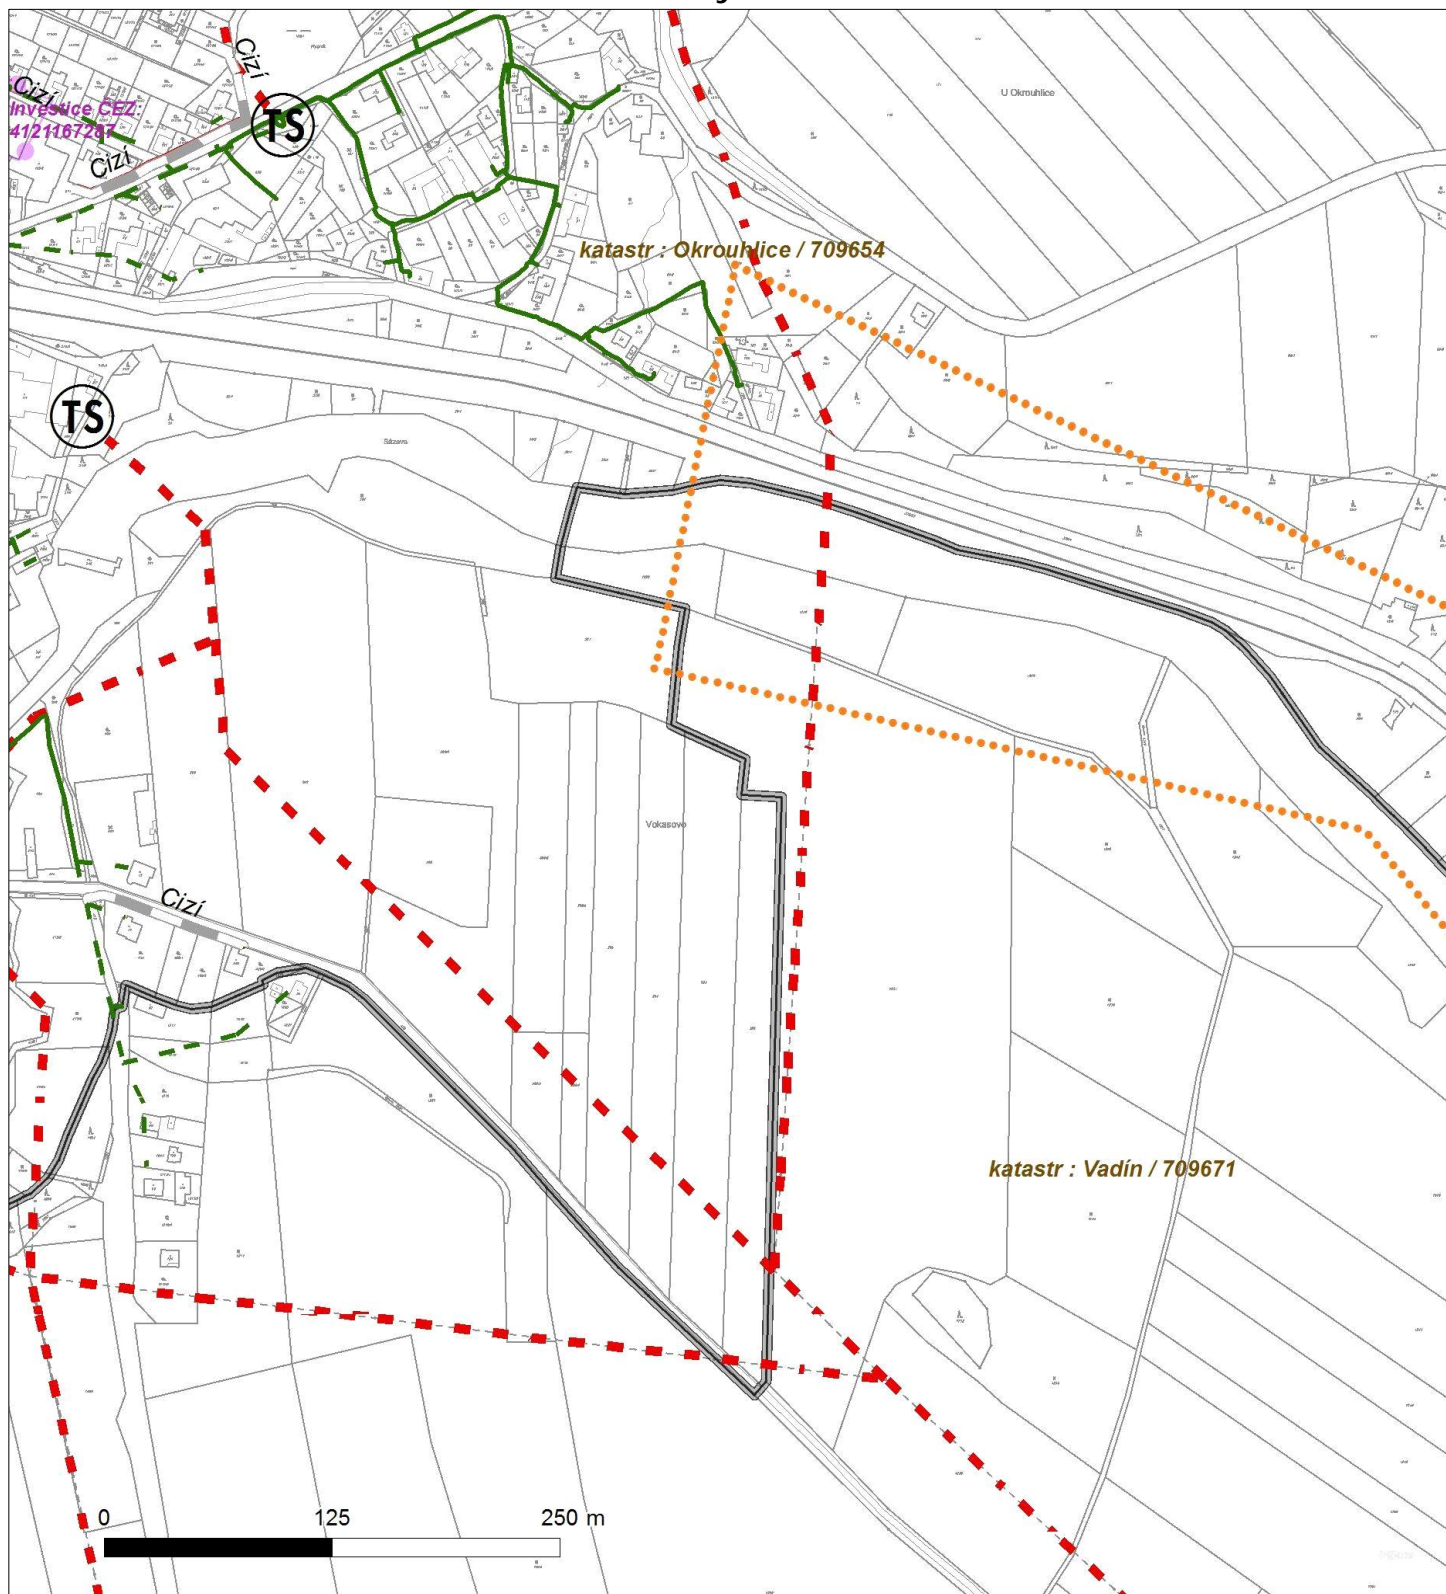




Platí pouze se sdělením číslo 0100641613.

Zakreslené polohy zařízení v příloze jsou pouze informativní.

Situční výkres - list 2

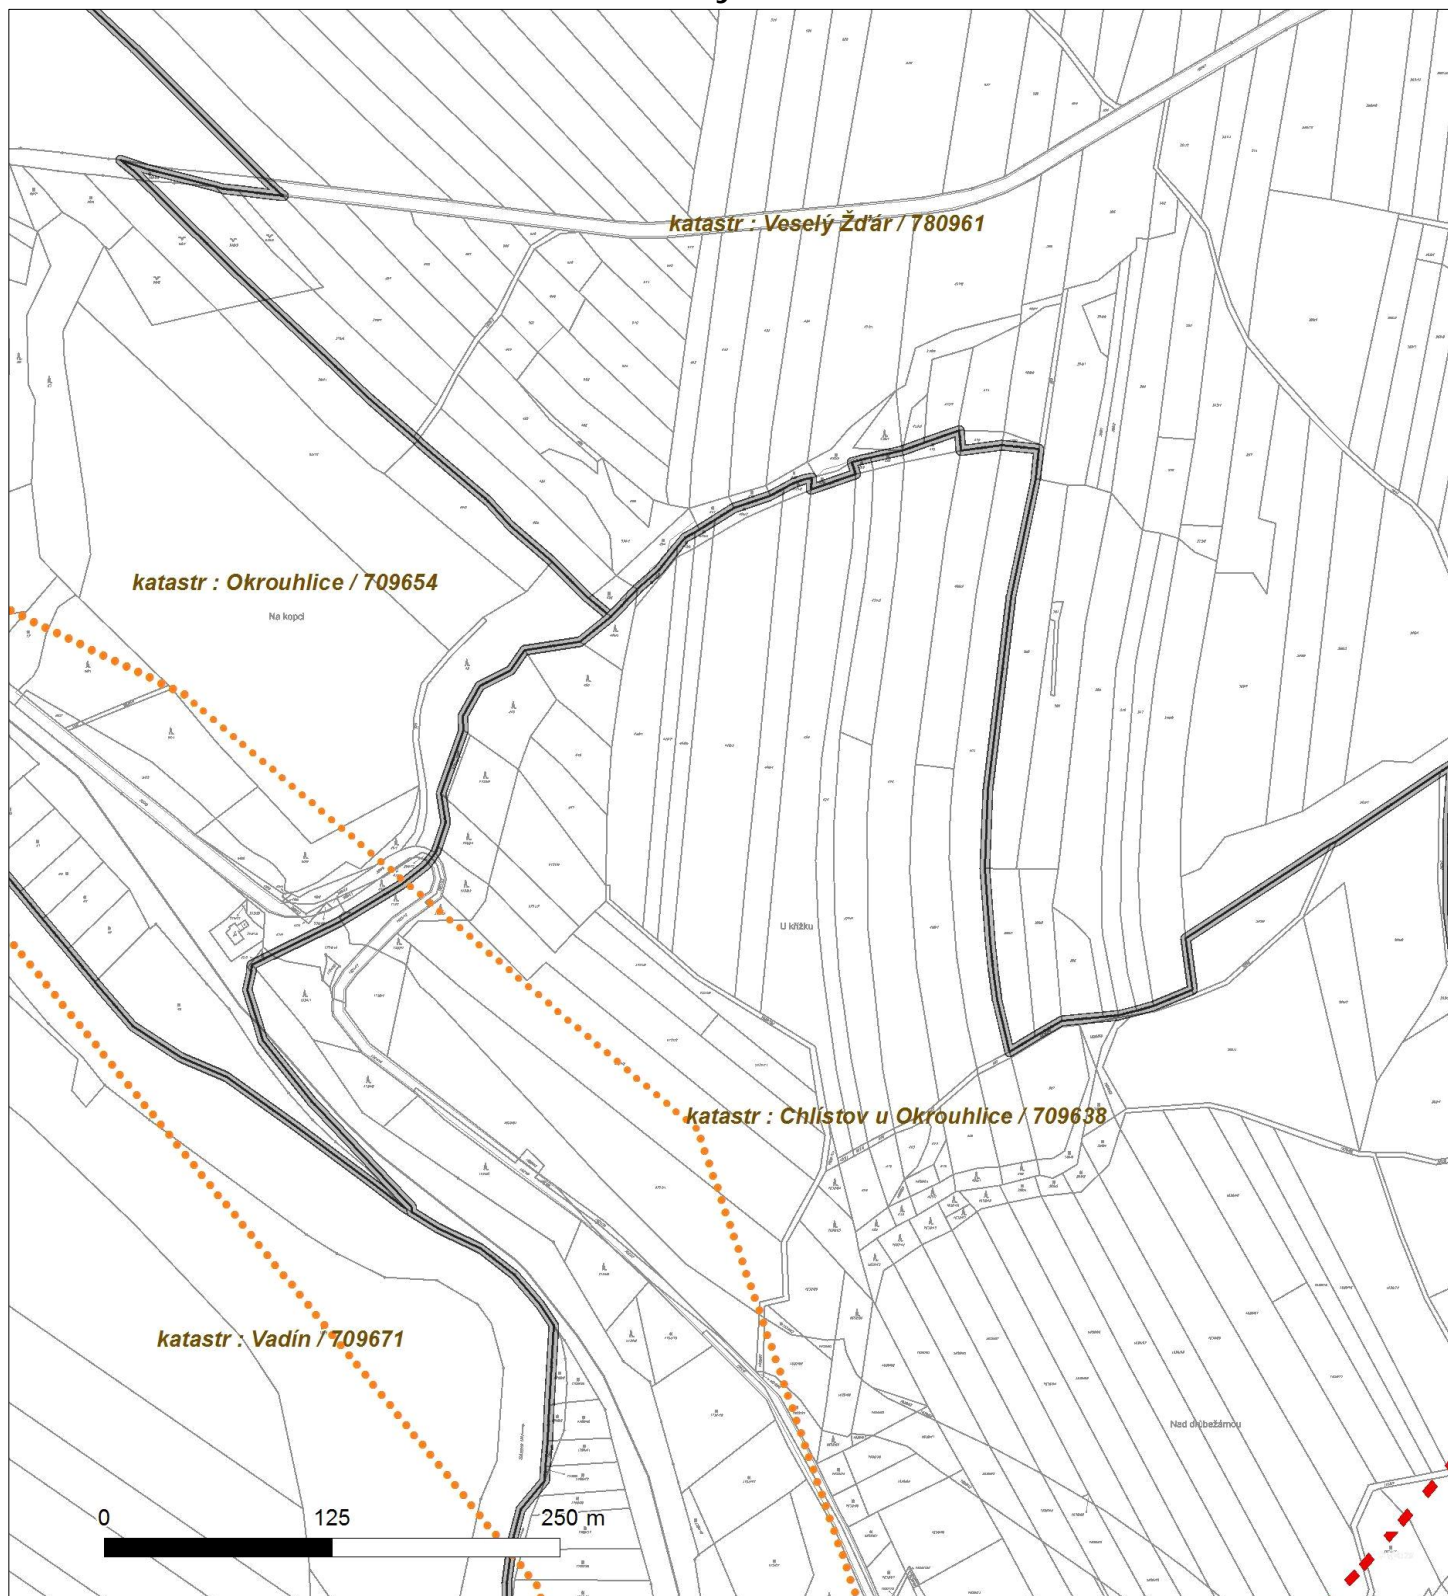




Platí pouze se sdělením číslo 0100641613.

Zakreslené polohy zařízení v příloze jsou pouze informativní.

Situční výkres - list 3

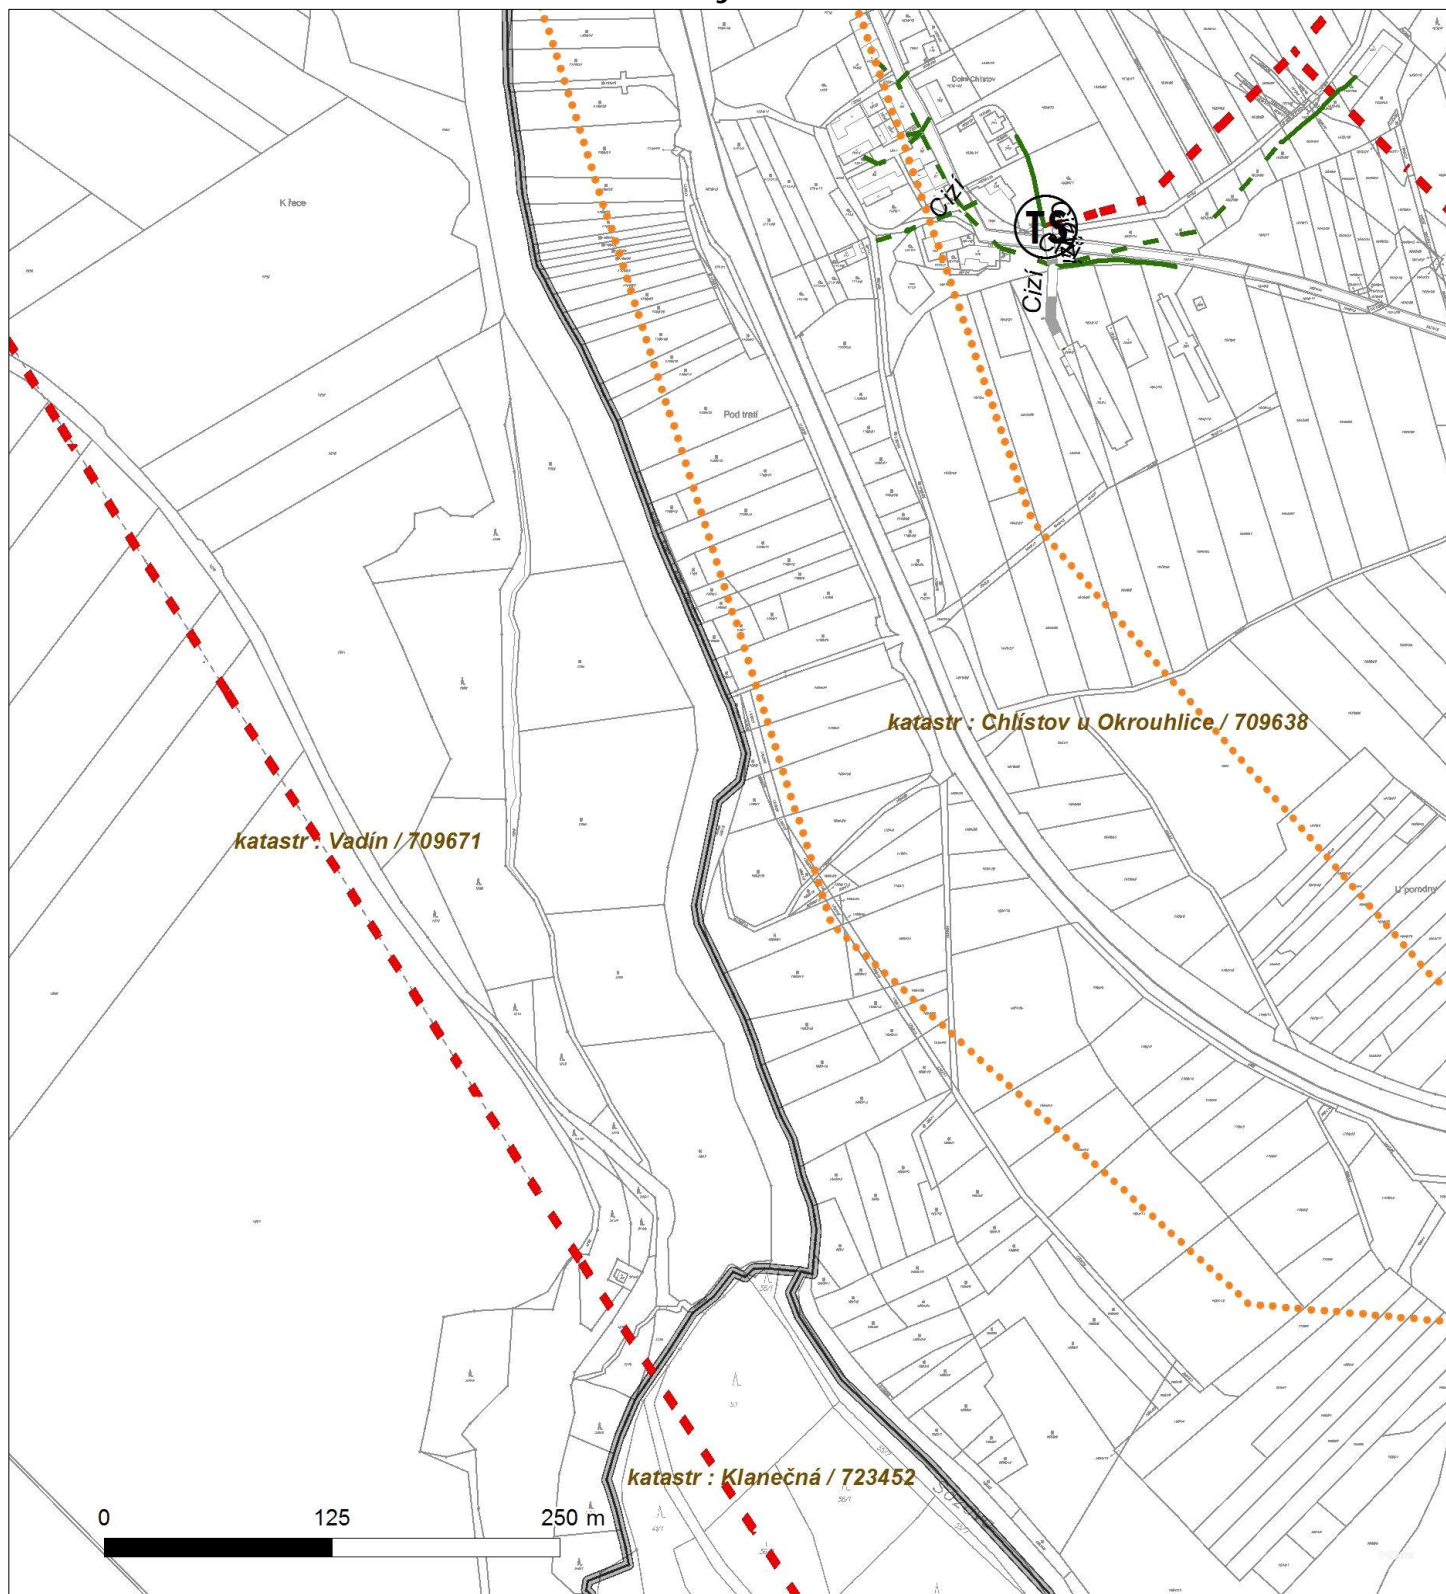




Platí pouze se sdělením číslo 0100641613.

Zakreslené polohy zařízení v příloze jsou pouze informativní.

Situční výkres - list 4

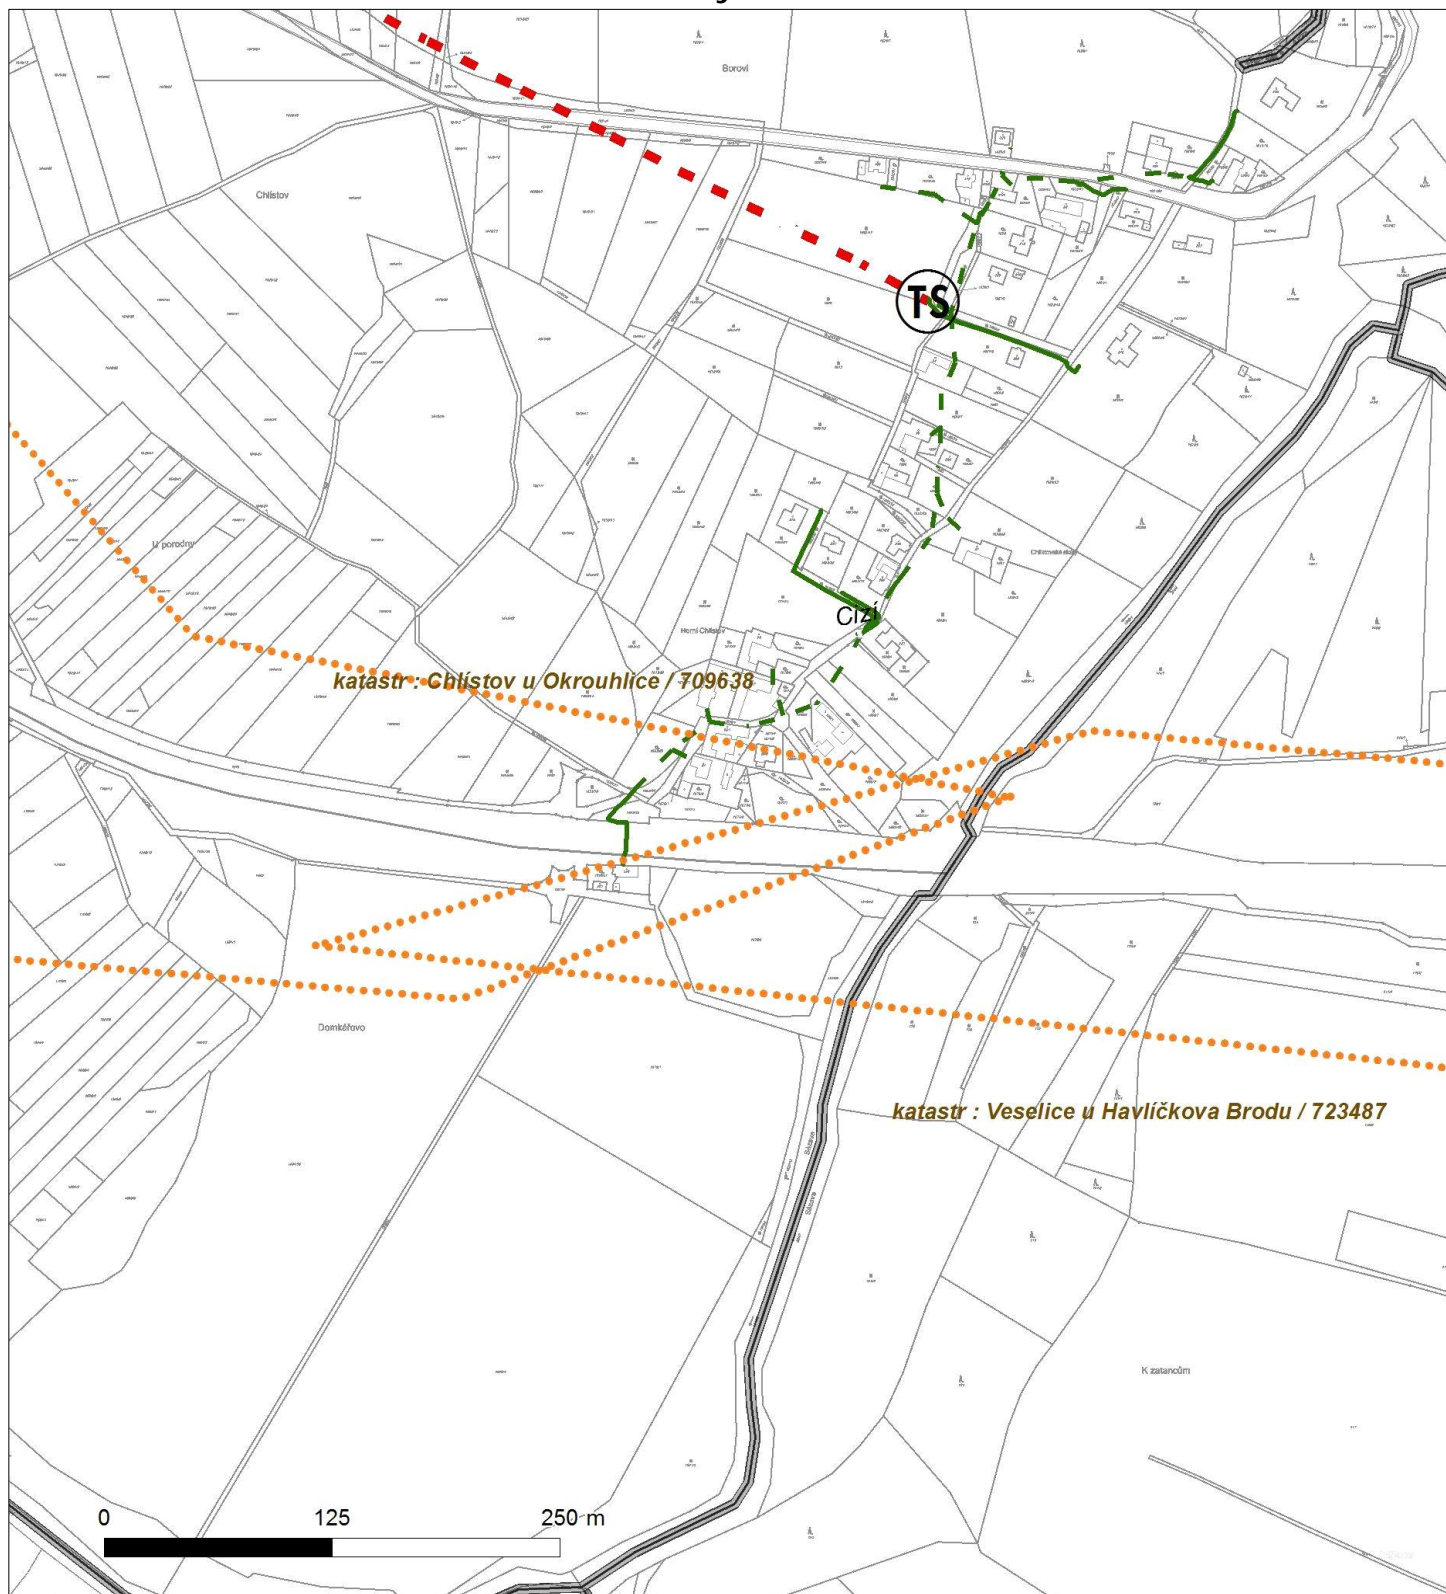




Platí pouze se sdělením číslo 0100641613.

Zakreslené polohy zařízení v příloze jsou pouze informativní.

Situční výkres - list 5

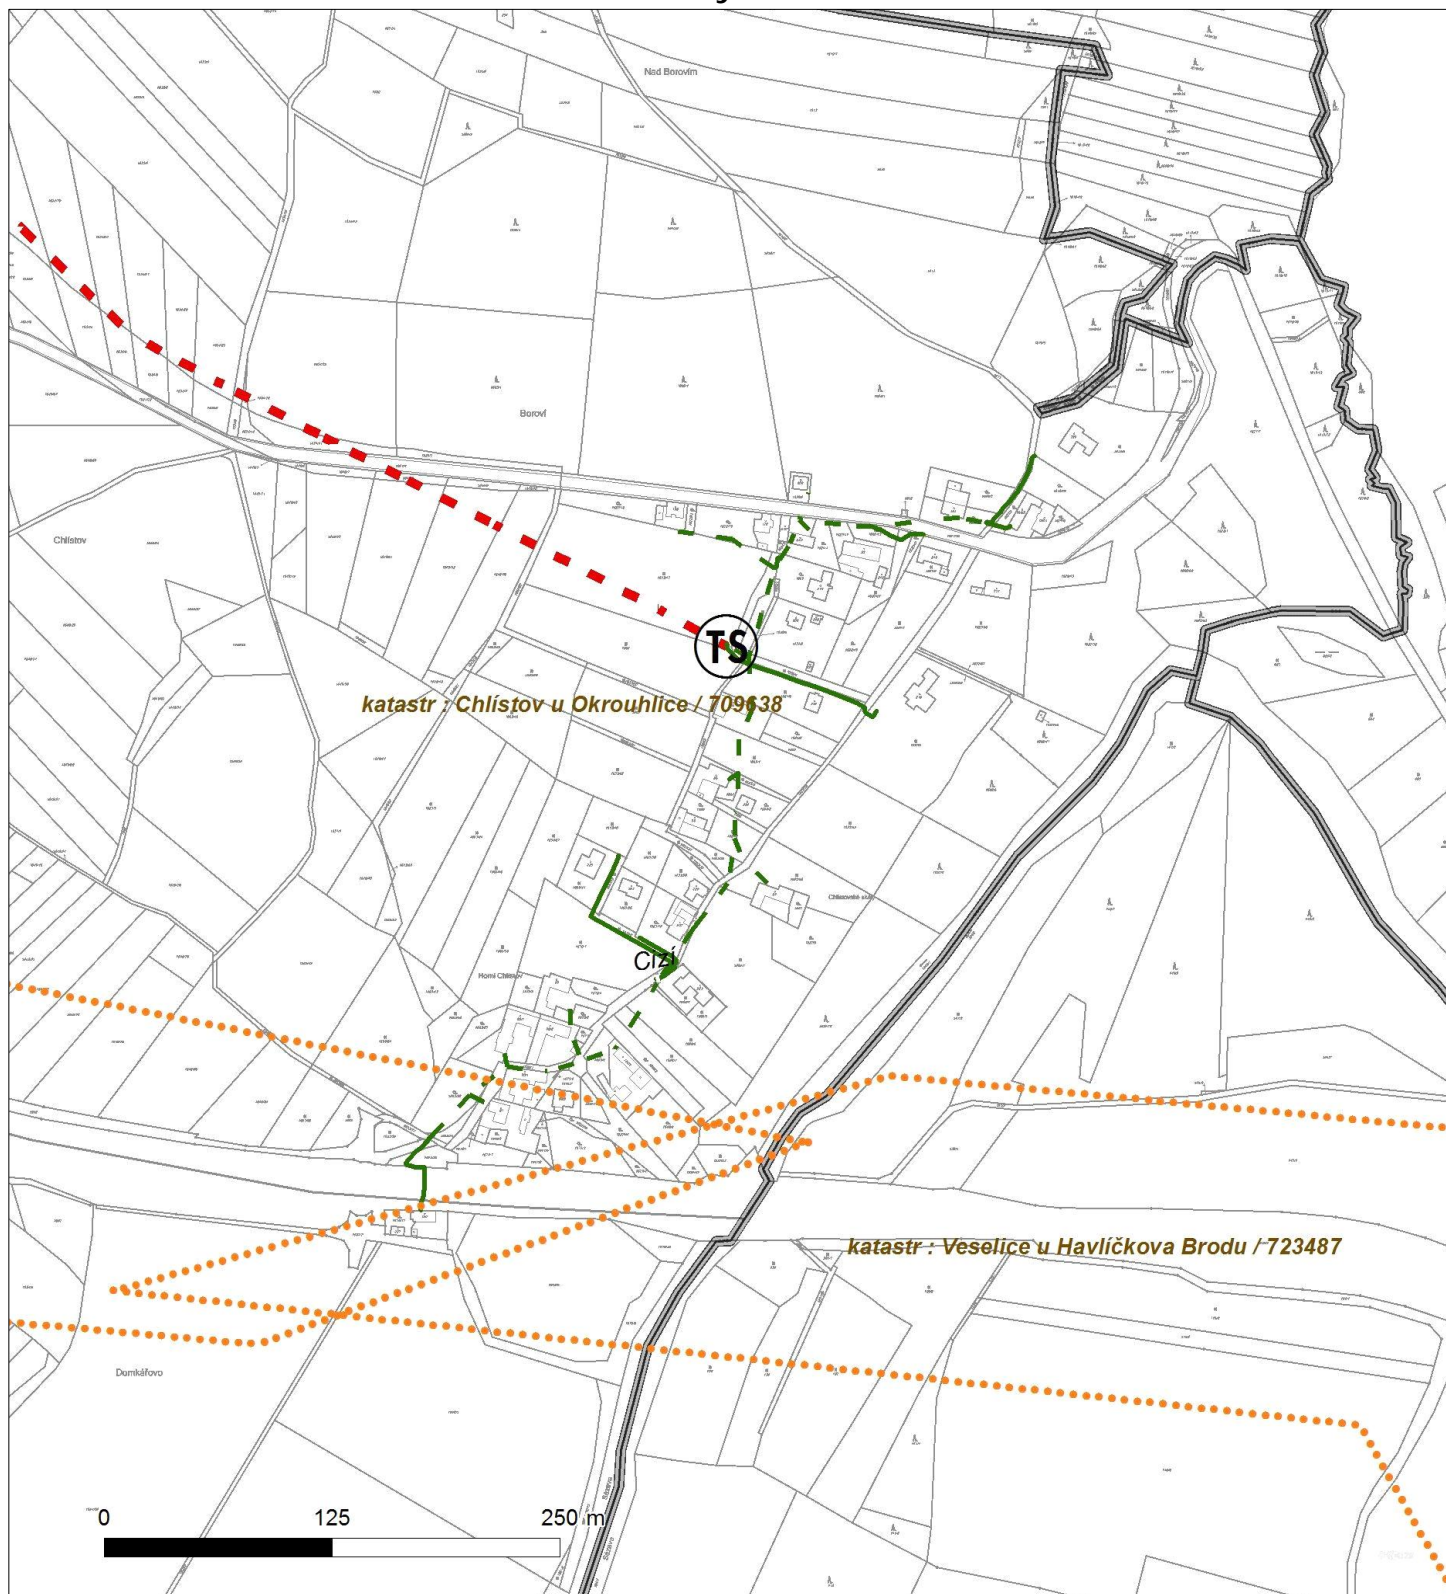




Platí pouze se sdělením číslo 0100641613.

Zakreslené polohy zařízení v příloze jsou pouze informativní.

Situční výkres - list 6

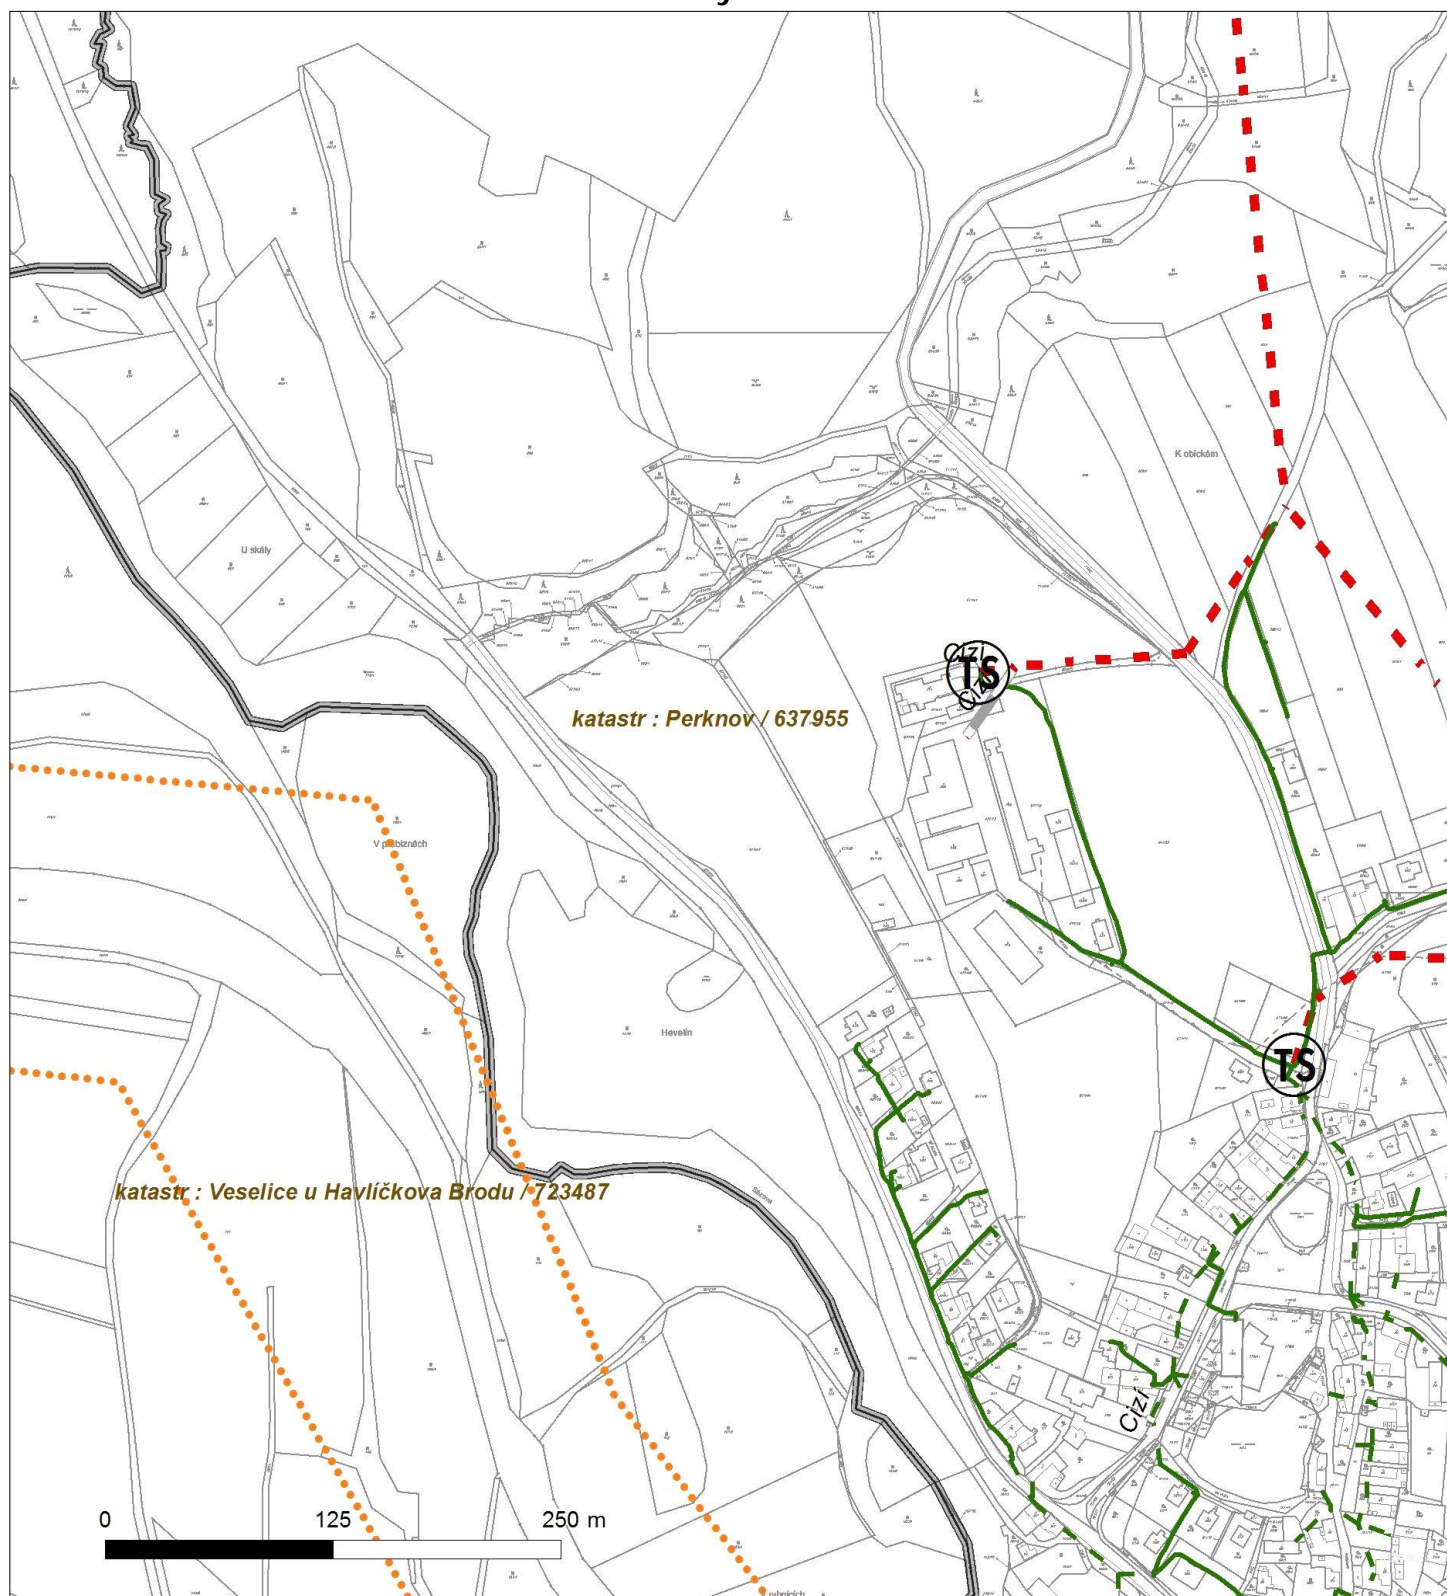




Platí pouze se sdělením číslo 0100641613.

Zakreslené polohy zařízení v příloze jsou pouze informativní.

Situční výkres - list 7

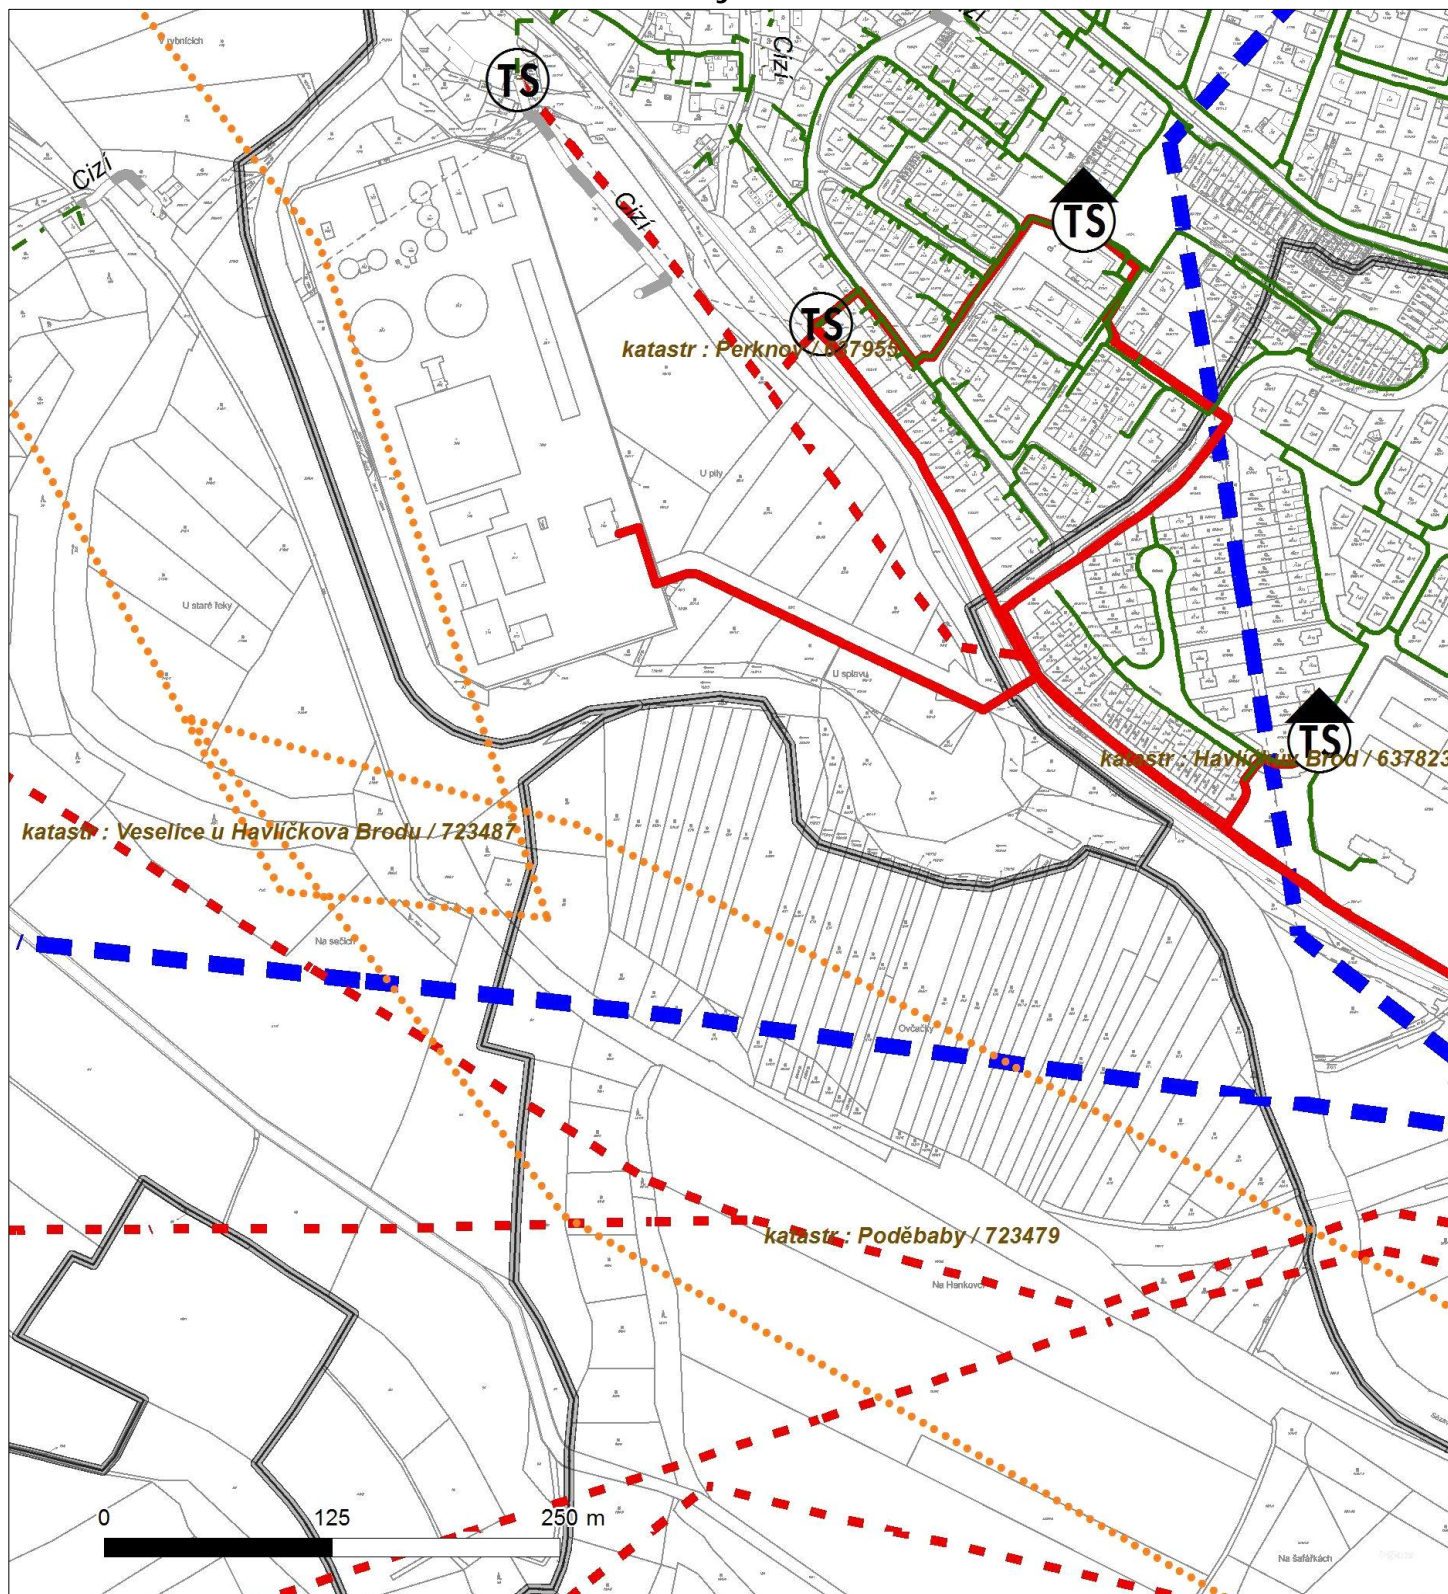




Platí pouze se sdělením číslo 0100641613.

Zakreslené polohy zařízení v příloze jsou pouze informativní.

Situční výkres - list 8

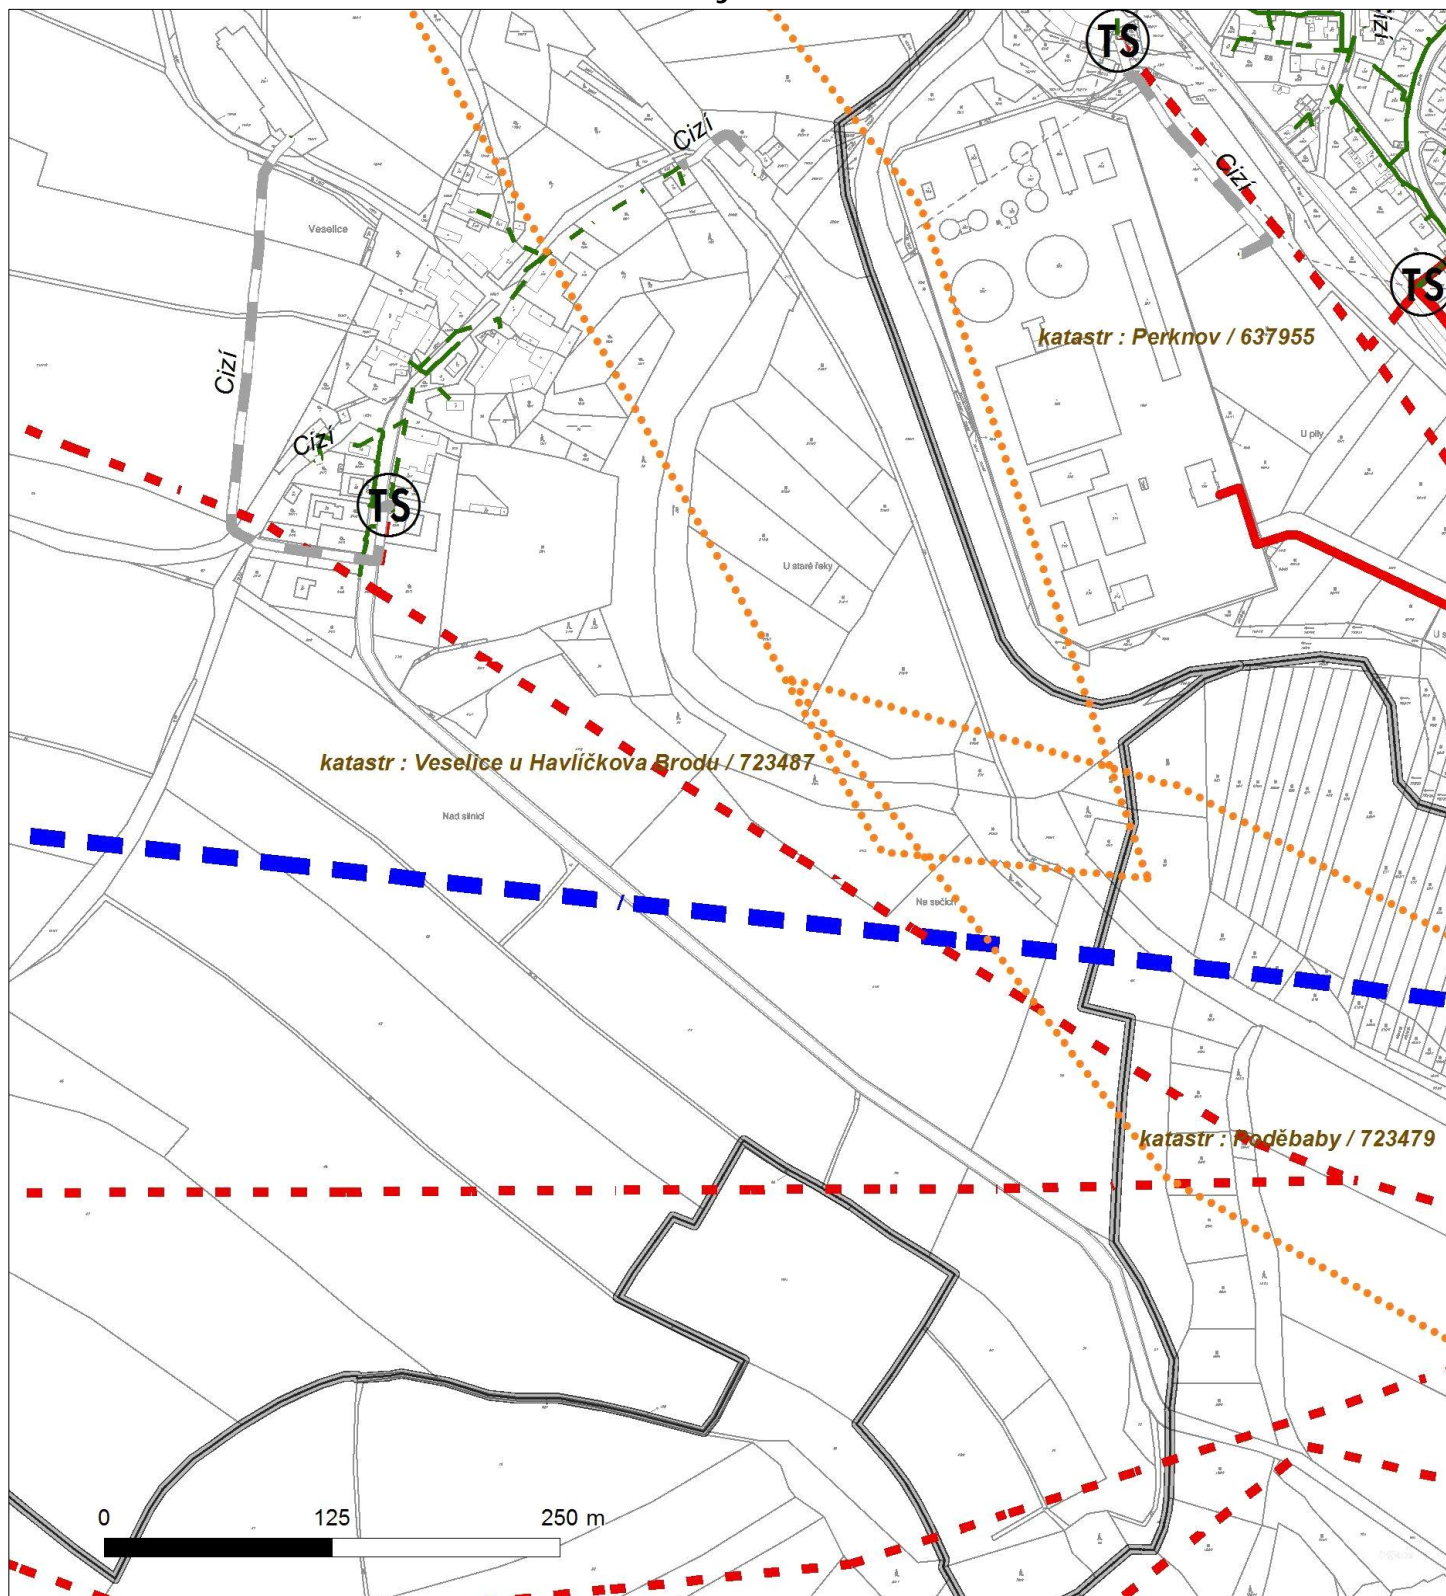




Platí pouze se sdělením číslo 0100641613.

Zakreslené polohy zařízení v příloze jsou pouze informativní.

Situční výkres - list 10

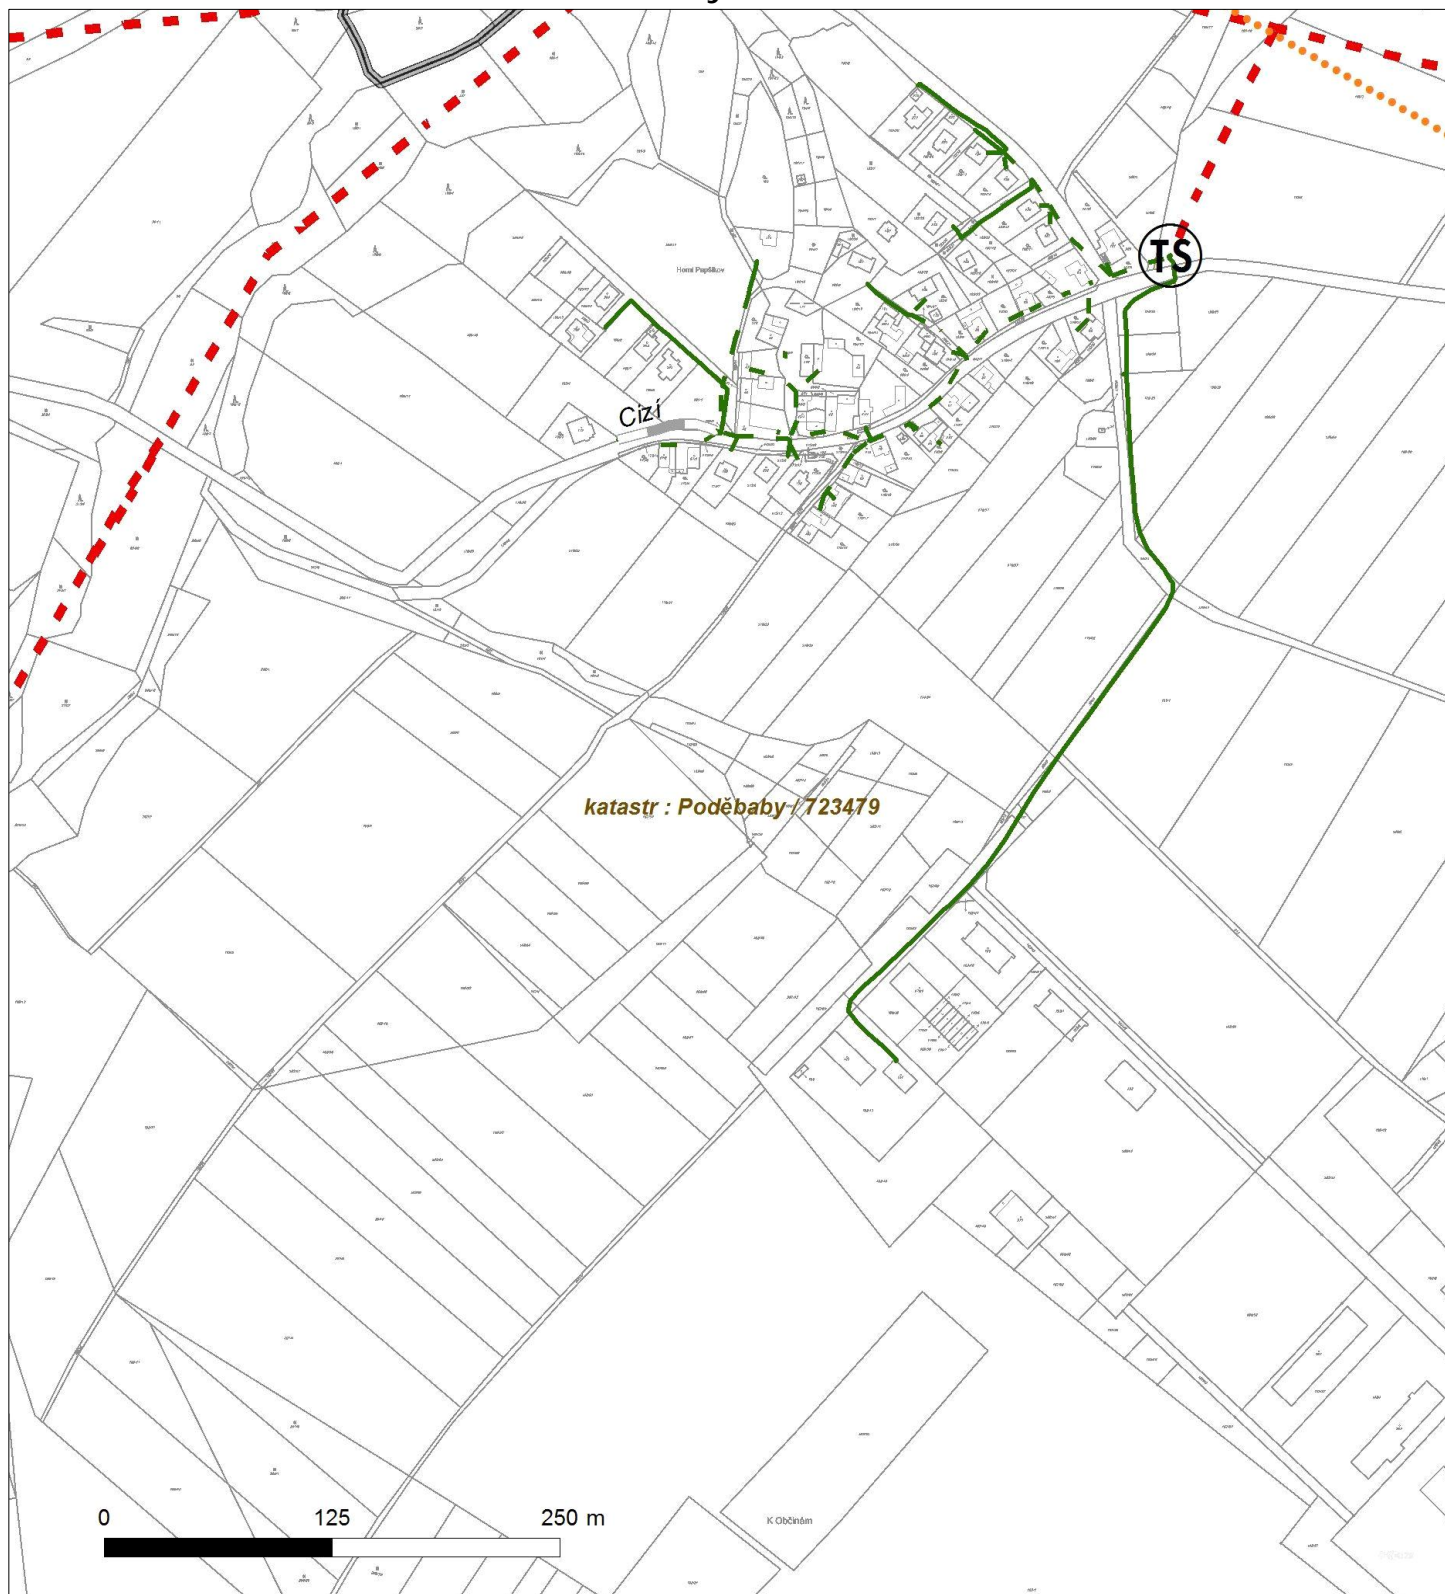




Platí pouze se sdělením číslo 0100641613.

Zakreslené polohy zařízení v příloze jsou pouze informativní.

Situční výkres - list 12

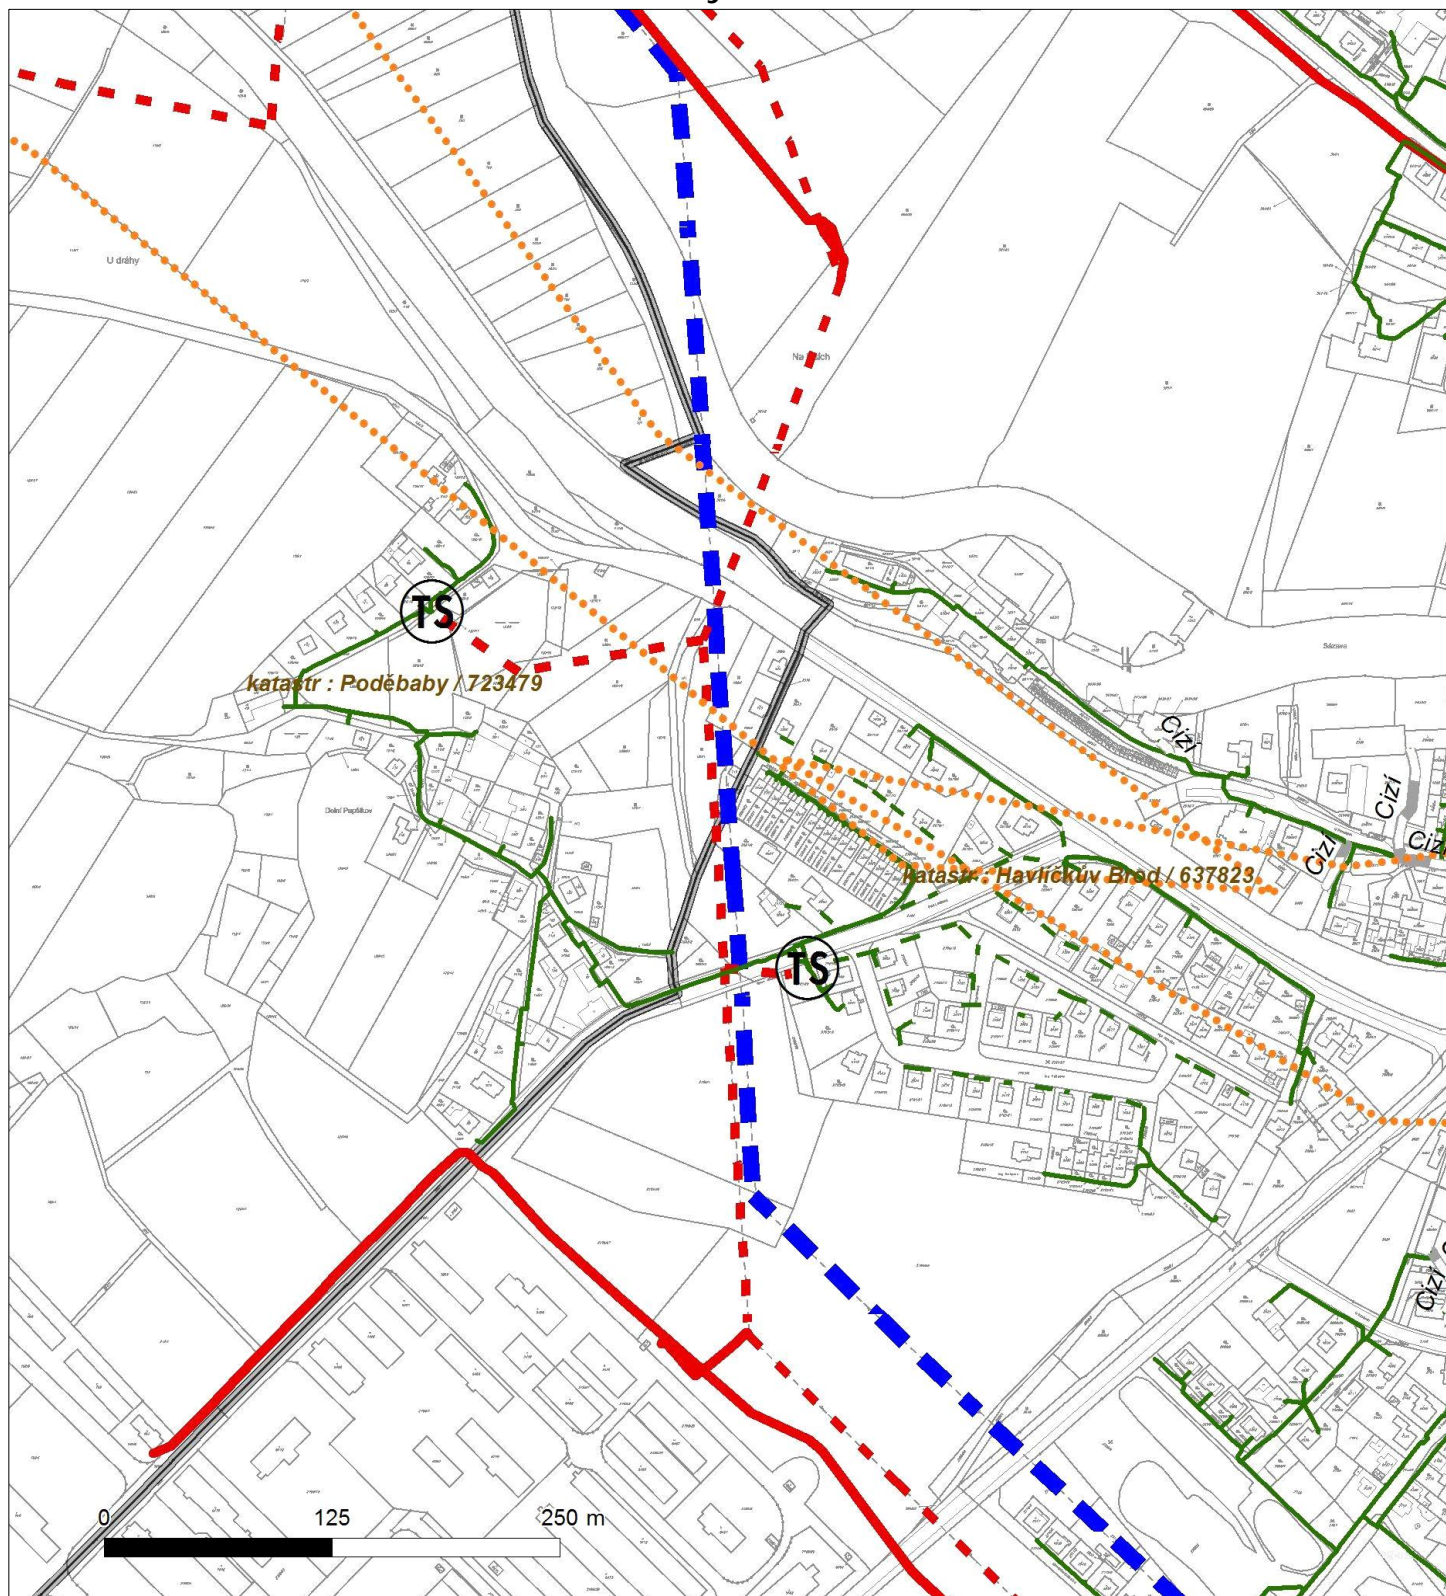




Platí pouze se sdělením číslo 0100641613.

Zakreslené polohy zařízení v příloze jsou pouze informativní.

Situční výkres - list 13

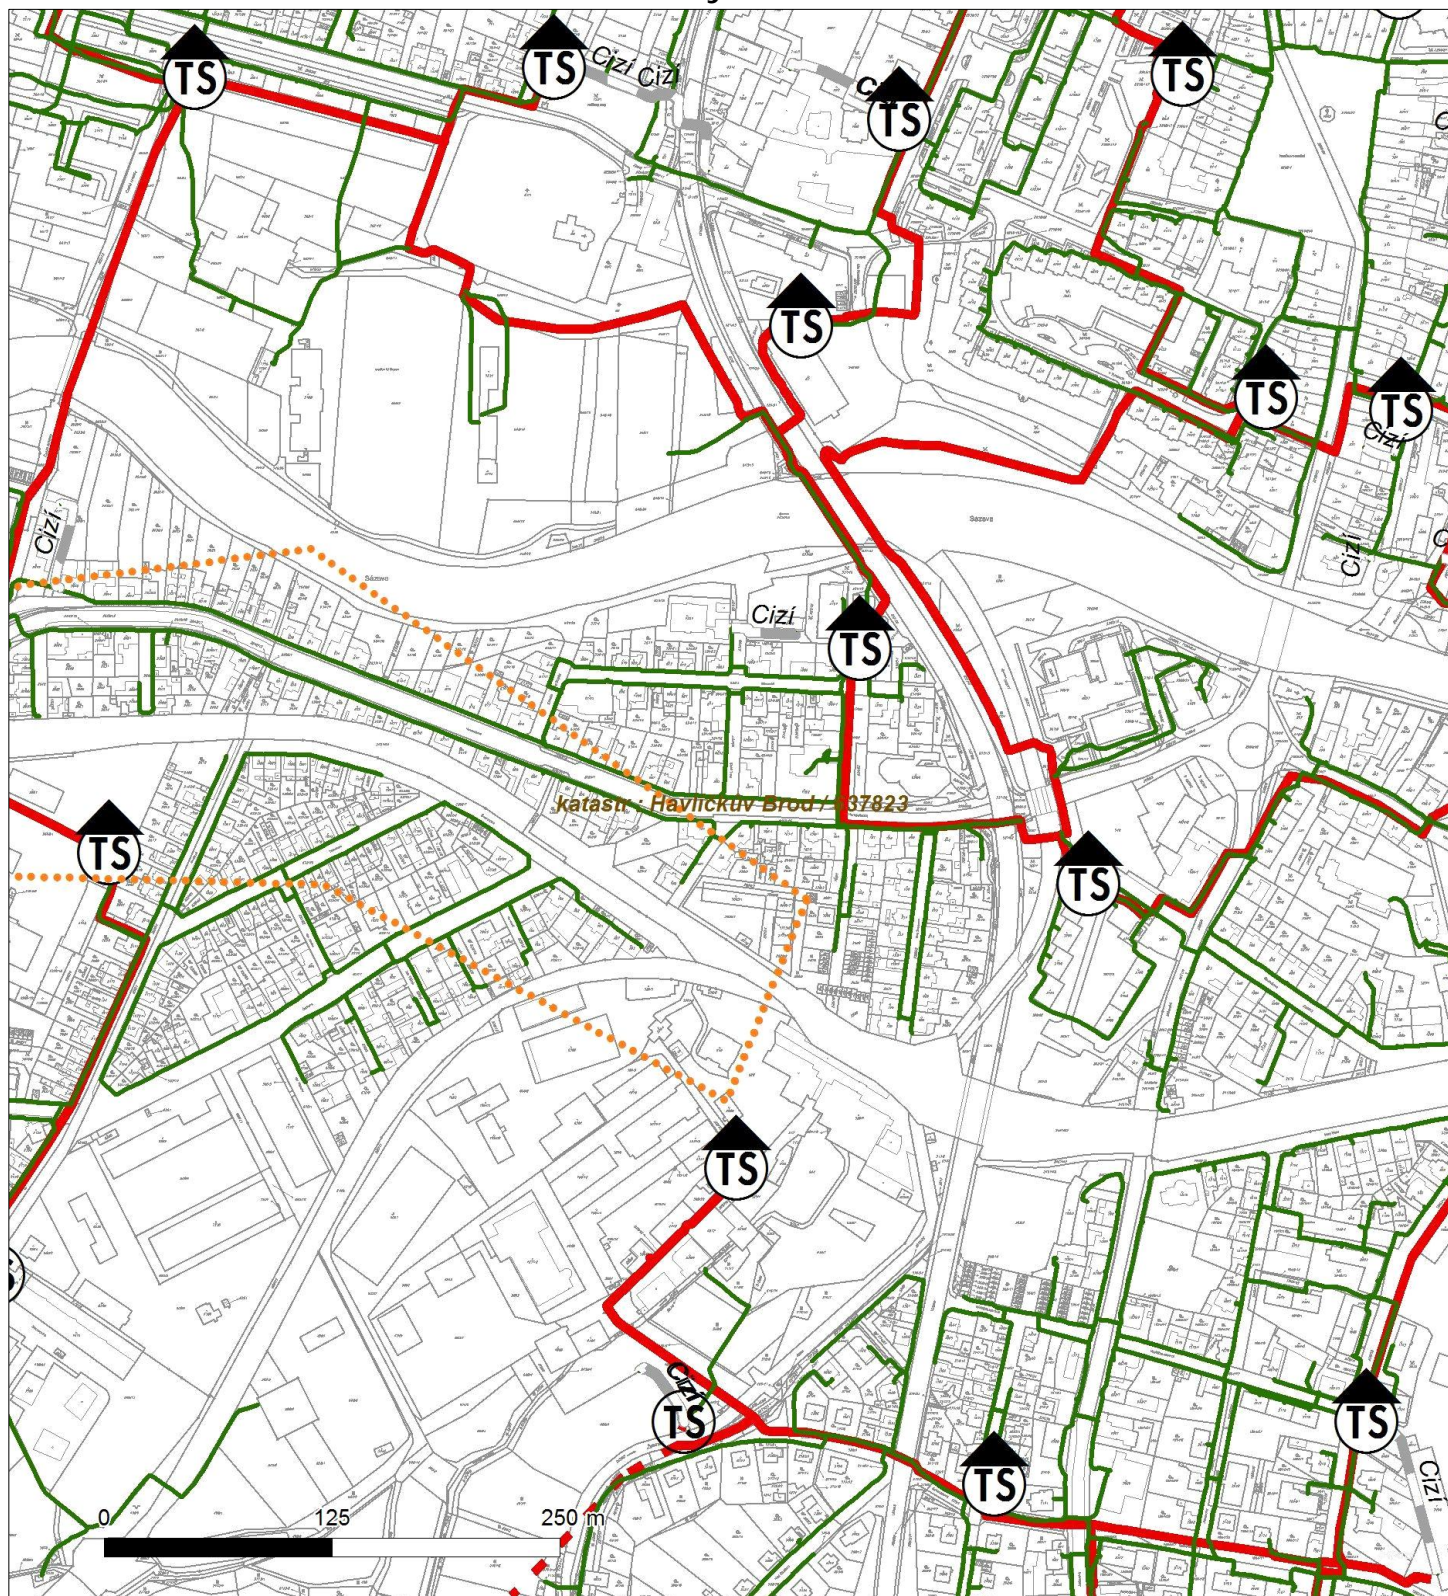



ŽADATEL

PRODEX spol. s r.o., Jana Boronová

NAŠE ZNAČKA
0200509305

VYŠIŠTUJE / LINKA
EZ ICT Services, a. s.

VYŠIŠTENO DNE
10.10.2016

Pro: **Informativní**

V účel: Sdělení o existenci komunikačního vedení společnosti EZ ICT Services, a. s., pro akci:

Zvýšení tražové rychlosti v úseku Havlíčkův Brod - Okrouhlice

Vážený zákazníku,

dovolujeme si reagovat na Vaši žádost číslo 0200509305 ze dne 10.10.2016, která se týkala sdělení o existenci komunikačního vedení na Vámi určeném zájmovém území.

Dle v domnělosti společnosti EZ ICT Services, a. s. se na Vámi vymezeném zájmovém území **nenachází komunikační vedení v majetku společnosti EZ ICT Services, a. s.**

Zároveň si Vás dovoluujeme upozornit, že není vyloučeno, že se ve Vámi vymezeném zájmovém území nachází jiné vedení, které není v majetku společnosti EZ ICT Services, a. s.

Toto sdělení je platné do 10.10.2017.

V souvislosti s výše uvedeným si Vás dovoluujeme upozornit, že sdělení o existenci i neexistenci sítě představuje skutečnosti tvořící obchodní tajemství společnosti EZ ICT Services, a. s. Poskytnuté informace jsou dále také dány v rámci informací společnosti EZ ICT Services, a. s. Z výše uvedených důvodů si Vás proto společnost EZ ICT Services, a. s. dovoluujeme upozornit, že s poskytnutými informacemi je potřeba nakládat dle platných právních předpisů, v opačném případě se vystavujete postihu ve smyslu platné právní úpravy. V této souvislosti si Vás dovoluujeme rovněž upozornit, že požadované informace nesmí být předány, sděleny, využity, zveřejněny, či jiným způsobem postoupeny na jakoukoli třetí osobu bez předchozího prokazatelného souhlasu společnosti EZ ICT Services, a. s. Informace o existenci sítě mohou být využity pouze pro účel, pro který byly vyžádány.

S pozdravem

Martin Šklíba

EZ ICT Services, a. s.

Přílohy

Situace výkres zájmového území

EZ ICT Services, a. s.

Praha 4, Duhová 1531/3, PS 140 53 | tel.: 841 842 843, fax: 211 046 250, e-mail: servicedesk@cez.cz, www.cez.cz | IČ: 26470411, DIČ: CZ26470411 | zapsaná v obchodním rejstříku vedeném Městským soudem v Praze, oddíl B, vložka 7309 | zaslací adresa pro zákazníky: Praha 4, Duhová 1444/2, PS 140 53

V Brně dne: 11.10.2016
Číslo jednací: 13/002404-A
Platnost tohoto vyjádření končí dne: 11. 10. 2018
Vyřizuje:
Miluše Svobodová
svobodova@itself.cz
+420533383339

Žadatel:

Prodex spol. s r.o.
Perucká 2481/5
12000 Praha

Věc: Vyjádření ke stavebnímu řízení

Zvýšení traťové rychlosti v úseku Havlíčkův Brod - Okrouhlice

Katastrální území: Havlíčkův Brod - Okrouhlice

Investor: SŽDC, s. o.

Z hlediska zájmů firmy **itself s.r.o.**, Pálavské náměstí 11, Brno 628 00, **nemáme** k výše uvedené akci připomínky.

V řešeném území se v současné době realizuje pokládka optické trasy (dále jen DOK-ITSELF- viz příloha - plánovaná výstavba).

Firma **itself s.r.o.** Pálavské náměstí 11, Brno 628 00, **souhlasí** s předmětnou stavbou, za předpokladu splnění a dodržení těchto podmínek:

1. DOK-ITSELF je telekomunikační stavbou s ochranným pásmem 1,5 m od kabelů (HDPE trubek), případná křížení a souběhy nově budovaných inž. sítí s DOK-ITSELF zpracovat dle ČSN 73 6005.

2. Při realizaci požadujeme :

a) Před zahájením zemních prací v ochranném pásmu DOK-ITSELF kontaktovat zástupce firmy **itself s.r.o.** (**Samlík tel.: 603 582 603, e-mail: samlik@itself.cz**). P. Samlík případně provede vytýčení trasy DOK-ITSELF a odsouhlasí řešení případných kolizí stavby s vedením DOK-ITSELF..

b) Zemní práce v ochranném pásmu DOK-ITSELF (1,5 m) provádět ručně, pomocí strojní mechanizace pouze s nejvyšší opatrností a až po provedení ručně kopaných sond pro zjištění přesné polohy a hloubky vedení, trasu zabezpečit proti poškození od těžké mechanizace.

c) Při případném odkrytí DOK-ITSELF jej chránit proti poškození nepovolanou osobou.

d) Dotčení DOK-ITSELF (křížení, souběh, apod.) provést dle ČSN 73 6005, v místech křížení uložit DOK-ITSELF do chrániček. Při křížení DOK-ITSELF spodem dbát zvýšené pozornosti při vytvoření nového lože kabelů, aby nedošlo k jejich pozdějšímu prověšení (prasknutí HDPE trubek). Lože kabelů DOK-ITSELF před opětovným zaházením řádně udusat, zapískovat a provést označení ochrannou fólií.

e) Nad trasou DOK-ITSELF nebudovat objekty a zařízení, která by bránila v přístupu ke kabelům. V místech zřízení zpevněných ploch (komunikace, vjezdy, parkovací stání, apod.), nad trasou DOK-ITSELF, zabezpečit ochranu kabelů a založit rezervní chráničku; v případě realizace nerozebíratelných povrchů nad trasou DOK-ITSELF kabely uložit do chráničky a založit rezervní chráničku (spolupráce se zástupcem fy **itself s.r.o.** - p. Samlík).

f) V případě kolize stavby s vedením DOK-ITSELF kontaktujte p. Samlíka.


g) Před záhozem místa dotčení vyzvat kontaktní osobu firmy **itself s.r.o** (p. **Samlík**) ke kontrole neporušenosti zařízení fy **itself s.r.o.** a k odsouhlasení prací provedených v ochranném pásmu DOK-ITSELF. O kontrole bude sepsán protokol (zápis do stavebního deníku)

3. Pokud dojde při stavbě k poškození DOK-ITSELF, je nutno tuto skutečnost neprodleně ohlásit **Dohledovému**


centru itself s.r.o. - tel.: 533 383 383.

4. Po realizaci stavby předat geodetické zaměření míst střetu nových sítí s trasou DOK-ITSELF. Zaměření zaslat v el. podobě na e-mail: svobodova@itself.cz

Přílohy: Přehledná situace s vyznačením plánované výstavby DOK-ITSELF

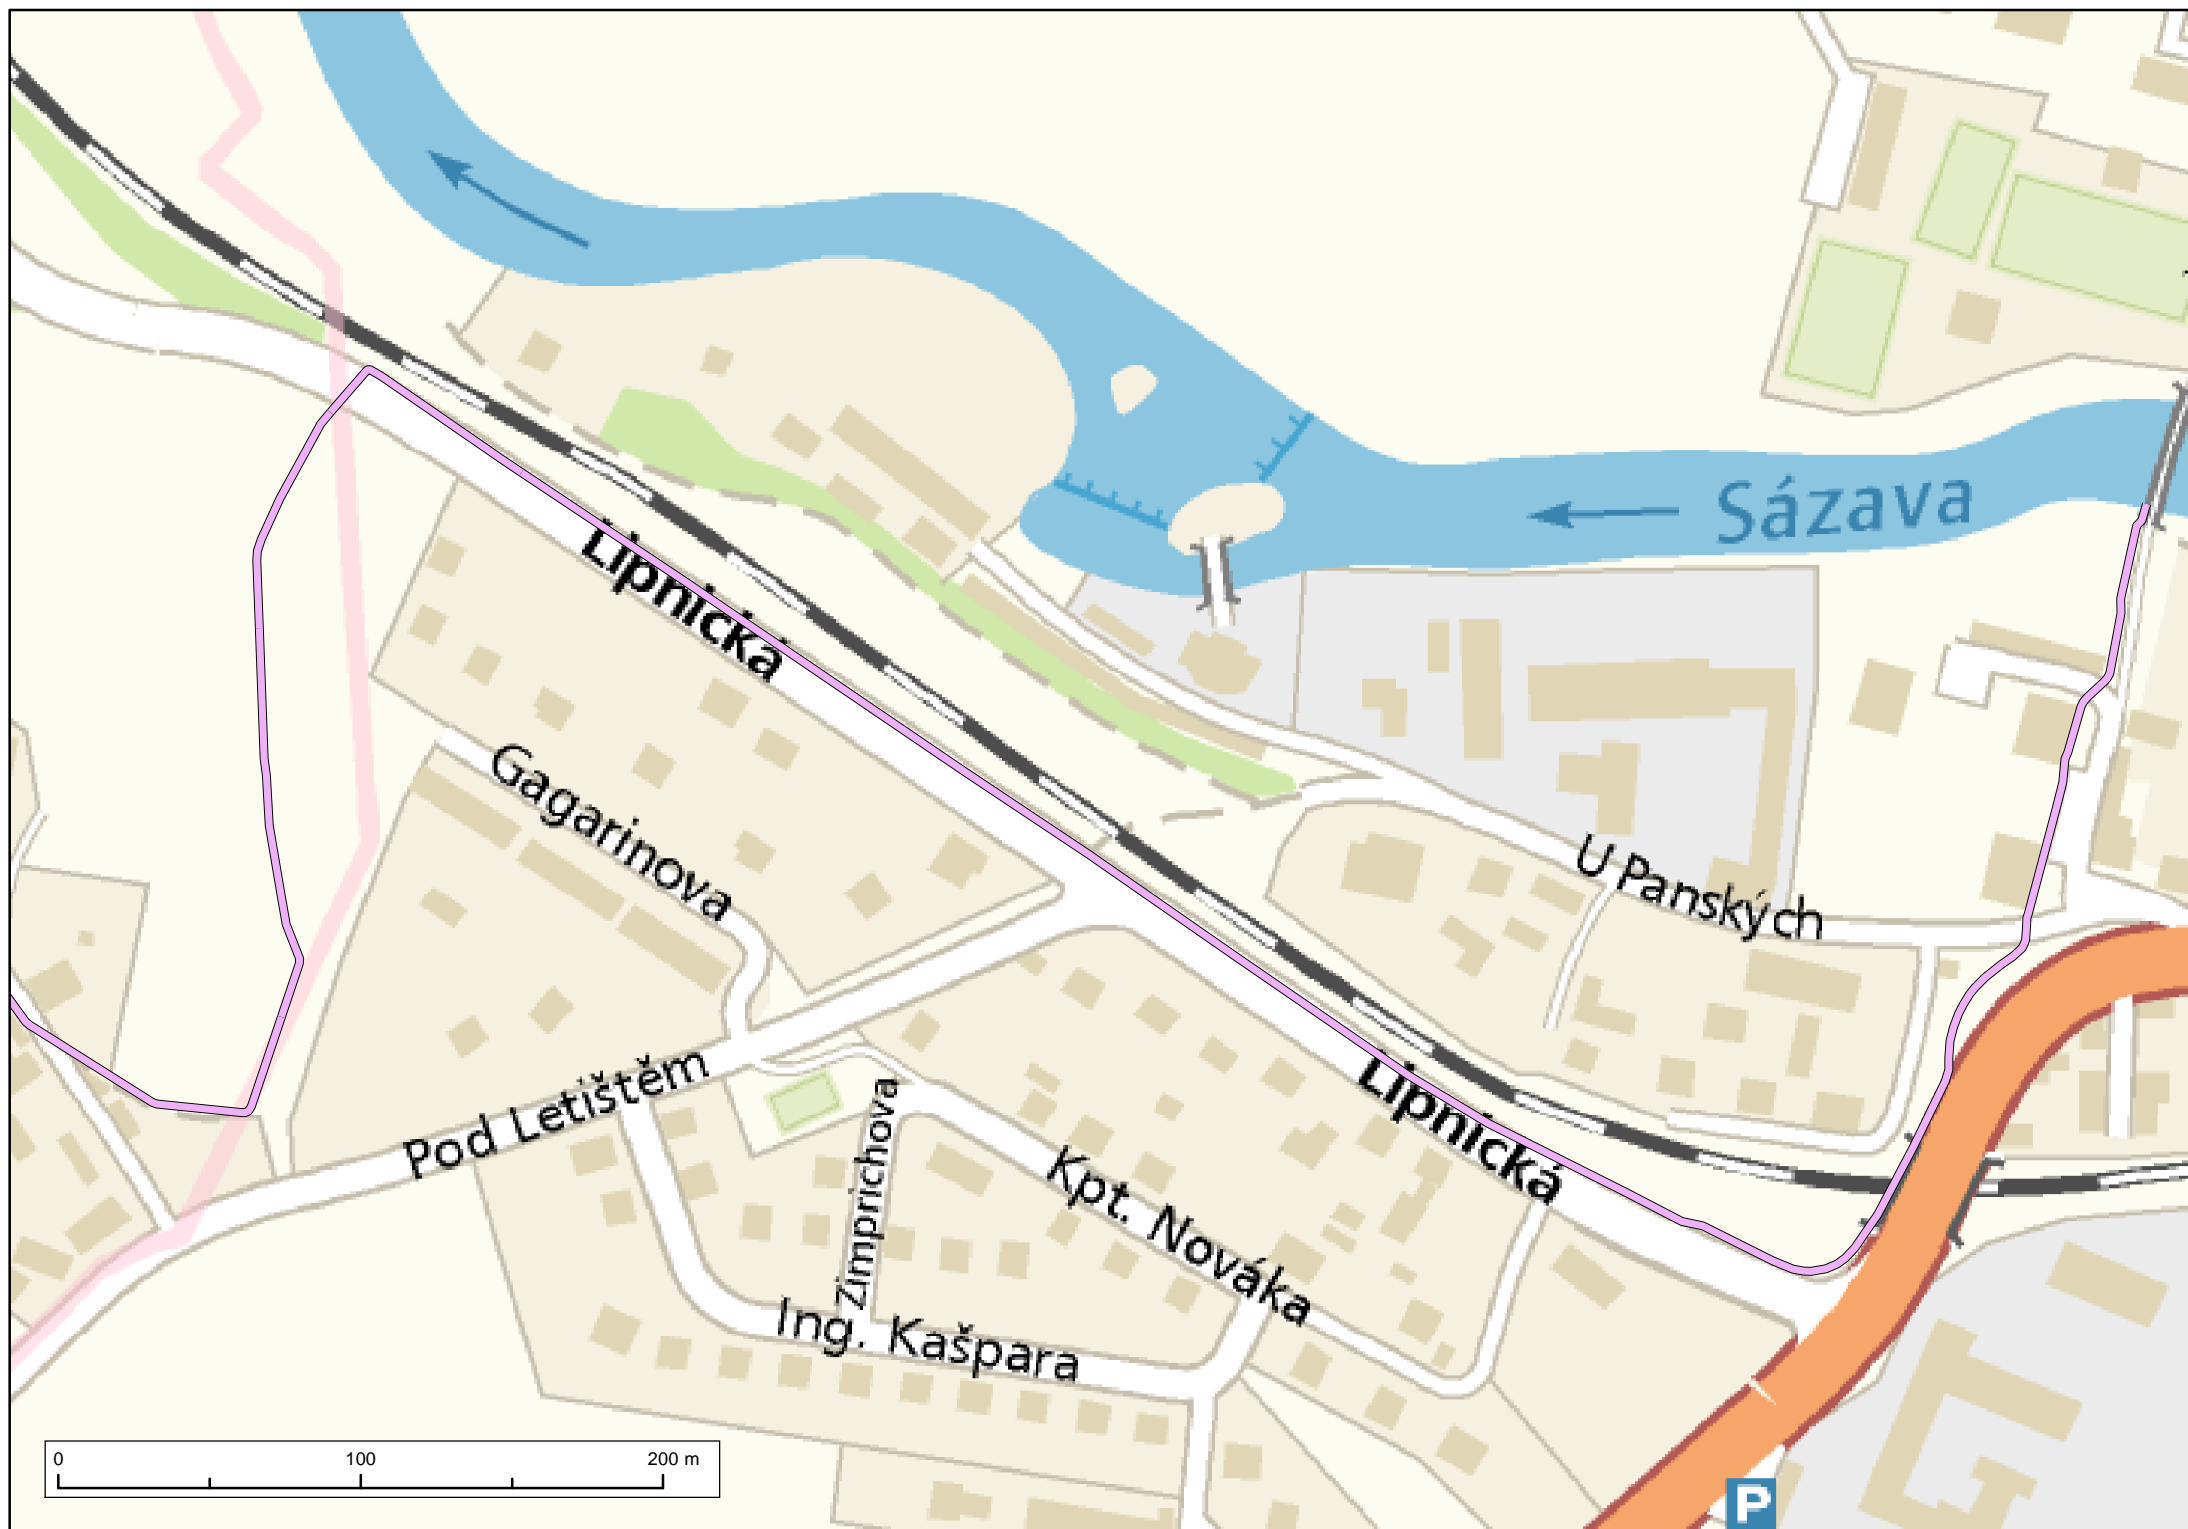



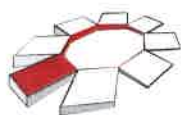

PRODEX, spol. s r.o.

Ing. Jana Borončová

Perucká 2481/5

120 00 Praha 2 - Vinohrady

Č.j.:

Vyřizuje: Beneš Jiří

Havlíčkův Brod 10.10.2016

Věc: Vyjádření k existenci sítí elektronických komunikací pro akci "Zvýšení traťové rychlosti v úseku Havlíčkův Brod - Okrouhlice"

Vyjádření k existenci sítí elektronických komunikací společnosti Metropolitní s.r.o. **akci "Zvýšení traťové rychlosti v úseku Havlíčkův Brod - Okrouhlice"**

Na základě určení a vyznačení zájmového území žadatelem vydává společnost Metropolitní s.r.o., Dobrovského 2366, 580 01 Havlíčkův Brod vyjádření, že v zájmovém území má společnost Metropolitní s.r.o. zemní vedení optických kabelů v chráničkách HDPE.

Souhlasíme s realizací připravované akce opravy teplovodu za podmínky vytýčení zemního optického kabelu před zahájením vaší stavby.

Případné vytýčení optické trasy provedou pracovníci společnosti Metropolitní. Kontaktní osobou je Pavel Tesárek 776 717939, tesarek@metropolitni.cz

Za Metropolitní s.r.o.

Jiří Beneš

Dobrovského 2366

580 01 Havlíčkův Brod

Mobil: 777 000256

Email: benes@metropolitni.cz



Metropolitní s.r.o.

Dobrovského 2366

580 01 Havlíčkův Brod

Tel: 569 333 333, email: obchod@metropolitni.cz

IČ: 48172481, DIČ: CZ48172481

Metropolitní s.r.o.


Sídlo společnosti:
Dobrovského 2366
Havlíčkův Brod
PSČ 580 01

Zákaznické centrum:
Chotěbořská 2516
Havlíčkův Brod
PSČ 580 01


IČ: 48172481
DIČ: CZ48172481
Banka: ČSOB Havlíčkův Brod
číslo účtu: 254220388 / 0300

tel.: +420 569 333 333
mobil: +420 773 777 025
e-mail: obchod@metropolitni.cz
www.metropolitni.cz

TRUBA SORTICKA
KARLEN V POSTE WAD
KOLESENI

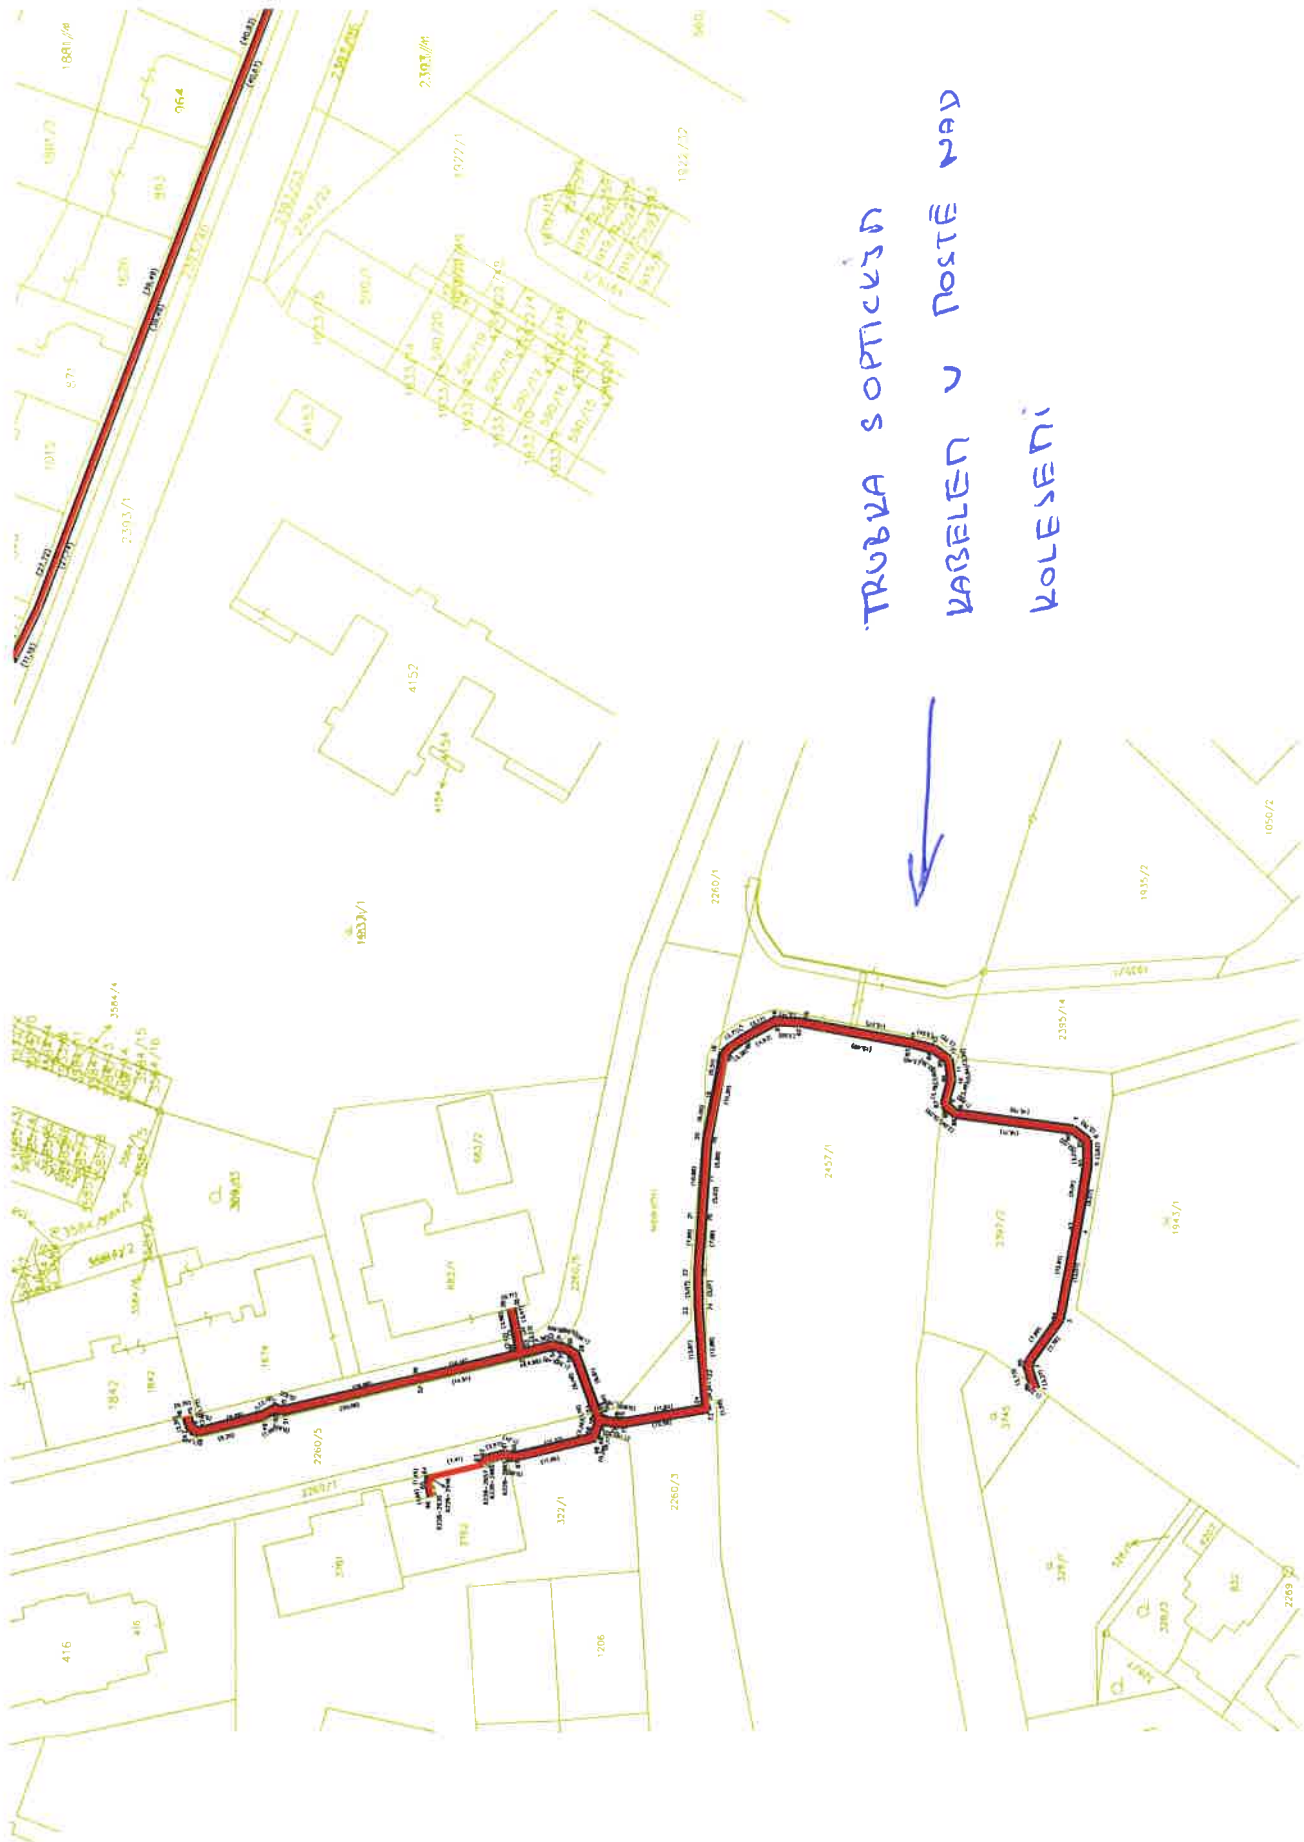

TRUBA HDPE S OPTICKÝM
KABELEM POD KOLENÍ
(PODVRT)

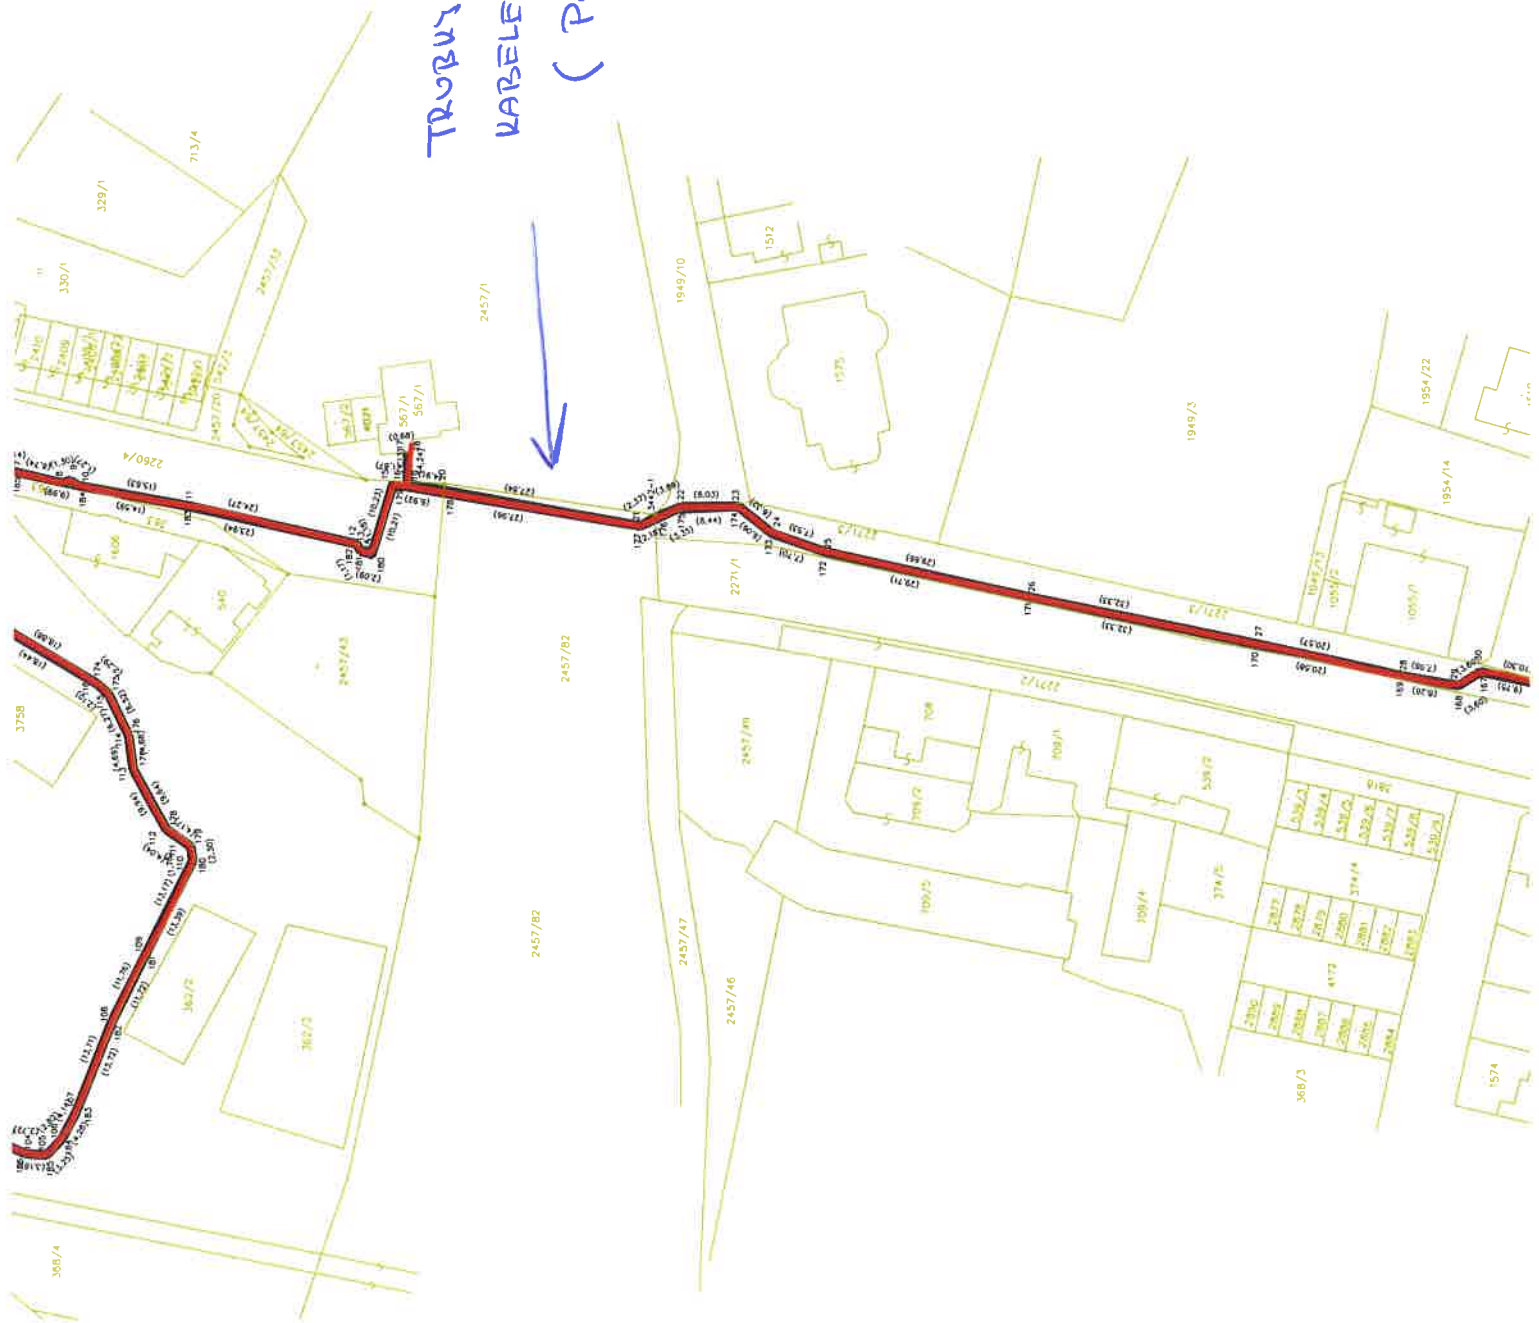

Sekce ekonomická a majetková Ministerstva obrany
odbor ochrany územních zájmů a řízení programů nemovité infrastruktury
Tychonova 1, Praha 6, PSČ 160 01, datová schránka hjyaavk

Sp.zn. 57025/2016-8201-OÚZ-PCE

V Pardubicích dne 17. října 2016

Výtisk jediný

Počet listů: 1

Prodex spol. s r.o., organizační složka
Perucká 2481/5

120 00 Praha 2

Havlíčkův Brod-Okrouhlice, zvýšení traťové rychlosti
K čj.

Ve smyslu § 175 zákona č.183/2006 Sb., o územním plánování a stavebním řádu (stavební zákon) a zákona č. 222/1999 Sb. o zajišťování obrany České republiky v platném znění Vám sděluji:

- V zájmové lokalitě se nenachází podzemní vojenské inženýrské sítě.

Žádost o vydání závazného stanoviska MO - ČR SEM, OOÚZŘPNI, Oddělení ochrany územních zájmů Pardubice ve fázi územního nebo stavebního řízení musí obsahovat níže uvedené podklady:

- zastavovací situaci se zákresem všech objektů a vyznačením zájmového území,
- situaci širších vztahů (měř. 1 : 25 000, 1 : 10 000),
- stručnou technickou zprávu,
- pohled na objekt s okótováním jeho nejvyššího bodu,
- stanovisko Agentury logistiky Regionální středisko vojenské dopravy Olomouc, Třída 1. máje č.p. 1, 779 00 Olomouc.

Toto vyjádření nelze použít pro ohlášení, územní ani stavební řízení. Vyjádření je platné dva roky a bylo vydáno pouze pro potřebu vyhotovení projektové dokumentace.

Vyřizuje: Ing. Renata Štěpánková, tel: 973 245 734

Bc. Pavla Hromádková
vedoucí oddělení ochrany územních zájmů Pardubice

Adresa pro doručování:

Sekce ekonomická a majetková MO, Oddělení ochrany územních zájmů Pardubice, Teplého 1899, 530 02 Pardubice, IDS: hjyaavk.

Při další případné korespondenci, týkající se uvedené věci, uveďte naši spisovou značku.



DOŠLO DNE 09-10-2015 1237

Prodex spol. s r.o.
Beáta Dimitrovová
Perucká 2481/5
120 00 Praha 2

Naše značka:
7117/15/OVP/N

Datum:
6.10.2015

**Toto vyjádření je vydáváno ve smyslu zákona č. 458/2000 Sb. a zákona č. 183/2006 Sb.,
má platnost 2 roky od data jeho vydání.**

Toto vyjádření se vztahuje výhradně k sítím ve vlastnictví NET4GAS, s.r.o.

Věc: Zvýšení traťové rychlosti v úseku Havlíčkův Brod - Okrouhlice

okres: Havlíčkův Brod

k.ú.: Havlíčkův Brod, Perknov, Chlístov u Okrouhlice, Okrouhlice, Vadín, Poděbaby, Veselice u
Havlíčkovu Brodu

**NEZASAHUJE do bezpečnostního pásma VTL plynovodu a ochranného pásma
telekomunikačního vedení ve vlastnictví NET4GAS, s.r.o.**

V další korespondenci uvádějte vždy číslo našeho vyjádření.

NET4GAS, s.r.o.
Na Hřebenech II 1718/8, P.O.BOX 22
140 21 Praha 4 - Nusle
IČ: 27260364
DIČ: CZ27260364 (43)

Aleš Novák
Manažer, Dokumentace soustavy

Žádosti o vyjádření k VTL plynovodům ve vlastnictví NET4GAS, s.r.o. zasílejte pomocí elektronické podatelny:
www.net4gas.cz (Přepavní soustava - Žádost o vyjádření).

7117/15/OVP/N, str. 1 / 1



Žádosti o vyjádření k VTL plynovodům nad 40 barů a podzemním telekomunikačním vedením ve správě NET4GAS, s.r.o. zasílejte pomocí **bezplatné elektronické podatelny**:

www.net4gas.cz (Žádost o vyjádření)


Nebude-li akcí dotčeno bezpečnostní pásmo, stanovisko bude **při elektronickém podání** vyhotoveno a připraveno k vyzvednutí **obratem**.

Při písemném podání bude stanovisko v tištěné podobě doručeno doporučenou poštou na adresu žadatele **do 30 dnů**.

Písemně zasílejte žádosti výhradně na adresu:

NET4GAS, s.r.o.
Na Hřebenech II 1718/8
CZ-140 21 Praha 4 – Nusle

Ing. Špačková, tel. 220 22 43 57
Ing. Pitrová, tel. 220 22 53 19
Ing. Brajer, tel. 220 22 54 57

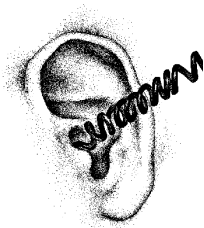

První telefonní společnost s r.o.

U studně 291/7, 586 05 Jihlava

tel. i fax.: +420 567311166

e-mail: prvni@telefonni.cz

www.telefonni.cz

IČ: 18198872

Zapsaná u KS v Brně, oddíl. C, vložka 2449

TELEKOMUNIKACE ♦ OPTICKÉ SÍTĚ

V Jihlavě 10.10. 2016

Ing. Jana Borončová

Prodex, spol. s r.o.

Perucká 2481/5

120 00 Praha

Naše značka: PTHB031

Věc: **Vyjádření k existenci sítí pro akci „Zvýšení traťové rychlosti v úseku Havlíčkův Brod - Okrouhlice“ pro účely územního i stavebního řízení**

Při realizaci plánované stavby „Zvýšení traťové rychlosti v úseku Havlíčkův Brod - Okrouhlice“ dojde ke styku se sítí elektronických komunikací v naší správě. V příloze zasílám podklady vedení naší sítě v digitální podobě.

V místech kde dojde ke styku je nutno dodržet tyto podmínky:

- před zahájením prací požádat o vytyčení trasy a projednat místní podmínky její ochrany
- zemní práce do vzdálenosti 1,5 m provádět bez použití stavebních mechanismů
- optická trasa bude zabezpečena před proti poškození při přejíždění těžkou technikou
- při porušení našeho vedení budou zastaveny práce do doby než bude zajištěna oprava
- v případě poškození naší sítě uhradí veškeré náklady na opravu stavebník
- při obnažení našich sítí budeme přizváni ke kontrole před jejich zásypem
- pokud bude v průběhu stavby změněna výška krytí nad vedením v naší správě, žádáme v rámci stavby o provedení překládky vedení do potřebné hloubky

Proti provedení stavby **nemáme námitek**, toto vyjádření má platnost 2 roky.

Za firmu První telefonní společnost s r.o.


Lukáš Dajč – 606 531 966

První telefonní společnost s r.o.

U Studně 7, 586 01 Jihlava

IČ: 18198872

1

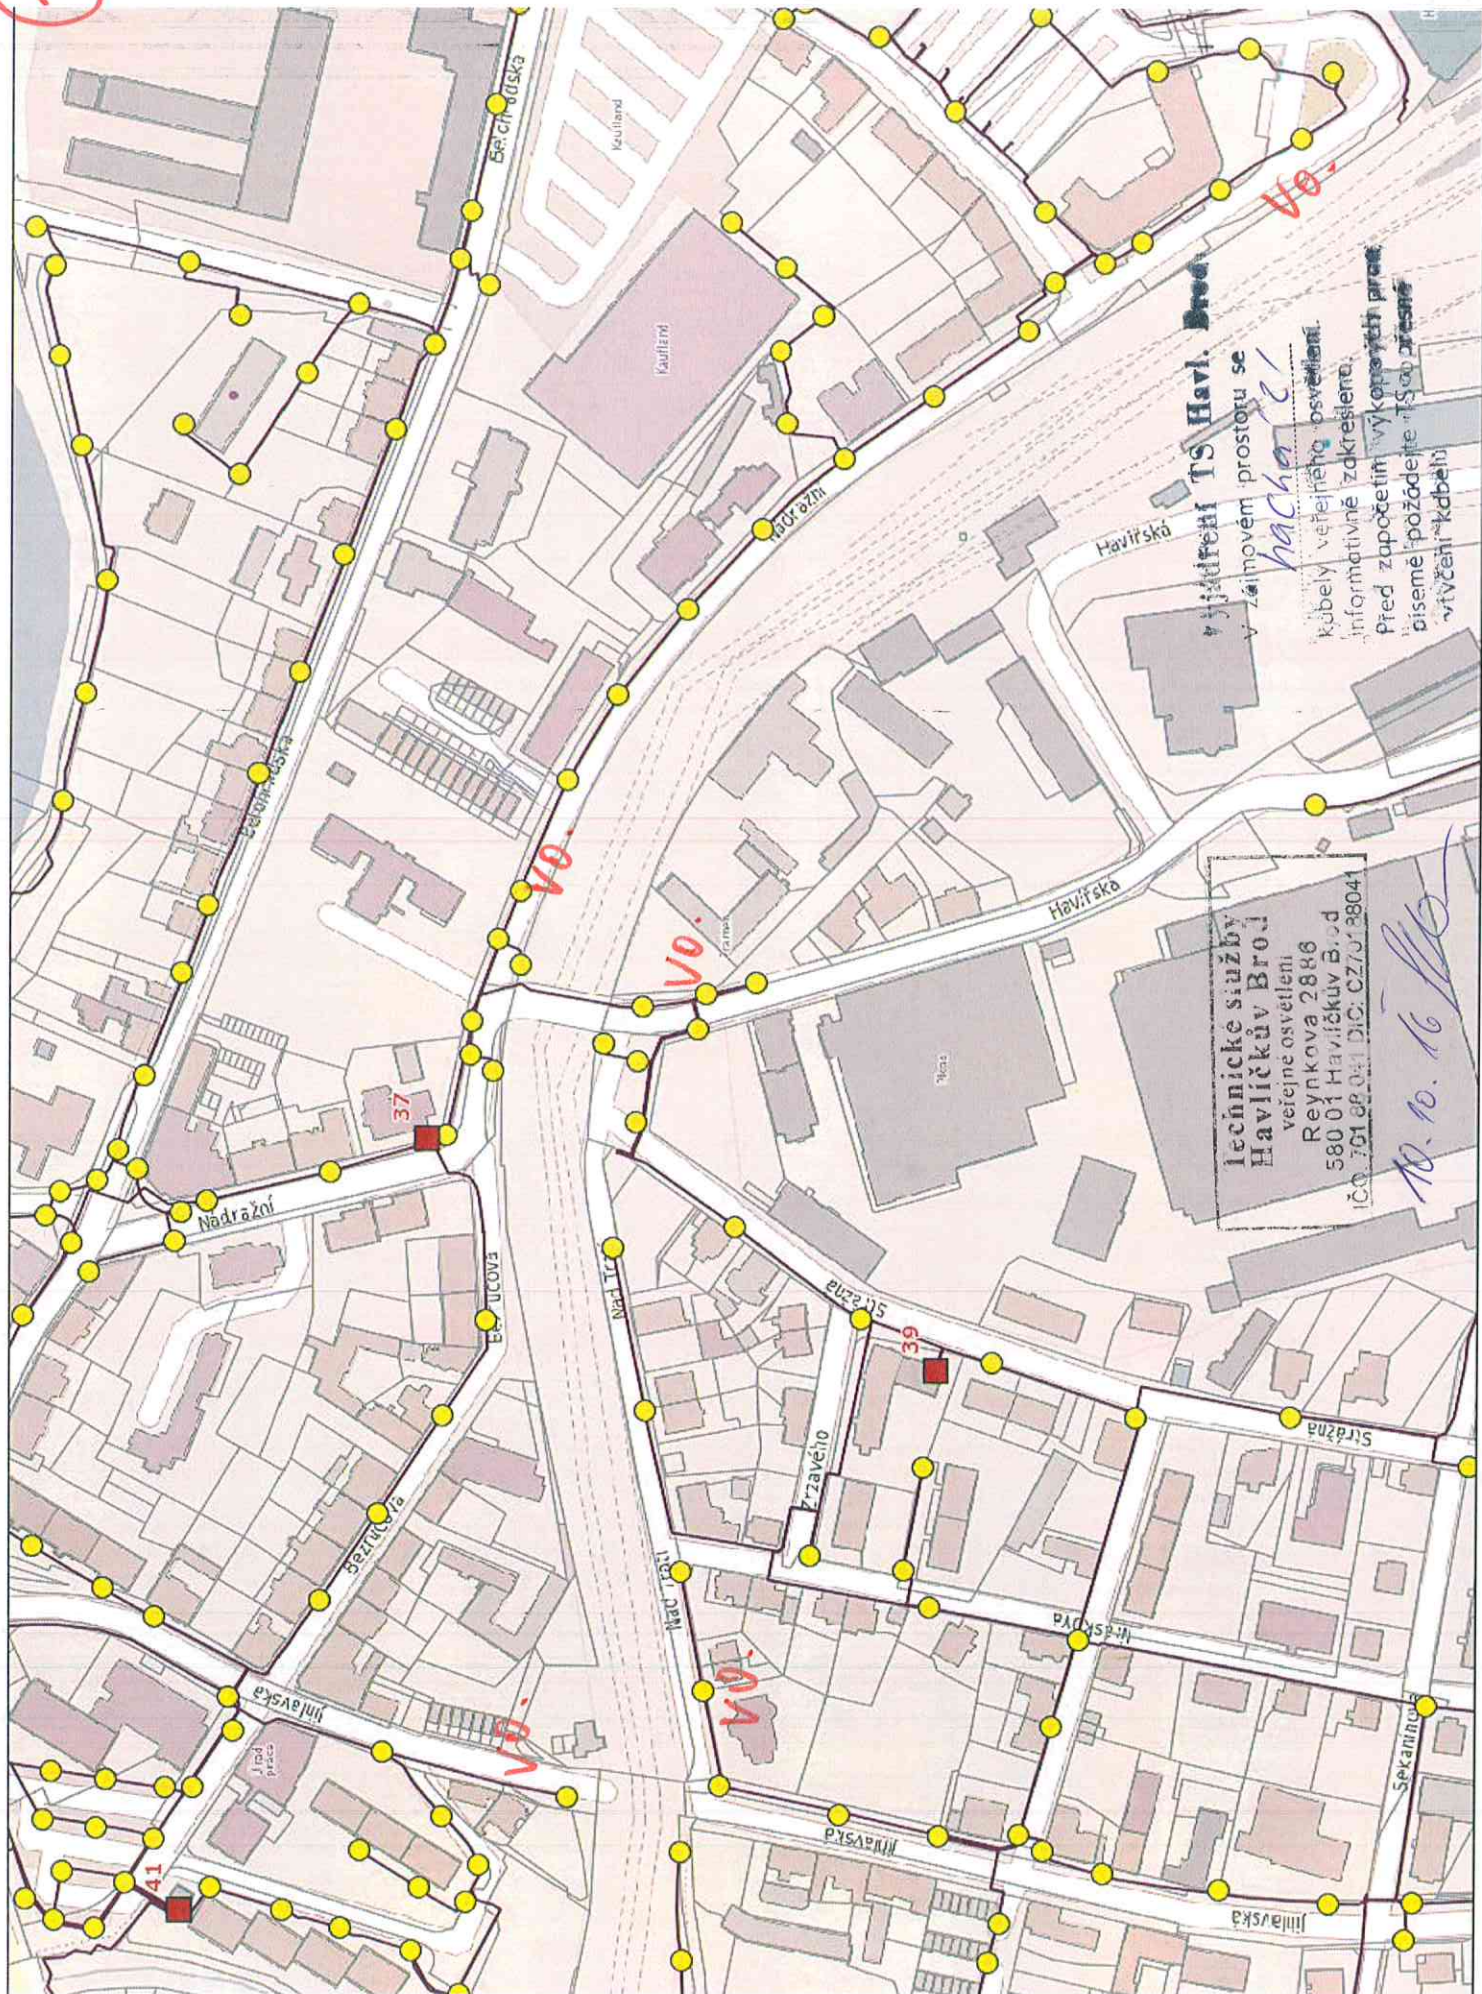


TS Havl. Brod

Projekt veřejného osvětlení
v zájmovém prostoru se
návrhem
kubely veřejného osvětlení.
informativně zakresleno.
Před započítáním výkonnosti
pisemně požádejte TS o
vývěsnou tabuli

Technické služby
Havlíčkův Brod
veřejné osvětlení
Reynkova 2886
580 01 Havlíčkův B. od
IČO: 751 88 041 DIČ: CZ75188041

10. 10. 16

2

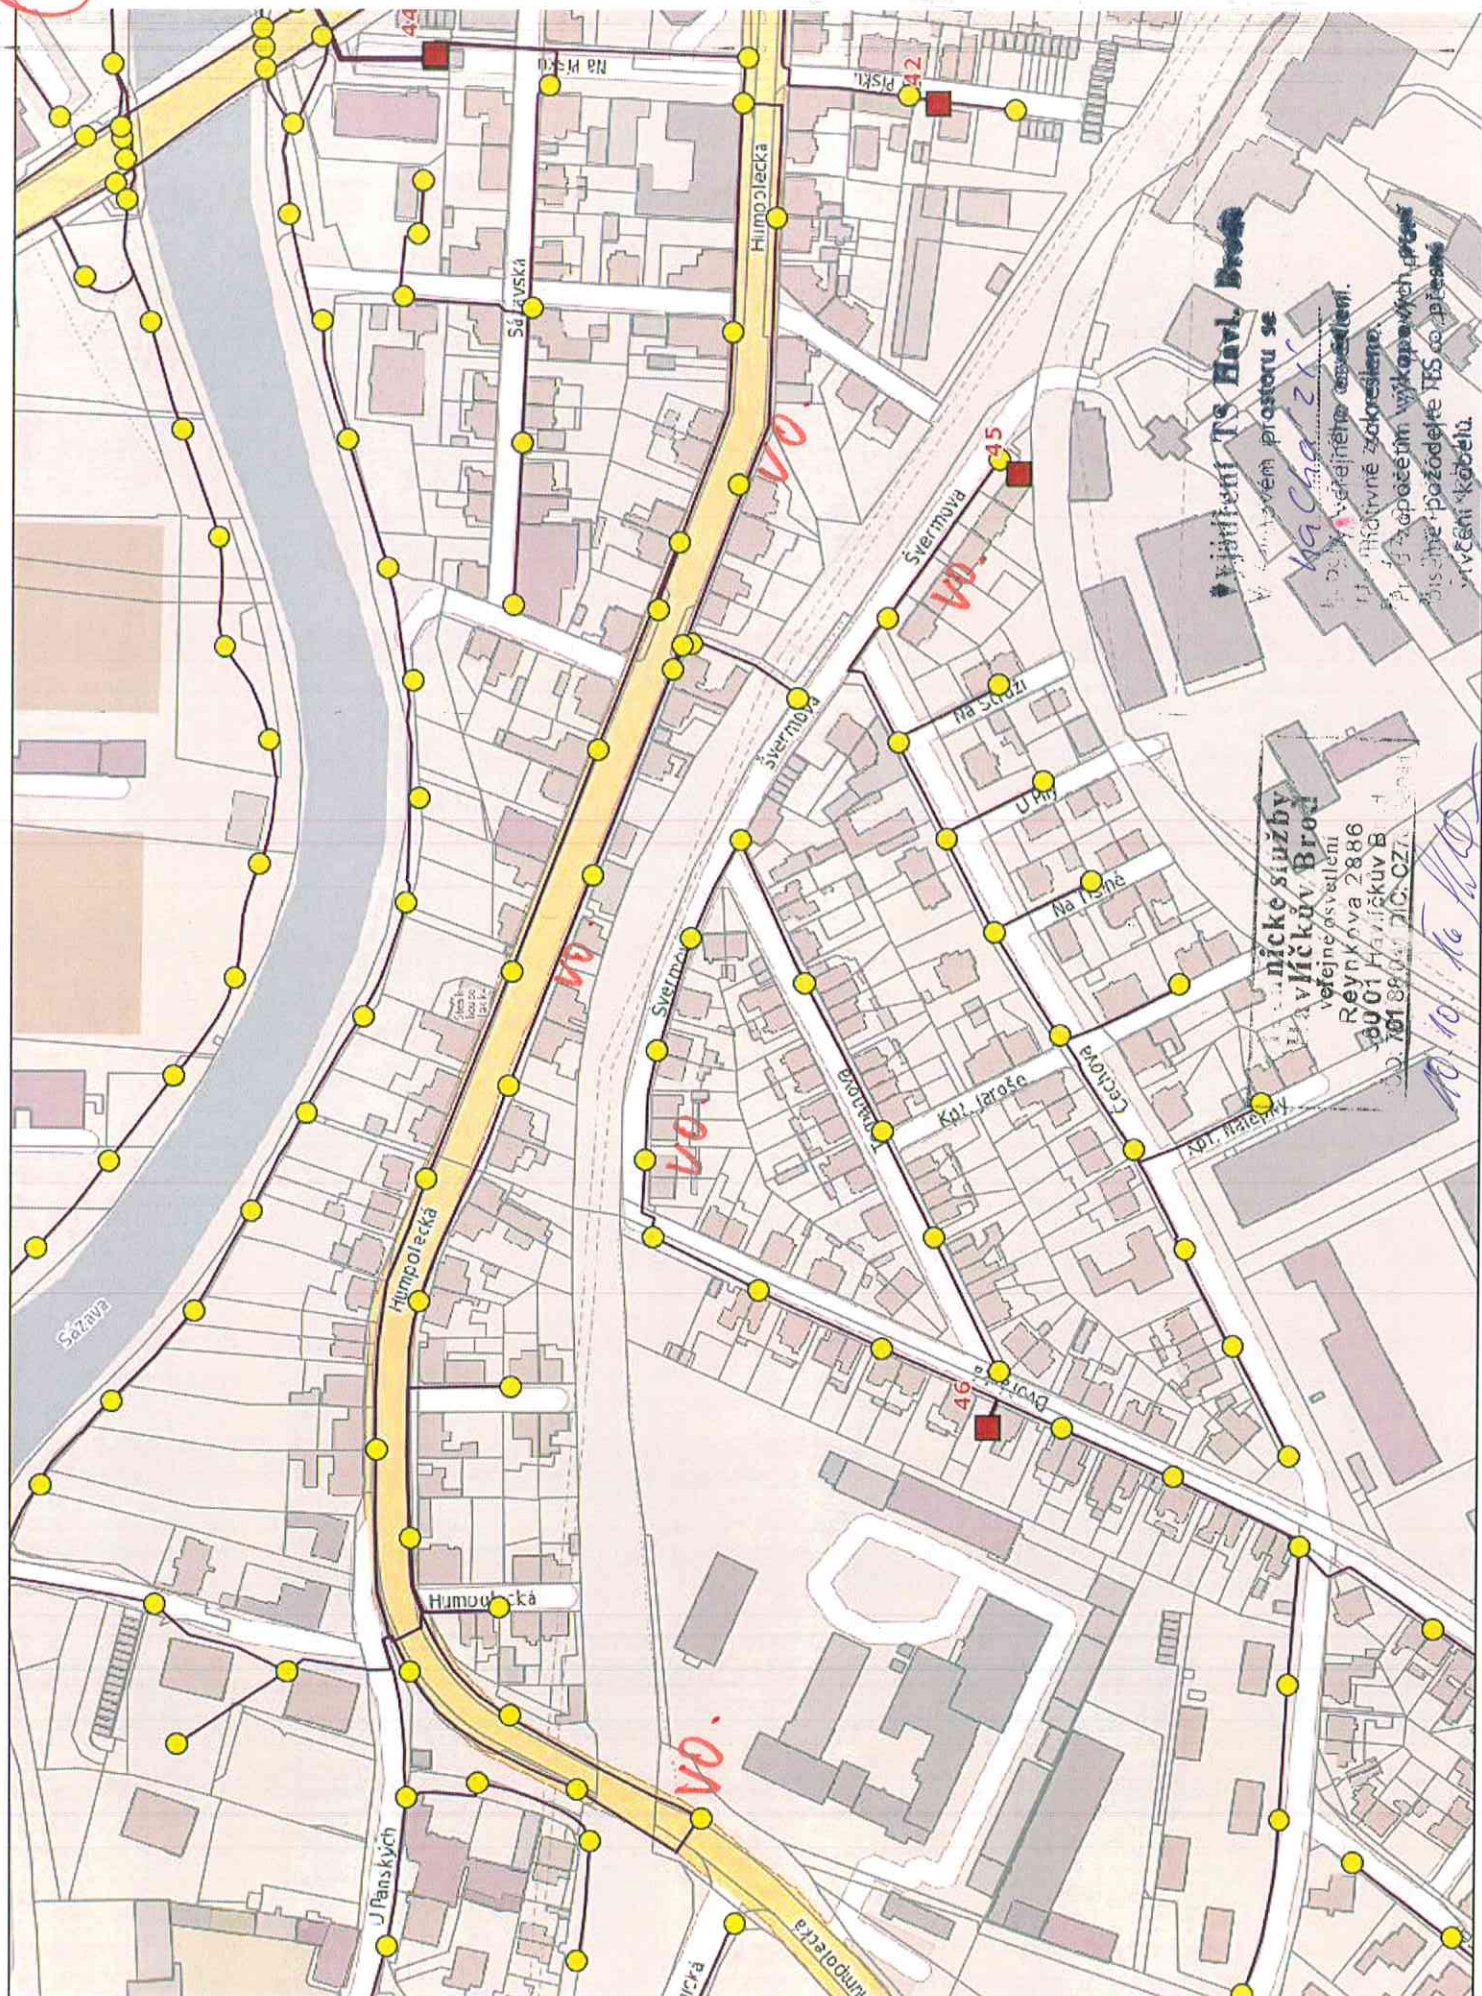


(Faint handwritten notes)

12, 54) by

k. b. l. veřejného osvětlení.

to motivně zakresleno.

Před započetím výkopových prací
se musíme pozhodnout na TS o přesné
výtčení kabelů.

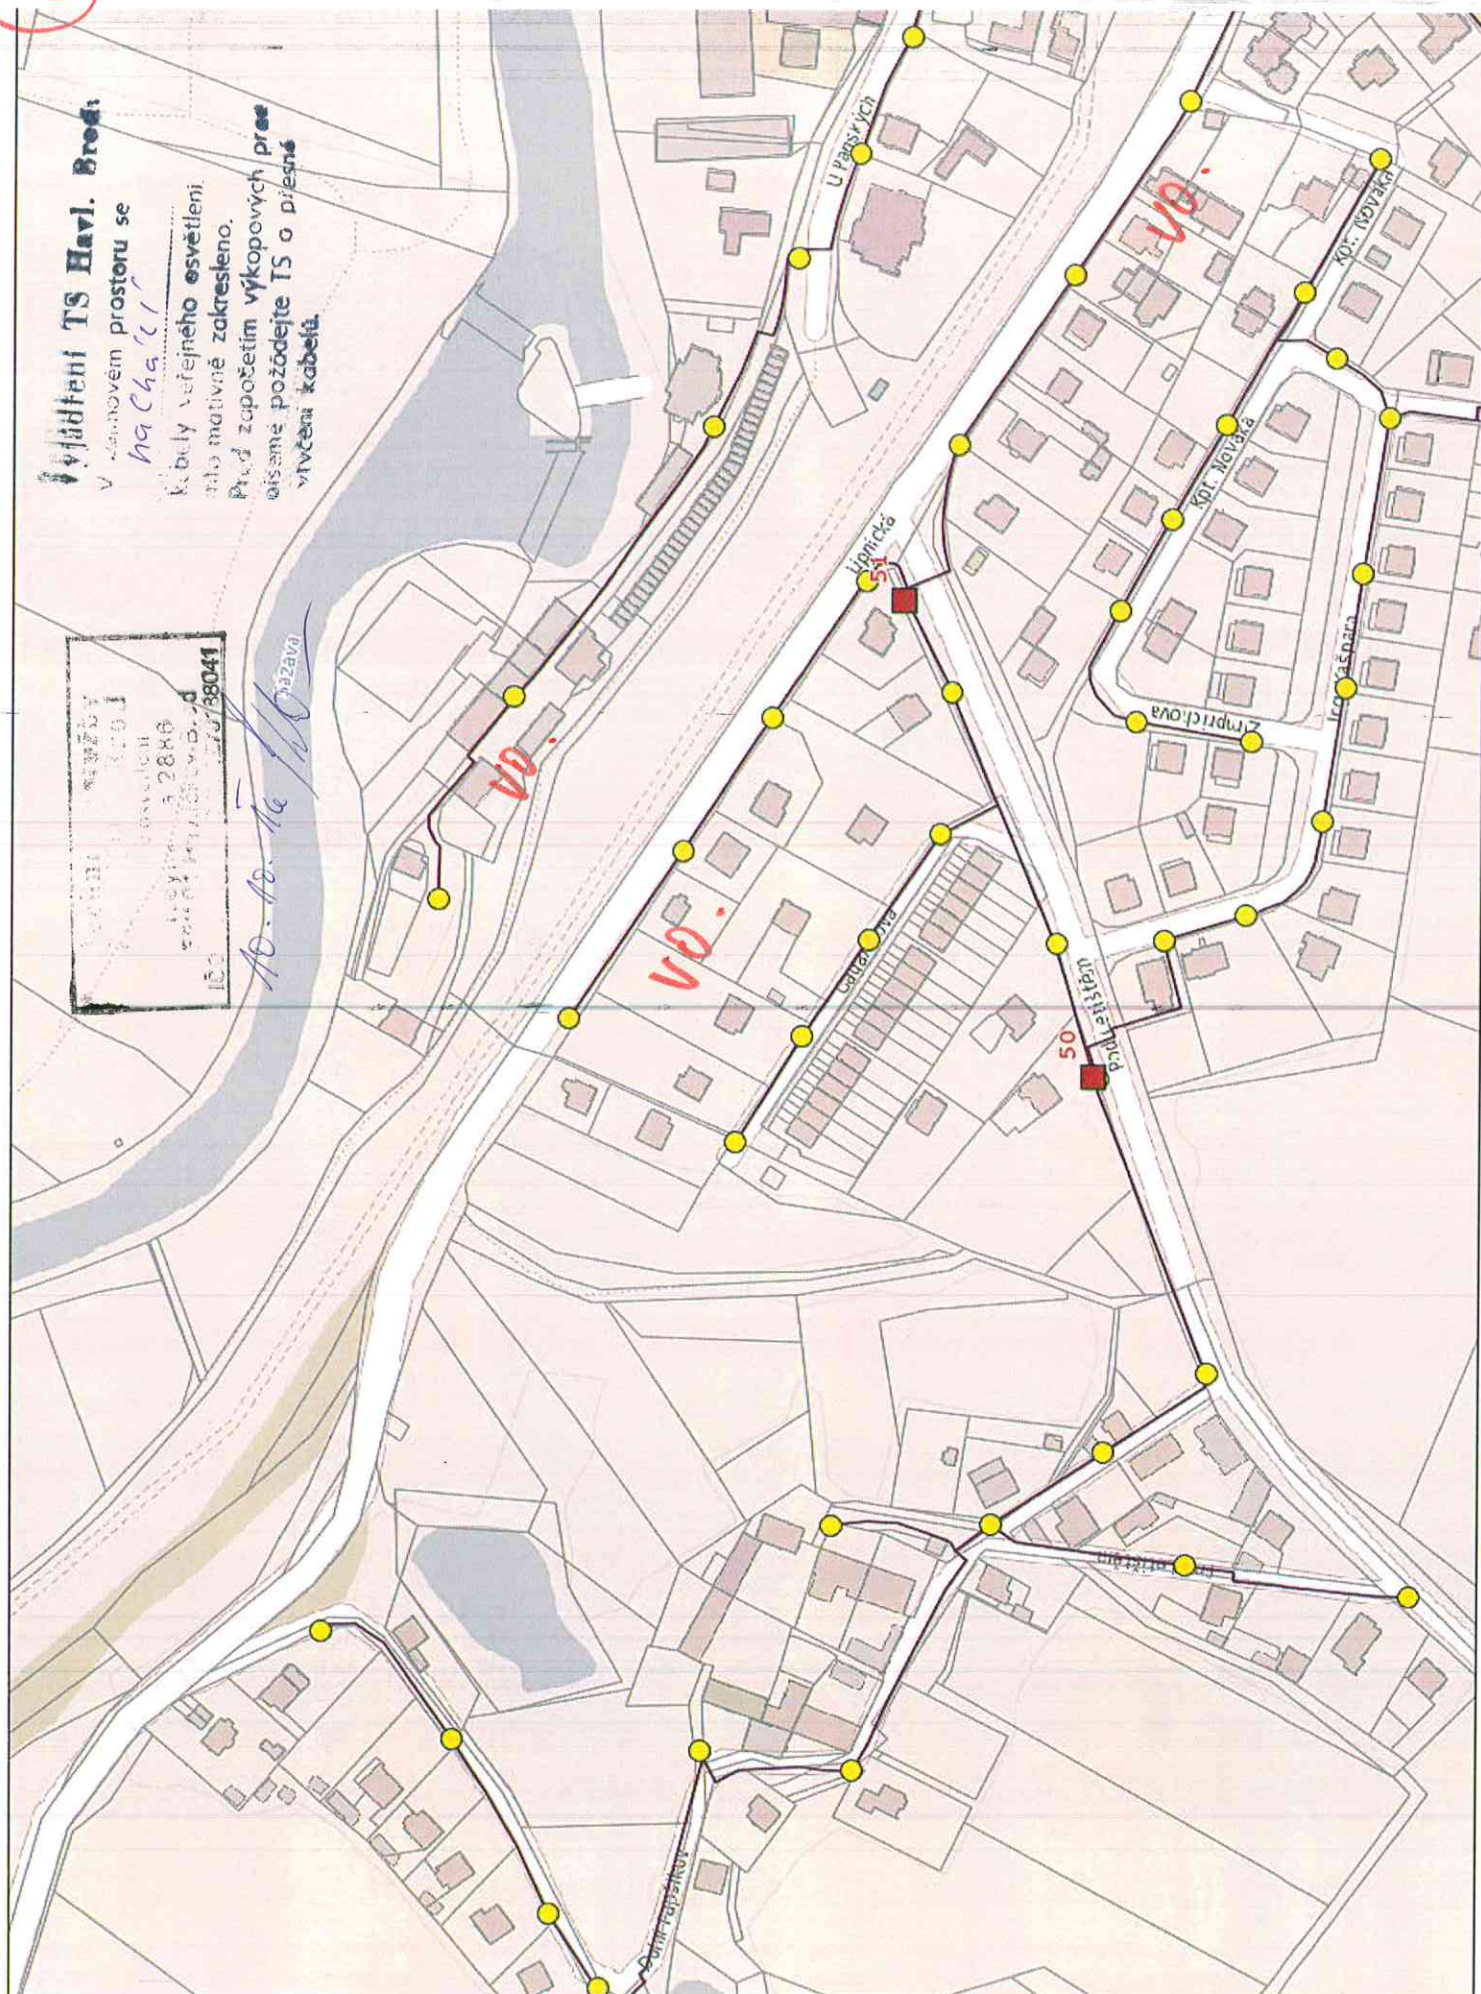

DOŠLO DNE 19-09-2016



LESY ČESKÉ REPUBLIKY, S. P., LESNÍ SPRÁVA LEDEČ NAD SÁZAVOU

Zahradní 1226, Horní Ledec, 584 01 Ledec nad Sázavou, tel. +420 956155111, ls155@lesy-cr.cz, ID DS: e8jcfsn

Prodex spol. s r. o., organizační složka
Perucká 2481/5
Praha 2
120 00

VÁŠ DOPIS ZN.	ČÍSLO JEDNACÍ LCR155/001645/2016	SPISOVÁ ZNAČKA	DATUM 15.9.2016
VYŘIZUJE Bc. Novotná	TELEFON 956 155 112	GSM	FAX
			E-MAIL petra.novotna1@lesy-cr.cz

Věc: aktualizace vyjádření ke stavbě „zvýšení traťové rychlosti v úseku Havlíčkův Brod – Okrouhlice“

Lesy České republiky, s.p., Lesní správa Ledec nad Sázavou nemá povědomí o existenci inženýrských sítí, objektů a zařízení v zájmovém území stavby „zvýšení traťové rychlosti v úseku Havlíčkův Brod – Okrouhlice“.

S pozdravem

Lesy České republiky, s.p.
se sídlem Přemyslova 1106/19, Nový Hradec Králové
500 08 Hradec Králové
IČ: 42196451, DIČ: CZ42196451
Lesní správa Ledec nad Sázavou
Zahradní 1226, Horní Ledec, 584 01 Ledec nad Sázavou

Ing. Petr Chvalkovský
lesní správce

Váš dopis čj. _____

Ze dne _____

Prodex s.r.o.,
Perucká 2481/5
120 00 Praha 2 Vinohrady

Naše čj. _____

1636/2016-RSMBRNO

Datum _____

21.9.2016

Vyřizuje _____

Andrea Trnková
Regionální správa majetku Brno | útvar technický
T 972 646 125

E trnkova@rsm.cd.cz

Aktualizace stávajících sítí

Akce: „Zvýšení traťové rychlosti v úseku Havlíčkův Brod – Okrouhlice“

Investor: SŽDC, s.o., Dlážděná 1003/7, 110 00 PRAHA 1, IČO 70 99 42 34

Žadatel: SŽDC s.o., Stavební správa východ, Nerudova 1, 772 58 Olomouc

Umístění stavby: p.č. 2457/1 a 2457/41 k.ú. Havlíčkův Brod, p.č. 375/1 k.ú. Okrouhlice

Popis: Předmětem stavby je zvýšení rychlosti v km 224,397 – 232,636 trati Havlíčkův Brod – Kolín v délce 8,239 km spočívající v úpravě traťového zabezpečovacího zařízení a k pokládce nové kabelizace v obvodu přilehlých žst. Havlíčkův Brod a Okrouhlice. Stavbou budou dotčeny pozemky ve vlastnictví ČD a.s. p.č. 2457/1 a 2457/41 k.ú. Havlíčkův Brod, p.č. 375/1 k.ú. Okrouhlice.

V příloze tohoto dopisu Vám zasíláme aktuální orientační zákresy sítí ve správě RSM Brno v žst. Havlíčkův Brod, kde došlo v loňském a letošním roce v prostoru stavebního oddílu a kolem dopravní směrem k objektům DKV. V žst. Okrouhlice nedošlo k žádným změnám.

Toto souhrnné stanovisko ČD, a.s. platí 2 roky.

S pozdravem

 **Regionální správa majetku Brno**
Kounicova 26
611 43 Brno
České dráhy, a.s.

Ing. Vladimír Čevela
ředitel Regionální správy majetku Brno

Příloha : orientační zákresy sítí v žst. Havlíčkův Brod a Okrouhlice



Správa železniční dopravní cesty

Správa železniční dopravní cesty, státní organizace

Správa železniční energetiky

Riegrovo náměstí 914

500 02 HRADEC KRÁLOVÉ

Adresa pro doručování:

Územní správa železniční energetiky

Hlaváčova 206, 530 02 Pardubice

VÁŠ DOPIS ZN.: -
ZE DNE: 9.9.2016
NAŠE ZN. (č.j.): 9130/2016-SŽDC-SŽE-PCE
UKLÁDACÍ ZN.:
SKART. ZN.-LH.:
POČ. LISTŮ: 1
POČ. PŘÍLOH: -
POČ. LISTŮ PŘ.: -
VYŘIZUJE: Turek
TEL.: 972 322 301
FAX: 972 322 998
E-MAIL: SSZEPCEsek@szdc.cz
DATUM: 19.9.2016

Prodex spol. s r.o.
Ing. Pavol Bartoš
Perucká 2481/5

120 00 Praha 2

Věc: Žádost o aktualizaci stávajících sítí ve správě SŽE v zájmovém území stavby – „Zvýšení traťové rychlosti v úseku H.Brod-Okrouhlice“.

ÚS SŽE Pardubice potvrzuje platnost svého vyjádření zn. 10350/2015-SŽDC-SŽE-PCE ze dne 16.10.2015. V zájmovém území stavby žádné objekty ani inženýrské sítě ve své správě SŽE nemá.

S pozdravem

Správa železniční dopravní cesty,
státní organizace (16)
Správa železniční energetiky
Územní správa Pardubice
Hlaváčova 206, 530 02 Pardubice
IČ 70994234, DIČ: CZ70994234

.....
Ing. Jiří Seidl
Přednosta územní správy
SŽE Hradec Králové

Doručovací adresa: Správa železniční dopravní cesty, státní organizace
Územní správa železniční energetiky Pardubice, Hlaváčova 206, 530 02 Pardubice

Obchodní firma: Správa železniční dopravní cesty, státní organizace

Sídlo: Praha 1, Nové Město, Dlážďená 1003/7, PSČ 110 00

Zápis v obchodním rejstříku: Městský soud v Praze, oddíl A, vložka 48384

IČ: 709 94 234

DIČ: CZ 709 94 234

www.szdc.cz

Váš dopis zn.:
Ze dne: 9.9.2016
Naše zn.: 7288/2016-SŽDC-TÚDC-ÚATT
Vyřizuje: Ing. Stanislav Cinádr
Telefon.: 972 544 621
Mobil:
E-mail: stanislav.cinadr@tudc.cz
Datum: 15.09.2016

Prodex s.r.o.
Ing. Pavol Bartoš

Perucká 2481/5
120 00 Praha 2


Věc: Aktualizace vyjádření k existenci inženýrských sítí pro stavbu „Zvýšení traťové rychlosti v úseku Havlíčkův Brod – Okrouhlice“

Technická ústředna dopravní cesty (jako správce železničního telekomunikačního majetku Správy železniční dopravní cesty s.o. – dále jen TÚDC) obdržela dne 14.9.2016 Vaši žádost o aktualizaci vyjádření k existenci inženýrských sítí v zájmovém území stavby „Zvýšení traťové rychlosti v úseku Havlíčkův Brod – Okrouhlice“.

V prostoru stavby se nachází zemní kabelové trasy telekomunikačních kabelů SŽDC s.o., ve správě TÚDC. Vyjádření k existenci inženýrských sítí vydala k této stavbě TÚDC dne 19.10.2015 (č.j. 8148/2015-SŽDC-TÚDC-ÚATT). V tomto vyjádření bylo upozorněno kromě stávajících telekomunikačních kabelů i na nově položenou trasu optického kabelu SŽDC pokládanou v rámci stavby „GSM-R Kolín – Havlíčkův Brod – Křižanov – Brno“. Oproti zmiňovanému vyjádření došlo již k předání trasy nového optického kabelu do správy TÚDC. Polohopisné výkresy k této trase je možno získat u servisní organizace ČD-Telematika a.s.. Ostatní připomínky v původním vyjádření TÚDC zůstávají v platnosti.

S pozdravem

Vedoucí specializovaného střediska
telekomunikační a rádiové techniky
Ing. Jiří Šustr

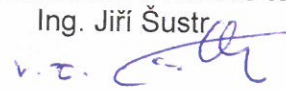
Správa železniční dopravní cesty,
státní organizace
Technická ústředna dopravní cesty
Malletova 10/2363, 190 00 Praha 9 - Libeň
IČ: 70994234, DIČ: CZ70994234
(29)



Správa železniční dopravní cesty

Správa železniční dopravní cesty, státní organizace

Oblastní ředitelství Brno

Kounicova 26

611 43 BRNO

Váš dopis zn.

Ze dne

9. září 2016

Naše zn.

17667/2016-SZDC-OR BNO-OPS

Vyřizuje

Ing. Jakub Maršalík

Telefon

+420 972 625 983

Mobil

+420 702 211 871

E-mail

maralikja@szdc.cz

Datum

6. října 2016

PRODEX, spol. s r.o.

Ing. Pavol Bartoš

Perucká 2481/5, Vinohrady

120 00 Praha 2

„Zvýšení traťové rychlosti v úseku Havlíčkův Brod – Okrouhlice“ - aktualizace stávajících sítí

Účelem stavby je zvýšení rychlosti v úseku Havlíčkův Brod – Okrouhlice v km 224,397 – 232,636 a rekonstrukce zastávky Havlíčkův Brod – Perknov včetně osvětlení a infosystému. V mezistaničním úseku bude rovněž doplněna diagnostika vozidel, rekonstruována trakce a traťové zabezpečovací zařízení.

Na základě žádosti PRODEX spol. s r.o. předává Oblastní ředitelství Brno aktualizované stanovisko k existenci inženýrských sítí a zařízení ve správě SZDC, OR Brno.

Nadále platí naše vyjádření ze dne 30. 10. 2015, jako doplnění zasíláme elektronickou přílohu novější JŽM ŽST Okrouhlice. Jakékoliv změny v dokumentaci požadujeme předložit k odsouhlasení.

Upozorňujeme však na následující změny:

- V zájmové oblasti byl položen nový optický kabel 36vl a metalický kabel 3xn v majetku ČD Telematika. Situace je elektronickou přílohou tohoto dopisu.

- Došlo ke změně vlastnictví jak inž. sítí v ŽST Havlíčkův Brod a ŽST Okrouhlice, tak i ke změně vlastnictví výpravních budov, které jsou nyní ve vlastnictví SZDC, s.o. ve správě SON Brno na základě prodeje části závodu, který proběhl k 1. 7. 2016. Je tedy nutné dodržet podmínky obsažené ve vyjádřeních ČD, a.s. RSM Brno v rámci této stavby. Pro úplnost zasíláme sítě SON v ŽST Havlíčkův Brod i Okrouhlice.

Správa železniční dopravní cesty,
státní organizace
Oblastní ředitelství Brno
Kounicova 26, 611 43 Brno
IČ: 70994234, DIČ: CZ70994234
(28)

S pozdravem

Ing. Miroslav Konečný
ředitel Oblastního ředitelství Brno

Přílohy

Příloha 1 – nová JŽM (elektronicky)

Příloha 2 – situace ČD Telematika (elektronicky)

Příloha 3 – sítě SON Brno (elektronicky)