

PŘEDÁVACÍ PROTOKOL K ZAMĚŘENÍ SKUTEČNÉHO PROVEDENÍ STAVBY

č. 43 – 13 – 053

1. Stavba: žst. Přerov
2. Úsek, SO, PS: -
3. Stančení: km 183,40 – 184,30
4. Souřadnicový systém: JTSK
5. Výškový systém: BpV
6. Použité body vytyčovací sítě: ZBP
7. Použité přístroje a pomůcky: Topcon 6002
8. Kód kvality (třída přesnosti): 3. tř.

8. Měřický náčrt (bez měřítka): viz. příloha
10. Seznamy příloh: náčrt, seznam souřadnic
11. Polohové měření: polární metodou
12. Výškové měření: trigonometricky

Poznámky:


1. Dne 13. 12. 2013 provedlo středisko geodetů OHL ZS, a.s. geodetické zaměření dokumentace skutečného provedení kanalizace v žst. Přerov. Zaměření bylo provedeno po dokončení stavebních prací v terénu přímo do pravouhlých souřadnic. Grafická část dokumentace je zpracována v digit. formě v 3D v prostředí.
2. Protokol má náležitosti technické zprávy.
3. Vyhotovitel protokolu předal objednateli zaměření výše uvedený protokol v souladu s požadavky uvedenými v SOD.

Za vyhotovitele protokolu
podpis: Tomáš Rozsypal

Převzal dne:
za objednatele zaměření
podpis:

Náležitosti a přesnosti
odpovídá právním předpisům

Číslo: 61/2013
20. 12. 2013

Ověřil: 




KVIS

KVIS Pardubice a.s.
 Zelená louka, Roslice 151, 532 53 Pardubice

IČO: 462 606 832 609
 DIČ: CZ66506934
 Město: 532 606 832 609

| SEZNAM SOUŘADNIC | | | | |
|------------------|-----------|------------|--------|-----------------------|
| Císlo bodu | Y | X | Z | Popis |
| Š1 | | | | |
| 26 | 534710.94 | 1139102.75 | 210.44 | poklop |
| 5 | 534710.97 | 1139102.76 | 209.24 | dno |
| Š2 | | | | |
| 27 | 534697.57 | 1139096.52 | 210.05 | poklop |
| 8 | 534697.56 | 1139096.53 | 208.76 | dno |
| Š3 | | | | |
| 28 | 534692.64 | 1139102.19 | 209.96 | poklop |
| 12 | 534692.64 | 1139102.20 | 208.71 | dno |
| stará šachta | | | | |
| 29 | 534666.15 | 1139106.10 | 209.40 | poklop - stará šachta |

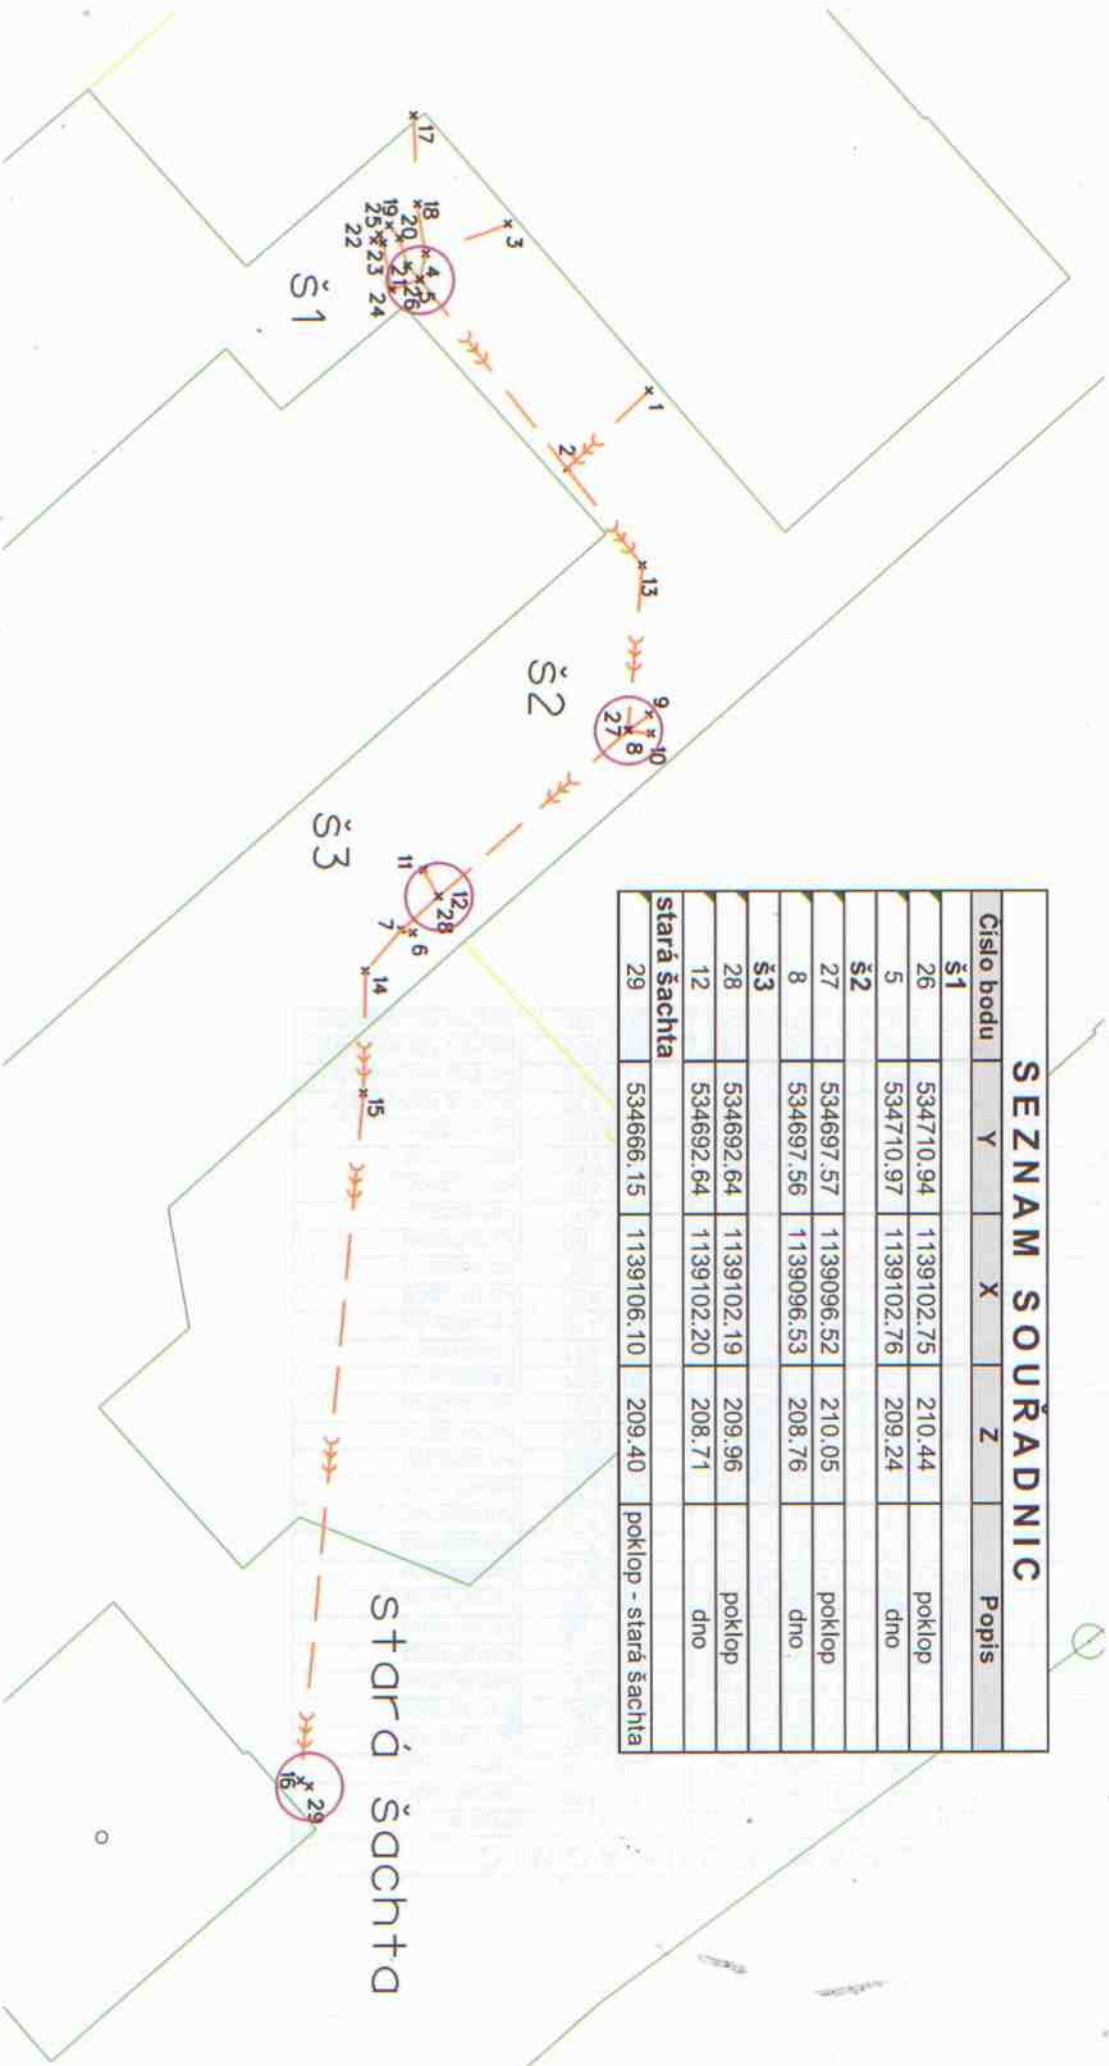

| SEZNAM SOURADNIC | | | |
|------------------|------------|-------------|--------------------|
| Císlo bodu | Y | X | Popis |
| 1 | 534707,647 | 1139095,915 | kanalizace |
| 2 | 534705,343 | 1139098,360 | kanalizace |
| 3 | 534712,607 | 1139100,141 | kanalizace |
| 4 | 534711,713 | 1139102,590 | kanalizace |
| 5 | 534710,971 | 1139102,758 | kanalizace |
| 6 | 534691,550 | 1139102,954 | kanalizace |
| 7 | 534691,646 | 1139103,309 | kanalizace |
| 8 | 534697,563 | 1139096,533 | kanalizace |
| 9 | 534698,024 | 1139095,901 | kanalizace |
| 10 | 534697,470 | 1139095,841 | kanalizace |
| 11 | 534693,427 | 1139102,641 | kanalizace |
| 12 | 534692,640 | 1139102,198 | kanalizace |
| 13 | 534702,476 | 1139096,104 | kanalizace |
| 14 | 534690,420 | 1139104,369 | kanalizace |
| 15 | 534686,770 | 1139104,443 | kanalizace |
| 16 | 534666,323 | 1139106,358 | kanalizace |
| 17 | 534715,836 | 1139102,959 | kanalizace |
| 18 | 534713,208 | 1139102,834 | kanalizace |
| 19 | 534712,567 | 1139103,674 | kanalizace |
| 20 | 534712,186 | 1139103,364 | kanalizace |
| 21 | 534711,374 | 1139103,125 | kanalizace |
| 22 | 534712,120 | 1139104,140 | kanalizace |
| 23 | 534712,042 | 1139103,864 | kanalizace |
| 24 | 534710,654 | 1139103,597 | kanalizace |
| 25 | 534712,291 | 1139103,978 | kanalizace |
| 26 | 534710,943 | 1139102,754 | šachta kanalizační |
| 27 | 534697,566 | 1139096,520 | šachta kanalizační |
| 28 | 534692,635 | 1139102,188 | šachta kanalizační |
| 29 | 534666,148 | 1139106,096 | šachta kanalizační |