


Stanice BEZDRUŽICE

LIST : č. 8.1
Stav ke dni : 9.9.2011
Kreslil : Zrnová

1 : 1000

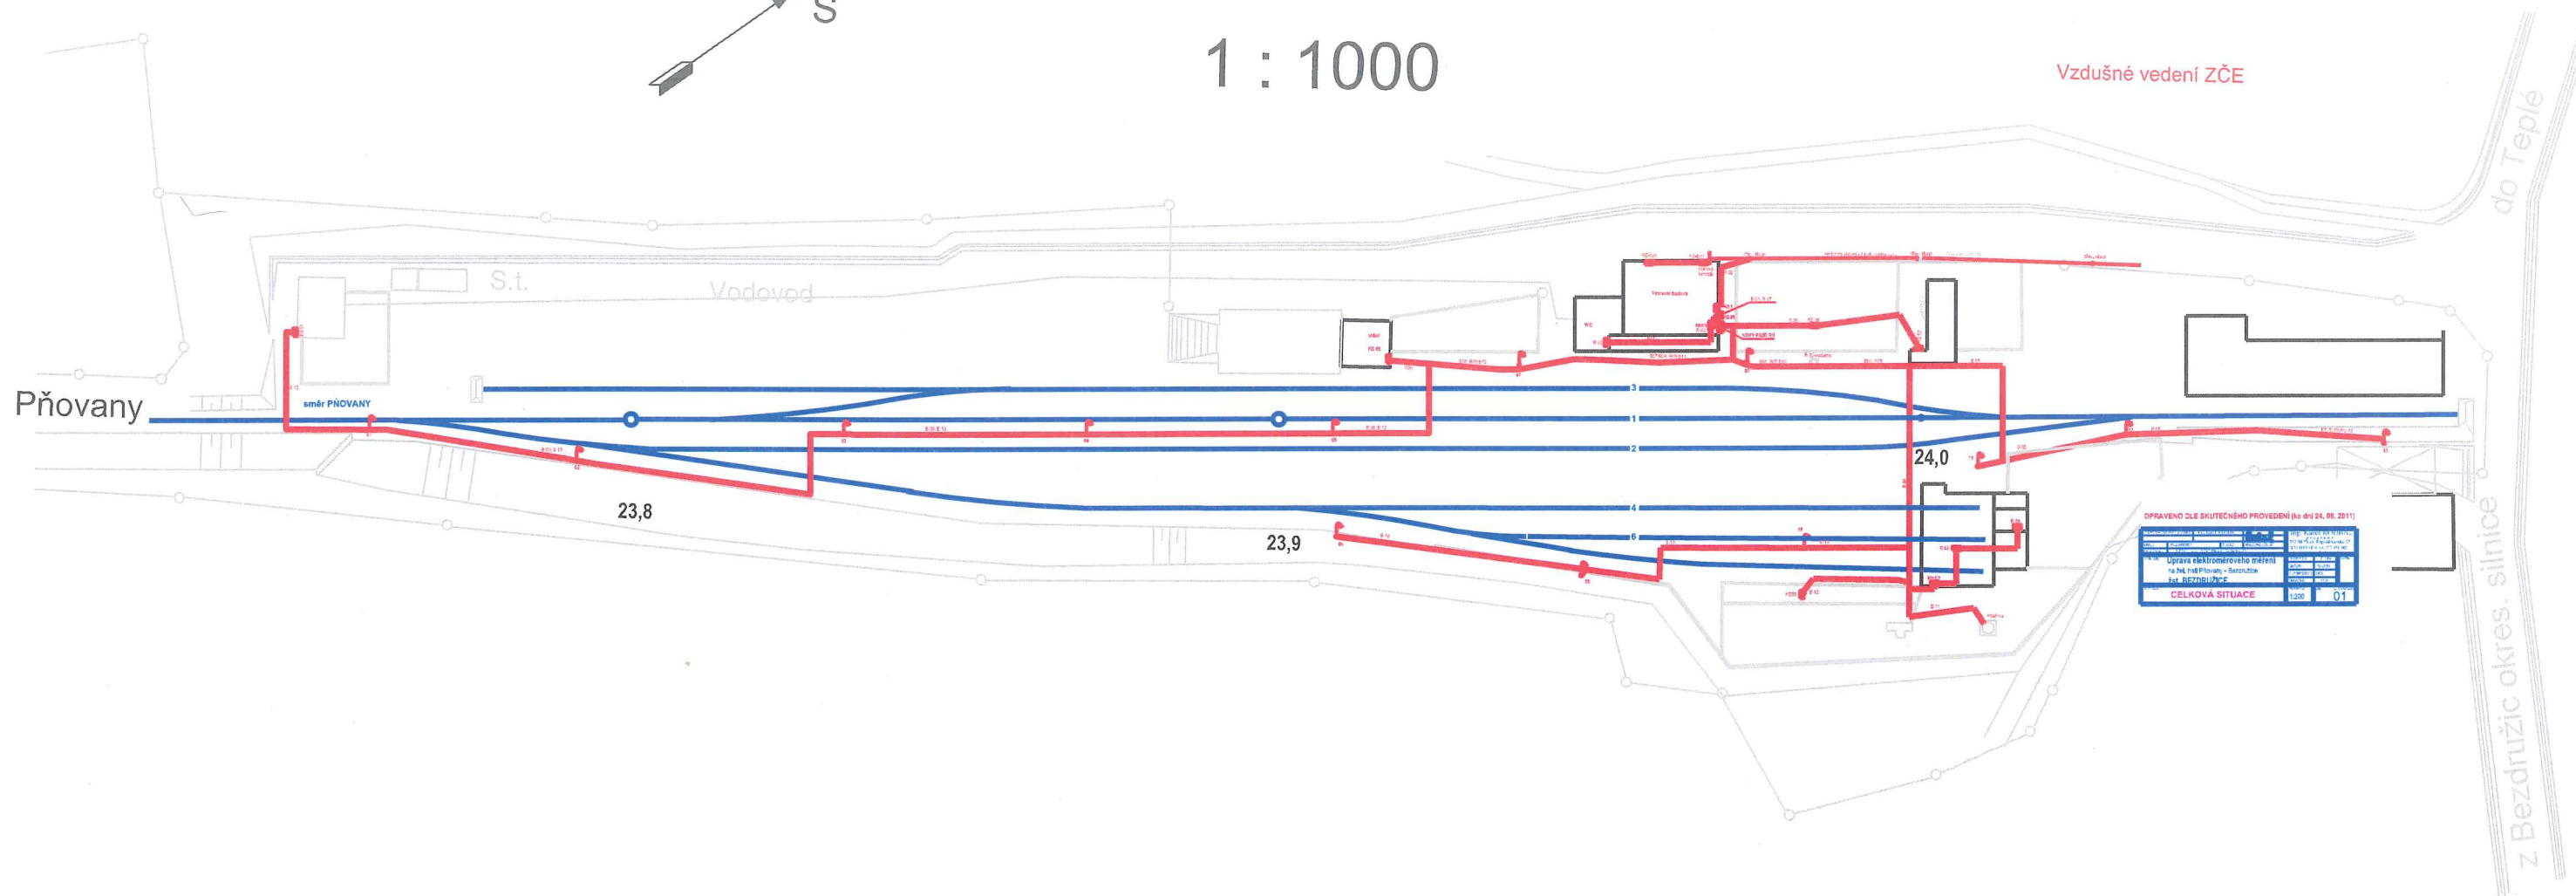

OPRAVENO DLE SKUTEČNÉHO PROVEDENÍ (ke dni 24. 08. 2011)

Uprava elektromotového měření	1000	01
na N4. v. Pňovany - Bezručice	1000	01
CELKOVÁ SITUACE	1000	01