
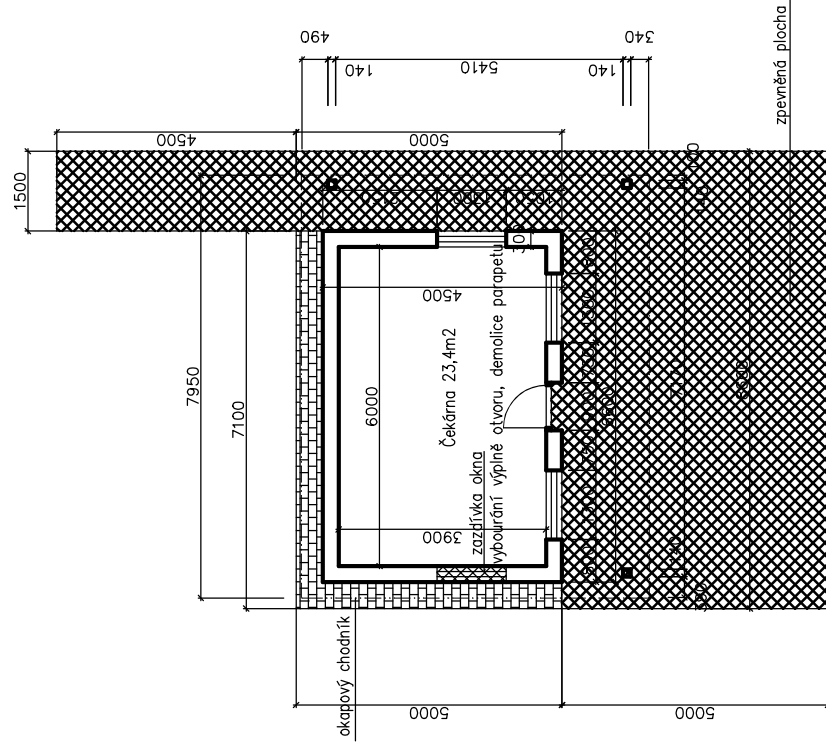
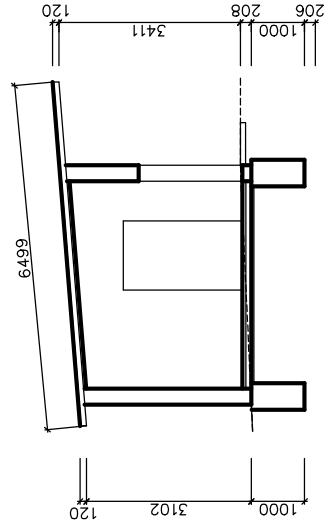


Dokumentace skutečného provedení stavby
železniční zastávka Mutišov

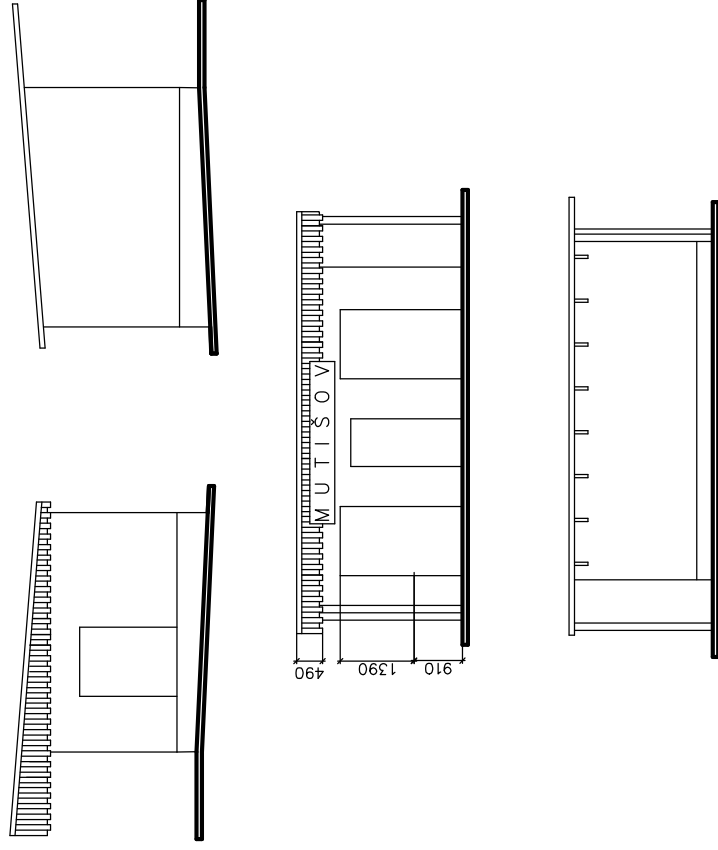

ODB.PROJEKTANT	VYPRACOVAL	KRESLIL	Správa dopravní cest, Jihlava Správa budov a bytového hospodářství Havlíčkova 122, 586 02 JIHLAVA
J. Zádina	M. Beneš	M. Beneš	
INVESTOR			
AKCE	zastávka Mutišov Dokumentace skutečného provedení stavby		
OBSAH	Půdorys DATUM 03./2004 FORMÁT A4 STUPEŇ PS MĚRÍTKO 1 : 100 Č.V. KOPIE MUT 001		