


RV = 15 000 M
T = 13.28 M
YV = 0.006 M

-4.47 -2.70
1350.000 M L. 1550.000 M

VVB 283.135

KM 219+700.000

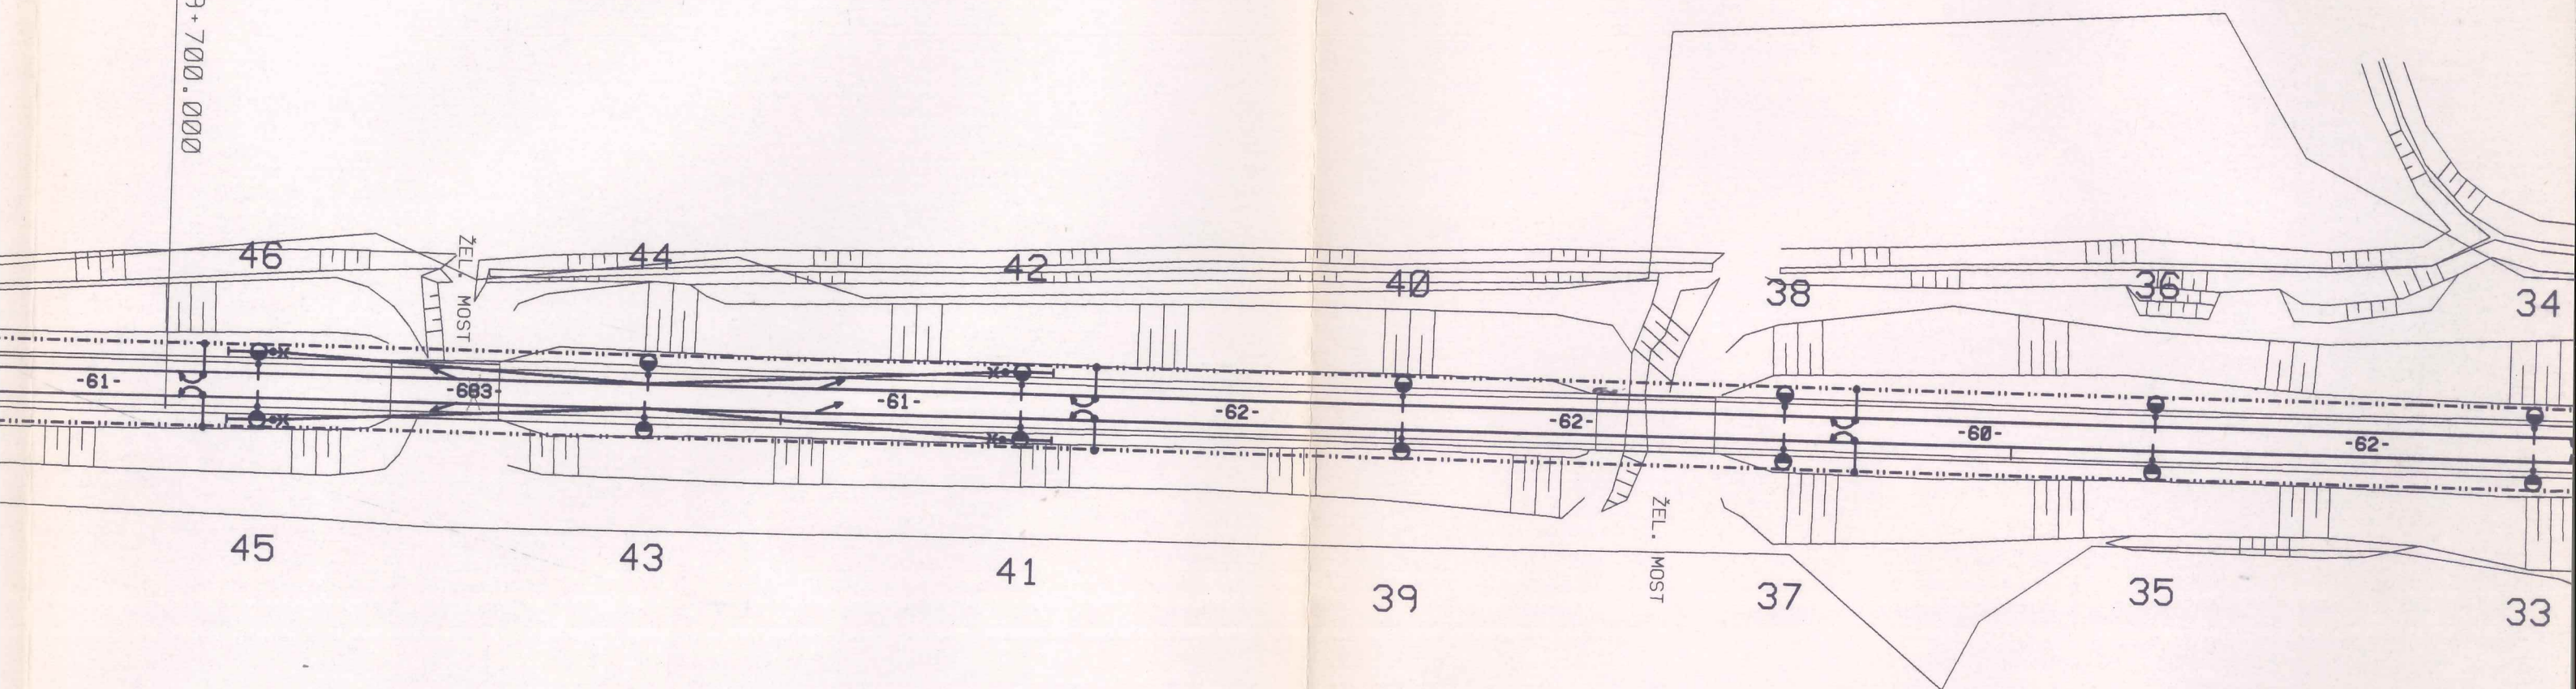

219+700

219+800

219+900

220+000

22

ČD DDC, Modernizace traťového úseku
Hranice - Studénka

T4-7262

SO 71-10-01 ÚPRAVA TRAKČNÍHO VEDENÍ
POLOHOVÝ PLÁN

DOKUMENTACE SKUTEČNÉHO PROVEDENÍ TRAKČNÍHO VEDENÍ
POČET ČÁSTÍ: 6 T.Ú. HRANICE - POLOM

ČÁST:

EVIDOVANÁ DOKUMENTACE


Č.:

PLATÍ OD: 26. ledna 2005

PLATÍ DO:

PODPIS: *Meduňka J.*

2

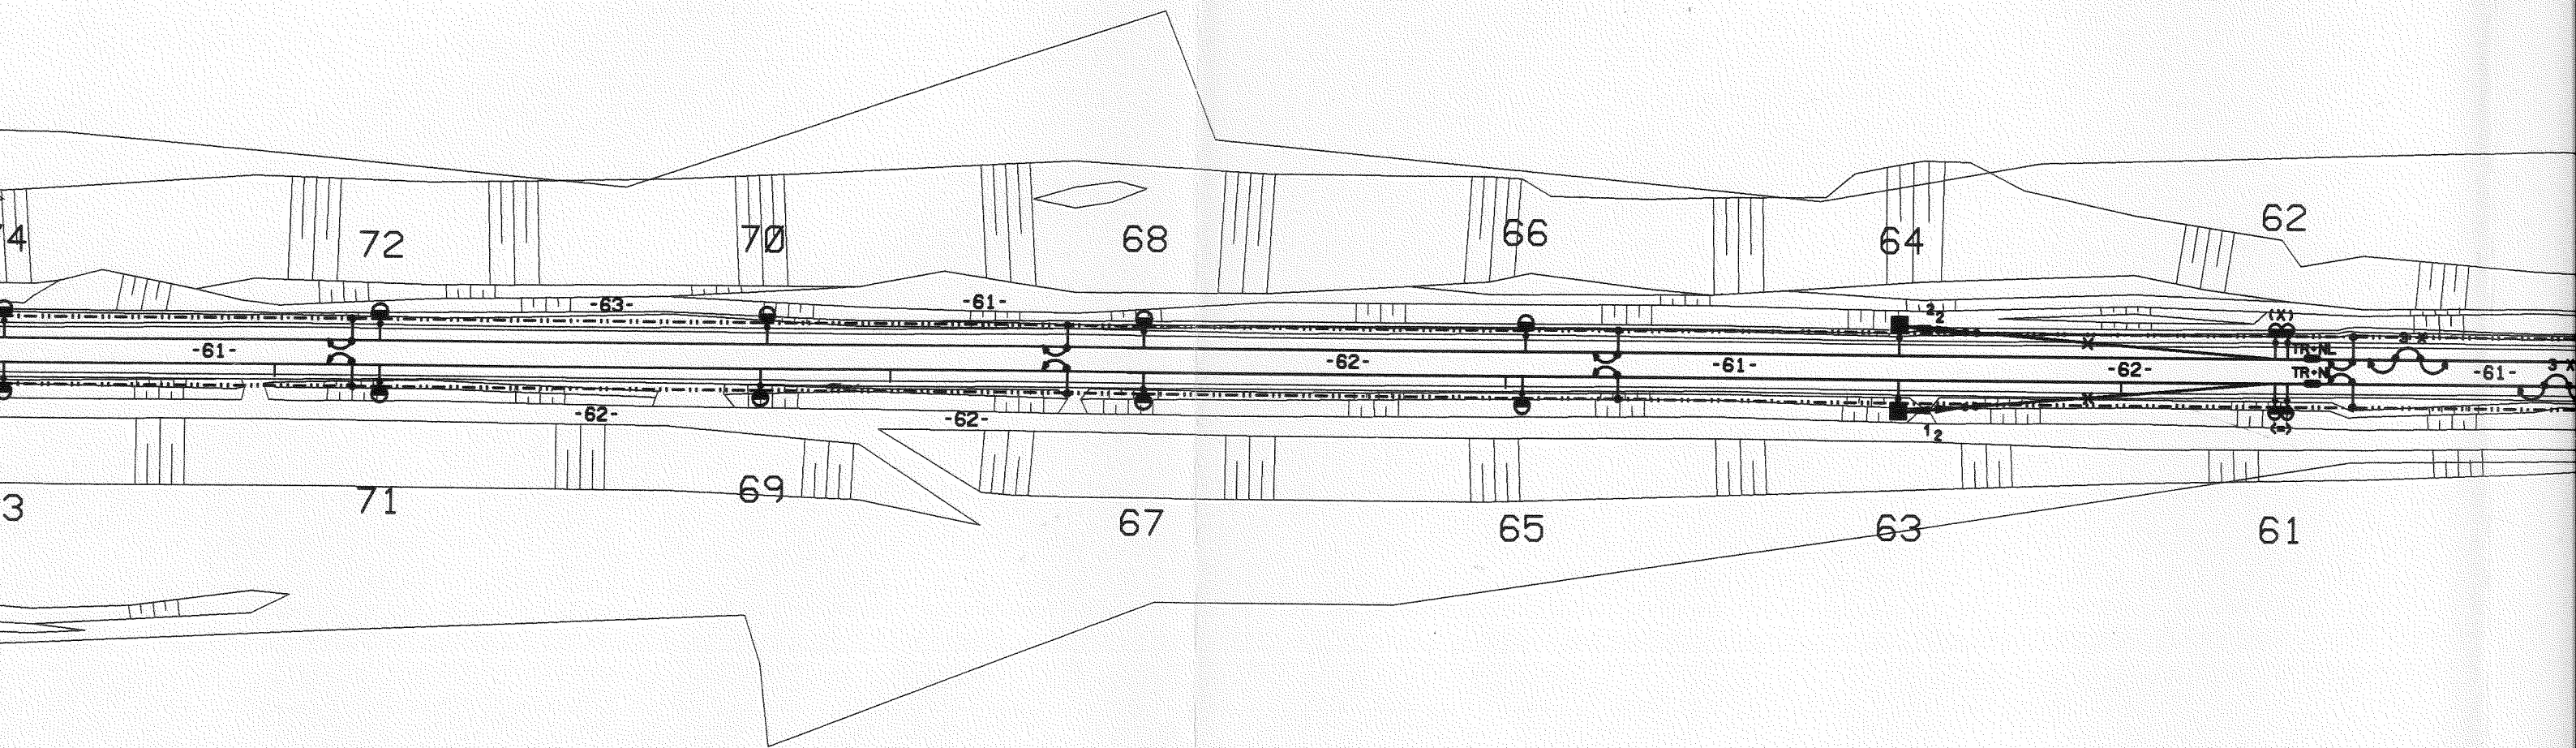


218+900

219+000

219+100

219+200
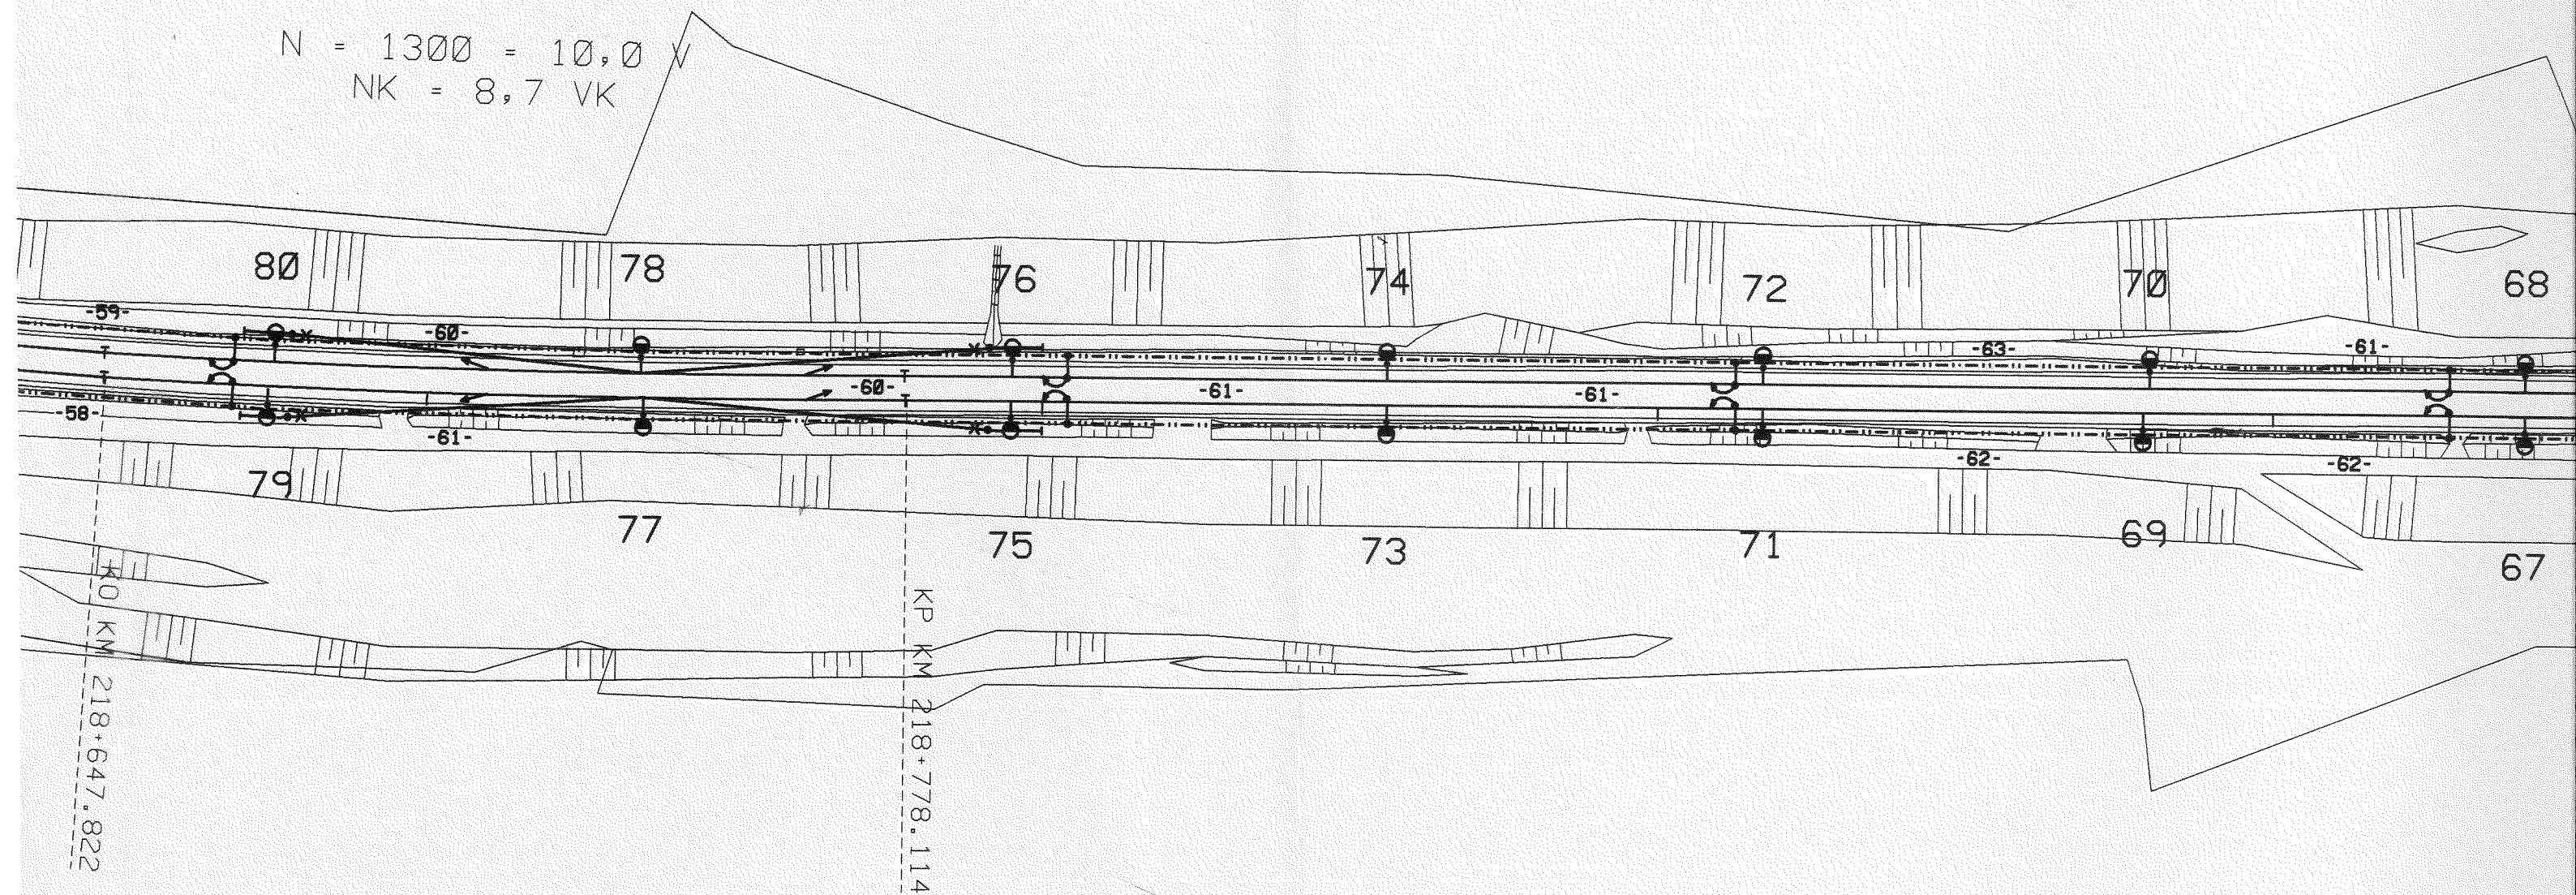
$$N = 1300 = 10,0 \text{ V}$$
$$NK = 8,7 \text{ VK}$$
 $219 + \cancel{000}$