



Správa železniční dopravní cesty

**Správa železniční dopravní cesty, státní organizace**

Oblastní ředitelství Hradec Králové

U Fotochemy 259

501 01 Hradec Králové

VÁŠ DOPIS ZN.: 218/16 OL  
ZE DNE: 8.9.2016  
NAŠE ZN. (č.j.): 47-9/16  
POČ. LISTŮ: 1  
POČ. PŘÍLOH: 13  
POČ. LISTŮ PŘ.: 18  
VYŘIZUJE: Emil Stránský  
TEL.: 724 947 734 , 972 323 912  
E-MAIL: stranskye@szdc.cz  
DATUM: 26.9.2016

Vážený(á) pan(i)  
Mgr Michaela Vallová  
Signal Projekt  
Sladkovského 2  
772 00 Olomouc

Na základě předložené žádosti a dokumentace stavby vydává Správa železniční dopravní cesty s.o. Oblastní ředitelství Hradec Králové (dále jen SZDC OŘ), dle zákona č. 183/2006 Sb o územním plánování a stavebním řádu v platném znění

### **Souhrnné stanovisko k existenci inženýrských sítí**

**pro stavbu:** Doplnění závor na přejezdech P 6890 a P 6896 Borová u Poličky  
**na trati :** Svitavy-Ždárec u Skutče  
**investor :** SZDC Stavební Správa Východ

Dle předložené žádosti se jedná o stavbu řešící opravu přejezdového zabezpečovacího zařízení.

V uvedených lokalitách se **nacházejí** podzemní vedení, objekty a další zařízení ve správě SZDC OŘ (SSZT, SEE, SMT) a ČD-T.

**V projektu musí být zakresleny všechny sítě dle vyjádření jednotlivých správ a dodrženy veškeré níže uvedené podmínky:**

- SBBH – V uvažovaném zájmovém území se nevyskytují zařízení v naší správě.  
ST Pce – bez připomínek  
SSZT Pce – V zájmovém území se nacházejí kab trasy a zařízení ve správě SSZT-viz přílohy. PD předložte k posouzení.  
SEE – V zájmovém prostoru se nacházejí sítě ve správě SEE OŘ Hradec Králové - viz. přílohy. Polohy kabelových tras jsou zakresleny pouze informativně. Přesnou polohu je třeba určit vytýčením. Vytýčení kabelových tras zajistí a podmínky prací v ochranném pásmu kabelového vedení a způsob ochrany kabelů sdělí p. Jaroslav Novotný tel.č. 724 005 613 popř. p. Jan Snítal tel.č. 724 791 403. Zařízení ve správě SEE se stavbou nesmí poškodit. Zemní práce nesmí být prováděny v ochranném pásmu kabelového vedení (tj. v blízkosti menší než 1 m). V případě menší vzdálenosti požadujeme dozor pracovníka SEE.  
SMT – V zájmovém území se nacházejí propustky v km 27,337; 27,534; 28,094; 28,197; 28,263(mimo trať podél trati) a km 31,060 ve správě SMT.  
ČD-T – V zájmovém území jsou vedeny trasy kabelů DK47, TOK Ericson, MK, výpich do RDA/TO. Manipulace s optickými kabely a jejich příslušenstvím v majetku ČD-T jsou nezadatelné a budou zajištěny na základě smluvního vztahu pracovníky majitele zařízení. V dalším stupni předložte PD k posouzení.

Při zpracování projektové dokumentace musí být dodržena příslušná ustanovení zákona o drahách č. 266/1994, vyhl. č. 177/1995 Sb a příslušné platné předpisy a normy.

Stavbou nesmí být nepříznivě ovlivněny drážní objekty a zařízení.

Stavba musí být navržena tak, aby nenarušila funkci příkopů a vodotečí sloužících k odvodnění tělesa dráhy


### **Zpracovanou PD pro stavební řízení požadujeme předložit ke schválení.**

Souhrnné stanovisko se týká stavby pouze v rozsahu dle předložené námi ověřené dokumentace s platností **jednoho roku** od data vydání souhrnného stanoviska.

**Toto vyjádření je vydáno pouze pro účely zpracování projektové dokumentace a v žádném případě ho nelze použít pro účely stavebního řízení, ohlášení stavby popř. provádění prací.**

Pozbývá platnosti dne : 26.9.2017

za SŽDC OŘ Hradec Králové  
Správu SZT Pardubice  
**Emil Stránský**  
*správce kabelových sítí*

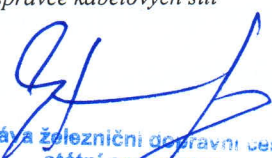  
Správa železniční dopravní cesty,  
státní organizace  
Oblastní ředitelství Hradec Králové  
U Fotochemy 256, 501 01 Hradec Králové  
IČ: 70994234, DIČ: CZ70994234  
(153)

**Vyjádření za: 200 SBBH**

k žádosti:

**Doplnění závor na přejezdech Borová**

ze dne: **13.09.2016**

Č.j.:

**souhlasím / nesouhlasím**

**Nutno splnit podmínky:** ne

Č.j.:

**Poznámka:**

V uvažovaném zájmovém území se nevyskytují zařízení v naší správě.

Vypracováno dne: **14.09.2016**

podpis: **Lázníčka Jaroslav**

**Vyjádření za: 330 ST PCE**

k žádosti:

**Doplnění závor na přejezdech Borová**

ze dne: **13.09.2016**

Č.j.:

**souhlasím / ~~nesouhlasím~~**

**Nutno splnit podmínky: ne**

Č.j.:

**Poznámka:**

Vypracováno dne: **19.09.2016**

podpis: **Klejch Miroslav, Ing.**



**Vyjádření za: 600 SMT**

k žádosti:

**Doplnění závor na přejezdech Borová**ze dne: **13.09.2016**

Č.j.:

**souhlasím / ~~nesouhlasím~~****Nutno splnit podmínky: ne****Č.j.:****Poznámka:**

V zájmovém území se nacházejí propustky v km 27,337; 27,534; 28,094; 28,197; 28,263(mimo trať podél trati) a km 31,060 ve správě SMT.

Vypracováno dne: **16.09.2016**podpis: **Bureš Zbyněk Ing.**

**Vyjádření za: ČD Telematika Pardubice**

k žádosti:

**Doplnění závor na přejezdech Borová**

ze dne: **13.09.2016**

Č.j.:

**souhlasím / nesouhlasím**

**Nutno splnit podmínky:** ano

Č.j.:

**Poznámka:**

Vypracováno dne: **15.09.2016**

podpis: **Kempná Miroslava**

Dopis zn.:  
Ze dne : 14.9.2016

Naše zn.: 12336/2016-0  
Vyřizuje.: Kempná Miroslava  
Tel.: +420 972 325 305  
+420 725 069 003

FAX:  
e-mail : [miroslava.kempna@cdt.cz](mailto:miroslava.kempna@cdt.cz)  
Datum: 15.9.2016

SŽDC s.o.

OŘ Hradec Králové

Stránský Emil

Věc: **Souhrnné stanovisko ČD - Telematika a.s. k existenci komunikačního vedení a zařízení v majetku SŽDC s.o. - divize TÚDC k územnímu řízení .**

Akce: **Doplnění závor na přejezdech P6890 v km 28,109 a P6896 v km 30,380 trati Svitavy - Žďárec u Skutče**  
Staveb.část: žst. Borová u Poličky  
Území: V trati Svitavy - Žďárec u Skutče oboustranně, začátek stavby žkm 27,345 konec stavby žkm 31,311

**Vyjádření pozbývá platnosti dne 15.9.2018**

Při realizaci výše uvedené akce **DOJDE** ke styku s telekomunikačním vedením a zařízením, která jsou chráněna ochranným pásmem dle §102 zák.č.127/2005 Sb., o elektronických komunikacích.

Toto vyjádření platí jen pro dokumentaci ověřenou organizací ČD - Telematika a.s. a pro rozsah prací na ní vyznačených.

Zařízení: DK47, TOK ERICSSON, MK, výpich do RD/VTO

Kniha plánů: Svitavy - Žďárec u Skutče - kabelové listy dle přiložené situace

Přílohy: 1x Všeobecné podmínky SŽDC

**Upřesnění:**


V zájmovém území jsou vedeny trasy kabelů DK47, TOK ERICSSON, MK, výpich do RD/VTO, viz. kabelové listy.

Kabely zapracujte do projektu a předložte k vyjádření.

V případě jakékoli kolize s kabely ve správě ČD-Telematika a.s. projednejte způsob ochrany popř. přeložky s vedoucím okrsku SKS Česká Třebová Vlastimílem Dlouhým.

Mob. 602 760 627, e-mail: [vlastimil.dlouhy@cdt.cz](mailto:vlastimil.dlouhy@cdt.cz).

ČD - Telematika a.s.  
Úsek servis infrastruktury  
Vedoucí okrsku  
Dlouhý Vlastimil  
v.z. Kempná Miroslava

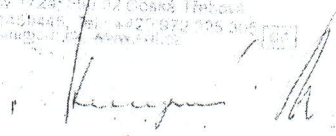

ČD-Telematika  
Servis kabelových sítí  
Kempná Miroslava  
Vlastimil Dlouhý  
1224-0002 Česká Třebová  
602 760 627, 725 305  
602 760 627, 725 305





Správa železniční dopravní cesty, státní organizace  
Technická ústředna dopravní cesty  
Malletova 10/2363, 190 00 Praha 9 - Libeň



Schváleno SŽDC – TÚDC č.j.: 3495/10–TÚDC ze dne: 1. 9. 2010

### Všeobecné podmínky pro činnosti na kabelech v majetku Správy železniční dopravní cesty s.o.:

ČD - Telematika a.s. jako organizace udržující, je na základě smluvního vztahu odpovědná za zajištění provozu, dohledu, servisu a údržby na zařízení telekomunikační infrastruktury Správy železniční dopravní cesty s.o. ( dále jen SŽDC )

Stavebník pracující v blízkosti kabelového vedení, nebo manipulující s kabelovým vedením v majetku SŽDC je povinen učinit veškerá potřebná opatření tak, aby nedošlo k poškození nebo zhoršení kvality telekomunikačního vedení a zařízení stavebními pracemi, zejména tím, že zajistí:

- aby stavební objekty a provozní soubory v majetku SŽDC zpracované do stupně dokumentace pro územní řízení byly v dalším stupni projektové dokumentace zpracovány v rozsahu daném vyhláškou č.146/2008Sb. a upřesněnou směrnicí SŽDC 11/2006.
- aby činnosti na majetku SŽDC uvedené již ve stupni dokumentace pro územní řízení byly v souladu s technickými kvalitativními podmínkami staveb státních drah.
- písemně vyzrozumění organizací, která vydala vyjádření, o zahájení prací a to nejméně 15 dnů předem,
- před zahájením zemních prací vytyčení polohy podzemního telekomunikačního vedení a zařízení přímo ve staveništi (trase),
- prokazatelné seznámení pracovníků, kteří budou provádět práce, s polohou vedení (zařízení),
- upozornění organizace provádějící zemní práce na možnou odchylku uloženého vedení (zařízení) od polohy vyznačené ve výkresové dokumentaci,
- upozornění pracovníků, aby dbali při pracích v těchto místech největší opatrnosti a nepoužívali zde nevhodné nářadí, a také ve vzdálenosti nejméně 1,5m po každé straně vyznačené trasy vedení (zařízení) nepoužívali žádných mechanizačních prostředků (hloubicích strojů, sbíječek apod.),
- řádné zabezpečení odkrytého podzemního telekomunikačního vedení (zařízení) proti poškození, zcizení a řádného zajištění výkopů případně včetně osvětlení,
- odpovídající ochranu kabelů a ochranu kabelové trasy dle platných norem, pokud bude trasa kabelů poježděna vozidly nebo stavební mechanizací,
- aby při přeložkách organizace provádějící zemní práce zhuťovala zeminu pod kabelem před jeho zakrytím po vrstvách (záhozem) a vyzvala ČD - Telematika a.s., Servis kabelových sítí Česká Třebová, Dlouhý Vlastimil, tel.: +420 602 760 627, Jasanský Jan, tel.: +420 724 815 170, k provedení kontroly před zakrytím kabelu, zda není vedení (zařízení) viditelně poškozeno a zda byly dodrženy příslušné normy a stanovené podmínky,
- nad kabelovou trasou dodržovat zákaz skládek a budování zařízení, která by znemožnila přístup ke kabelům. Bez souhlasu správce nesnižovat ani nezvyšovat vrstvu zeminy nad kabelovou trasou,
- při křížení, příp. souběžích podzemních telekomunikačních vedení byla dodržena ČSN 73 6005 „Prostorové uspořádání sítí technického vybavení“,
- při provádění zemních prací byla dodržena ČSN 73 6133 „Návrh a provádění zemního tělesa pozemních komunikací“, ČSN 33 2160 „Předpisy pro ochranu sdělovacích vedení a zařízení před nebezpečnými vlivy trojfázových vedení VN,VVN a ZVV a ČSN 33 2000-5-54 ed. 2 „Uzemnění a ochranné vodiče“
- neprodleně ohlášení každého poškození podzemního telekomunikačního vedení a zařízení organizaci ČD - Telematika a.s., Servis kabelových sítí Česká Třebová, Dlouhý Vlastimil, tel.: +420 602 760 627, Jasanský Jan, tel.: +420 724 815 170, HELP DESK, tel.: +420 972 110 000.
- ohlášení ukončení stavby organizací, která vydala vyjádření, včetně správce a jeho pozvání ke kolaudačnímu řízení,
- aby prováděné práce respektovaly podmínky vyplývající ze zákona 127/2005 Sb., O elektronických komunikacích, zákona 266/1994 Sb., Zákon o drahách a zákonu 183/2006 Sb., Stavební zákon a platných prováděcích vyhlášek.,
- provedení prací (včetně projektování) na telekomunikačním vedení (zařízení) organizací, jejich pracovníci provádějící práce mají platné příslušné odborné oprávnění k práci na železničním telekomunikačním zařízení, dle zákona o drahách č.266/1994Sb., „ Podmínky odborné způsobilosti“ výše uvedeného zákona a vyhl.č.101/1995 Sb., a příslušných výnosů SŽDC (zejména Směrnice SŽDC č.50). Toto (časově omezené) oprávnění lze získat složením příslušné odborné zkoušky u ředitelství SŽDC.
- vyřešení věcných břemen v případech kdy je telekomunikační vedení (zařízení) položeno nebo jeho poloha změněna mimo pozemky SŽDC nebo Českých drah,
- s ohledem na to, že správce neodpovídá za změny provedené bez jeho vědomí nad trasou vedení (zařízení), je nutné ověřit výškové umístění vedení (zařízení) ručně kopanými sondami.

Nedodržení těchto podmínek je hrubým porušením právní povinnosti podle zákona 127/2005 Sb., O elektronických komunikacích, zákona 266/1994 Sb., Zákon o drahách.

Případné rozpory nebo výjimky z jednotlivých ustanovení řeší správce SŽDC kterým je: Správa železniční dopravní cesty s.o. Technická ústředna dopravní cesty se sídlem Praha 9 - Libeň, Malletova 10/2363.

### Všeobecné podmínky pro vytyčení trasy:

- Sdělování polohy a vytyčení je prováděno pracovníky ČD - Telematika a.s., Servis kabelových sítí Česká Třebová, Dlouhý Vlastimil, tel.: +420 602 760 627, Jasanský Jan, tel.: +420 724 815 170 dle platného ceníku.
- Je-li vytyčení požadováno do tří dnů od data Vaší žádosti na vytyčení, bude do celkové částky za vytyčení připočten expresní příplatek ve výši 30% z celkové částky.
- V případě, kdy musí být vytyčení provedeno geodetickou kanceláří nese Vaše organizace všechny náklady spojené s tímto vytyčením.
- Vytyčení vedení bude provedeno na základě písemné objednávky zasláné nejméně 14 dnů před požadovaným termínem vytyčení. Na objednávce ve dvojím vyhotovení uveďte číslo vyjádření, datum vydání, IČO, DIČ a bankovní spojení Vaší organizace. Na objednávce bude uvedena adresa ČD - Telematika a.s., Perneroва 2819/2a, 130 00 Praha 3 a objednávka bude zaslána na adresu ČD - Telematika a.s., Centrální Podatelna – U2, Pod Táborem 369/3a, 190 01 Praha 9.


Vyjádření vydala: ČD - Telematika a.s., servis kabelových sítí Česká Třebová z pověření SŽDC, TÚDC

Sídlo firmy: ČD - Telematika a. s., Perneroва 2819/2a, 130 00 Praha 3

Zápis v obchodním rejstříku vedeném Městským soudem v Praze oddíl B, vložka 8938.

IČO: 61 45 94 45


DIČ: CZ61459445

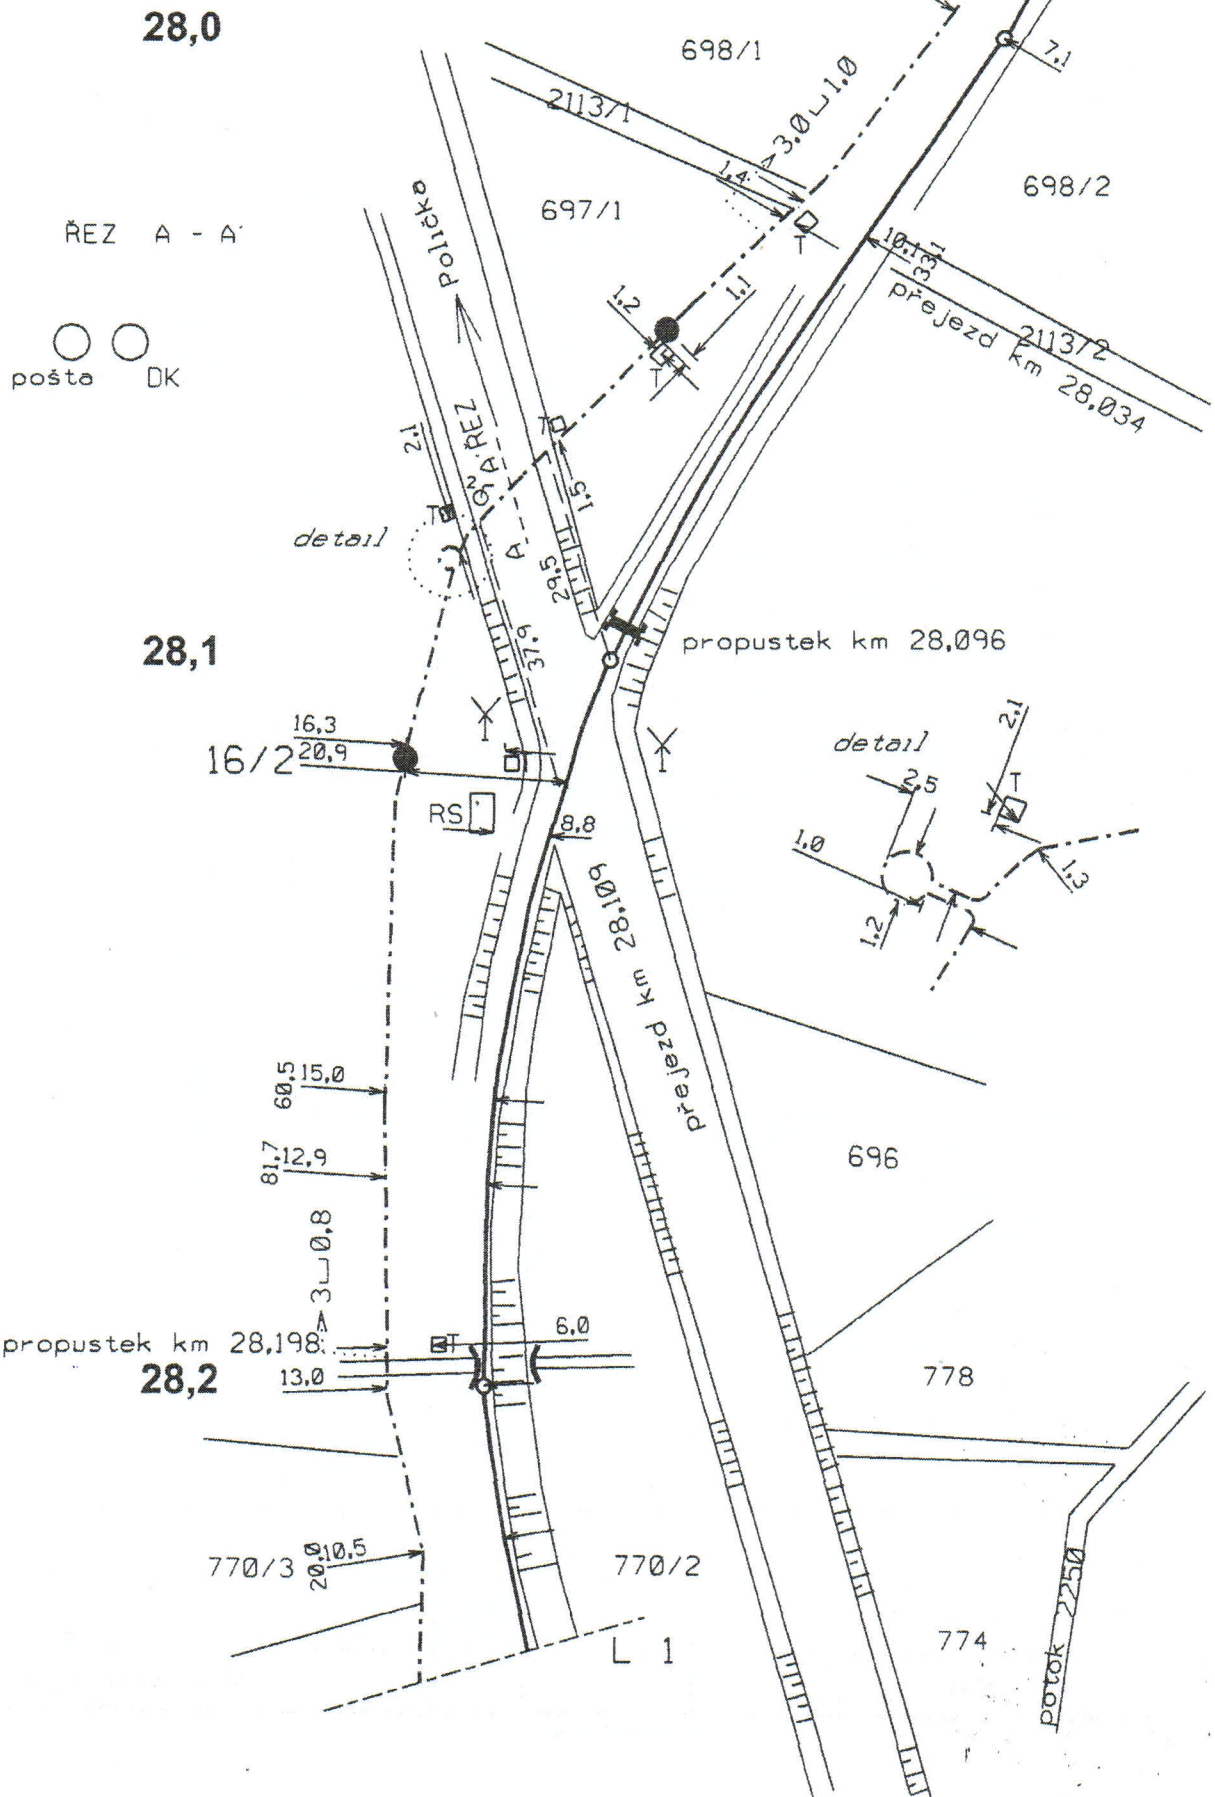



16  
1

detail A

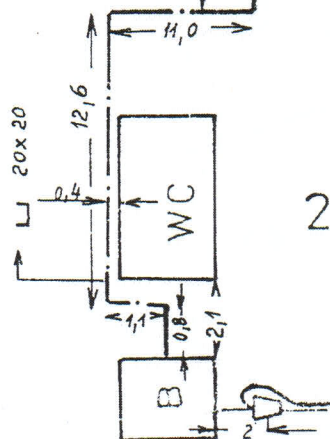

28,4

788  
2

787  
3

257  
788/1  
788/5

28,3


viz detail C

L.2

13 x 13  
11,5

772/3  
13,0

detail C

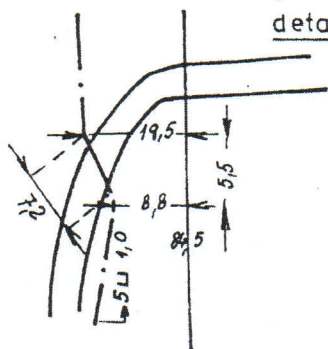

žst Borová


viz detail A

V.B.


Ø 15cm azbest

SZD	Navrhl		Pomocná čis.		BOROVÁ - POLIČKA
	Kre dil	22.12.2012	Uprava čis.		
	Zkoušel		Přijí od		
1 : 1000					L.1




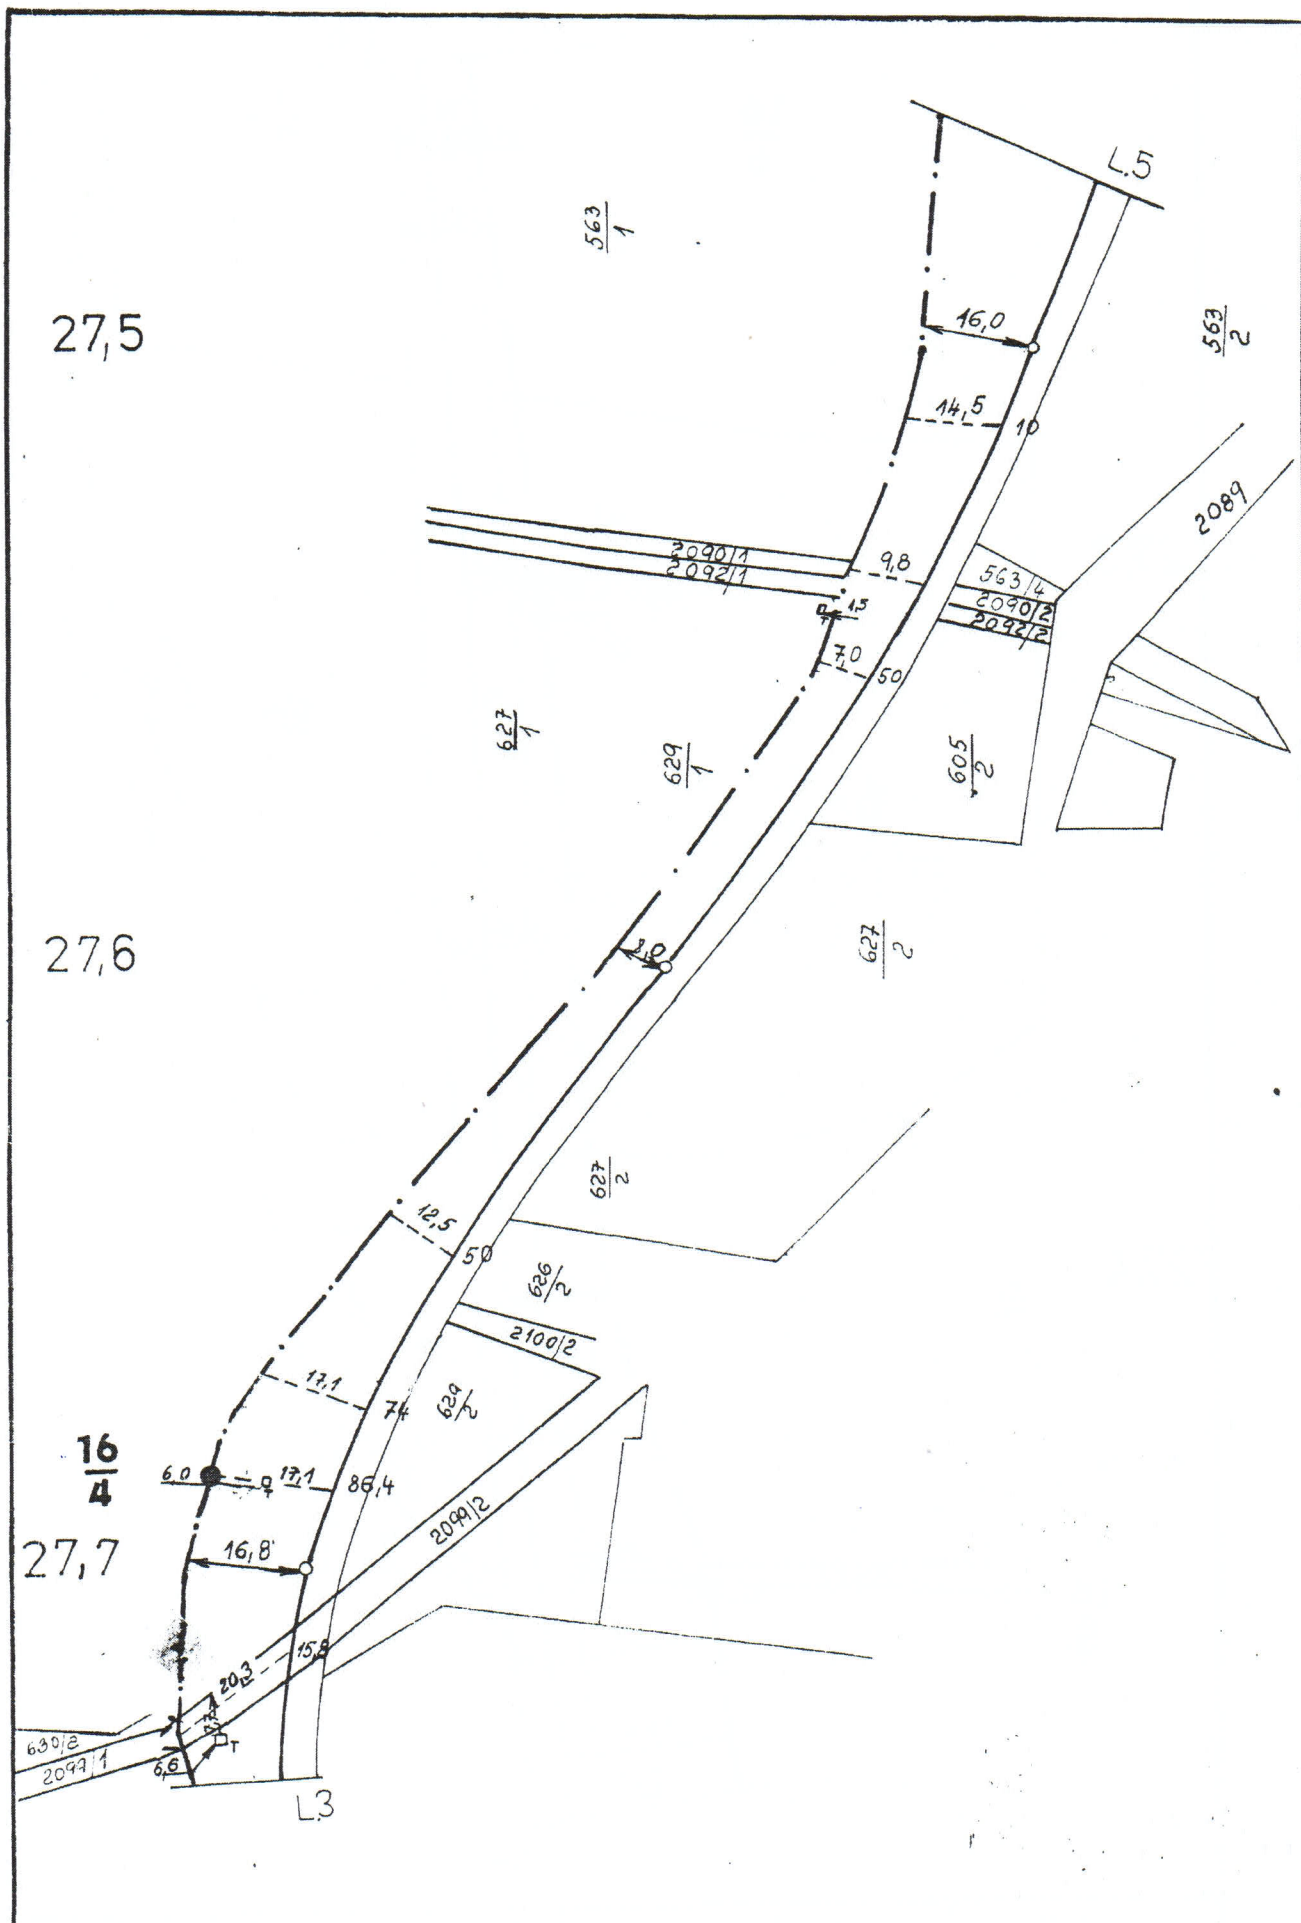

SZD	Navrhil		Poručka čis.		BOROVÁ-POLICKÁ	
	Kreslil		Oprava čis.		L.4	
	Zkoušel		Přilil od			

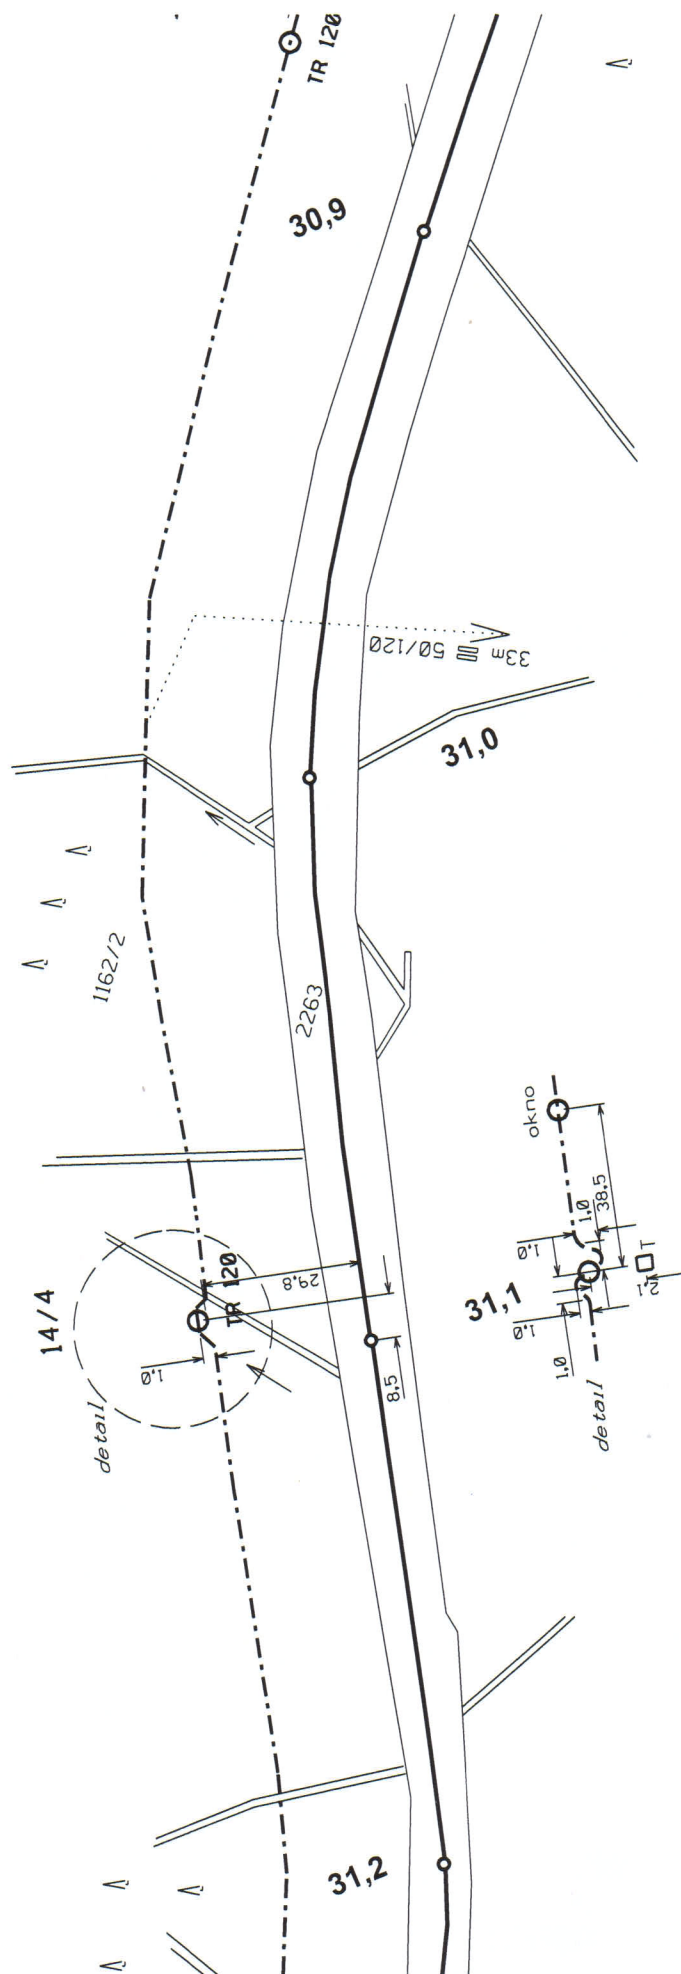


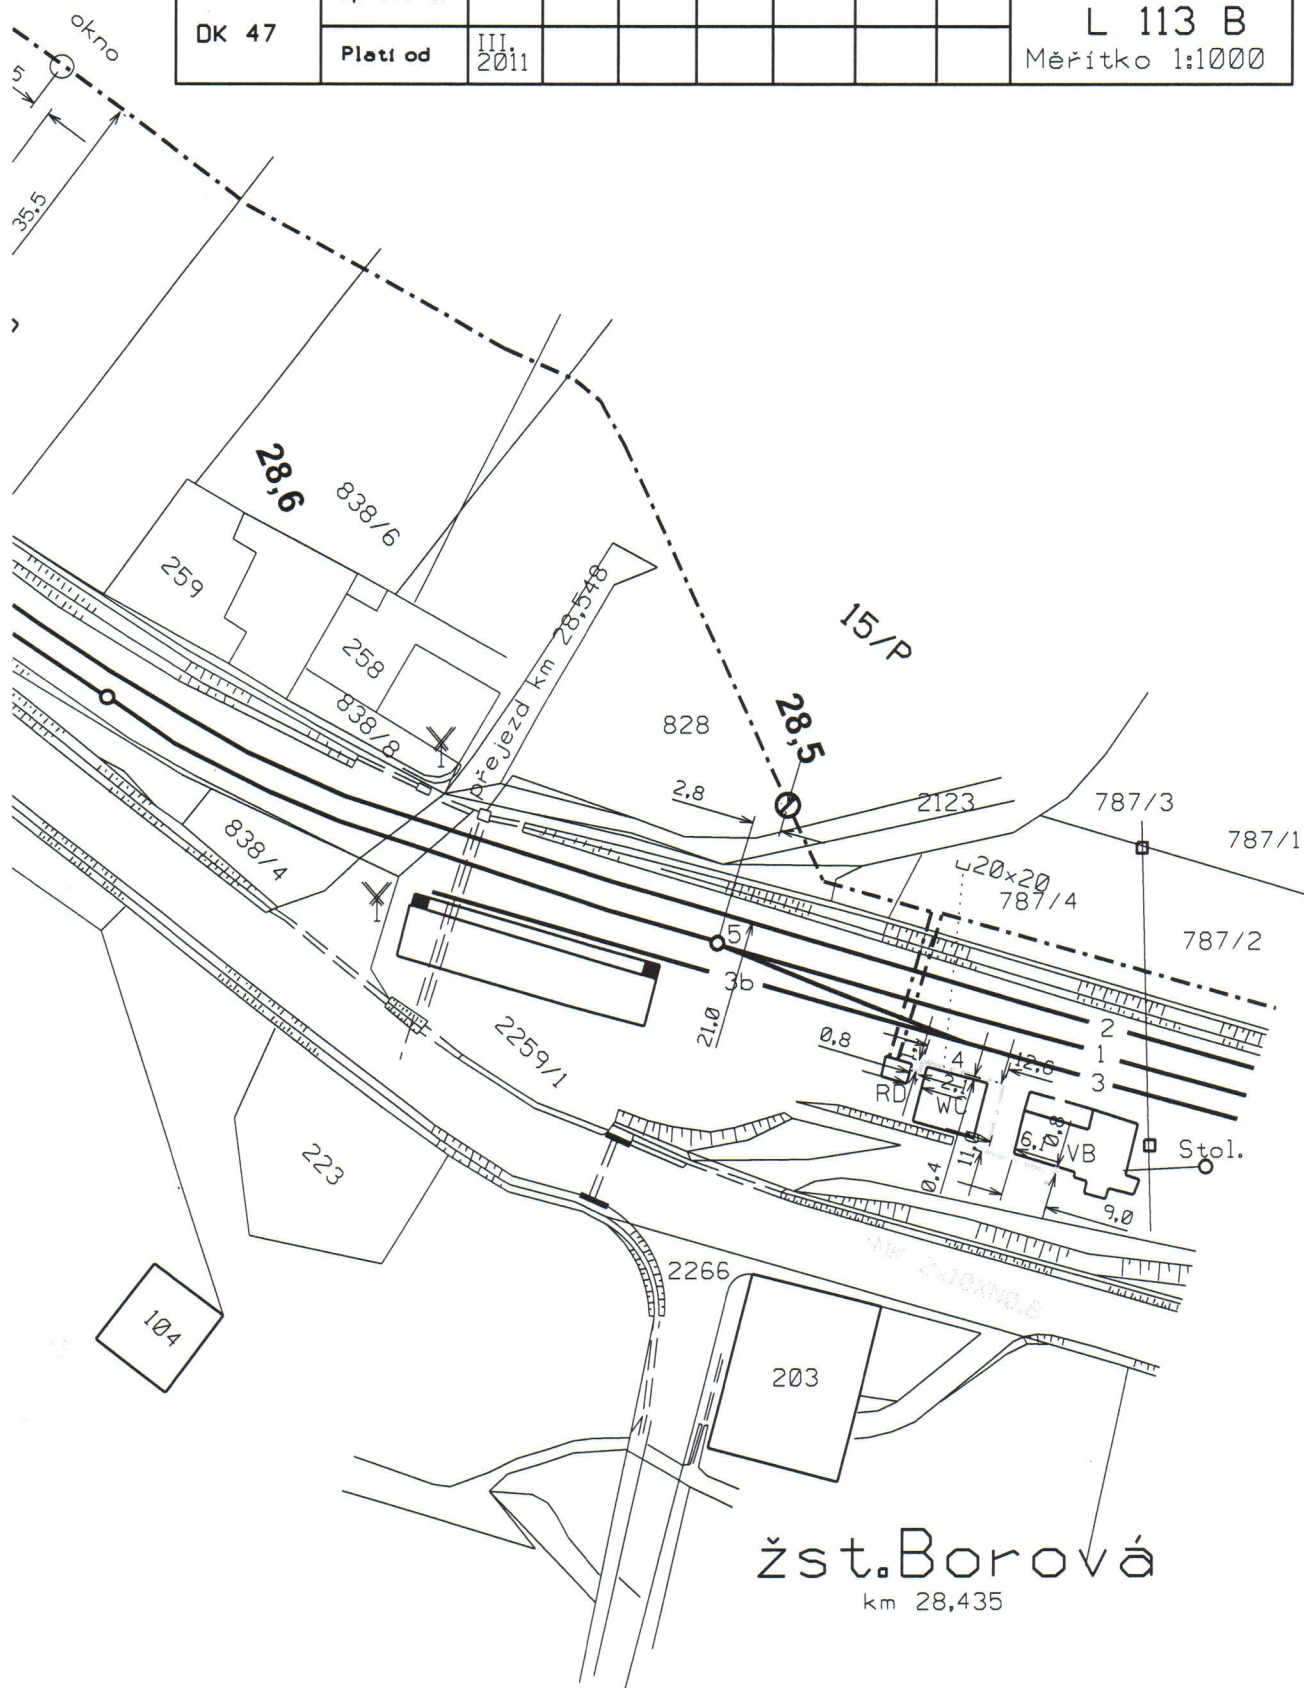


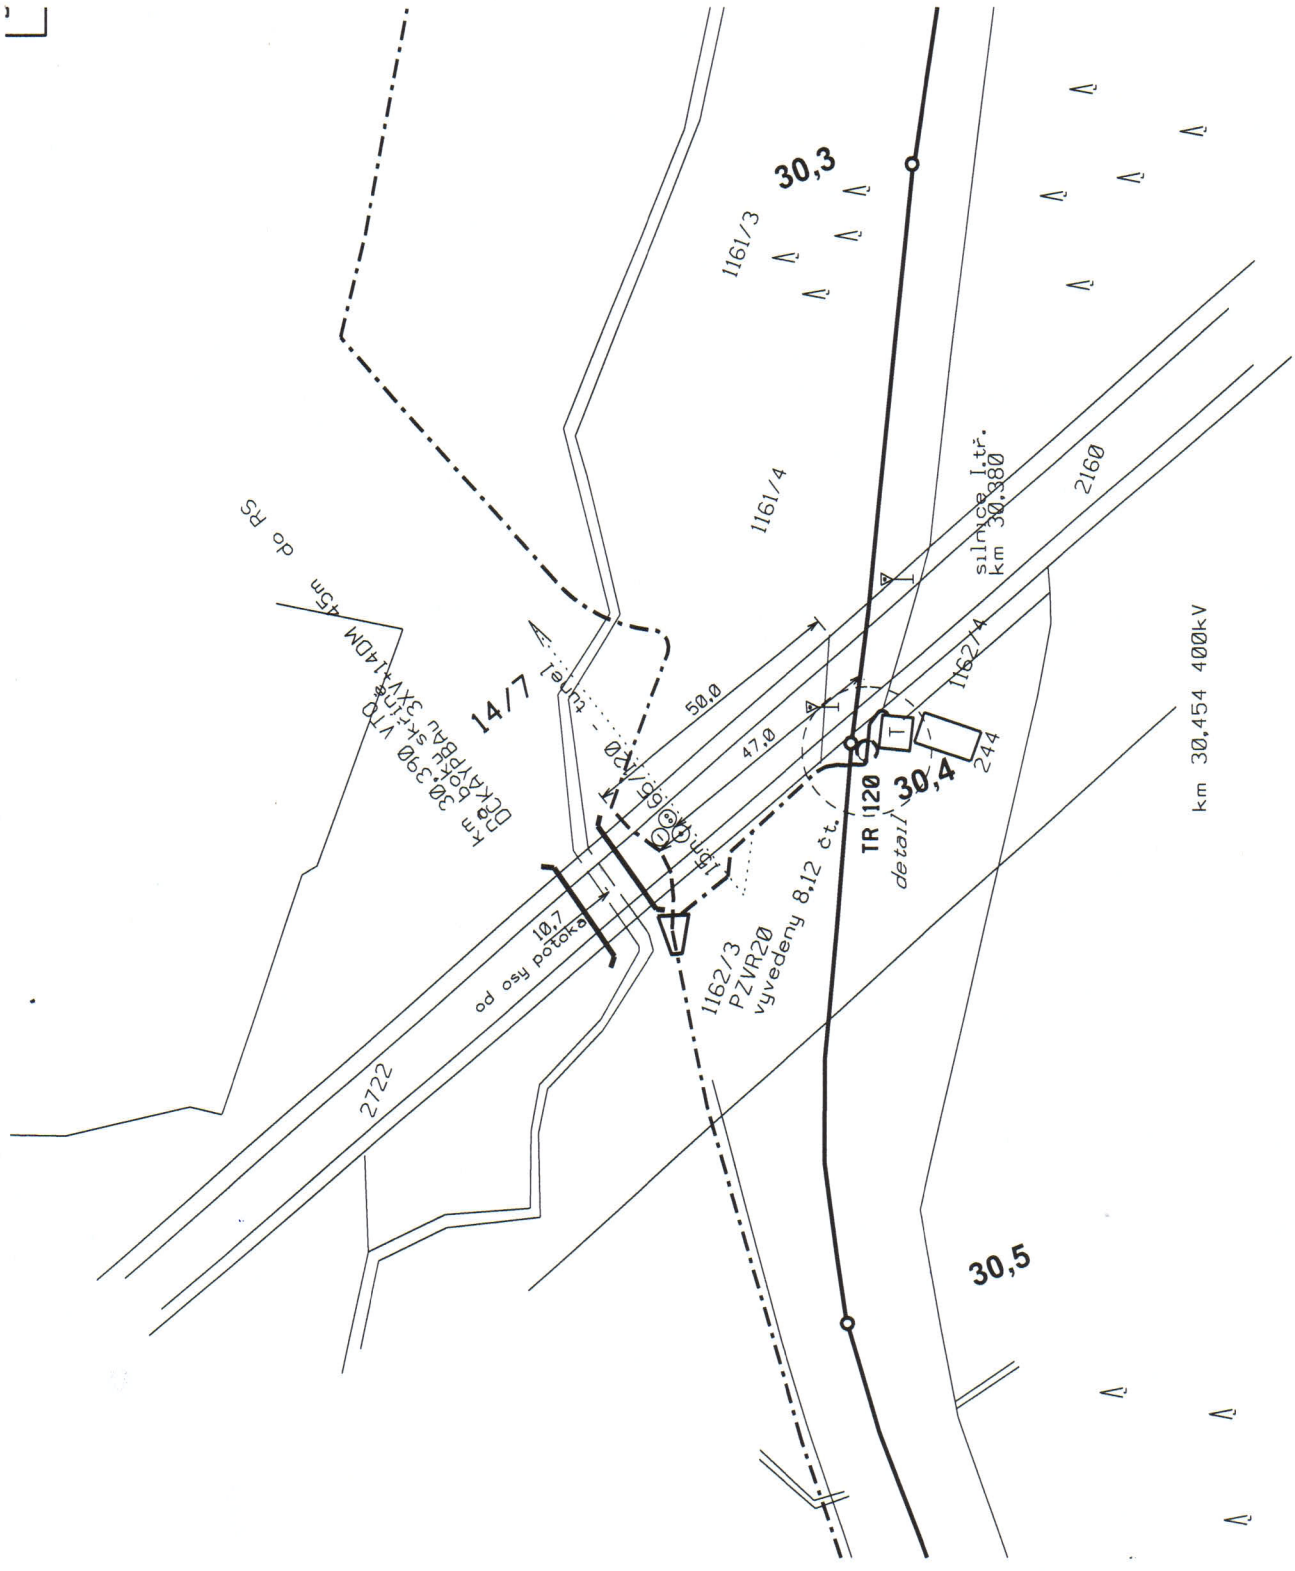


10,9  
kabel  
detail



 ČD-Telematika DK 47	Porucha č.											Žďárec u Skutče- Borová u Poličky
	Oprava č.											L 113 B
	Platí od	III. 2011										Měřítko 1:1000



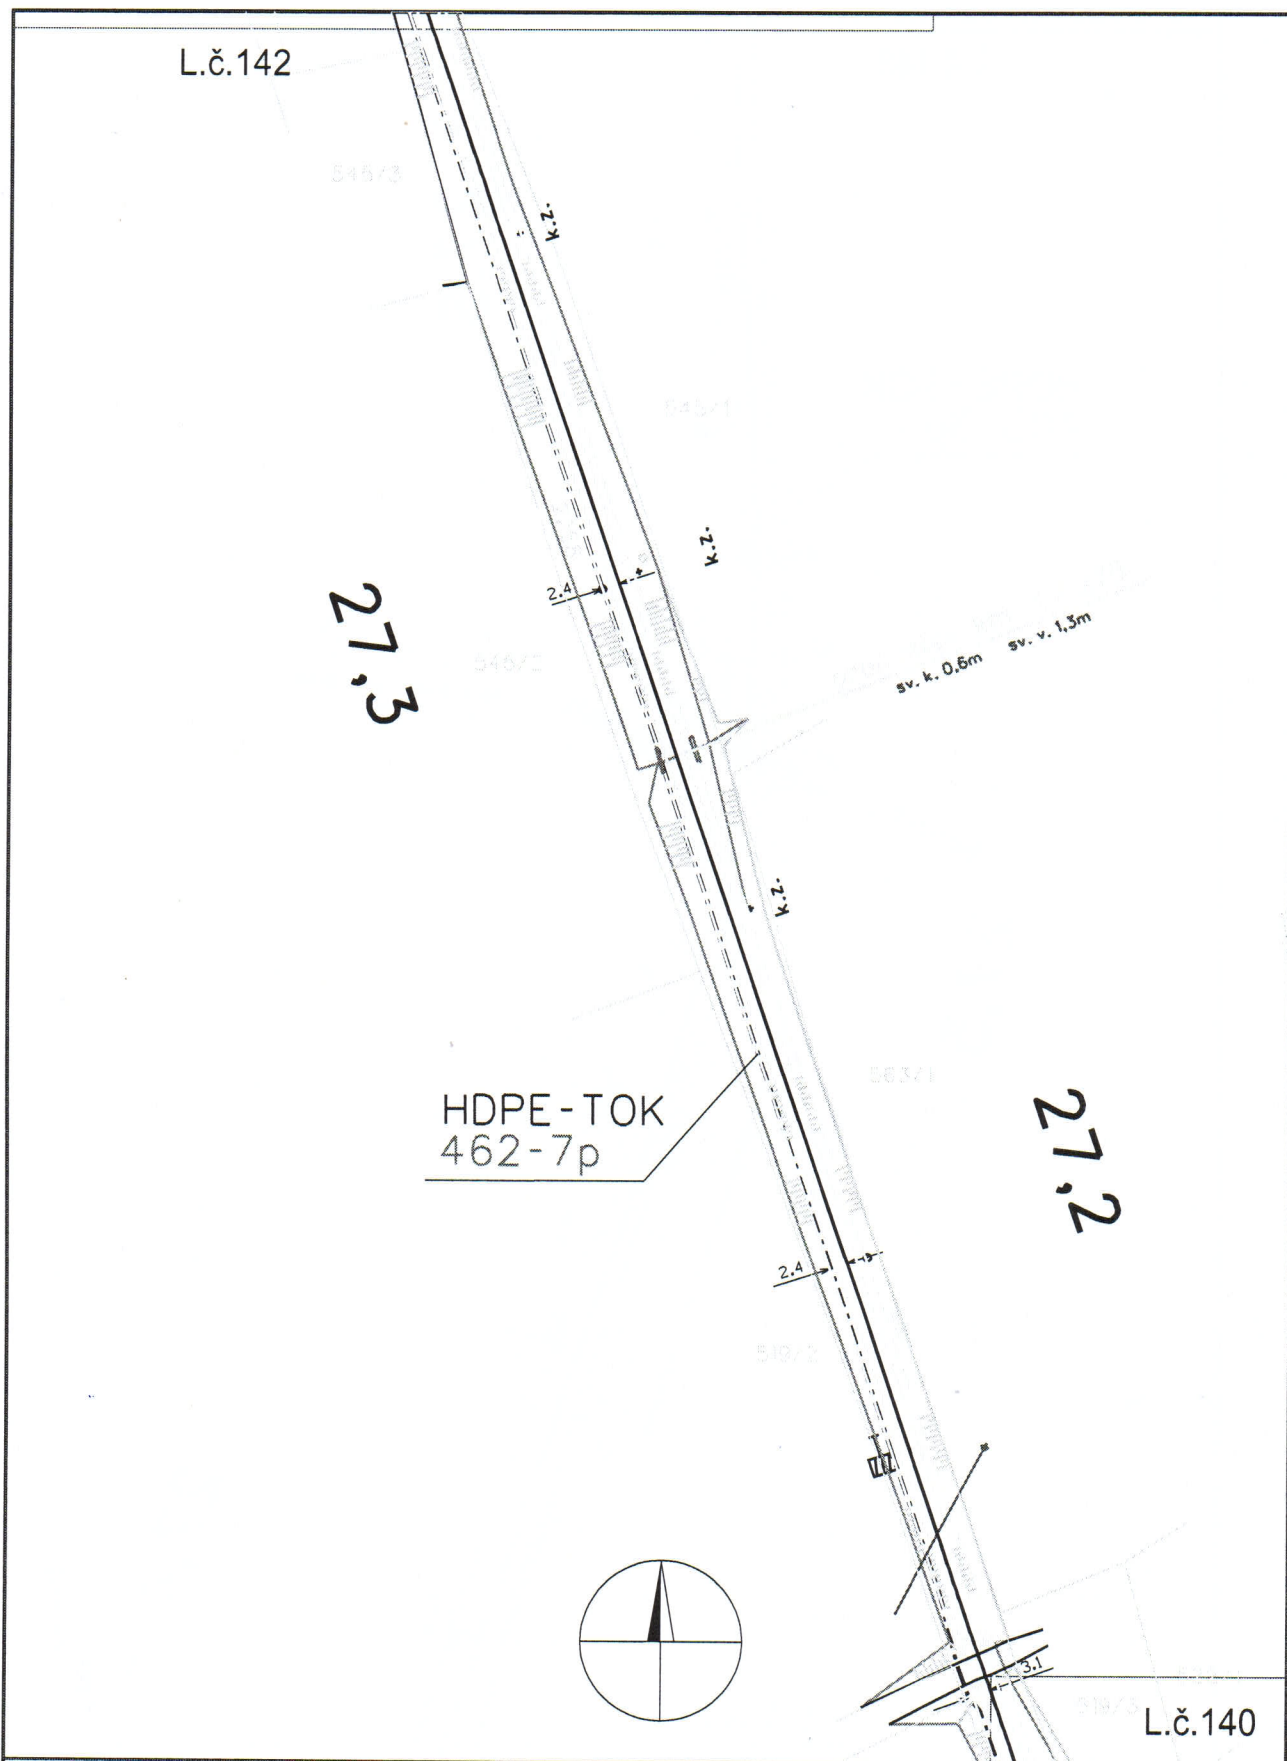

SVITAVY - ŽDÁREC U SKUTČE  
TRAŤOVÝ OPTICKÝ KABEL

Měřítko

1 : 1000

Číslo map. listu

141.


27.6

27.5

Borová

L.č.141


27.4

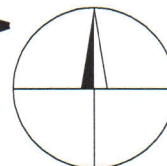

SVITAVY - ŽDÁREC U SKUTČE  
TRAŤOVÝ OPTICKÝ KABEL

1 : 1000

Číslo map. listu  
**142.**

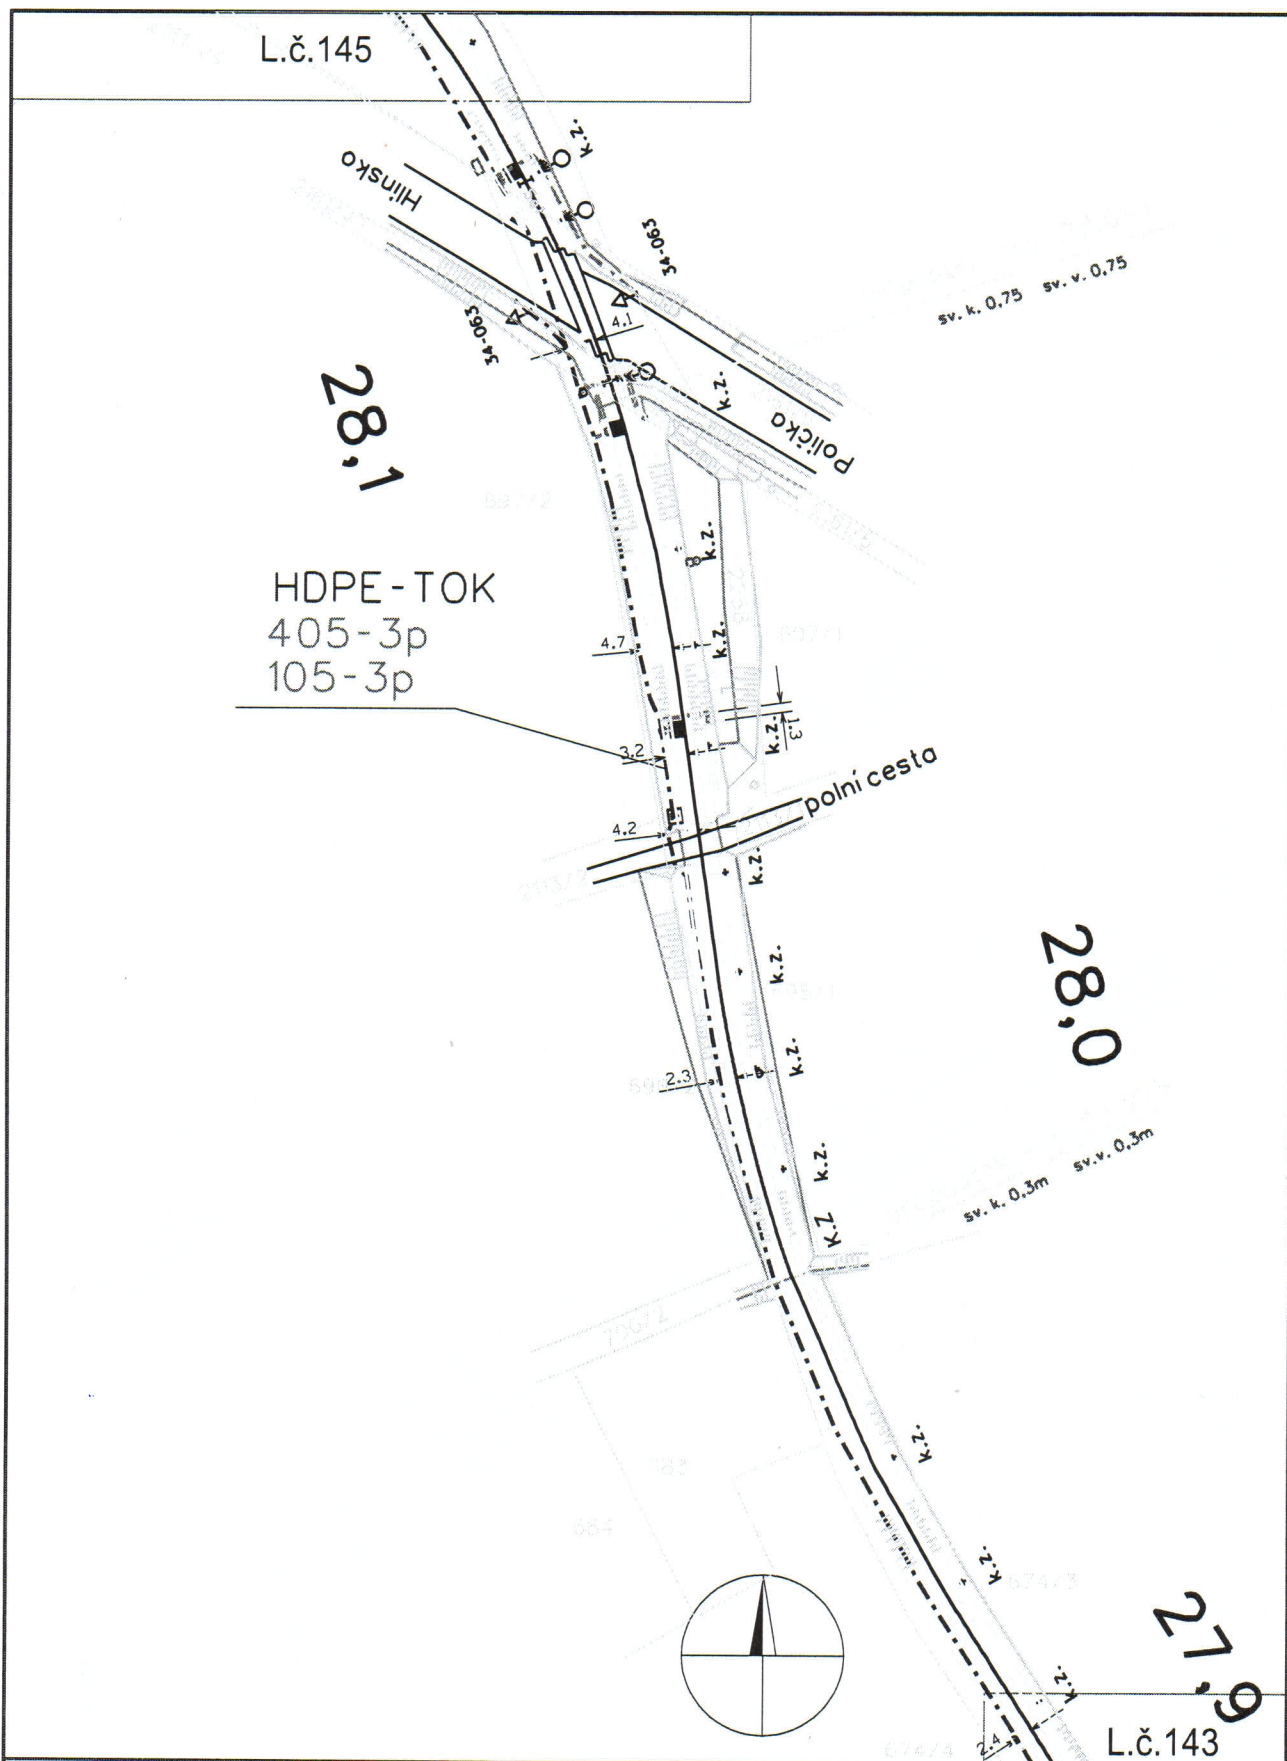


SVITAVY - ŽDÁREC U SKUTČE  
TRAŤOVÝ OPTICKÝ KABEL


1 : 1000

Číslo map. listu  
144.



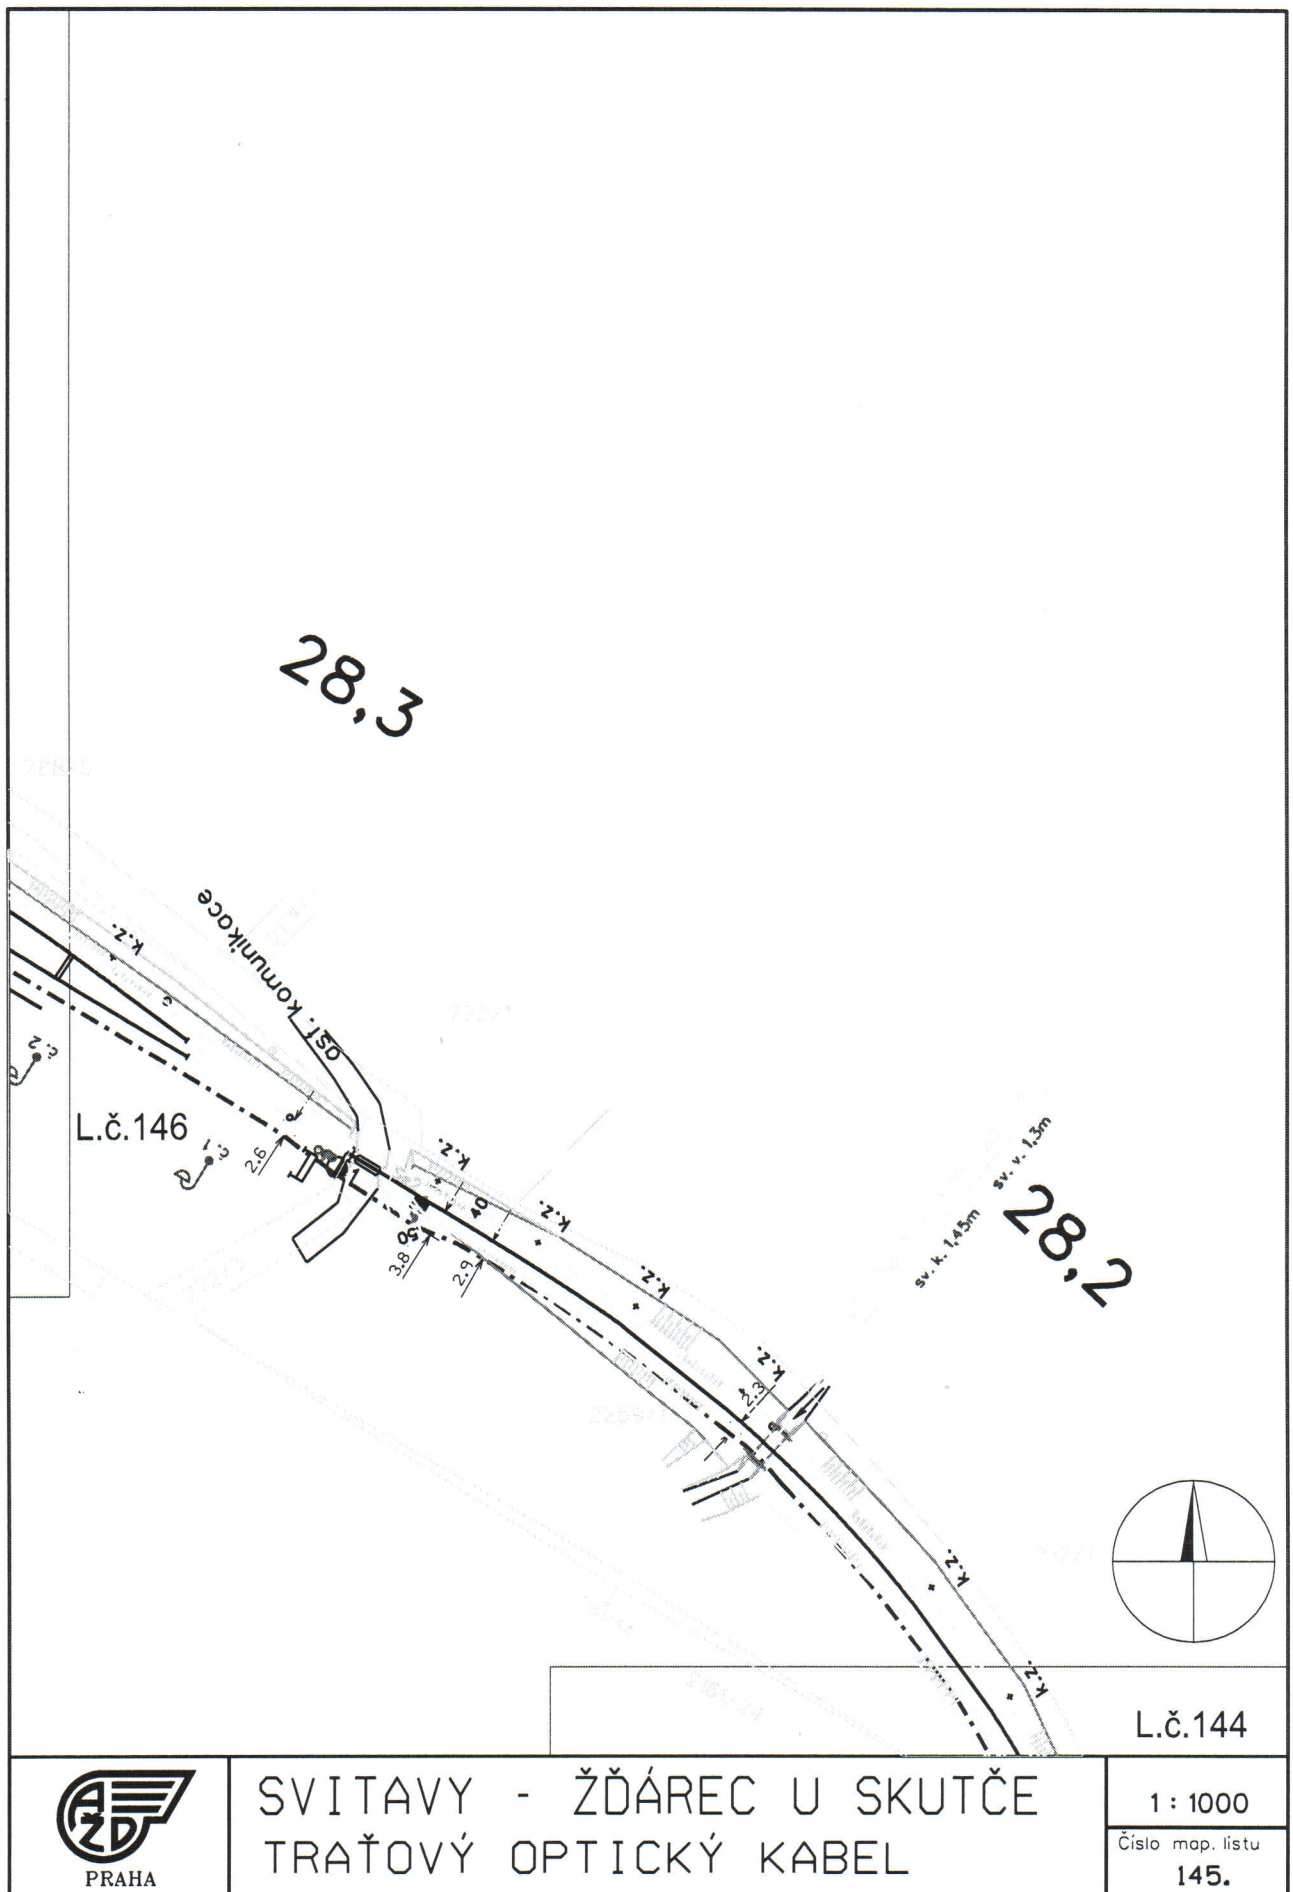



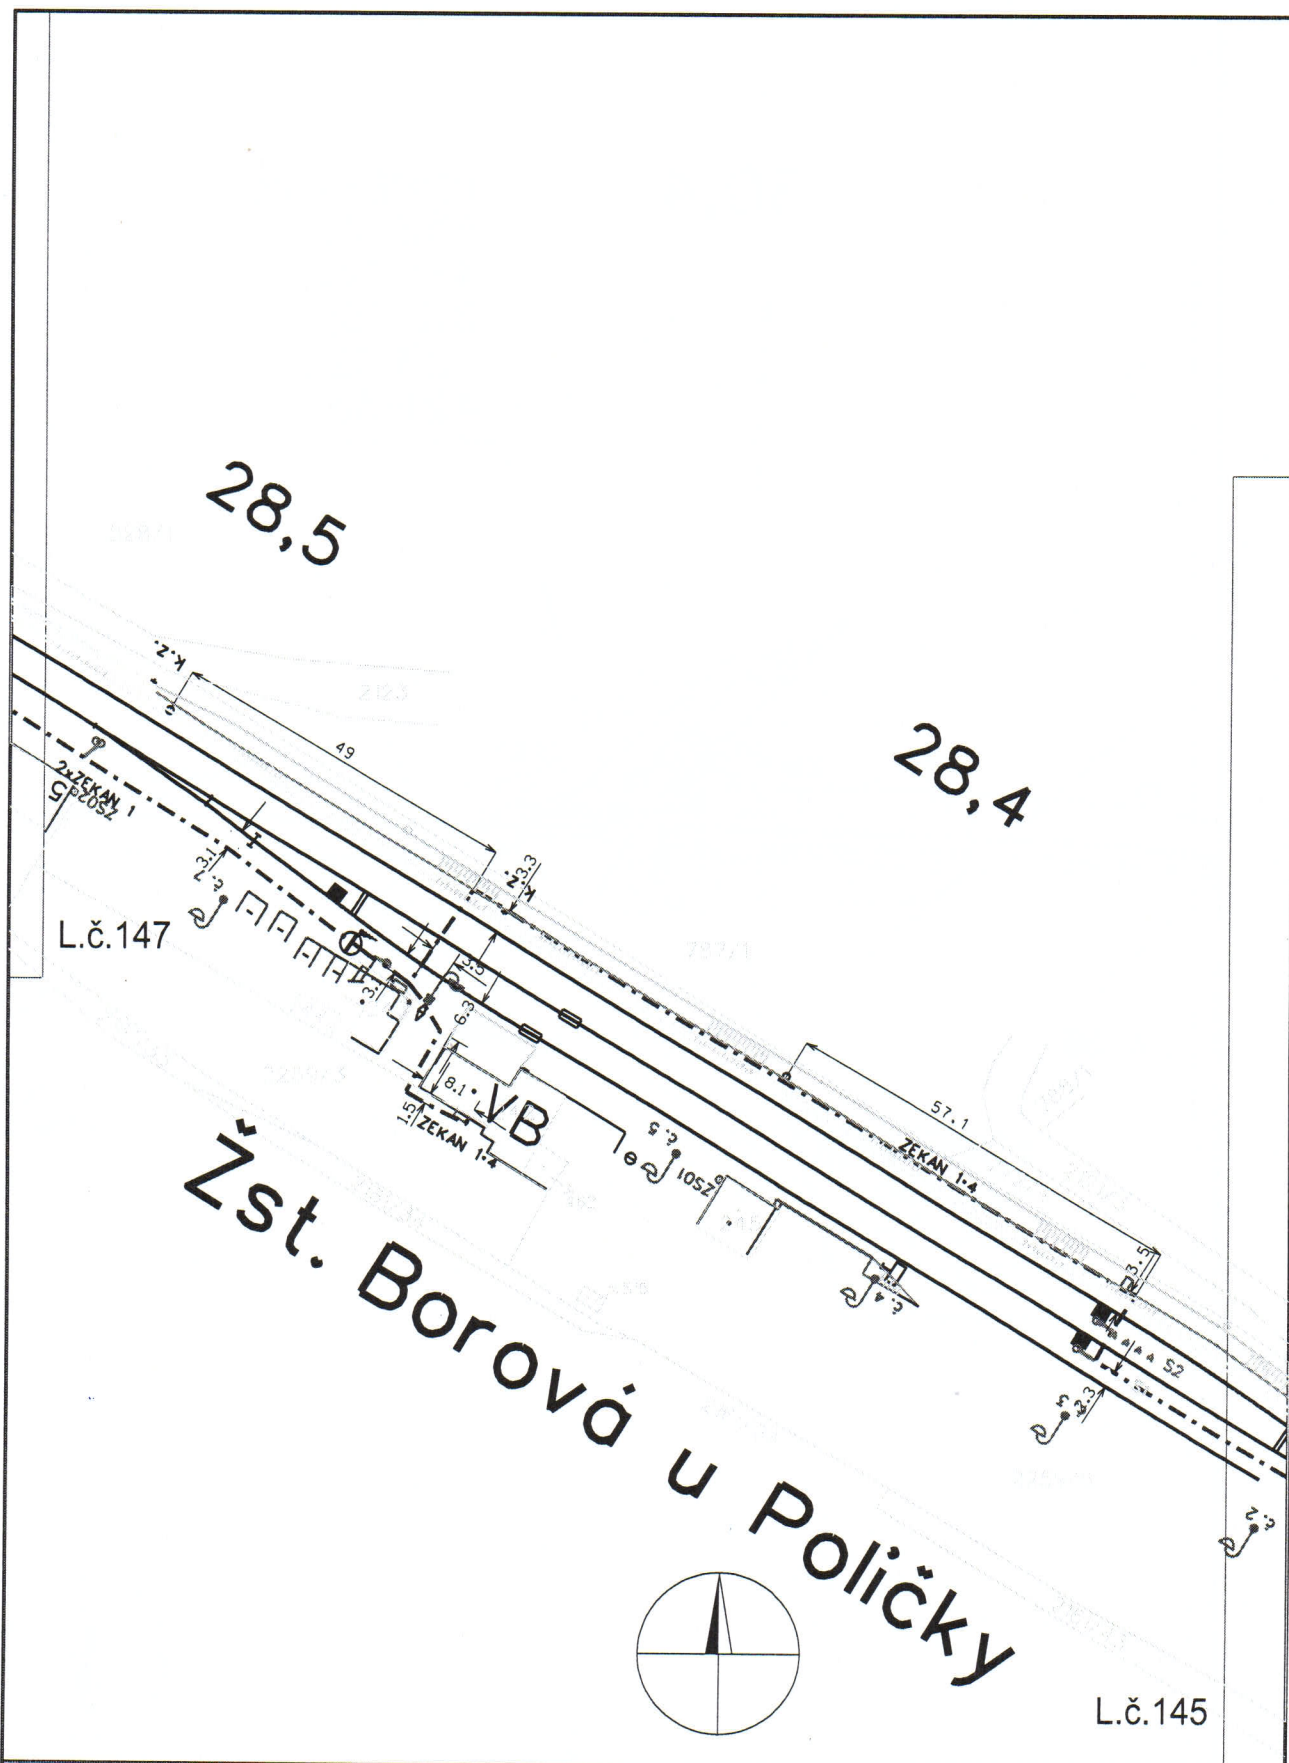

SVITAVY - ŽŽÁREC U SKUTČE  
TRAŤOVÝ OPTICKÝ KABEL

1 : 1000

Číslo map. listu  
146.

HDPE - TOK  
452-7p  
412-12p  
812-16p  
723-12p  
421-3p

HDPE - TOK  
452-7p  
412-12p  
812-16p  
723-12p  
421-3p

sv. k. 0,6m sv. v. 1,1m


Polická 34-06140

30,3

L.č.156

HDPE - TOK  
422-3p  
454-7p  
722-3p




SVITAVY - ŽDÁREC U SKUTČE  
TRAŤOVÝ OPTICKÝ KABEL

1 : 1000

Číslo map. listu  
**155.**


31,0

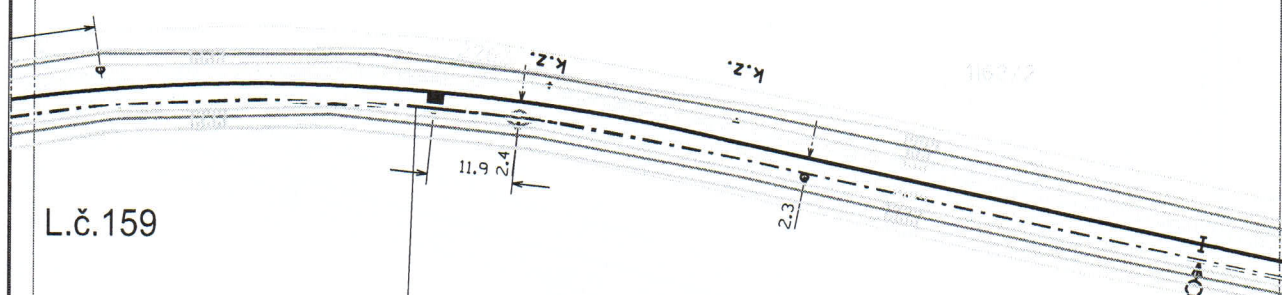

L.č.159

HDPE-TOK 454-7p 30,9


L.č.157

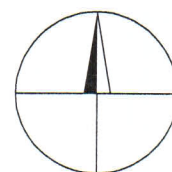

SVITAVY - ŽDÁREC U SKUTČE  
TRAŽOVÝ OPTICKÝ KABEL

1 : 1000

Číslo map. listu  
158.

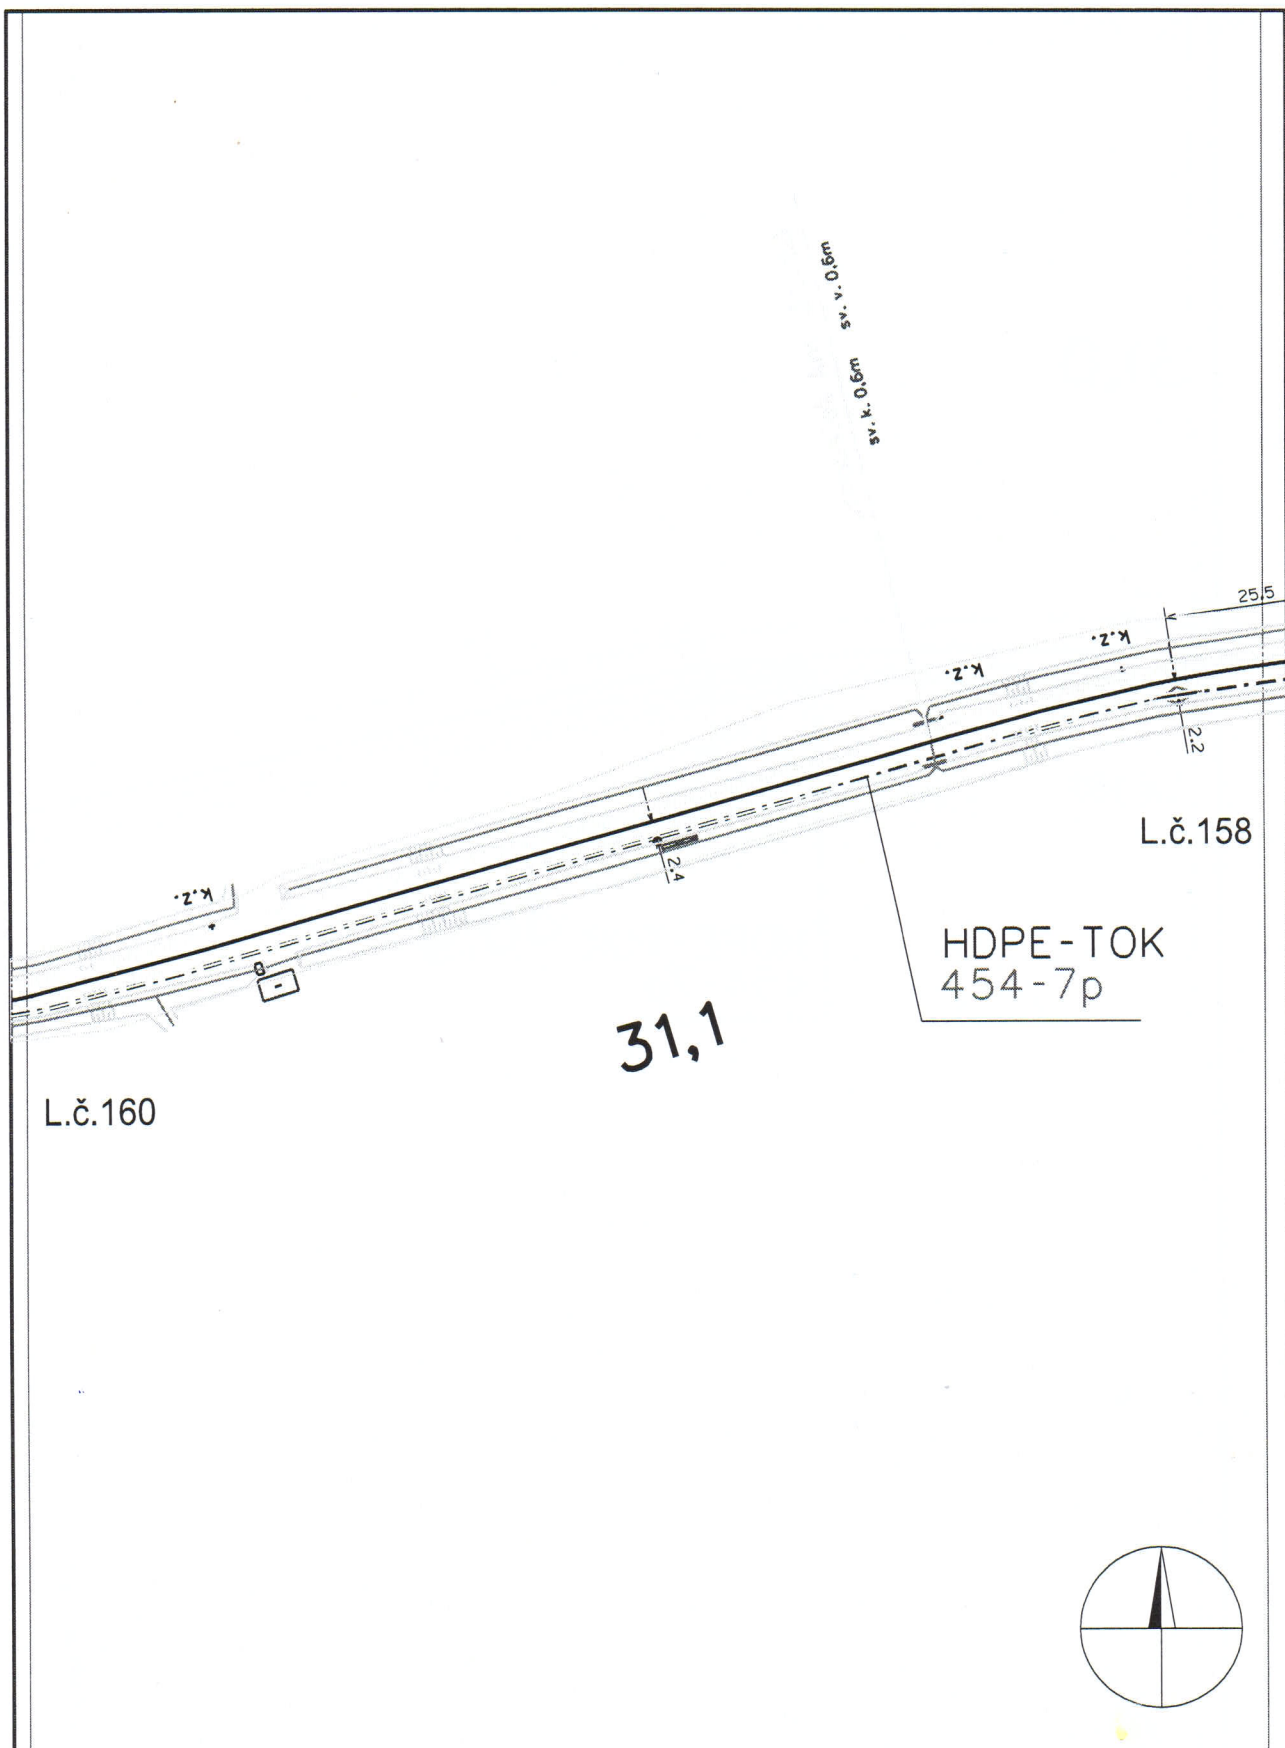

SVITAVY - ŽDÁREC U SKUTČE  
TRAŽOVÝ OPTICKÝ KABEL

1 : 1000

Číslo map. listu  
159.

**Vyjádření za: 430 SSZT PCE**

k žádosti:

**Doplnění závor na přejezdech Borová**

ze dne: **13.09.2016**

Č.j.:

**souhlasím / nesouhlasím**

**Nutno splnit podmínky:** ano

Č.j.:

**Poznámka:**

V zájmovém území se nacházejí kab trasy a zařízení ve správě SSZT-viz přílohy. PD předložte k posouzení.

Vypracováno dne: **26.09.2016**

podpis: **Stránský Emil**



31.1


30.9

1162/1

31.2

propustek km 31,060  
sv. k. 0,5m sv. k. 0,5m

31.0

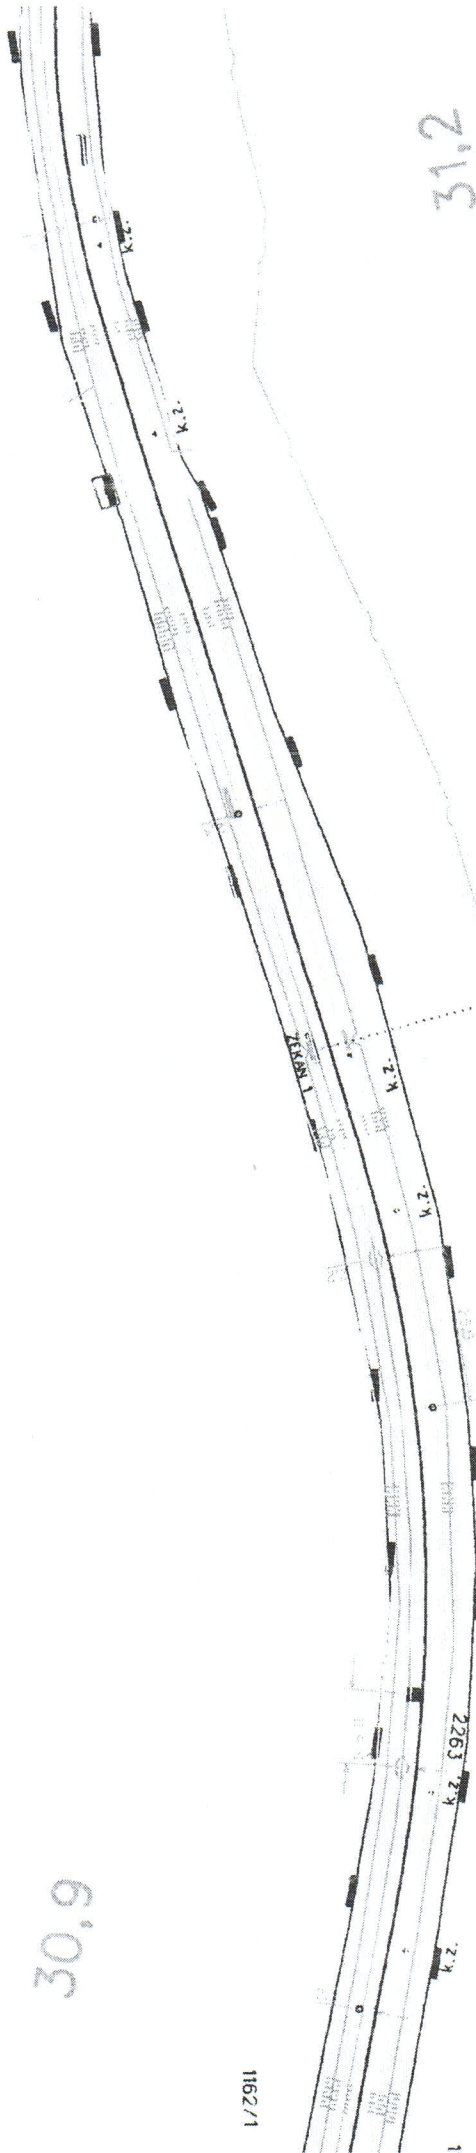

propustek km 30 549

5.03

4162/11

116213  
k.z.

propustek km 30.404  
sv. v. 0.6m sv. v. 1.2m

4.30

10/14

2160 Policka


116114


116115

2262

ZEKANI

30.3

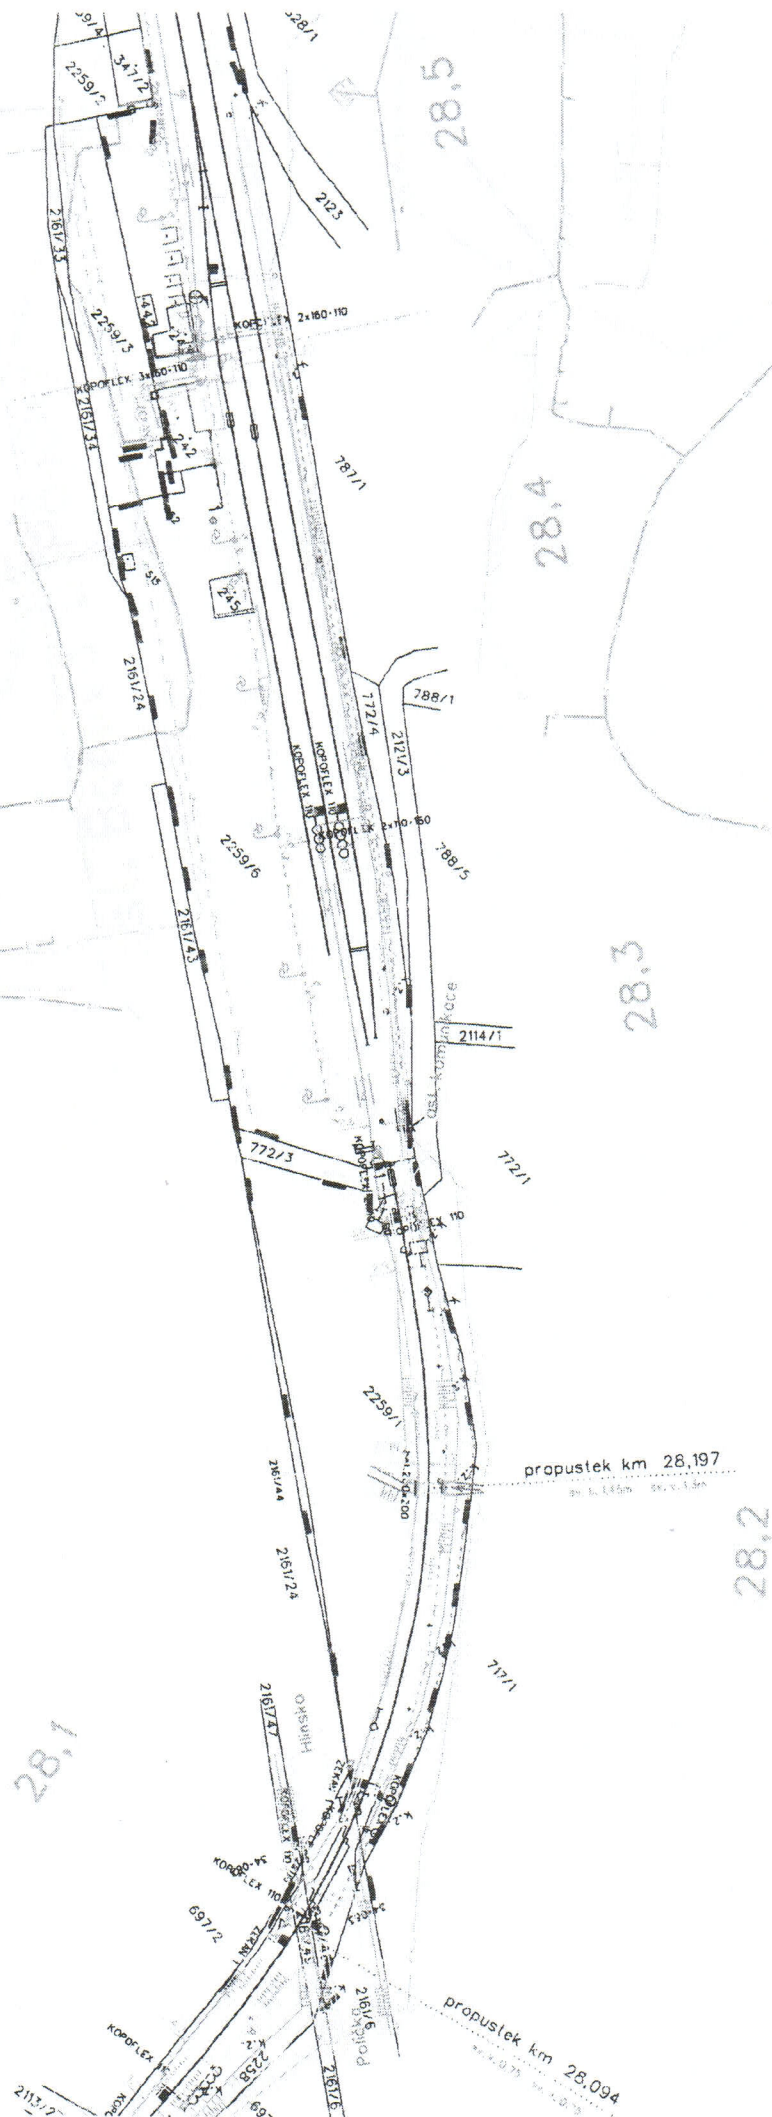

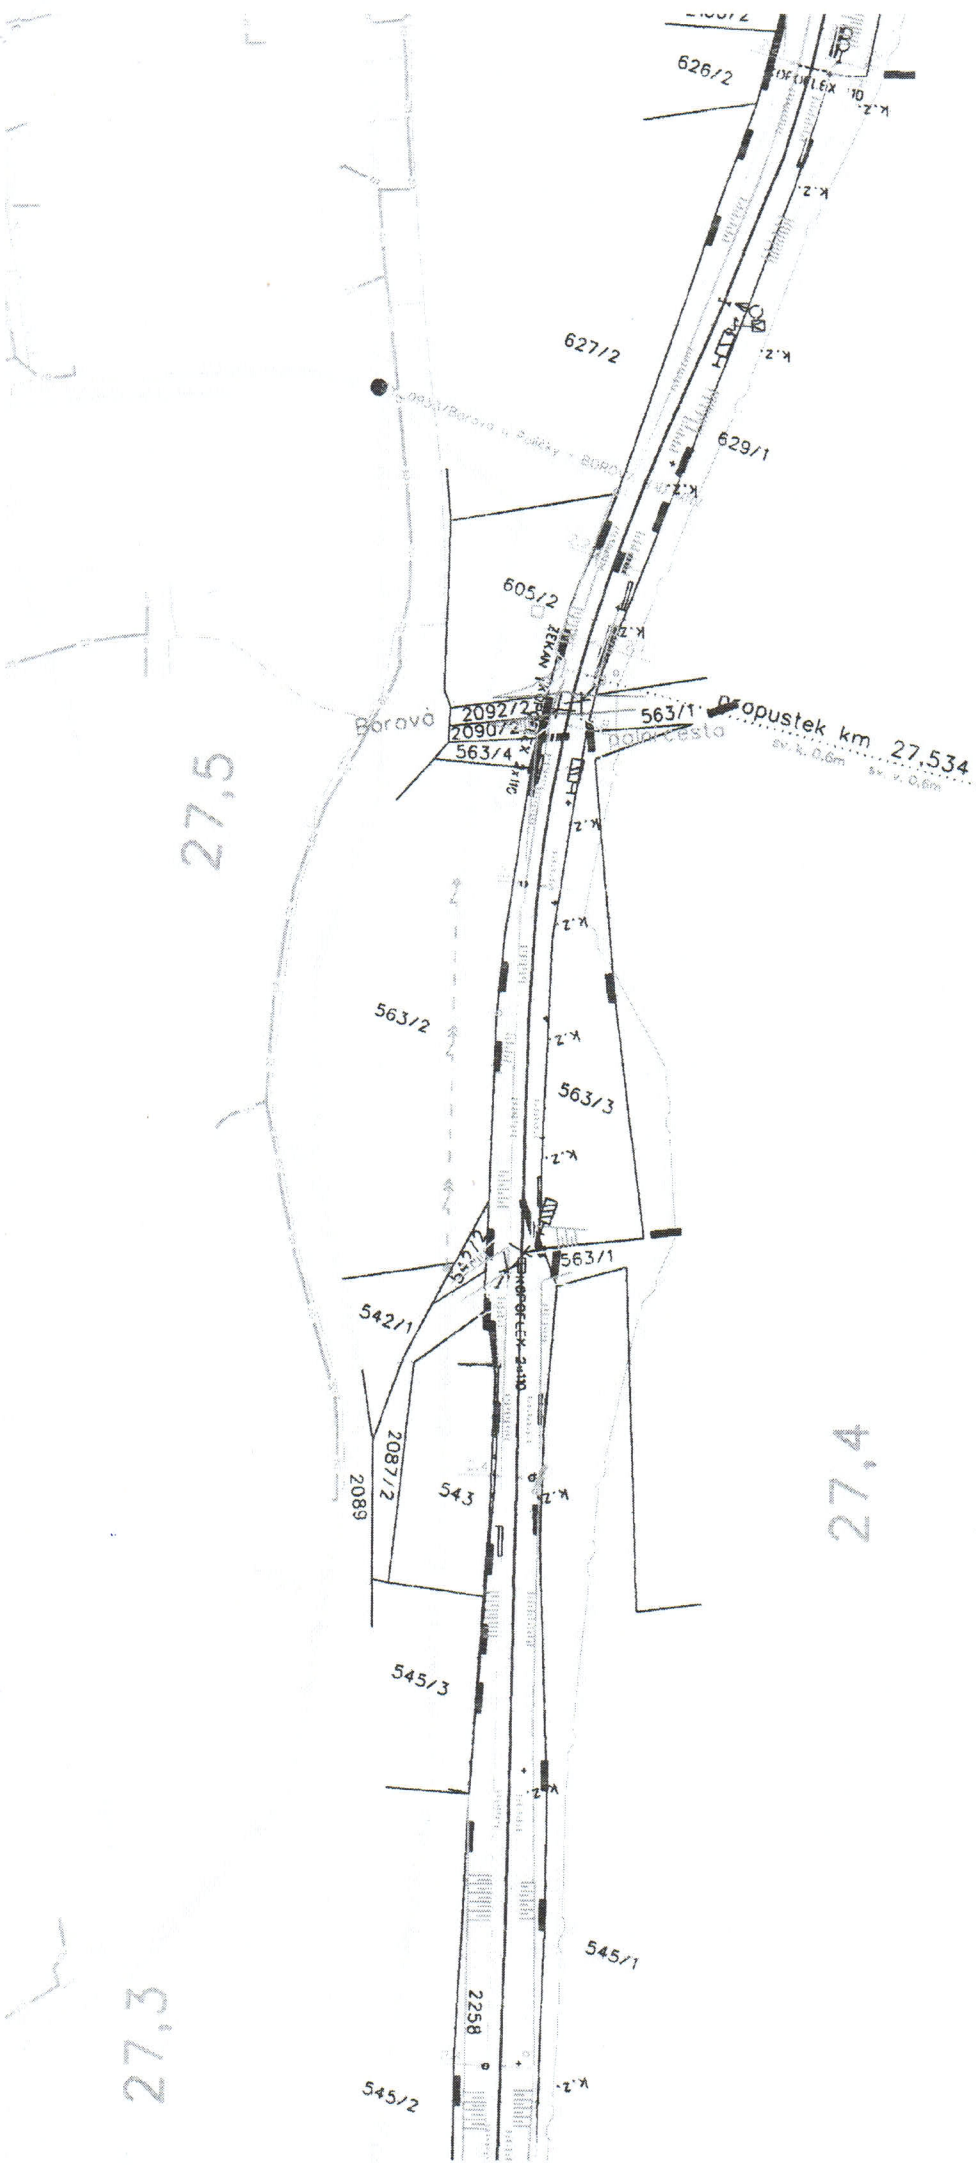



**Vyjádření za: 500 SEE**

k žádosti:

**Doplnění závor na přejezdech Borová**ze dne: **13.09.2016**

Č.j.:

**souhlasím / nesouhlasím****Nutno splnit podmínky: ano**

Č.j.:


**Poznámka:**

V zájmovém prostoru se nacházejí sítě ve správě SEE OŘ Hradec Králové - viz. přílohy. Polohy kabelových tras jsou zakresleny pouze informativně. Přesnou polohu je třeba určit vytýčením. Vytýčení kabelových tras zajistí a podmínky prací v ochranném pásmu kabelového vedení a způsob ochrany kabelů sdělí p. Jaroslav Novotný tel.č. 724 005 613 popř. p. Jan Snítal tel.č. 724 791 403. Zařízení ve správě SEE se stavbou nesmí poškodit. Zemní práce nesmí být prováděny v ochranném pásmu kabelového vedení (tj. v blízkosti menší než 1 m). V případě menší vzdálenosti požadujeme dozor pracovníka SEE.

Vypracováno dne: **16.09.2016**podpis: **Krtička Jiří Ing.**

B O R O V Á u P o l i č k y

žkm 30,38

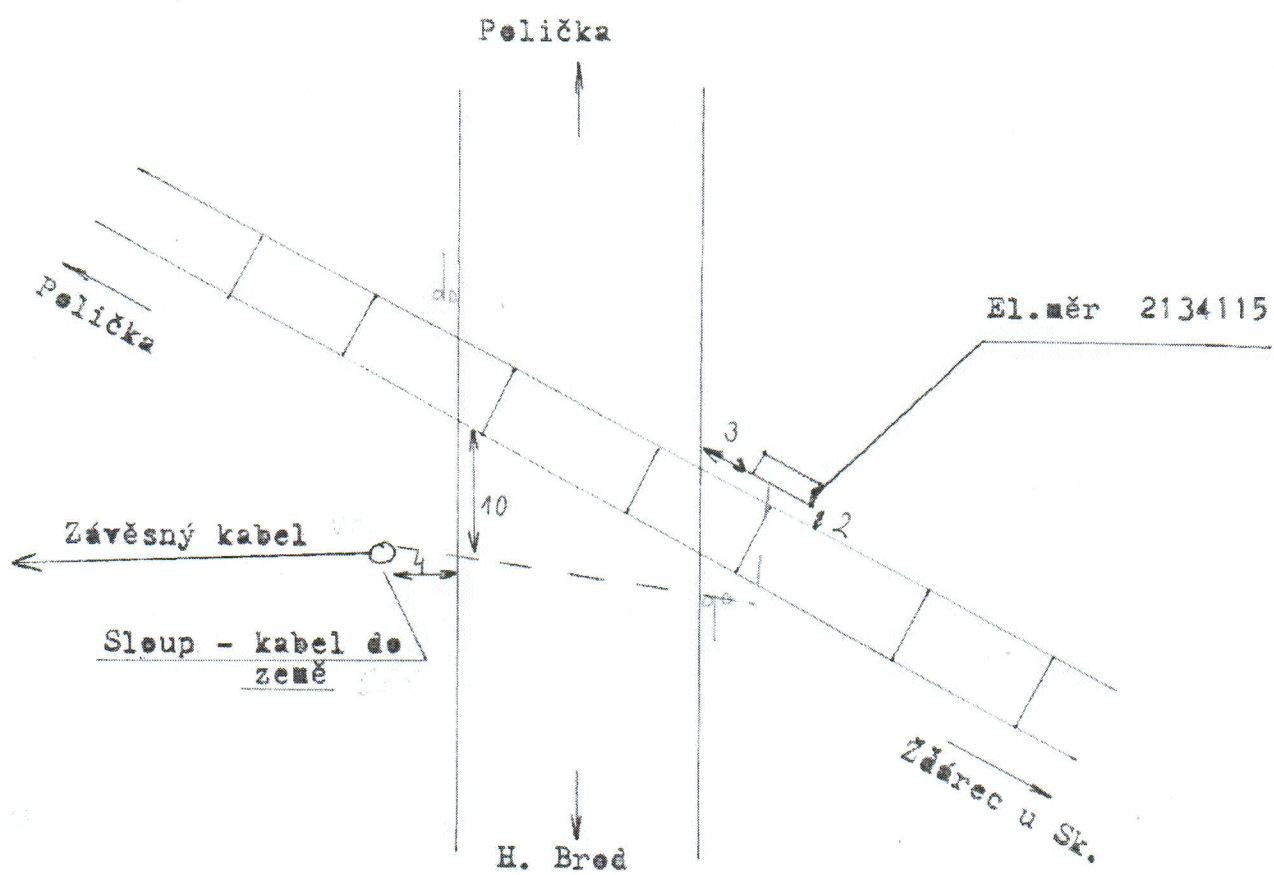

(8)

(3)

(2)

W. 12 20 30


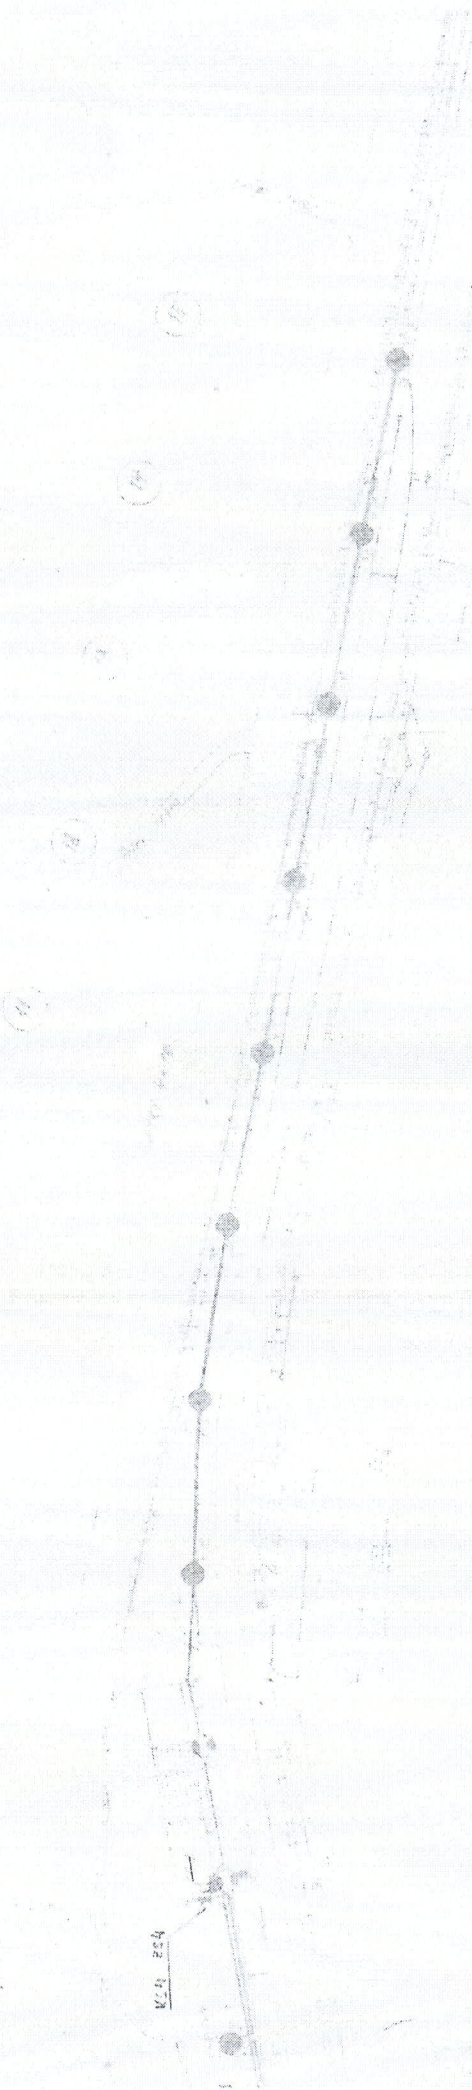




