










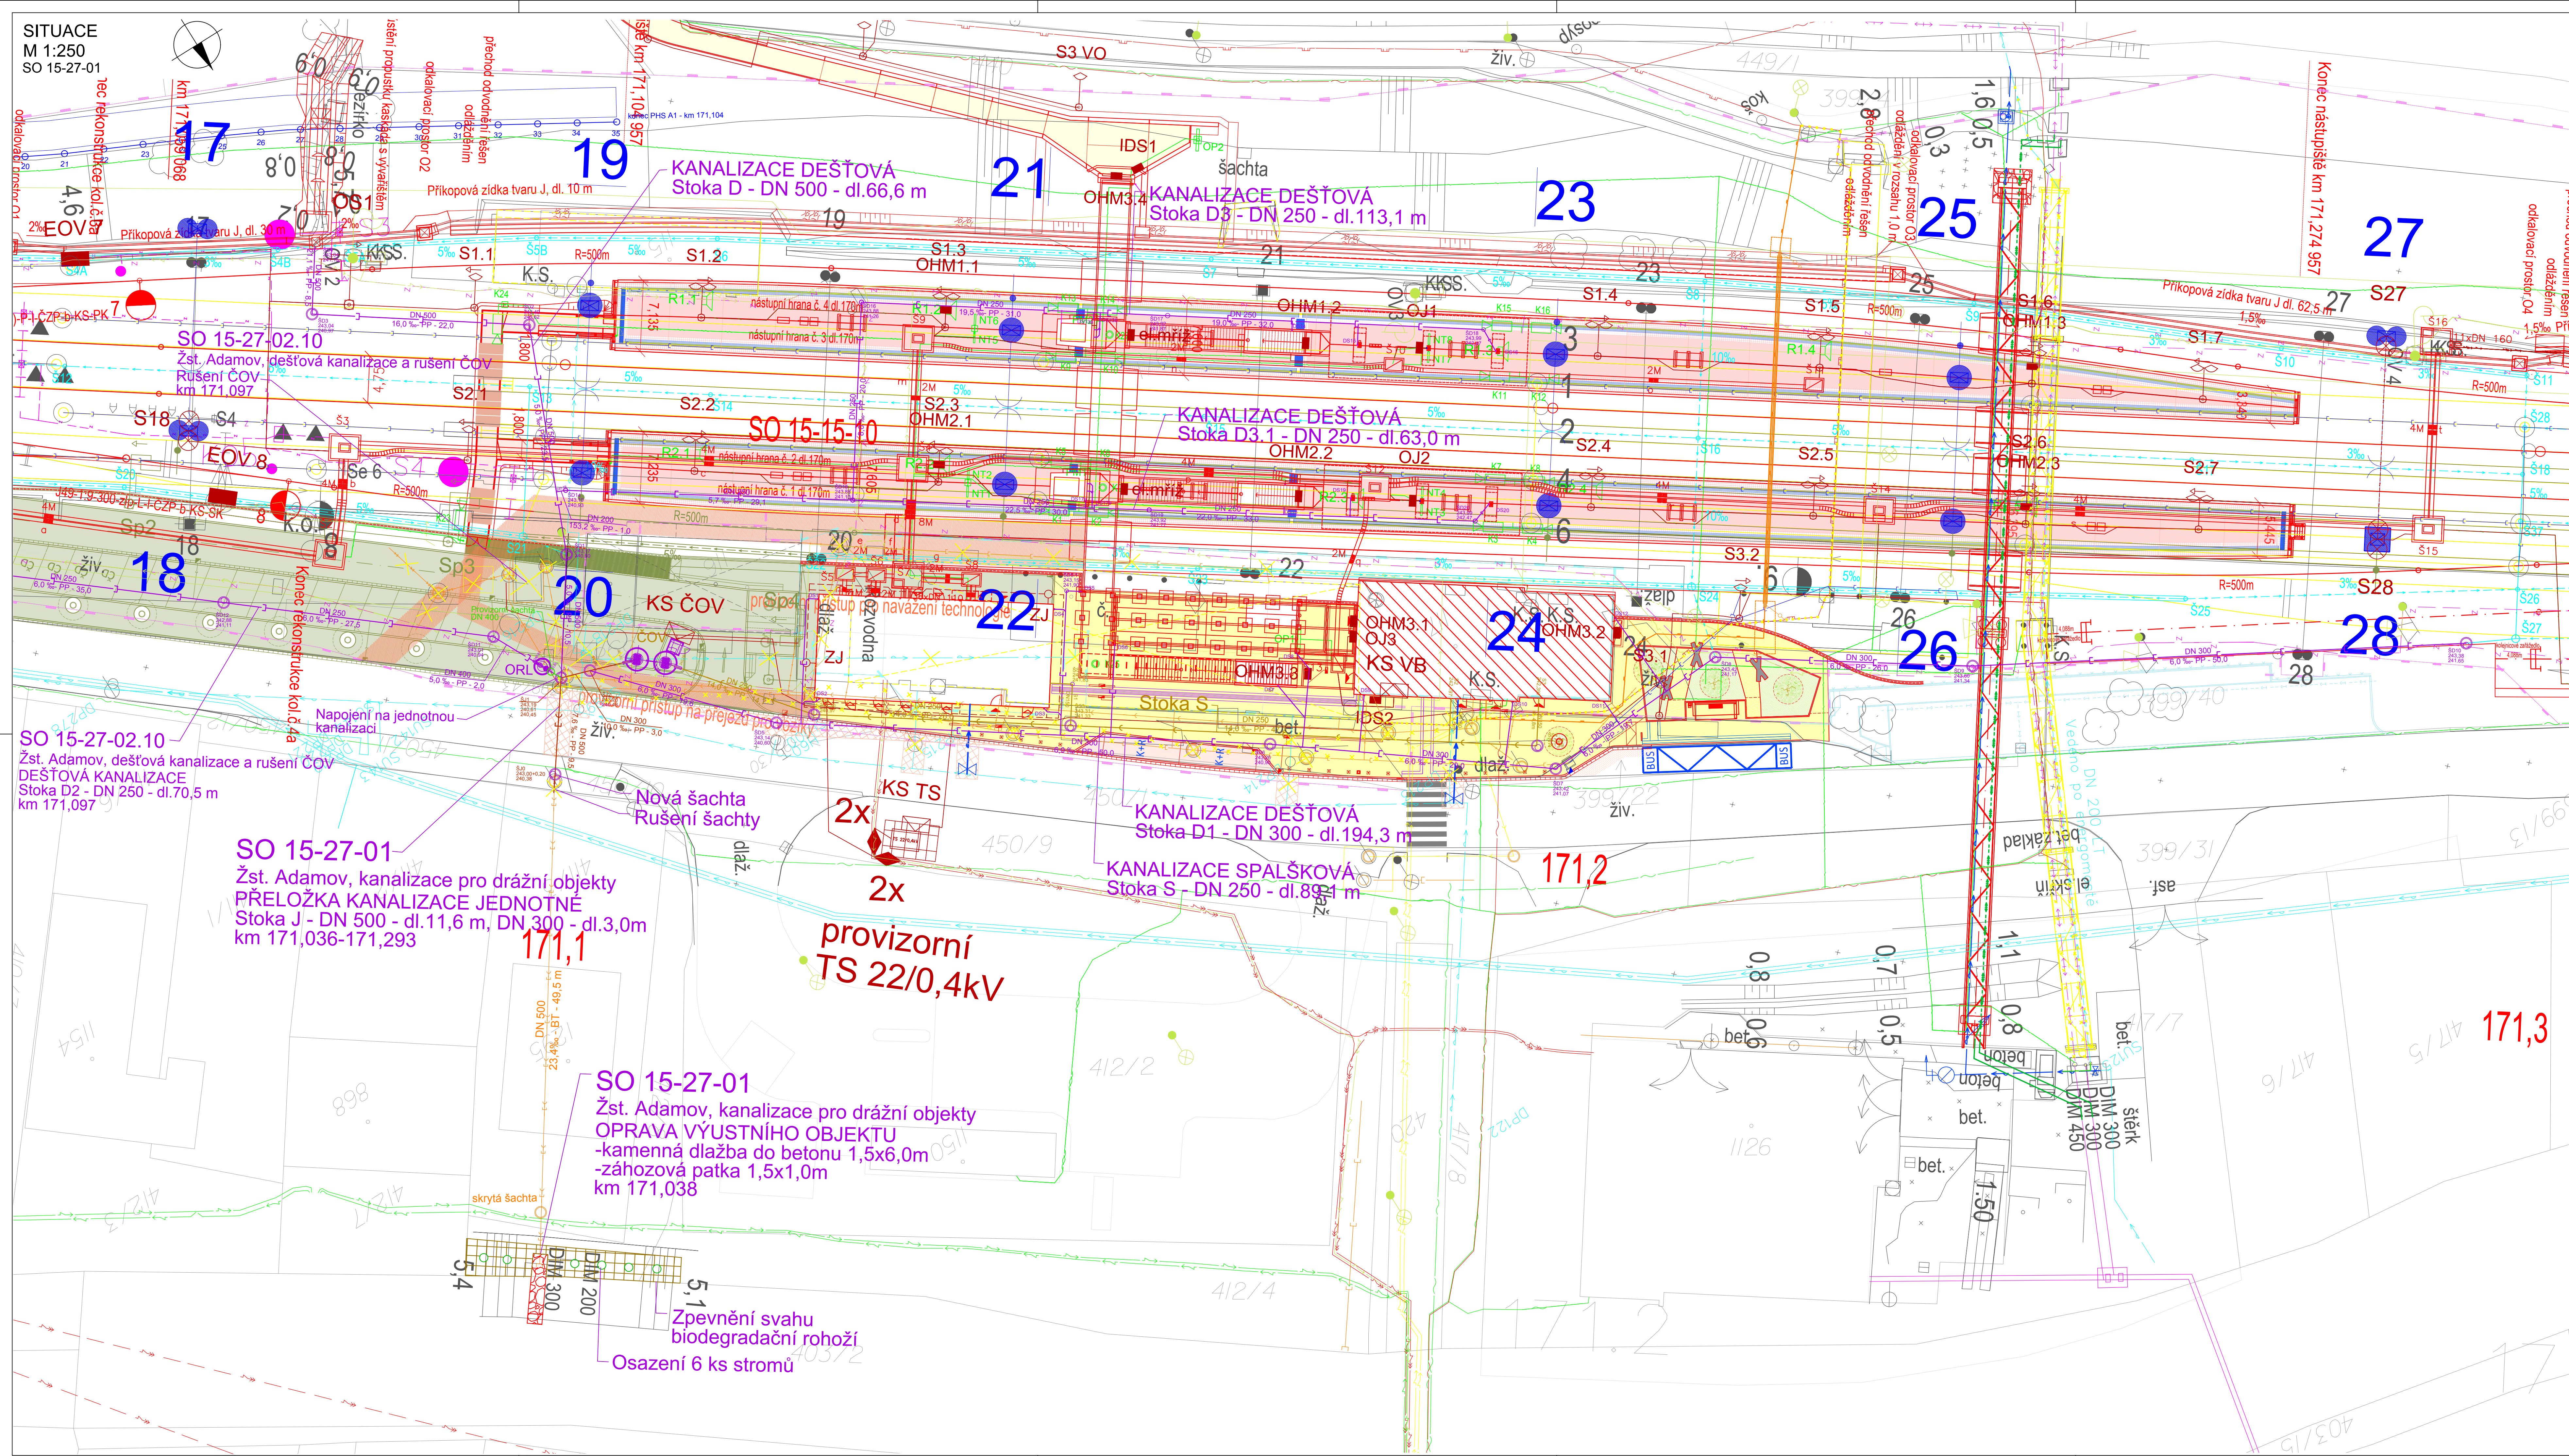






SITUACE  
M 1:250  
SO 15-27-01



**LEGENDA STÁVAJÍCICH INŽENÝRSKÝCH SÍTÍ**

	<b>VODOVOD PITNÁ VODA</b>
	<b>KANALIZÁCIE JEDNOTNÁ</b>
	<b>KANALIZÁCIE DEŠŤOVÁ</b>
	<b>KANALIZÁCIE SPLASKOVÁ</b>
	<b>NN KABELY</b>
	<b>NN NADZEMNÝ VEDENÍ</b>
	<b>VN KABELY</b>
	<b>VN NADZEMNÝ VEDENÍ</b>
	<b>STL PLYNOVOD</b>
	<b>KEBEL CETIN</b>
	<b>SĎELOVACÍ KABELY</b>
	<b>SĎELOVACÍ NADZEMNÝ VEDENÍ</b>
	<b>KABEL UPC</b>
	<b>ZABEZPEČOVACÍ KABELY</b>
	<b>TEPLOVOD</b>

**LEGENDA NAVRŽENÝCH INŽENÝRSKÝCH SÍTÍ**


 ZAPRAVENÍ POVRCHU KOMUNIKACÍ

ZAPRAVENÍ POVRCHU KOMUNIKACÍ



Dokumentace po připomínkách

			ČÍSLO SOUPRAVY:
REVIZE Č.	DATUM	ZMĚNA	



**SUDOP BRNO, spol. s r.o**  
**Kounicova 26**  
**611 36 Brno**

OBJEDNAVATEL:	Správa Jelenic, státní organizace, Dištrikt 1003/7, 110 00 Praha 1 Stavební správa východ (organizací jednotka)			E-mail: 4420 972 625 804 Tel.: sudop@sprava-bcra.cz
PROFESNÍ SKUPINA:	32 Inženýrské práce	VEDOUcí PROJ. SKUPINY Ing. Daniela Šimkovičová	GENERÁLNÍ ŘEDITEL Ing. Kamil Chmela	
OPOVĚDNÝ PROJ. ZAKAZKY Ing. Martin Mázal Ing. Lukáš Mázal	OPOVĚDNÝ PROJ. PS, SO Ing. Daniela Šimkovičová <i>Šimkovičová</i>	NAVRH, VÝPRAVČA Ing. Daniela Šimkovičová <i>Šimkovičová</i>	KONTROLOVAL Ing. Bohdan Plich <i>Plich</i>	

Rekonstrukce nástupišť v žst. Adamov  
SO 15-27-01 Žst. Adamov, kanalizace pro drážní objekty

STUPEŇ: DUSP + PDPS	
ZAK. ČÍSLO 19036-01-0420	ARCH. ČÍSLO 2020110863
MĚŘÍTKO 1:250	POČET FORMÁTŮ 12 A4
DATUM: 01/2021	
ČÁST DOKUM. D 2 1 6 4 1	PŘÍLOHA 2