


# Kravaře ve Slezsku

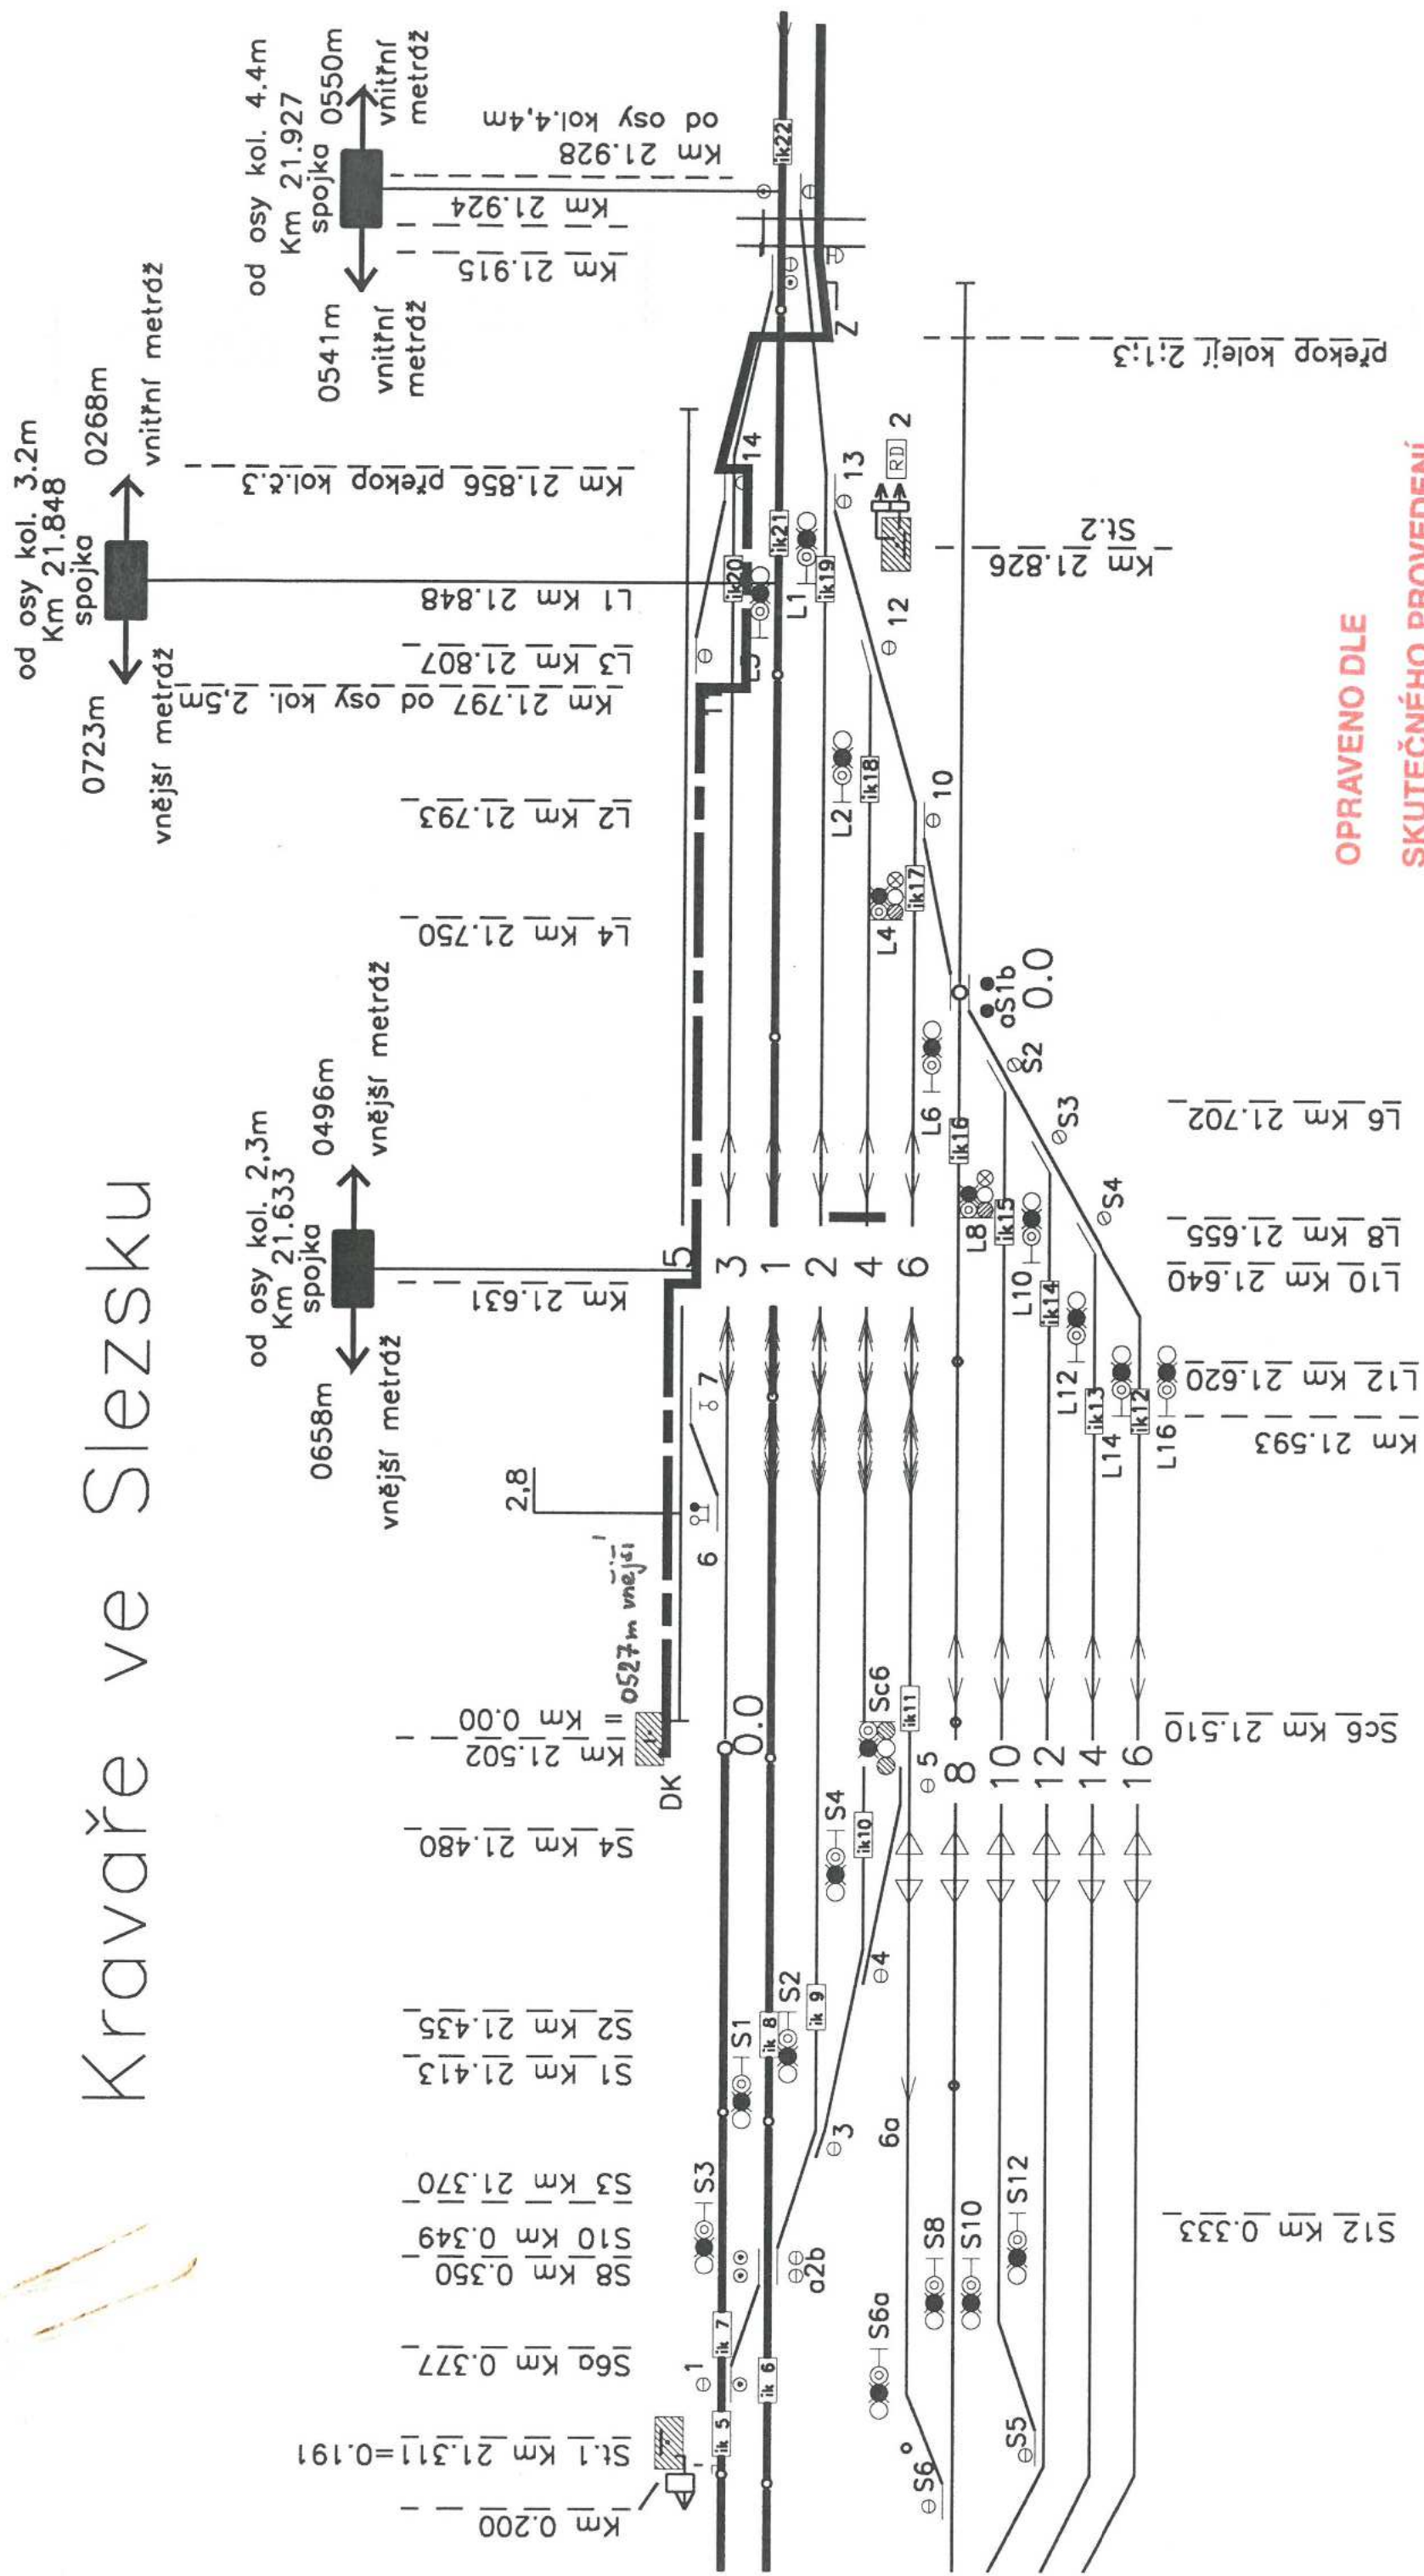

OPRAVENO DLE  
SKUTEČNÉHO PROVEDENÍ  
DNE: 7. 7. 1998 *Kup*

ČD DDC, sdělovací kabel  
úsek: Opava – Kravaře

Průb. kob. tr. žst. Kravaře ve Sl. – žst. Opava-vých.