



V Liberci dne: 16. července 2020

Vaše zn.: L-ČL 2020

Naše zn.: 3039/2020-36220/9.3

Vyřizuje: Jan Špulák

Telefon: 954 911 132

STRABAG Rail, a.s.

Ing. David Růža

Železničářská 1385/29

400 03 Ústí nad Labem – Střekov

ID datové schránky: 9vbgv95

**Věc: I/9 Česká Lípa – Revitalizace trati Lovosice – Česká Lípa – přeložka plynovodu  
– vyjádření správce silnice č. 9**

Ředitelství silnic a dálnic ČR (ŘSD ČR) obdrželo Vaši žádost ze dne 18.5.2020 o vyjádření ke stavebnímu povolení stavby: „**Revitalizace trati Lovosice – Česká Lípa**“, investor: Správa železnic, s.o., IČ: 70994234, Dílžďená 1003/7, 110 00 Praha 1 – Nové Město.

K posouzení nám byla předložena projektová dokumentace stavby vypracovaná společností STRABAG Rail, a.s., Železničářská 1385/29, 400 03 Ústí nad Labem - Střekov, stupeň DSP z 02/2020, hlavní projektant stavby: Ing. David Růža, ČKAIT 0401446, odpovědný projektant dílčí části – objekt: SO 20-74-01 Úprava a ochrana vedení plynovodu - Jiří Polák, ČKAIT 0007653.

V rámci předmětné stavby dojde ke komplexní rekonstrukci železničního svršku a spodku a k likvidaci mostku v km 83,475, který bude nahrazen železničním náspem. Pod tímto mostkem železniční trať kříží STL plynovod PE ø160 mm a bude nutné provést jeho ochranu. Vzhledem k průběhu plynovodu bude nutné provést jeho přeložku tak, aby respektovala budoucí železniční násyp. V úseku křížení násypu bude plynovod uložen do chráničky. Přeložka plynovodu hloubkou svého uložení bude respektovat hloubku stávajícího plynovodu v místech napojení a její krytí bude min. 0,80 m. Propojení přeložky na stávající plynovod bude provedeno bez přerušení jeho provozu pomocí bypassu PE ø110 mm.

ŘSD ČR se dotýká přeložka stávajícího plynovodu v jeho části umístěné v silnici I/9 v cca km 67,55 na silničním pozemku p.č. 659/2 v k.ú. Okřešice u České Lípy, obec Česká Lípa.

Po posouzení žádosti ŘSD ČR jako majetkový správce dotčené silnice I/9 na pozemku p.č. 659/2 v k.ú. Okřešice u České Lípy **souhlasí** se stavbou „**Revitalizace trati Lovosice – Česká Lípa**“ za předpokladu dodržení následujících podmínek:

- 1) Akce bude realizována dle předložené projektové dokumentace z 02/2020, stupeň DSP, vypracovaná společností STRABAG Rail, a.s., Železničářská 1385/29, 400 03 Ústí nad Labem.
- 2) Silniční pozemek silnice I/9 bude po skončení stavebních prací (výkopů) uveden do řádného stavu.
- 3) Před zahájením stavebního řízení bude mezi investorem, vlastníkem plynovodu a ŘSD ČR, Správou Liberec uzavřena **smlouva budoucí o zřízení věcného břemene – služebnosti** (sl. Hájková, tel.: 954 911 137) za účelem umístění sítě do silničního pozemku silnice I/9.

Adresa pro doručování:  
Zeyerova 1310  
PO BOX 386  
460 55 Liberec

Telefon: 485 108 507-08, 485 251 111, 485 108 512, 485 108 514  
Fax: 482 711 675  
e-mail: Jmeno.Prijmeni@rsd.cz <http://www.rsd.cz>

- 4) Po ukončení stavby investor akce resp. vlastník sítě předá ŘSD ČR, Správě Liberec geometrický plán pro věcné břemeno a geodetické zaměření skutečného provedení stavby plynovodu v prostorových souřadnicích (Y, X, Z) v systému S-JTSK a výšku krytí sítě (h) v silničním pozemku.
- 5) Po skončení prací dojde mezi ŘSD ČR a zhotovitelem k protokolárnímu předání a převzetí místa zásahu. Požadujeme, aby oboustranně potvrzený protokol o provedeném zásahu do silničního pozemku silnice I/9 byl jedním z podkladů pro uvedení stavby do užívání.

Toto vyjádření slouží pro účely stavebního řízení.

S pozdravem



Ing. Jan Wohlmuth  
ředitel správy Liberec

**Příloha:**

- Situace – část D.2.1.6.3.4

**Na vědomí:**

- Drážní úřad, Wilsonova 300/8, 121 06 Praha 2 – Vinohrady, IDDS: 5mjaatd






Evropská unie





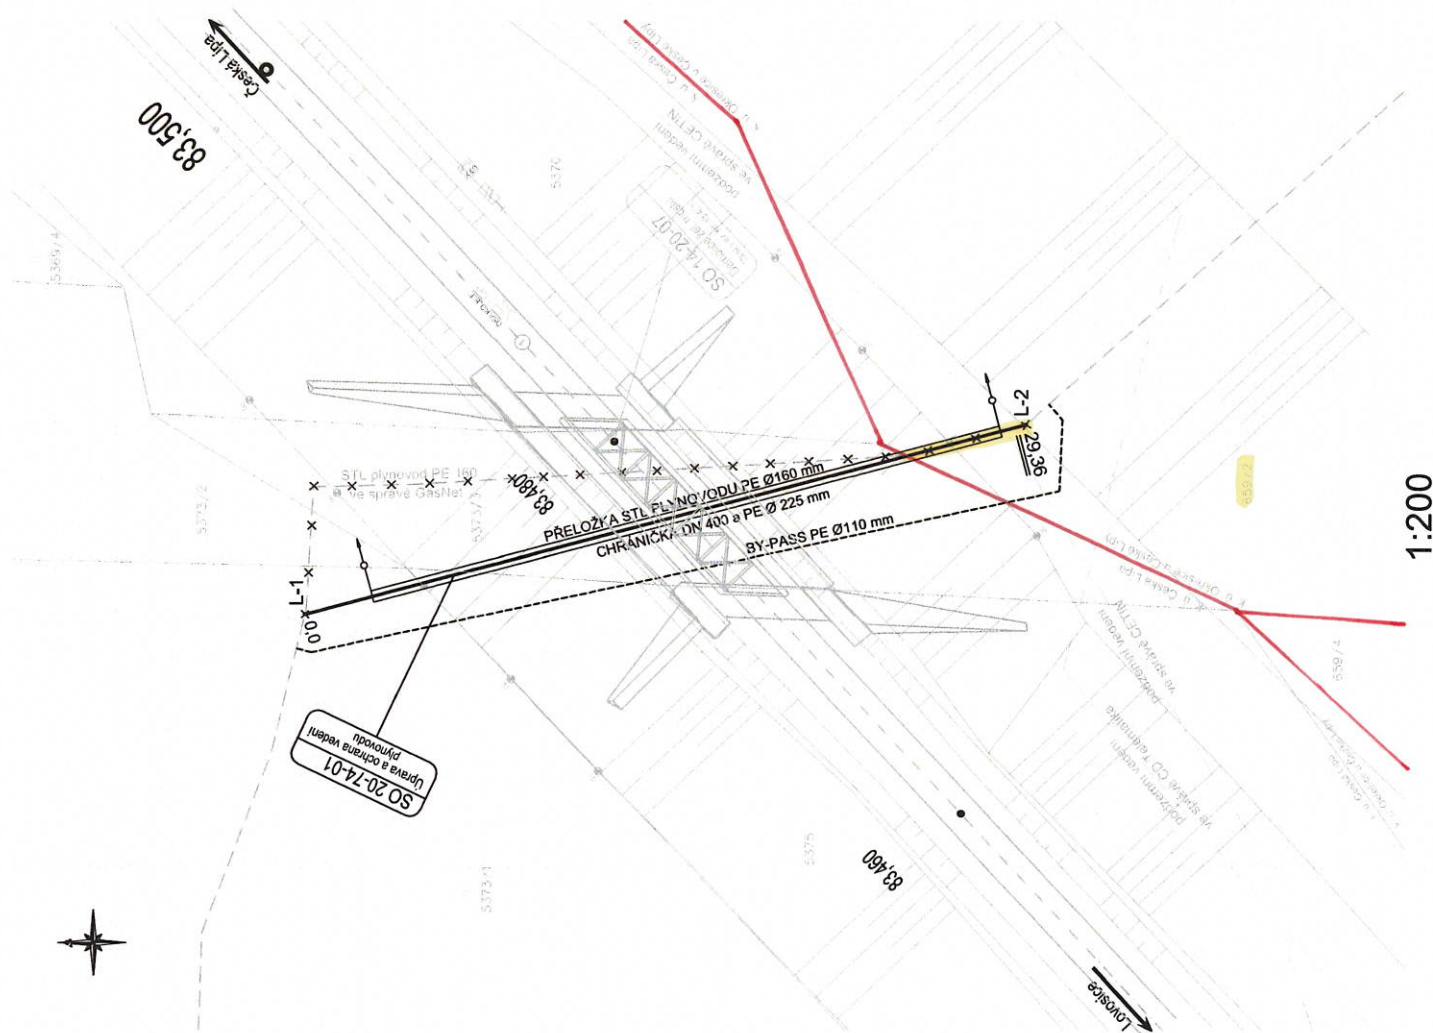


**Investice do vaší budoucnosti**



1:200

[illegible]

		<b>STRABAG Rail a.s.</b> Železničářská 1385/29 400 03 Ústí nad Labem - Střekov tel.: +420 475 300 111 e-mail: projekt.ul@strabag.com		Investor: 
Odpov. projektant stavby  Ing. David Ruža	Odpov. projektant PS, SO, části  Ing. David Ruža	Kontroloval  Ing. Jiří Jędrčka	Vypracoval  	Jiří Polák
Stavba			Místo stavby: Lovosice - Česká Lípa	
<b>Revitalizace trati Lovosice - Česká Lípa</b>			Stupeň DSP	D.2.1.6.3.4
Objekt SO 20-74-01 Lovosice - Česká Lípa úprava a ochrana vedení plynovodu - Dokumentace přílohy v km 83,475			Datum únor 2020	2 x A4
			Měřítko 1:200	Příloha
Příloha			Část	2