



Váš dopis zn.: **elektronické podání**

Ze dne: **25.05.2018**

Naše značka: **SCVKZAD22238**

Vyřizuje: **Bc. Karel Tůma**

Datová schránka: **f7rf9ns**

Telefon: **840 111 111**

E-mail: **info@scvk.cz**

Datum: **28.05.2018**

Adresa žadatele:

PRODIN A.S.

Jiráskova 169

53002 Pardubice

Vyjádření společnosti Severočeské vodovody a kanalizace, a.s.

Název akce:	ZPD "Oprava koleje v úseku Roztoky u Jilemnice - Martinice v Krkonoších"
Účel vyjádření:	Existence zařízení ve správě SČVK
Zájmové území:	Okres: Semily
	Obec: Roztoky u Jilemnice
	Část obce, ulice, č.p.: Roztoky u Jilemnice, 80
Žadatel:	PRODIN A.S.
Tel., e-mail	724374181, eva.mladkova@prodin.cz
Investor:	neuvedeno
Adresa, tel., e-mail	neuvedeno
Projektant:	neuvedeno
Vlastník dotčené IS	není
Platnost vyjádření:	jeden rok ode dne vyhotovení (v případě, že Váš zájem nadále trvá, požádejte před uplynutím této lhůty o prodloužení platnosti vyjádření)

Ve výše uvedeném zájmovém území **se ke dni vyhotovení tohoto stanoviska nenachází** zařízení provozovaná společností Severočeské vodovody a kanalizace, a.s. ani jejich ochranná nebo bezpečnostní pásma.

Případná existence vodovodních či kanalizačních přípojek není předmětem tohoto stanoviska. Se žádostí o informaci o existenci přípojek se obračejte na vlastníky přípojek, kdy vlastníkem vodovodní nebo kanalizační přípojky, popřípadě jejích částí zřízených přede nabytí účinnosti zákona č. 274/2001 Sb. Zákona o vodovodech a kanalizacích v platném znění, je vlastník pozemku nebo stavby připojené na vodovod nebo kanalizaci, neprokáže-li se opak.

V případě, že Vám byl na Vaši žádost poskytnut vektorový zakres sítě, Vás upozorňujeme, že tato data mohou být využita pouze pro účely záměru, na které bylo vyjádření vydáno a nemohou být poskytována třetím osobám, případě jakkoliv dále využívána.

Severočeské vodovody a kanalizace, a.s.


415 50 Teplice, Přítkovská 1689


IČ: 49099451 DIČ: CZ49099451


160

Bc. Karel Tůma

manažer útvaru TPČ OZ Turnov

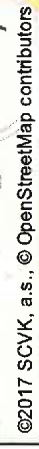

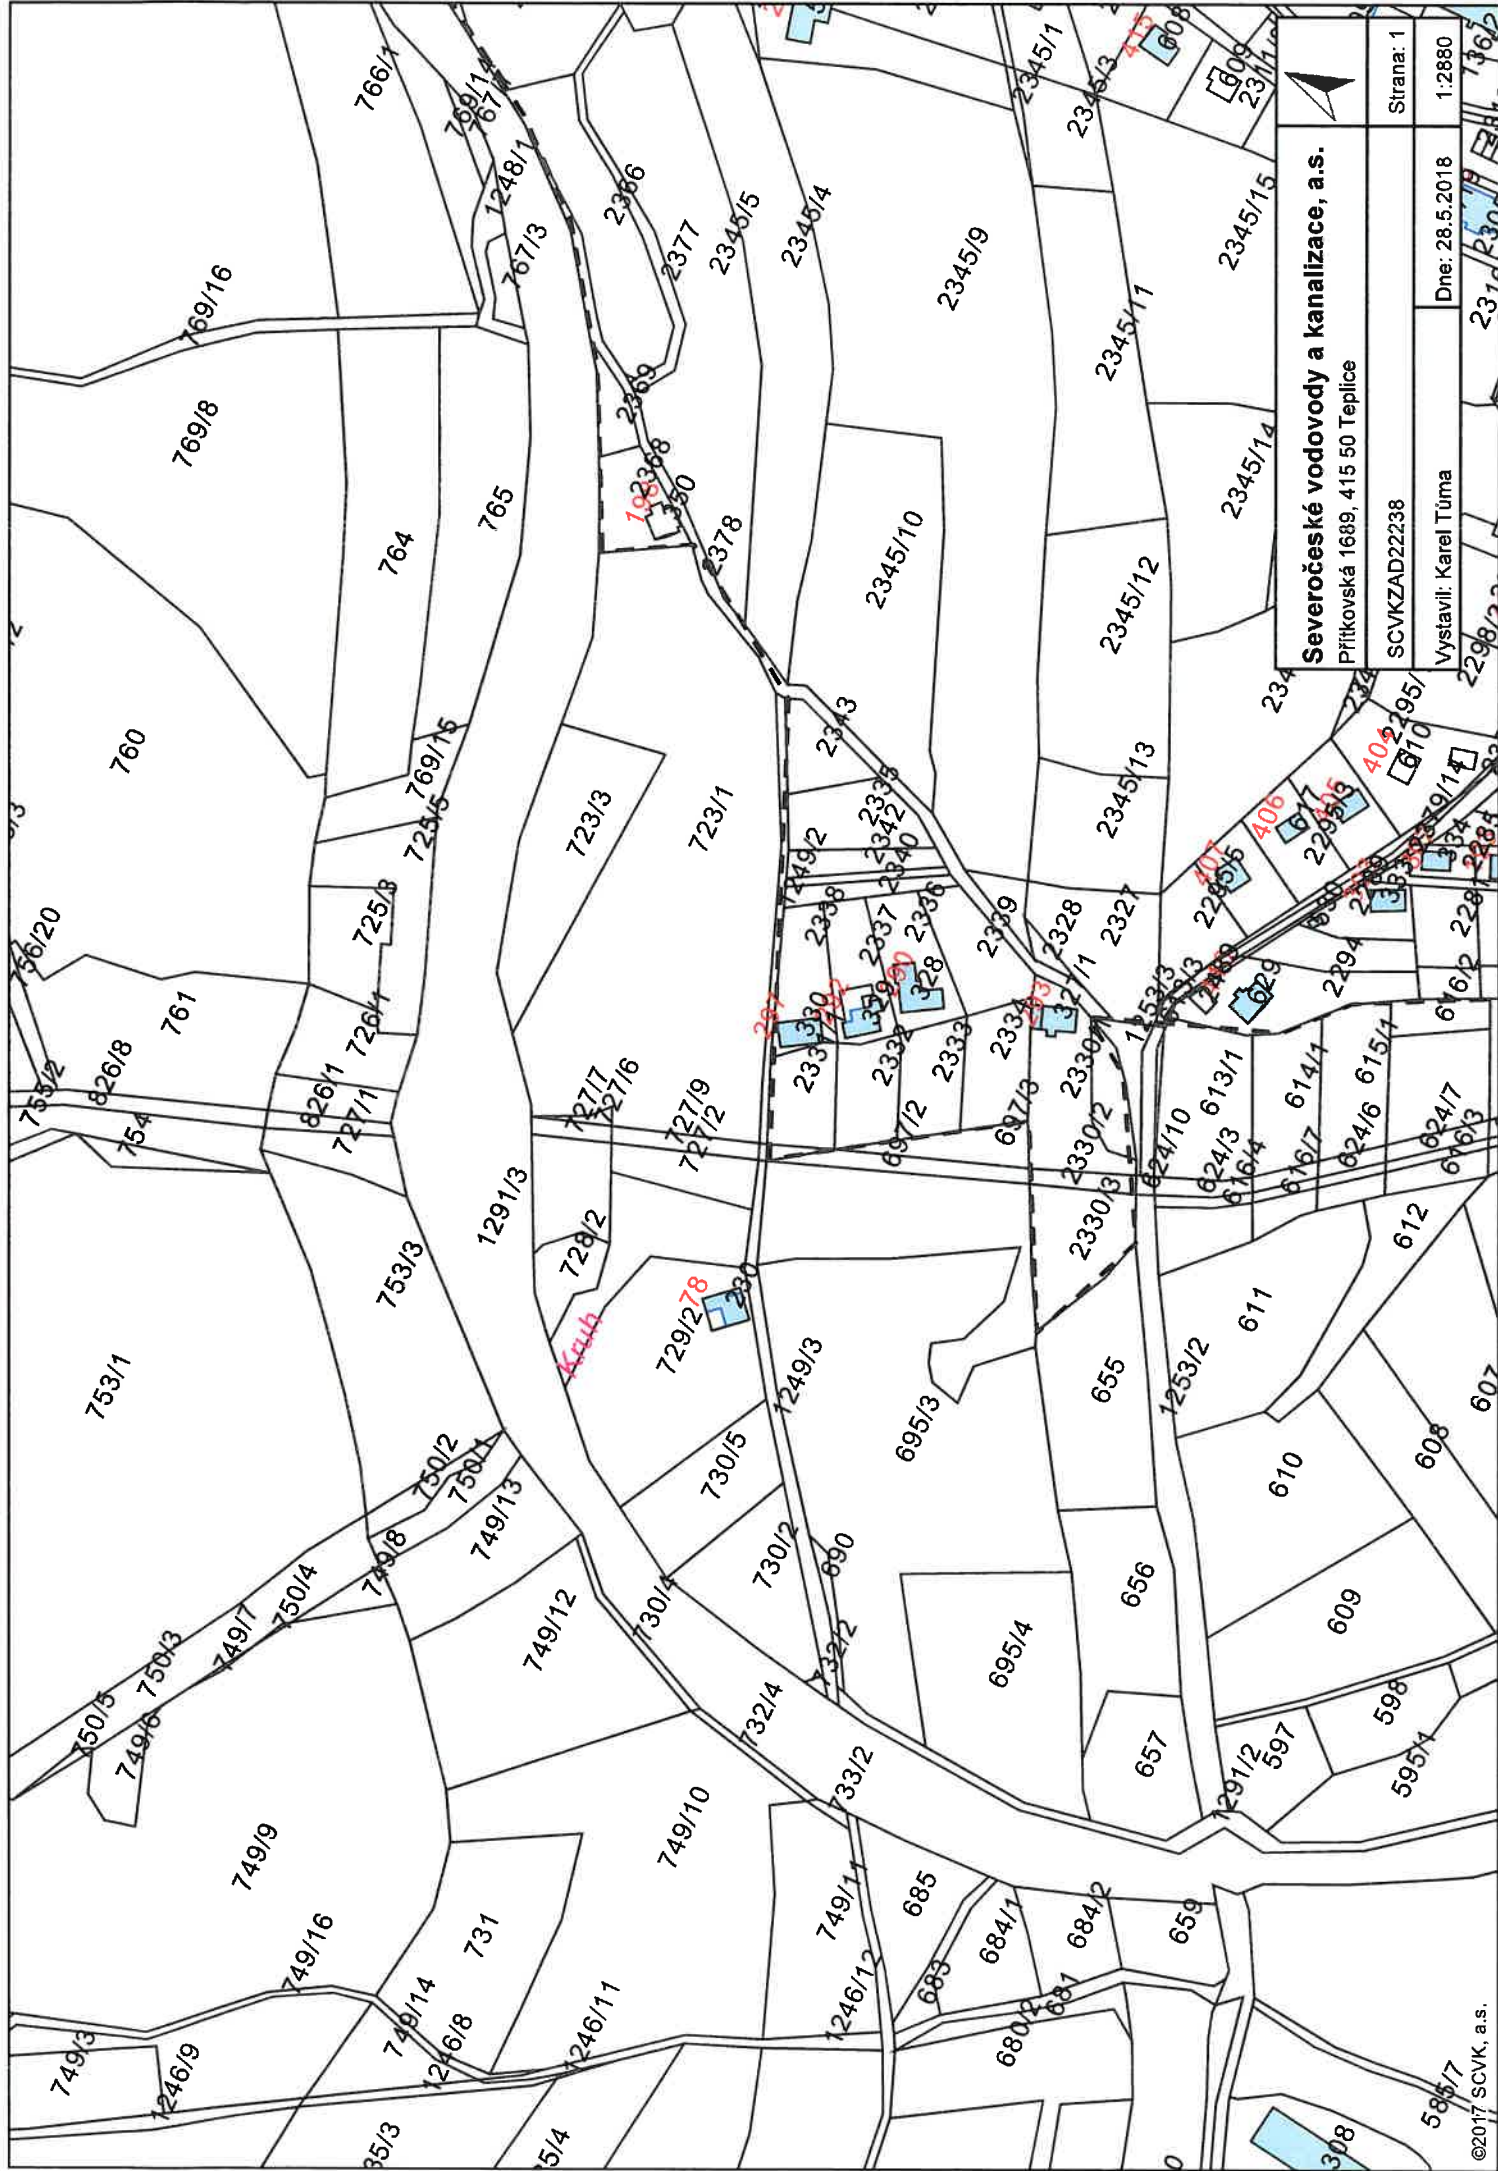

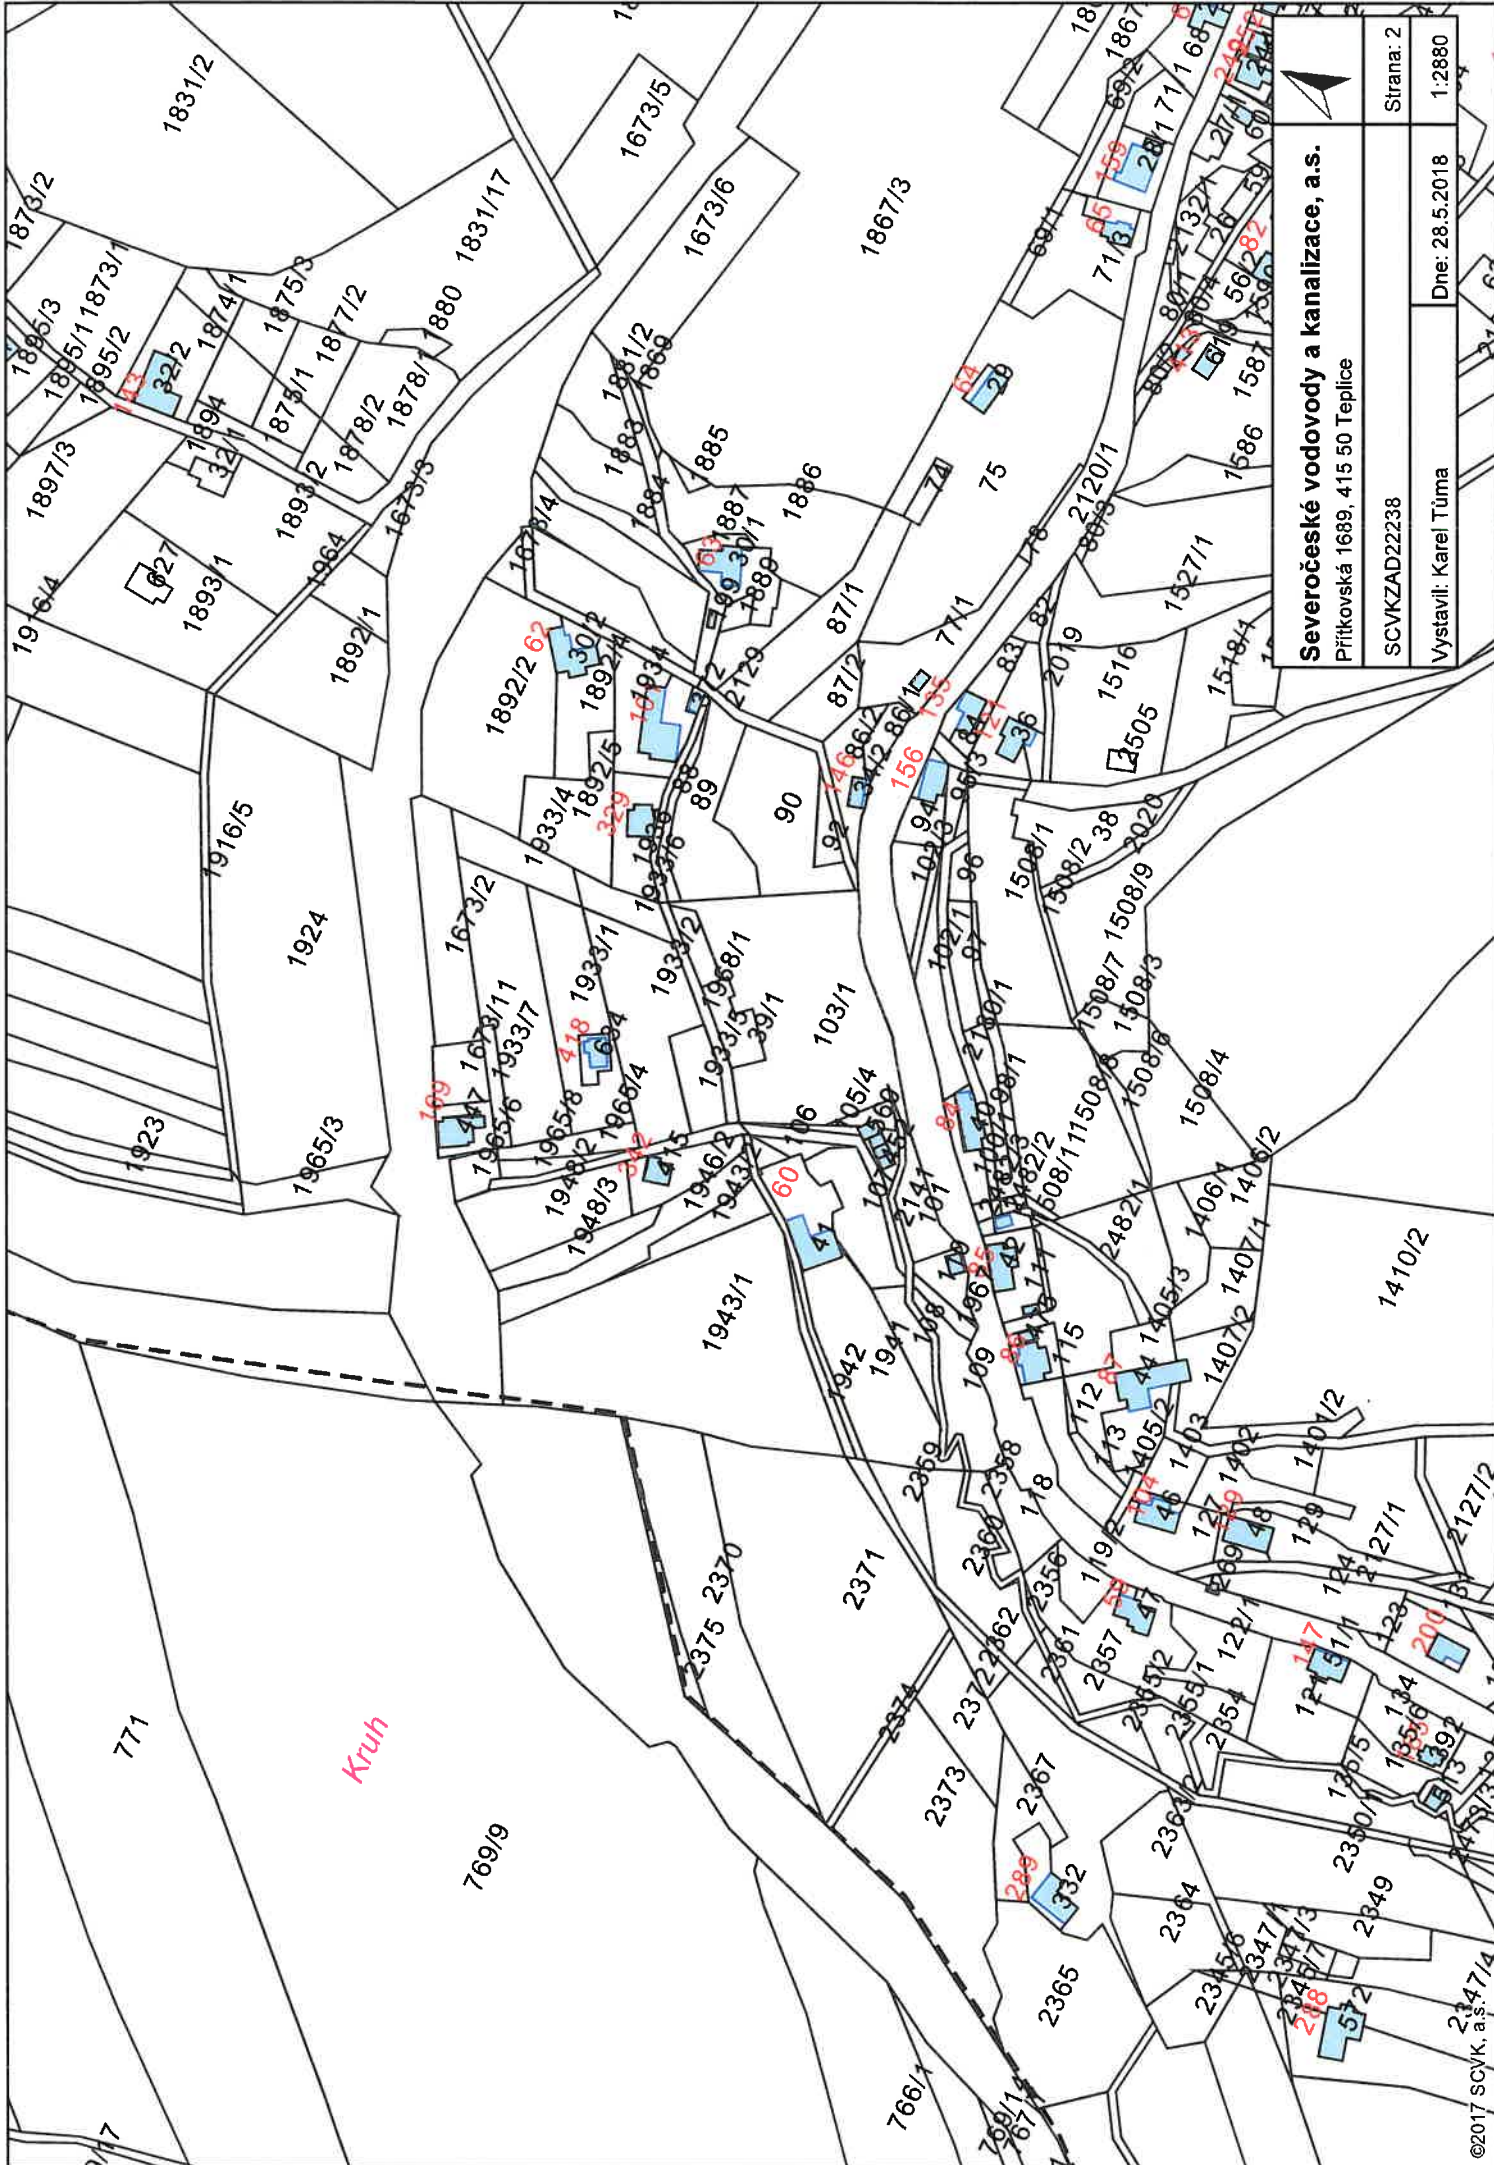



Severočeské vodovody a kanalizace, a.s.
Přítkovská 1689, 415 50 Teplice


SCVKZAD22238

Vystavil: Karel Tůma


Strana: 2

Dne: 28.5.2018

1:2880

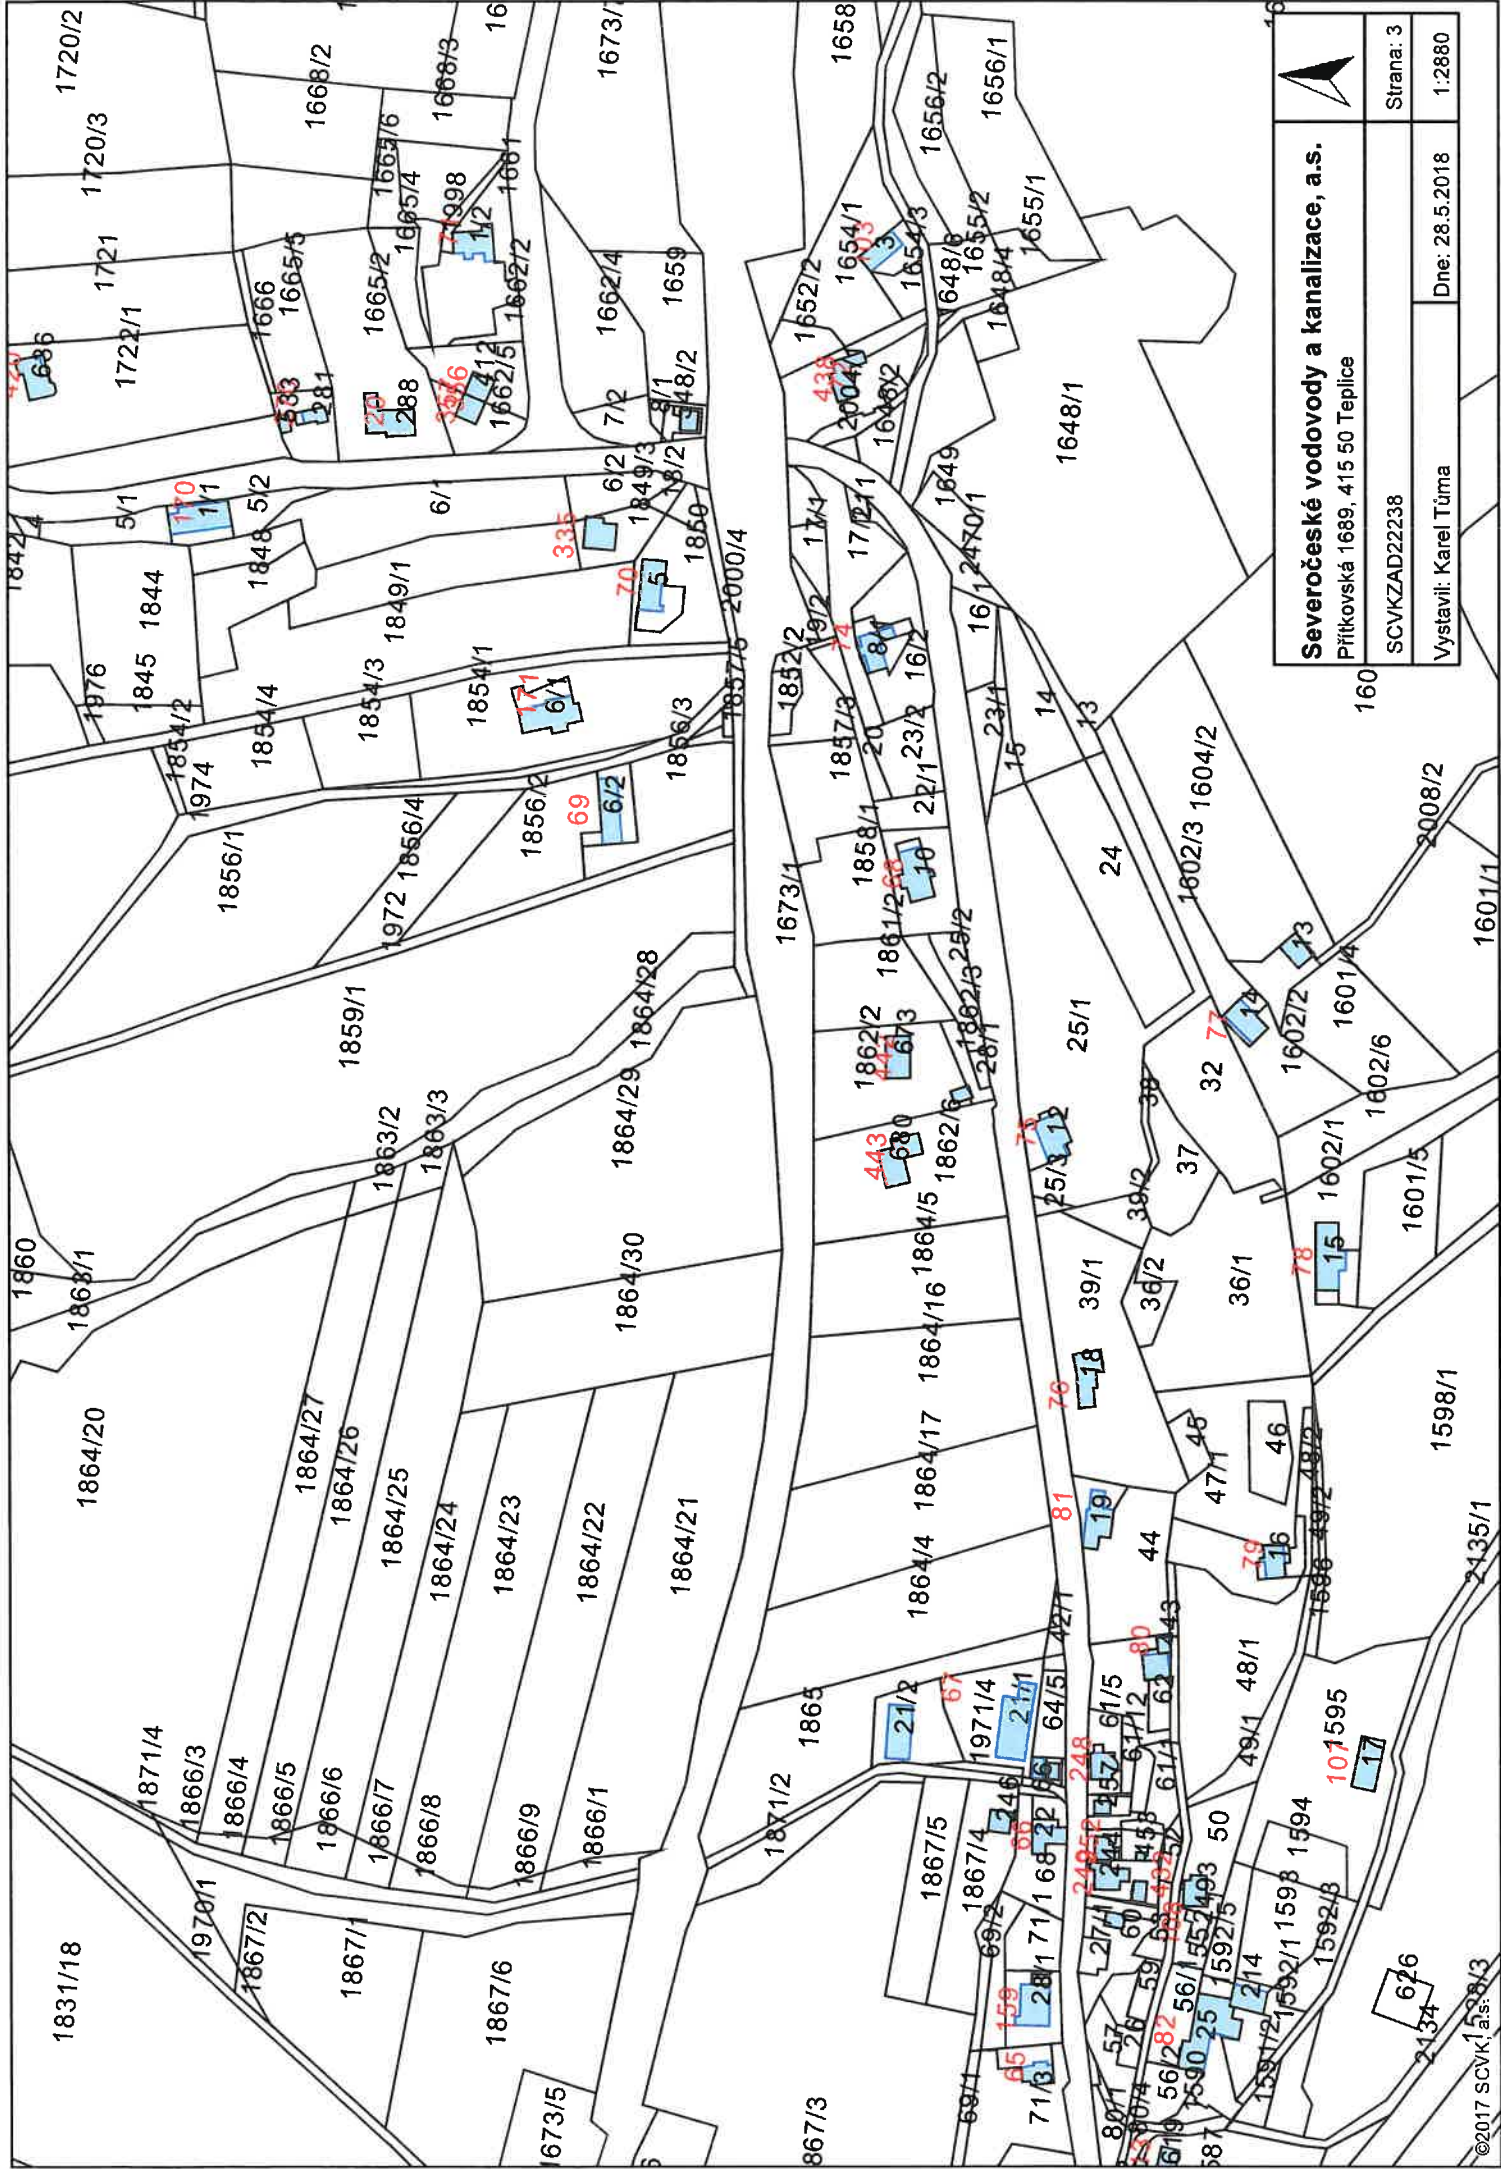

Severočeské vodovody a kanalizace, a.s.	
Přítkovská 1689, 415 50 Teplice	
SCVKZAD22238	Strana: 3
Vystavil: Karel Tůma	Dne: 28.5.2018
1:2880	

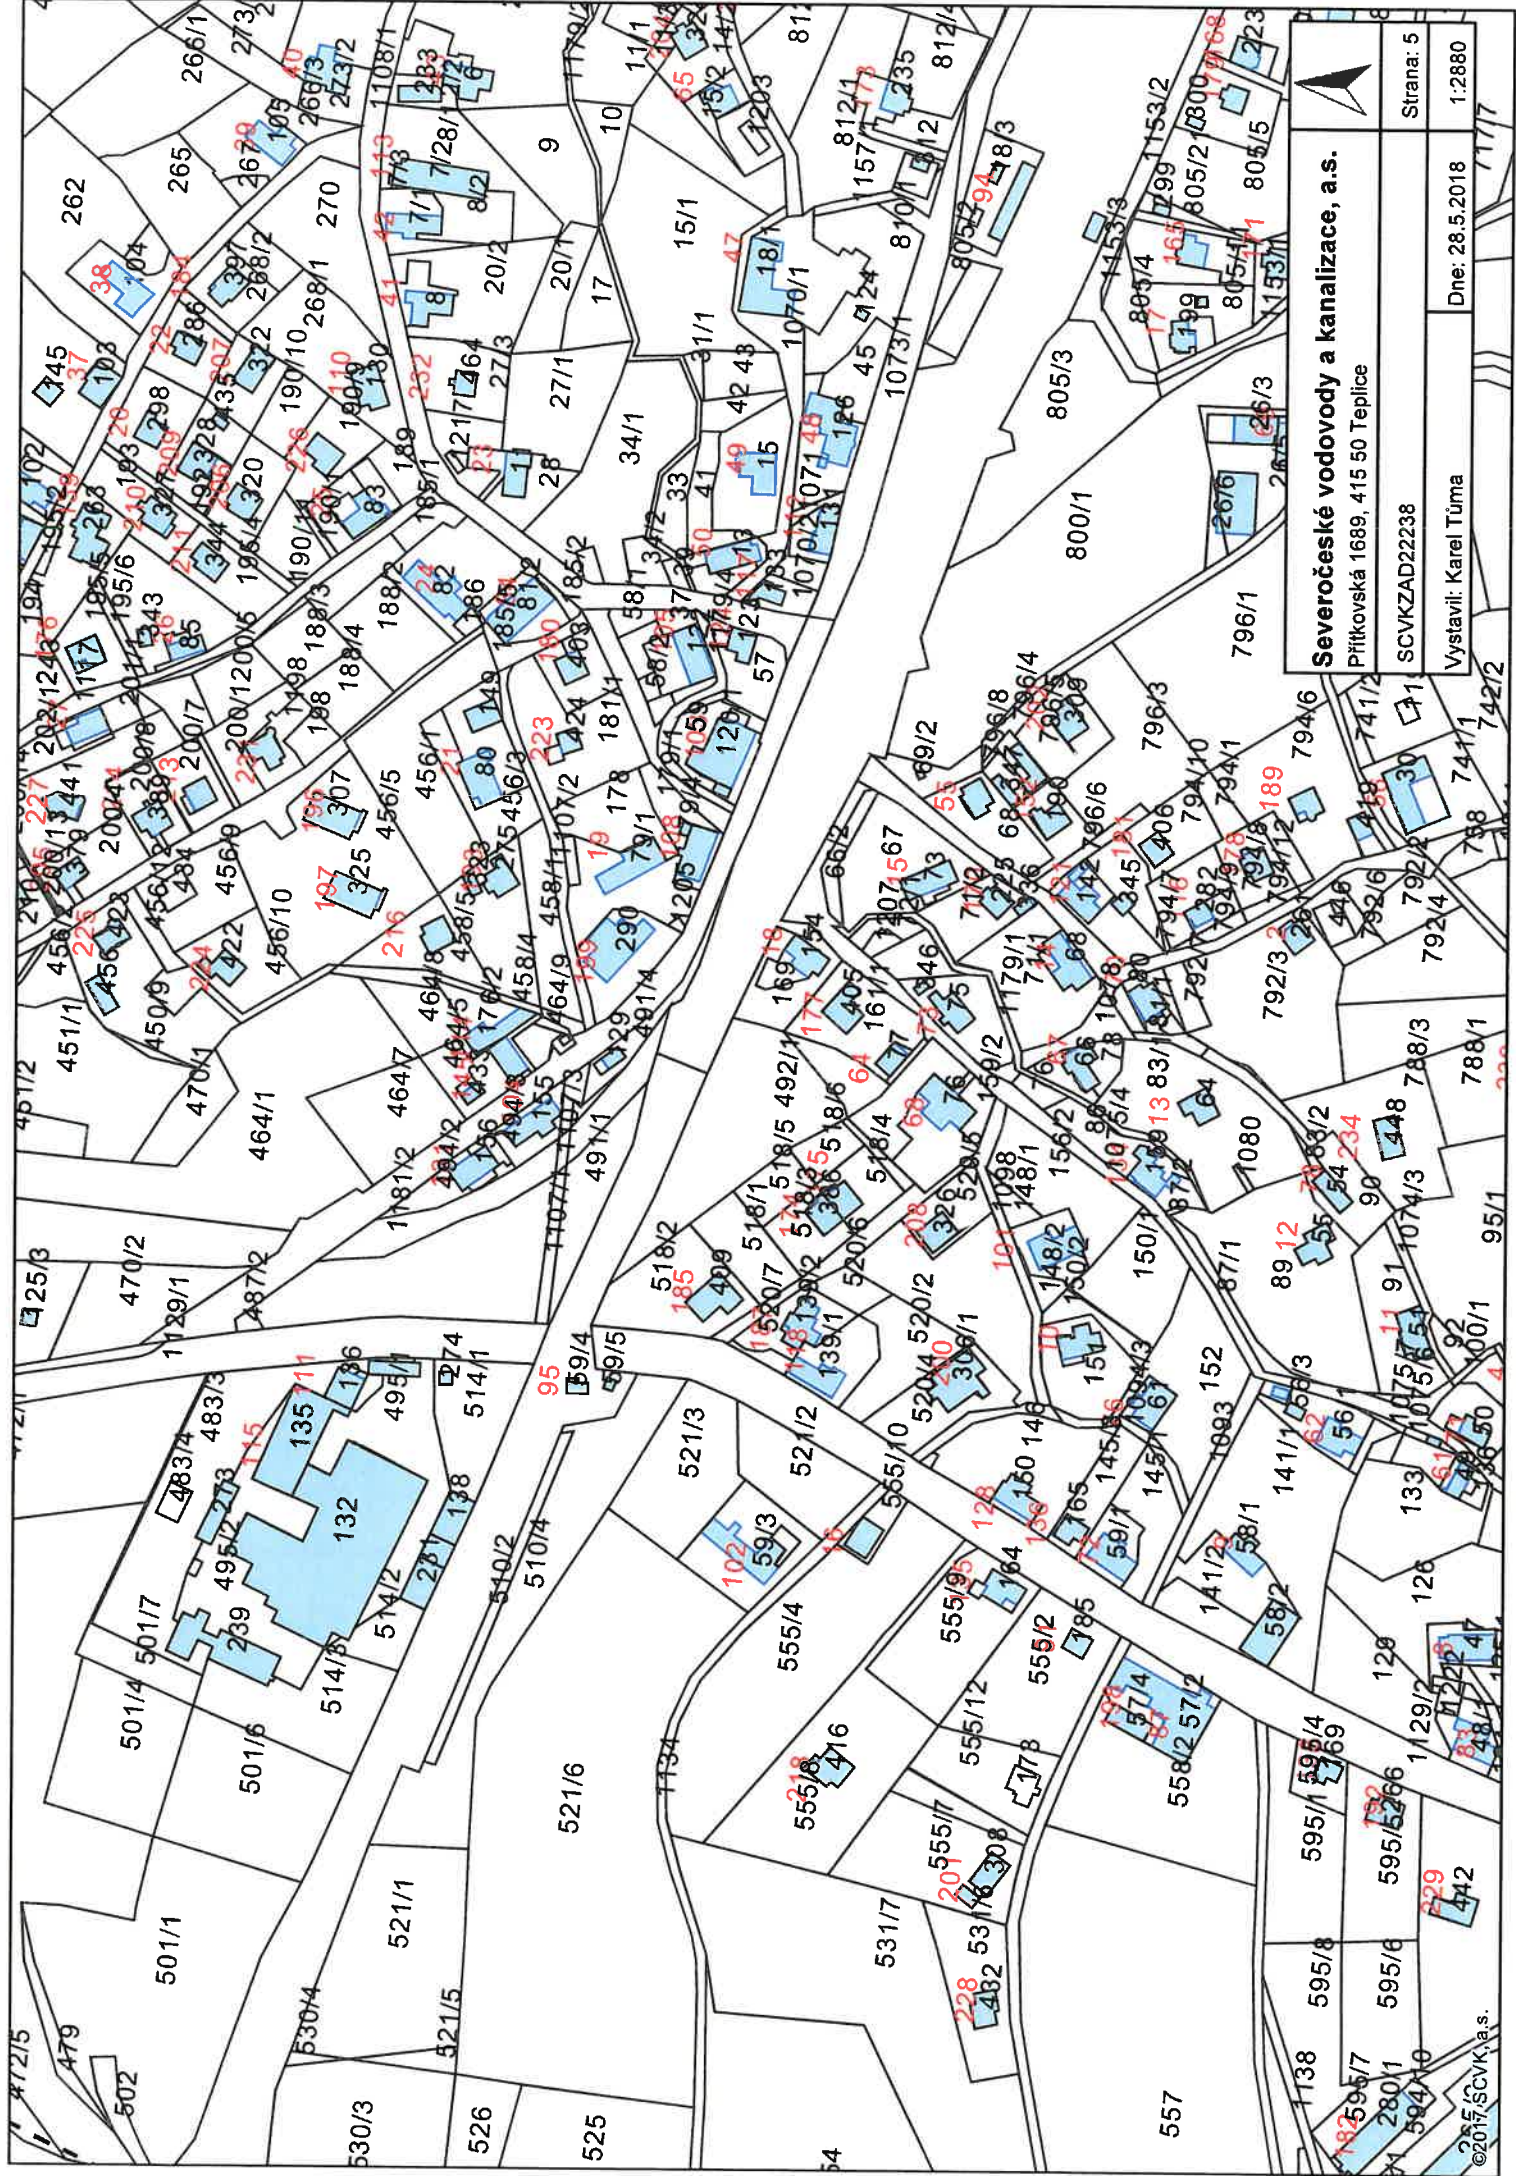

Severočeské vodovody a kanalizace, a.s.

Přítkovská 1689, 415 50 Teplice

SCVKZAD22238

Vystavil: Karel Tůma

Dne: 28.5.2018

Strana: 5

©2017 SCVK, a.s.

Legenda

	Chráníčka kabelu
	El.vedení : Anodové uzemění
	El.vedení : Ovládací kabel
	El.vedení : Sdělovací kabel
	El.vedení : Silový kabel
	Elektroměr/Elektroměrná skříň
	Kabelová spojka
	Koncovka sdělovacího kabelu
	Kontrolní vývod
	Připojková skříň
	Rozvaděč
	Sloup
	Snímací elektroda
	Stanice katodické ochrany
	Trafostanice
	Uzemění
	Ochranné pásmo objektu ČOV
	Areál
	Štola
	Chráníčka
	Stoka dešťová
	Stoka jednotná
	Stoka splašková
	Stoka výustní
	Připojka
	bod : Propojené křížení
	bod : Zaslepení
	bod : Zmena parametru
	Čistíma odpadních vod
	Čerpací stanice
	Měření průtoku
	Šachta : na stoce
	Šachta : na připojce
	Uzávěr : na stoce
	Uzávěr : na připojce
	Výust'

Legenda



Retenční nádrž



Areál



OPVZ



Štola



Chráníčka



Připojka



Zářez



Řad svodný



Řad přiváděcí



Řad rozváděcí



Řad odkalovací



Řad průmyslový



bod : Propojené křížení



bod : Zaslepení



bod : Změna parametru



Čerpací stanice



Hydrant : Fontánka (kašna, pítko)



Hydrant : Hydrant obecný



Hydrant : Kalník



Hydrant : Odběrová souprava



Hydrant : Požární hydrant



Hydrant : Vzdušník



Šachta : na připojce



Šachta : na řadu



Úpravna vody



Uzávěr : na připojce



Uzávěr : na řadu



Vodojem



Výustí odkalovacího řadu



V_jímací objekt



Měření průtoku




Cizí; Zrušeno



Nepřevzato



Odstaveno

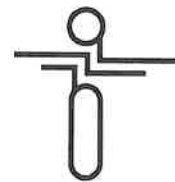

PRODIN a.s.
Jiráskova 169
53002 Pardubice

naše značka
5001730027

vyřizuje
Simona Kloudová

datum
07.06.2018

Věc:

ZPD "Oprava koleje v úseku Roztoky u Jilemnice - Martinice v Krkonoších"

K.ú. - p.č.: Roztoky u Jilemnice , Kruh , Martinice v Krkonoších-dle vyznačeného polygonu

Stavebník: Správa železniční dopravní cesty, státní organizace , Roztoky u Jilemnice č.p. 83 , 51401 Roztoky u Jilemnice

Účel stanoviska: Povolení stavby - stavební režim (ÚR+SP)

GasNet, s.r.o., jako provozovatel distribuční soustavy (PDS) a technické infrastruktury, zastoupený GridServices, s.r.o., vydává toto stanovisko:

V zájmovém území vyznačeném v příloze tohoto stanoviska, nejsou umístěna žádná provozovaná plynárenská zařízení a plynovodní přípojky ve vlastnictví nebo správě GasNet, s.r.o.. Mohou se zde nacházet plynárenská zařízení jiných vlastníků či správců, případně i dlouhodobě nefunkční/neprovozovaná plynárenská zařízení bez dostupných informací o jejich poloze a vlastnictví.

V rozsahu území vyznačeného v příloze souhlasíme s povolením stavby dle zákona 183/2006 Sb. ve znění pozdějších předpisů např. s vydáním územního rozhodnutí, zjednodušeným územním řízením, vydáním územního souhlasu, uzavřením veřejnoprávní smlouvy, ohlášením, stavebním povolením, veřejnoprávní smlouvou o provedení stavby nebo oznámením stavebního záměru s certifikátem autorizovaného inspektora.

V případě uzavření veřejnoprávní smlouvy nebude GasNet, s.r.o. ani GridServices, s.r.o., jako zmocněnec GasNet, s.r.o., účastníkem územního ani stavebního řízení a nebudou uvedeni ve třetích osobách veřejnoprávní smlouvy.

Platí pouze pro území vyznačené v příloze tohoto stanoviska a to 24 měsíců ode dne jeho vydání.

Stanovisko bylo vygenerováno na základě vaší žádosti automaticky.

V případě dotčení pozemku v majetku společnosti GasNet, s.r.o. je třeba dále projednat smluvní vztah k tomuto pozemku.

Kontakt na projednání naleznete na adrese www.gasnet.cz/cs/kontaktni-system/, činnost "Smluvní vztahy - pozemky a budovy plynárenských zařízení", případně na NONSTOP zákaznické lince 800 11 33 55.

GridServices, s.r.o.

Plynárenská 499/1

Zábřovice

602 00 Brno

T +420532221111

F +420545578571

E info@gidservices.cz

I www.gidservices.cz

IČ: 27935311

DIČ: CZ27935311

Zapsán do obchodního rejstříku:

Krajský soud v Brně

oddíl C, vložka 57165

26.07.2007

Bankovní spojení:
Československá obchodní banka,
a.s.

Číslo účtu: 17837923

Kód banky: 0300

Za správnost a úplnost dokumentace předložené s žádostí včetně jejího souladu s platnými předpisy plně zodpovídá její zpracovatel. Stanovisko nenahrazuje případná další stanoviska k jiným částem stavby.

V případě další korespondence nebo jednání (např. změna stavby) uvádějte naši značku - 5001730027 a datum tohoto stanoviska. Kontakty jsou k dispozici na www.gridservices.cz nebo NONSTOP zákaznická linka 800 11 33 55.




GasNet, s.r.o.
zastoupená společností GridServices, s.r.o., IČ 279 35 311
Simona Kloudová
Technik externích požadavků
Odbor zpracování externích požadavků
+420475325809
simona.kloudova@innogy.com

Přílohy: Orientační zakres plynárenského zařízení

Příloha: Orientační zakres plynárenského zařízení. Tato příloha je nedílnou součástí stanoviska č. 5001730027 ze dne 07.06.2018.

Provozovatel DS: GasNet, s.r.o.; Stavebník: Správa železniční dopravní cesty, státní organizace, Roztoky u Jilemnice č.p. 83, 51401 Roztoky u Jilemnice. K.ú.: Roztoky u Jilemnice, Kruh, Martinice v Krkonoších-dle vyznačeného polygonu.

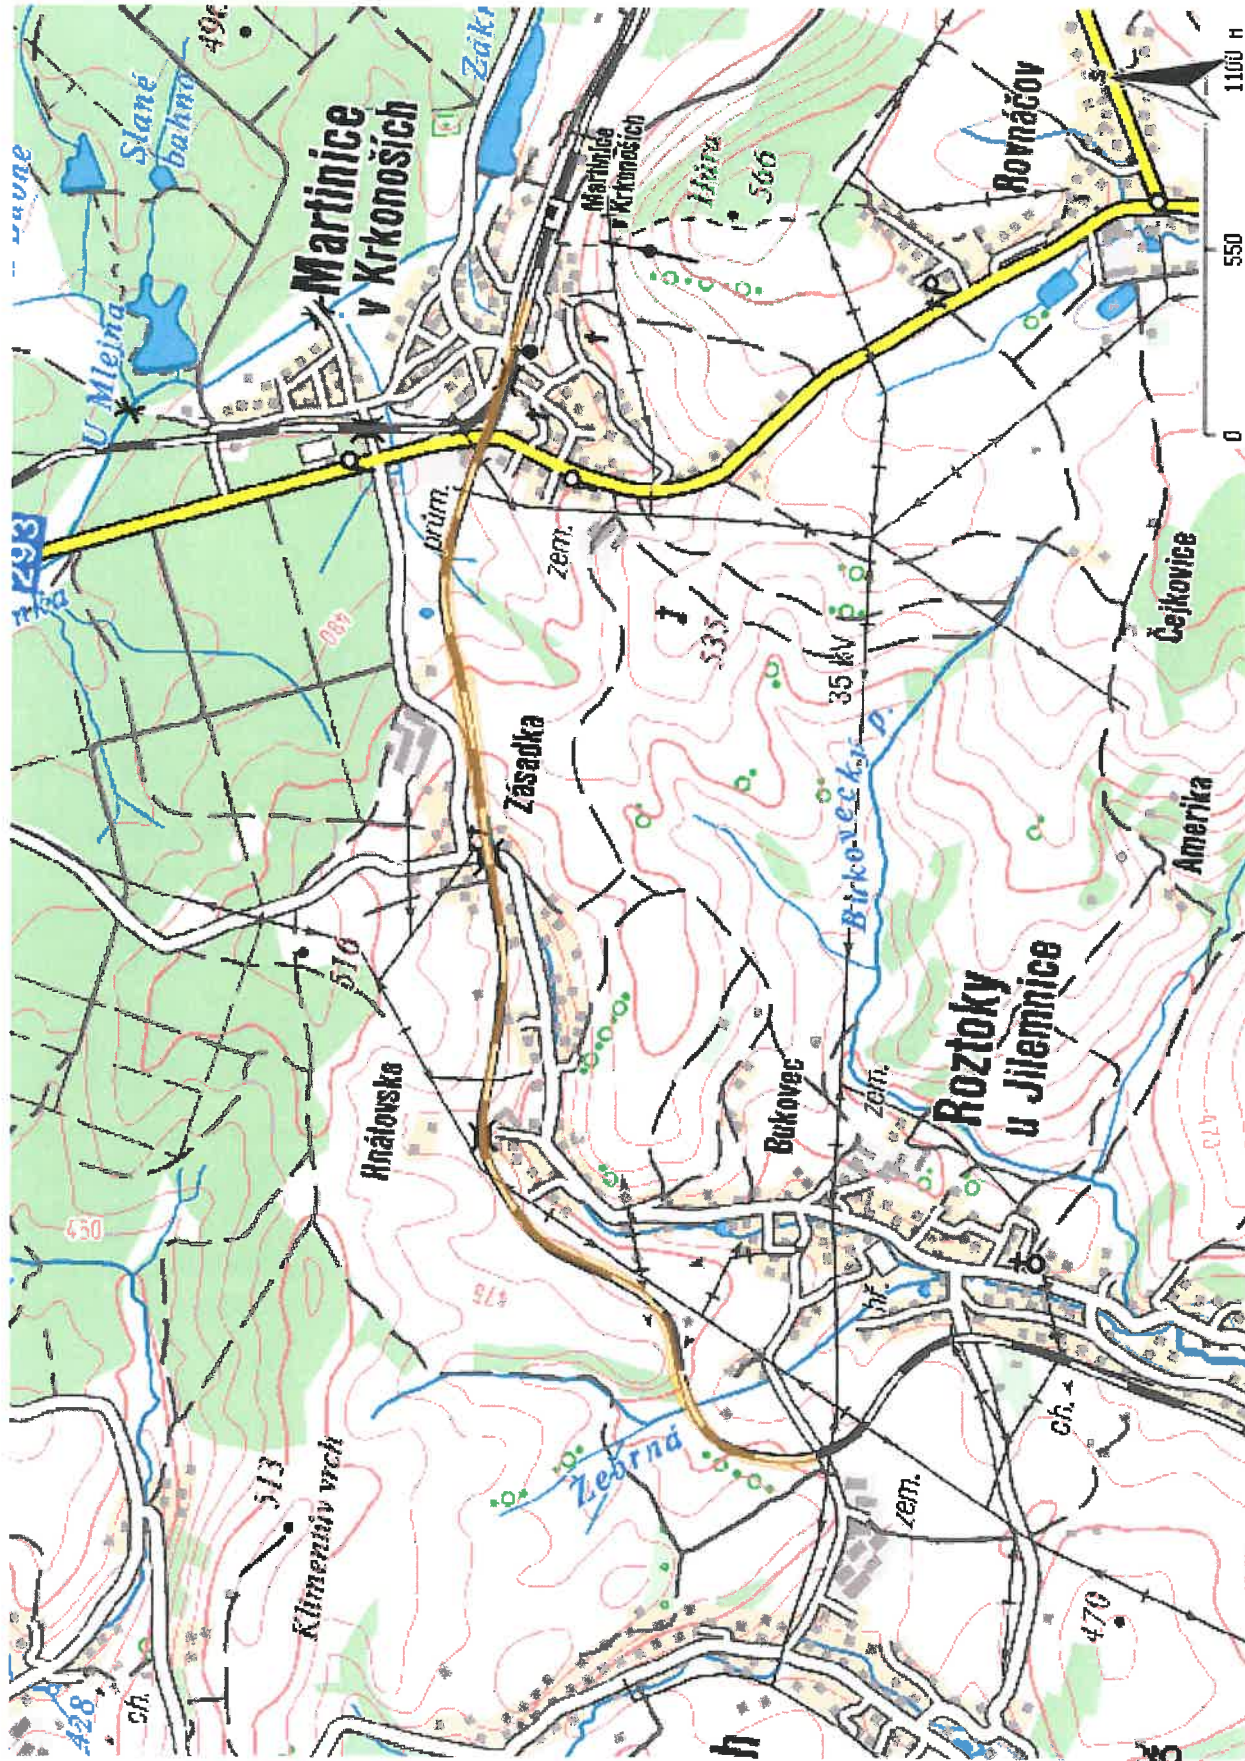

Legenda:

linie plynovodu	NTL	STL	VTL	WTL	nefunkční	plánovaná stavba před realizací	ve výstavbě, neuvedeno do provozu	regulační stanice	ochranné zařízení	kabel	elektropřípojka	kabel protikoroziční ochrany	anodové uzemnění	stanice katodové ochrany	pásmo vlivu anodového uzemnění SKAO



ŽADATEL
PRODIN a.s.

NAŠE ZNAČKA
0200758010

VYŘIZUJE / LINKA
841 842 843

VYŘÍZENO DNE
25.05.2018

Sdělení o existenci komunikačního vedení společnosti Telco Pro Services, a. s.

Název akce: ZPD "Oprava koleje v úseku Roztoky u Jilemnice - Martinice v Krkonoších

Účel: **Stavební řízení**

Vážený zákazníku,
dovolujeme si reagovat na Vaši žádost číslo 0200758010 ze dne 25.05.2018, která se týkala sdělení o existenci komunikačního zařízení na Vámi určeném zájmovém území.

Dle vědomí společnosti Telco Pro Services, a. s., se na Vámi vymezeném zájmovém území:
nenachází komunikační zařízení v majetku společnosti Telco Pro Services, a. s.

Zároveň si Vás dovoluujeme upozornit, že není vyloučeno, že se ve Vámi vymezeném zájmovém území nachází jiné zařízení, které není v majetku společnosti Telco Pro Services, a. s.

Toto sdělení je platné do 25.05.2019.

V souvislosti s výše uvedeným si Vás dovoluujeme upozornit, že sdělení o existenci či neexistenci sítí představuje skutečnosti tvořící obchodní tajemství společnosti Telco Pro Services, a. s. Poskytnuté informace jsou dále také důvěrnými informacemi společnosti Telco Pro Services, a. s. Z výše uvedených důvodů si Vás proto společnost Telco Pro Services, a. s., dovoluje upozornit, že s poskytnutými informacemi je potřeba nakládat dle platných právních předpisů, v opačném případě se vystavujete postihu ve smyslu platné právní úpravy. V této souvislosti si Vás dovoluujeme rovněž upozornit, že požadované informace nesmí být předány, sděleny, využity, zpřístupněny, či jiným způsobem postoupeny na jakoukoli třetí osobu bez předchozího prokazatelného souhlasu společnosti Telco Pro Services, a. s. Informace o existenci sítí mohou být využity pouze pro účel, pro který byly vyžádány.

S pozdravem



Telco Pro Services, a. s.
Duhová 1531/3
140 00 Praha 4
IČ: 291 48 278
(16)

Jiří Cimpel

Telco Pro Services, a. s.

Přílohy


Situační výkres zájmového území



Platí pouze se sdělením číslo 0200758010.

Zakreslené polohy zařízení v příloze jsou pouze informativní.

Situační výkres zájmového území

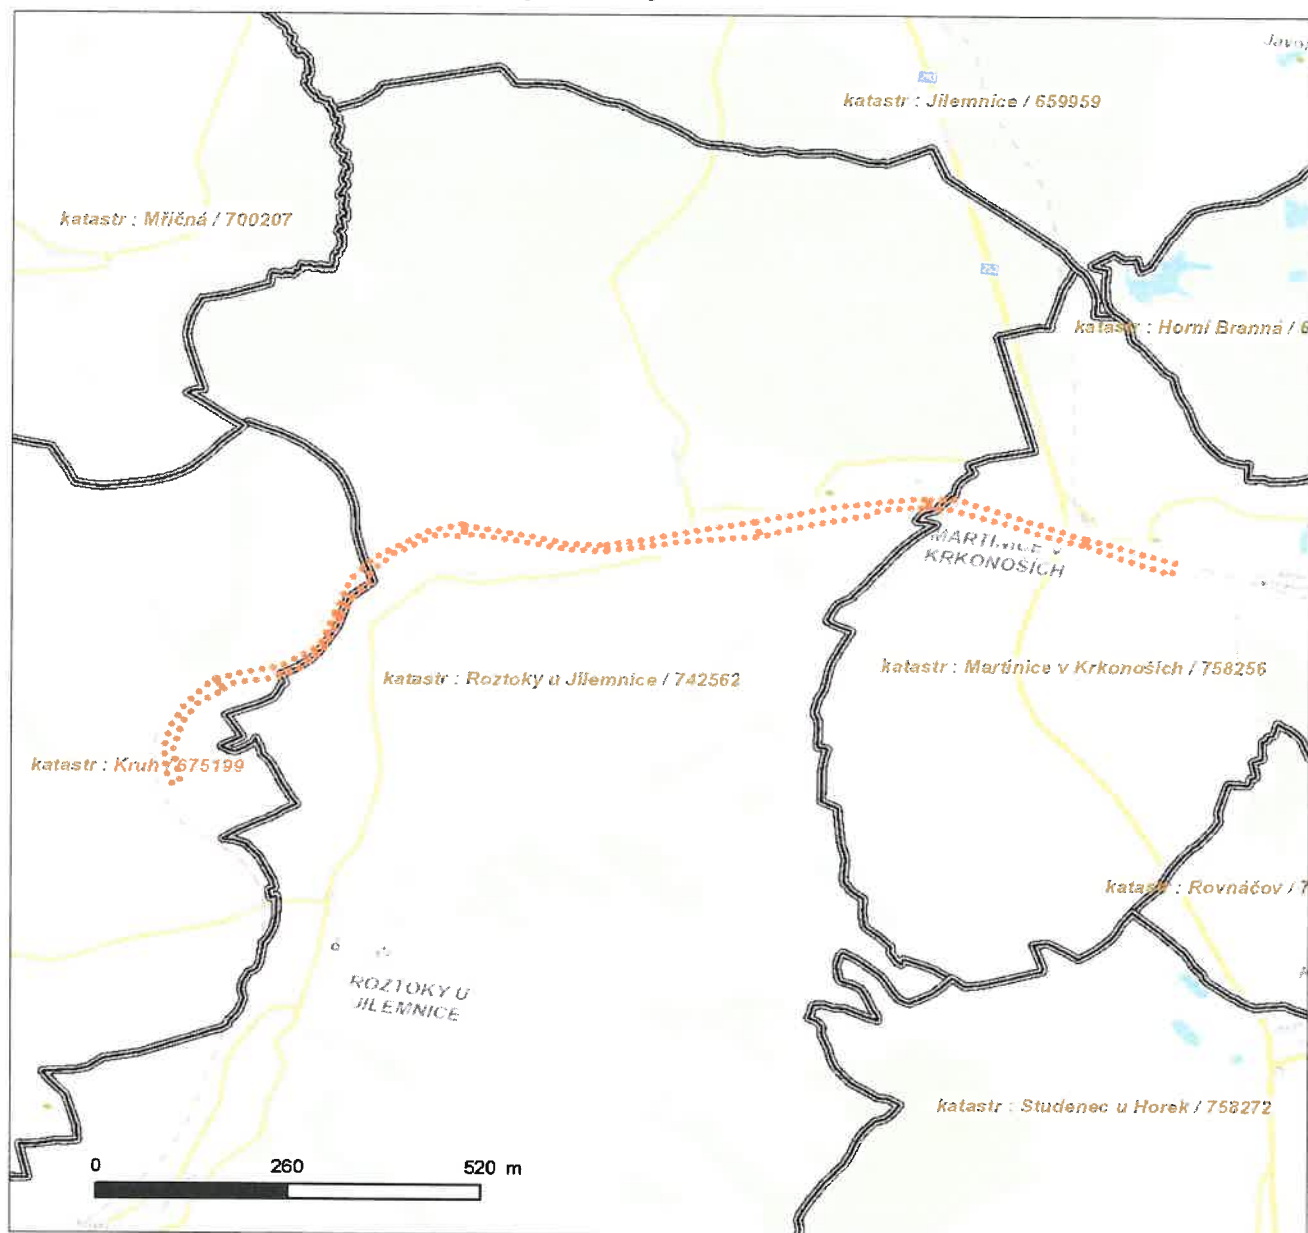

LEGENDA

- | | |
|-------------------------------------|---------------------------------------|
| ■ ■ ■ ■ ■ Nadzemní optické vedení | ■ ■ ■ ■ ■ Radioreléový spoj vzduch |
| — — — — — Podzemní optické vedení | ● ● ● ● ● Zájmové území |
| - - - - - Nadzemní metalické vedení | — — — — — Hranice katastrálního území |
| — — — — — Podzemní metalické vedení | |

ŽADATEL
PRODIN a.s.

NAŠE ZNAČKA
0100930179

VYŘÍZENO DNE
25.05.2018

**Sdělení o existenci energetického zařízení v majetku společnosti ČEZ Distribuce, a. s., pro akci:
ZPD "Oprava koleje v úseku Roztoky u Jilemnice - Martinice v Krkonoších"**

Vážený zákazníku,

dovolujeme si reagovat na Vaši žádost číslo 0100930179 ze dne 25.05.2018 o sdělení o existenci energetického zařízení v majetku společnosti ČEZ Distribuce, a. s., ve Vámi vymezeném zájmovém území.

V majetku ČEZ Distribuce, a. s., se na Vámi uvedeném zájmovém území nachází nebo ochranným pásmem zasahuje energetické zařízení typu:

	síť NN	síť VN	síť VVN
Podzemní síť	střet		
Nadzemní síť	střet	střet	
Stanice	střet		

Energetické zařízení je chráněno ochranným pásmem podle § 46 zákona č. 458/2000 Sb., o podmínkách podnikání a o výkonu státní správy v energetických odvětvích a o změně některých zákonů (energetický zákon), ve znění pozdějších předpisů. Přibližný průběh tras energetických zařízení zasíláme v příloze k tomuto dopisu. Dovolujeme si upozornit, že v trase kabelového vedení může být uloženo několik kabelů.

V případě, že uvažovaná akce nebo činnost zasáhne do ochranného pásma nadzemních vedení nebo trafostanic, popř. bude po vytyčení zjištěno, že zasahuje do ochranného pásma podzemních vedení, je nutné písemně požádat společnost ČEZ Distribuce, a. s., o souhlas s činností v ochranném pásmu (formulář je k dispozici na www.cezdistribuce.cz v části Formuláře / Činnosti v ochranných pásmech, kontaktní údaje pro podání Vaší žádosti naleznete v zápatí). Jestliže uvažovaná akce vyvolá potřebu dílčí změny trasy vedení nebo přemístění některých prvků energetického zařízení, je nutné včas společnost ČEZ Distribuce, a. s., požádat o přeložku zařízení podle § 47 energetického zákona. Dovolujeme si Vás rovněž upozornit, že v zájmovém území se může nacházet taktéž energetické zařízení, které není v majetku společnosti ČEZ Distribuce, a. s.

V případě existence podzemních energetických zařízení je povinností stavebníka alespoň čtrnáct dní před započítím zemních prací požádat o tzv. vytyčení. Kontaktní údaje pro podání žádosti naleznete na www.cezdistribuce.cz v části Kontakty.

Pokud dojde k obnažení kabelového vedení nebo k poškození energetického zařízení, nahlašte nám prosím tuto skutečnost bezodkladně jako poruchu na bezplatnou linku 800 850 860.

Toto sdělení je platné do 25.11.2018 a je jedním z podkladů pro zpracování projektové dokumentace, pokud je taková dokumentace zpracovávána. Toto sdělení však nenahrazuje vyjádření provozovatele distribuční soustavy k projektové dokumentaci pro územní nebo stavební řízení, k připojení nového odběru, zdroje elektrické energie nebo k navýšení rezervovaného příkonu a výkonu a mimo havárií ani souhlas s činností v ochranném pásmu.

V souvislosti s výše uvedeným si Vás dovoluujeme upozornit, že uvedené sdělení včetně jeho příloh obsahuje skutečnosti tvořící obchodní tajemství společnosti ČEZ Distribuce, a. s. Poskytnuté informace jsou dále také důvěrnými informacemi a obchodně citlivými informacemi společnosti ČEZ Distribuce, a. s. Z výše uvedených důvodů si Vás proto společnost ČEZ Distribuce, a. s., dovoluje upozornit, že s poskytnutými informacemi je potřeba nakládat dle platných právních předpisů, v opačném případě se vystavujete postihu ve smyslu platné právní úpravy. V této souvislosti si Vás dále dovoluujeme upozornit, že požadované informace nesmí být předány, sděleny, využity, zpřístupněny, či jiným způsobem postoupeny na jakoukoli třetí osobu bez předchozího prokazatelného souhlasu společnosti ČEZ Distribuce, a. s. Informace o existenci sítí mohou být využity pouze pro účel, pro který byly vyžádány.

S pozdravem

ČEZ Distribuce, a. s.

Děčín, Děčín IV-Podmokly

Teplická 874/8

PSČ 405 02

IČ: 24729035

Přílohy

1. Situační výkres zájmového území
2. Podmínky pro provádění činností v ochranných pásmech energetických zařízení



PODMÍNKY PRO PROVÁDĚNÍ ČINNOSTÍ V OCHRANNÝCH PÁSMECH PODZEMNÍCH VEDENÍ

Ochranné pásmo podzemních vedení elektrizační soustavy do 110 kV včetně a vedení řídicí, měřicí a zabezpečovací techniky je stanoveno v § 46, odst. (5), Zák. č. 458/2000 Sb., tj. zákona o podmínkách podnikání a o výkonu státní správy v energetických odvětvích a o změně některých zákonů (energetický zákon), ve znění pozdějších předpisů (dále jen "energetický zákon"), a činí 1 metr po obou stranách krajního kabelu kabelové trasy, nad 110 kV činí 3 metry po obou stranách krajního kabelu.

V ochranném pásmu podzemního vedení je podle § 46 odst. (8) a (10) energetického zákona zakázáno:

- a) zřizovat bez souhlasu vlastníka těchto zařízení stavby či umisťovat konstrukce a jiná podobná zařízení, jakož i uskláňovat hořlavé a výbušné látky,
 - b) provádět bez souhlasu vlastníka zemní práce,
 - c) provádět činnosti, které by mohly ohrozit spolehlivost a bezpečnost provozu těchto zařízení nebo ohrozit život, zdraví či majetek osob,
 - d) provádět činnosti, které by znemožňovaly nebo podstatně znesnadňovaly přístup k těmto zařízením,
 - e) vysazovat trvalé porosty a přejíždět vedení těžkými mechanismy.
- Pokud stavba nebo stavební činnost zasahuje do ochranného pásma podzemního vedení, je třeba požádat o písemný souhlas vlastníka nebo provozovatele tohoto zařízení na základě § 46, odst. (8) a (11) energetického zákona.

V ochranných pásmech podzemních vedení je třeba dále dodržovat následující podmínky:

1. Dodavatel prací musí před zahájením prací zajistit vytýčení podzemního zařízení a prokazatelně seznámit pracovníky, jichž se to týká, s jejich polohou a upozornit na odchylky od výkresové dokumentace.
2. Výkopové práce do vzdálenosti 1 metr od osy (krajního) kabelu musí být prováděny ručně. V případě provedení sond (ručně) může být tato vzdálenost snížena na 0,5 metru.
3. Zemní práce musí být prováděny v souladu s ČSN 73 6133 Návrh a provádění zemního tělesa pozemních komunikací a při zemních pracích musí být dodrženo Nařízení vlády č. 591/2006 Sb., bližších minimálních požadavcích na bezpečnost a ochranu zdraví při práci na staveništích.
4. Místa křížení a souběhy ostatních zařízení se zařízeními energetiky musí být vyprojektovány a provedeny zejména dle ČSN 73 6005, ČSN EN 50 341-1,2, ČSN EN 50341-3-19, ČSN EN 50423-1, ČSN 33 2000-5-52 a PNE 33 3302.
5. Dodavatel prací musí oznámit příslušnému provozovateli distribuční soustavy zahájení prací minimálně 3 pracovní dny předem.
6. Při potřebě přejíždění trasy podzemních vedení vozidly nebo mechanismy je třeba po dohodě s provozovatelem provést dodatečnou ochranu proti mechanickému poškození.
7. Je zakázáno manipulovat s obnaženými kabely pod napětím. Odkryté kabely musí být za vypnutého stavu řádně vyvěšeny, chráněny proti poškození a označeny výstražnou tabulkou dle ČSN ISO 3864.
8. Před záhozem kabelové trasy musí být provozovatel kabelu vyzván ke kontrole uložení. Pokud tato organizace provádějící zemní práce neprovede, vyhrazuje si provozovatel distribuční soustavy právo nechat inkriminované místo znovu odkryt.
9. Při záhozu musí být zemina pod kabely řádně udusána, kabely zapískovány a provedeno krytí proti mechanickému poškození.
10. Bez předchozího souhlasu je zakázáno snižovat nebo zvyšovat vrstvu zeminy nad kabelem.
11. Každé poškození zařízení provozovatele distribuční soustavy musí být okamžitě nahlášeno na Kontaktní bezplatnou linku ČEZ Distribuce 800 850 860, která je Vám k dispozici 24 hodin denně, 7 dní v týdnu.
12. Ukončení stavby musí být neprodleně ohlášeno příslušnému provoznímu útvaru.
13. Po dokončení stavby provozovatel distribuční soustavy nesouhlasí s vyhlášením ochranného pásma nových rozvodů, které jsou budovány, protože se již jedná o práce v ochranném pásmu zařízení provozovatele distribuční soustavy. Případné opravy nebo rekonstrukce na svém zařízení nebude provozovatel distribuční soustavy provádět na výjimku z ochranného pásma nebo na základě souhlasu s činností v tomto pásmu.

Případné nedodržení uvedených podmínek bude řešeno příslušným stavebním úřadem nebo nahlášeno Energetickému regulačnímu úřadu jako správní delikt ve smyslu příslušného ustanovení energetického zákona spočívající v porušení zákazu provádět činnosti v ochranných pásmech dle § 46 uvedeného zákona.



PODMÍNKY PRO PROVÁDĚNÍ ČINNOSTÍ V OCHRANNÝCH PÁSMECH NADZEMNÍCH VEDENÍ

Ochranné pásmo nadzemního vedení podle § 46, odst. (3), Zák. č. 458/2000 Sb., tj. zákona o podmínkách podnikání a o výkonu státní správy v energetických odvětvích a o změně některých zákonů (energetický zákon), ve znění pozdějších předpisů (dále jen "energetický zákon") je souvislý prostor vymezený svislými rovinami vedenými po obou stranách vedení ve vodorovné vzdálenosti měřené kolmo na vedení, které činí od krajního vodiče vedení na obě jeho strany:

- a) u napětí nad 1 kV a do 35 kV včetně
 - pro vodiče bez izolace 7 metrů (resp. 10 metrů u zařízení postaveného do 31. 12. 1994, vyjma lesních průseků, kde rozsah ochranného pásma i do uvedeného data činí 7 metrů),
 - pro vodiče s izolací základní 2 metry,
 - pro závěsná kabelová vedení 1 metr;
- b) u napětí nad 35 kV do 110 kV včetně
 - pro vodiče bez izolace 12 metrů (resp. 15 metrů u zařízení postaveného do 31. 12. 1994).
 - pro vodiče s izolací základní 5 metrů

Poznámka: Nadzemní vedení nízkého napětí (do 1 kV) není chráněno ochranným pásmem.

Při činnostech prováděných v jeho blízkosti (práce v blízkosti) je nutné dodržet vzdálenosti dané ČSN EN 50110-1 ed. 2.

V ochranném pásmu nadzemního vedení je podle § 46 odst. (8) a (9) energetického zákona zakázáno:

1. zřizovat bez souhlasu vlastníka těchto zařízení stavby či umisťovat konstrukce a jiná podobná zařízení, jakož i uskladňovat hořlavé a výbušné látky,
 2. provádět bez souhlasu vlastníka zemní práce,
 3. provádět činnosti, které by mohly ohrozit spolehlivost a bezpečnost provozu těchto zařízení nebo ohrozit život, zdraví či majetek osob,
 4. provádět činnosti, které by znemožňovaly nebo podstatně znesnadňovaly přístup k těmto zařízením,
 5. vysazovat chmelnice a nechávat růst porosty nad výšku 3 metry.
- Pokud stavba nebo stavební činnost zasahuje do ochranného pásma nadzemního vedení, je třeba požádat o písemný souhlas vlastníka nebo provozovatele tohoto zařízení na základě § 46, odst. (8) a (11) energetického zákona.

V ochranných pásmech nadzemních vedení je třeba dále dodržovat následující podmínky:

1. Při pohybu nebo pracích v blízkosti elektrického vedení vysokého napětí se nesmí osoby, předměty, prostředky nemající povahu jeřábu přiblížit k živým částem - vodičům blíže než 2 metry (dle ČSN EN 50110-1).
2. Jeřáby a jim podobná zařízení musí být umístěny tak, aby v kterékoli poloze byly všechny jejich části mimo ochranné pásmo vedení, a musí být zamezeno vymrštění lana.
3. Je zakázáno stavět budovy nebo jiné objekty v ochranných pásmech nadzemních vedení vysokého napětí.
4. Je zakázáno, provádět veškeré pozemní práce, při kterých by byla narušena stabilita podpěrných bodů - sloupů nebo stožárů.
5. Je zakázáno upevňovat antény, reklamy, ukazatele apod. pod, přes nebo přímo na stožáry elektrického vedení.
6. Dodavatel prací musí prokazatelně seznámit své pracovníky, jichž se to týká s ČSN EN 50110-1.
7. Pokud není možné dodržet body č. 1 až 4, je možné požádat příslušný provozní útvar provozovatele distribuční soustavy o další řešení (zajištění odborného dohledu pracovníka s elektrotechnickou kvalifikací dle Vyhlášky č. 50/1978 Sb., vypnutí a zajištění zařízení, zaizolování živých částí apod.), pokud nejsou tyto podmínky již součástí jiného vyjádření ke konkrétní stavbě.
8. V případě požadavku na vypnutí zařízení po nezbytnou dobu provádění prací je nutné požádat minimálně 2 měsíce před požadovaným termínem. V případě vedení nízkého napětí je možné též požádat o zaizolování částí vedení.

Případné nedodržení uvedených podmínek bude řešeno příslušným stavebním úřadem nebo nahlášeno Energetickému regulačnímu úřadu jako správní delikt ve smyslu příslušného ustanovení energetického zákona, spočívající v porušení zákazu provádět činnosti v ochranných pásmech dle § 46 uvedeného zákona.



PODMÍNKY PRO PROVÁDĚNÍ ČINNOSTÍ V OCHRANNÝCH PÁSMECH ELEKTRICKÝCH STANIC

Ochranné pásmo elektrické stanice je stanoveno v § 46, odst. (6), Zák. č. 458/2000 Sb., tj. zákona o podmínkách podnikání a o výkonu státní správy v energetických odvětvích a o změně některých zákonů (energetický zákon), ve znění pozdějších předpisů (dále jen "energetický zákon") a je vymezeno svislými rovinami vedenými ve vodorovné vzdálenosti:

- a) u venkovních el. stanic a dále stanic s napětím větším než 52 kV v budovách 20 metrů od oplocení nebo od vnějšího lince obvodového zdíva,
- b) u stožárových elektrických stanic a věžových stanic s venkovním přívodem s převodem napětí z úrovně nad 1 kV a menší než 52 kV na úroveň nízkého napětí 7 m od vnější hrany půdorysu stanice ve všech směrech,
- c) u kompaktních a zděných el. stanic s převodem napětí z úrovně nad 1 kV a menší než 52 kV na úroveň nízkého napětí 2 metry od vnějšího pláště stanice ve všech směrech,
- d) u vestavěných el. stanic 1 metr od obestavění.

V ochranném pásmu elektrické stanice je podle § 46 odst. (8) a (10) energetického zákona zakázáno:

1. zřizovat bez souhlasu vlastníka těchto zařízení stavby či umisťovat konstrukce a jiná podobná zařízení, jakož i uskladňovat hořlavé a výbušné látky,
2. provádět bez souhlasu vlastníka zemní práce,
3. provádět činnosti, které by mohly ohrozit spolehlivost a bezpečnost provozu těchto zařízení nebo ohrozit život, zdraví či majetek osob,
4. provádět činnosti, které by znemožňovaly nebo podstatně znesnadňovaly přístup k těmto zařízením.

Pokud stavba nebo stavební činnost zasahuje do ochranného pásma elektrické stanice, je třeba požádat o písemný souhlas vlastníka nebo provozovatele tohoto zařízení na základě § 46, odst. (8) a (11) energetického zákona.

V ochranném pásmu elektrické stanice je dále zakázáno provádět činnosti, které by mohly mít za následek ohrožení bezpečnosti a spolehlivosti provozu stanice nebo zmenšující či podstatně znesnadňující její obsluhu a údržbu a to zejména:

5. provádět výkopové práce ohrožující zaústění podzemních vedení vysokého a nízkého napětí nebo stabilitu stavební části el. stanice (viz podmínky pro činnosti v ochranných pásmech podzemního vedení),
6. skladovat či umisťovat předměty bránící přístupu do elektrické stanice nebo k rozvaděčům vysokého nebo nízkého napětí,
7. umisťovat antény, reklamy, ukazatele apod.,
8. zřizovat oplocení, které by znemožnilo obsluhu el. stanice.


Případné nedodržení uvedených podmínek bude řešeno příslušným stavebním úřadem nebo nahlášeno Energetickému regulačnímu úřadu jako správní delikt ve smyslu příslušného ustanovení energetického zákona spočívající v porušení zákazu provádět činnosti v ochranných pásmech dle § 46 uvedeného zákona.



Platí pouze se sdělením číslo 0100930179.

Zakreslené polohy zařízení v příloze jsou pouze informativní.

Situační výkres zájmového území (klad mapových listů)

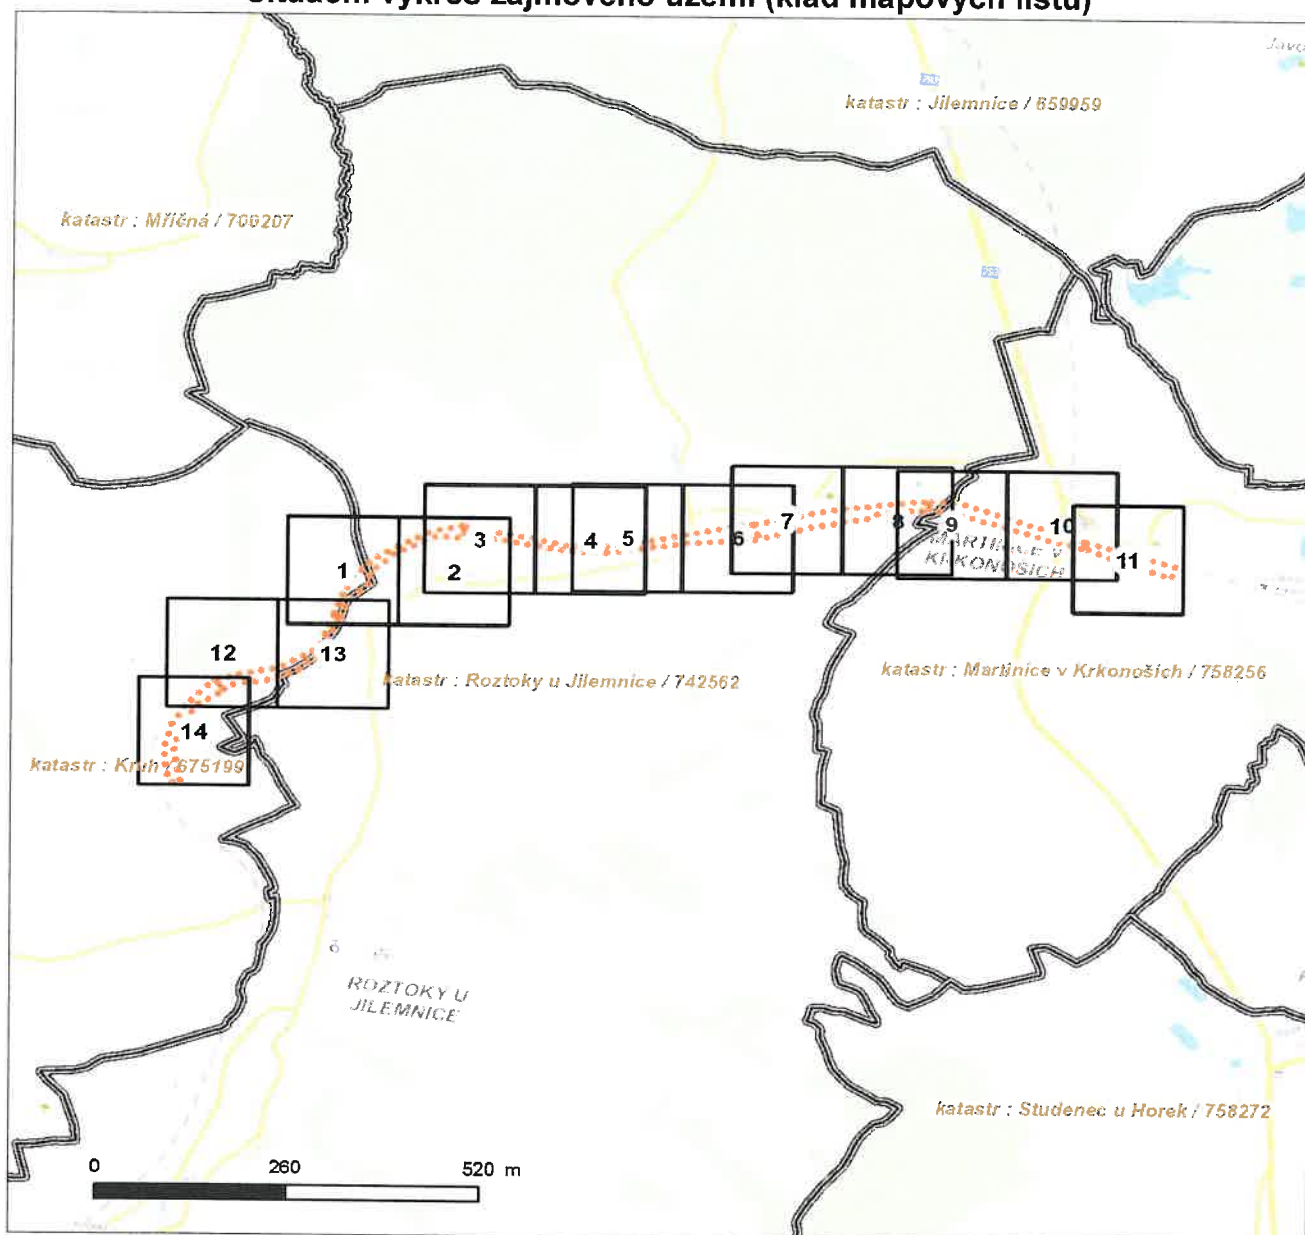


Není-li zobrazena katastrální mapa, zadejte žádost znovu. Katastrální mapa je generována prostřednictvím externí WMS služby, jejíž provoz nezajišťuje společnost ČEZ Distribuce, a. s.

LEGENDA	
	Podzemní vedení NN do 1kV
	Nadzemní vedení NN do 1kV
	Podzemní vedení VN do 35 kV
	Nadzemní vedení VN do 35 kV
	Podzemní vedení VVN 110kV
	Nadzemní vedení VVN 110kV
	NN přívod odběratele
	Cizí energetické vedení
	Zájmové území
	Stanice do 52 kV - stožárová
	Stanice do 52 kV - zděná
	Transformovna (nad 52 kV)
	Probíhající investice ČEZ Distribuce
	Stanice ČEZ Distribuce ve výstavbě
	Zařízení ČEZ Distribuce ve výstavbě
	Hranice katastrálního území

Platí pouze se sdělením číslo 0100930179.

Zakreslené polohy zařízení v příloze jsou pouze informativní.

Situační výkres - list 1

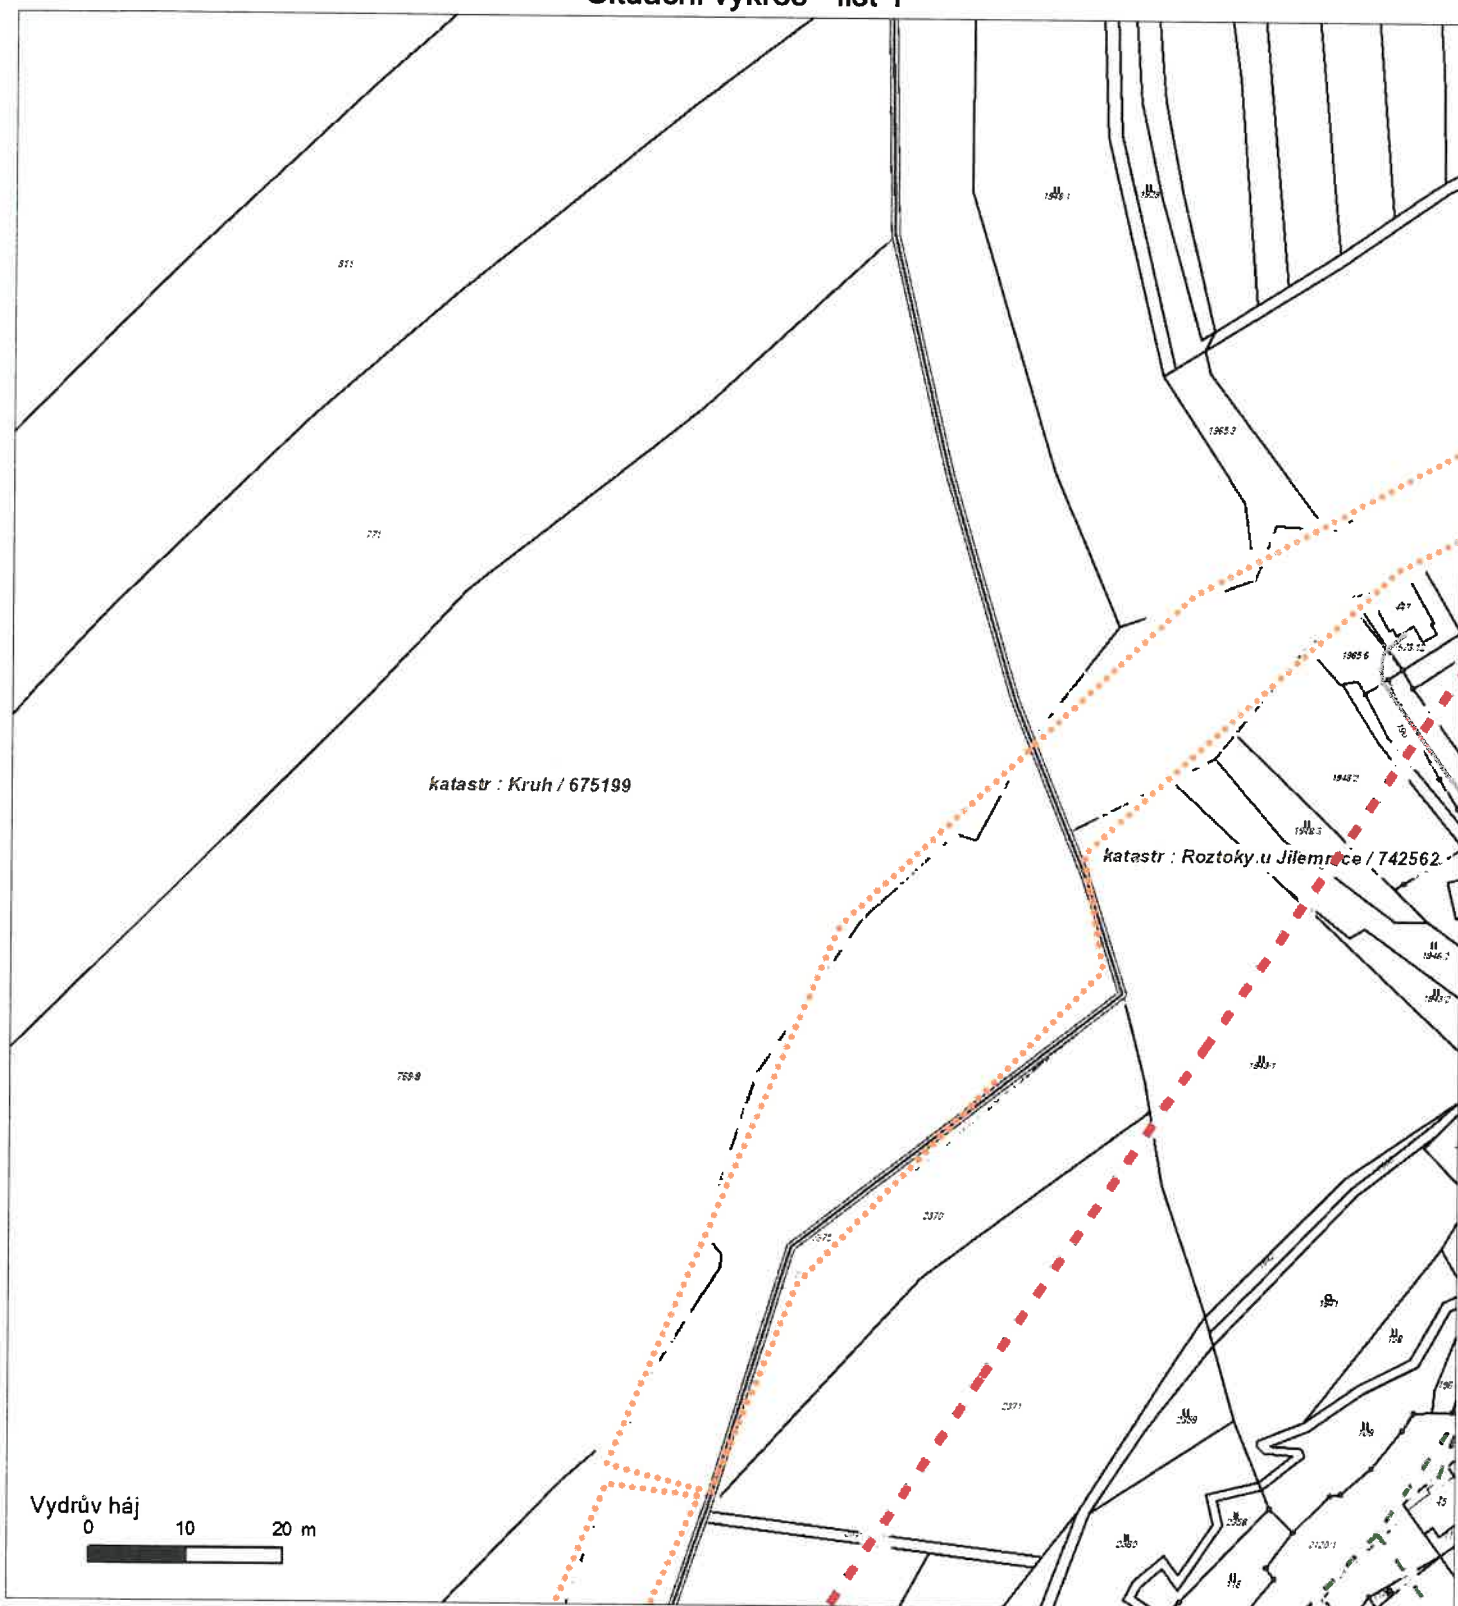


Není-li zobrazena katastrální mapa, zadejte žádost znovu. Katastrální mapa je generována prostřednictvím externí WMS služby, jejíž provoz nezajišťuje společnost ČEZ Distribuce, a. s.



Platí pouze se sdělením číslo 0100930179.

Zakreslené polohy zařízení v příloze jsou pouze informativní.

Situační výkres - list 2

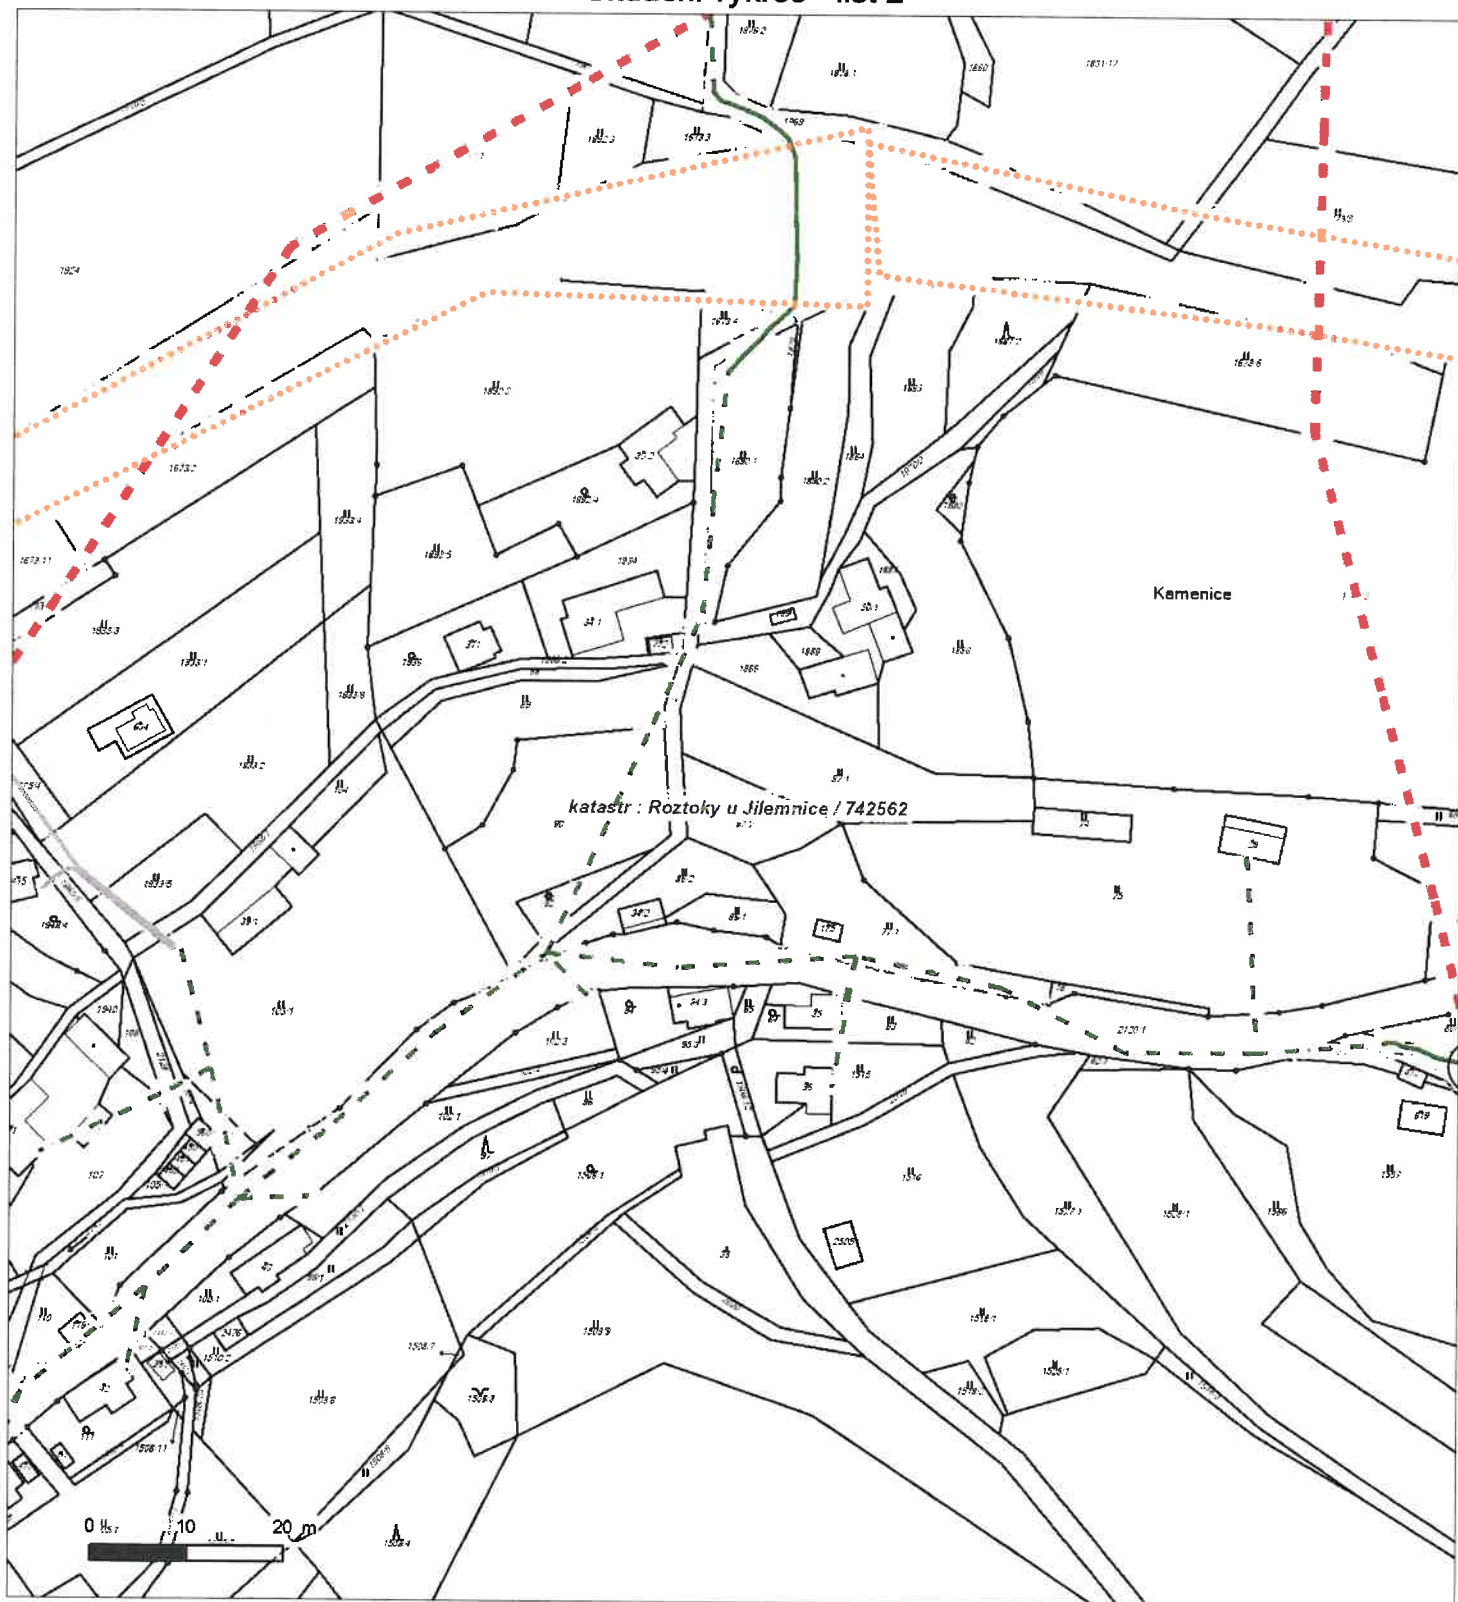


Není-li zobrazena katastrální mapa, zadejte žádost znovu. Katastrální mapa je generována prostřednictvím externí WMS služby, jejíž provoz nezajišťuje společnost ČEZ Distribuce, a. s.

Platí pouze se sdělením číslo 0100930179.

Zakreslené polohy zařízení v příloze jsou pouze informativní.

Situační výkres - list 3

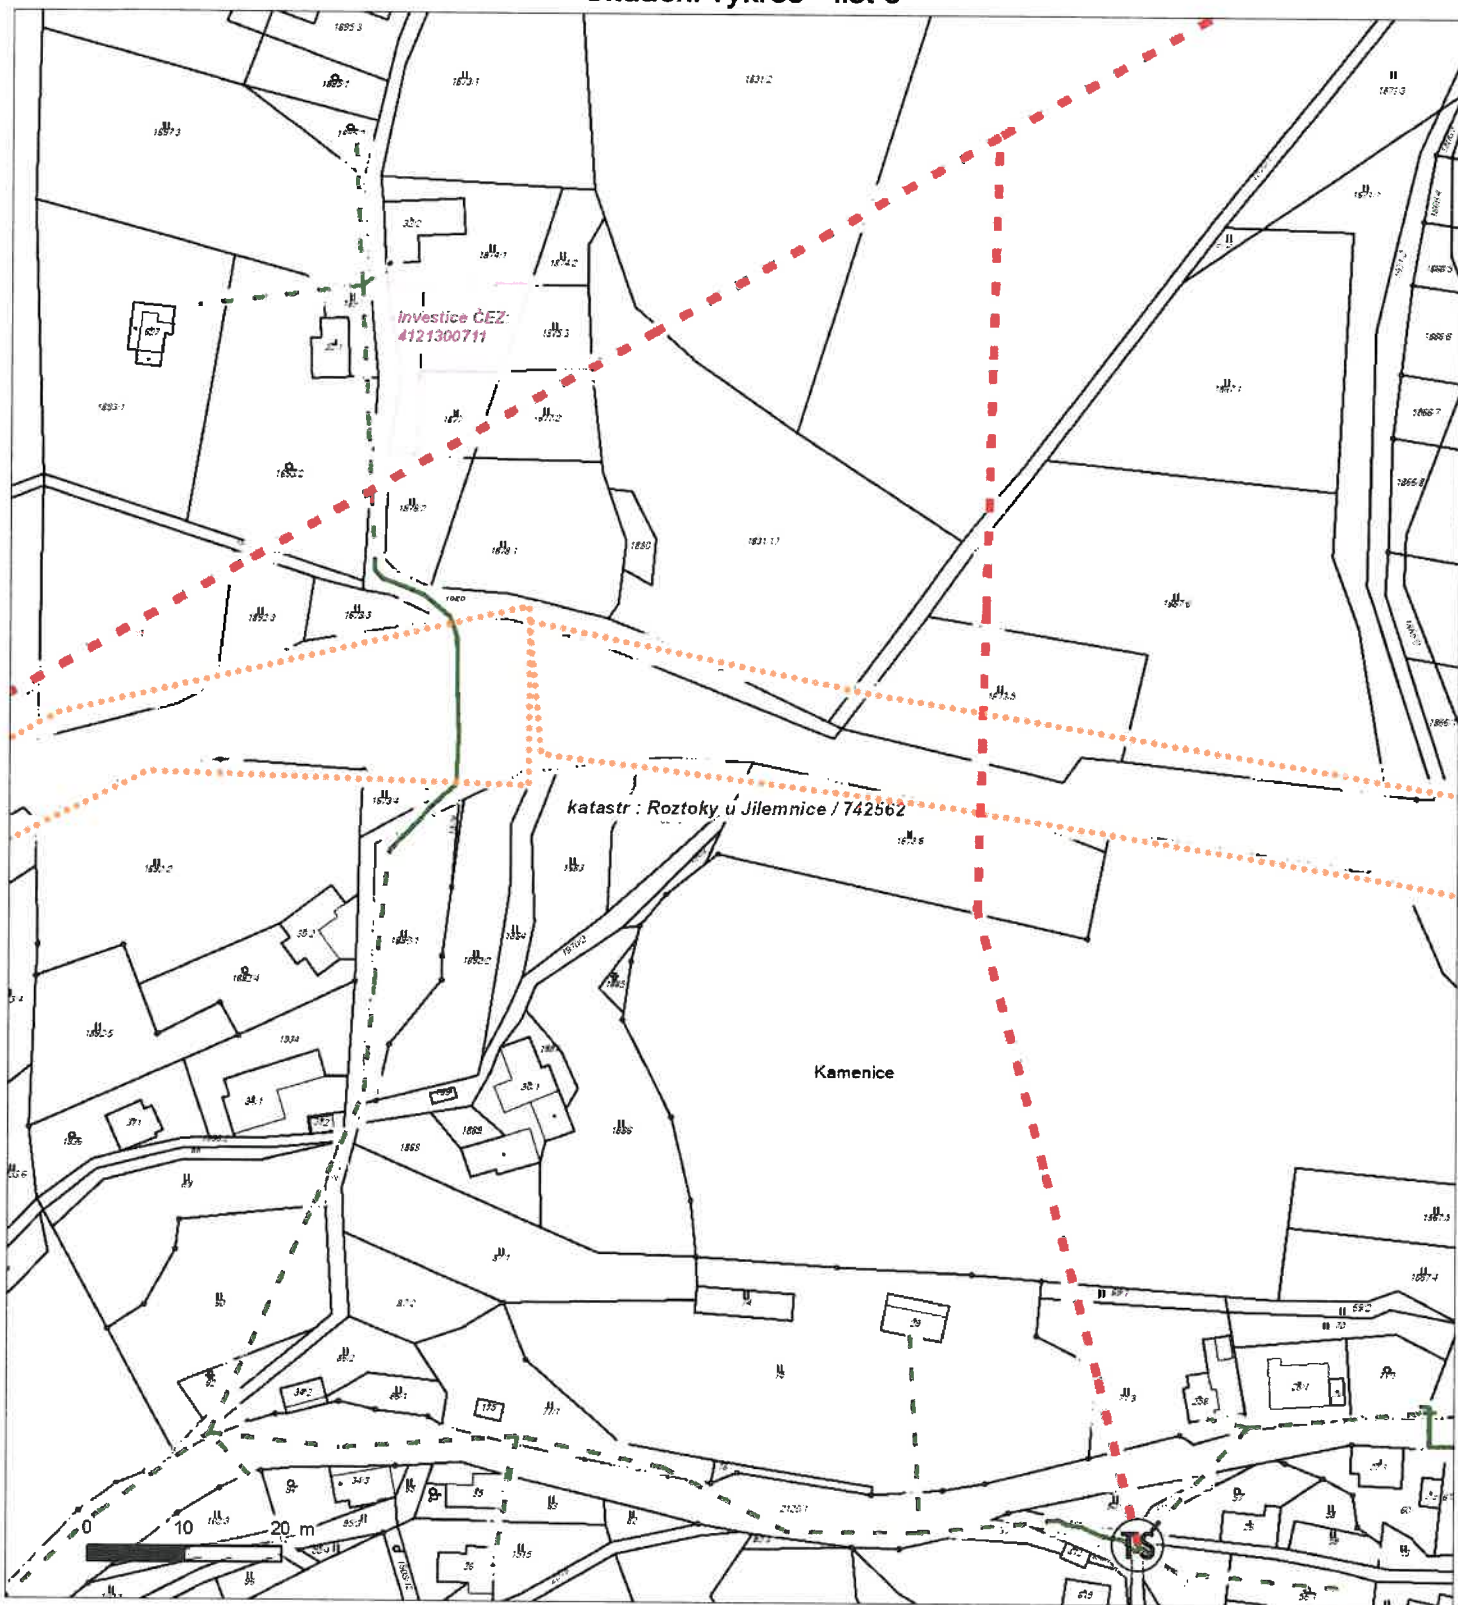

Není-li zobrazena katastrální mapa, zadejte žádost znovu. Katastrální mapa je generována prostřednictvím externí WMS služby, jejíž provoz nezajišťuje společnost ČEZ Distribuce, a. s.



Platí pouze se sdělením číslo 0100930179.

Zakreslené polohy zařízení v příloze jsou pouze informativní.

Situační výkres - list 4



Není-li zobrazena katastrální mapa, zadejte žádost znovu. Katastrální mapa je generována prostřednictvím externí WMS služby, jejíž provoz nezajišťuje společnost ČEZ Distribuce, a. s.



Platí pouze se sdělením číslo 0100930179.

Zakreslené polohy zařízení v příloze jsou pouze informativní.

Situační výkres - list 5




Není-li zobrazena katastrální mapa, zadejte žádost znovu. Katastrální mapa je generována prostřednictvím externí WMS služby, jejíž provoz nezajišťuje společnost ČEZ Distribuce, a. s.

Platí pouze se sdělením číslo 0100930179.

Zakreslené polohy zařízení v příloze jsou pouze informativní.

Situační výkres - list 6

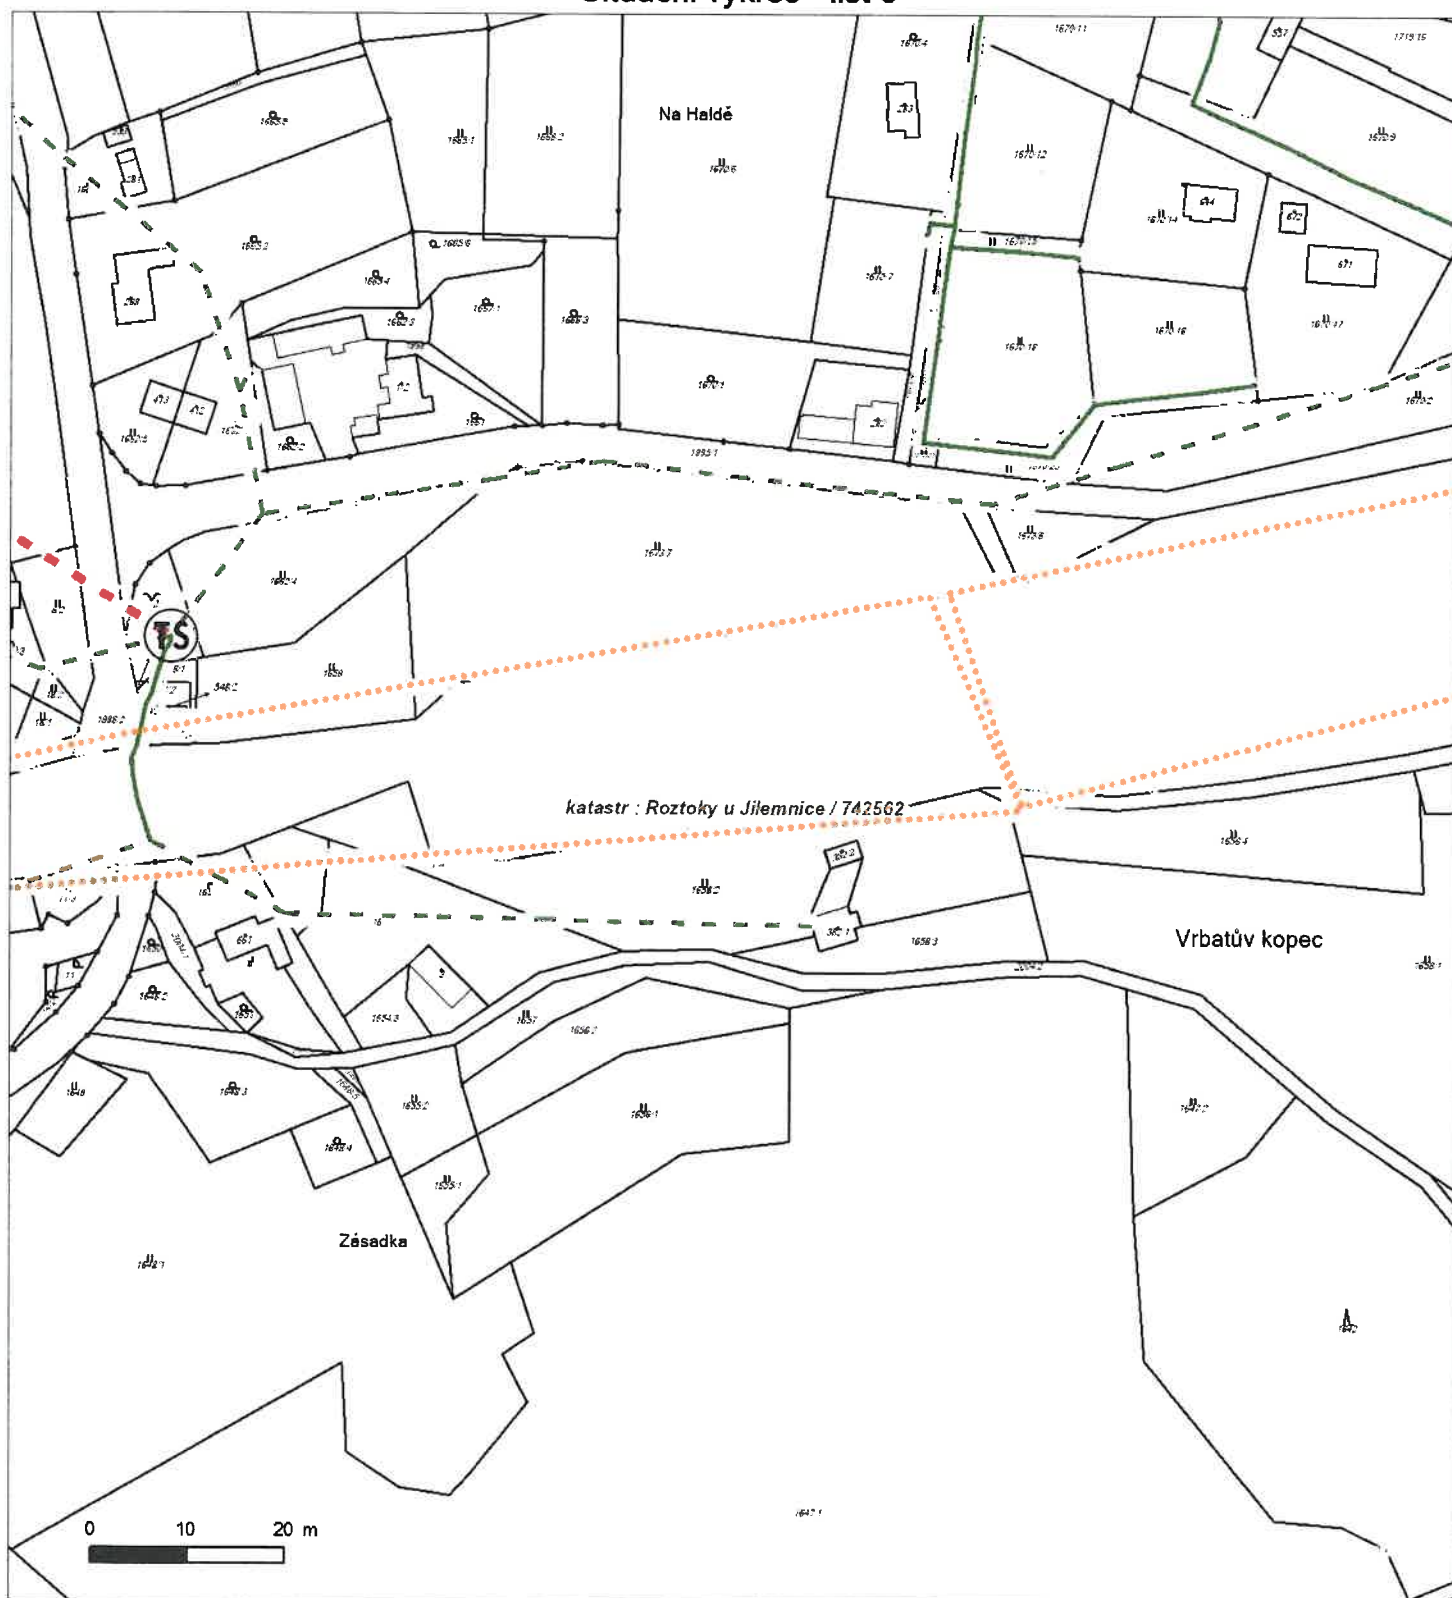

Není-li zobrazena katastrální mapa, zadejte žádost znovu. Katastrální mapa je generována prostřednictvím externí WMS služby, jejíž provoz nezajišťuje společnost ČEZ Distribuce, a. s.



Platí pouze se sdělením číslo 0100930179.

Zakreslené polohy zařízení v příloze jsou pouze informativní.

Situační výkres - list 7



Není-li zobrazena katastrální mapa, zadejte žádost znovu. Katastrální mapa je generována prostřednictvím externí WMS služby, jejíž provoz nezajišťuje společnost ČEZ Distribuce, a. s.



Platí pouze se sdělením číslo 0100930179.

Zakreslené polohy zařízení v příloze jsou pouze informativní.

Situační výkres - list 8



Není-li zobrazena katastrální mapa, zadejte žádost znovu. Katastrální mapa je generována prostřednictvím externí WMS služby, jejíž provoz nezajišťuje společnost ČEZ Distribuce, a. s.



Platí pouze se sdělením číslo 0100930179.

Zakreslené polohy zařízení v příloze jsou pouze informativní.

Situační výkres - list 9




Není-li zobrazena katastrální mapa, zadejte žádost znovu. Katastrální mapa je generována prostřednictvím externí WMS služby, její provoz nezajišťuje společnost ČEZ Distribuce, a. s.



Platí pouze se sdělením číslo 0100930179.

Zakreslené polohy zařízení v příloze jsou pouze informativní.

Situační výkres - list 10

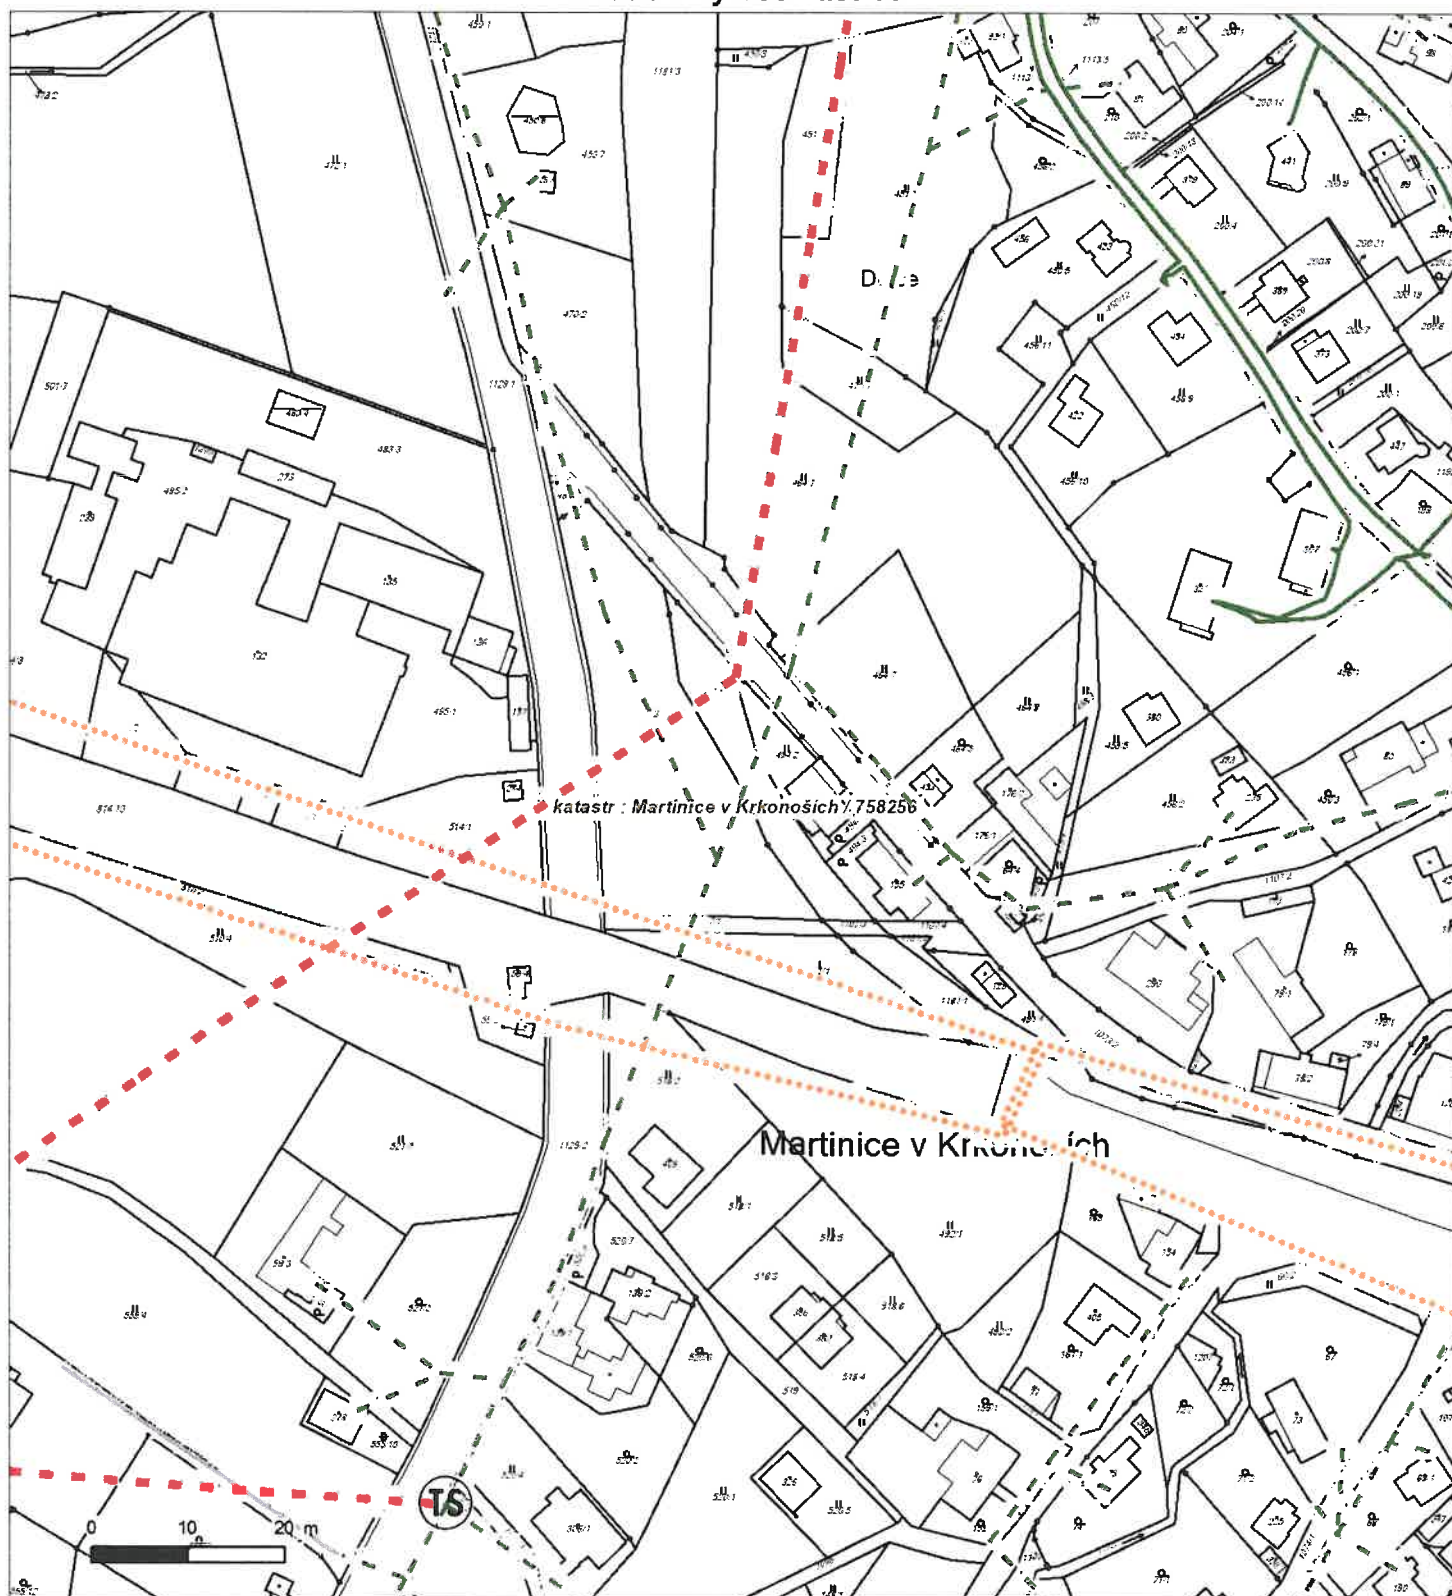


Není-li zobrazena katastrální mapa, zadejte žádost znovu. Katastrální mapa je generována prostřednictvím externí WMS služby, jejíž provoz nezajišťuje společnost ČEZ Distribuce, a. s.



Platí pouze se sdělením číslo 0100930179.

Zakreslené polohy zařízení v příloze jsou pouze informativní.

Situační výkres - list 11

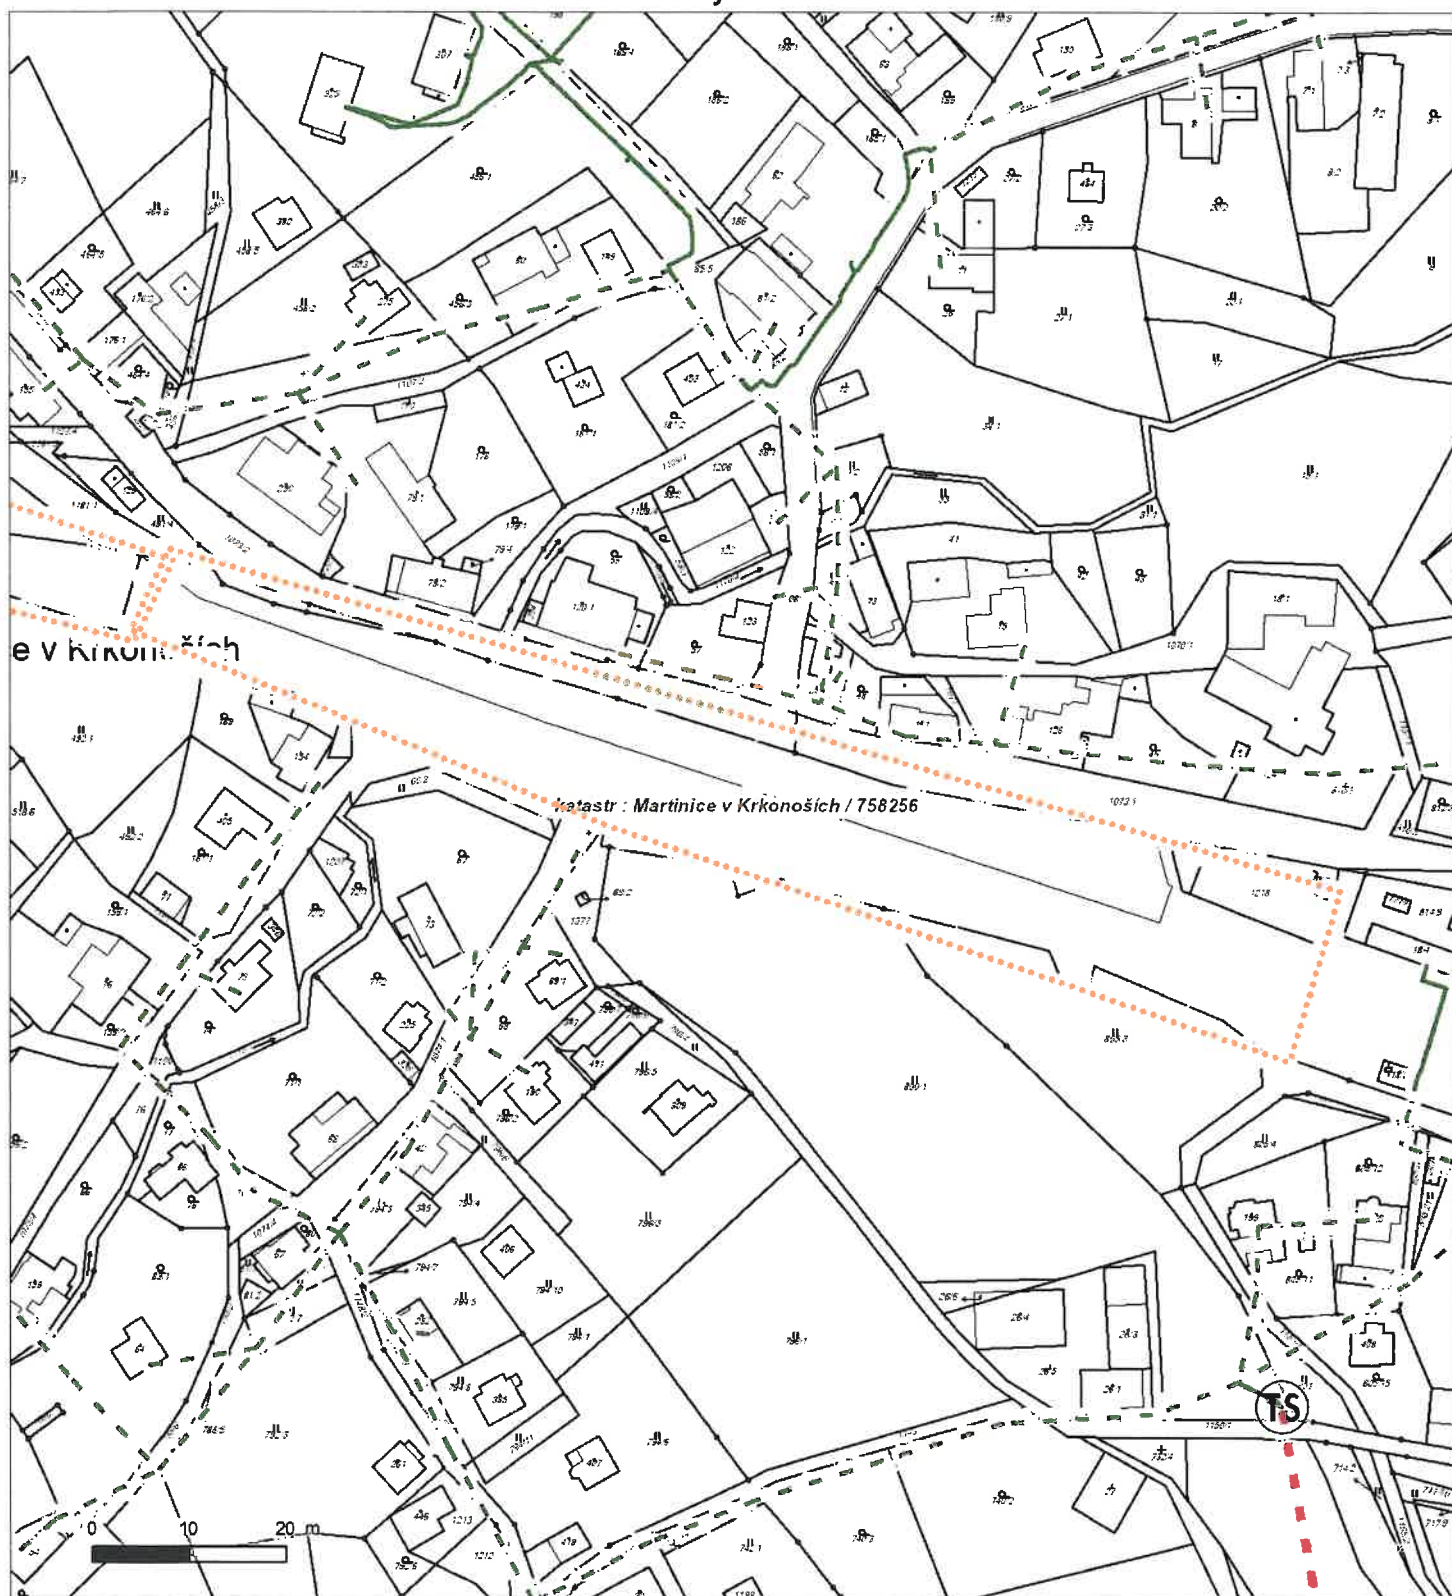


Není-li zobrazena katastrální mapa, zadejte žádost znovu. Katastrální mapa je generována prostřednictvím externí WMS služby, jejíž provoz nezajišťuje společnost ČEZ Distribuce, a. s.



Platí pouze se sdělením číslo 0100930179.

Zakreslené polohy zařízení v příloze jsou pouze informativní.

Situační výkres - list 12

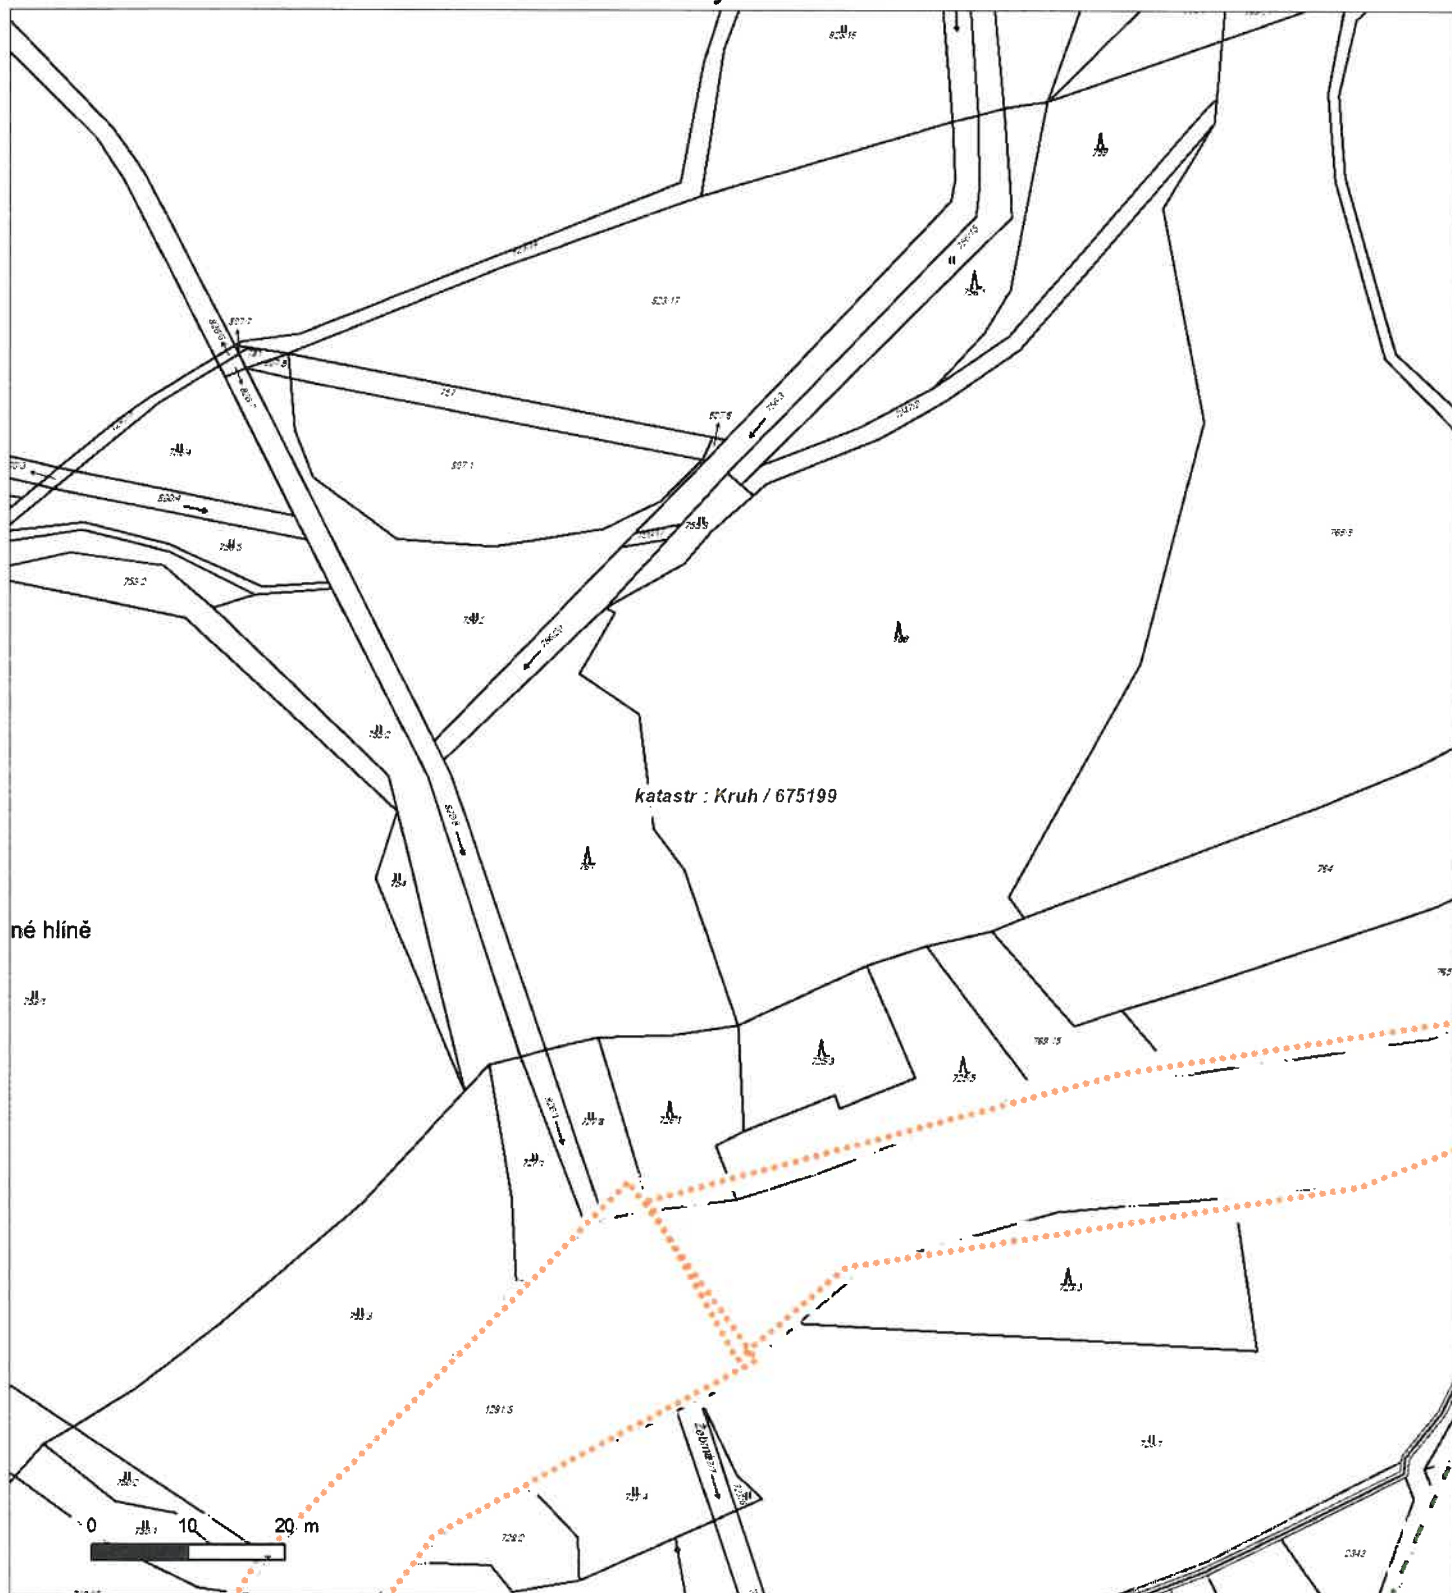


Není-li zobrazena katastrální mapa, zadejte žádost znovu. Katastrální mapa je generována prostřednictvím externí WMS služby, jejíž provoz nezajišťuje společnost ČEZ Distribuce, a. s.



Platí pouze se sdělením číslo 0100930179.

Zakreslené polohy zařízení v příloze jsou pouze informativní.

Situační výkres - list 13

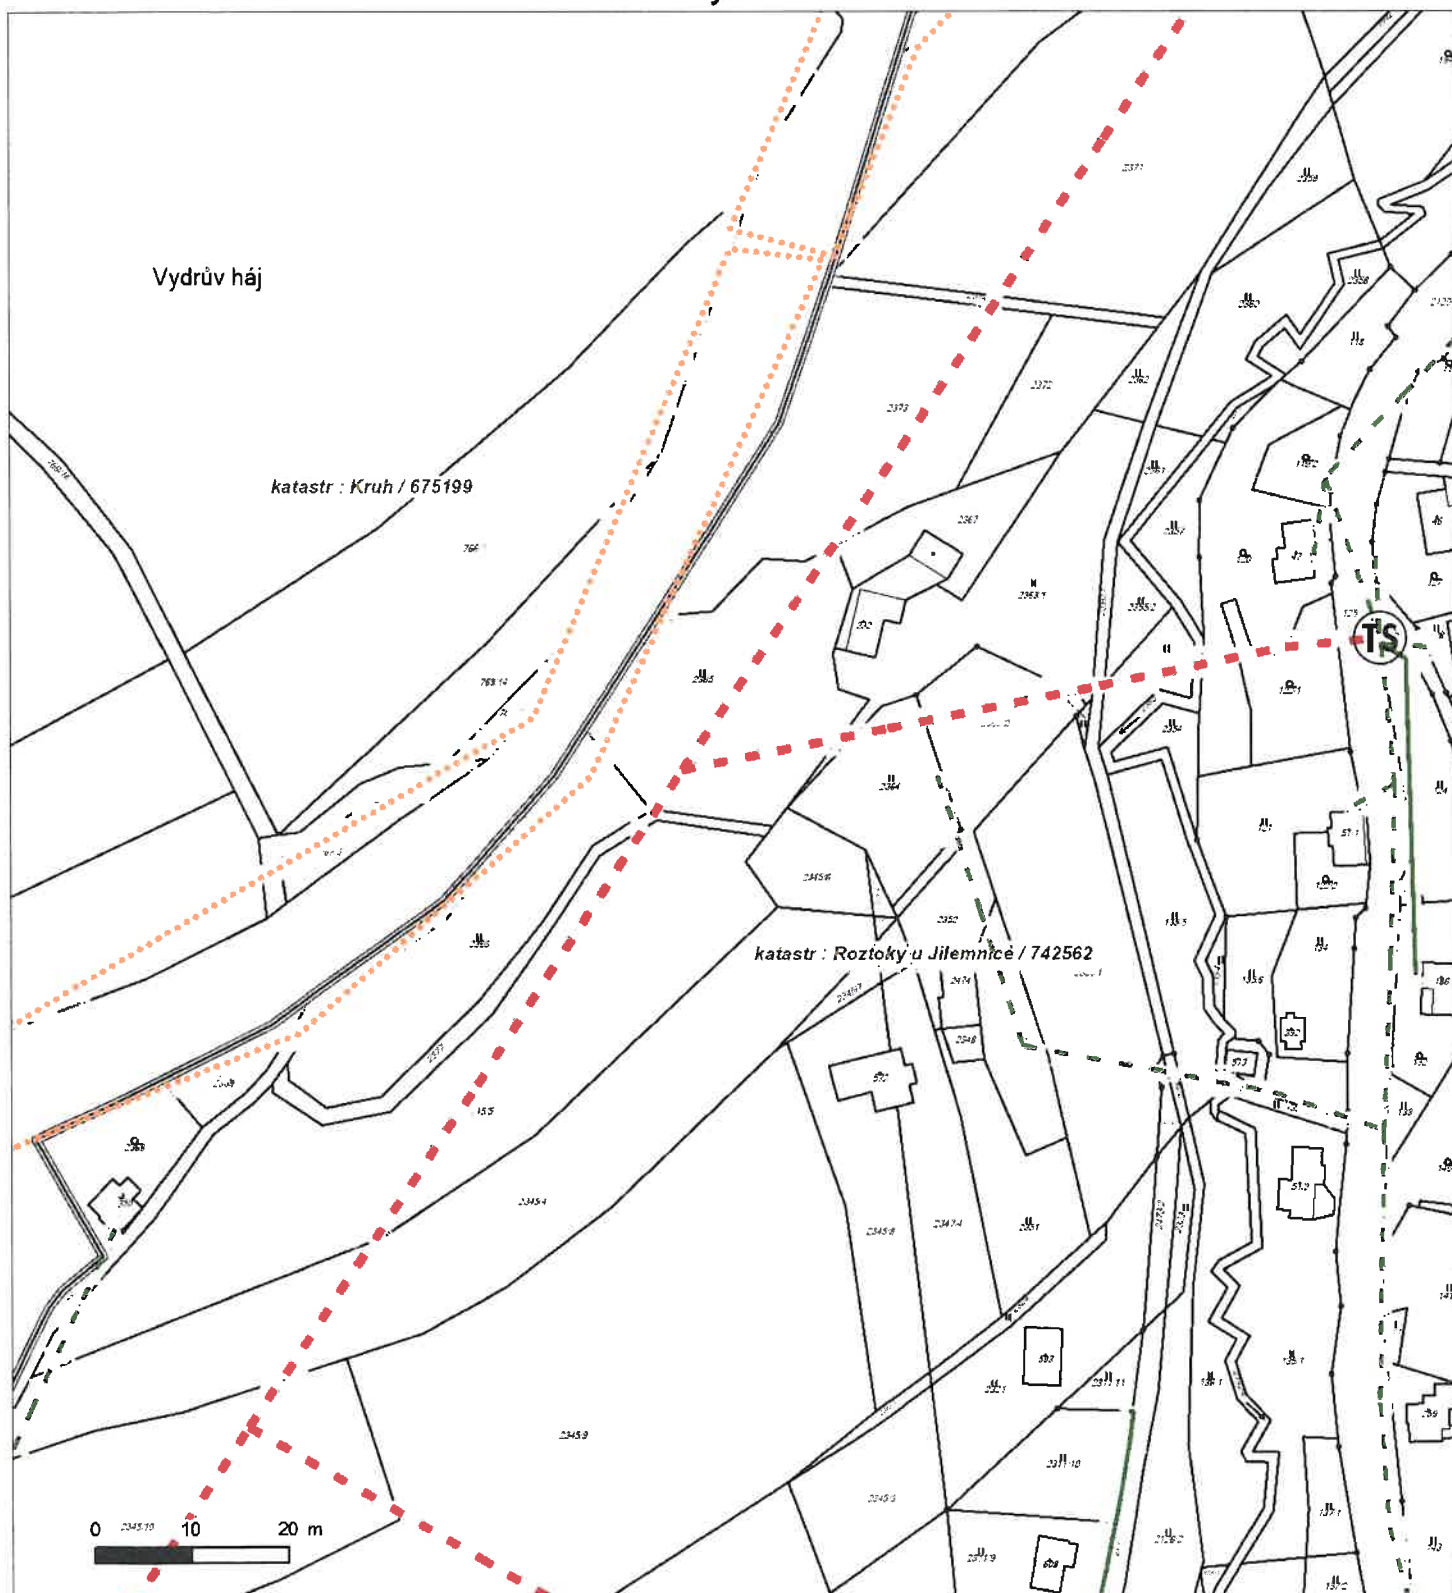


Není-li zobrazena katastrální mapa, zadejte žádost znovu. Katastrální mapa je generována prostřednictvím externí WMS služby, jejíž provoz nezajišťuje společnost ČEZ Distribuce, a. s.

Platí pouze se sdělením číslo 0100930179.

Zakreslené polohy zařízení v příloze jsou pouze informativní.

Situační výkres - list 14

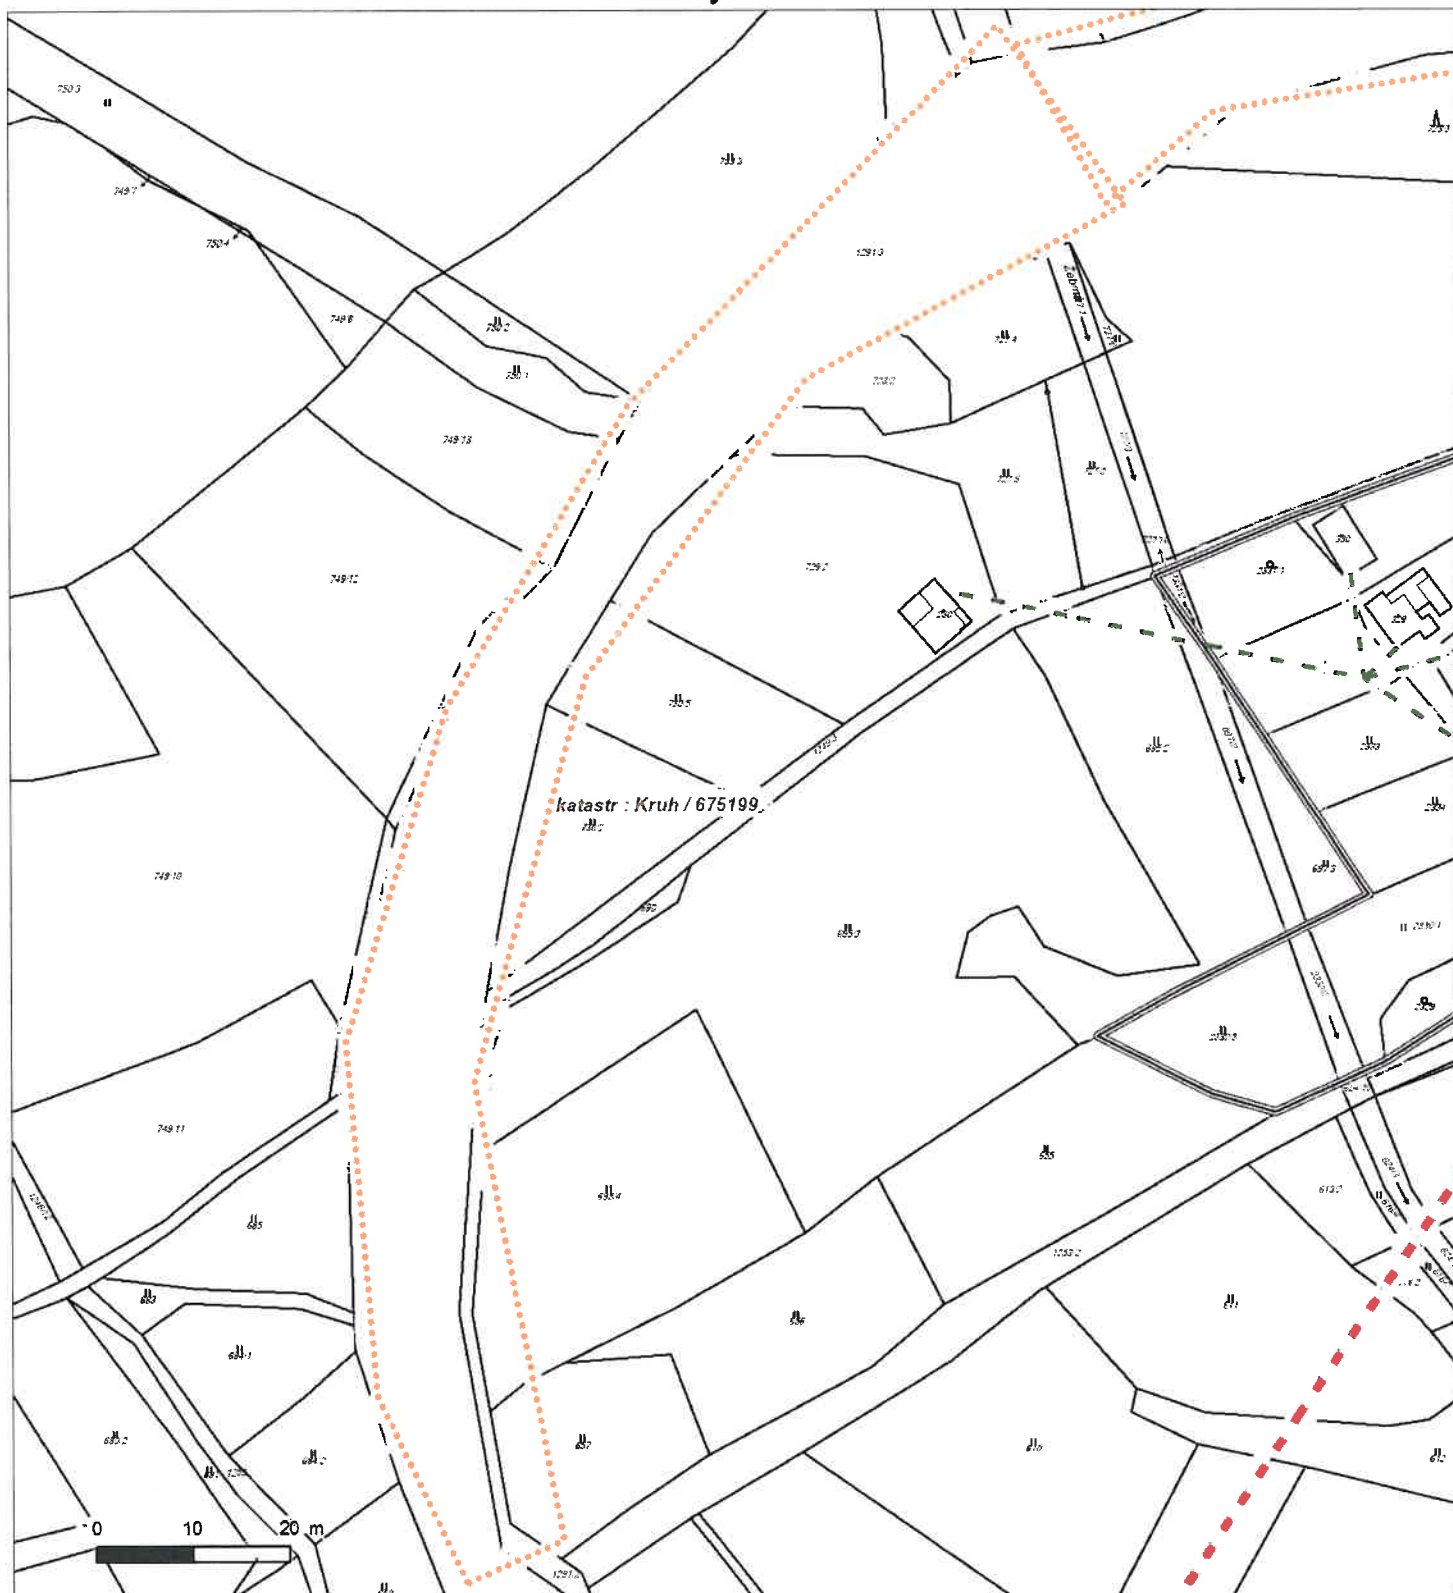

Není-li zobrazena katastrální mapa, zadejte žádost znovu. Katastrální mapa je generována prostřednictvím externí WMS služby, jejíž provoz nezajišťuje společnost ČEZ Distribuce, a. s.

**VOYJÁDŘENÍ O EXISTENCI SÍTĚ ELEKTRONICKÝCH KOMUNIKACÍ
společnosti Česká telekomunikační infrastruktura a.s.
(„Vyjádření“)**

**A VŠEOBECNÉ PODMÍNKY OCHRANY SÍTĚ ELEKTRONICKÝCH KOMUNIKACÍ
společnosti Česká telekomunikační infrastruktura a.s.
(„Všeobecné podmínky ochrany SEK“)**

toto Vyjádření a Všeobecné podmínky ochrany SEK je vydané dle ustanovení § 101 zákona č. 127/2005 Sb., o elektronických komunikacích a o změně některých souvisejících zákonů („Zákon o elektronických komunikacích“), ve znění pozdějších předpisů a dle ustanovení § 161 zákona č. 183/2006 Sb., o územním plánování a stavebním řádu, v platném znění („Stavební zákon“), a dle příslušných ustanovení zákona č. 89/2012 Sb., občanského zákoníku, v platném znění („Občanský zákoník“)

Číslo jednací: 622714/18

Číslo žádosti: 0118 163 594 („Žádost“)

Název akce („Stavba“)	ZPD "Oprava koleje v úseku Roztoky u Jilemnice - Martinice v Krkonoších	
Důvod vydání Vyjádření („Důvod vyjádření“)	Informace o poloze sítě	
Žadatel	PRODIN a.s.	
Stavebník	Správa železniční dopravní cesty, státní organizace, Dlážděná 1003/7, Praha, 11000	
Zájmové území	Okres	Semily
	Obec	Kruh, Martinice v Krkonoších, Roztoky u Jilemnice
	Kat. území / č. parcely	Roztoky u Jilemnice; Martinice v Krkonoších; Kruh
Platnost Vyjádření	25. 5. 2020 („Den konce platnosti Vyjádření“)	

Žadatel Žádostí určil a vyznačil Zájmové území, jakož i určil Důvod Vyjádření.

Na základě určení a vyznačení Zájmového území Žadatelem a na základě určení Důvodu Vyjádření vydává společnost Česká telekomunikační infrastruktura a.s. následující Vyjádření:

Dojde ke střetu se sítí elektronických komunikací (dále jen „SEK“) společnosti Česká telekomunikační infrastruktura a.s.

- (I) Na Žadatelem určeném a vyznačeném Zájmovém území se vyskytuje SEK společnosti Česká telekomunikační infrastruktura a.s.; a
- (II) Stavebník nebo jím pověřená třetí osoba je povinen řídit se Všeobecnými podmínkami ochrany SEK, které jsou nedílnou součástí Vyjádření; a
- (III) pro případ, že bude nezbytné přeložení SEK, zajistí vždy takové přeložení SEK její vlastník, společnost Česká telekomunikační infrastruktura a.s. Stavebník, který vyvolal překládku SEK je dle ustanovení § 104 odst. 17 Zákona o elektronických komunikacích povinen uhradit společnosti Česká telekomunikační infrastruktura a.s. veškeré náklady na nezbytné úpravy dotčeného úseku SEK, a to na úrovni stávajícího technického řešení; a
- (IV) pro účely přeložení SEK dle bodu (III) tohoto Vyjádření je Stavebník povinen uzavřít se společností Česká telekomunikační infrastruktura a.s. Smlouvu o realizaci překládky SEK; a
- (V) Stavebník a/nebo Žadatel není oprávněn užít toto Vyjádření k podání jakékoliv žádosti o vydání jakéhokoliv správního rozhodnutí či jiného rozhodnutí majícího obdobný charakter.

Číslo jednací: 622714/18

Číslo žádosti: 0118 163 594

Vyjádření je platné pouze pro zájmové území určené a vyznačené Žadatelem, jakož i pro Důvod Vyjádření stanovený a určený Žadatelem v Žádosti.

Vyjádření pozbývá platnosti i) dnem, kdy je Žadatelem a/nebo Stavebníkem použito k podání žádosti o vydání jakéhokoliv správního rozhodnutí či jiného rozhodnutí majícího obdobný charakter a/nebo dnem zahájení jakéhokoliv správního rozhodnutí či jiného rozhodnutí majícího obdobný charakter, ve kterém bylo Vyjádření použito, ii) uplynutím doby platnosti v tomto Vyjádření uvedené, iii) změnou rozsahu Zájmového území či změnou Důvodu Vyjádření uvedeného v Žádosti a/nebo iv) porušením Všeobecných podmínek ochrany SEK, to vše v závislosti na tom, která ze skutečností rozhodná pro pozbytí platnosti Vyjádření nastane nejdříve.

Společnost Česká telekomunikační infrastruktura a.s. vydáním tohoto Vyjádření poskytla Žadateli pro Žadatelem určené a vyznačené Zájmové území veškeré informace o SEK dostupné společnosti Česká telekomunikační infrastruktura a.s. ke dni podání Žádosti.

V případě dotazů k Vyjádření kontaktujte prosím asistenční linku 238 461 111.

Přílohami Vyjádření jsou:

- *Všeobecné podmínky ochrany SEK*
- *Informace k vytýčení SEK ve vlastnictví společnosti Česká telekomunikační infrastruktura a.s.*
- *Situační výkres (obsahuje zájmové území určené a vyznačené žadatelem a výřezy účelové mapy SEK)*

Vyjádření vydala společnost **Česká telekomunikační infrastruktura a.s.** dne: 25. 5. 2018.



Česká telekomunikační infrastruktura a.s.
Olšanská 2681/6
130 00 Praha 3
DIČ: CZ04084063

96

Číslo jednací: 622714/18

Číslo žádosti: 0118 163 594

VŠEOBECNÉ PODMÍNKY OCHRANY SÍTĚ ELEKTRONICKÝCH KOMUNIKACÍ společnosti Česká telekomunikační infrastruktura a.s.

1. PLATNOST VŠEOBECNÝCH PODMÍNEK

- i) Tyto Všeobecné i podmínky ochrany sítě elektronických komunikací (dále jen „VPOSEK“) tvoří součást Vyjádření (jak je tento pojem definován níže v článku 2 VPOSEK).
- ii) V případě rozporu mezi Vyjádřením a těmito VPOSEK mají přednost ustanovení Vyjádření, pokud není těmito VPOSEK stanoveno jinak.

2. DEFINICE

Níže uvedené termíny, jsou-li použity v těchto VPOSEK a uvozeny velkým písmenem, mají následující význam:

„**CETIN**“ znamená Česká telekomunikační infrastruktura a.s. se sídlem Olšanská 2681/6, Praha 3 PSČ 130 00, IČO: 04084063, zapsaná v obchodním rejstříku vedeném Městským soudem v Praze pod spz. B 20623;

„**Den**“ je kalendářní den;

„**Kabelovod**“ podzemní zařízení sestávající se z tělesa Kabelovodu a kabelových komor, sloužící k zatahování kabelů a ochranných trubek;

„**Občanský zákoník**“ znamená zákon č. 89/2012 Sb., občanský zákoník, ve znění pozdějších předpisů;

„**POS**“ je zaměstnanec společnosti CETIN, pověřený ochranou sítě, Petr Ježek, tel.: 602 413 278, e-mail: petr.jezek@cetin.cz;

„**Pracovní den**“ znamená Den, který není v České republice dnem pracovního klidu nebo státem uznaným svátkem;

„**Příslušné požadavky**“ znamená jakýkoli a každý příslušný právní předpis, vč. technických norem, nebo normativní právní akt veřejné správy či samosprávy, nebo jakékoli rozhodnutí, povolení, souhlas nebo licenci, včetně podmínek, které s ním souvisí;

„**Překládka**“ je stavba spočívající ve změně trasy vedení SEK ve vlastnictví CETIN nebo přemístění zařízení SEK ve vlastnictví CETIN; Stavebník, který Překládku vyvolal, je dle ustanovení § 104 odst. 17 Zákona o elektronických komunikacích povinen uhradit společnosti CETIN veškeré náklady na nezbytné úpravy dotčeného úseku SEK, a to na úrovni stávajícího technického řešení;

„**SEK**“ je síť elektronických komunikací ve vlastnictví CETIN;

„**Stavba**“ je stavba a/nebo činnost ve vztahu, k níž bylo vydáno Vyjádření, a je prováděna Stavebníkem a/nebo Žadatelem v souladu s Příslušnými požadavky, povolená příslušným správním rozhodnutím vydaným dle Stavebního zákona;

„**Stavebník**“ je osoba takto označená ve Vyjádření;

„**Stavební zákon**“ je zákon č. 183/2006 Sb., o územním plánování a stavebním řádu;

„**Vyjádření**“ je vyjádření o existenci sítě elektronických komunikací vydané společností CETIN dne 25. 5. 2018 pod č.j. 622714/18;

„**Zájmové území**“ je území označené Žadatelem a/nebo Stavebníkem v Žádosti;

„**Situační výkres**“ je výkres, který je přílohou Vyjádření a obsahuje Zájmové území určené a vyznačené Žadatelem v Žádosti a výřezy účelové mapy SEK;

„**Zákon o elektronických komunikacích**“ je zákon č. 127/2005 Sb., o elektronických komunikacích a o změně některých souvisejících zákonů, ve znění pozdějších předpisů;

„**Žadatel**“ je osoba takto označená ve Vyjádření.

„**Žádost**“ je žádost, kterou Žadatel a/nebo Stavebník požádal CETIN o vydání Vyjádření.

3. PLATNOST A ÚČINNOST VPOSEK

Tyto VPOSEK jsou platné a účinné dnem odeslání Vyjádření na i) adresu elektronické pošty Stavebníka a/nebo Žadatele uvedenou v Žádosti nebo ii) adresu pro doručení prostřednictvím poštovní přepravy uvedenou Stavebníkem a/nebo Žadatelem v Žádosti.

4. OBECNÁ PRÁVA A POVINNOSTI STAVEBNÍKA A/NEBO ŽADATELE

- (i) Stavebník, Žadatel je výslovně srozuměn s tím, že SEK je veřejně prospěšným zařízením, byla zřízena ve veřejném zájmu a je chráněna Příslušnými požadavky.
- (ii) SEK je chráněna ochranným pásmem, jehož rozsah je stanoven (a) ustanovením § 102 Zákona o elektronických komunikacích a/nebo (b) právními předpisy účinnými před Zákonom o elektronických komunikacích, není-li Příslušnými požadavky stanoveno jinak.
- (iii) Stavebník, Žadatel nebo jím pověřená třetí osoba, je povinen při provádění Stavby nebo jiných prací, při odstraňování havárií a projektování staveb, řídit se Příslušnými požadavky, správnou praxí v oboru stavebnictví a technologickými postupy a je povinen učinit veškerá nezbytná opatření vyžadovaná Příslušnými požadavky k ochraně SEK před poškozením. Povinnosti dle tohoto odstavce má Stavebník rovněž ve vztahu k SEK, které se nachází mimo Zájmové území.
- (iv) Při zjištění jakéhokoliv rozporu mezi údaji v Situačním výkresu, který je přílohou Vyjádření a skutečným stavem, je Stavebník a/nebo Žadatel povinen bez zbytečného odkladu, nejpozději Den následující po zjištění takové skutečnosti, zjištěný rozpor oznámit POS.
- (v) Stavebník, Žadatel nebo jím pověřená třetí osoba, je povinen každé poškození či krádež SEK bezodkladně, nejpozději Den následující po zjištění takové skutečnosti, oznámit takovou skutečnost dohledovému centru společnosti CETIN na telefonní číslo +420 238 462 690.
- (vi) Bude-li Stavebník, Žadatel nebo jím pověřená třetí osoba na společnosti CETIN požadovat, aby se jako účastník správního řízení, pro jehož účely bylo toto Vyjádření vydáno, vzdala práva na odvolání proti rozhodnutí vydanému ve správním řízení, je oprávněn kontaktovat POS.

5. POVINNOSTI STAVEBNÍKA PŘI PŘÍPRAVĚ STAVBY

- (i) Při projektování Stavby je Stavebník povinen zajistit, aby projektová dokumentace Stavby (i) zohledňovala veškeré požadavky na ochranu SEK vyplývající z Příslušných požadavků, zejména ze Zákona o elektronických komunikacích a Stavebního zákona, (ii) respektovala správnou praxi v oboru stavebnictví a technologické postupy a (iii) umožňovala, aby i po provedení a umístění Stavby dle takové projektové dokumentace byla společnost CETIN, jako vlastník SEK schopna bez jakýchkoli omezení a překážek provozovat SEK, provádět údržbu a opravy SEK.
- (ii) Nebude-li možné projektovou dokumentací zajistit některý, byť i jeden z požadavků dle předchozího odstavce (i) a/nebo umístění Stavby by mohlo způsobit, že nebude naplněn některý, byť i jeden z požadavků dle předchozího odstavce (i), vyvolá Stavebník Překládku.
- (iii) Při projektování Stavby, která se nachází nebo je u ní zamýšleno, že se bude nacházet v ochranném pásmu radiových tras společnosti CETIN a překračuje výšku 15 m nad zemským povrchem, a to včetně dočasných objektů zařízení staveniště (jeřáby, konstrukce, atd.) je Stavebník povinen písemně kontaktovat POS za účelem získání konkrétního stanoviska a podmínek k ochraně radiových tras společnosti CETIN a pro určení, zda Stavba vyvolá Překládku. Ochranné pásmo radiových tras v šíři 50m je zakresleno do situačního výkresu, který je součástí tohoto Vyjádření.

Číslo jednací: 622714/18

Číslo žádosti: 0118 163 594

VŠEOBECNÉ PODMÍNKY OCHRANY SÍTĚ ELEKTRONICKÝCH KOMUNIKACÍ společnosti Česká telekomunikační infrastruktura a.s.

- (iv) Pokud se v Zájmovém území nachází podzemní silové vedení (NN) ve vlastnictví společnosti CETIN, je Stavebník povinen ve vztahu k projektové dokumentaci zajistit totéž, co je uvedeno pod písm (i) tohoto článku 5, přičemž platí, že Stavebník vyvolá Překládku v případech uvedených pod písm (ii) tohoto článku 5.
- (v) Stavebník je povinen při projektování Stavby, která je stavbou (a) zařízení silových elektrických sítí (VN, VVN a ZVVN) a/nebo (b) trakčních vedení, provést výpočet či posouzení rušivých vlivů na SEK, zpracovat ochranná opatření, to vše dle a v souladu s Příslušnými požadavky. Stavebník je povinen nejpozději třicet (30) Dnů před podáním žádosti o vydání příslušného správního rozhodnutí k umístění Stavby dle Stavebního zákona předat POS výpočet či posouzení rušivých vlivů na SEK a zpracovaná ochranná opatření.
- (vi) Je-li Stavba v souběhu s Kabelovodem, nebo Kabelovod kříží, je Stavebník povinen nejpozději ke Dni, ke kterému započne se zpracováním projektové dokumentace ke Stavbě, oznámit POS a projednat s POS (a) veškeré případy, kdy trajektorie podvrtní a protlaku budou vedeny ve vzdálenosti menší, než je 1,5 m od Kabelovodu a (b) jakékoliv výkopové práce, které budou nebo by mohly být vedeny v úrovni či pod úrovní Kabelovodu nebo kabelové komory.
- (vii) Je-li Stavba umístěna nebo má být umístěna v blízkosti Kabelovodu, ve vzdálenosti menší, než jsou 2 m nebo kříží-li Stavba Kabelovod ve vzdálenosti menší, než je 0,5 m nad nebo kdekoliv pod Kabelovodem, je Stavebník povinen předložit POS k posouzení zakreslení Stavby v příčných řezech, přičemž do příčného řezu je Stavebník rovněž povinen zakreslit profil kabelové komory.

6. POVINNOSTI STAVEBNÍKA PŘI PROVÁDĚNÍ STAVBY

- (i) Stavebník je před započítím jakýchkoliv zemních prací ve vztahu ke Stavbě povinen vytyčit trasu SEK na terénu dle Příslušných požadavků a dle Stavebního zákona. S vytyčenou trasou SEK je Stavebník povinen seznámit všechny osoby, které budou anebo by mohly zemní práce ve vztahu ke Stavbě provádět. V případě porušení této povinnosti bude Stavebník odpovědný společnosti CETIN za náklady a škody, které porušením této povinnosti společnosti CETIN vzniknou a je povinen je společnosti CETIN uhradit.
- (ii) Pět (5) Pracovních dní před započítím jakýchkoliv prací ve vztahu ke Stavbě je Stavebník povinen oznámit společnosti CETIN, že zahájí práce či činnosti ve vztahu ke Stavbě. Písemné oznámení dle předchozí věty zašle Stavebník na adresu elektronické pošty POS a bude obsahovat minimálně číslo jednací Vyjádření a kontaktní údaje Stavebníka.
- (iii) Stavebník je povinen zabezpečit a zajistit SEK proti mechanickému poškození, a to zpravidla dočasným umístěním silničních betonových panelů nad kabelovou trasou SEK. Do doby, než je zajištěna a zabezpečena ochrana SEK proti mechanickému poškození, není Stavebník oprávněn přejíždět vozidly nebo stavební mechanizací kabelovou trasu SEK. Při přepravě vysokých nákladů nebo při projíždění stroji, vozidly či mechanizací pod nadzemním vedením SEK je Stavebník povinen prověřit, zda výška nadzemního vedení SEK je dostatečná a umožňuje spolehlivý a bezpečný způsob přepravy nákladu či průjezdu strojů, vozidel či mechanizace.
- (iv) Při provádění zemních prací v blízkosti SEK je Stavebník povinen postupovat tak, aby nedošlo ke změně hloubky uložení nebo prostorového uspořádání SEK. V místech, kde SEK vystupuje ze země do budovy, rozváděče, na sloup apod. je Stavebník povinen vykonávat zemní práce se zvýšenou mírou opatrnosti, výkopové práce v blízkosti sloupů nadzemního vedení SEK je Stavebník povinen provádět v takové vzdálenosti od sloupu nadzemního vedení SEK,

kteřá je dostatečná k tomu, aby nedošlo nebo nemohlo dojít k narušení stability sloupu nadzemního vedení SEK. Stavebník je povinen zajistit, aby jakoukoliv jeho činností nedošlo bez souhlasu a vědomí společnosti CETIN (a) ke změně nivelety terénu, a/nebo (b) k výsadbě trvalých porostů, a/nebo (c) ke změně rozsahu a změně konstrukce zpevněných ploch. Pokud došlo k odkrytí SEK, je Stavebník povinen SEK po celou dobu odkrytí náležitě zabezpečit proti prověšení, poškození a odcizení.

- (v) Zjistí-li Stavebník kdykoliv během provádění prací ve vztahu ke Stavbě jakýkoliv rozpor mezi údaji v projektové dokumentaci a skutečností, je povinen bezodkladně přerušit práce a oznámit zjištěný rozpor na adresu elektronické pošty POS. Stavebník není oprávněn pokračovat v pracích ve vztahu ke Stavbě do doby, než získá písemný souhlas POS s pokračováním prací.
- (vi) Stavebník není bez předchozího písemného souhlasu společnosti CETIN oprávněn manipulovat s kryty kabelových komor, jakkoliv zakrývat vstupy do kabelových komor, a to ani dočasně, vstupovat do kabelových komor, jakkoliv manipulovat s případně odkrytými prvky SEK či s jakýmkoliv jiným zařízením se SEK souvisejícím. Rovněž bez předchozího písemného souhlasu společnosti CETIN není Stavebník oprávněn umístit nad trasou Kabelovodu jakoukoliv jinou síť technické infrastruktury v podélném směru.
- (vii) Byla-li v souladu s Vyjádřením a těmito VPOSEK odkryta SEK je Stavebník povinen tři (3) Pracovní dny před zakrytím SEK písemně oznámit POS zakrytí SEK a vyzvat ho ke kontrole před zakrytím. Oznámení Stavebníka dle předchozí věty musí obsahovat minimálně předpokládaný Den zakrytí, číslo jednací Vyjádření a kontaktní údaje Stavebníka. Stavebník není oprávněn provést zakrytí do doby, než získá písemný souhlas POS se zakrytím.

7. ROZHODNÉ PRÁVO

Vyjádření a VPOSEK se řídí českým právem, zejména Občanským zákoníkem, Zákonem o elektronických komunikacích a Stavebním zákonem. Veškeré spory z Vyjádření či VPOSEK vyplývající budou s konečnou platností řešeny u příslušného soudu České republiky.

8. PÍSEMNÝ STYK

Písemným stykem či pojmem „písemně“ se pro účely Vyjádření a VPOSEK rozumí předání zpráv jedním z těchto způsobů:

- v listinné podobě;
- e-mailovou zprávou se zaručeným elektronickým podpisem dle zák. č. 227/2000 Sb., o elektronickém podpisu a o změně některých dalších zákonů (zákon o elektronickém podpisu), ve znění pozdějších předpisů;

9. ZÁVĚREČNÁ USTANOVENÍ

- (i) Stavebník, Žadatel nebo jím pověřená třetí osoba je počínaje Dnem převzetí Vyjádření povinen užít informace a data uvedená ve Vyjádření pouze a výhradně k účelu, pro který mu byla tato poskytnuta. Stavebník, Žadatel nebo jím pověřená třetí osoba není oprávněn informace a data rozmnožovat, rozšiřovat, pronajímat, půjčovat či jinak umožnit jejich užívání třetí osobou bez předchozího písemného souhlasu společnosti CETIN.
- (ii) Pro případ porušení kterékoliv z povinností Stavebníka, Žadatele nebo jím pověřené třetí osoby, založené Vyjádřením /nebo těmito VPOSEK je Stavebník, Žadatel či jím pověřená třetí osoba odpovědný za veškeré náklady a škody, které společnosti CETIN vzniknou porušením povinností Stavebníka, Žadatele nebo jím pověřené třetí osoby.

Číslo jednací: 622714/18

Číslo žádosti: 0118 163 594

Informace k vytyčení SEK

V případě požadavku na vytyčení PVSEK společnosti *Česká telekomunikační infrastruktura a.s.* se, prosím, obraťte na společnosti uvedené níže.

Česká telekomunikační infrastruktura a.s. - středisko Čechy sever

se sídlem: Olšanská 2681/6, Praha 3, PSČ 13000
IČ: 04084063 DIČ: CZ04084063
kontakt: tel: 481621370 obslužná doba po-pa 7 - 15 hod

AZ GEONET - Pavel Kazda

se sídlem: Sedláčkova 1436/14, 500 02 Hradec Králové
IČ: 72885777 DIČ: CZ7308093045
kontakt: Pavel Kazda, mobil: 776020134, e-mail: azgeonet@seznam.cz

COM PLUS CZ, a.s.

se sídlem: Nad Krocínkou 317/48, 190 00 Praha 9
IČ: 25772104 DIČ: CZ 25772104
kontakt: Help Desk, tel.: 472702123, mobil: 724150190, e-mail: helpdesk@complus.cz

FEM - Miloš Fejfar

se sídlem: Lužany 209, 507 06 Lužany
IČ: 01735977 DIČ:
kontakt: Miloš Fejfar, mobil: 602483031, e-mail: fejfarmilos@seznam.cz

Miroslav Forchtner

se sídlem: Vinice ev.č.4, 294 41, Dobruška
IČ: 74794850 DIČ: CZ560110/0307
kontakt: Miroslav Forchtner, mobil: 606936150, e-mail: ofim@seznam.cz

Otto Švestka

se sídlem: Jablonec nad Nisou, Josefa Hory 4080/23, PSČ: 466 04
IČ: 13365924 DIČ:
kontakt: Otto Švestka, mobil: 724257371, e-mail: otto.svestka@gmail.com


SITEL, spol. s r.o.

se sídlem: Baarova 957/15, 140 00 Praha 4
IČ: 44797320 DIČ: CZ 44797320
kontakt: Jiří Jedlička, mobil: 602 297 018, e-mail: jjedlicka@sitel.cz

TETA s.r.o.

se sídlem: Klášská 977/77, 400 01 Ústí nad Labem
IČ: 47785781 DIČ: CZ 47785781
kontakt: Rostislav Zumr, mobil: 605200035, e-mail: rostislav.zumr@teta.eu,
Jiří Smíšek, mobil: 605200027, e-mail: jiri.smisek@teta.eu

SITUAČNÍ VÝKRES - ZÁJMOVÉ ÚZEMÍ

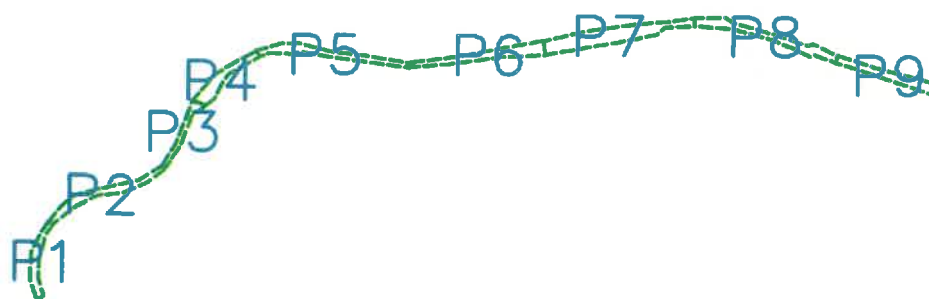


0 1000 m

LEGENDA

----- hranice zájmového území z vyjádření


Česká telekomunikační infrastruktura a.s.
Olšanská 2681/6
130 00 Praha 3
DIČ: CZ04084063
96


SITUAČNÍ VÝKRES - POLYGON 1

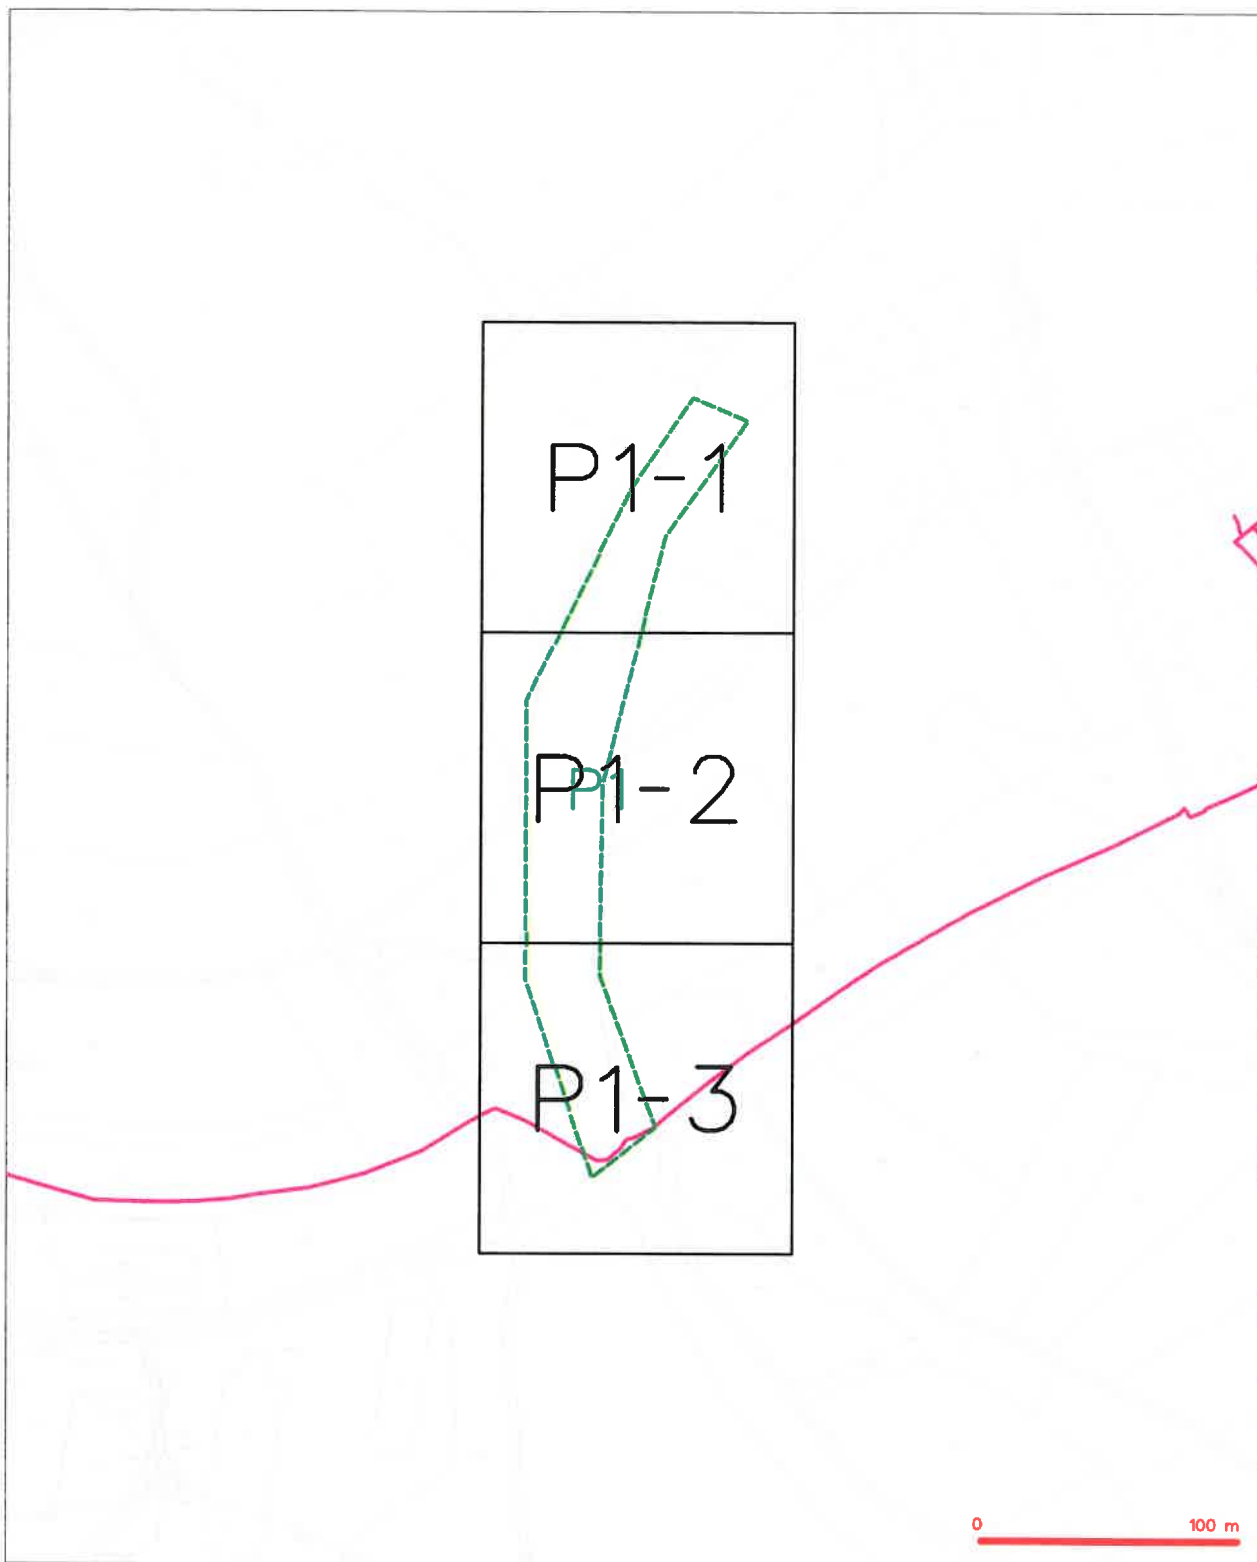


LEGENDA

- | | | | |
|----------------------------------|--|-----------------------------------|--|

SITUAČNÍ VÝKRES - POLYGON 2

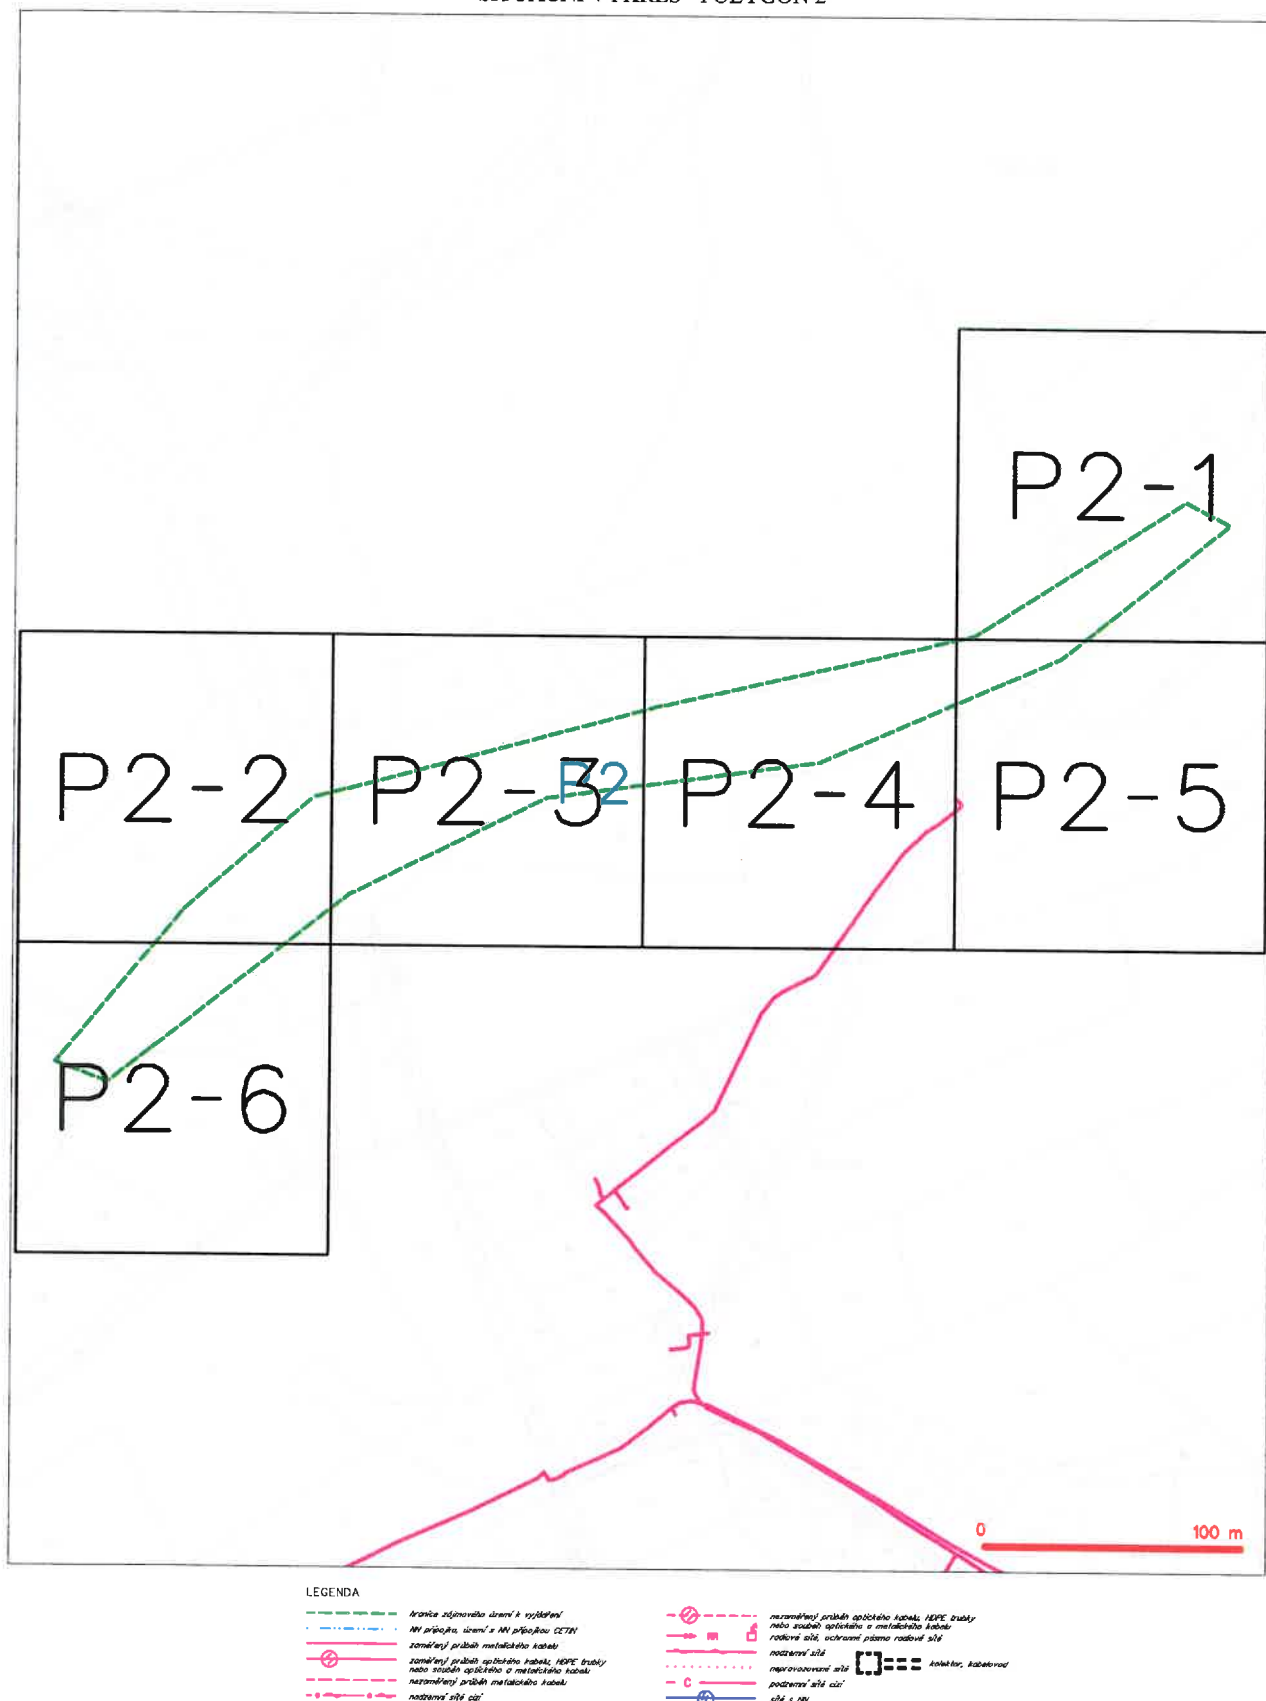


SITUAČNÍ VÝKRES - POLYGON 3

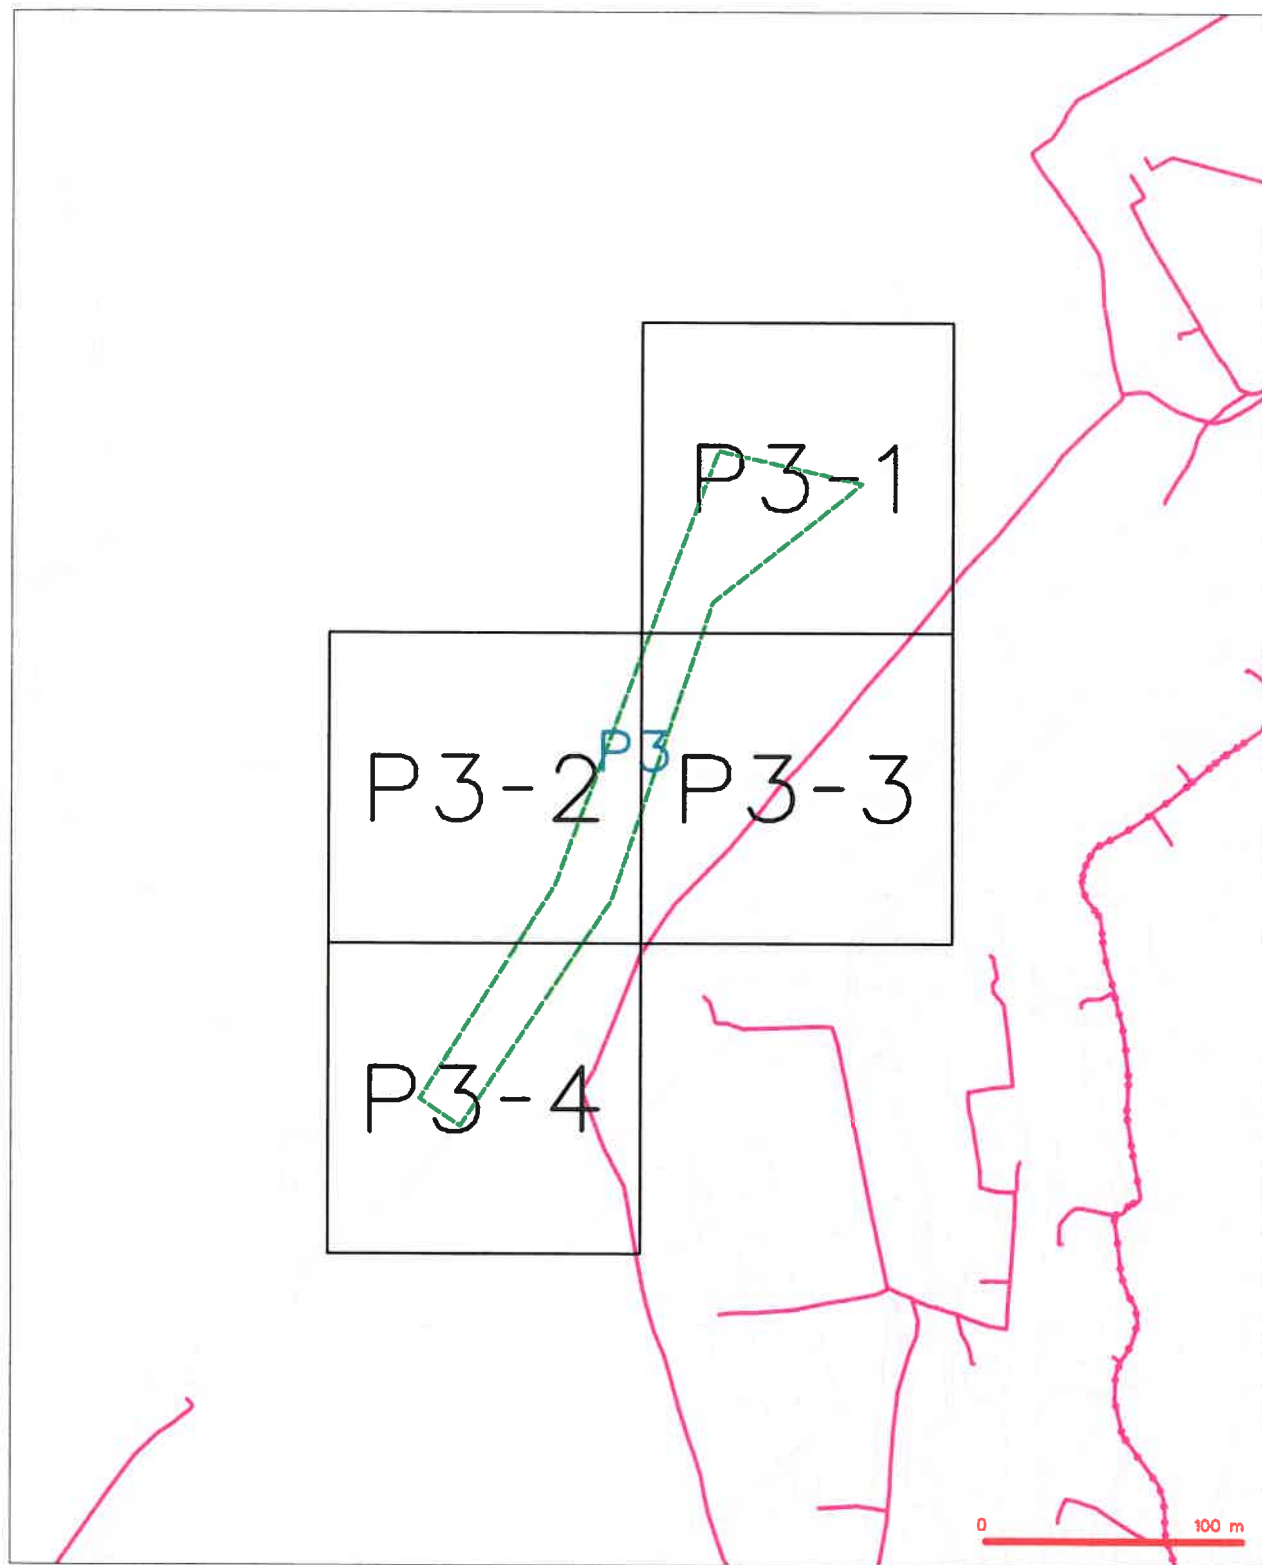

LEGENDA

- | Symbol | Průběh | Průběh | Průběh |
|---|---|---|---|

SITUAČNÍ VÝKRES - POLYGON 4

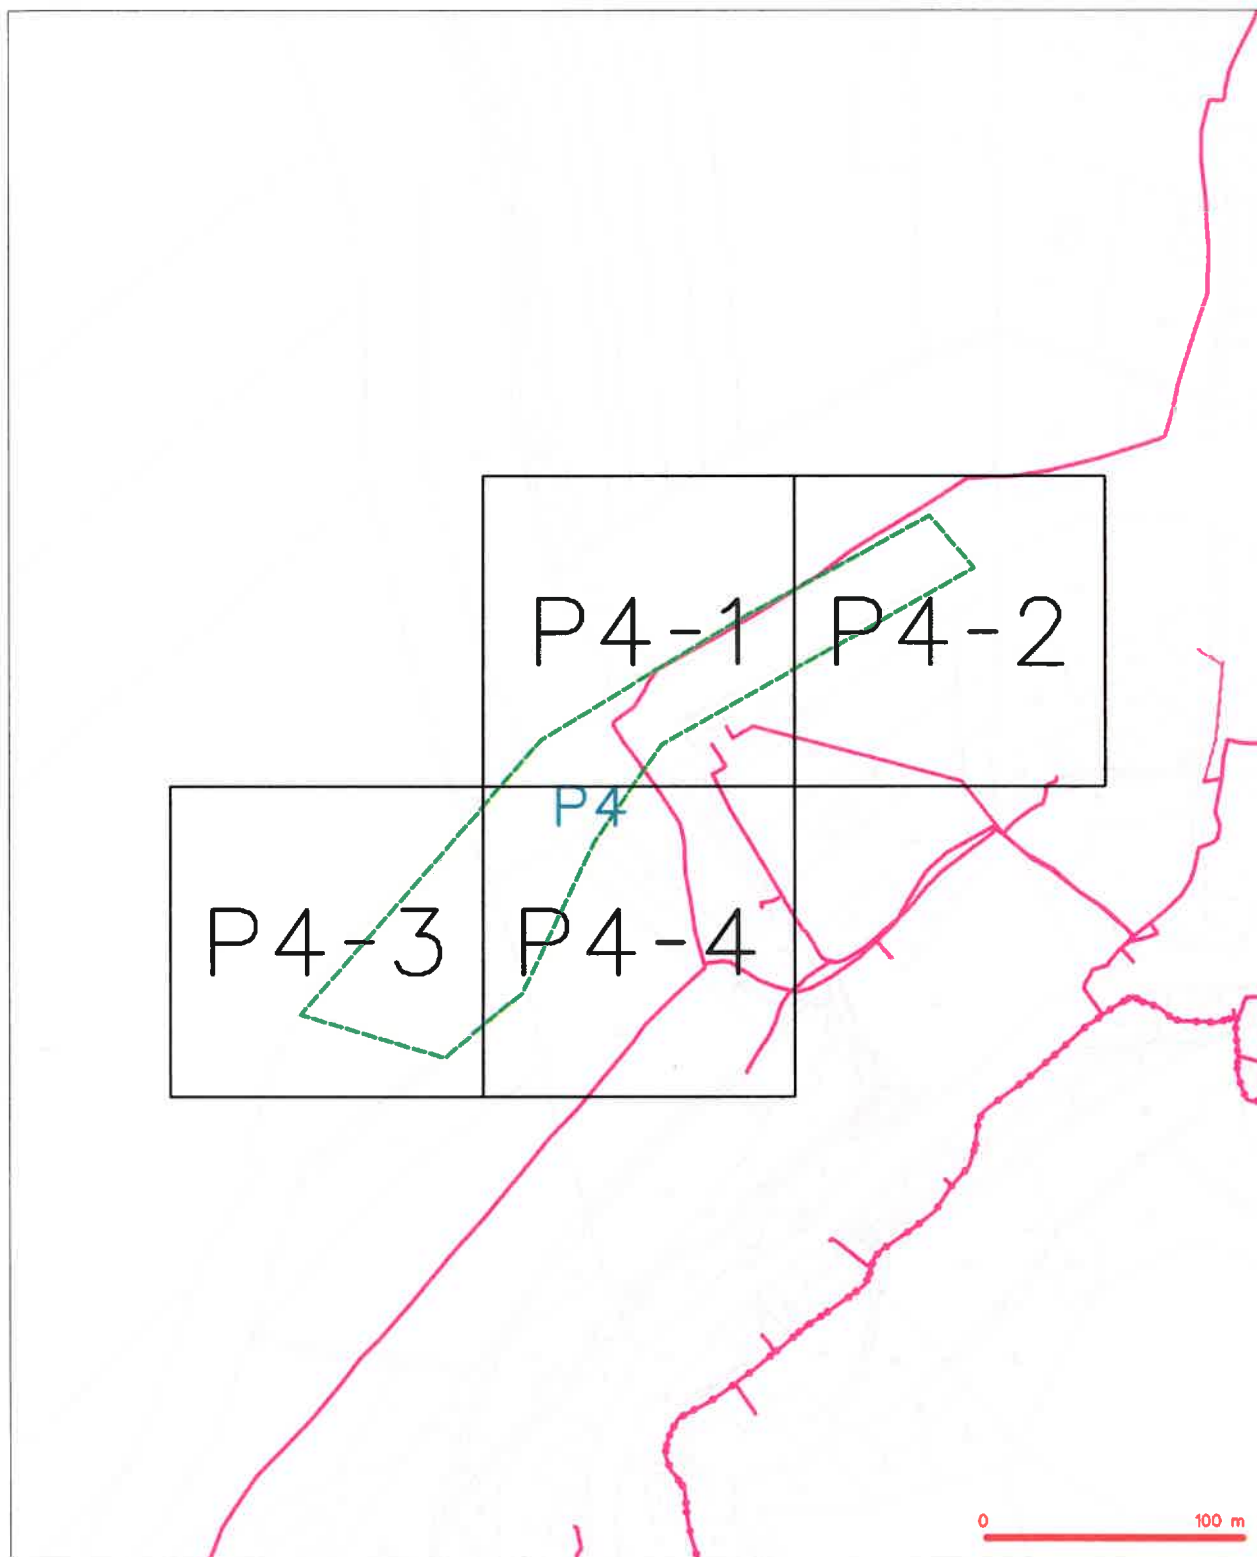


LEGENDA

- hranice zájmového území a vyjádření
- NI přípojka, území a NI přípojka CETIN
- zaměřený průběh metalického kabelu
- zaměřený průběh optického kabelu, NYPE trubky nebo soustředěná optická a metalická kabelu
- nezaměřený průběh metalického kabelu


SITUAČNÍ VÝKRES - POLYGON 5

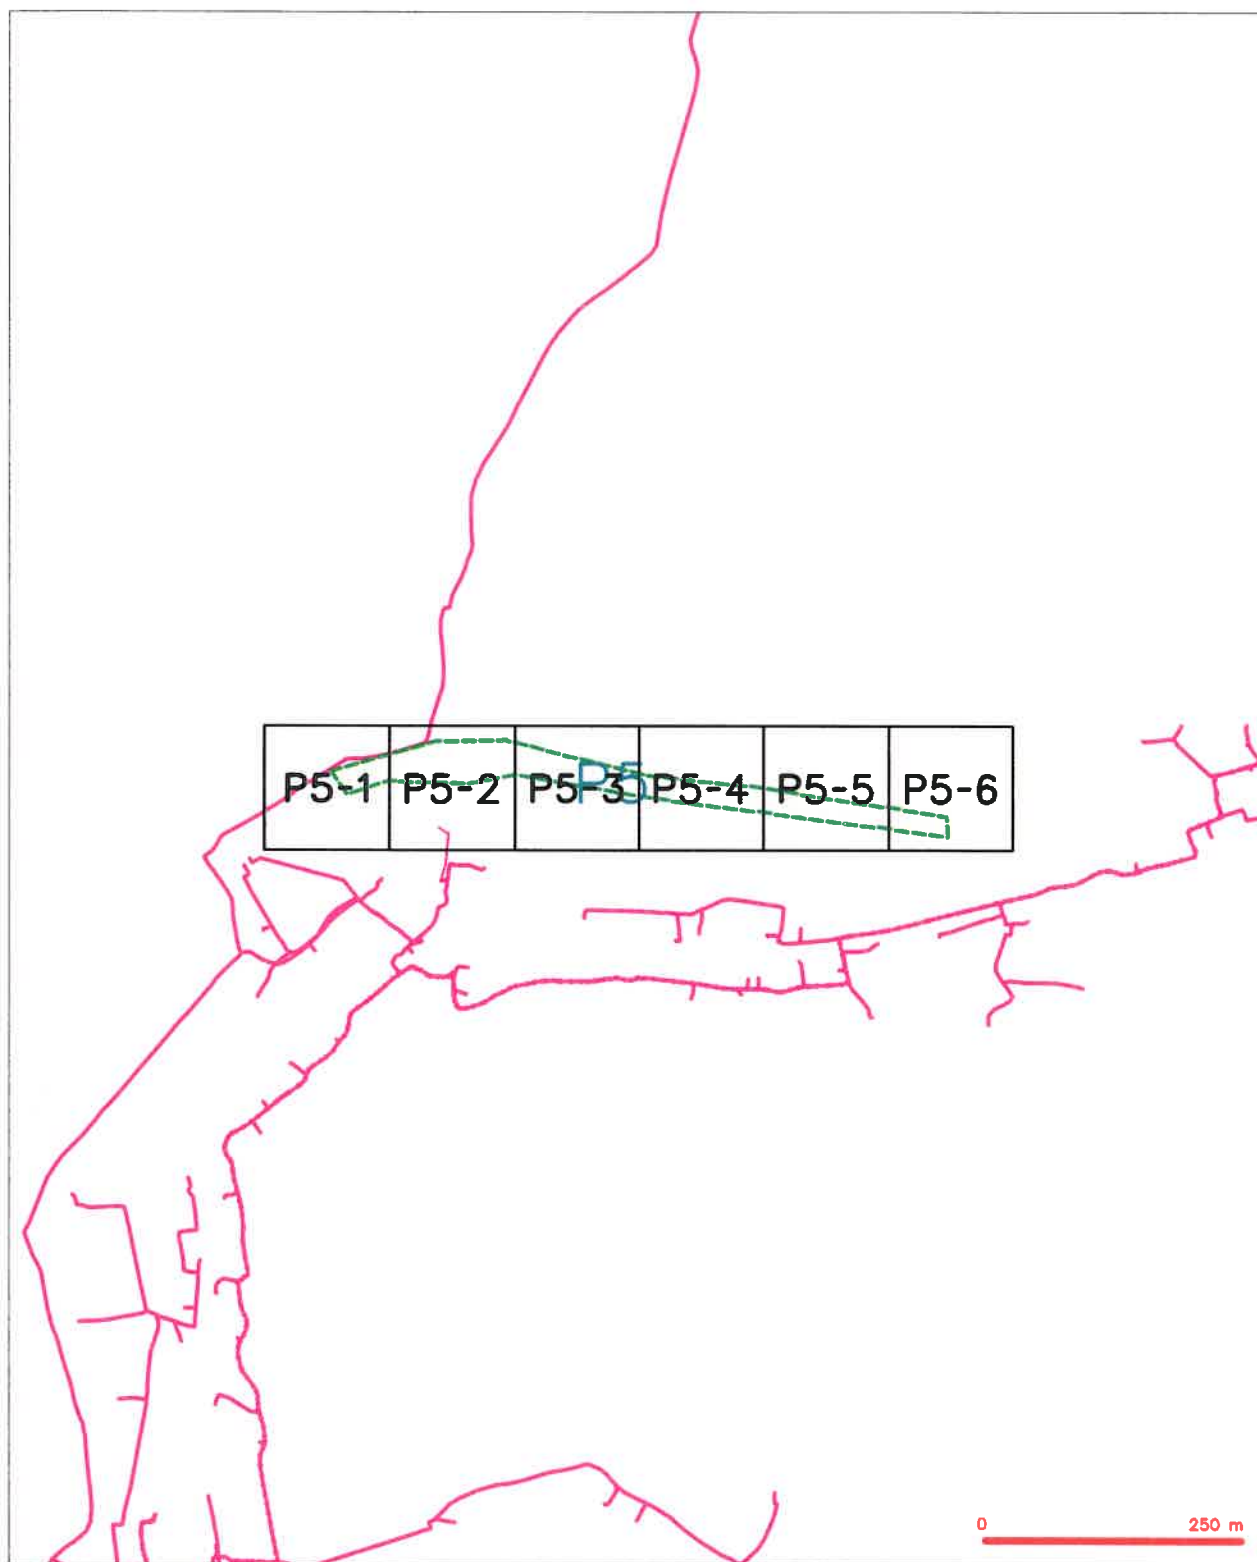

LEGENDA

- | | | | |
|--|---|--|---|
| | trasy stávajícího území a vyhledání | | nezaměřený průběh optického kabelu, NEPE trasy nebo součástí optického a metalického kabelu |
| | NP přípojka, území a NP přípojka CETIN | | radiové síť, ocelové pásmo radiové síť |
| | zaměřený průběh metalického kabelu | | radiové síť |
| | zaměřený průběh optického kabelu, NEPE trasy nebo součástí optického a metalického kabelu | | napájecí síť |
| | nezaměřený průběh metalického kabelu | | napájecí síť |
| | radiové síť | | podzemní síť |
| | | | síť a NP |


SITUAČNÍ VÝKRES - POLYGON 6

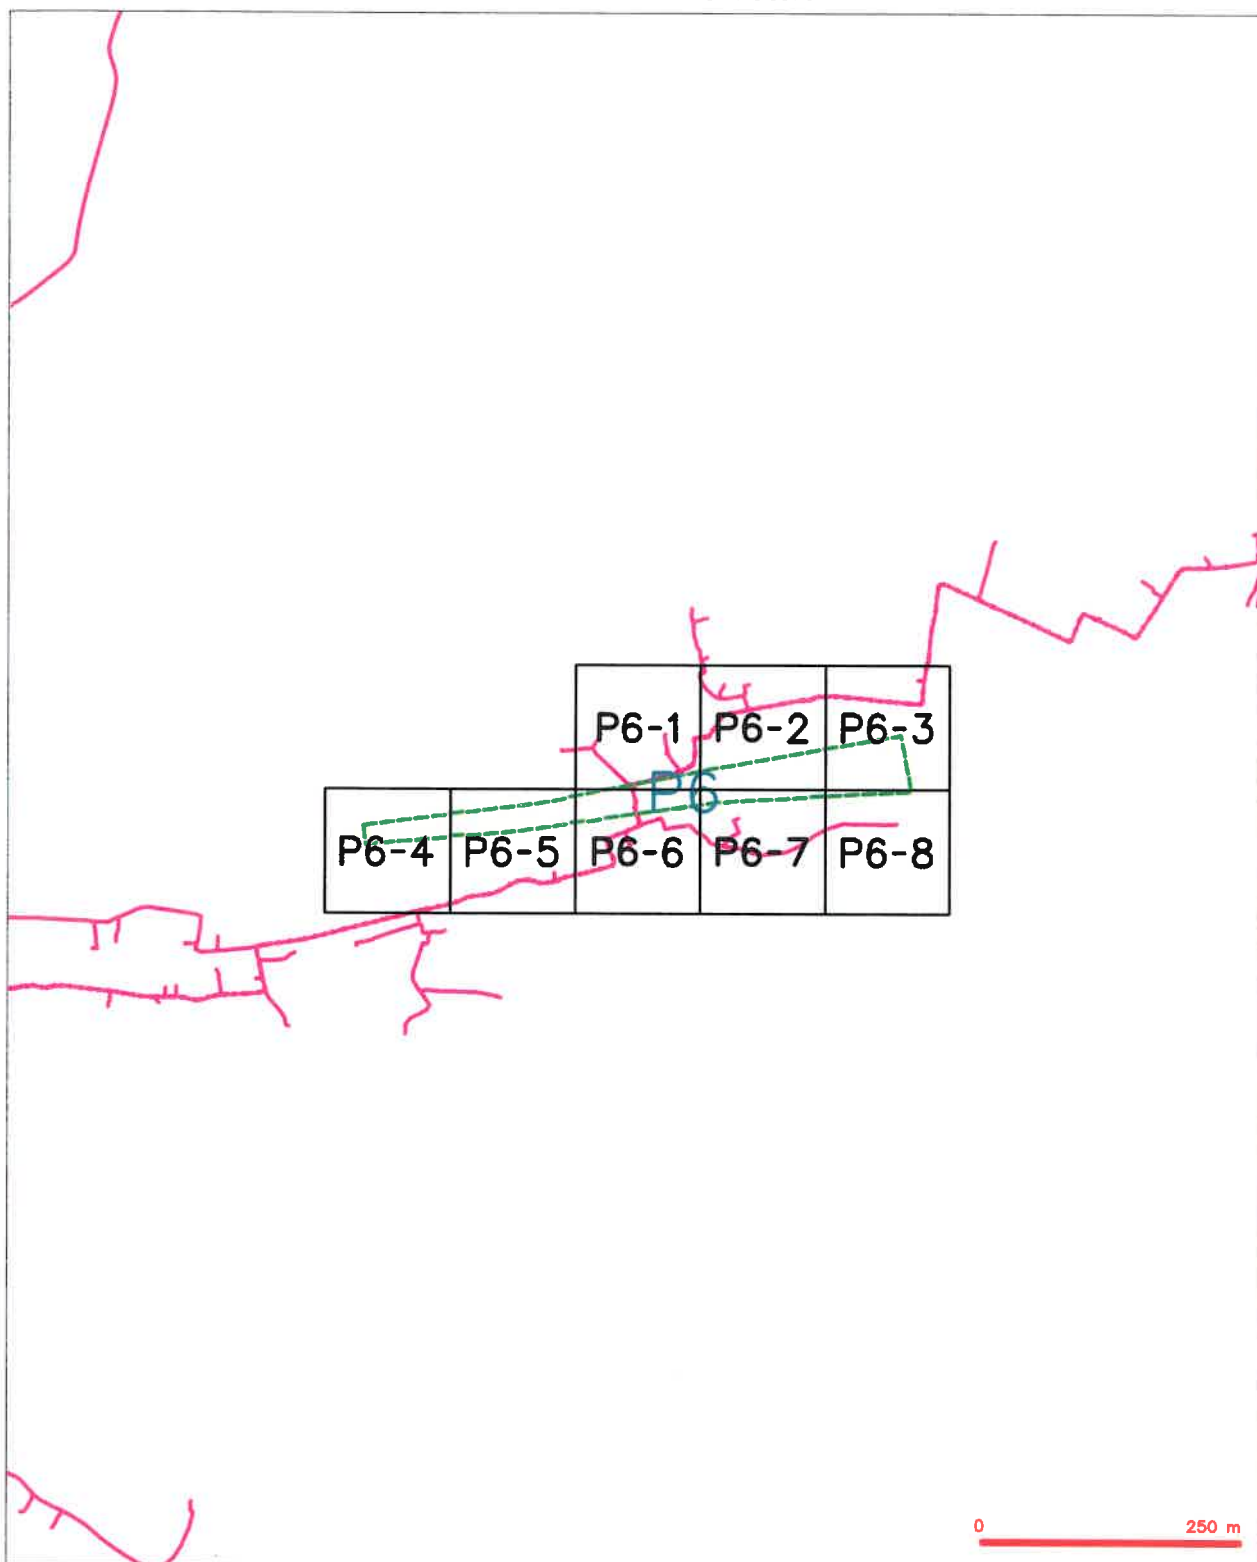

LEGENDA

- | | | | |
|--|--|--|--|
| | hraniče výhledového území a vyhlášení | | nezaměřený průběh optického kabelu, NEPEC trasy
nebo soustředěného optického a metalického kabelu |
| | NI přípojka, území a NI přípojka CCTN | | radové síť, rozvaděč pásmo radové síť |
| | zaměřený průběh metalického kabelu | | rozvaděč síť |
| | zaměřený průběh optického kabelu, NEPEC trasy
nebo soustředěného optického a metalického kabelu | | napravovací síť |
| | nezaměřený průběh metalického kabelu | | perimetrová síť síť |
| | rozvaděč síť | | síť z NI |
| | | | Anténar, kabelovod |


SITUAČNÍ VÝKRES - POLYGON 7

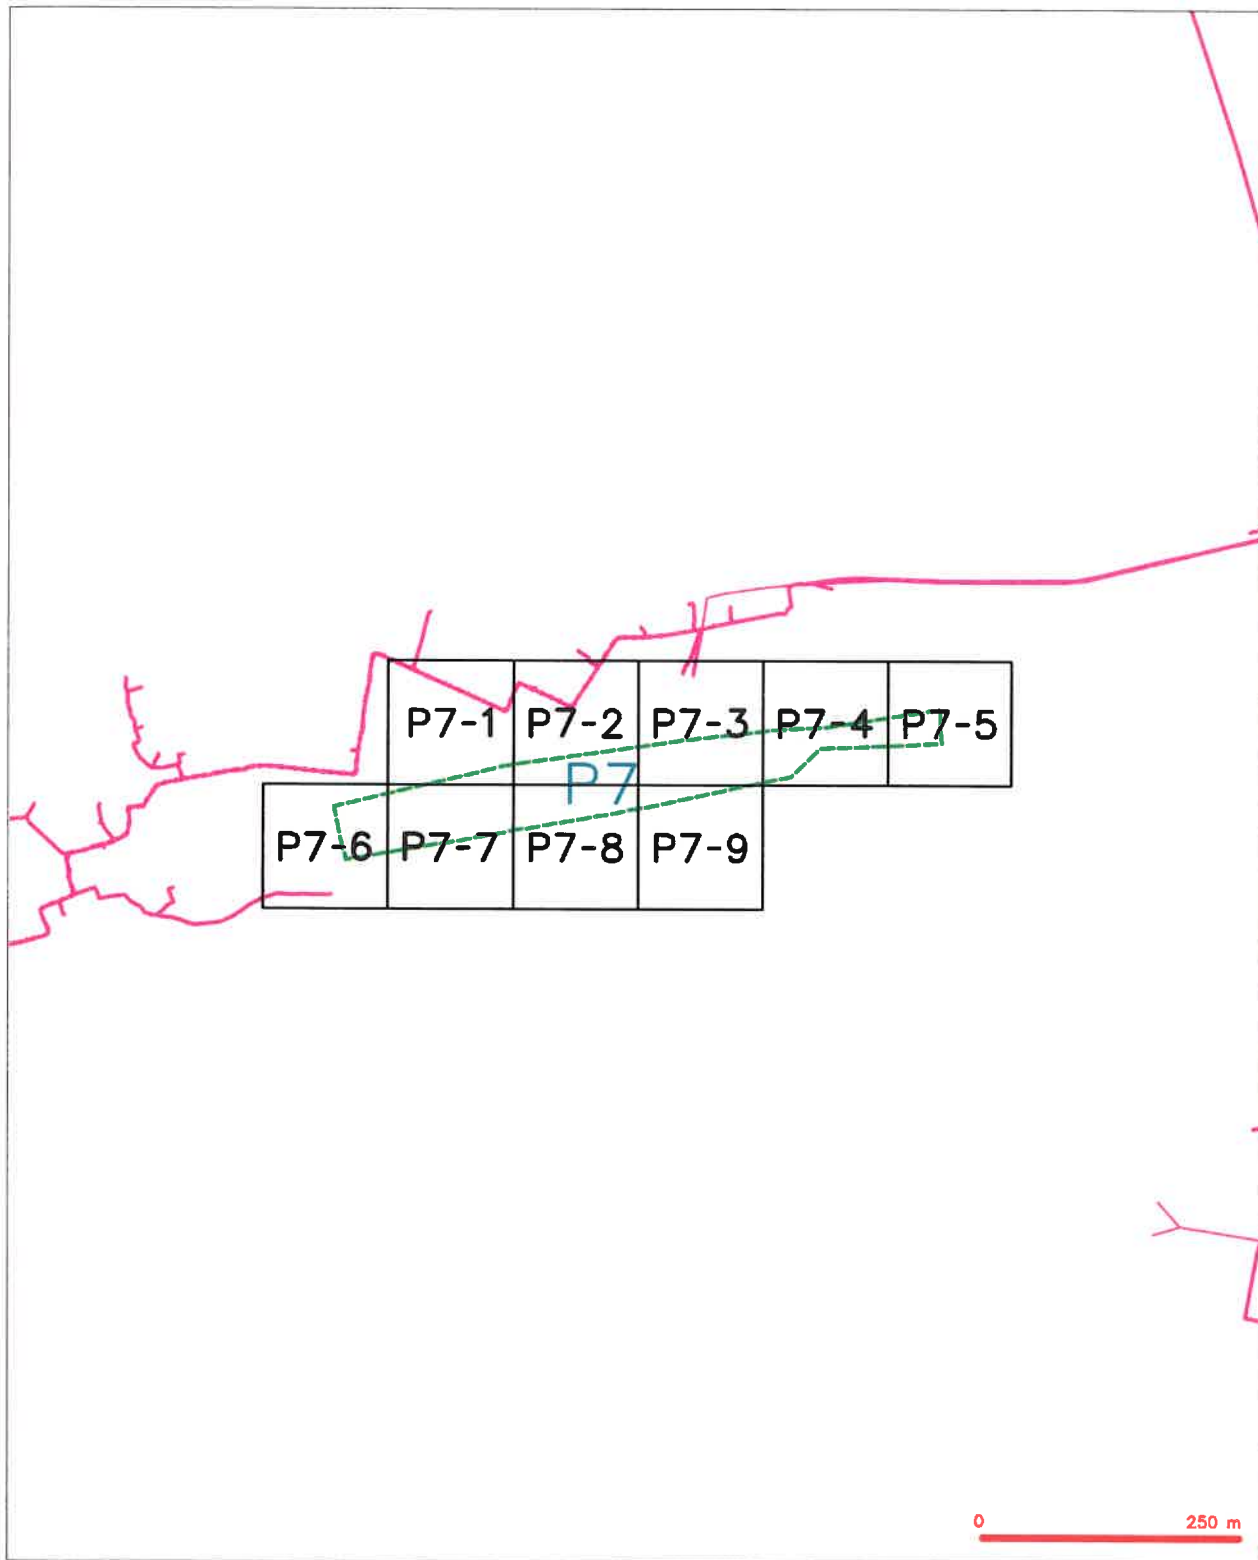

LEGENDA

- | | | | |
|--|---|--|---|
| | hranice zájmového území k vyjádření | | nezaměřený průběh optického kabelu, NEPE trubky nebo srušený optického a metalického kabelu |
| | NI přípojka území z NI přípojkou CETIN | | radlová síť, nechráněná pásmová rozvodná síť |
| | zaměřený průběh metalického kabelu | | matrasová síť |
| | zaměřený průběh optického kabelu, NEPE trubky nebo srušený optického a metalického kabelu | | napravnoupravená síť |
| | nezaměřený průběh metalického kabelu | | podzemní síť cizí |
| | matrasová síť cizí | | síť z NI |


SITUAČNÍ VÝKRES - POLYGON 8

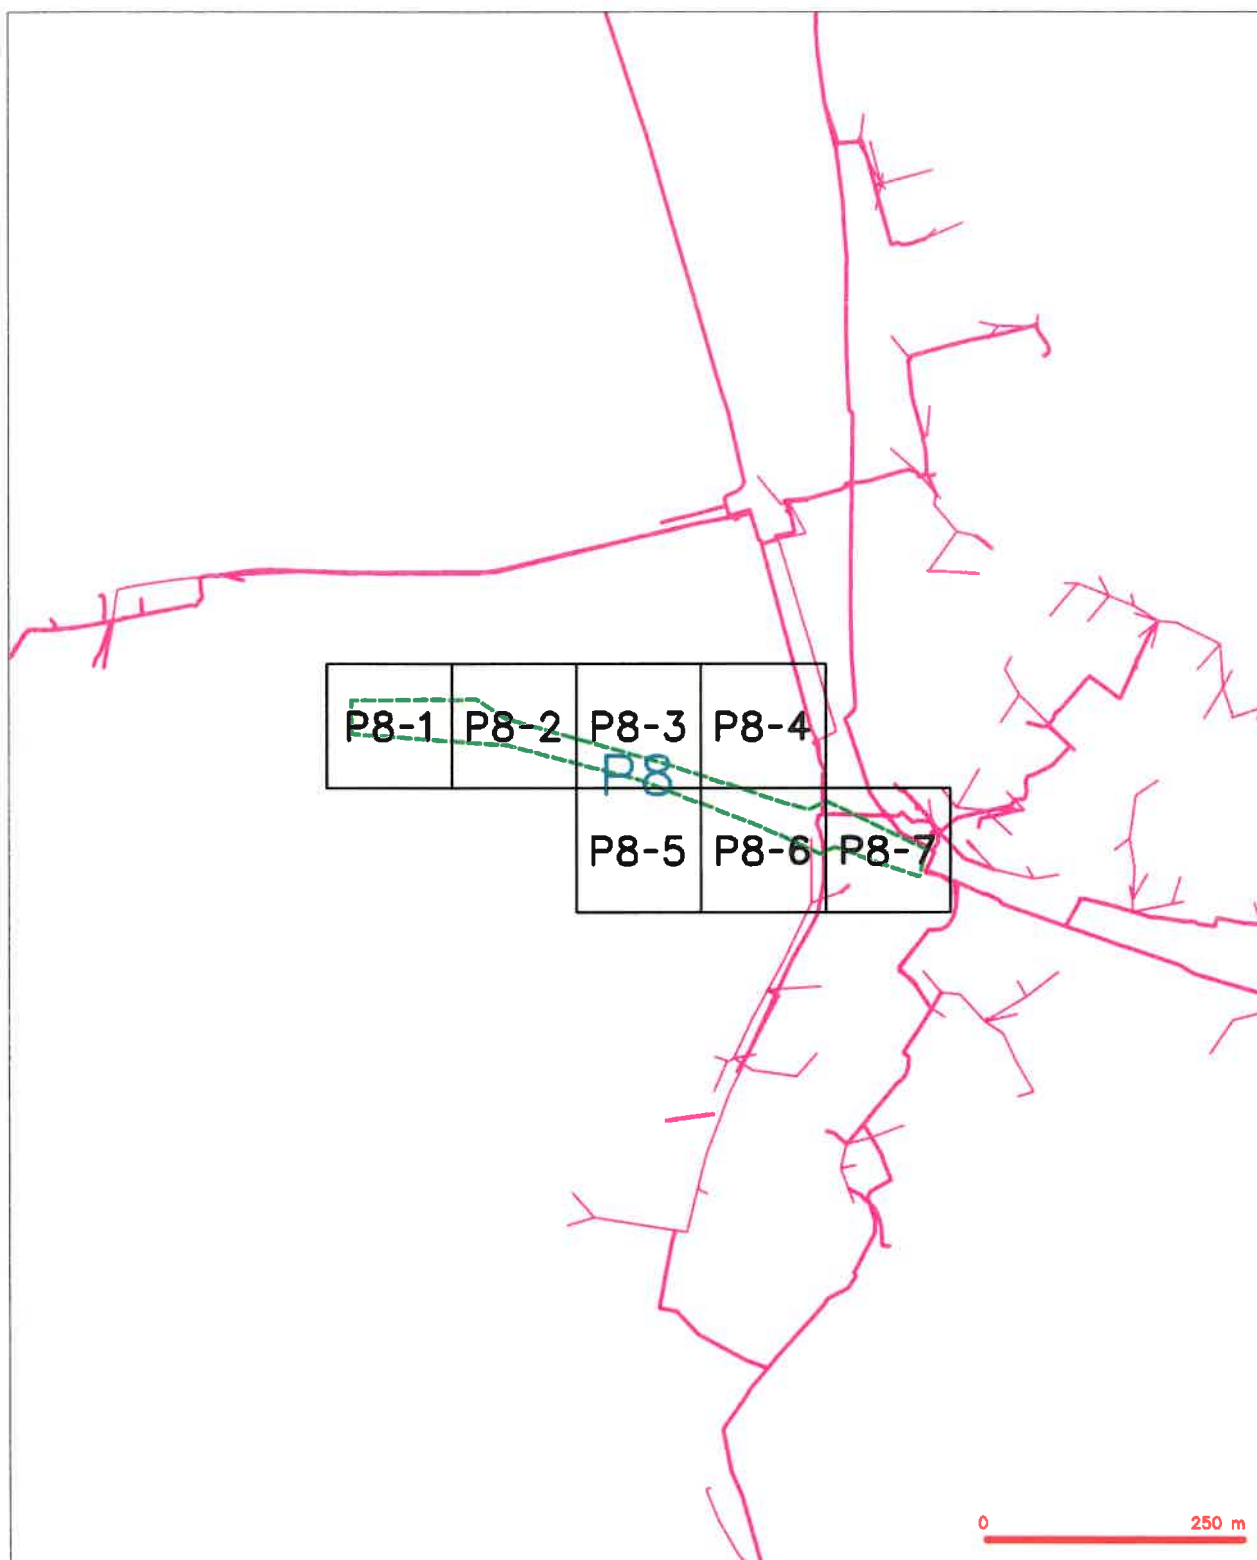

LEGENDA

- | | | | |
|--|--|--|---|


SITUAČNÍ VÝKRES - POLYGON 9

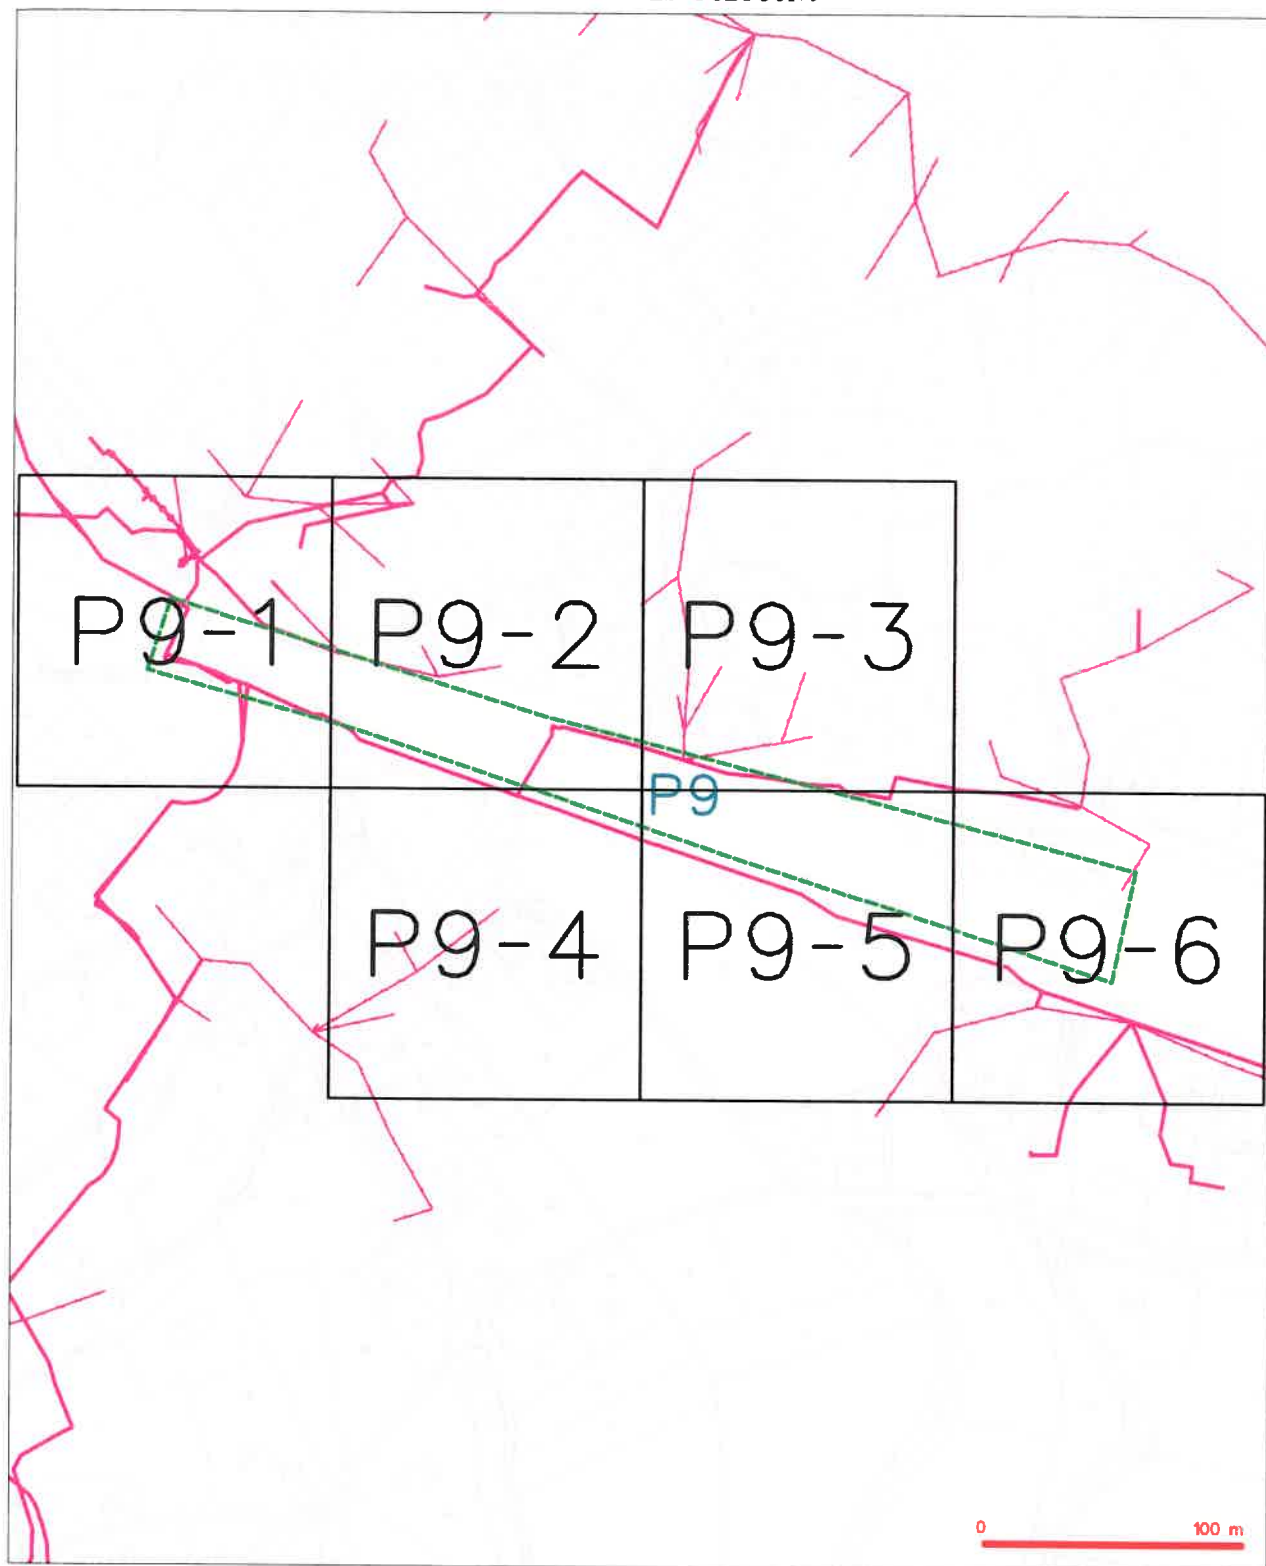

LEGENDA

- | | | | |
|---------------------------------|--|----------------------------------|--|
| — (green dashed line) | trase výhledové území a vyhledání | — (pink dashed line with circle) | nezaměřený průběh optického kabelu, NEPE trasy |
| — (blue dashed line) | NI přípojka, území z NI přípojem CETIN | — (pink dashed line with square) | nábovka optického a metalického kabelu |
| — (pink solid line) | zaměřený průběh metalického kabelu | — (pink solid line with circle) | radarové síť, ochranné pásmo radarové síť |
| — (pink solid line with circle) | zaměřený průběh optického kabelu, NEPE trasy | — (pink solid line) | podzemní síť |
| — (pink solid line with square) | nábovka optického a metalického kabelu | — (pink solid line with circle) | neprerušovaná síť |
| — (pink solid line with circle) | nezaměřený průběh metalického kabelu | — (pink solid line with circle) | podzemní síť ovlá |
| — (pink solid line with circle) | podzemní síť ovlá | — (pink solid line with circle) | síť z NI |
| | | [] (pink dashed line) | koléktor, akumulátor |


SITUAČNÍ VÝKRES - POLYGON 1, list kladu P1-1

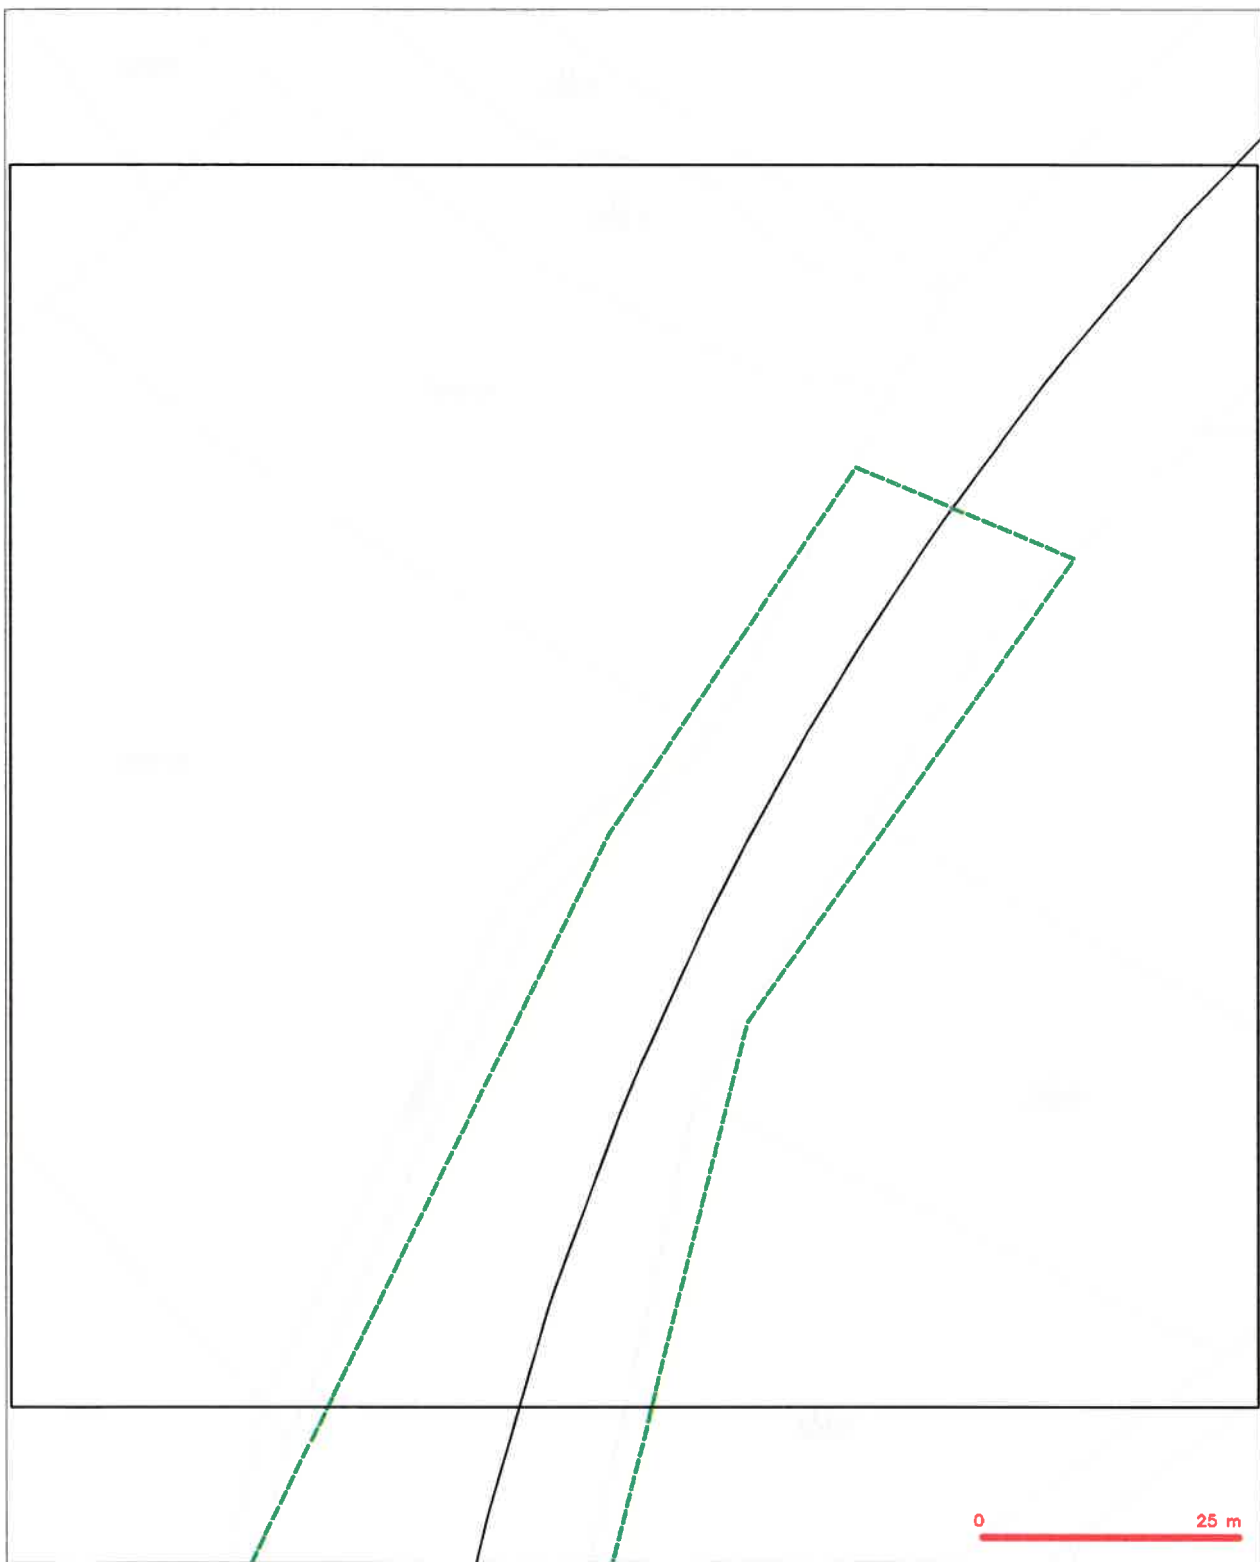

LEGENDA

- [illegible]

SITUAČNÍ VÝKRES - POLYGON 1, list kladu P1-2

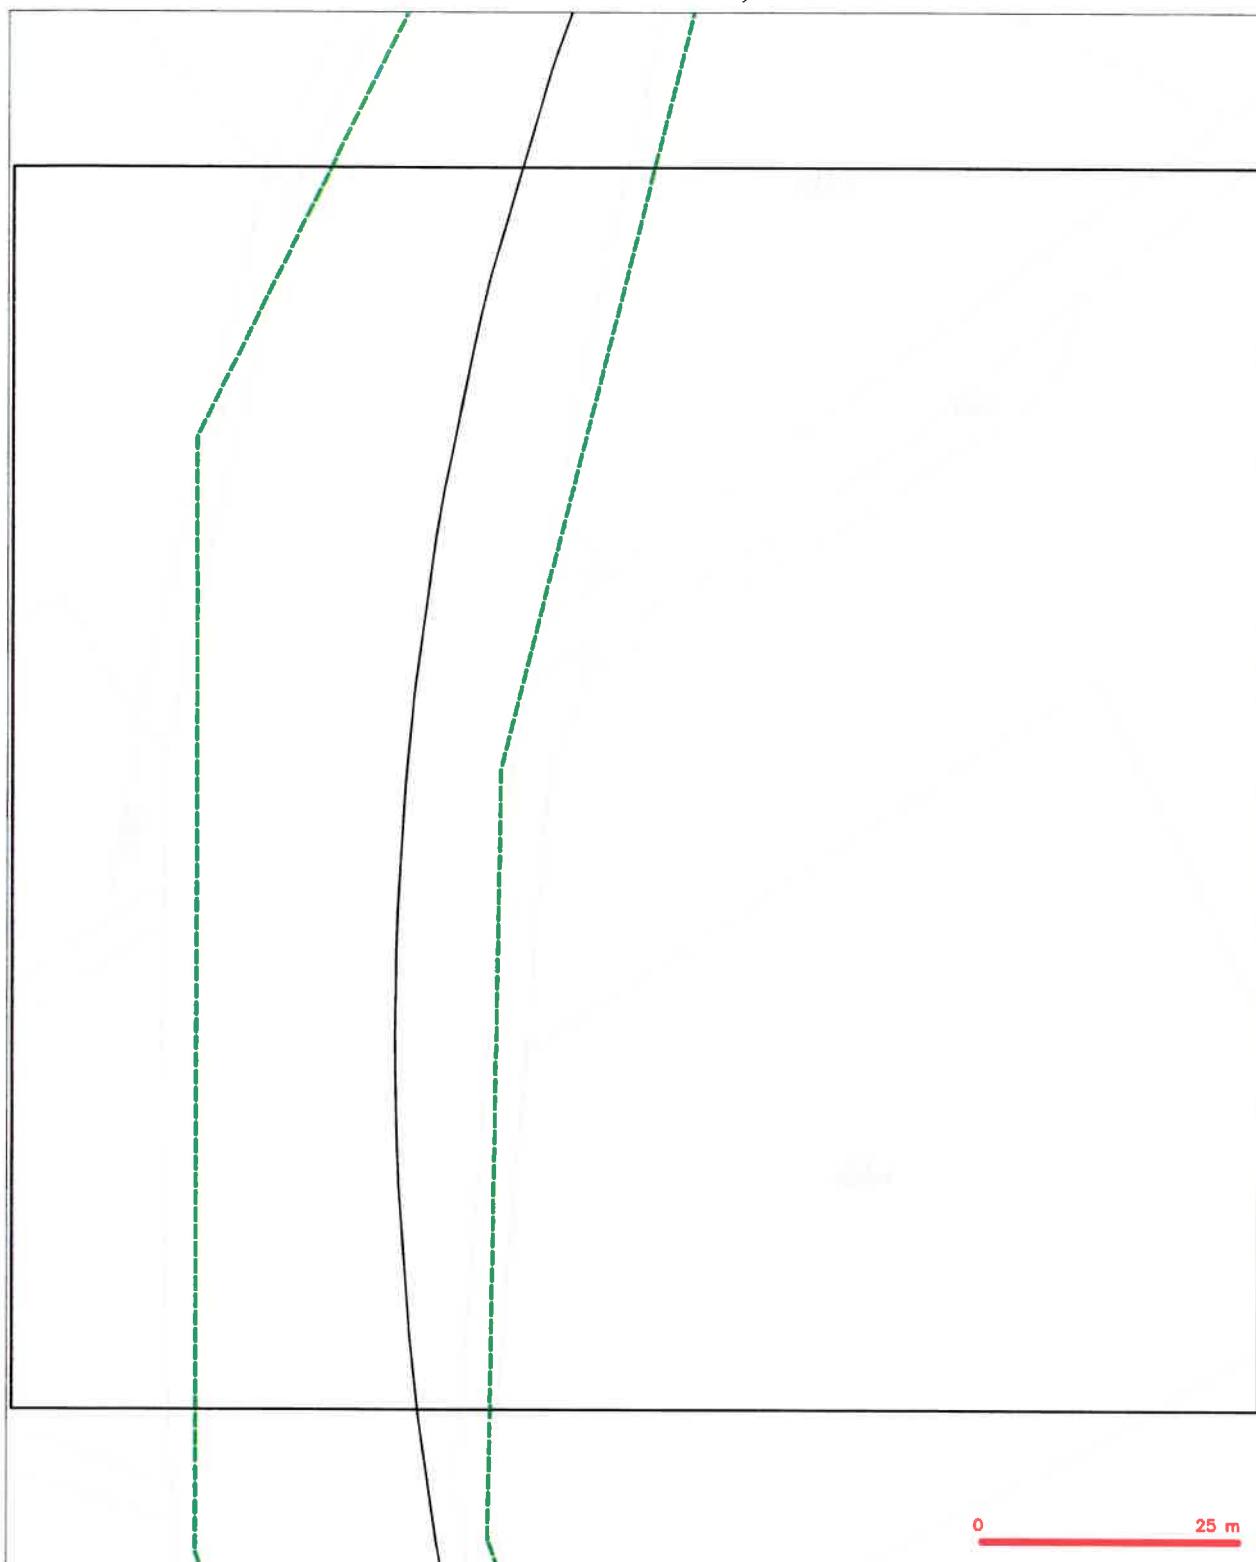

0 25 m

LEGENDA

- | | | | |
|--|---|--|--|
| | hranice zájmového území k vyjádření | | naznamenaný průběh optického kabelu, NEPEC trubky nebo stávků optického a metalického kabelu |
| | NV přípojná území s NV přípojkou CETIN | | radové síť, odrazové pásmo radové sítě |
| | zaměřený průběh metalického kabelu | | nadzemní síť |
| | zaměřený průběh optického kabelu, NEPEC trubky nebo stávků optického a metalického kabelu | | naprovození sítě |
| | naznamenaný průběh metalického kabelu | | Anténový, kaskádový |
| | nadzemní síť sítě | | podzemní síť sítě |
| | | | sítě s NV |

SITUAČNÍ VÝKRES - POLYGON 1, list kladu P1-3




-  nezaměrný průběh optického kabelu, HDPE trubky
 nebo současně optického a metalického kabelu
 radiové síť, ochranné pásmo radiové sítě
 nadzemní síť
 napájecí síť
 podzemní síť
 síť s NN


SITUAČNÍ VÝKRES - POLYGON 2, list kladu P2-1



LEGENDA

- | | | | |
|---|--|---|--|
| | | | |


SITUAČNÍ VÝKRES – POLYGON 2, list kladu P2-3

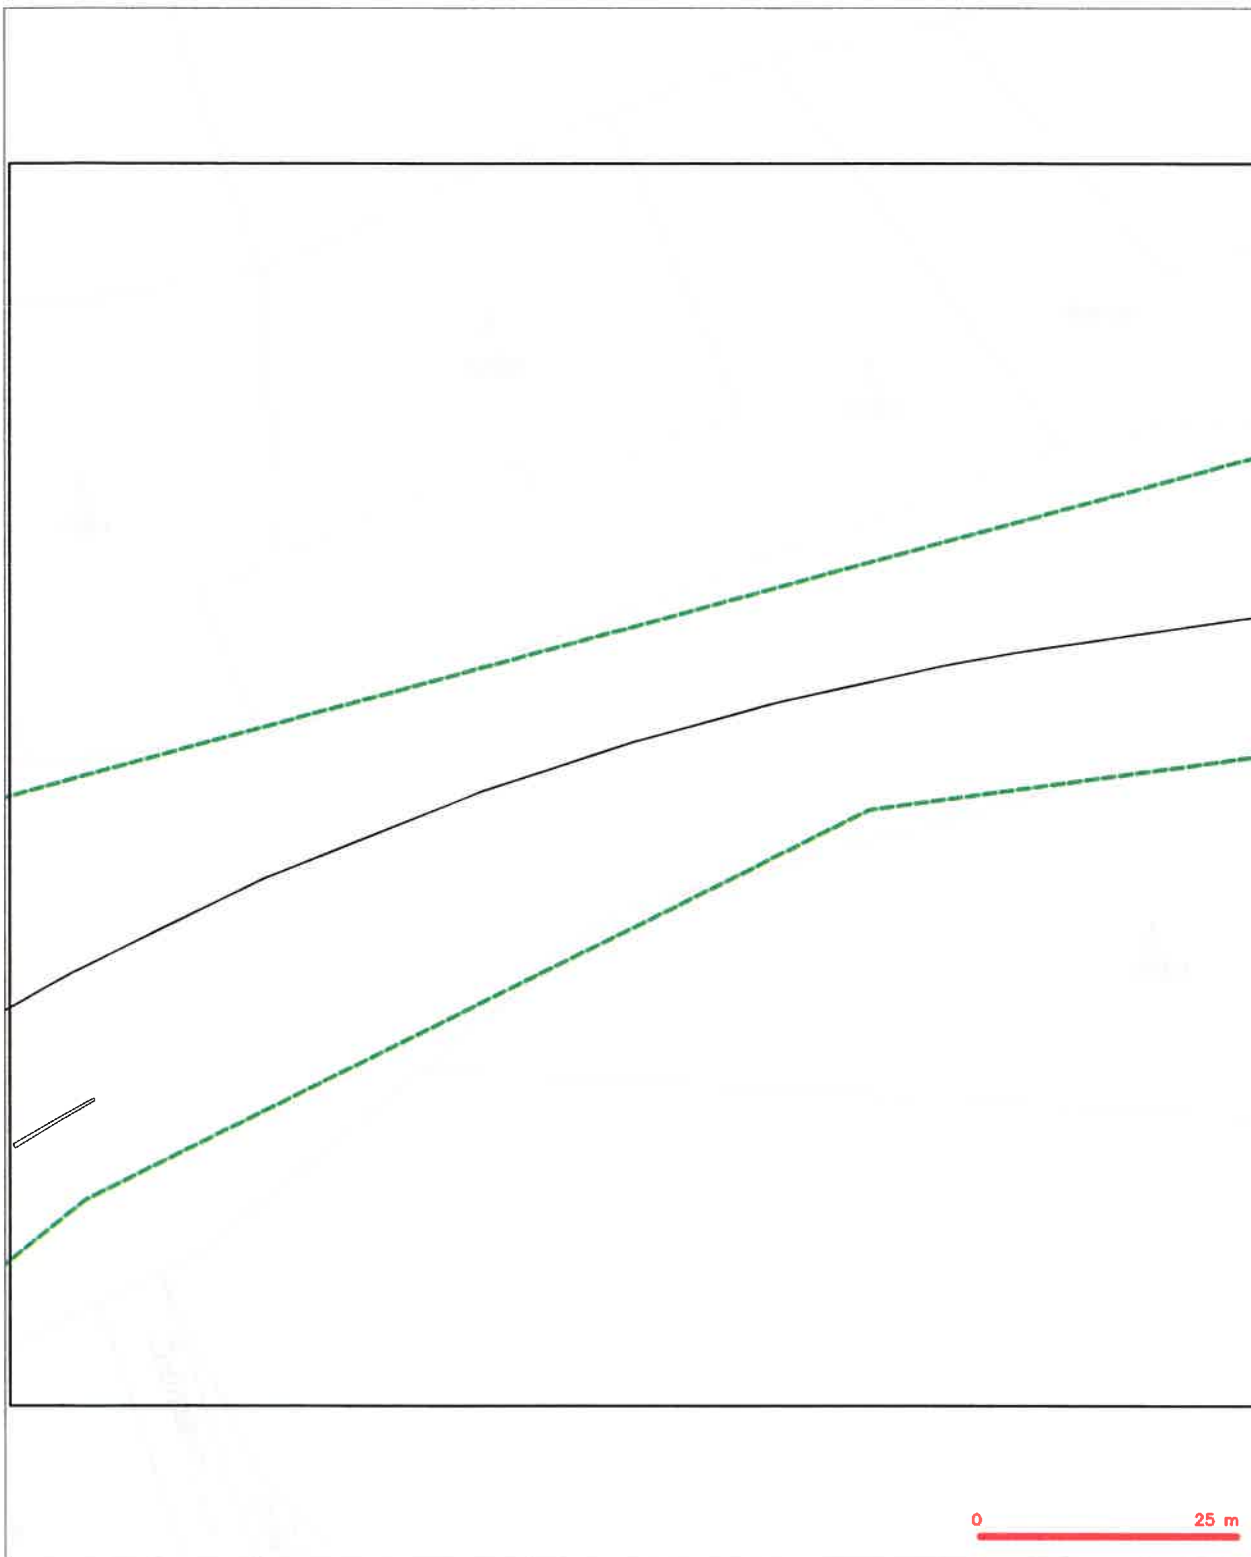

LEGENDA

- | | | | |
|--------------------------------------|--|---------------------------------------|--|
| — (solid green line) | hranice zájmového území k vyjádření | — (dashed green line) | nezaměřený průběh optického kabelu, HDPE trubky nebo stávků optického a metalického kabelu |


SITUAČNÍ VÝKRES - POLYGON 2, list kladu P2-4

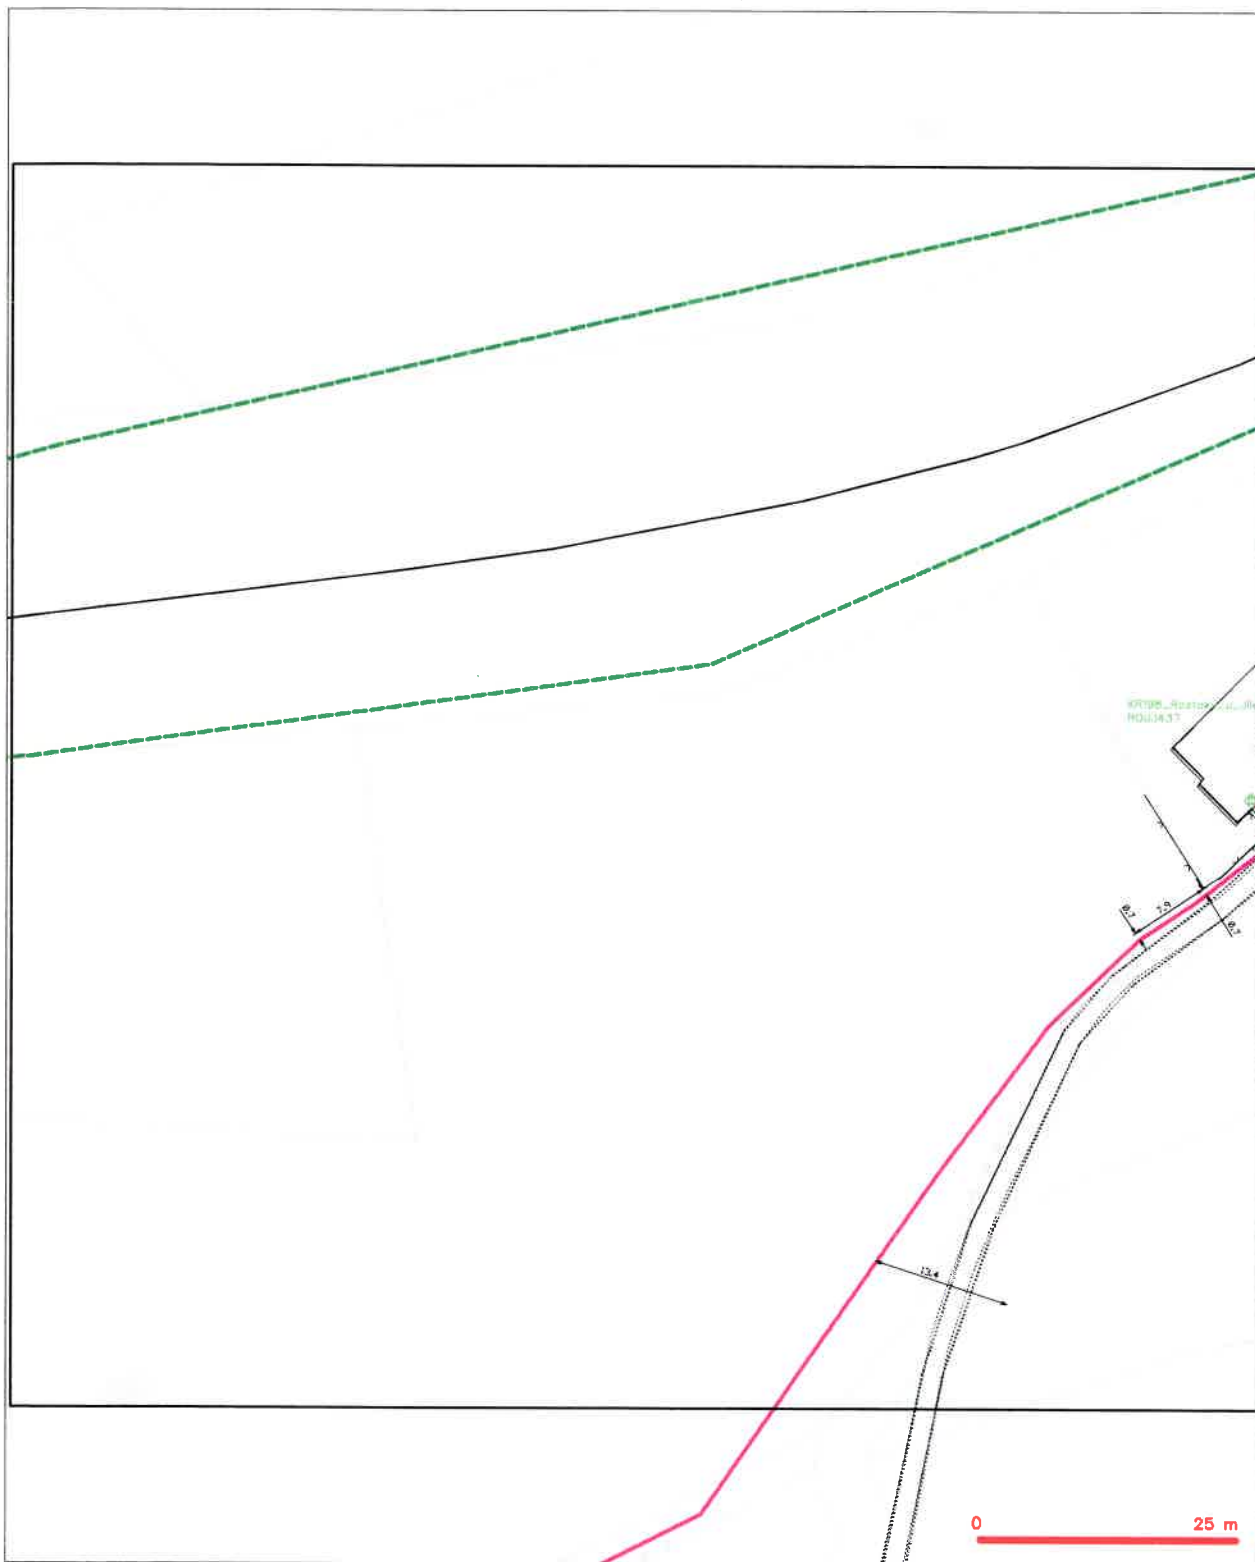

LEGENDA

- | | | | |
|--|---|--|---|
| | hranice síťového úseku a vyhlášení | | nezaměřený průběh optického kabelu, NEPC trubky |
| | NT přípojka, úroveň s NT přípojkou CETIN | | nebo součástí optického a metalického kabelu |
| | zaměřený průběh metalického kabelu | | radice síť, odrazová plocha radice síť |
| | zaměřený průběh optického kabelu, NEPC trubky | | rozčlenění síť |
| | nebo součástí optického a metalického kabelu | | napravování síť |
| | nezaměřený průběh metalického kabelu | | podpora síťová |
| | rozčlenění síťová | | síť s NT |


SITUAČNÍ VÝKRES - POLYGON 2, list kladu P2-5

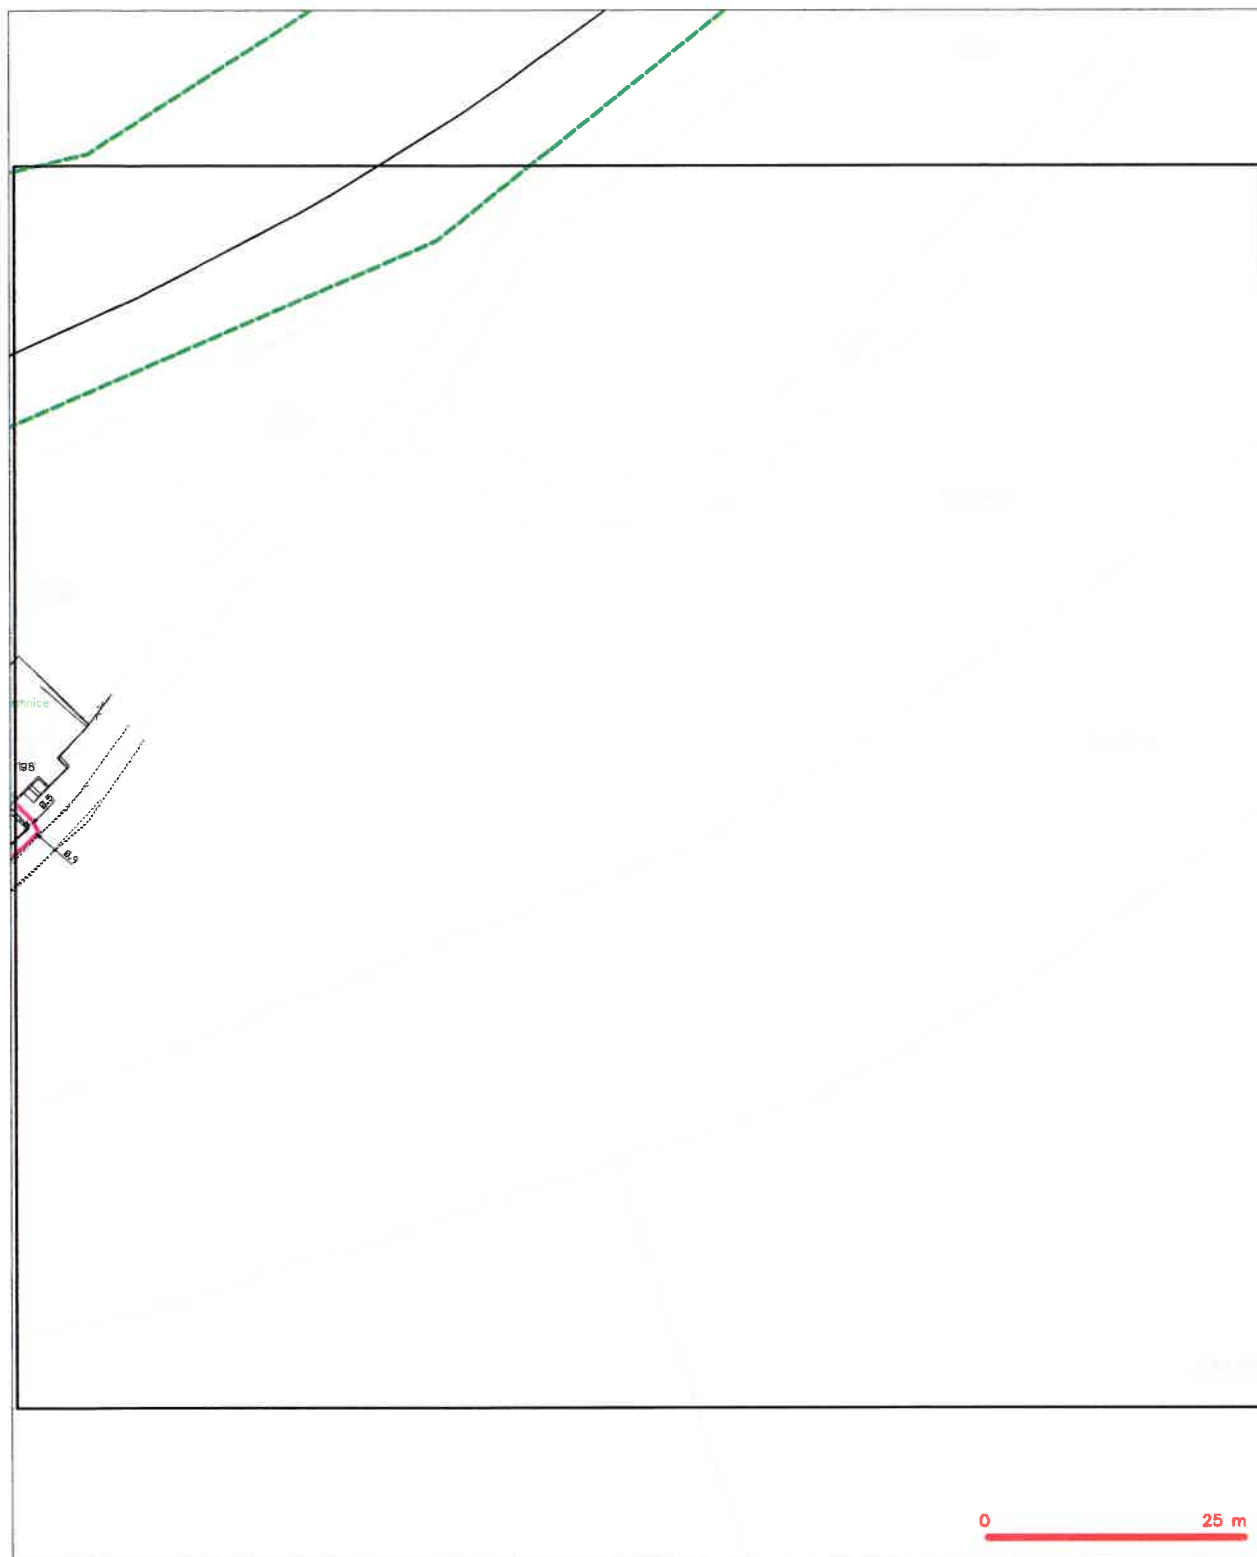

LEGENDA

	hranice odřezaného úseku a vyjádření		nezaměřený průběh optického kabelu, NEPE trubky
	NI přípojka, úseky a NI přípojem CETIN		nábo součástí optického a metalického kabelu
	zaměřený průběh metalického kabelu		rozdělné síť, odtržení pásmu rozdělné síť
	zaměřený průběh optického kabelu, NEPE trubky		roztržení síť
	nábo součástí optického a metalického kabelu		naprogramovaná síť
	nezaměřený průběh metalického kabelu		podzemní síť cív
	podzemní síť cív		antén, kabelový
			síť z NI


SITUAČNÍ VÝKRES - POLYGON 2, list kladu P2-6

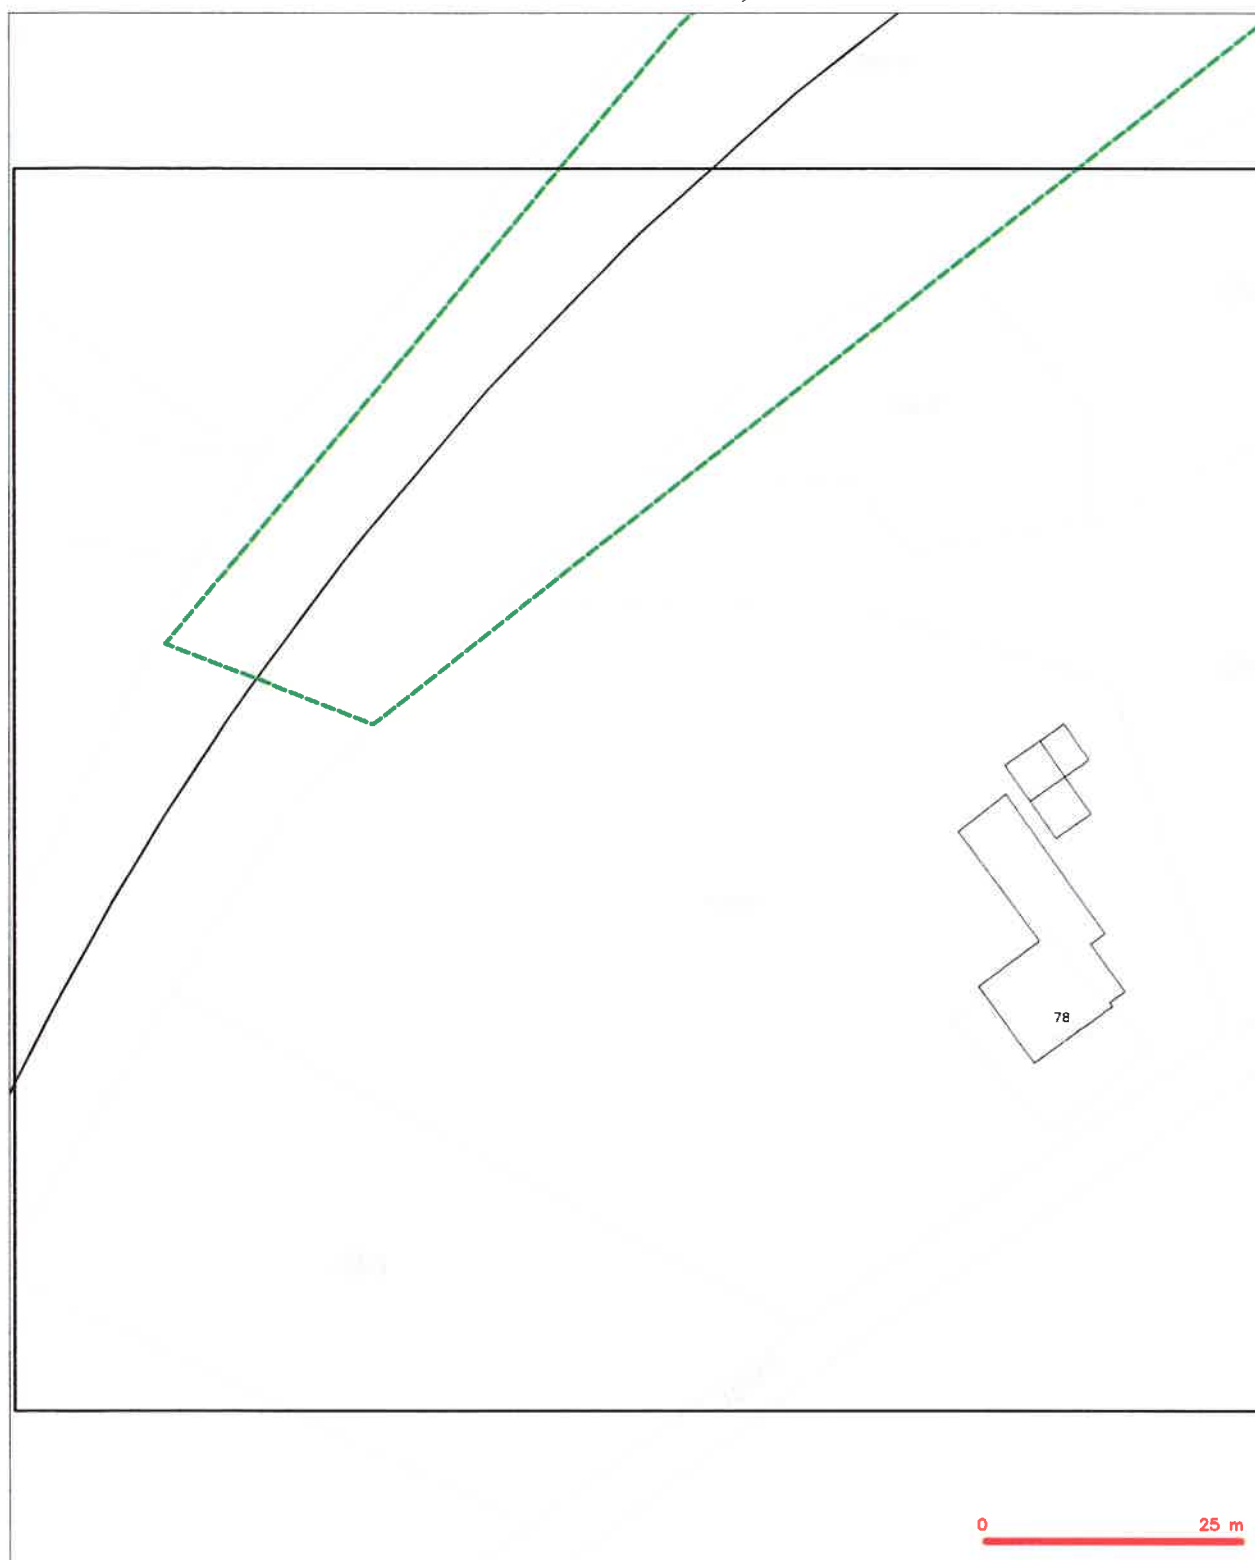

LEGENDA

- LEGENDA**
- | | | | |
|---|--|---|---|


SITUAČNÍ VÝKRES - POLYGON 3, list kladu P3-1

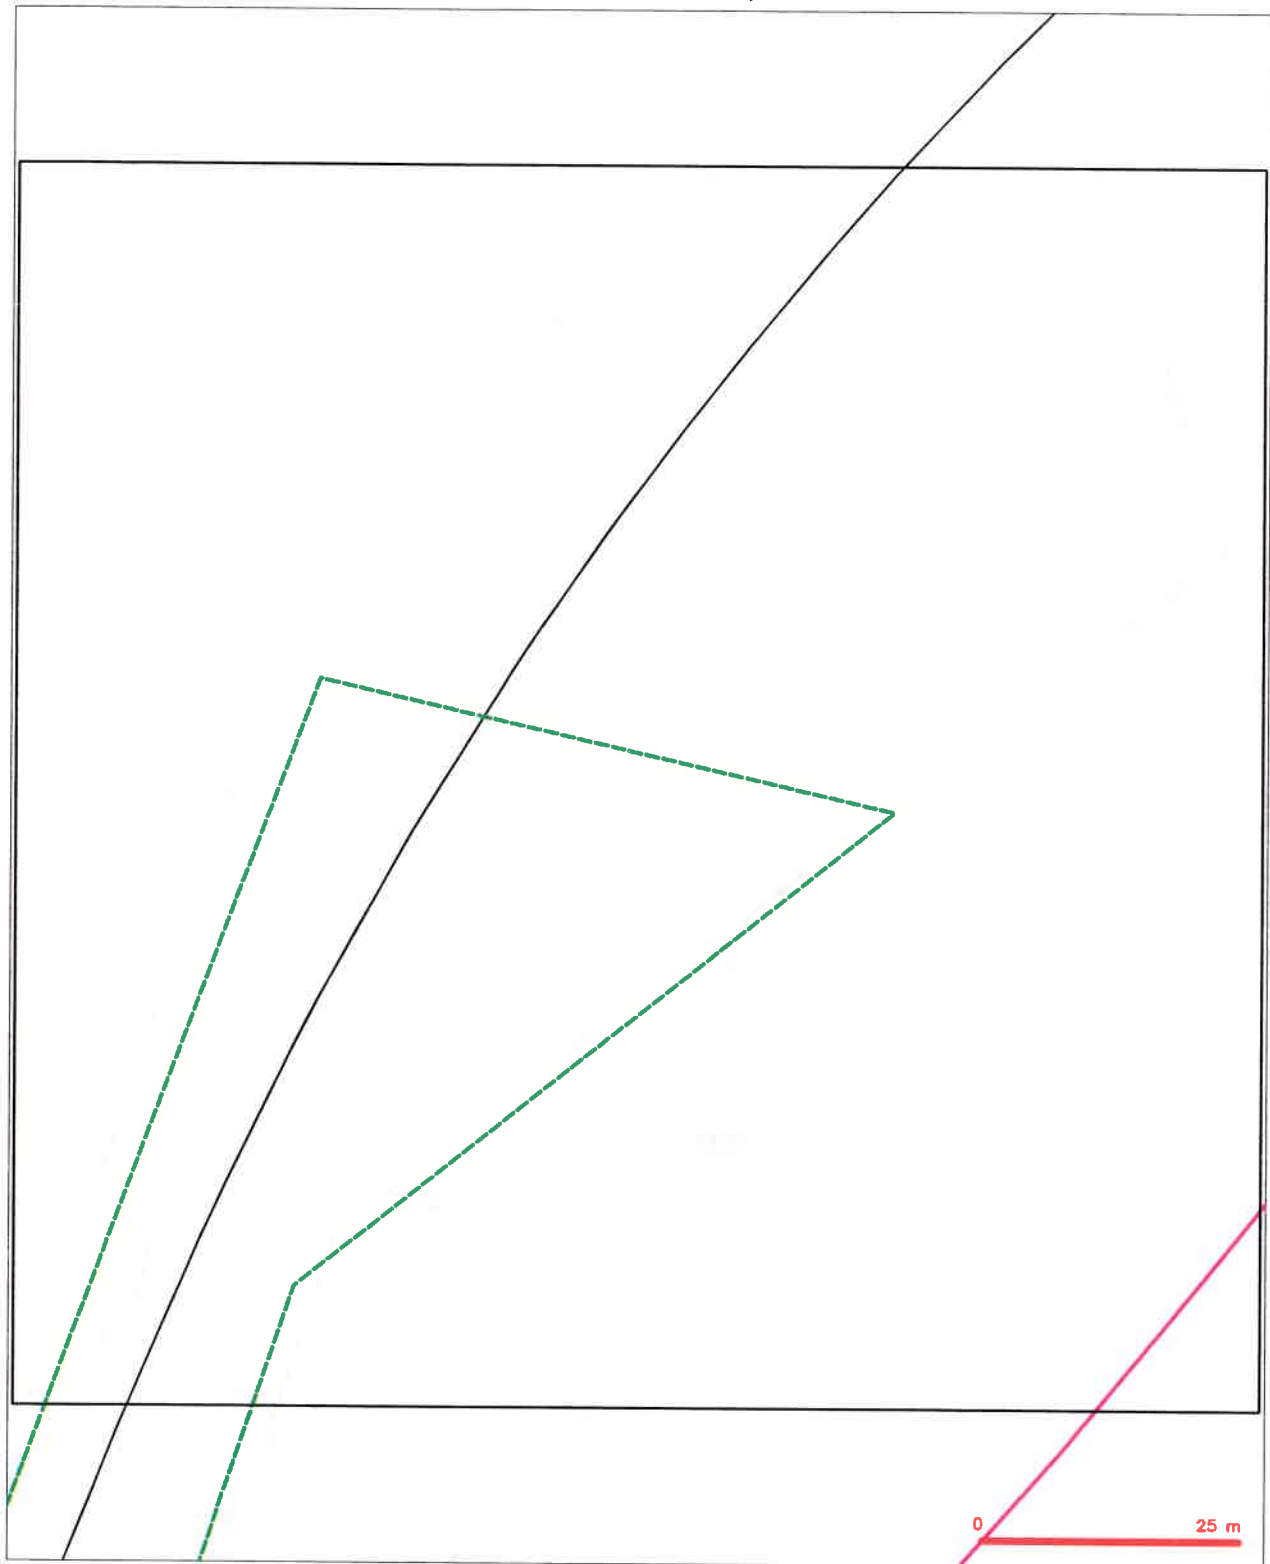

LEGENDA

- | | | | |
|--|---|--|---|
| | hranice zájmového území a vyjádření | | nezaměřený průběh optického kabelu, NEPE trubky
nebo součástí optického a metalického kabelu |
| | NV přípojka, území z NV přípojkou CETIN | | radarové síť, ochranné pásmo radarové síť |
| | zaměřený průběh metalického kabelu | | radarové síť |
| | zaměřený průběh optického kabelu, NEPE trubky
nebo součástí optického a metalického kabelu | | napravovací síť |
| | nezaměřený průběh metalického kabelu | | podzemní síť cizí |
| | radarové síť cizí | | sítě z NV |
| | | | asfaltový, kabelový |

SITUAČNÍ VÝKRES - POLYGON 3, list kladu P3-2

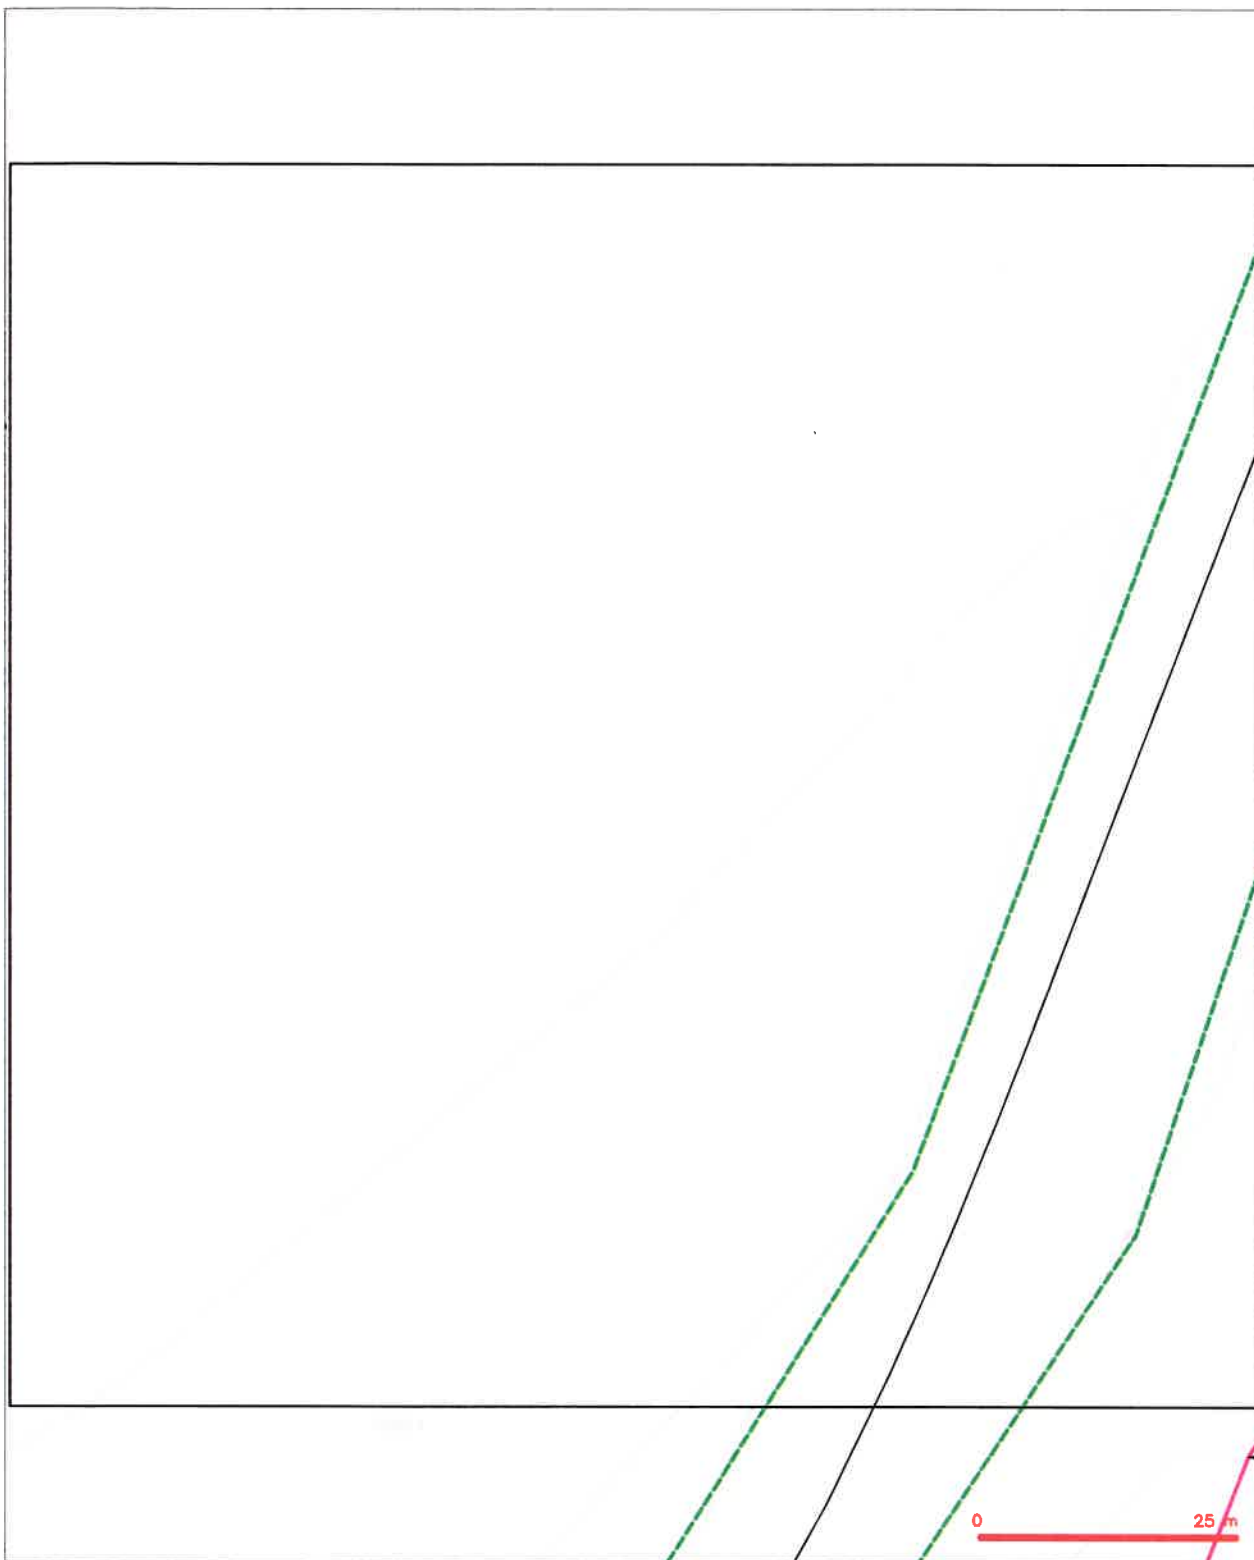

LEGENDA

	hranice zápisového území k vyjádření		nezaměřený průběh optického kabelu, NEPE trubky nebo svazků optického a metalického kabelu
	NV přípojka, území a NV přípojkou CETIN		radlová síť, ochranné písmo radlové síti
	zaměřený průběh metalického kabelu		mezizemní síť
	zaměřený průběh optického kabelu, NEPE trubky nebo svazků optického a metalického kabelu		napravovací síť
	nezaměřený průběh metalického kabelu		podzemní síť cizí
	podzemní síť cizí		síť z NV
			izolátor, kabelová


SITUAČNÍ VÝKRES - POLYGON 3, list kladu P3-3



LEGENDA

- | | |
|--|--|

SITUAČNÍ VÝKRES - POLYGON 3, list kladu P3-4

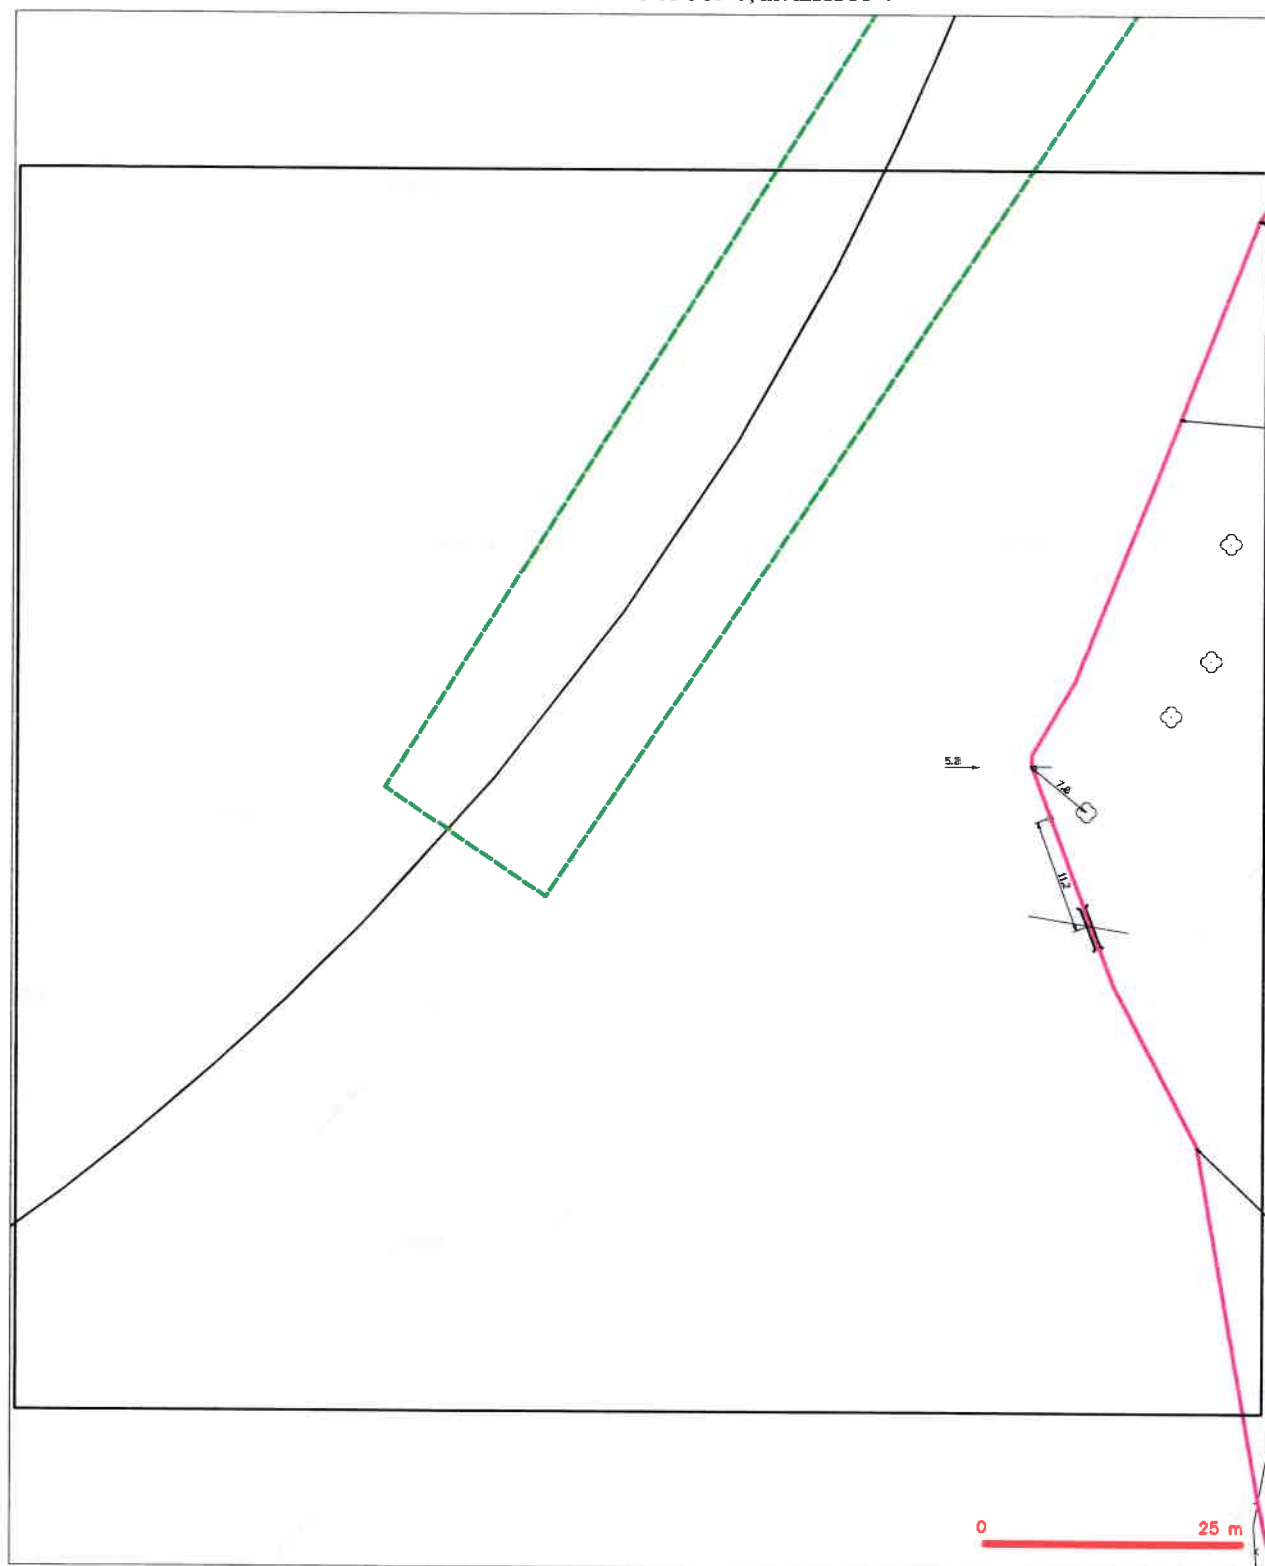

LEGENDA

- | | | | |
|--|---|--|--|

SITUAČNÍ VÝKRES - POLYGON 4, list kladu P4-1




SITUAČNÍ VÝKRES - POLYGON 4, list kladu P4-2

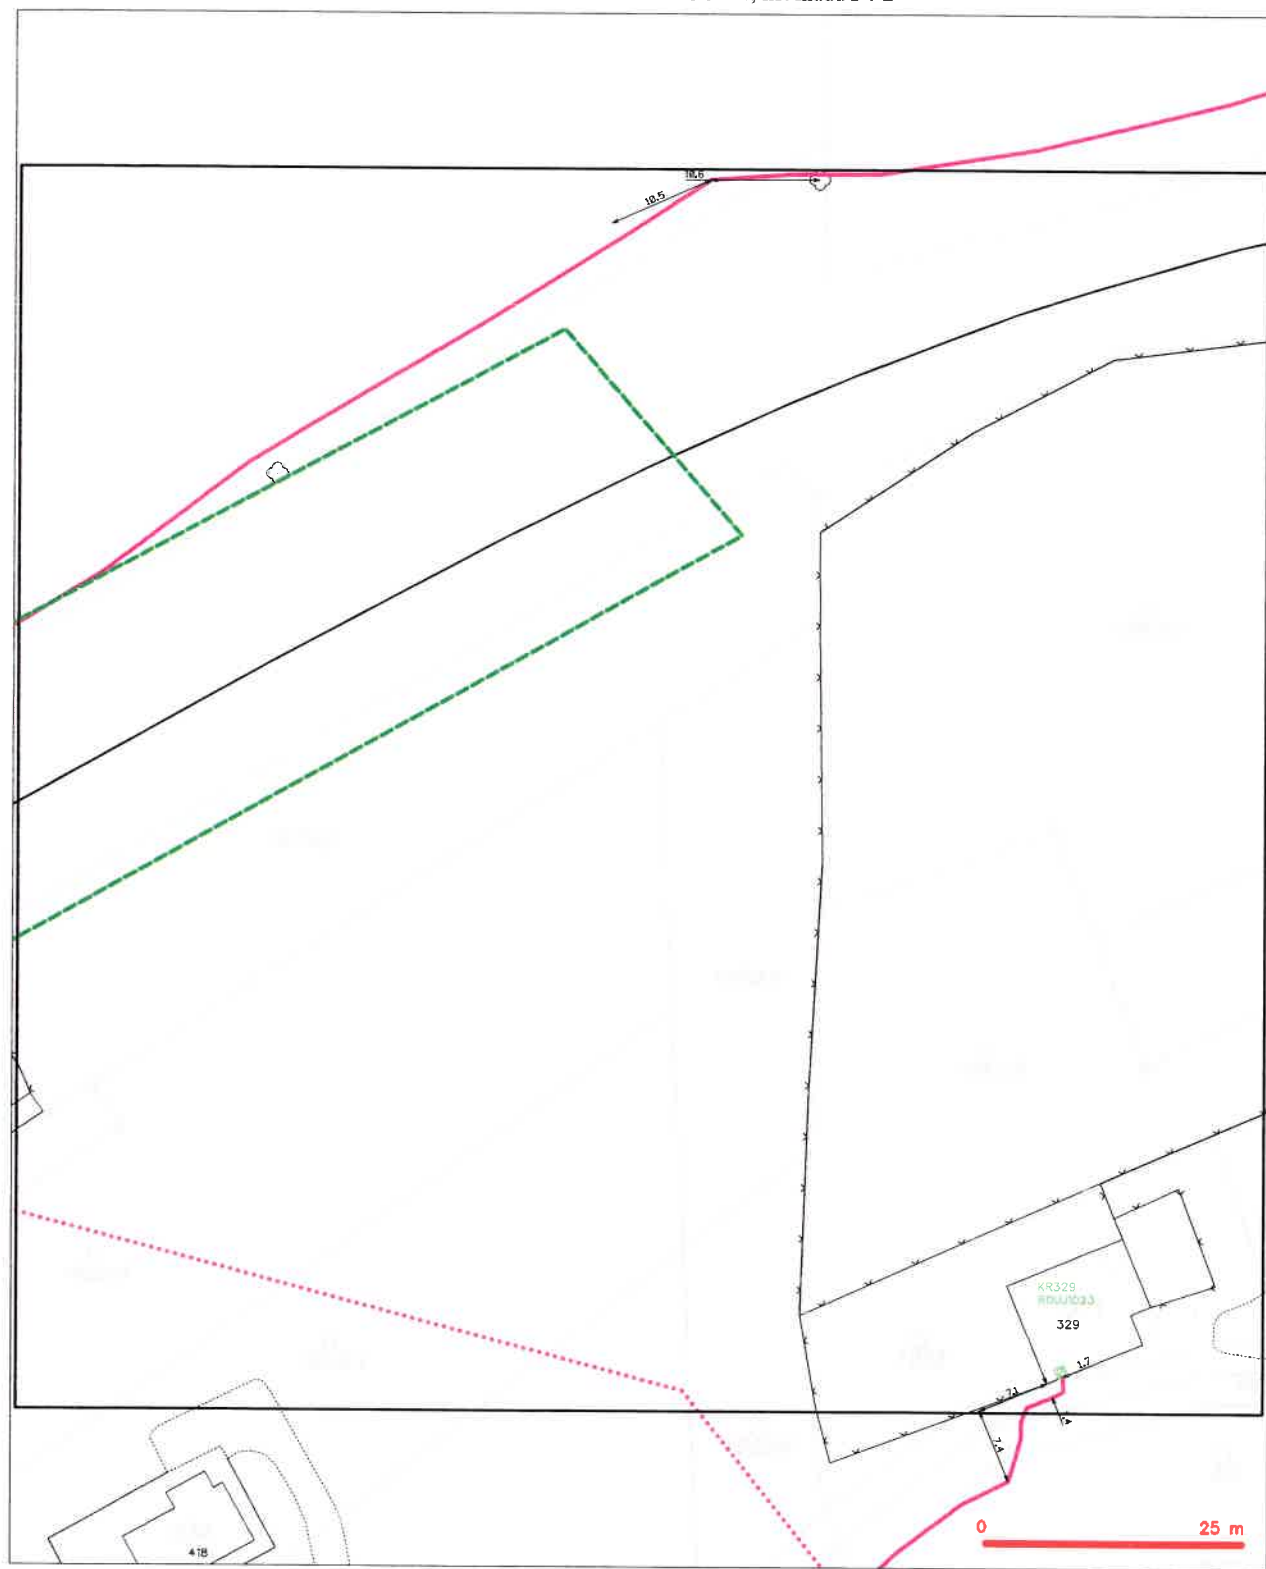


- | | | | |
|--|---|--|--|

SITUAČNÍ VÝKRES - POLYGON 4, list kladu P4-3





SITUAČNÍ VÝKRES - POLYGON 4, list kladu P4-4

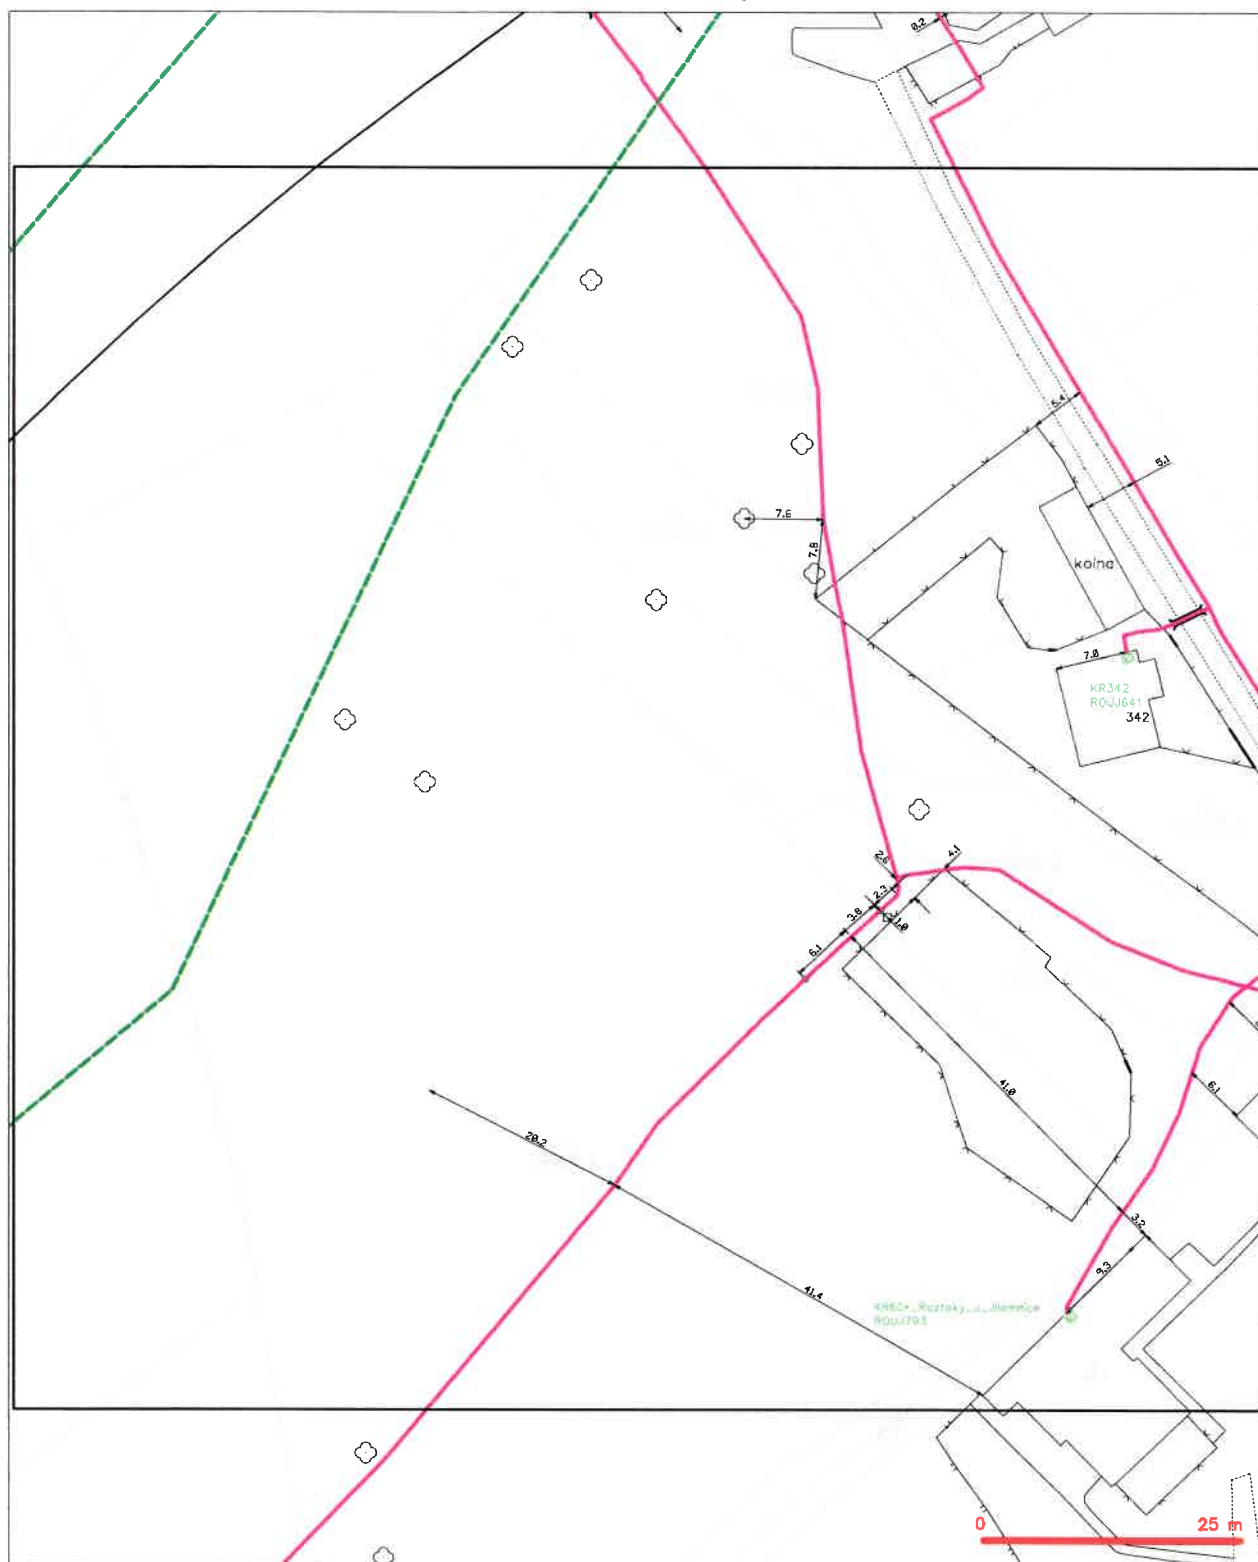

LEGENDA

- | | | | |
|---------------------------------|---|----------------------------------|---|

SITUAČNÍ VÝKRES - POLYGON 5, list kladu P5-1

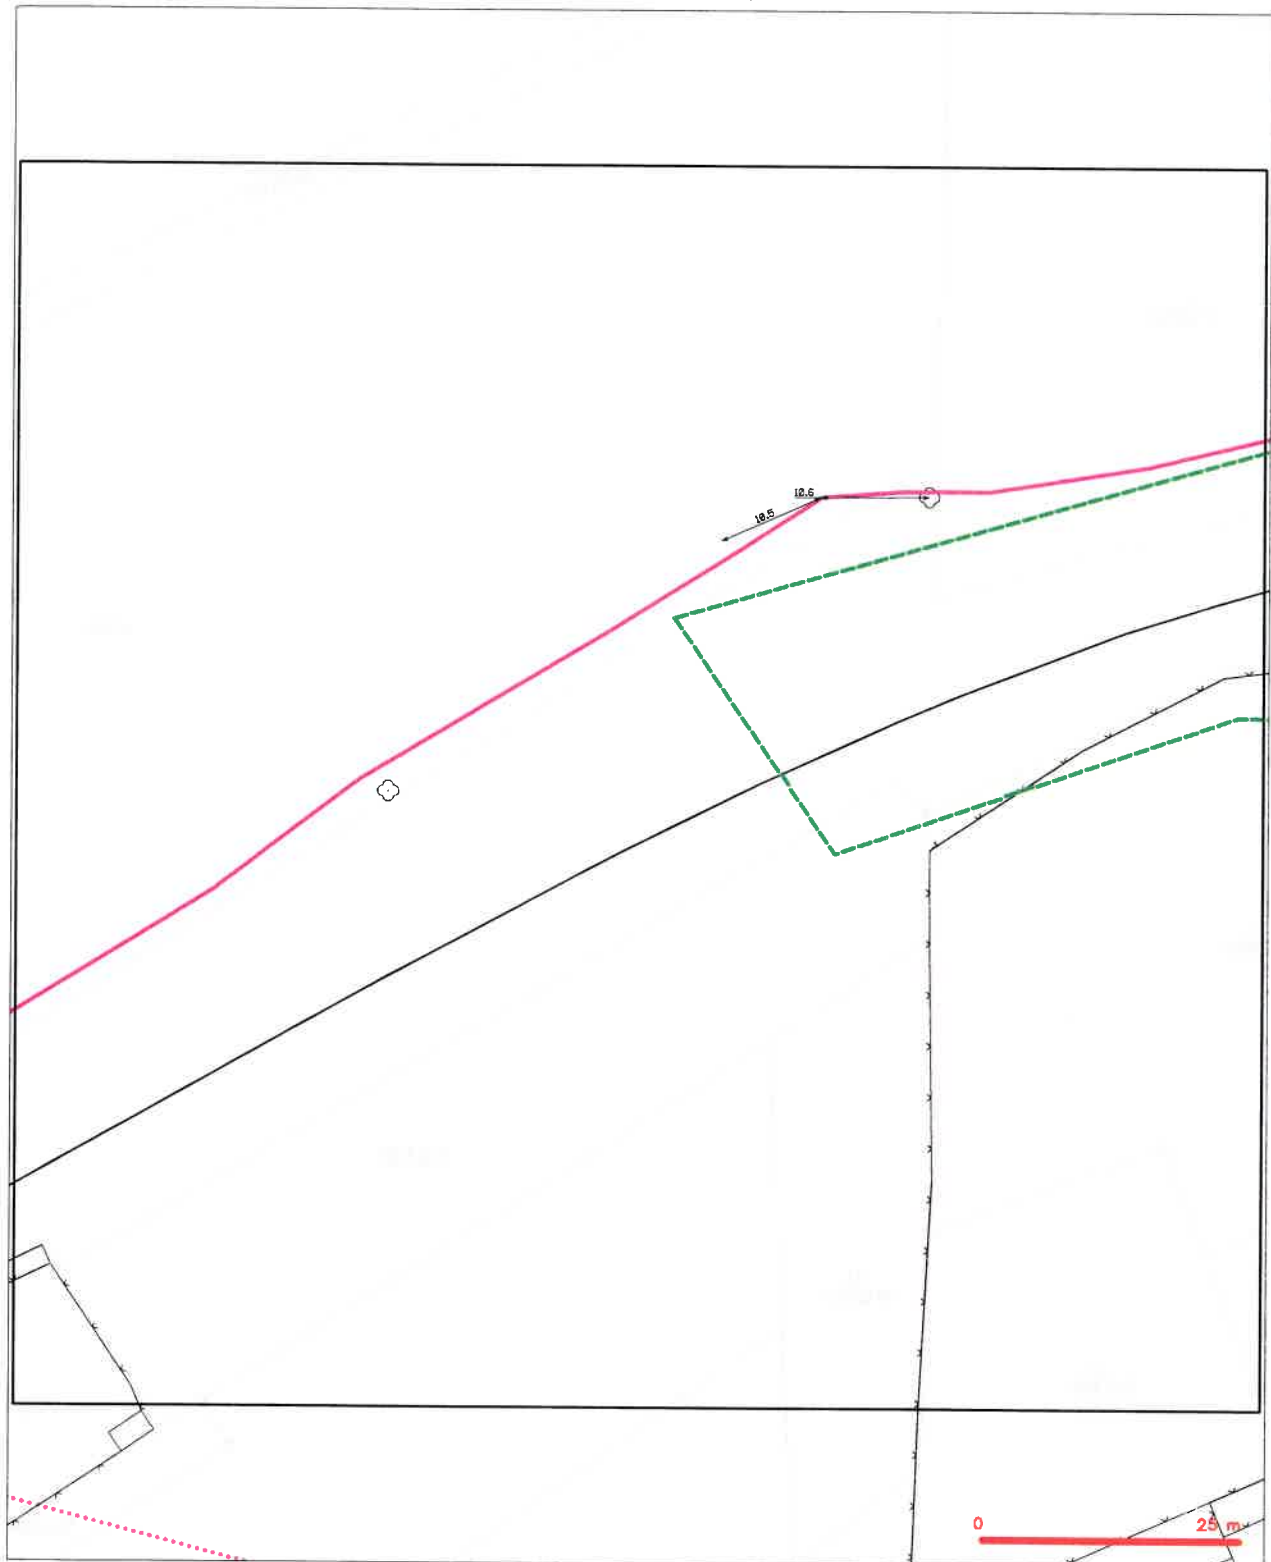

LEGENDA


- | | | | |
|--|---|--|--|
| | hranice zvláštního území a vyhlášení | | neurčený průběh optického kabelu, NEPC trasy
nebo součástí optického a metalického kabelu |
| | NV přípojka, území s NV přípojkou CETIN | | rozdělné síť, odstraňování potrubí síť |
| | záměrný průběh metalického kabelu | | napájecí síť |
| | záměrný průběh optického kabelu, NEPC trasy
nebo součástí optického a metalického kabelu | | sklad, kabelovod |
| | neurčený průběh metalického kabelu | | podzemní síť |
| | podzemní síť | | síť s NV |

SITUAČNÍ VÝKRES - POLYGON 5, list kladu P5-2



- [illegible]

SITUAČNÍ VÝKRES - POLYGON 5, list kladu P5-3

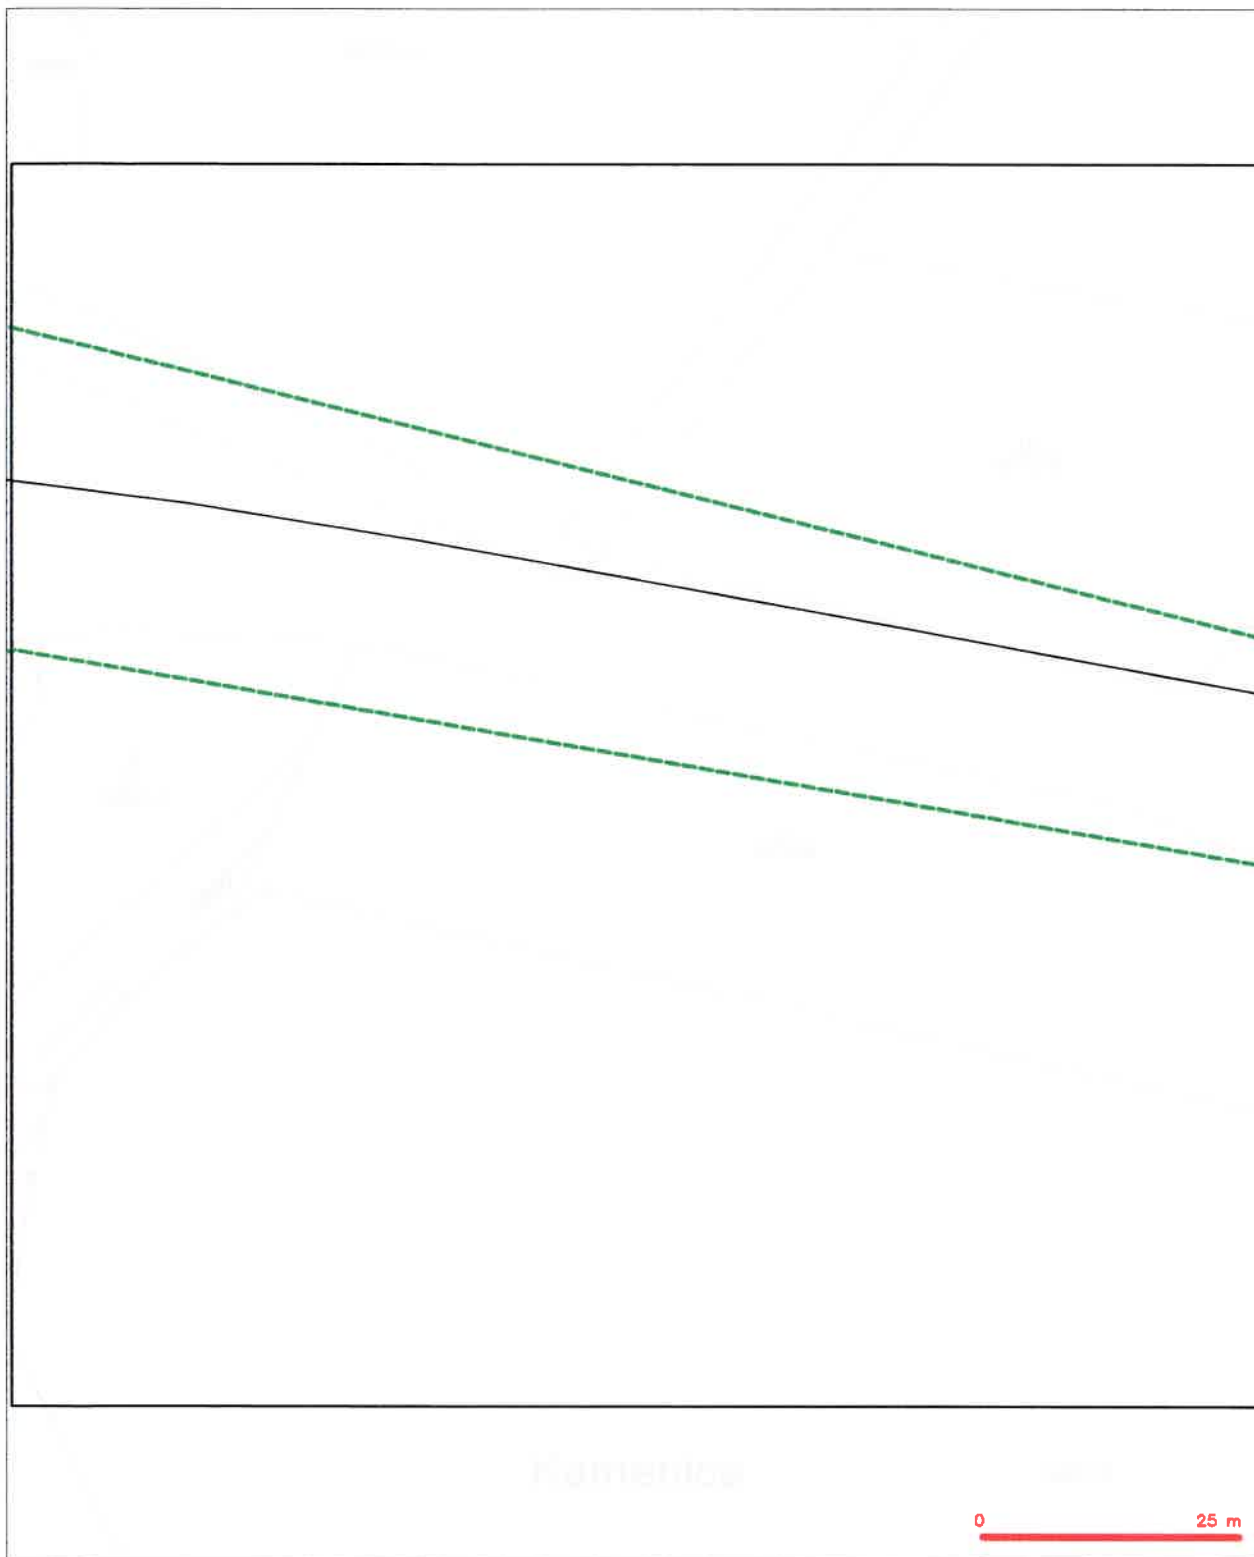


0 25 m

LEGENDA

- | | | | |
|--|---|--|---|
| | hranice zájmového území k vyjádření | | nezaměřený průběh optického kabelu, NEPE trubky |
| | NI přípojka, území s NI přípojem CETIN | | nebo souběh optického a metalického kabelu |
| | zaměřený průběh metalického kabelu | | radarová síť, očíslovaná pásmo radarové sítě |
| | zaměřený průběh optického kabelu, NEPE trubky | | radarová síť |
| | nebo souběh optického a metalického kabelu | | naprogramovaná síť |
| | nezaměřený průběh metalického kabelu | | podzemní síť cizí |
| | radarová síť cizí | | sítě s NI |
| | | | Anténový, kabelový |

SITUAČNÍ VÝKRES - POLYGON 5, list kladu P5-4

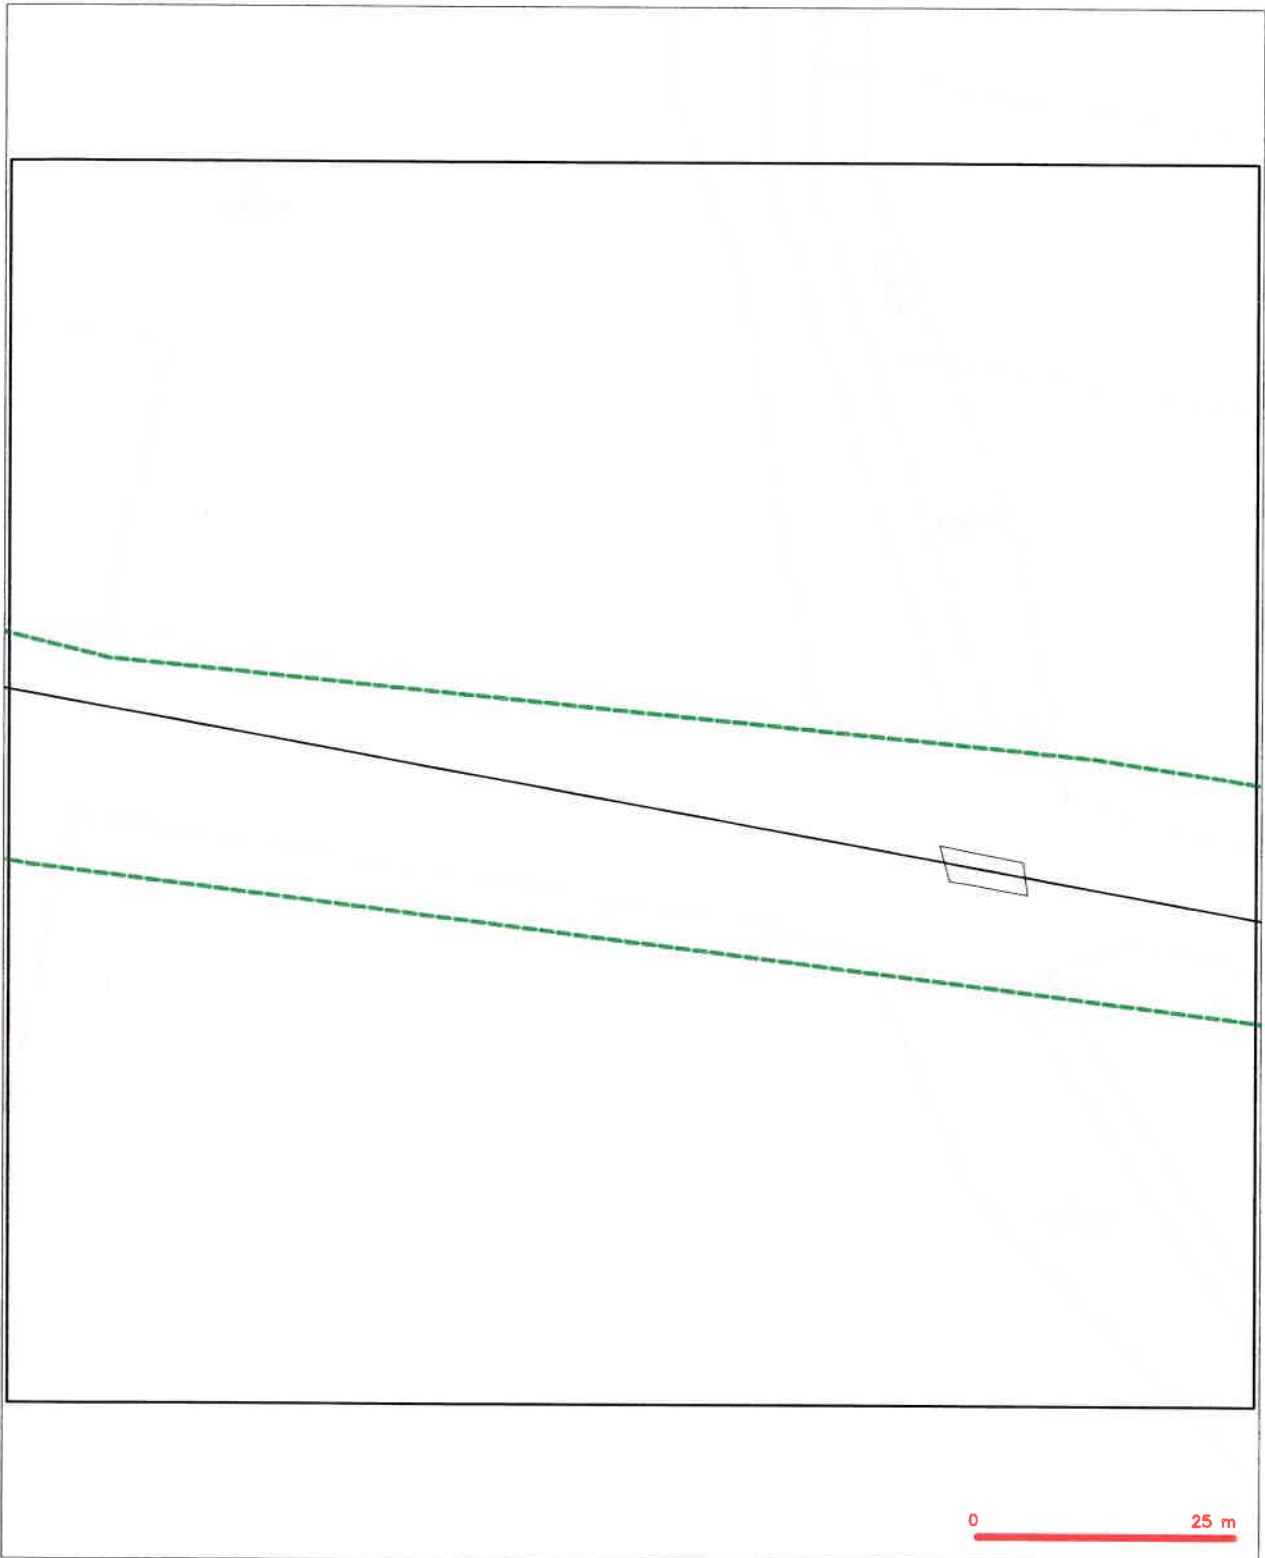


LEGENDA

- hranice zájmového území a vyjádření
- NV přípojka, území a NV přípojka CETIN
- zaměřený průběh optického kabelu, NEPE trubky
- nebo součástí optického a metalického kabelu
- naměřený průběh metalického kabelu
- nastavení síť čár

- naměřený průběh optického kabelu, NEPE trubky
- nebo součástí optického a metalického kabelu
- rozložení síť, odstranění písmo rozložení síť
- nastavení síť
- naprogramované síť
- nastavení síť čár
- síť z NV


SITUAČNÍ VÝKRES - POLYGON 5, list kladu P5-5

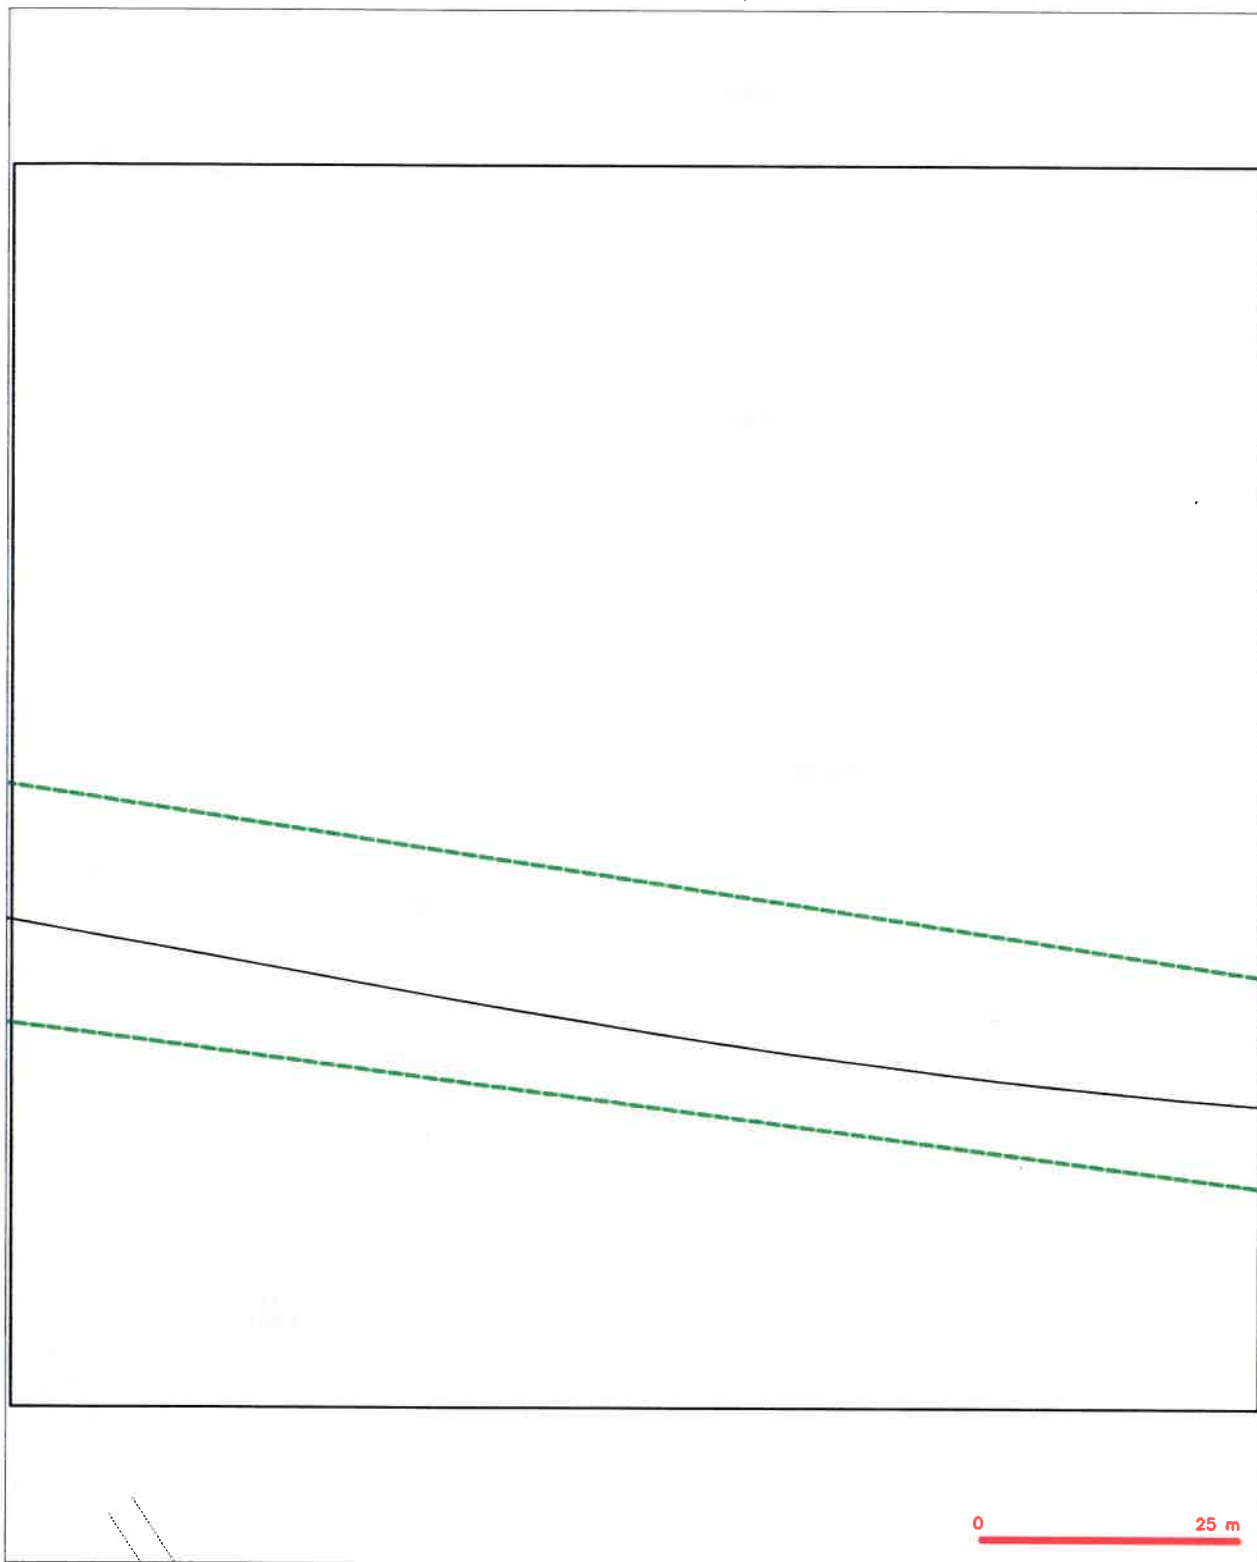

LEGENDA

- | | | | |
|--|---|--|---|
| | trase silnicového úseku a vyčkání | | nezměněný průběh optického kabelu, NEPC trubky nebo součástí optického a metalického kabelu |
| | NV přípojka, území s NV přípojkou CETIN | | radové síť, udržování přímé radové sítě |
| | změněný průběh metalického kabelu | | radové síť |
| | změněný průběh optického kabelu, NEPC trubky nebo součástí optického a metalického kabelu | | reparovanou síť |
| | nezměněný průběh metalického kabelu | | podzemní síť sítě |
| | radové síť sítě | | síť s NV |

SITUAČNÍ VÝKRES - POLYGON 5, list kladu P5-6

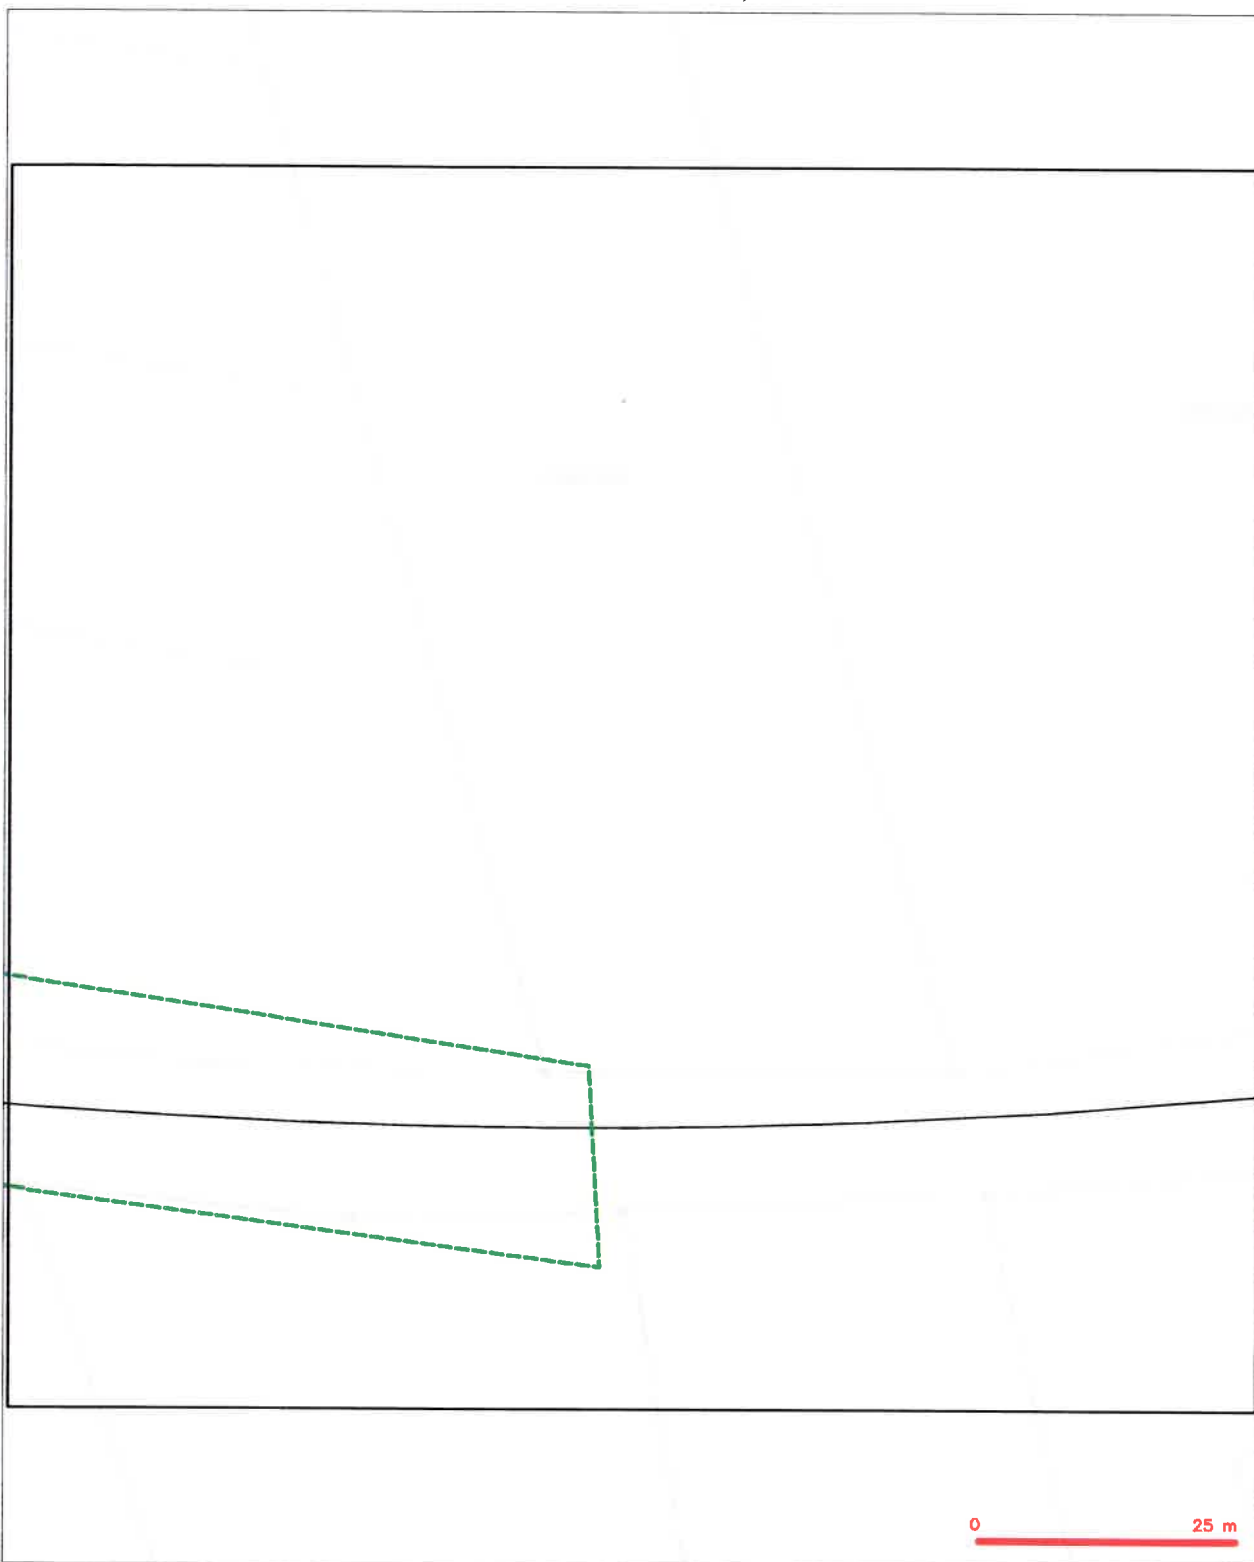

LEGENDA

- | | | | |
|--|--|--|--|
| | hraniční zájmového území / vyjádření | | nestandardní přísluší optického kabelu, NEPEC trubky |
| | NV přípojná, území z NV přípojnou CETIN | | nábo soustředěný optického z metalického kabelu |
| | zaměřený přísluší metalického kabelu | | radové síť, odbočení přímo radové síť |
| | zaměřený přísluší optického kabelu, NEPEC trubky | | radové síť |
| | NABO soustředěný optického z metalického kabelu | | napravovací síť |
| | nestandardní přísluší metalického kabelu | | podzemní síť odtř |
| | radové síť odtř | | síť z NV |

SITUAČNÍ VÝKRES - POLYGON 6, list kladu P6-1



LEGENDA

- | | |
|---|---|
| trase sítě nového úseku a vyhledání | naměřený průběh optického kabelu, NEPE trubky |
| NI přípojka, území a NI přípojka CETN | návrhová optická a metalická kabely |
| naměřený průběh metalického kabelu | radové síti, odtržení pásmo radové síti |
| naměřený průběh optického kabelu, NEPE trubky | naměřený síť |

SITUAČNÍ VÝKRES - POLYGON 6, list kladu P6-2



LEGENDA

- | | |
|--|--|
| — hranice zápisného úseku v výkresu | — nezaměřený průběh optického kabelu, NEPE dráhy |
| — NV přípojná úseky v NV přípojkou CETIN | — nebo součástí optického a metalického kabelu |
| — zaměřený průběh metalického kabelu | — rozložení zář. ochranné pásmo rozvodné sítě |
| — zaměřený průběh optického kabelu, NEPE dráhy | — podzemní sítě |
| — nebo součástí optického a metalického kabelu | — napájecí vedení sítě |
| — nezaměřený průběh metalického kabelu | — podzemní sítě sítě |
| — podzemní sítě sítě | — sítě s NV |

SITUAČNÍ VÝKRES - POLYGON 6, list kladu P6-3




- 
 nezaměření průběh optického kabelu, NEPE trubky
 nebo souběh optického a metalického kabelu

 radové síle, ochranné pásmo radové síle


 nadzemní síle

 naprovozované síle  kolektor, kabelovod

 podzemní síle cizí

 síle a NN


SITUAČNÍ VÝKRES - POLYGON 6, list kladu P6-4

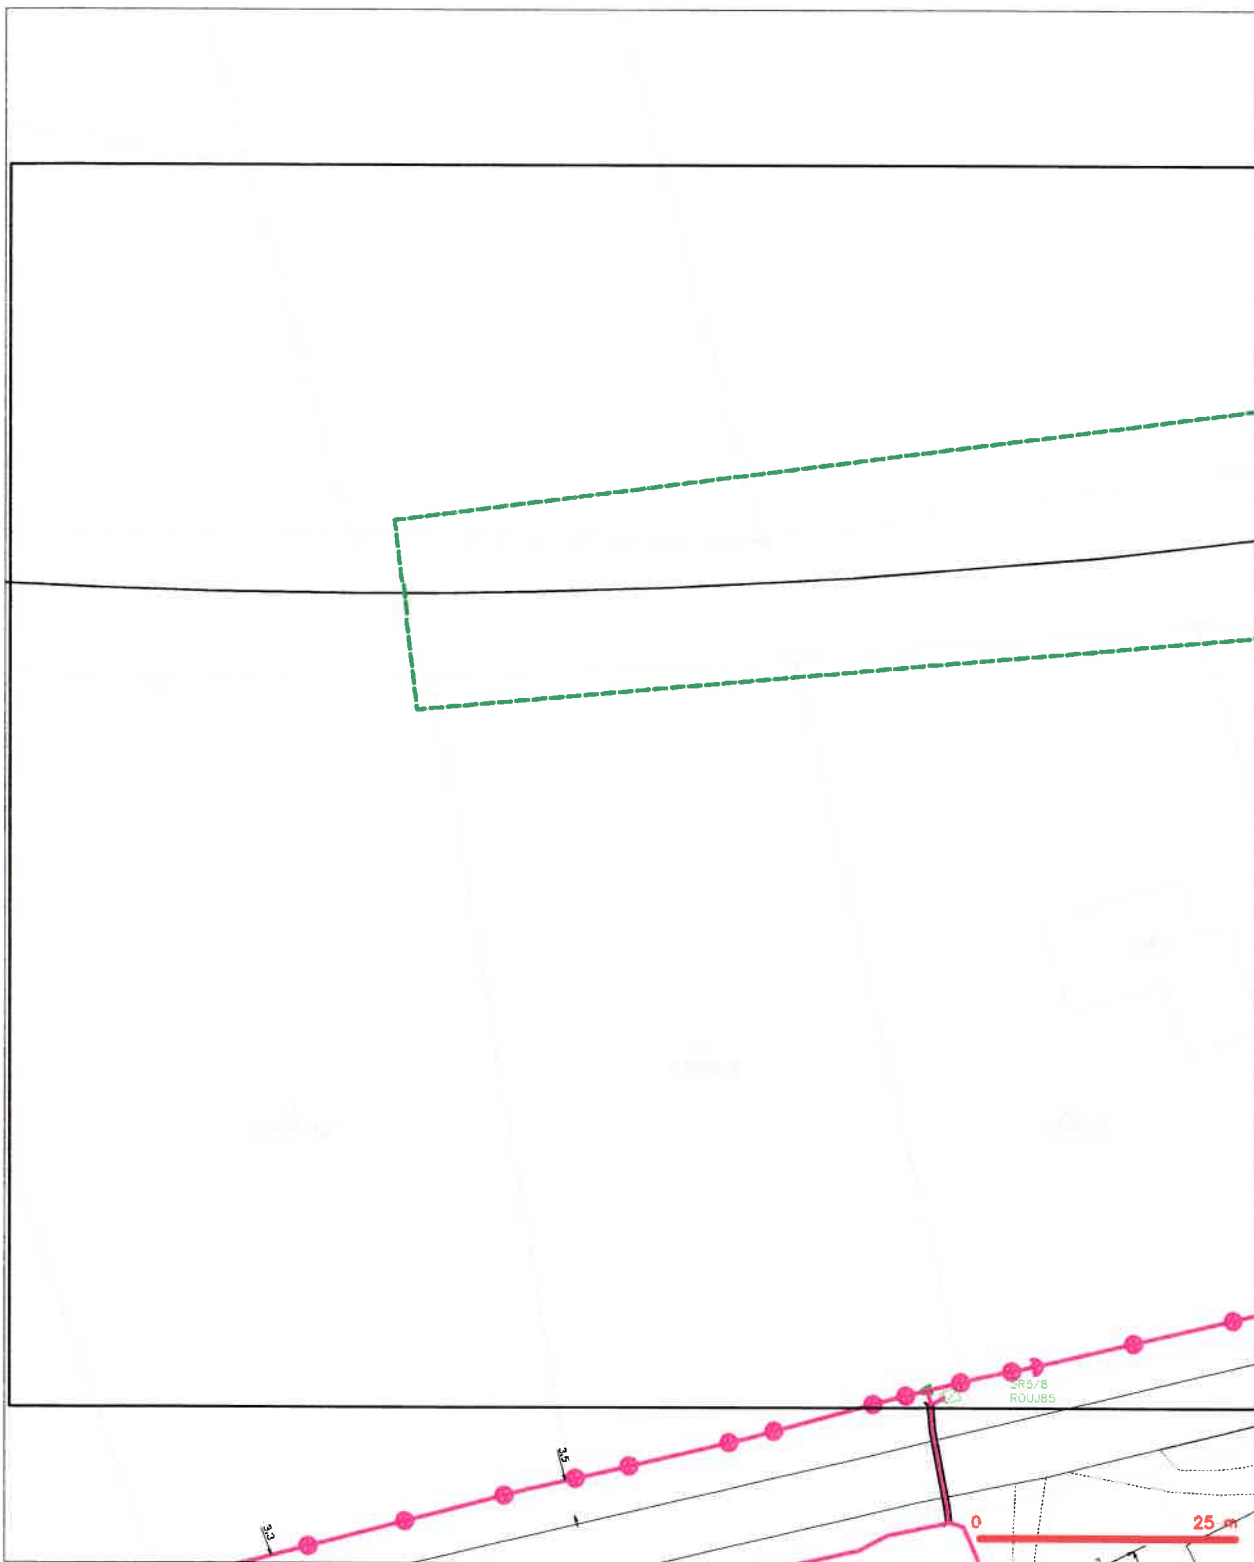

LEGENDA

- | | | | |
|-------------------------------------|--|------------------------------------|--|
| — (dashed green line) — | hranice zájmového území k vyjádření | — (pink line with circles) — | nezaměřený průběh optického kabelu, NEPE trasy
nebo soustavy optického a metalického kabelu |
| — (dashed blue line) — | NV příloha, území s NV přílohou CETN | — (red line with circles) — | radarové síť, radarové pásmo radarové síť |
| — (solid pink line) — | zaměřený průběh metalického kabelu | — (dashed red line) — | radarové síť |
| — (solid pink line with circles) — | zaměřený průběh optického kabelu, NEPE trasy
nebo soustavy optického a metalického kabelu | — (dashed red line with circles) — | napájecí kabel |
| — (dashed pink line) — | nezaměřený průběh metalického kabelu | — (solid red line) — | podzemní síť číť |
| — (dashed pink line with circles) — | radarové síť číť | — (solid red line with circles) — | síť s NV |

SITUAČNÍ VÝKRES - POLYGON 6, list kladu P6-5

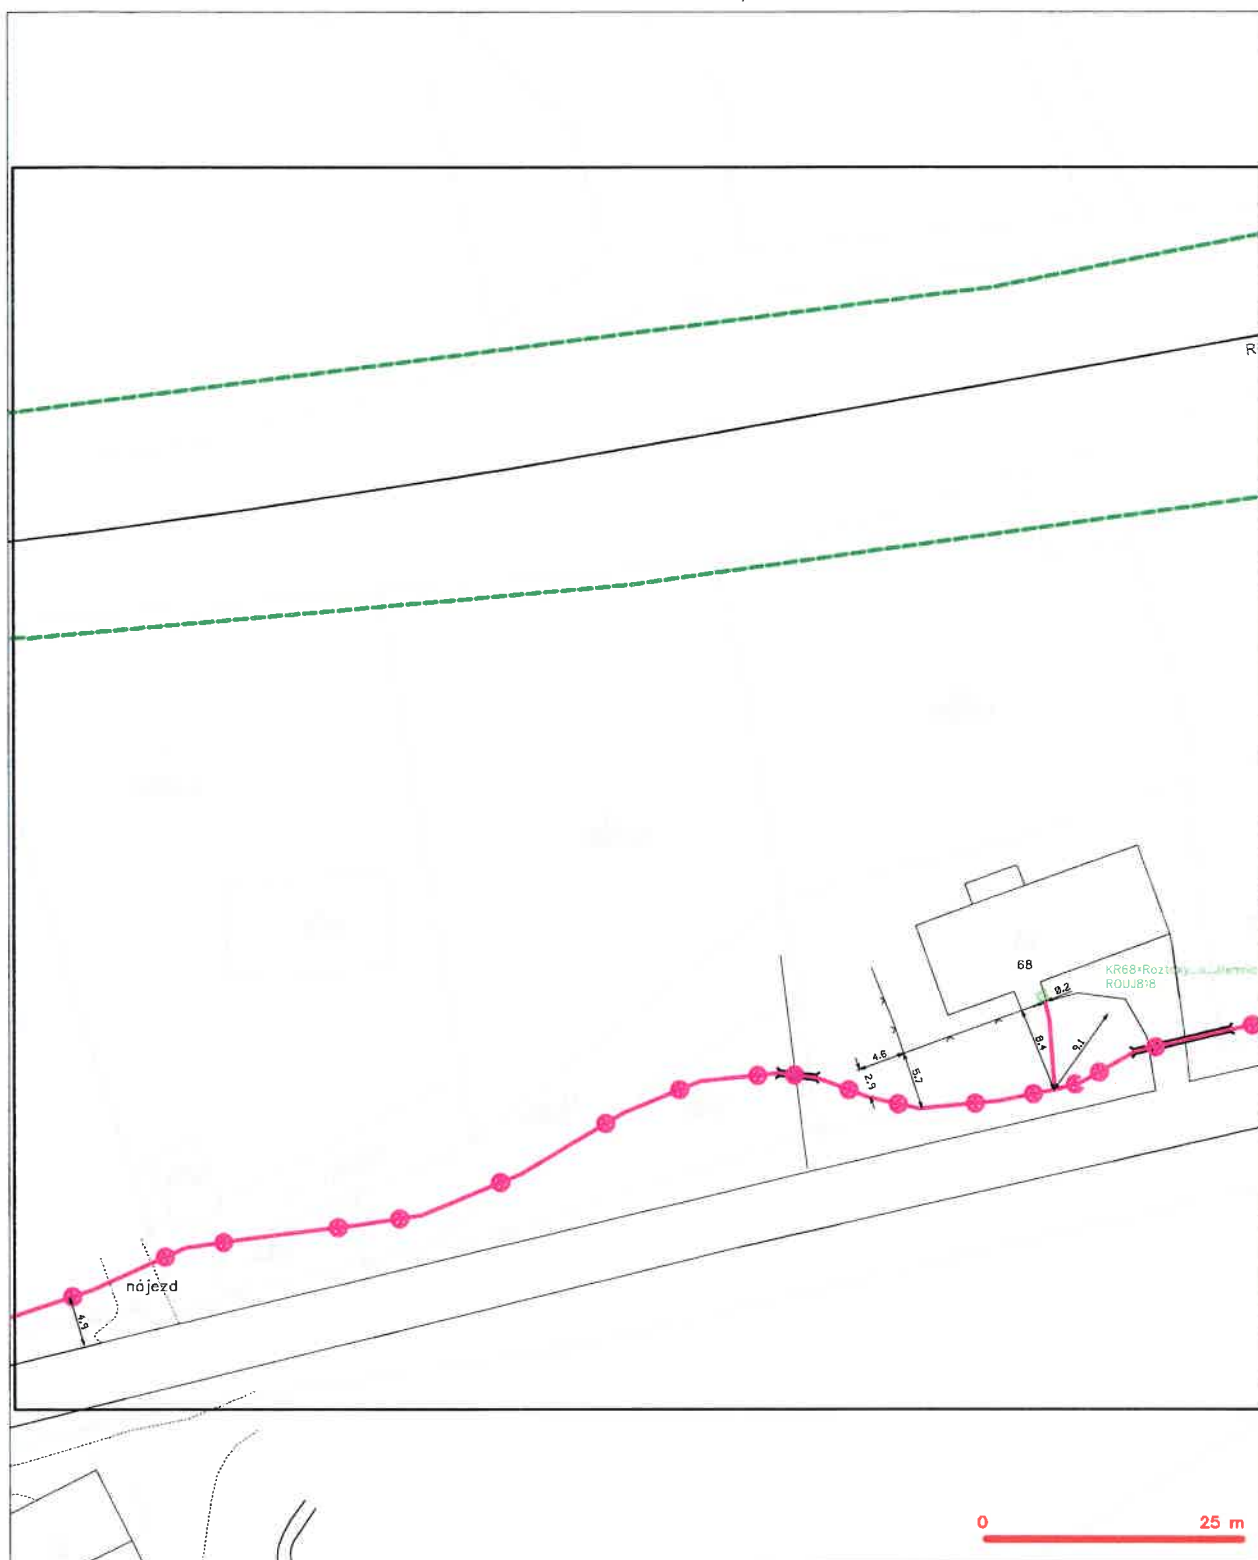

LEGENDA

- | | | | |
|------------------------------------|--|------------------------------------|--|

SITUAČNÍ VÝKRES - POLYGON 6, list kladu P6-6



LEGENDA

- | typ | popis | průběh | poznámka |
|-----|--|--------|--|
| 1 | hranice zřetelného ústředí + vyřazení | | nezaměřený průběh optického kabelu, NEPZ tržby nebo součást optického a metalického kabelu |
| 2 | NN přípojná, ústředí + NN přípojnou CESTNÍ | | rovnovážná síť, ochranný pásmo rovnovážná síť |
| 3 | zaměřený průběh metalického kabelu | | podzemní síť |
| 4 | zaměřený průběh optického kabelu, NEPZ tržby nebo součást optického a metalického kabelu | | neprovozovaná síť |
| 5 | nezaměřený průběh metalického kabelu | | podzemní síť číh |
| 6 | podzemní síť číh | | sítě + NN |


SITUAČNÍ VÝKRES - POLYGON 6, list kladu P6-7



LEGENDA

- | | | | |
|---|---|---|---|
| — | hranice zřizovatelské území a vyjádření | — | nezaměřený průběh optického kabelu, NRP trasy |
| — | NI přípojka, území s NI přípojkou CETIN | — | nebo stadii optického a metalického kabelu |
| — | zaměřený průběh metalického kabelu | — | radlové síť, ochranné pásmo radlové síť |
| — | zaměřený průběh optického kabelu, NRP trasy | — | radlové síť |
| — | nebo stadii optického a metalického kabelu | — | napravovací síť |
| — | nezaměřený průběh metalického kabelu | — | podzemní síť cív |
| — | radlové síť cív | — | síť s NI |


SITUAČNÍ VÝKRES - POLYGON 6, list kladu P6-8

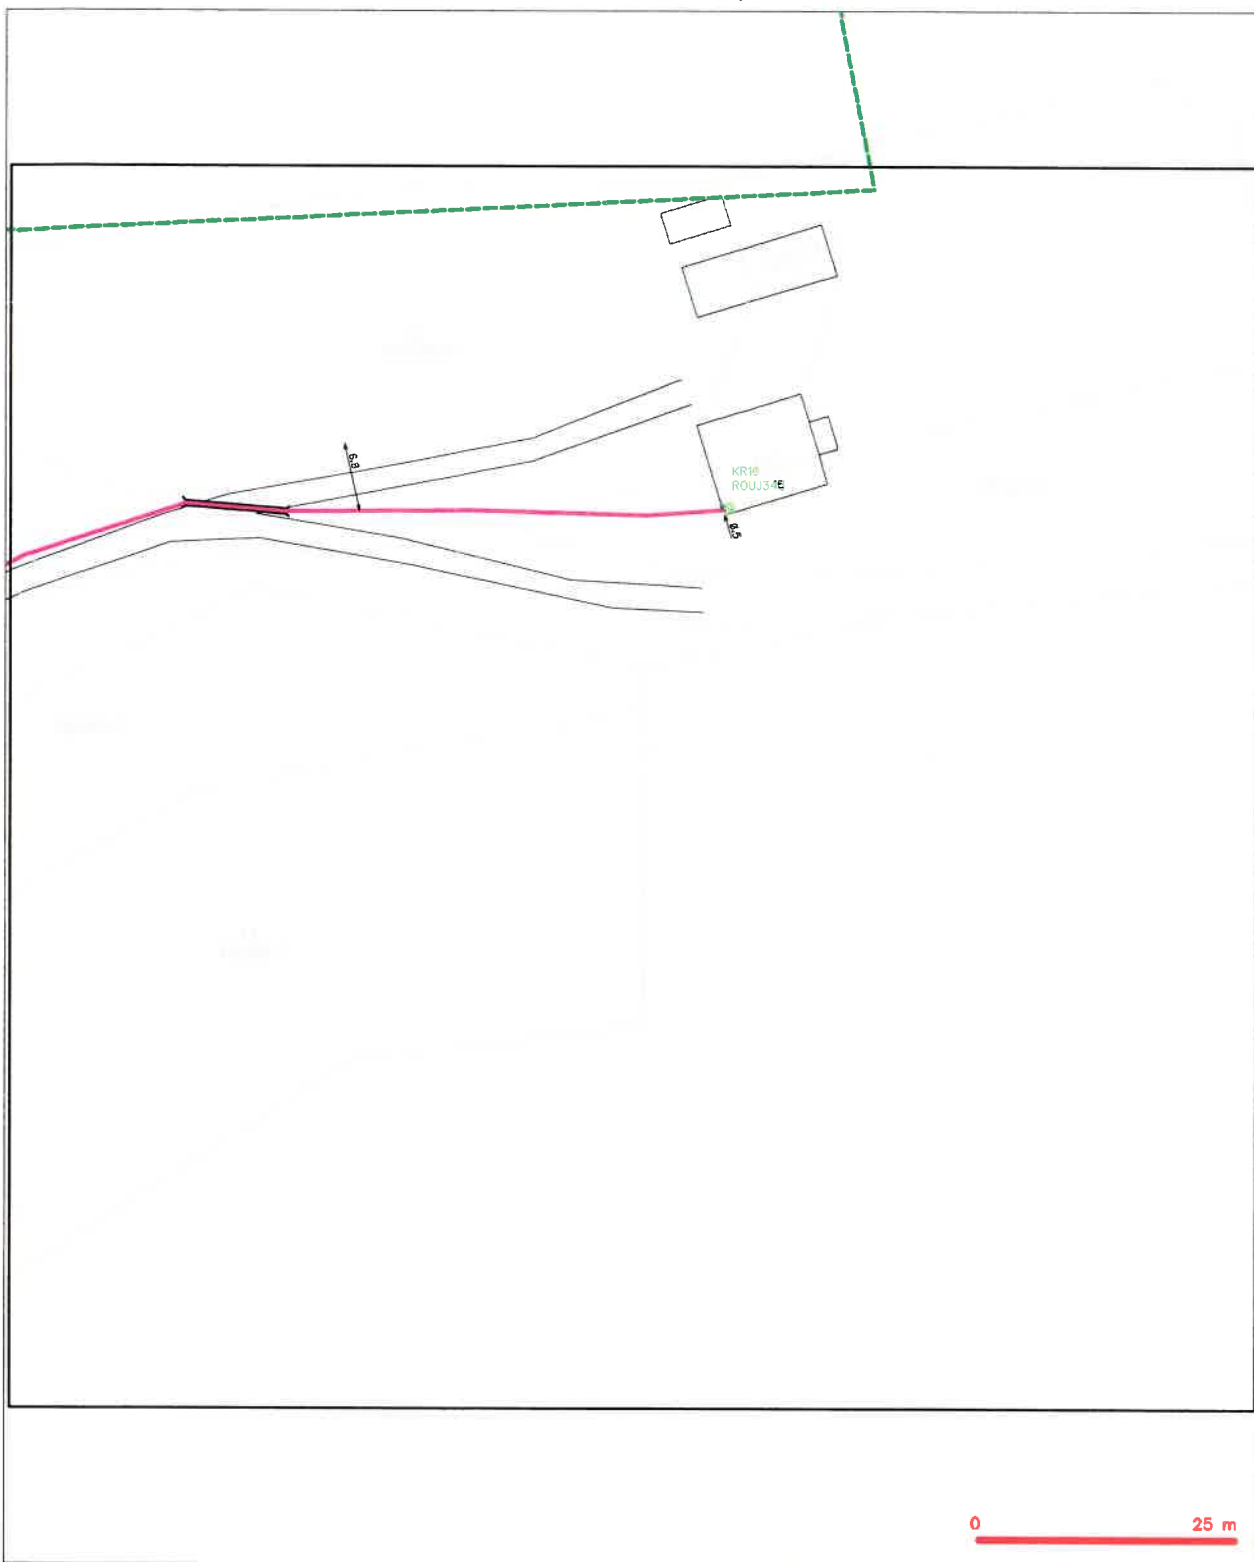


LEGENDA

- | | | | |
|-----------------------------------|---|------------------------------------|---|

SITUAČNÍ VÝKRES - POLYGON 7, list kladu P7-1

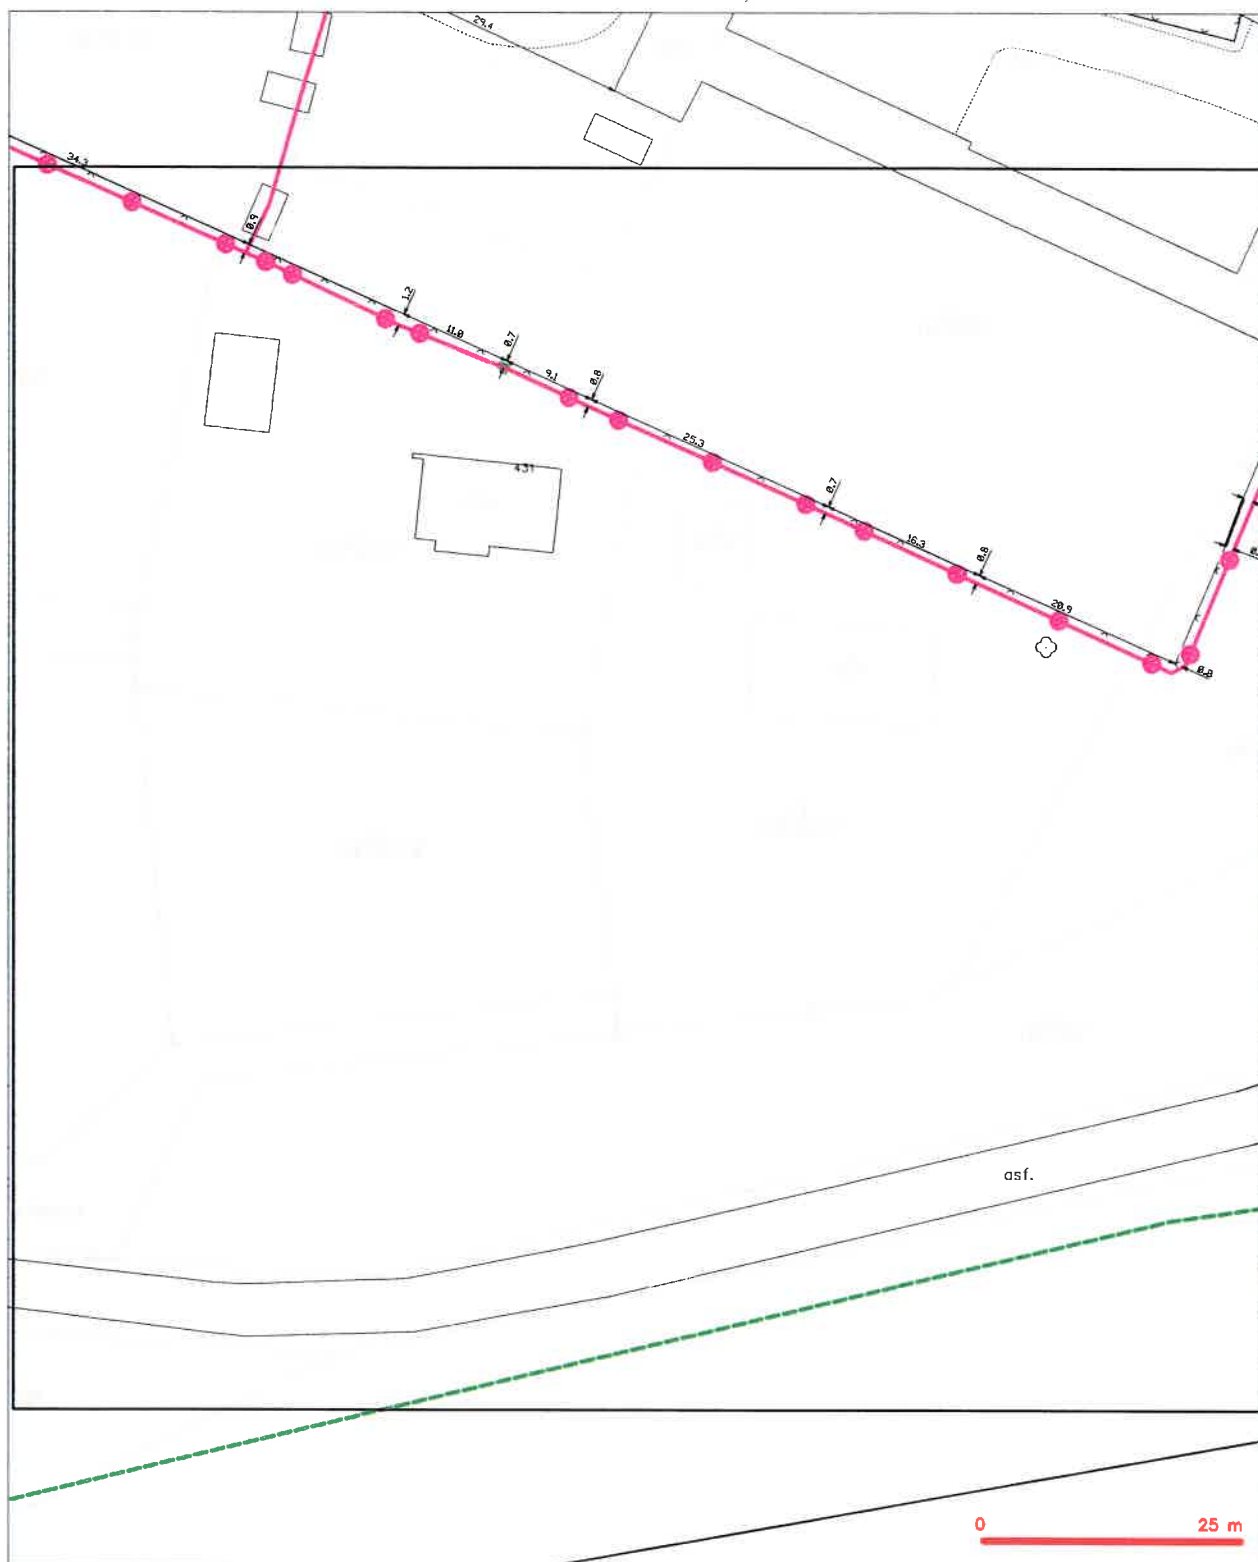[illegible]

SITUAČNÍ VÝKRES - POLYGON 7, list kladu P7-2

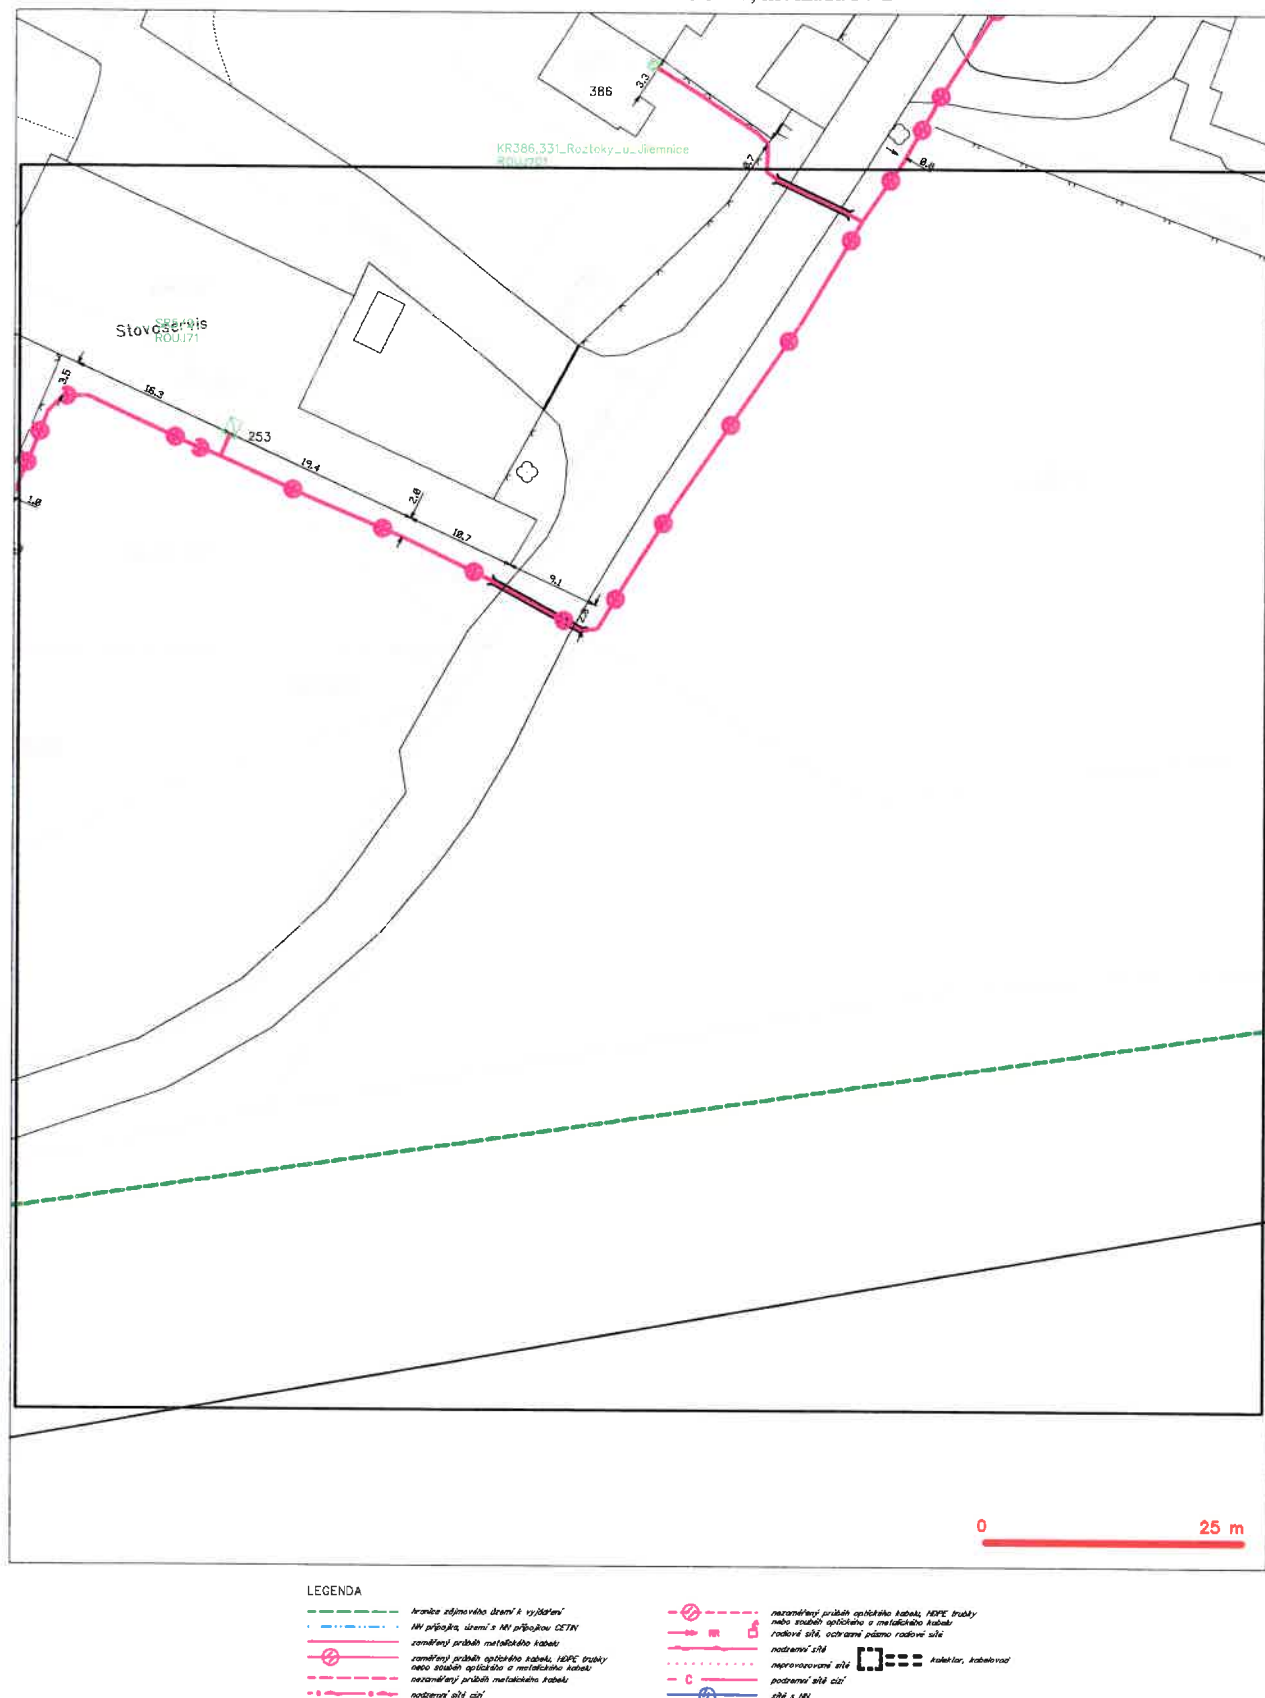

SITUAČNÍ VÝKRES - POLYGON 7, list kladu P7-3



LEGENDA

- | | | | |
|---|---|---|---|


SITUAČNÍ VÝKRES - POLYGON 7, list kladu P7-4



LEGENDA


SITUAČNÍ VÝKRES - POLYGON 7, list kladu P7-5

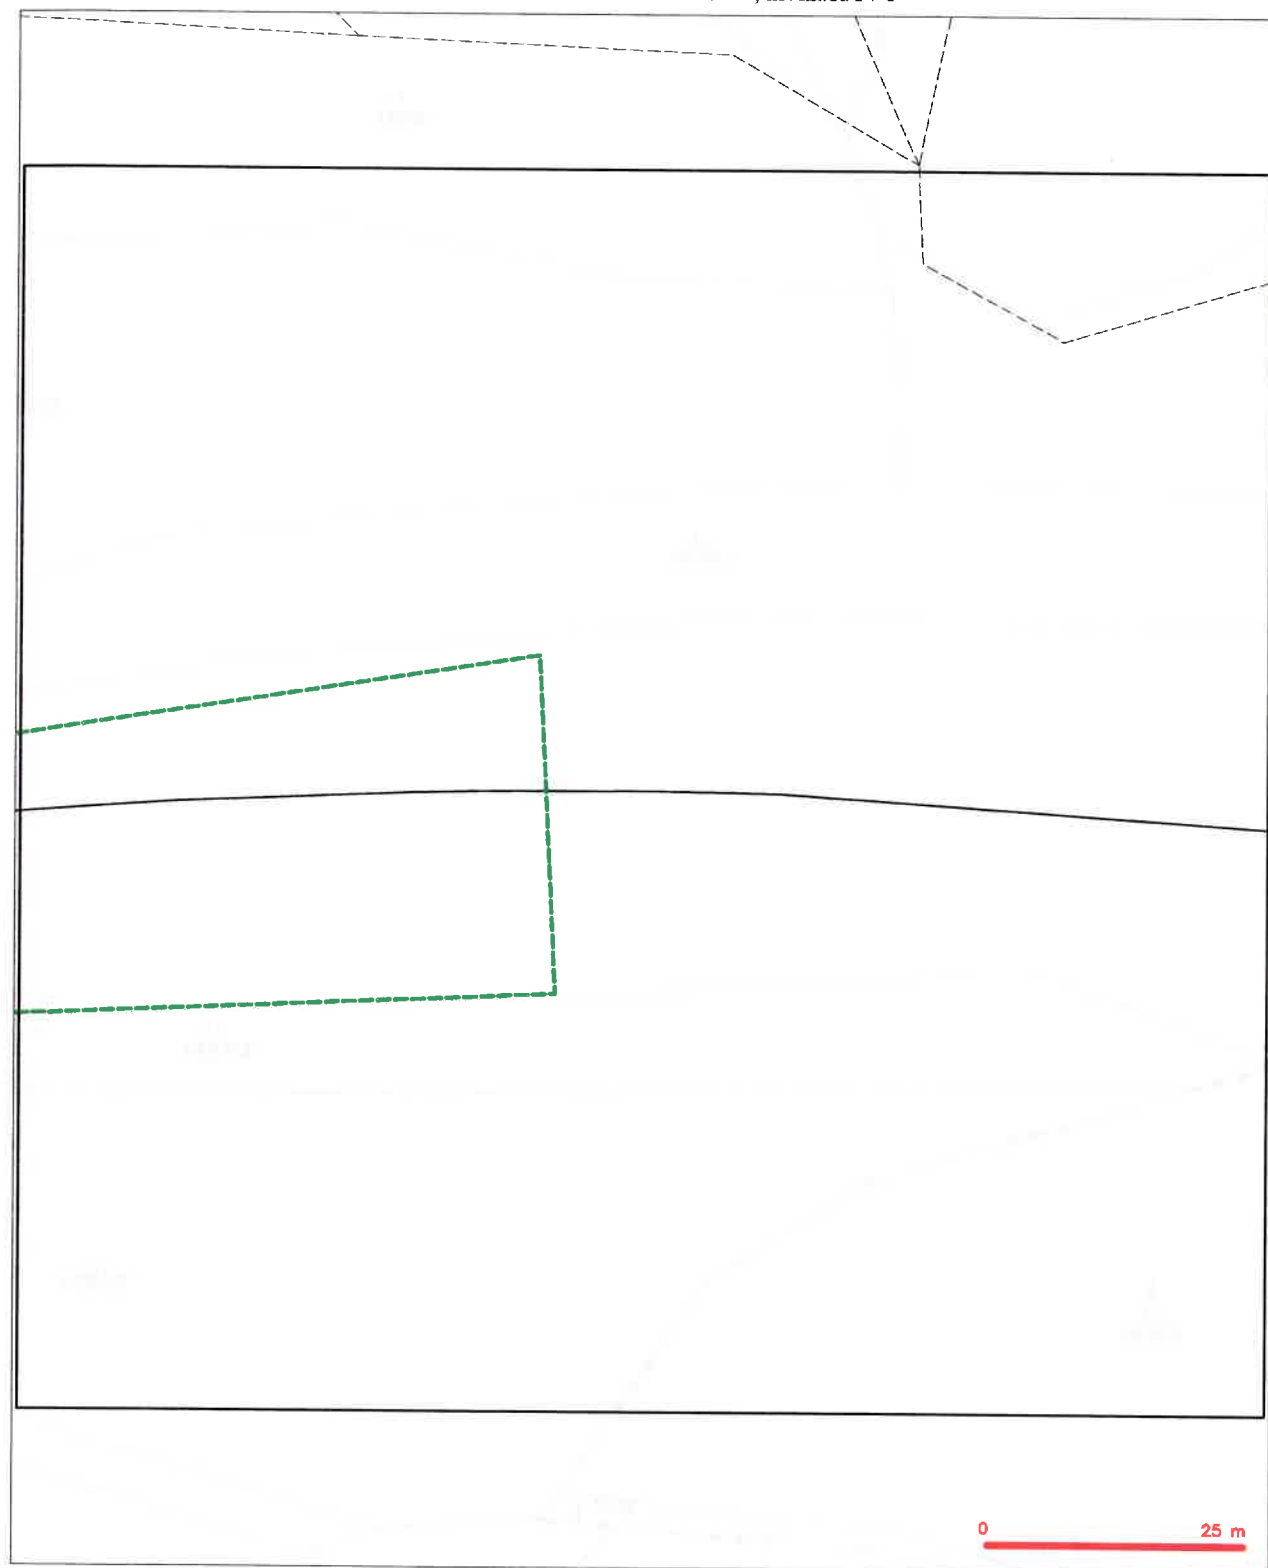

LEGENDA

- [illegible]


SITUAČNÍ VÝKRES - POLYGON 7, list kladu P7-6



LEGENDA


SITUAČNÍ VÝKRES - POLYGON 7, list kladu P7-7

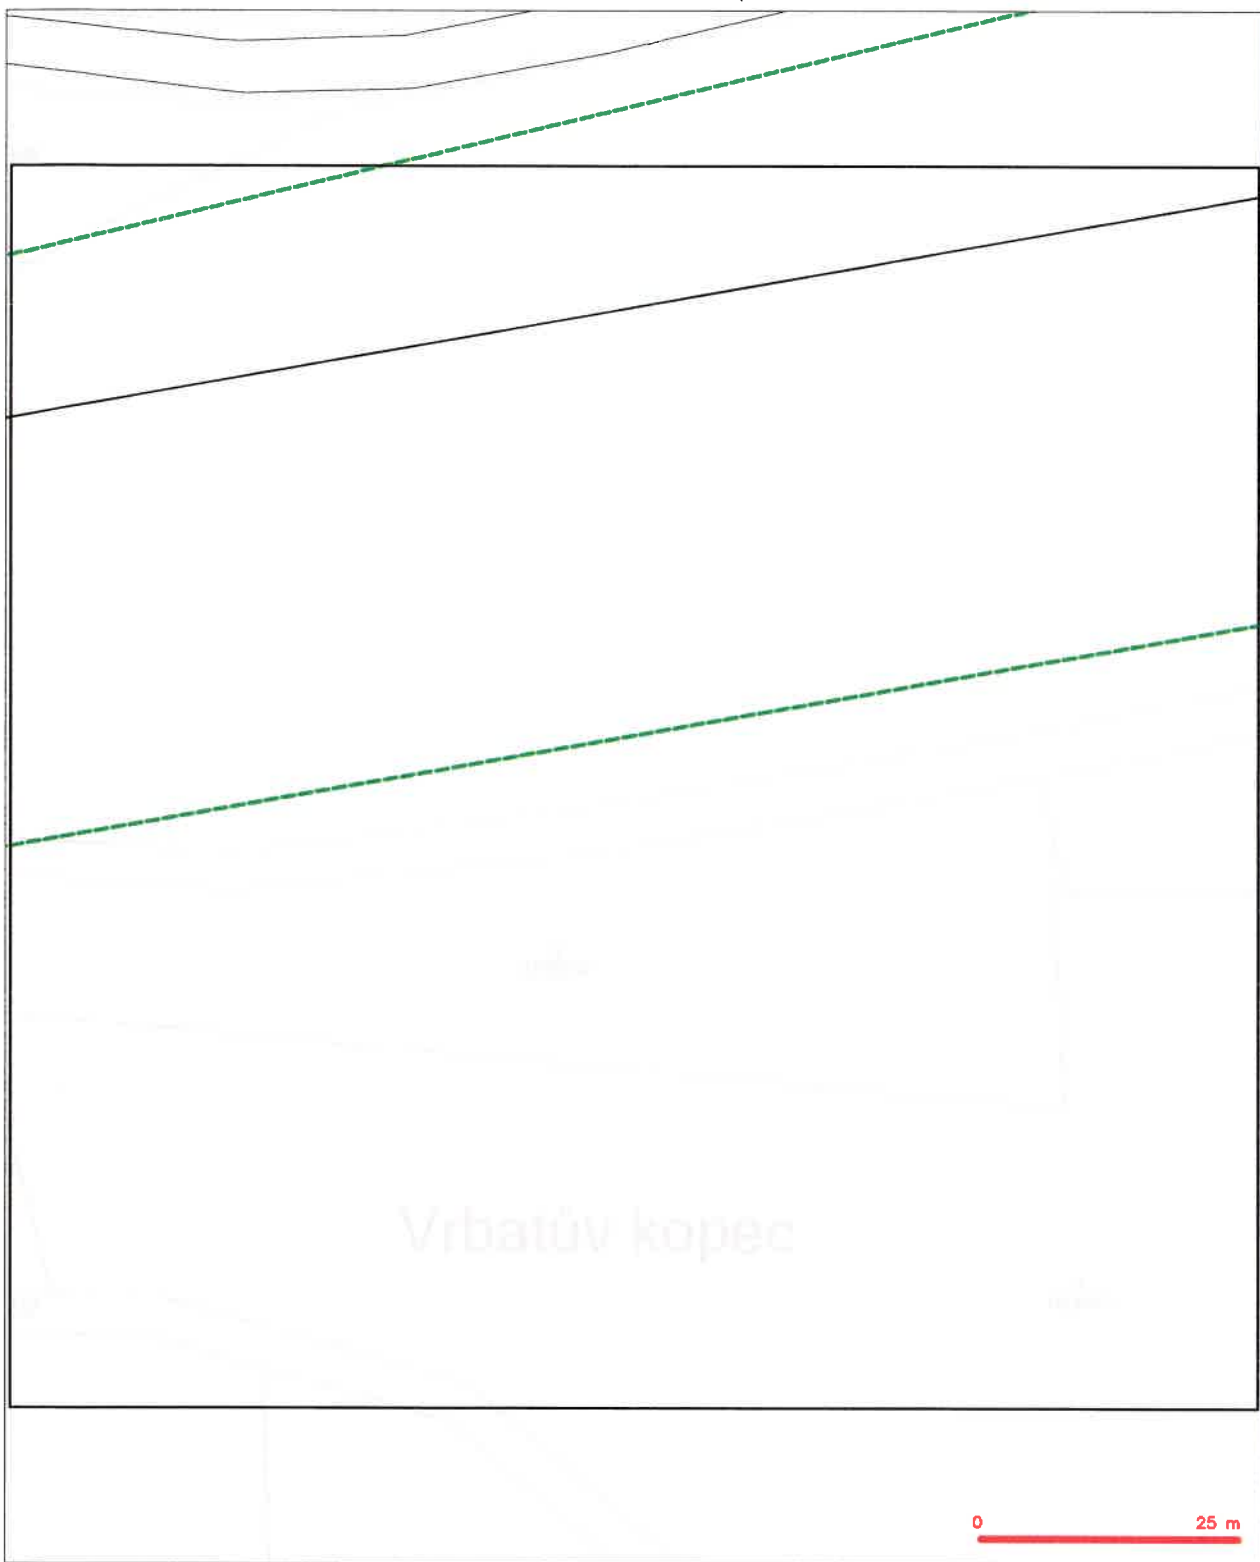

LEGENDA

- | | | | |
|--|--|--|--|
| | trase silnoprávního sloupě a vyhlášení | | nezaměřený průběh optického kabelu, NEPE trubky nebo součet optického a metalického kabelu |
| | NV přípojka, úroveň a NV přípojka CETN | | radové síť, ochranné pásmo radové síť |
| | zaměřený průběh metalického kabelu | | radové síť |
| | zaměřený průběh optického kabelu, NEPE trubky nebo součet optického a metalického kabelu | | napravovací síť |
| | nezaměřený průběh metalického kabelu | | napravovací síť |
| | radové síť část | | podzemní síť část |
| | | | síť s NV |

SITUAČNÍ VÝKRES - POLYGON 7, list kladu P7-8



LEGENDA

- | | | | |
|---|---|---|--|

SITUAČNÍ VÝKRES - POLYGON 7, list kladu P7-9





 nezaměnitelný příznak optického kabelu, HOPE trubky
 nebo svažené optického a metalického kabelu
 radiové síle, ochranné pásmo radiové síle
 nadzemní síle
 napávací kabel
 podzemní síle
 síle s NN
 kabel, kabelový


 hranice zajišťovacího území a vyjádření
 NV přívodu, území s NV přívodem ČEZTN
 zoměřený průběh metalického kabelu
 zoměřený průběh optického kabelu, NAPS trubky
 nebo vedení optického a metalického kabelu
 nazarývaný průběh metalického kabelu
 nazarývaný síť cíví

 nezamítený príbeh optického kabeľu, HOPE (hrubý
 alebo zosadený optického a metalického kabeľu
 rádiové sítě, ochranné pásmo rádiové sítě
 podzemné sítě
 napravné sítě  kábel, kábelová
 podzemné sítě čísl
 sítě z NN


SITUAČNÍ VÝKRES - POLYGON 8, list kladu P8-2

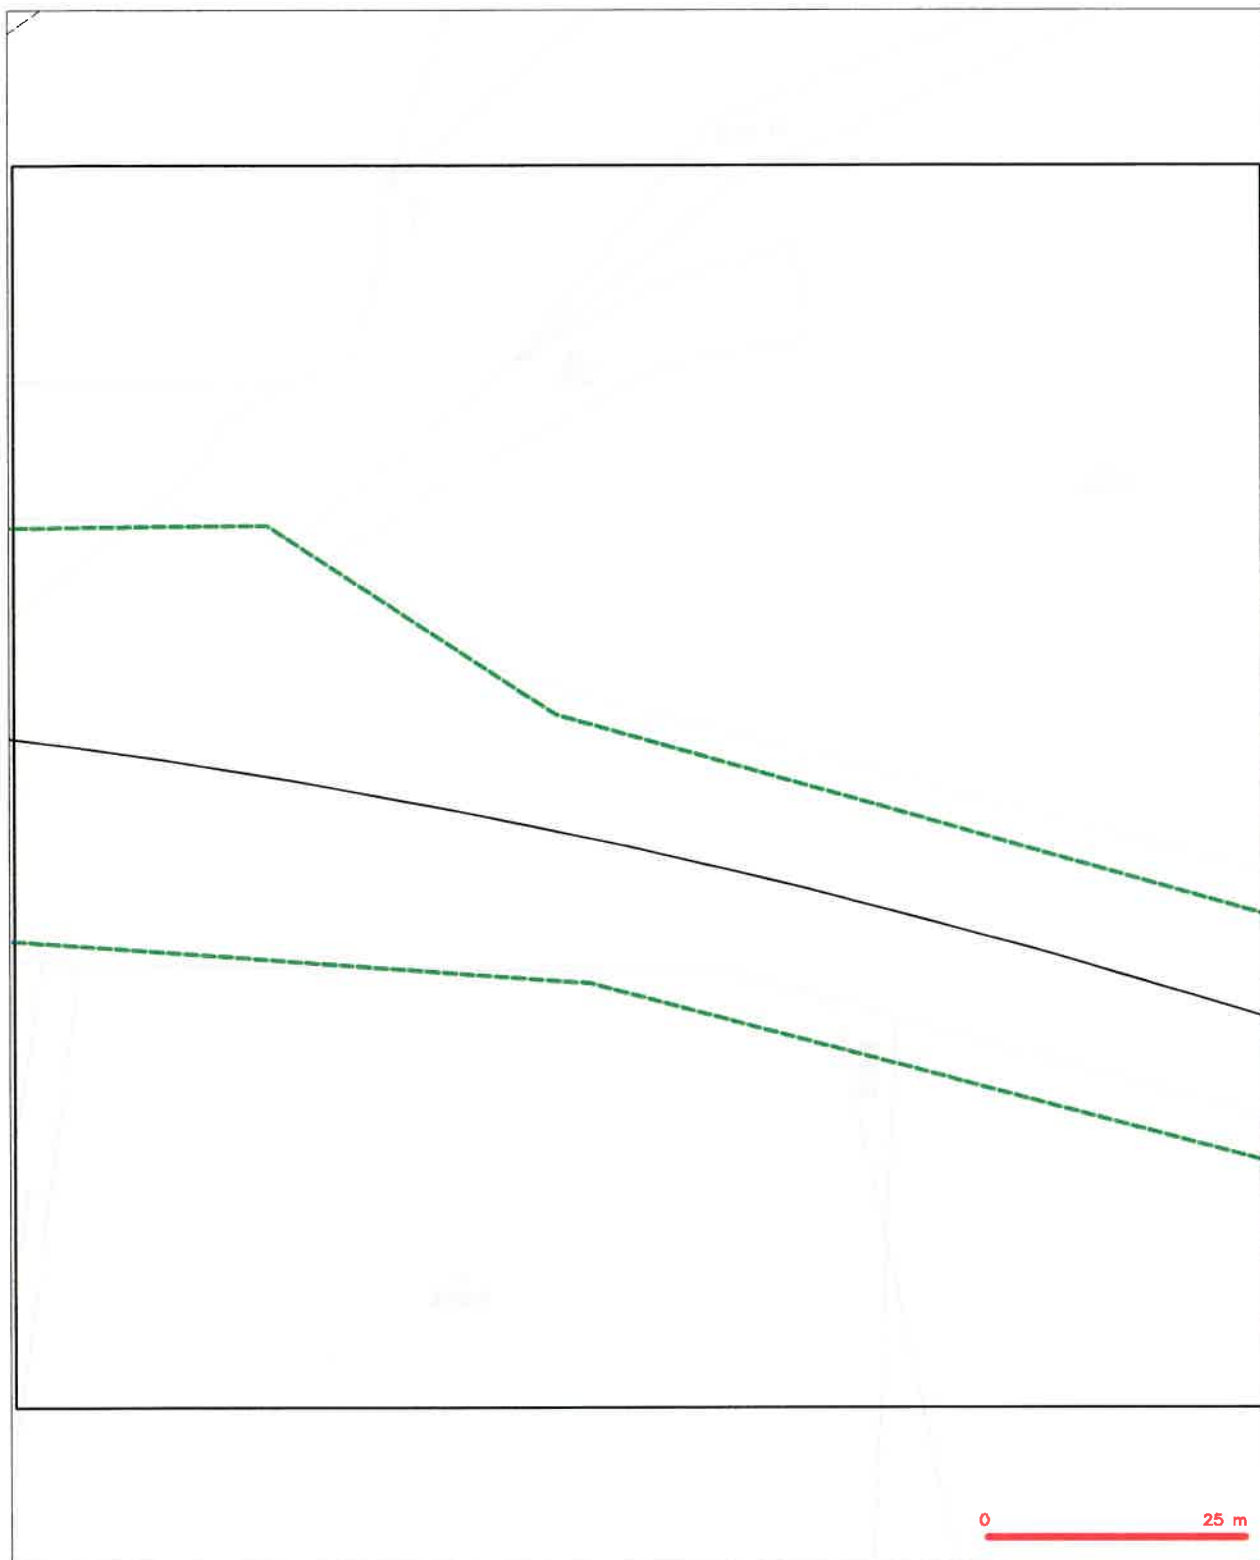

LEGENDA

- | | | | |
|-------|--|-------|--|
| ----- | hranice zájmového území A vyjádření | ----- | nezaměřený průběh optického kabelu, NEPE trasy |
| ----- | NV přípojka, území z NV přípojkou CETIN | ----- | rozdělné síti, ochranné pásmo rozdělné síti |
| ----- | zaměřený průběh metalického kabelu | ----- | podzemní síť |
| ----- | zaměřený průběh optického kabelu, NEPE trasy | ----- | naprovozené síti |
| ----- | rozdělné síti, ochranné pásmo rozdělné síti | ----- | podzemní síť cípí |
| ----- | podzemní síť cípí | ----- | síť z NV |
| | | ----- | rozdělné síti, ochranné pásmo rozdělné síti |
| | | ----- | podzemní síť cípí |
| | | ----- | síť z NV |

SITUAČNÍ VÝKRES - POLYGON 8, list kladu P8-3

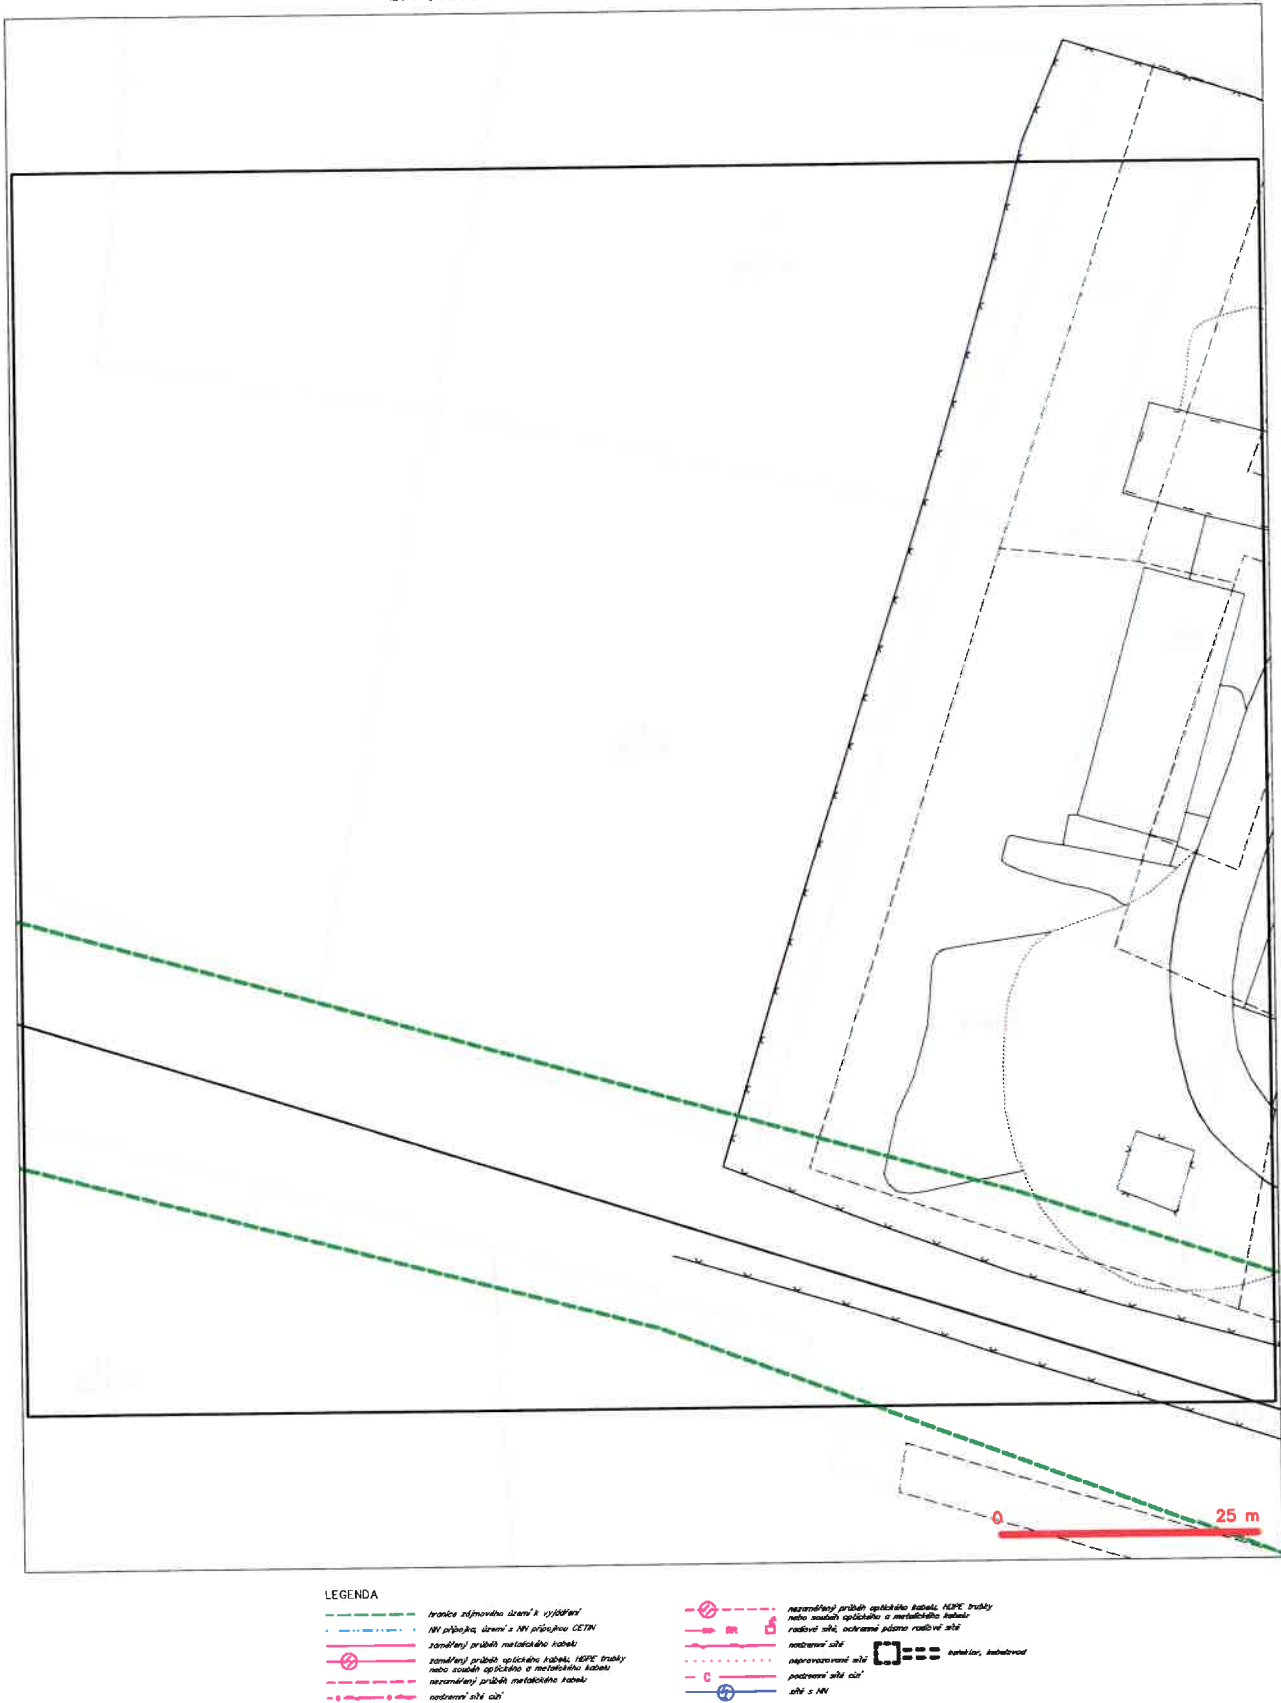


SITUAČNÍ VÝKRES - POLYGON 8, list kladu P8-4



LEGENDA

- | | | | |
|--|---|--|---|
| | | | síť s NV |

SITUAČNÍ VÝKRES - POLYGON 8, list kladu P8-5

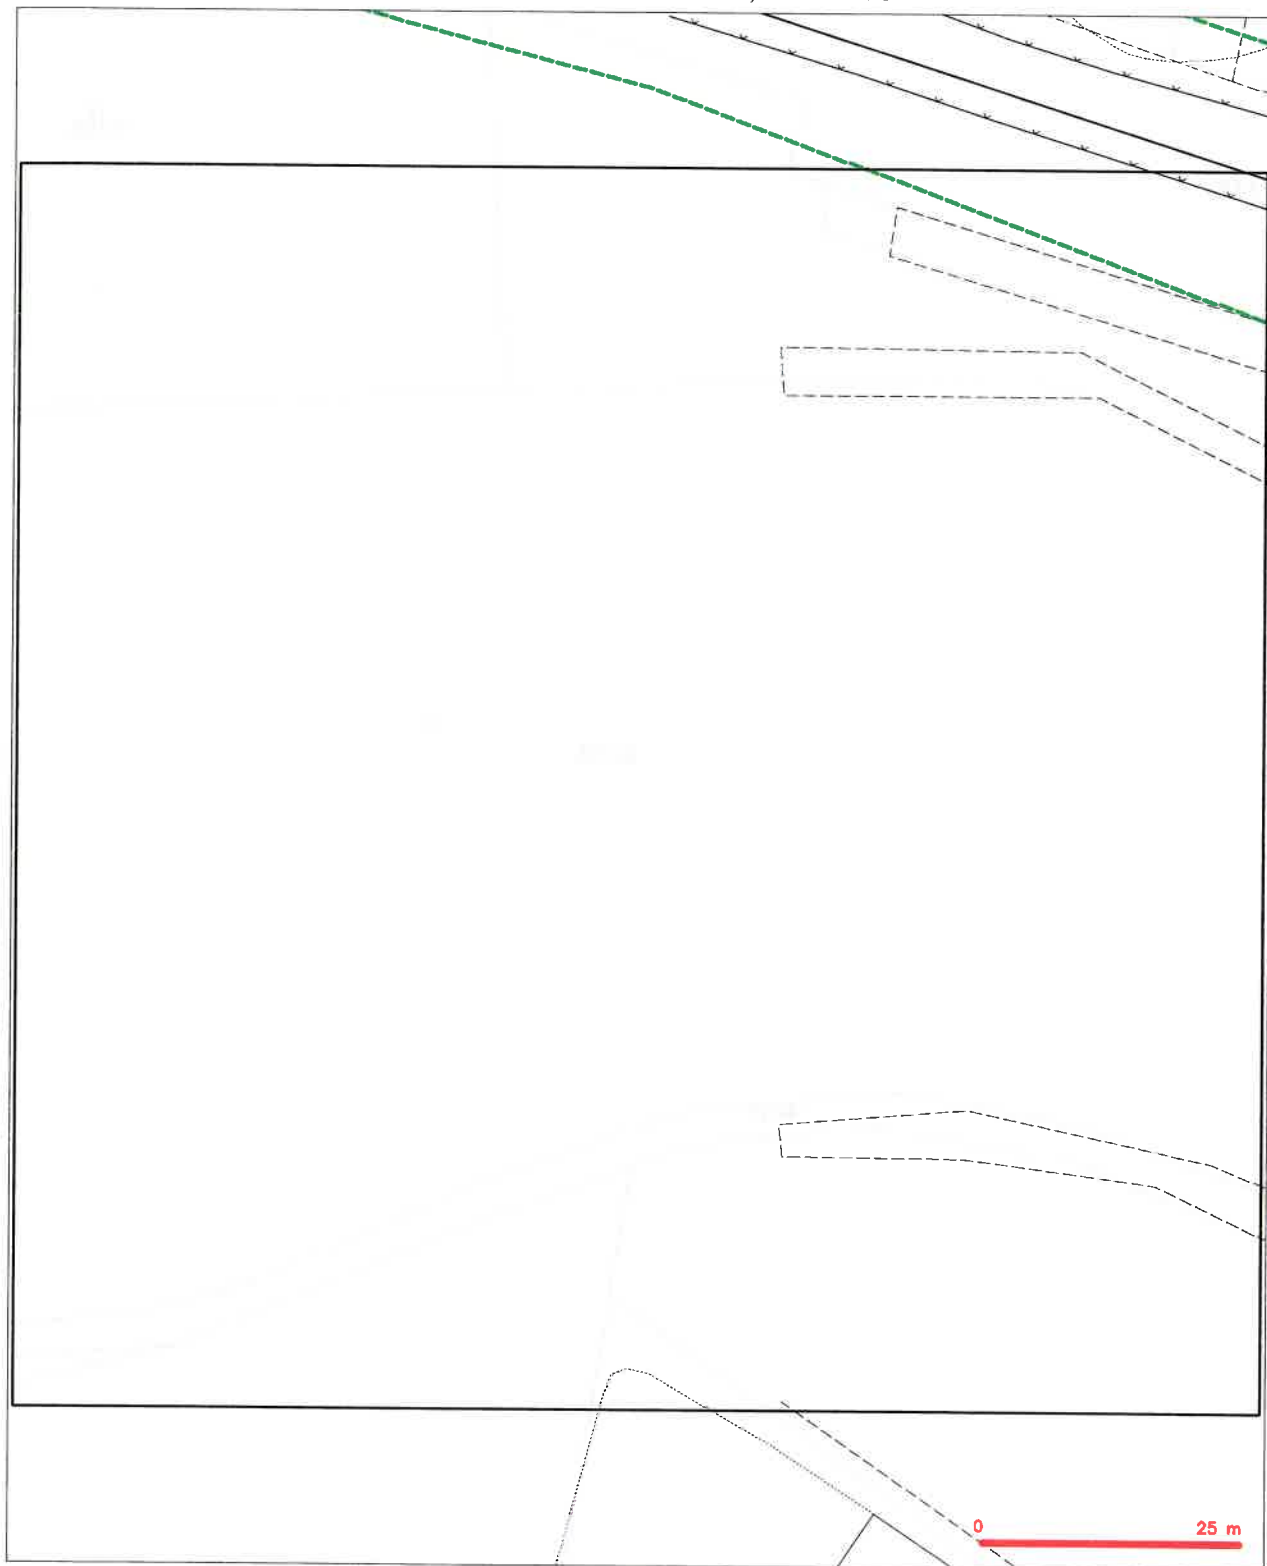

LEGENDA

- | | | | |
|--|---|--|---|
| | hranice zájmového území a vyjádření | | nezaměřený průběh optického kabelu, NEP trasy |
| | NV přípojka, úroveň a NV přípojka CETIN | | nábo soustředěný optického a metalického kabelu |
| | zaměřený průběh metalického kabelu | | rozdělovací síť, odrazová síť, rozdělovací síť |
| | zaměřený průběh optického kabelu, NEP trasy | | podzemní síť |
| | nábo soustředěný optického a metalického kabelu | | naprogramovaná síť |
| | nezaměřený průběh metalického kabelu | | podzemní síť cizí |
| | podzemní síť cizí | | síť s NV |

SITUAČNÍ VÝKRES - POLYGON 8, list kladu P8-6



LEGENDA

- | | | | |
|--|---|--|---|


SITUAČNÍ VÝKRES - POLYGON 8, list kladu P8-7



LEGENDA

- | | | | |
|---|--|---|---|


SITUAČNÍ VÝKRES - POLYGON 9, list kladu P9-1

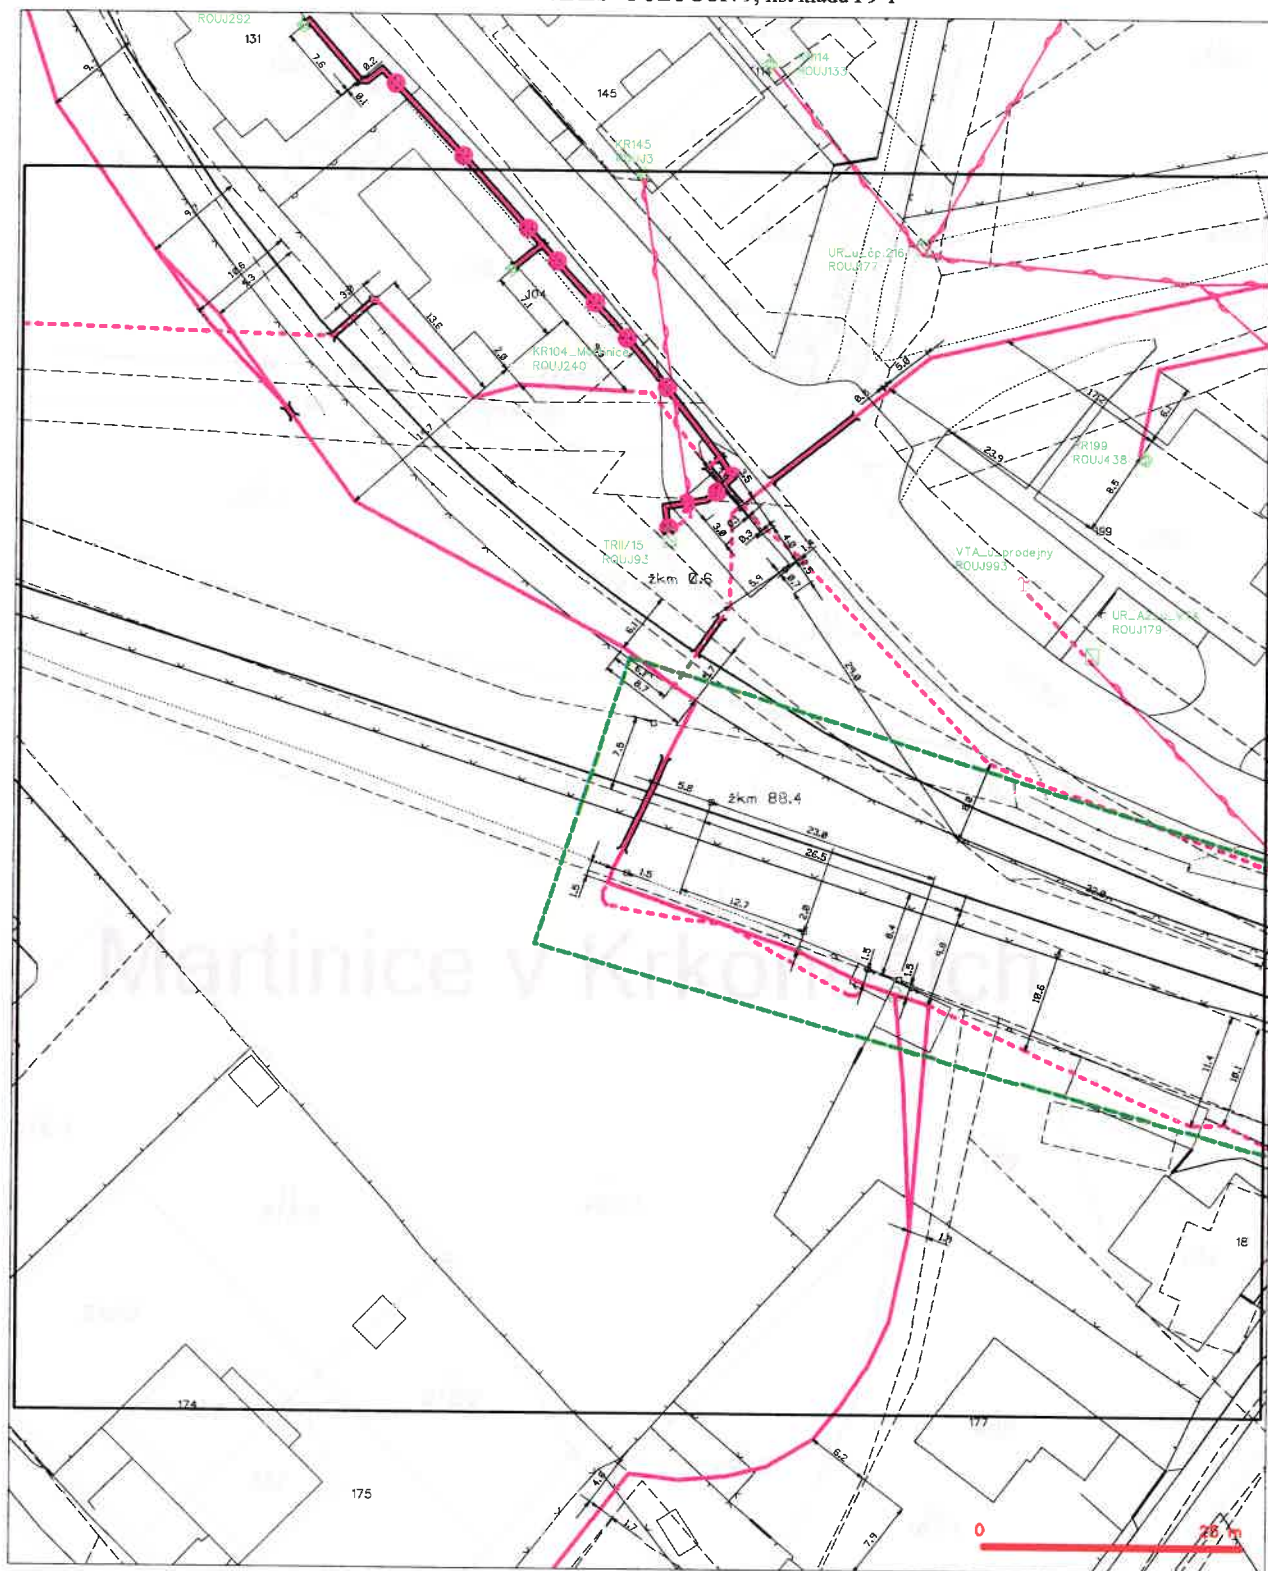

LEGENDA

- | | |
|--|--|
| — trávce odvodňovací drenáž k vyústění | — nezaměřený průběh optického kabelu, NEPE trasy |
| — NI přípojka, území z NI přípojkou CETIN | — nebo možná optického a metalického kabelu |
| — zaměřený průběh metalického kabelu | — rozvaděč, skříň, odvětrávací potrubí |
| — zaměřený průběh optického kabelu, NEPE trasy | — rozvaděč skříň |
| — nebo možná optického a metalického kabelu | — napájecí zdroj |
| — nezaměřený průběh metalického kabelu | — potrubí skříň |
| — odvětrávací skříň | — skříň z NI |

SITUAČNÍ VÝKRES - POLYGON 9, list kladu P9-2

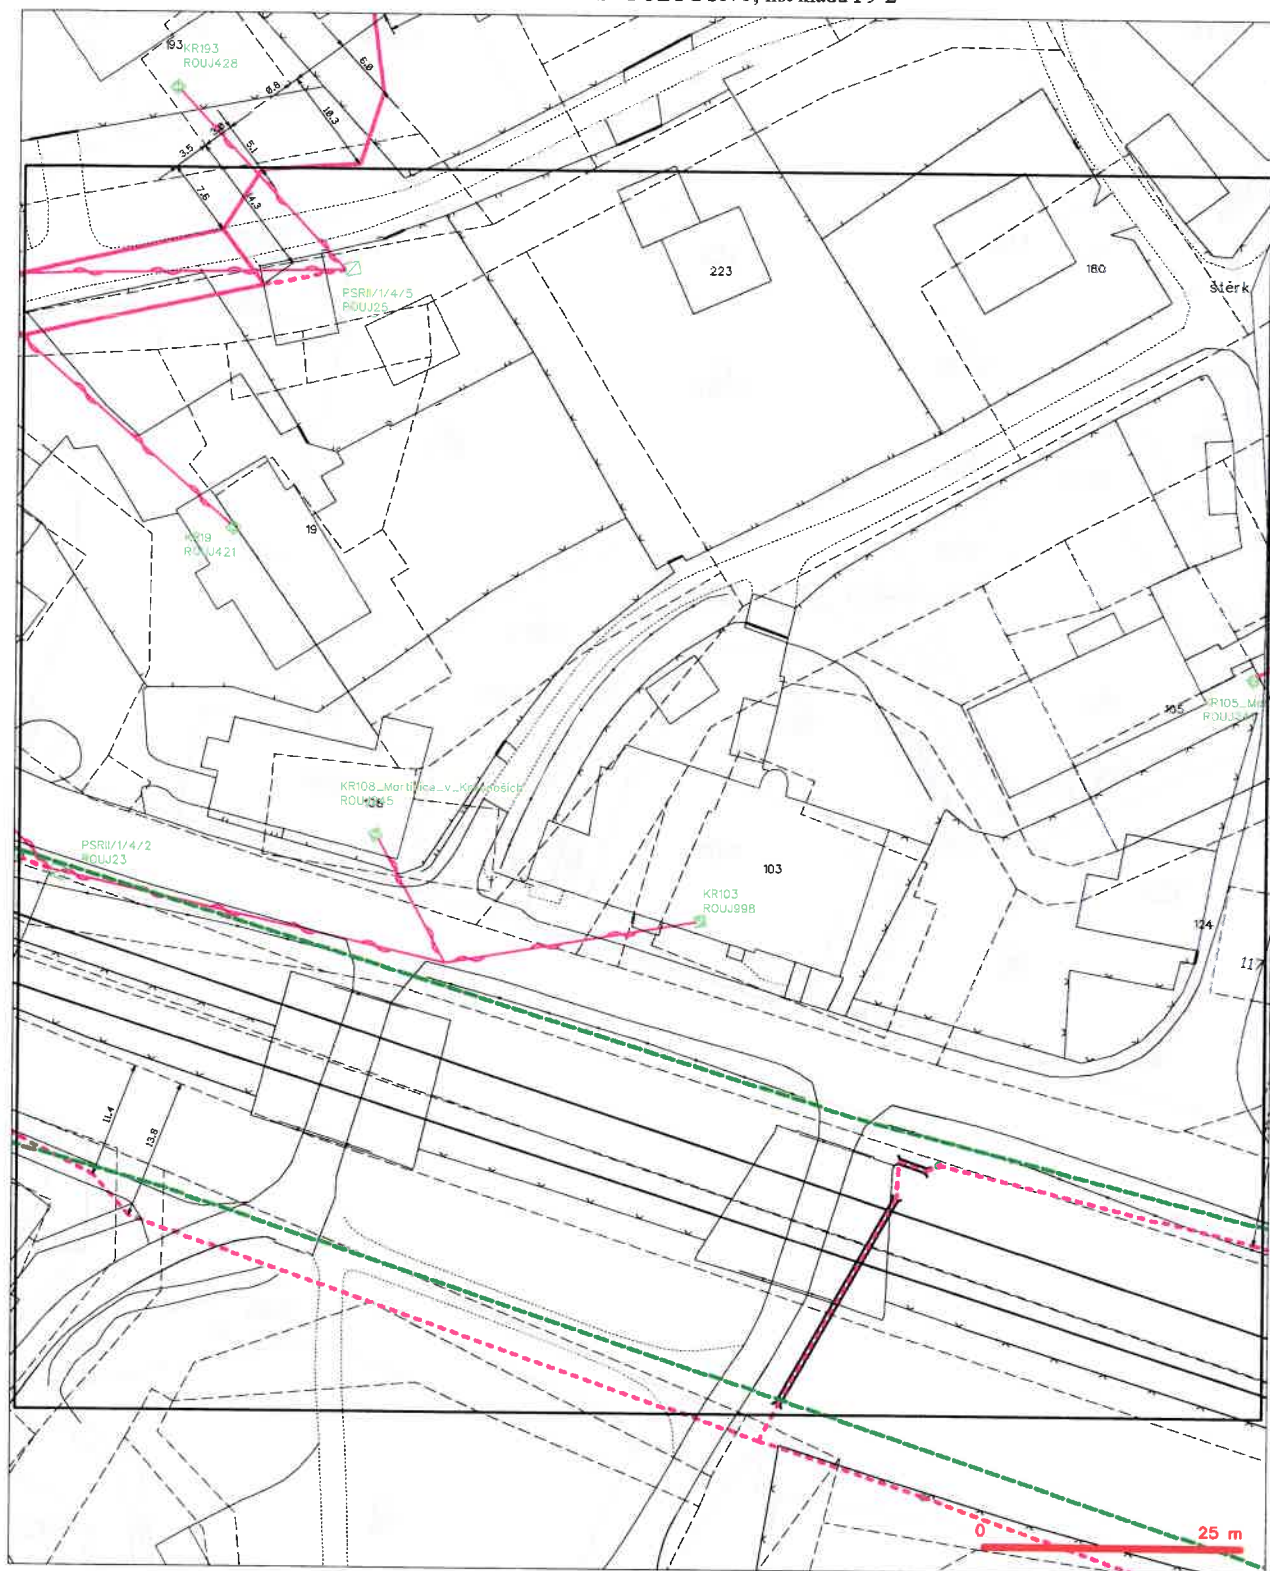

LEGENDA


- | | | | |
|--|---|--|---|

SITUAČNÍ VÝKRES - POLYGON 9, list kladu P9-3

	hranice zjednotěného území a vyjádření
	NN přípojná, území s NN přípojnou CETN
	zaměřený průběh metalického kabelu
	zaměřený průběh optického kabelu, NDC trasy nebo součástí optického a metalického kabelu
	nezaměřený průběh metalického kabelu
	nadzemní síť cív

-  narušený průběh optického kabelu, NDPE branky
 nebo souběh optického a metalického kabelu
 rádiové sítě, ochranné pásmo rádiové sítě
 nastavení sítě
 naprogramování sítě
 postavení sítě cizí
 síť s NN
 síť s NN


SITUAČNÍ VÝKRES - POLYGON 9, list kladu P9-4

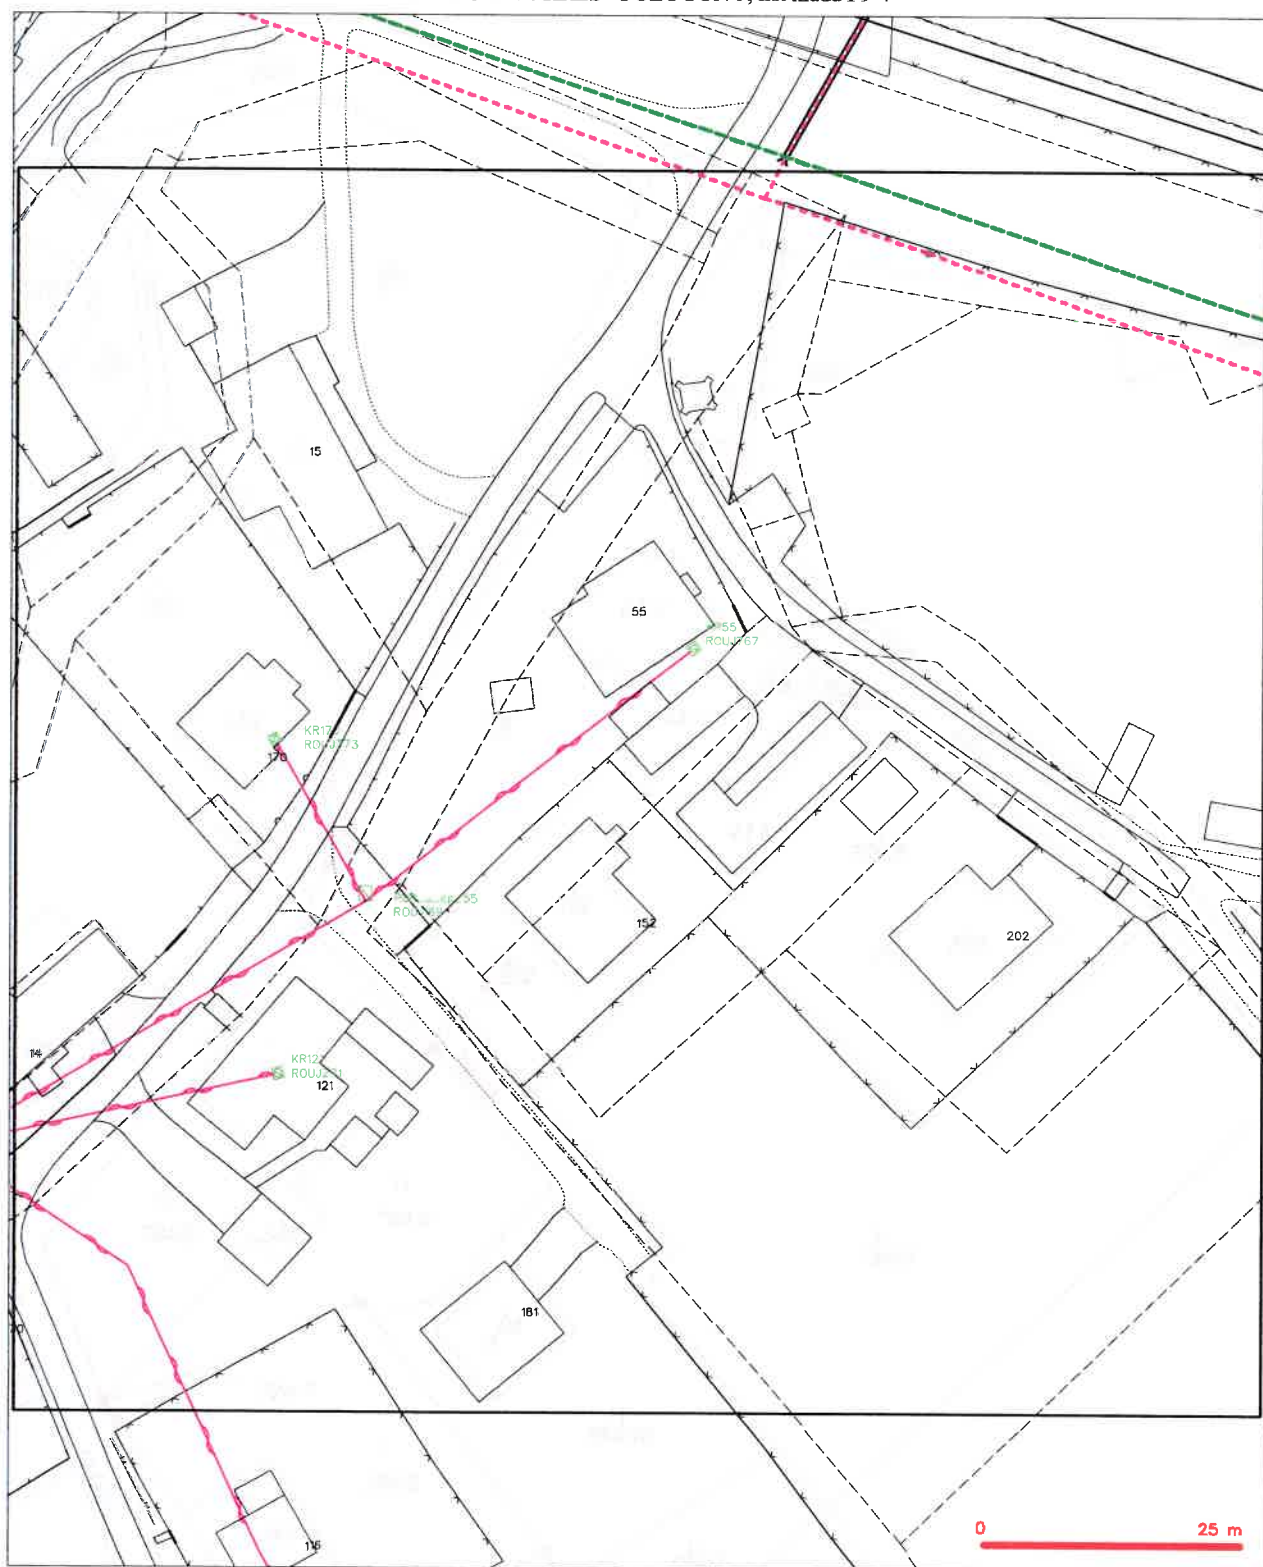

LEGENDA



SITUAČNÍ VÝKRES - POLYGON 9, list kladu P9-5

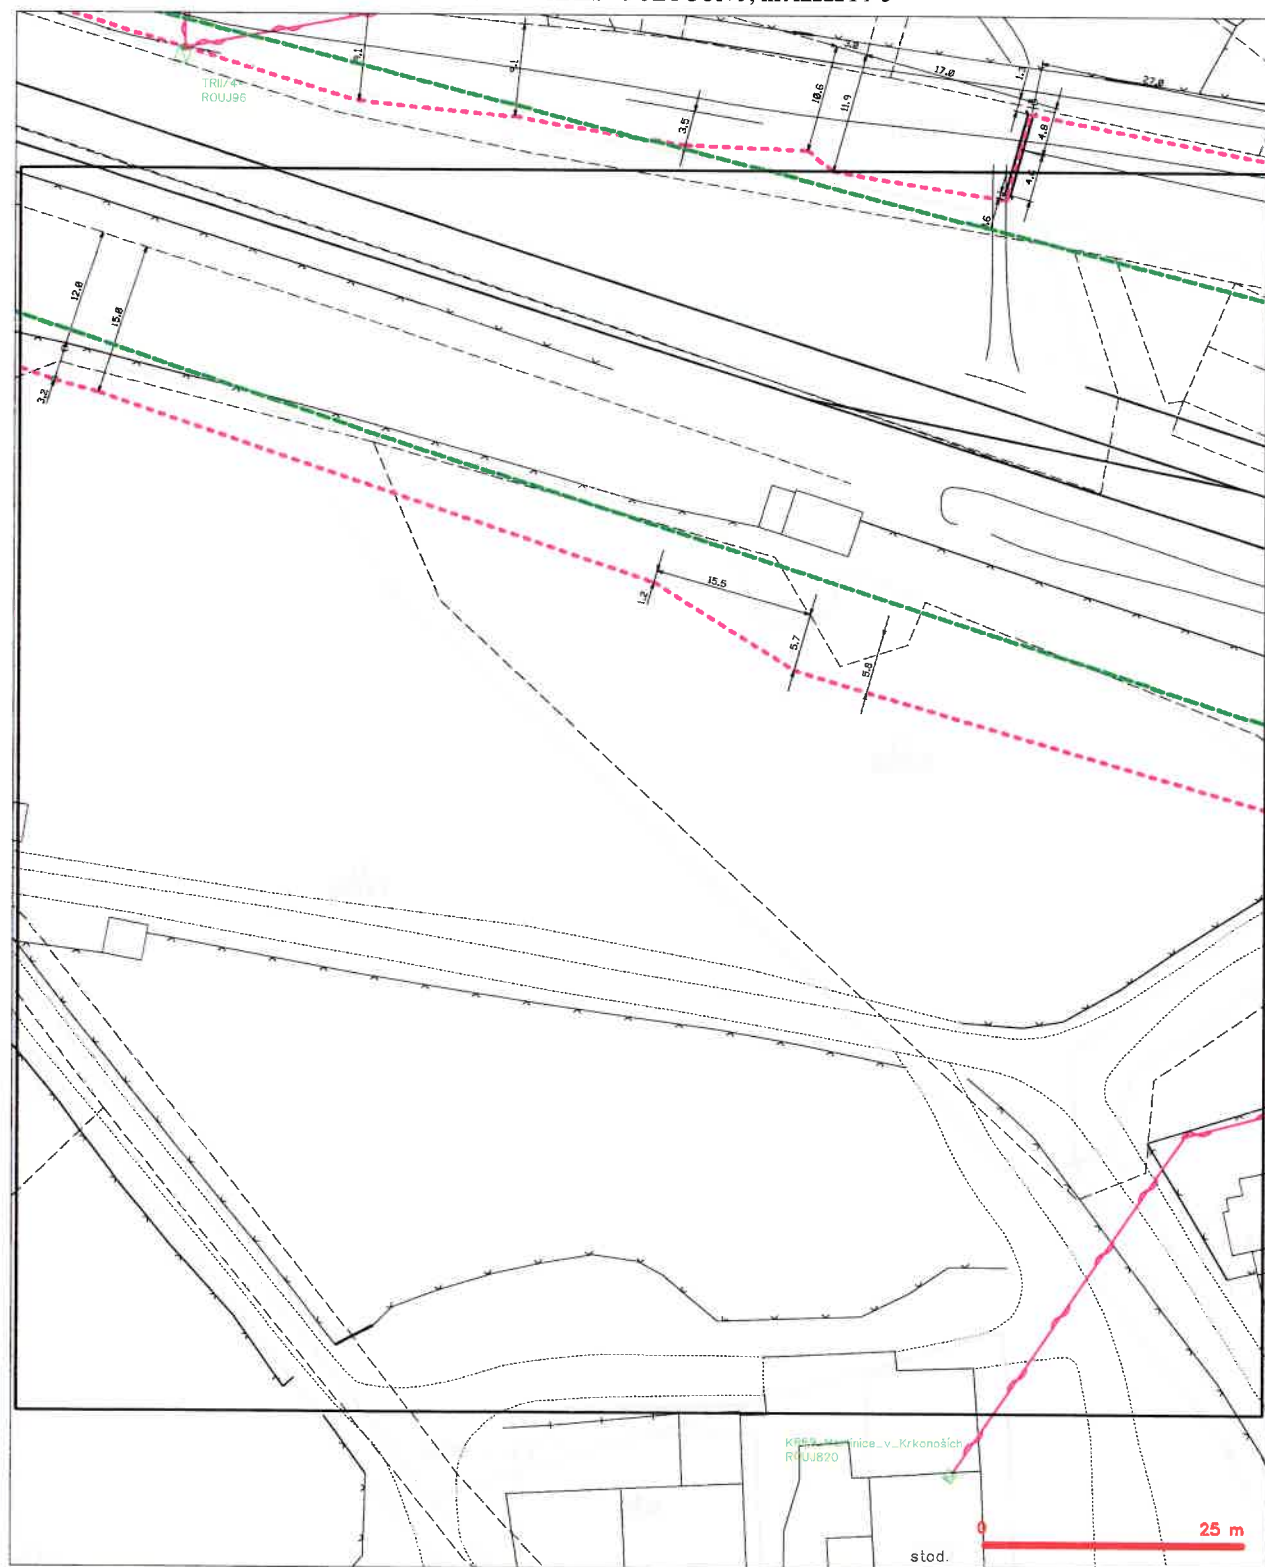

LEGENDA


SITUAČNÍ VÝKRES - POLYGON 9, list kladu P9-6

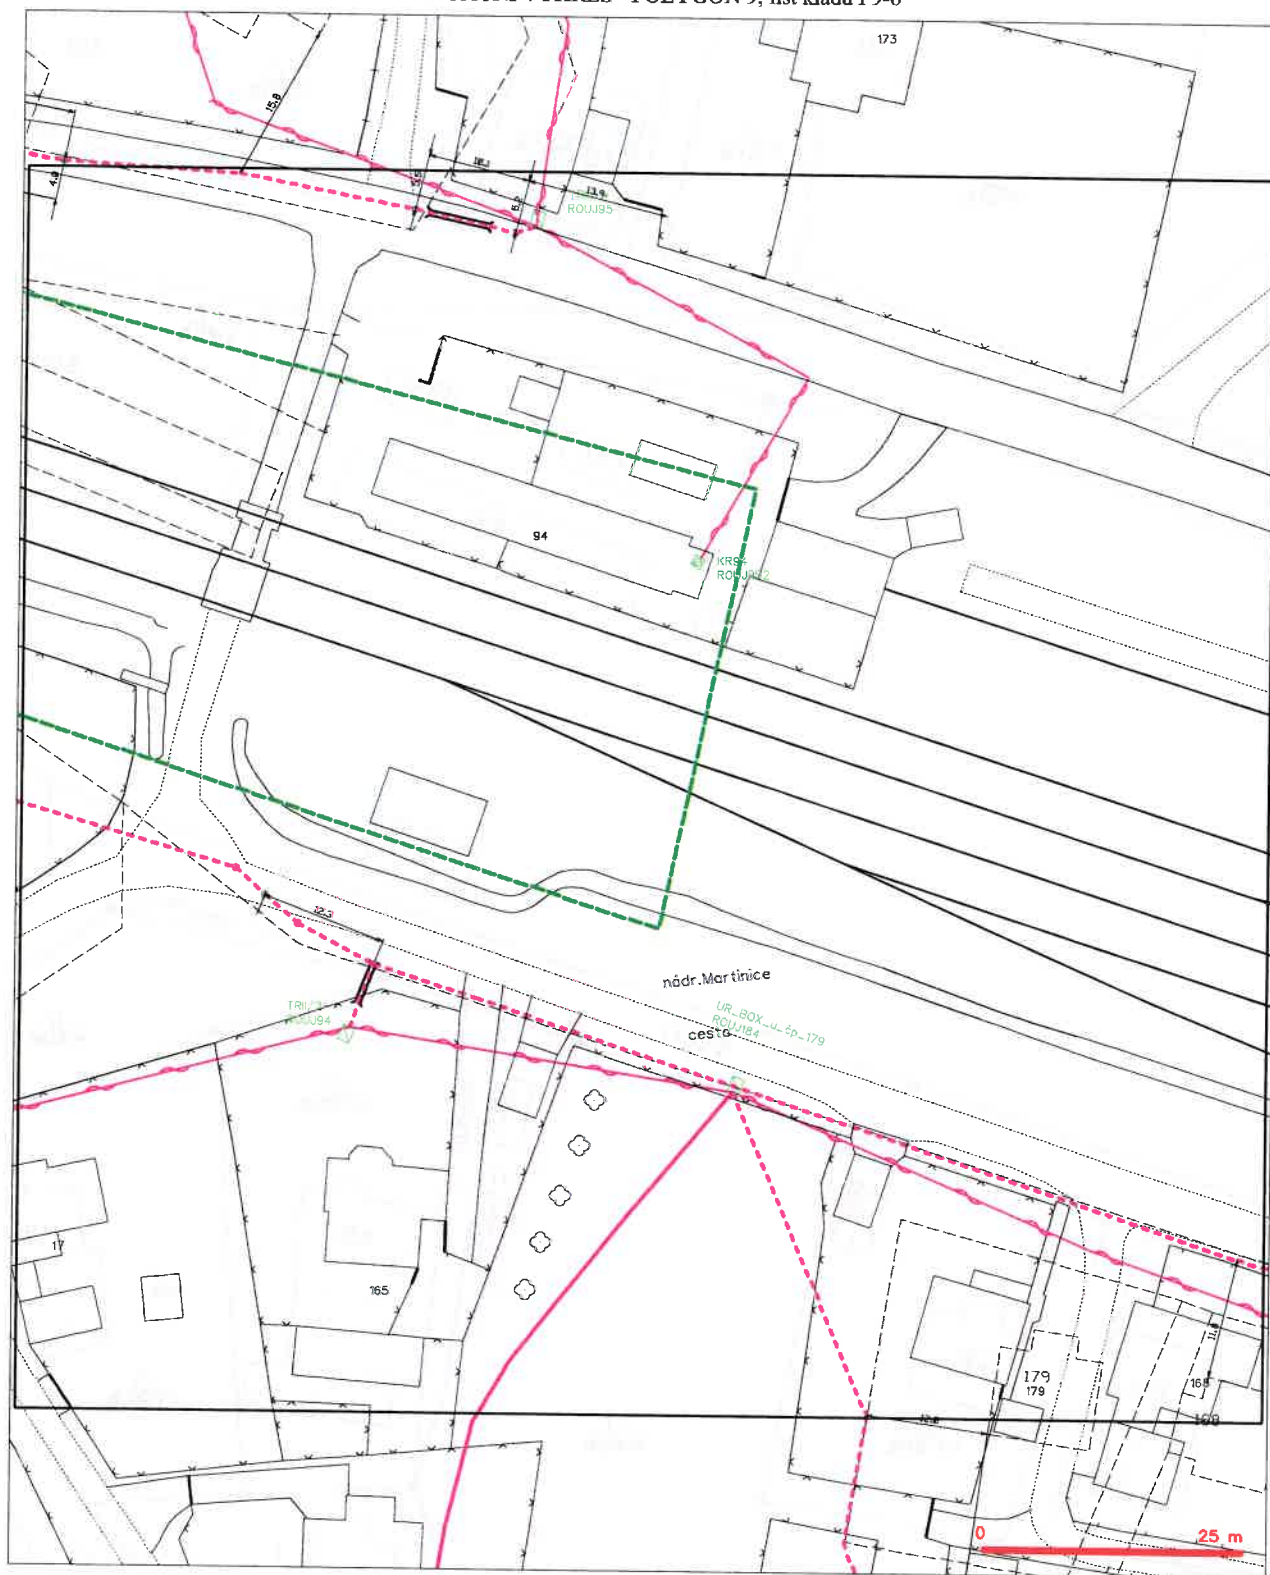

LEGENDA

- | | | | |
|--|--|--|--|
| | hranice stávajícího území s vyjádření | | nezaměřený průběh optického kabelu, NEVE trubky nebo soustředěný optický a metalický kabel |
| | NI přípojka, území s NI přípojkou CETIN | | radové síť, ochranná pásmo radové síť |
| | zaměřený průběh metalického kabelu | | radové síť, ochranná pásmo radové síť |
| | zaměřený průběh optického kabelu, NEVE trubky nebo soustředěný optický a metalický kabel | | radové síť, ochranná pásmo radové síť |
| | nezaměřený průběh metalického kabelu | | radové síť, ochranná pásmo radové síť |
| | nezaměřený průběh optického kabelu | | radové síť, ochranná pásmo radové síť |
| | nezaměřený průběh optického kabelu | | radové síť, ochranná pásmo radové síť |
Obec Martinice v Krkonoších

PRODIN a.s.
p. Eva Mládková
Jiráskova 169
530 02 PARDUBICE

Naše značka: 390 O/18

Vyřizuje: Mejvald

Dne: 29.5.2018

Věc: Vyjádření k existenci inženýrských sítí – obec a k.ú. Martinice v Krkonoších.
ZPD „Oprava koleje v úseku Roztoky u Jilemnice – Martinice v Krkonoších“.

Dle Vašeho požadavku tímto podávám informaci o existenci stávajících inženýrských sítí v zájmovém území dotčeném stavbou:

- ve vyznačeném zájmovém území se nachází vrchní vedení veřejného osvětlení, které je instalováno na stávajících podpěrných bodech vrchního vedení NN společnosti ČEZ Distribuce
- ve vyznačeném zájmovém území se nachází protlak pro vedení vodovodního řadu PVC DN 225mm, protlak je proveden s ocelovou chráničkou, jeho polohu lze přesně určit v revizní šachtě, která je zhotovena na severní hraně kolejového náspu.

Jiné vedení ve vlastnictví nebo správě Obce Martinice v Krkonoších se ve vyznačeném zájmovém území na katastru naší obce nenachází.

Poloha obou vedení je orientačně vyznačena na přiloženém snímku mapy KN.

S úctou

Leoš Mejvald, starosta.

OBEC
MARTINICE V KRKONOŠÍCH
512 32 Martinice v Krkonoších 131
IČO: 58 08 05
Tel./ Fax.: 481 543 066

Příloha: snímek mapy KN s vyznačením inženýrských sítí ve správě obce.

PRODIN a.s.	Schválil:
Došlo dne: 30 -05- 2018	
Čj.: 31PO 1810 938	

OBEC MARTINICE V KRKONOŠÍCH
Martinice v Krkonoších 131
512 32 Martinice v Krkonoších
IČ: 00580805

TELEFON: 481543066
mobil: 607608243
e-mail: obec.martinice@krakonoz.cz
DS: 8mfatig

BANKOVNÍ SPOJENÍ:
ČS, a.s. pobočka Jilemnice
č. účtu 1263089339/0800

OBEC
MARTINICE V KRKONOŠÍCH
512 32 Martinice v Krkonoších 131
ICO: 58 08 05
Tel./ Fax: 481 543 066

29.5.2018

Martinice v Krkonoších

VODNÍ VEDENÍ V O.
SLUŽBY ČEZ

VODOVOD
DN 225

PROSTRAVA

814/110

SANITA

k.ú. MARTINICE V KRKONOŠÍCH

— zájmové území



Obec Roztoky u Jilemnice

512 31 Roztoky u Jilemnice240

PRODIN, a.s.
Jiráskova 169
53002 Pardubice

Váš dopis zn./ze dne
25. 5. 2018

Naše značka
497/18/oú/7

Vyřizuje/tel.
Süss/481587296

Roztoky u Jilemnice dne:
5. června 2018

Věc: ZPD Oprava koleje v úseku Roztoky u Jilemnice – Martinice v Krkonoších - vyjádření

Na základě Vašeho dopisu ze dne 25. 5. 2018 Vám sděluji následující:

V zájmovém území dotčeném stavbou se nachází vodovodní řad v majetku obce Roztoky u Jilemnice. Ten se nachází pod železničním svrškem a je proto nutné brát na toto zařízení ohled a dodržovat při probíhajících pracích příslušné normy chránící toto zařízení. Přesné uložení najdete v příloze tohoto dopisu. Žádné jiné zařízení v majetku nebo správě obce Roztoky u Jilemnice se v zájmovém území nenachází.


Samotnou stavbu bude investor provádět tak, aby nepoškodila zařízení v majetku obce a ostatních spoluobčanů. V případě vzniku jakékoliv škody na cizím majetku je investor povinen škody ihned na svoje náklady odstranit.

Süss Oswald, starosta obce Roztoky u Jilemnice

**Osvald
Süss**

Digitálně podepsal
Osvald Süß
Datum: 2018.06.05
09:28:35 +02'00'

OTISK ÚŘEDNÍHO RAZÍTKA

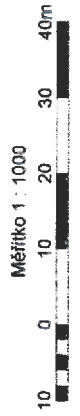

Dodaná zpráva - Detail zprávy

Věc: Žádost o vyjádření k existenci sítí - Oprava koleje v úseku Roztoky u Jilemnice - Martinice v Krkonoších
ID zprávy: 581442317
Typ zprávy: Datová zpráva
Datum a čas dodání: 5.6.2018 v 10:20:51

Odesílatel: Obec Roztoky u Jilemnice, Roztoky u Jilemnice 240, 51231 Roztoky u Jilemnice, CZ
ID schránky: mhmapcm
Typ schránky: OVM

Zmocnění: Nežadáno
Odstavec: Nežadáno
Naše číslo jednací: 00497/18/OÚ/7
Naše spisová značka: Nežadáno
Vaše číslo jednací: ISDS-2018/003185
Vaše spisová značka: Nežadáno
K rukám: Nežadáno
Do vlastních rukou: Ne
Doručení fikcí zakázáno: Ne

Přílohy:

PRODIN oprava kolejí.pdf (294,85 kB)
