


PŮDORYS 1:100

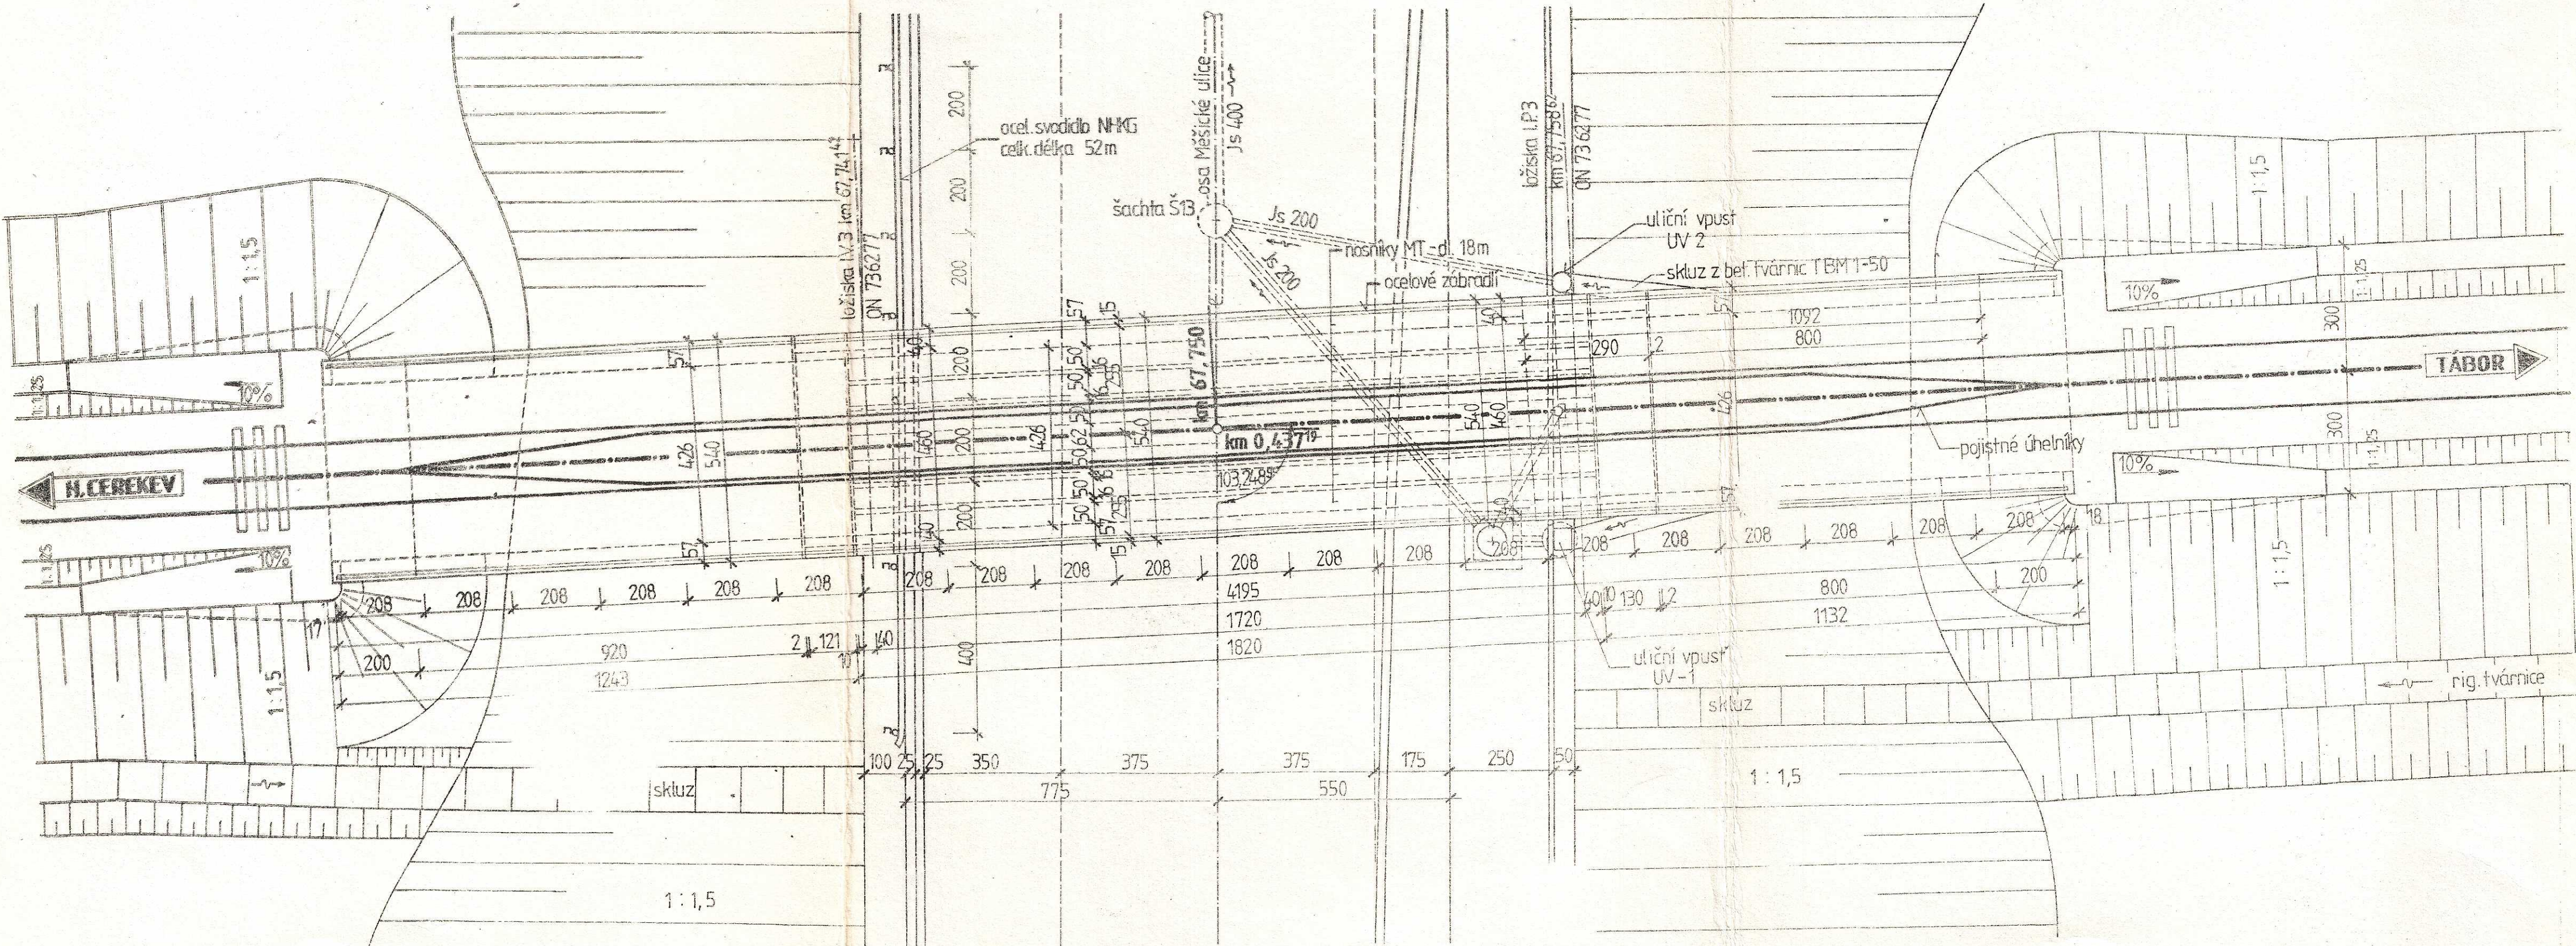

POZN: Vzdálenosti sloupků svodidla 4,0 + 8 x 2,0 + 7 x 4 + 1 x 3 = 51m

DOKUMENTACE SKUTEČNÉHO PROVEDENÍ STAVBY

Navštívil projektant	Zedp. projektant	Ved. odboru	
Ing. Košťálová	Ing. Veselý	Ing. Lukeš	
Kreslil	Hil. inž. projektu	Techn. kontrola	
Machová	Ing. Čurda	Ing. Štěpánský	
Kraj	Stavba	Investor	
MNV	Jábor	KIPUSH České Budějovice	
PRELOŽKA SILNICE 1/3 OBCHVAT TÁBOR ŽELEZ. MOST KM 67,750 TRATI HORNÍ CEREKEV - TÁBOR			
Příloha			
PŮDORYS MOSTU			
Formát	4 x A4		
Datum	II. 1981		
Stupeň	PP		
Čís. zakázky	79-831		
Archivní číslo			
Měřítko	1:100		
Příloha č.	2		