


PŘÍČNÝ ŘEZ 1:25

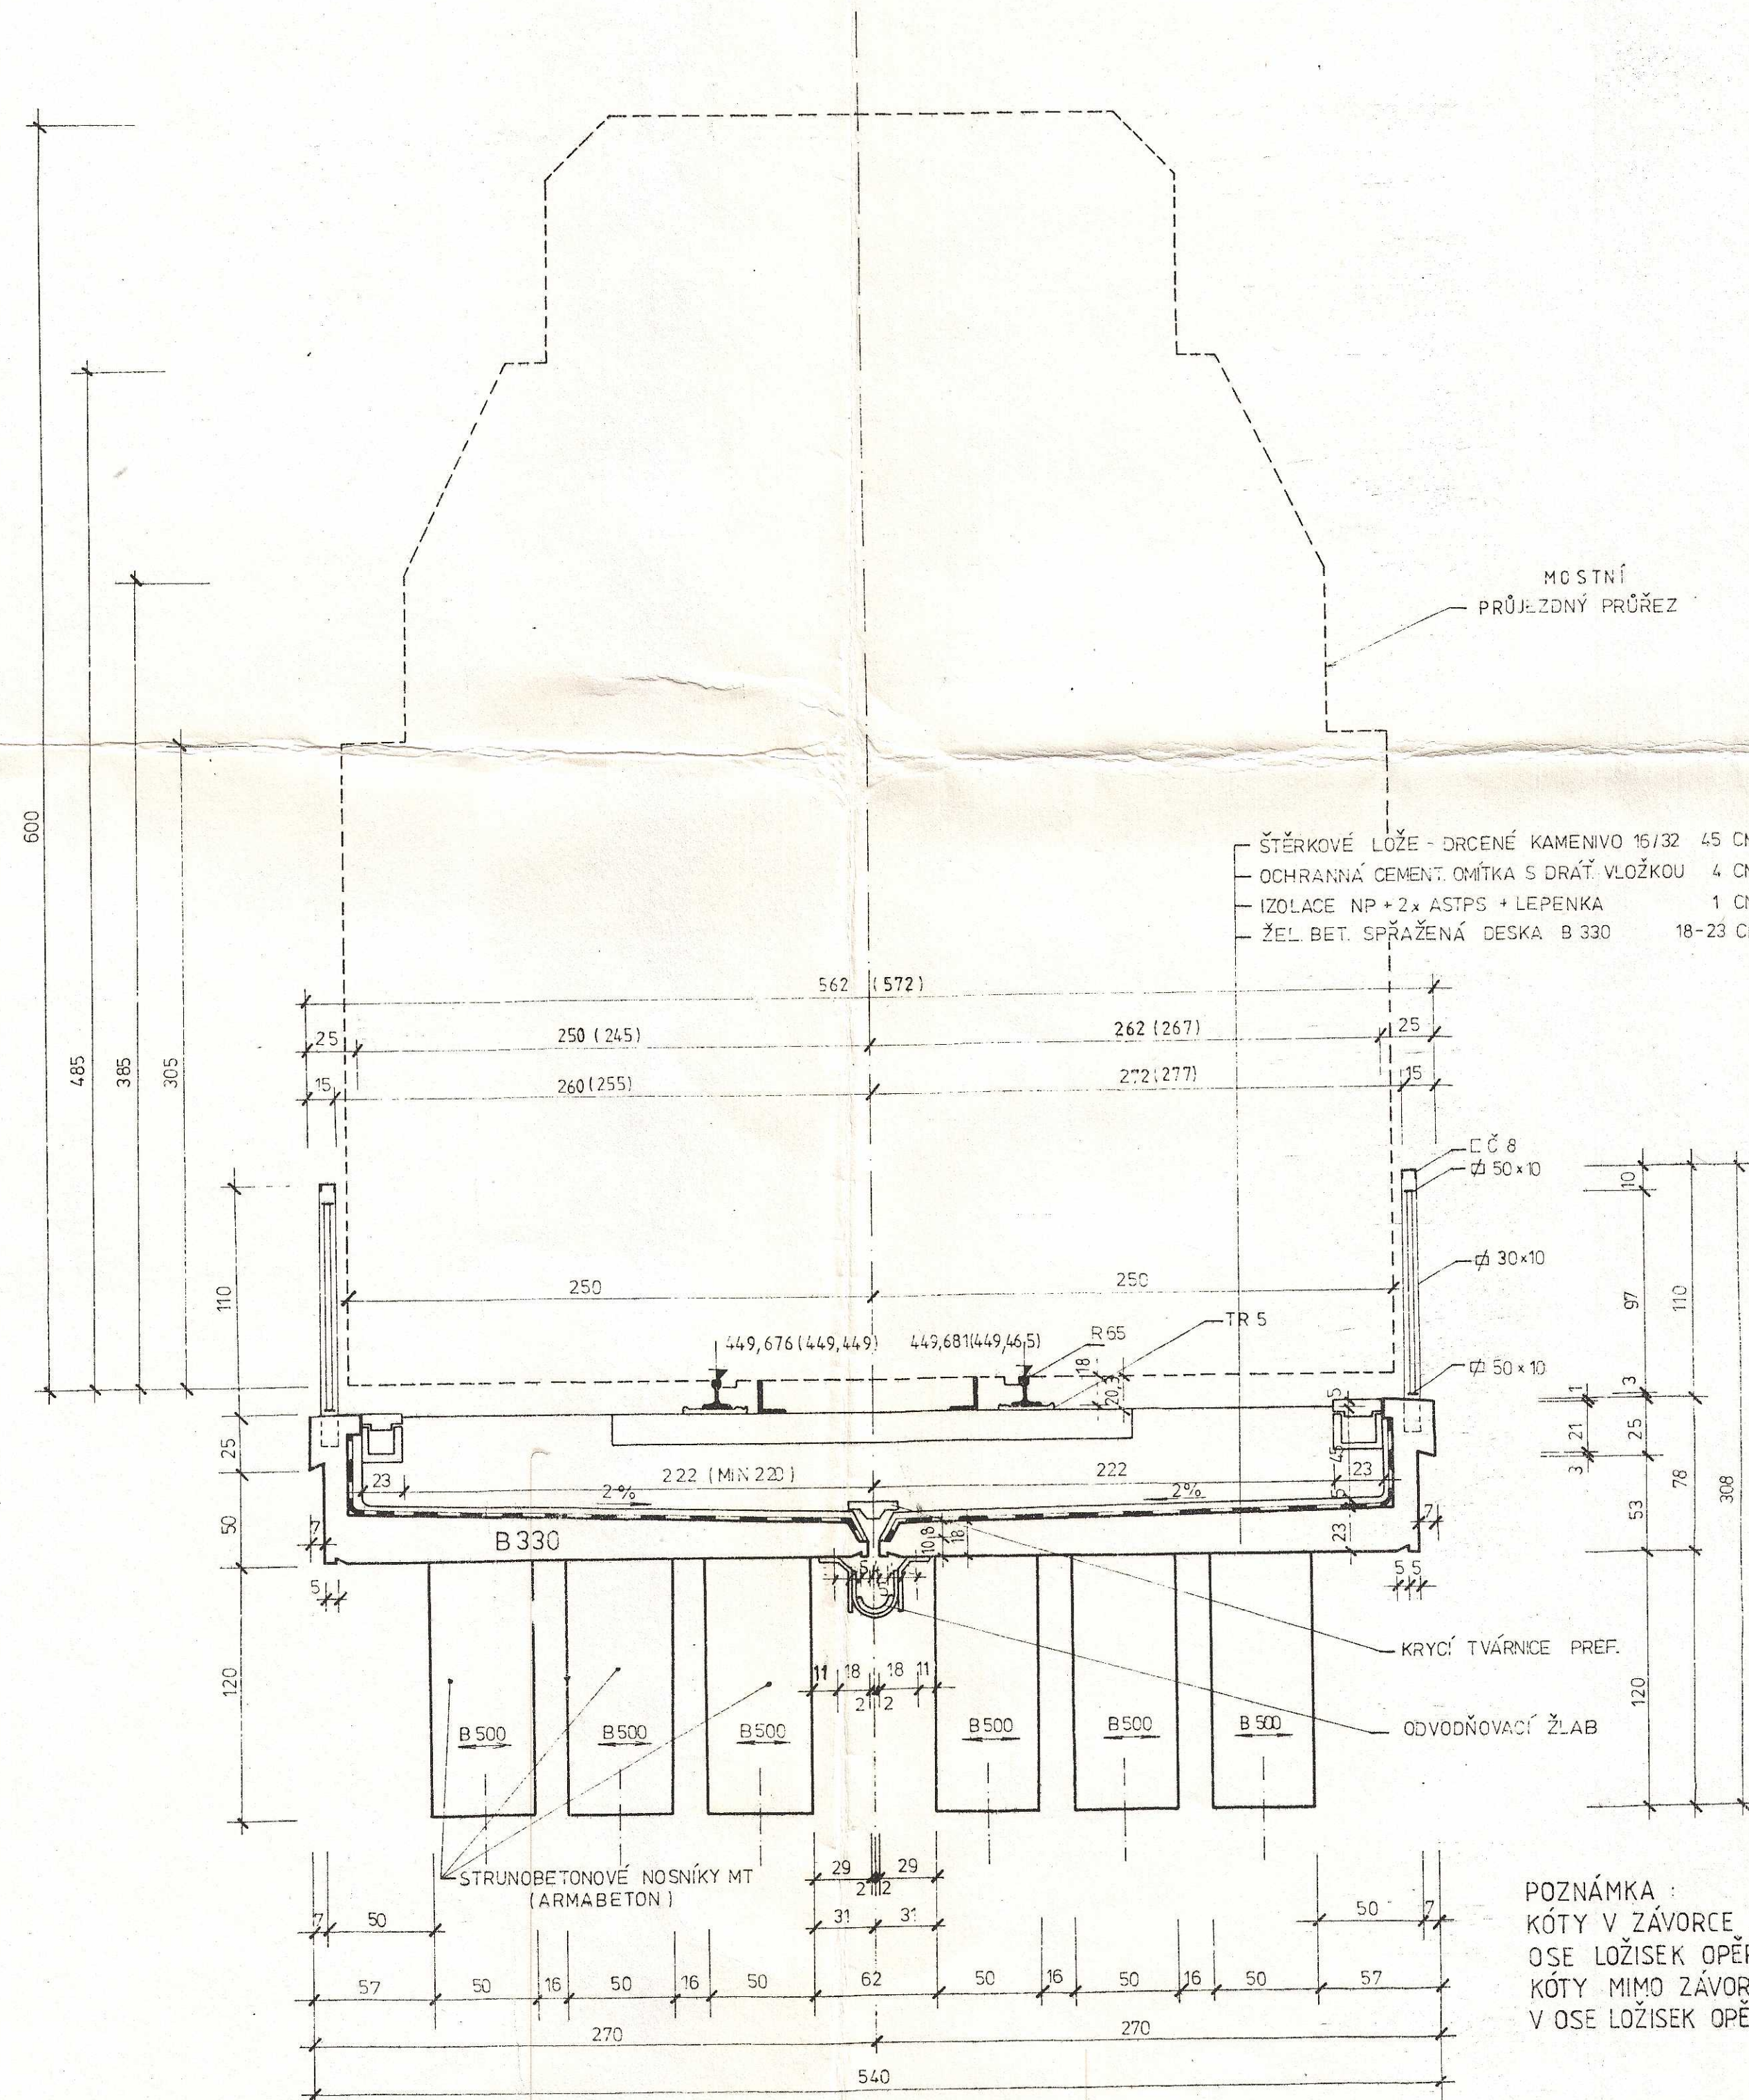

POZNÁMKA:
KÓTY V ZÁVORCE JSOU V
OSE LOŽISEK OPĚRY Č.1 (Tábor)
KÓTY MIMO ZÁVORKU JSOU
V OSE LOŽISEK OPĚRY Č.2 (H.Cerekev)

DOKUMENTACE SKUTEČNÉHO PROVEDENÍ STAVBY

Návrh: výprava <i>košťálová</i>		Zodp. projekt <i>veselý</i>		Ved. odboru <i>lukeš</i>		 PRAHA 5 PRAGOPROJEKT JOZOVÁ 60	
Ing. Košťálová		Ing. Veselý		Ing. Lukeš			
Kreslil <i>Kubecová</i>		Hl. inž. projektu		Techn. kontrola <i>Štětůvský</i>			
Kubecová		Ing. Čurda		Ing. Štětůvský			
Kraj Jihočeský		Město Tábor		Formát 6×A4		Datum II. 1981	
Město Tábor		Investor KIPÚSH České Budějovice		Stupeň PP			
PŘELOŽKA SILNICE I/3 OBCHVAT TÁBOR ŽELEZ. MOST KM 67,750 TRATI HORNÍ CEREKEV - TÁBOR						Čís. zakázky 79-831	
Příloha						Archivní číslo	Souprava 3
						Měřítko 1:25	
PŘÍČNÝ ŘEZ MOSTEM						Příloha č. 4	